


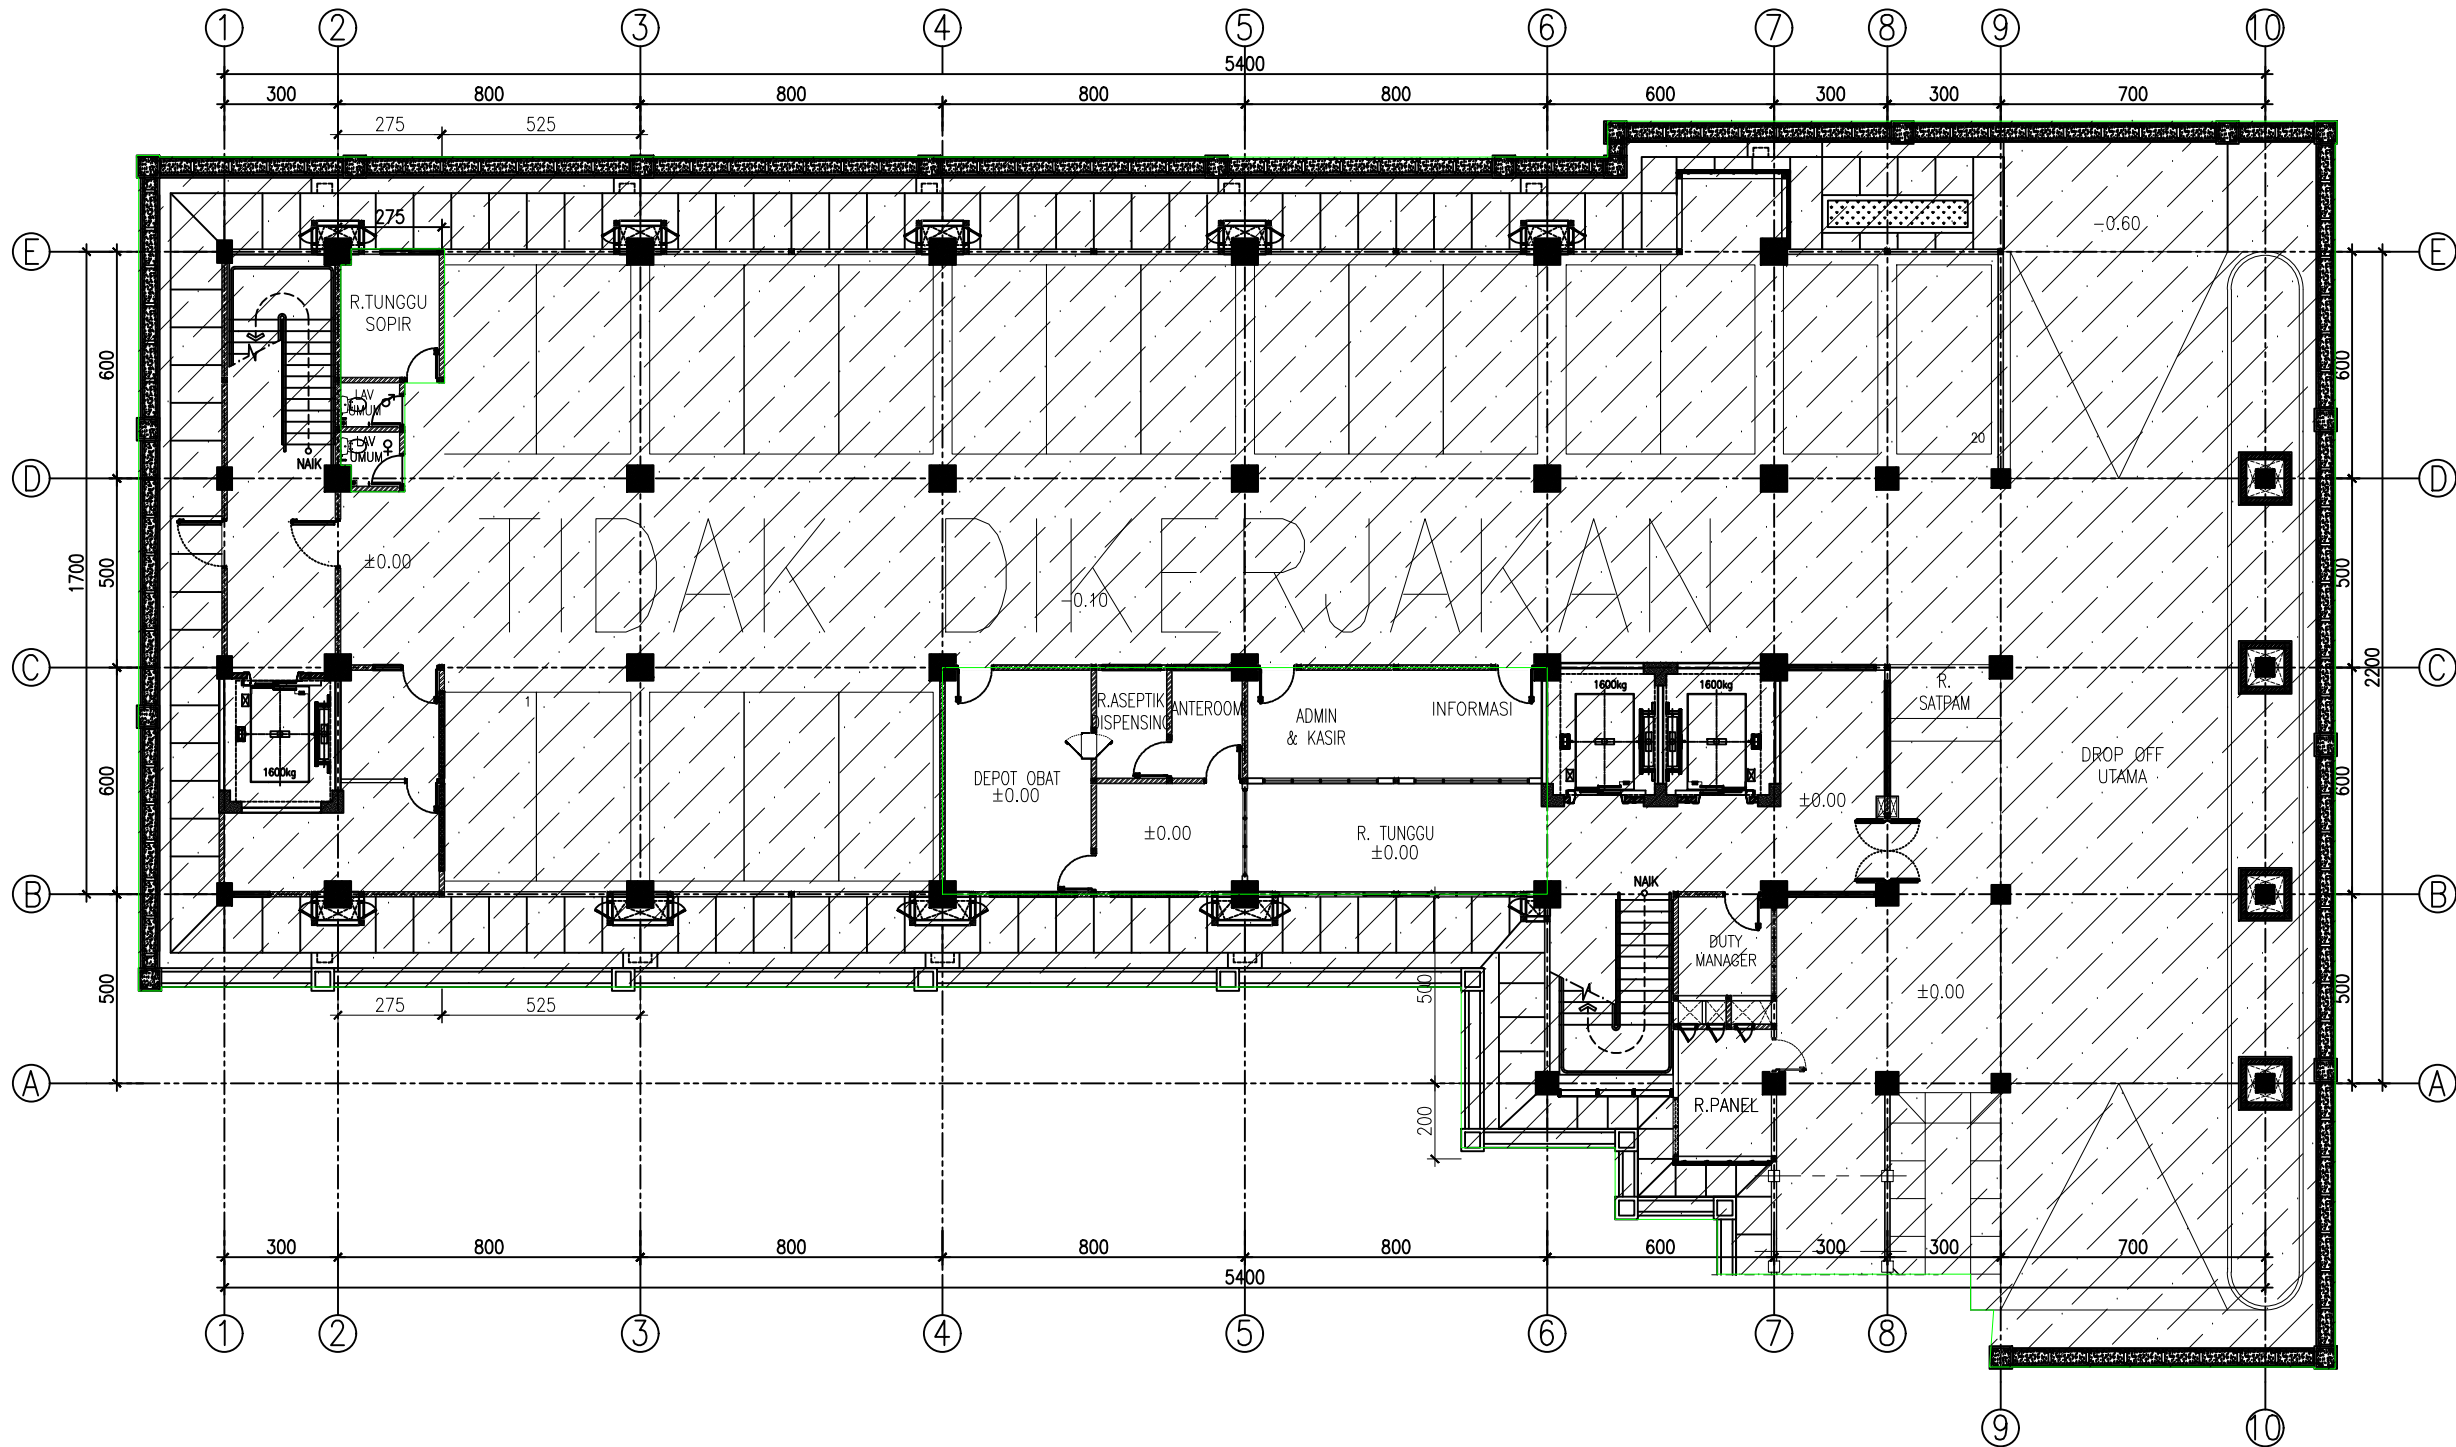

DENAH PASANGAN DINDING LANTAI 01
SKALA 1:200

KETERANGAN

REVISI

PEKERJAAN

PEMBANGUNAN TAHAP II GEDUNG
PAVILION VIP DAN VVIP RSUD KARDINAH

LOKASI

JL. AIP.KS. Tubun No.2, Kota Tegal

PEMBERI TUGAS

PEMERINTAH KOTA TEGAL
RUMAH SAKIT UMUM DAERAH KARDINAH
Jl. AIP. KS. Tubun No. 2 Kota Tegal
Telp. (0283) 583377 / 584477 / 586777 / 541958, Faks (0283) 553131 Kode Pos 81214
Web: <http://www.madlandah.sipilidat.go.id> - Email:

MENGETAHUI DAN MENSETUJUI

Direktur RSUD KARDINAH Tegal
Merangkap Pejabat Pembuat Komitmen

dr. Haryo Teguh, Sp.s, M.si, Med
NIP: 197 10518 200112 1 001
MANAJEMEN KONTRUKSI (MK)

PT. SOLUSI UTAMA KONSULTAN
PLANNING - ENGINEERING - MANAGEMENT
PT. SOLUSI UTAMA KONSULTAN

Ir. Ahmad Handri Widiyanto, ST., MT.
Team Leader

KONTRAKTOR PELAKSANA

PT. MATRA KARYA
General Contractor
Alamat : Jl. Palagan Temon Palagan Ringkang Subakul - Sragen - Yogyakarta
Email: matrakarya@matrakarya.com, Bk: matrakarya@matrakarya.com
Telp: 0274-430714-420733

PT. MATRA KARYA

Prabadi Suryandaru, ST
Project Manager

JUDUL GAMBAR

SKALA

DENAH PASANGAN
DINDING LT. 1

1 : 200

NO. GAMBAR

DISIPLIN

01

TAHUN

UK. KERTAS


JMLH GBR

2024

A3

08

ASBUILT DRAWING

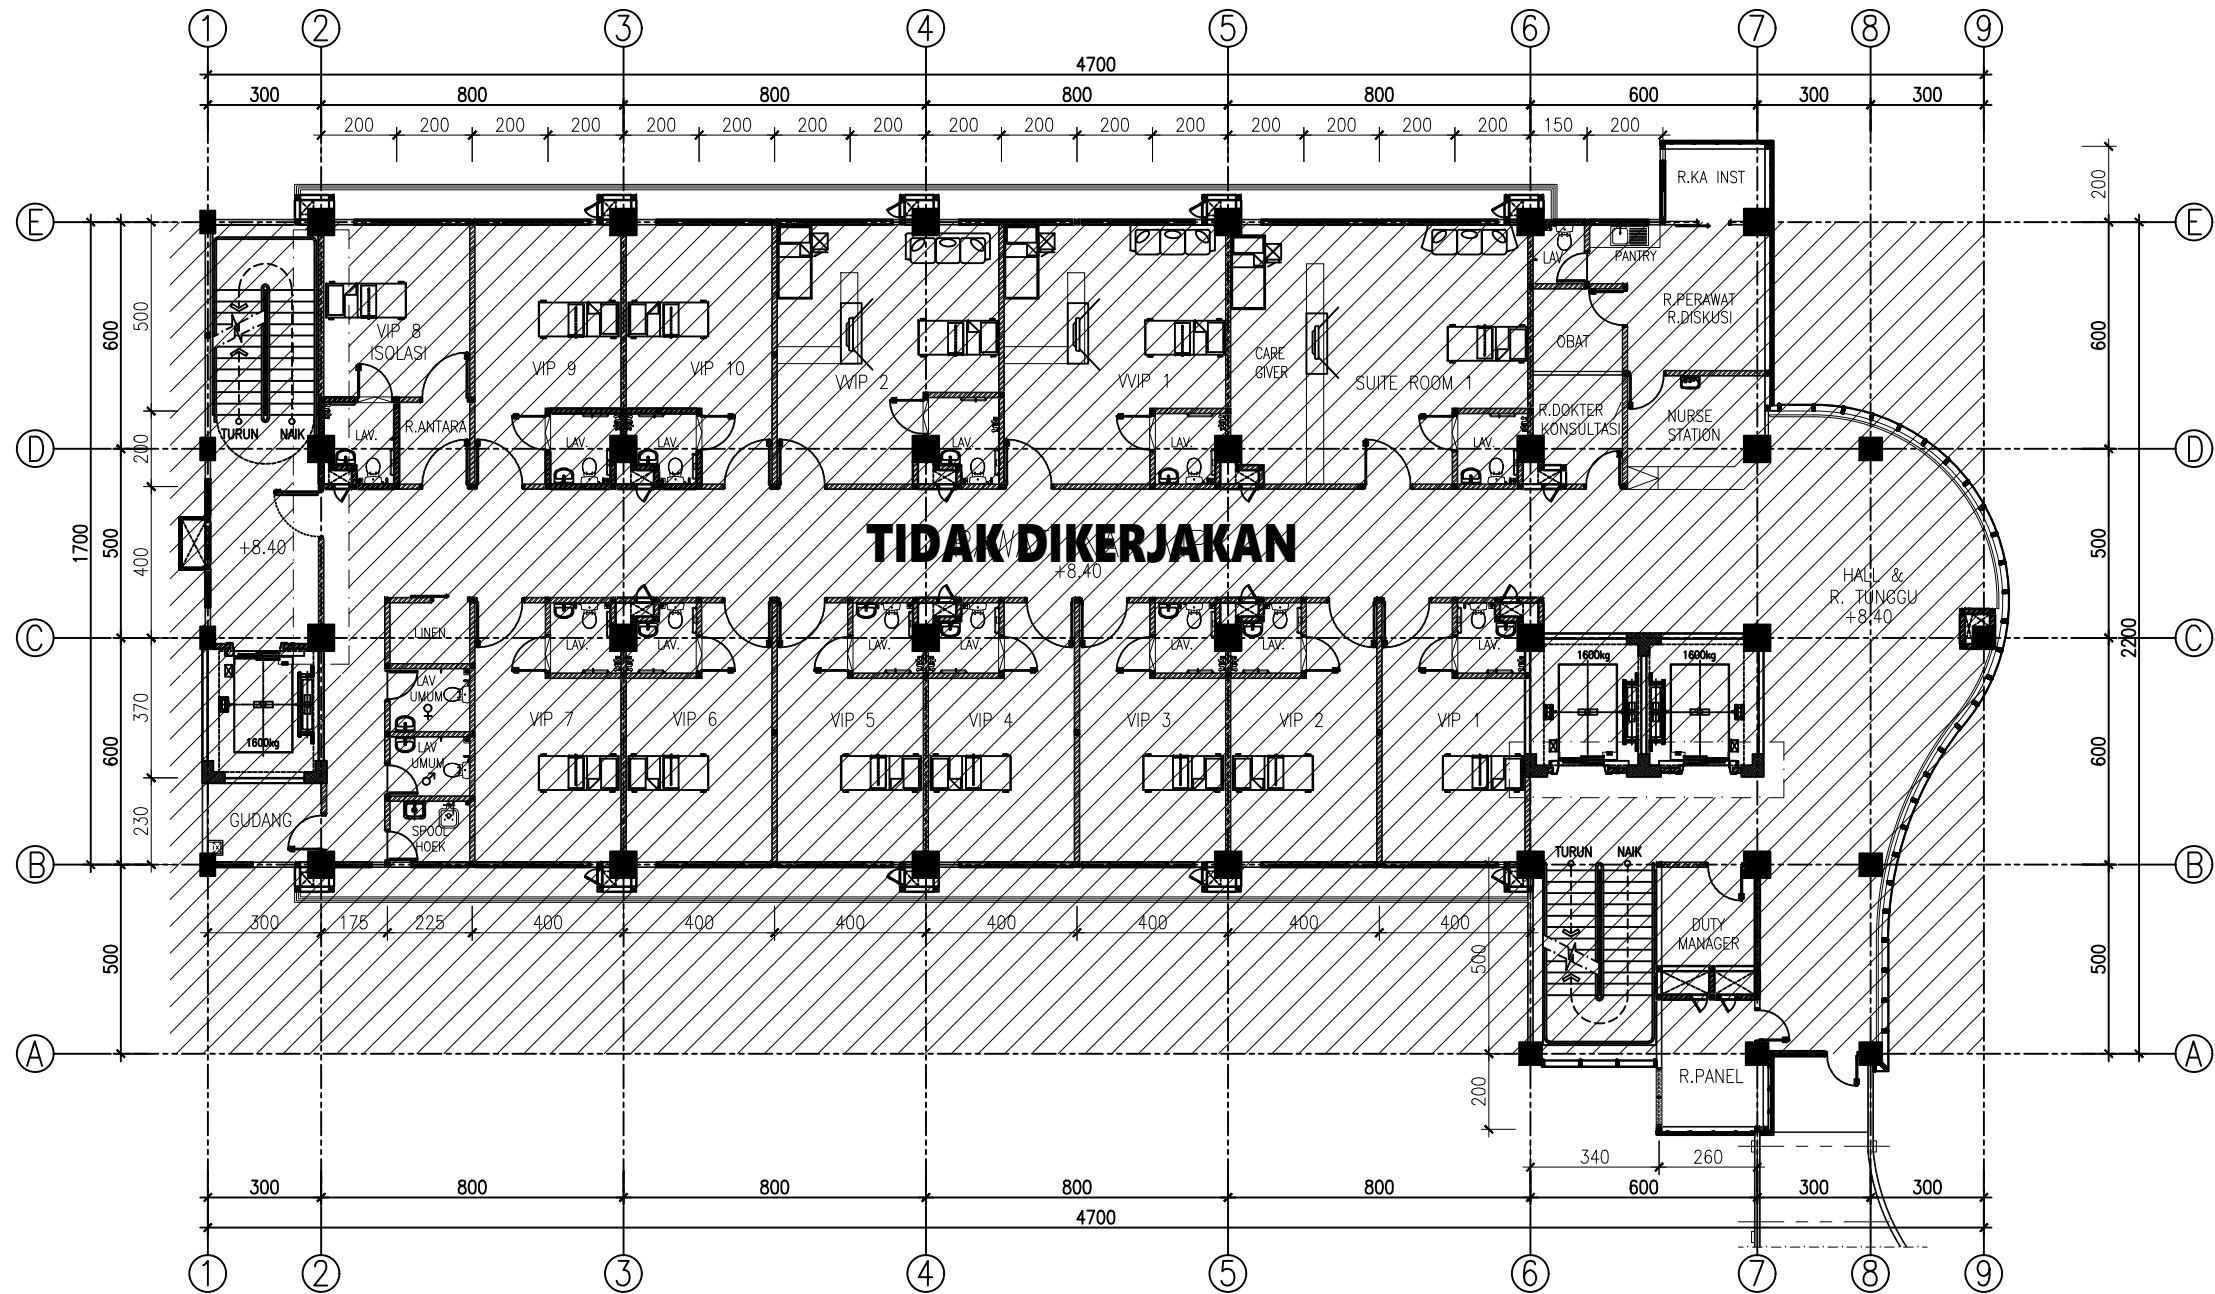

DENAH PASANGAN DINDING LANTAI 03
SKALA 1:200

KETERANGAN

REVISI

PEKERJAAN

**PEMBANGUNAN TAHAP II GEDUNG
PAVILIUM VIP DAN VVIP RSUD KARDINAH**

LOKASI

JL. AIP.KS. Tubun No.2, Kota Tegal

PEMBERI TUGAS

PEMERINTAH KOTA TEGAL
RUMAH SAKIT UMUM DAERAH KARDINAH
Jl. AIP. KS. Tubun No. 2 Kota Tegal
Telp. (0283) 583377 / 584477 / 584677 / 541958, Faks (0283) 553131 Kode Pos 52124
Web: <http://www.mahandhah.sipulid.com> - Email:

MENGETAHUI DAN MENSETUJUI

Direktur RSUD KARDINAH Tegal
Merangkap Pejabat Pembuat Komitmen

dr. Haryo Teguh, Sp.s, M.si, Med
NIP: 197 10518 200112 1 001
MANAJEMEN KONTRUKSI (MK)

PT. SOLUSI UTAMA KONSULTAN
PLANNING - ENGINEERING - MANAGEMENT
PT. SOLUSI UTAMA KONSULTAN

Ir. Ahmad Handri Widiyanto, ST., MT.
Team Leader

KONTRAKTOR PELAKSANA

PT. MATRA KARYA
General Contractor
Alamat: Jl. Palagan Tumen Palagan Ringkang Subukin - Sragen - Yogyakarta
Email: matrakarya@matrakarya.com, Bk: matrakarya@matrakarya.com
Telp. 0274-430714-4320755

PT. MATRA KARYA

Prabadi Suryandaru, ST
Project Manager

JUDUL GAMBAR

SKALA

DENAH PASANGAN
DINDING LT. 3

1 : 200

NO. GAMBAR

DISIPLIN

02

TAHUN

UK. KERTAS


JMLH GBR

2024

A3


08

ASBUILT DRAWING

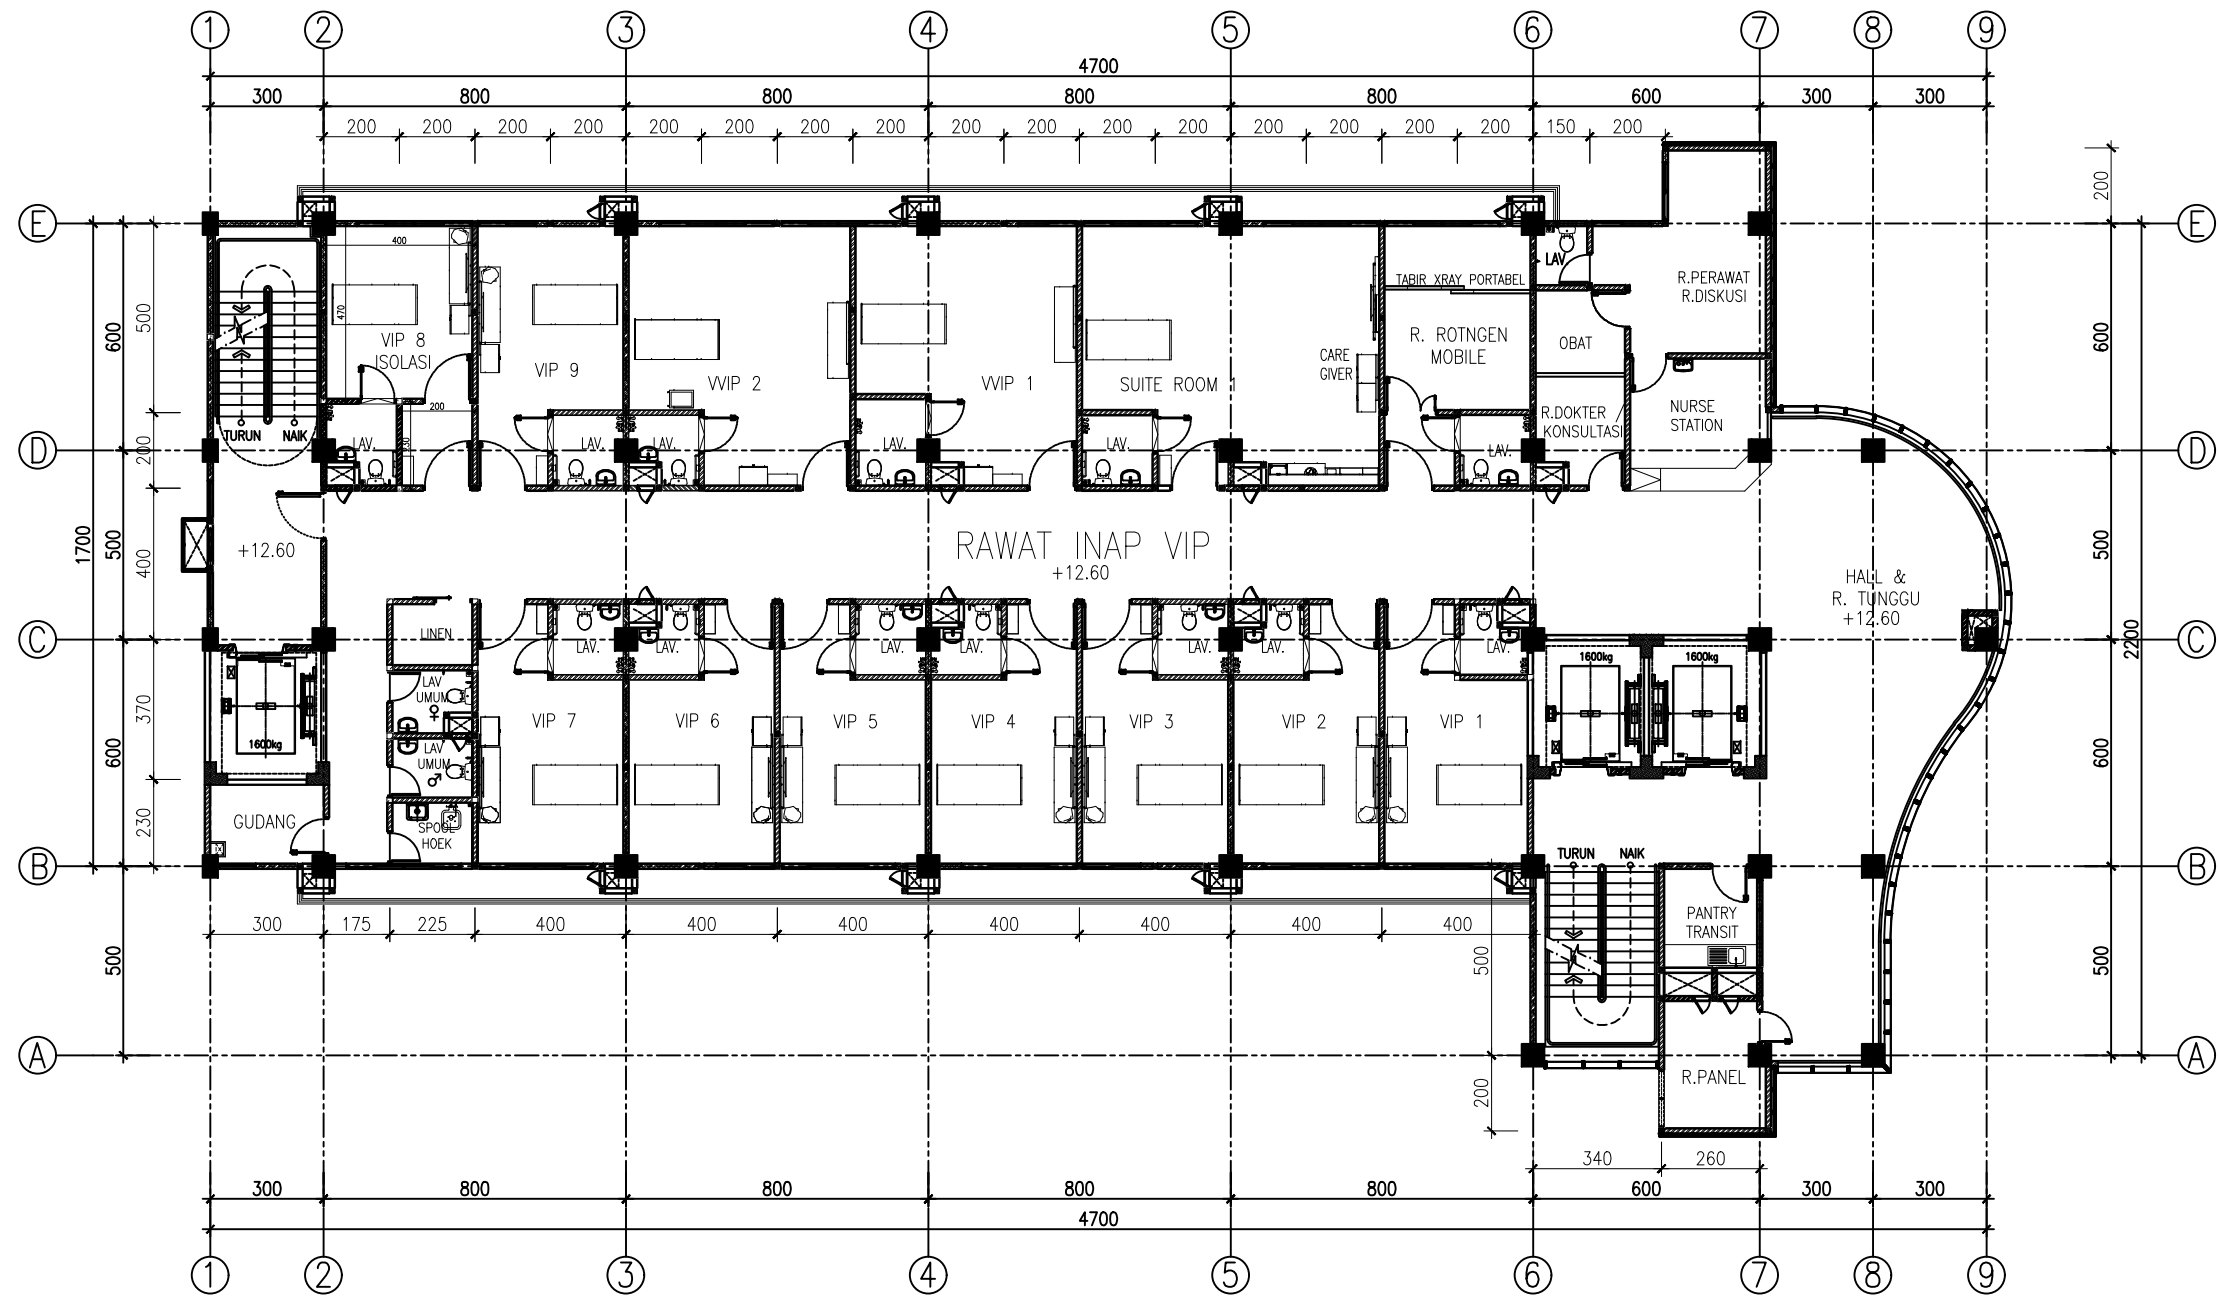

DENAH PASANGAN DINDING LANTAI 04
SKALA 1:200

KETERANGAN		
REVISI		
PEKERJAAN		
PEMBANGUNAN TAHAP II GEDUNG PAVILIUN VIP DAN VVIP RSUD KARDINAH		
LOKASI		
JL. AIP.KS. Tubun No.2, Kota Tegal		
PEMBERI TUGAS		
PEMERINTAH KOTA TEGAL RUMAH SAKIT UMUM DAERAH KARDINAH Jl. AIP. KS. Tubun No. 2 Kota Tegal Telp. (0283) 583377 / 584477 / 586777 / 541958, Fax (0283) 553131 Kode Pos 81124 Web: http://www.mahandhah.sipatidat.com - Email: ...		
MENGETAHUI DAN MENSETUJUI		
Direktur RSUD KARDINAH Tegal Merangkap Pejabat Pembuat Komitmen		
dr. Haryo Teguh, Sp.s, M.si, Med NIP: 197 10518 200112 1 001 MANAJEMEN KONTRUKSI (MK)		
 PT. SOLUSI UTAMA KONSULTAN PLANNING - ENGINEERING - MANAGEMENT PT. SOLUSI UTAMA KONSULTAN		
Ir. Ahmad Handri Widiyanto, ST., MT. Team Leader		
KONTRAKTOR PELAKSANA		
 PT. MATRA KARYA General Contractor Alamat : Jl. Palagan Tumen Palagan Indah Srenggeh - Srenggeh Tegal Email: matrakarya@matrakarya.com, Bk: matrakarya@matrakarya.com Telp: 0274-430714 / 420755  KAN LSBMKS-008-10N		
PT. MATRA KARYA		
Prabadi Suryandaru, ST Project Manager		
JUDUL GAMBAR	SKALA	
DENAH PASANGAN DINDING LT. 4	1 : 200	
NO. GAMBAR		DISIPLIN
03		
TAHUN	UK. KERTAS	JMLH GBR
2024	A3	08
ASBUILT DRAWING		

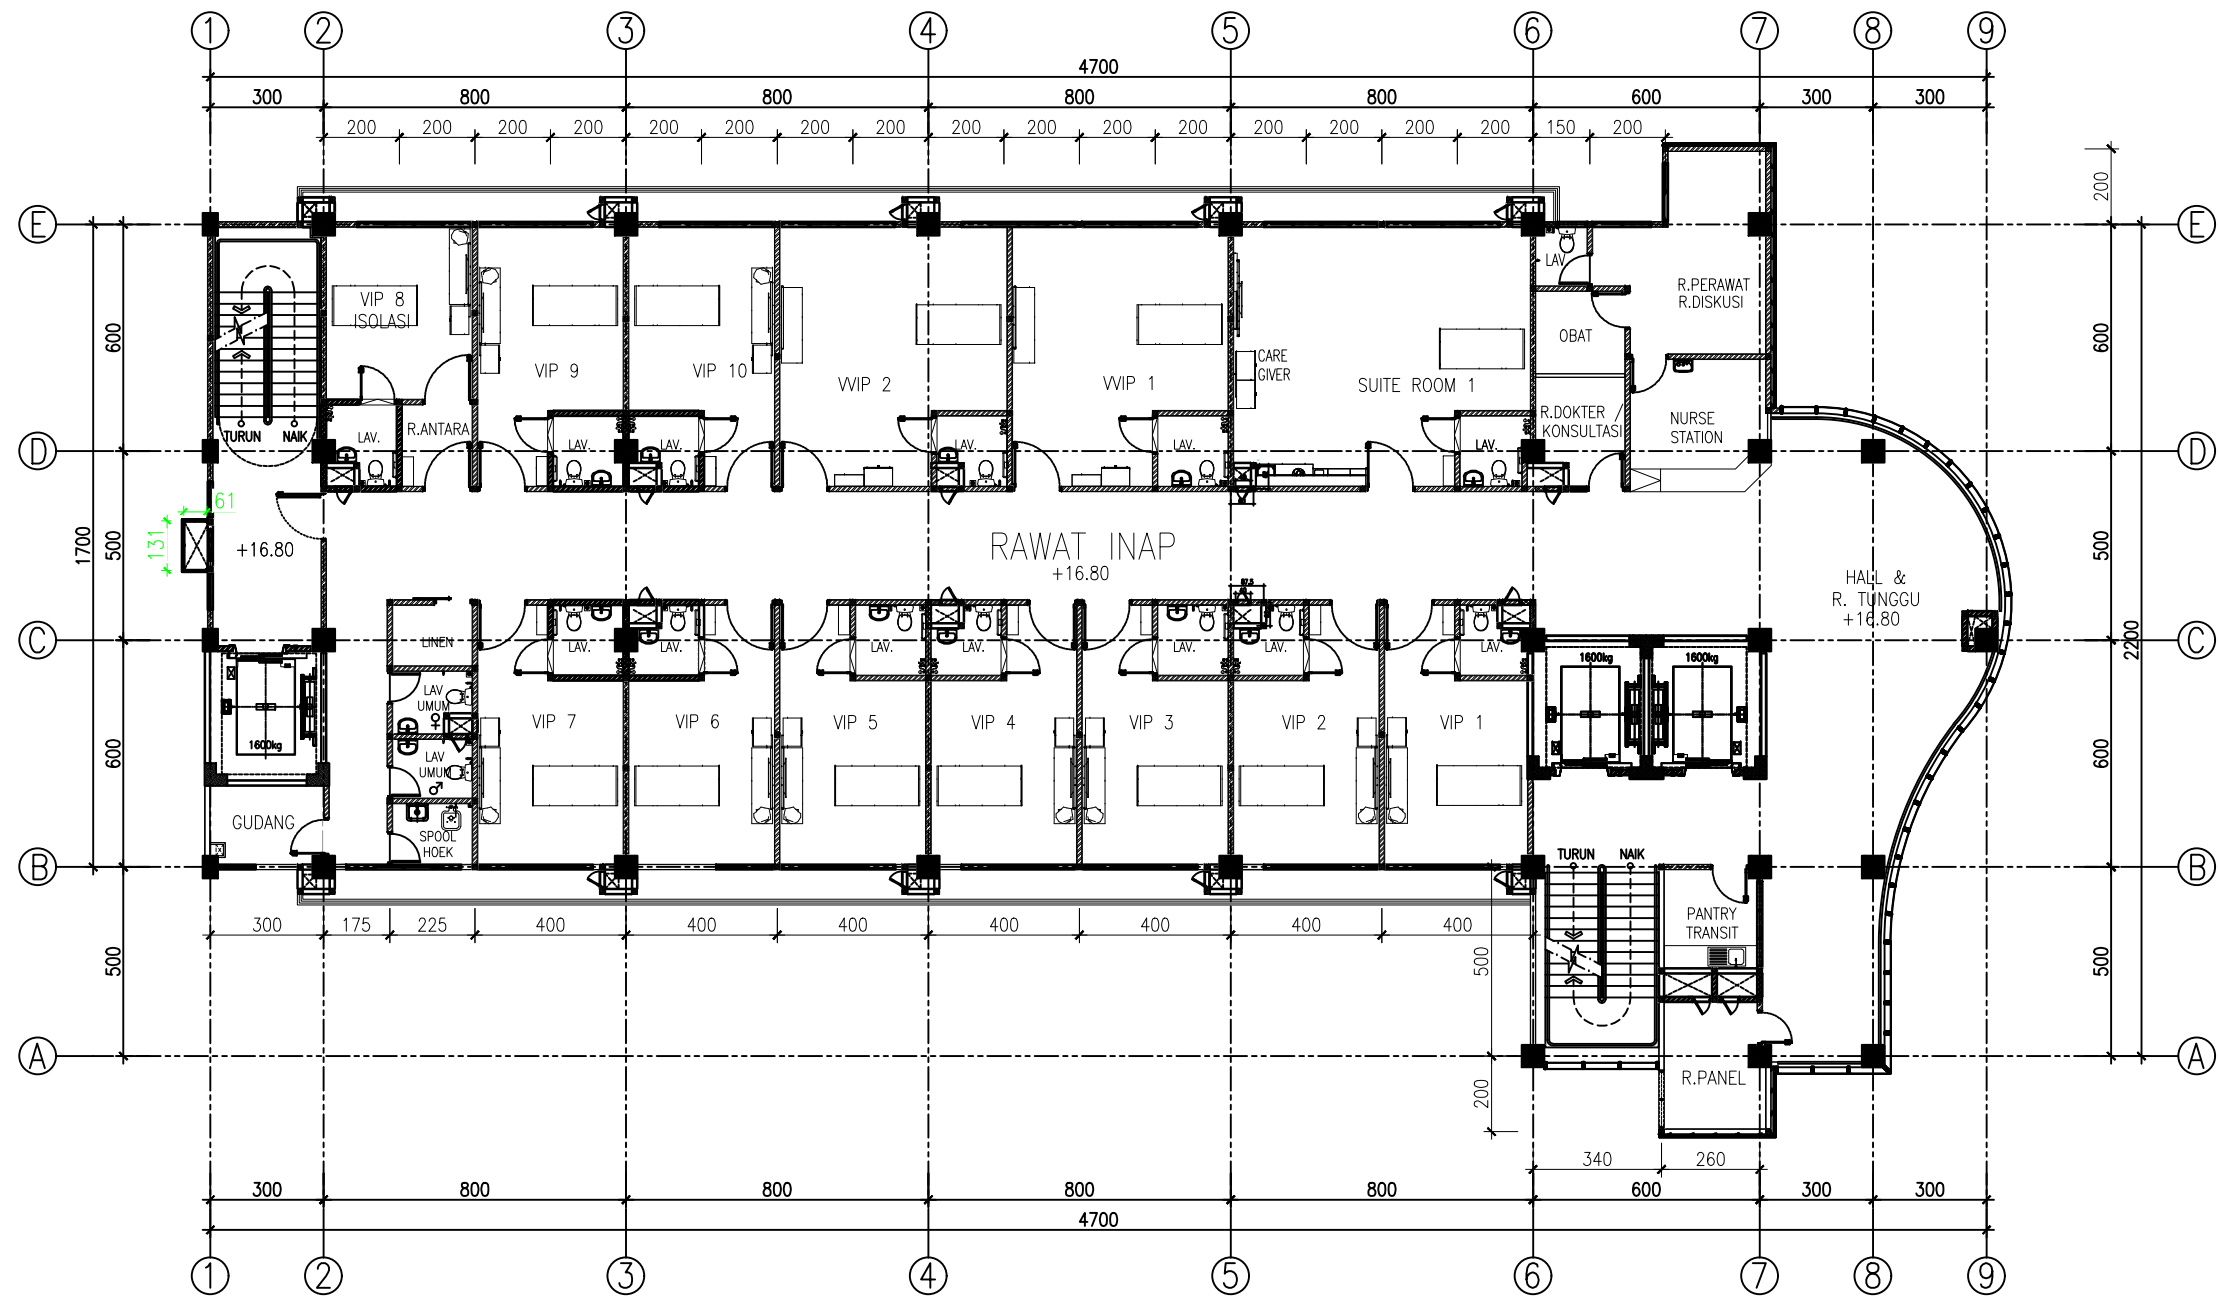

DENAH PASANGAN DINDING LANTAI 05
SKALA 1:200

KETERANGAN

REVISI

PEKERJAAN

**PEMBANGUNAN TAHAP II GEDUNG
PAVILION VIP DAN VVIP RSUD KARDINAH**

LOKASI

JL. AIP.KS. Tubun No.2, Kota Tegal

PEMBERI TUGAS

PEMERINTAH KOTA TEGAL
RUMAH SAKIT UMUM DAERAH KARDINAH
Jl. AIP. KS. Tubun No. 2 Kota Tegal
Telp. (0283) 583377 / 584477 / 586777 / 541808, Faks (0283) 553131 Kode Pos 81214
Web: <http://www.mahlandah.sipilidat.go.id> - Email:

MENGETAHUI DAN MENSETUJUI

Direktur RSUD KARDINAH Tegal
Merangkap Pejabat Pembuat Komitmen

dr. Haryo Teguh, Sp.s, M.si, Med
NIP: 197 10518 200112 1 001
MANAJEMEN KONTRUKSI (MK)

PT. SOLUSI UTAMA KONSULTAN
PLANNING - ENGINEERING - MANAGEMENT
PT. SOLUSI UTAMA KONSULTAN

Ir. Ahmad Handri Widiyanto, ST., MT.
Team Leader

KONTRAKTOR PELAKSANA

PT. MATRA KARYA
General Contractor
Alamat: Jl. Palagan Temon Palagan Ringkang Subuk - Sragen Yogyakarta
Email: matrakarya@matrakarya.com, Bk: matrakarya@matrakarya.com
Telp. 0274-430714 / 420733

PT. MATRA KARYA

Prabadi Suryandaru, ST
Project Manager

JUDUL GAMBAR

SKALA

DENAH PASANGAN
DINDING LT. 5

1 : 200

NO. GAMBAR

DISIPLIN

04

TAHUN

UK. KERTAS


JMLH GBR

2024

A3




08

ASBUILT DRAWING

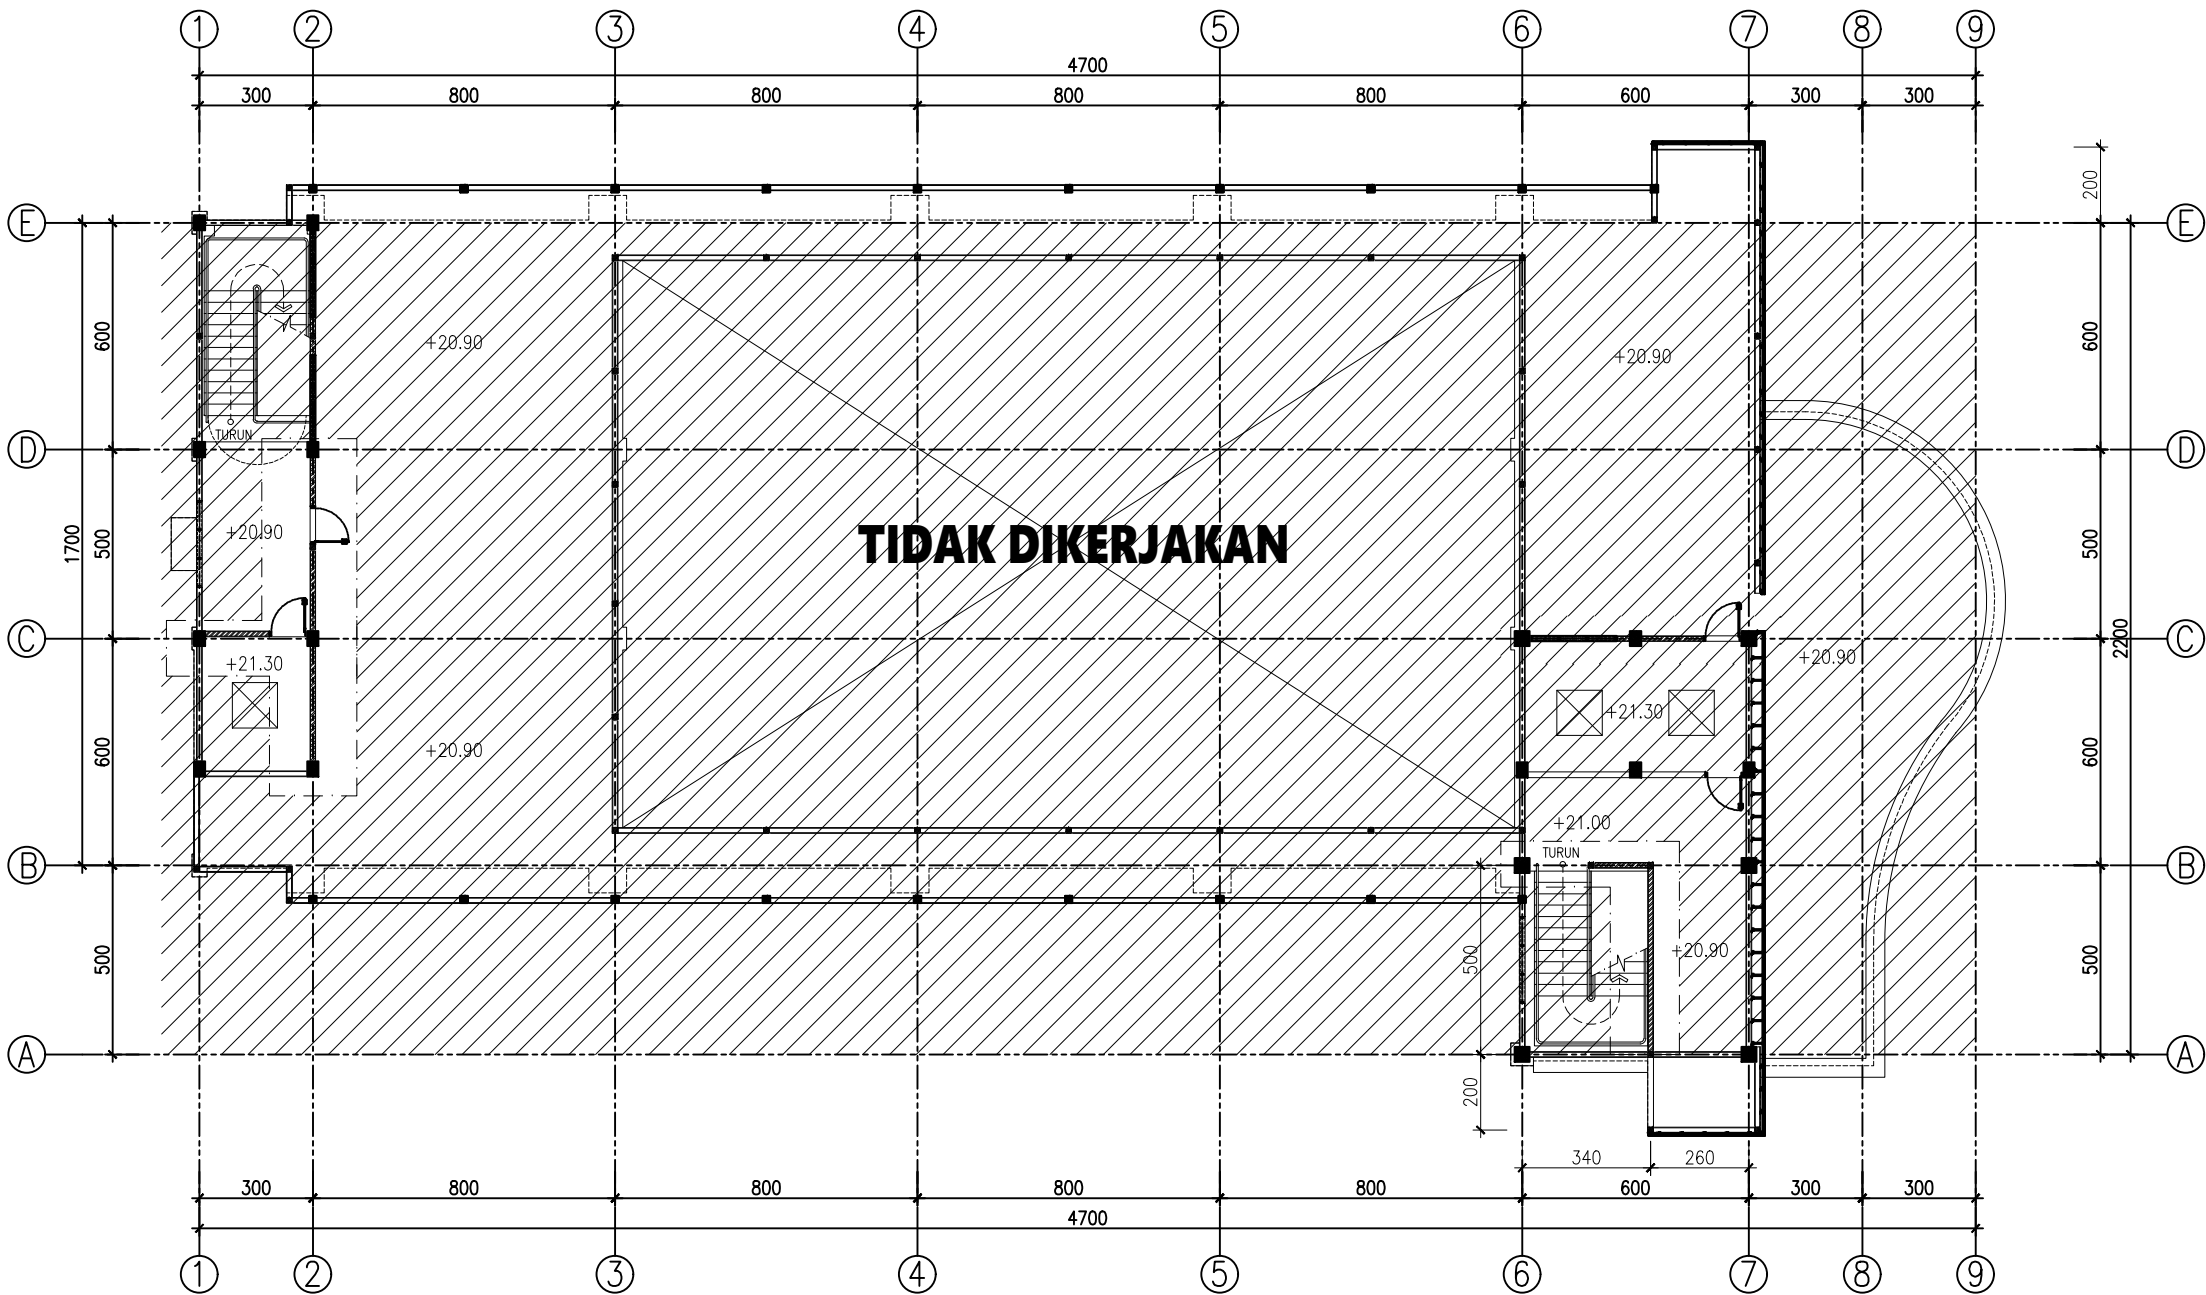

DENAH PASANGAN DINDING LANTAI ATAP
SKALA 1:200




KETERANGAN		
REVISI		
PEKERJAAN		
PEMBANGUNAN TAHAP II GEDUNG PAVILIUN VIP DAN VVIP RSUD KARDINAH		
LOKASI		
JL. AIP.KS. Tubun No.2, Kota Tegal		
PEMBERI TUGAS		
PEMERINTAH KOTA TEGAL RUMAH SAKIT UMUM DAERAH KARDINAH Jl. AIP. KS. Tubun No. 2 Kota Tegal Telp. (0283) 585377 / 584477 / 584677 / 541958, Faks (0283) 553131 Kode Pos 52124 Web: http://www.madlandah.sipatidul.com - Email:		
MENGETAHUI DAN MENSETUJUI		
Direktur RSUD KARDINAH Tegal Merangkap Pejabat Pembuat Komitmen		
dr. Haryo Teguh, Sp.s, M.si, Med NIP: 197 10518 200112 1 001 MANAJEMEN KONTRUKSI (MK)		
PT. SOLUSI UTAMA KONSULTAN PLANNING - ENGINEERING - MANAGEMENT PT. SOLUSI UTAMA KONSULTAN		
Ir. Ahmad Handri Widiyanto, ST., MT. Team Leader		
KONTRAKTOR PELAKSANA		
PT. MATRA KARYA General Contractor Alamat : Jl. Palagan Tumen Palagan Ringkang Sebelah - Simanungkar Email: matrakarya@matrakarya.com, Bk: matrakarya@matrakarya.com Telp: 0274-430714 / 430715 KAN LSBMKS-008-10N		
PT. MATRA KARYA		
Prabadi Suryandaru, ST Project Manager		
JUDUL GAMBAR	SKALA	
DENAH PASANGAN DINDING LT. ATAP	1 : 200	
NO. GAMBAR		DISIPLIN
05		
TAHUN	UK. KERTAS	JMLH GBR
2024	A3	08
ASBUILT DRAWING		

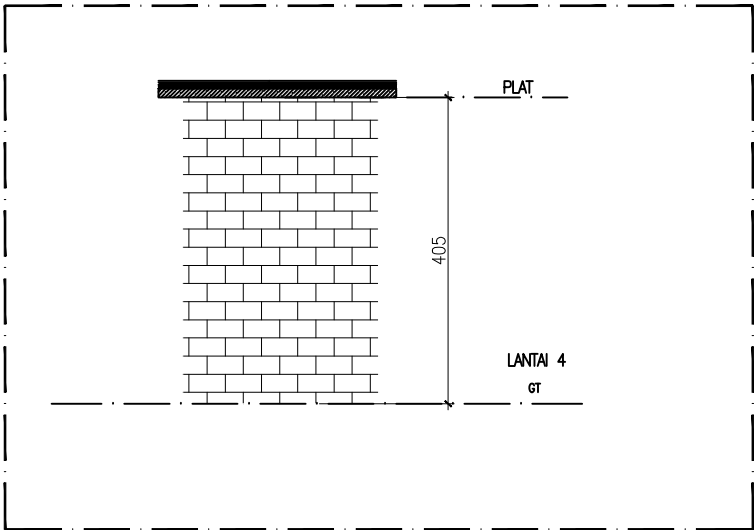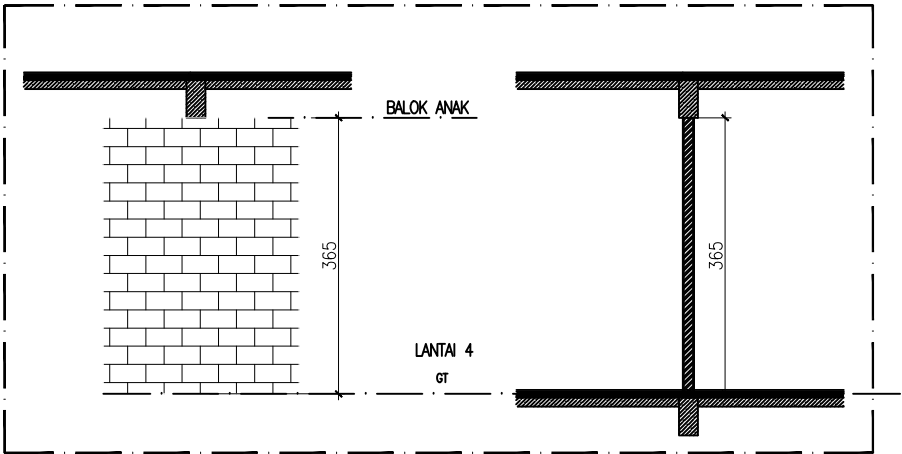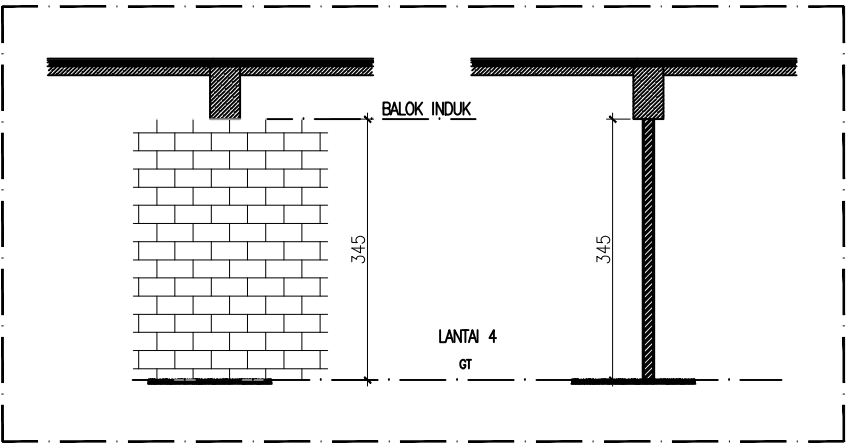

DETAIL PASANGAN DINDING LANTAI 04

SKALA 1:200




KETERANGAN		
REVISI		
PEKERJAAN		
PEMBANGUNAN TAHAP II GEDUNG PAVILIUN VIP DAN VVIP RSUD KARDINAH		
LOKASI		
JL. AIP.KS. Tubun No.2, Kota Tegal		
PEMBERI TUGAS		
 PEMERINTAH KOTA TEGAL RUMAH SAKIT UMUM DAERAH KARDINAH Jl. AIP. KS. Tubun No. 2 Kota Tegal Telp. (0283) 583377 / 584477 / 584677 / 541808, Fax (0283) 553131 Kode Pos 81124 Web: http://www.madani.kota-tegal.go.id – E-mail: ...		
MENGETAHUI DAN MENSETUJUI		
Direktur RSUD KARDINAH Tegal Merangkap Pejabat Pembuat Komitmen		
dr. Haryo Teguh, Sp.s, M.si, Med NIP: 197 10518 200112 1 001 MANAJEMEN KONTRUKSI (MK)		
 PT. SOLUSI UTAMA KONSULTAN PLANNING - ENGINEERING - MANAGEMENT PT. SOLUSI UTAMA KONSULTAN		
Ir. Ahmad Handri Widiyanto, ST., MT. Team Leader		
KONTRAKTOR PELAKSANA		
 PT. MATRA KARYA General Contractor Alamat : Jl. Padang Temon Padang Ringkang Sebelah - Siman - Yogyakarta Email: matrakarya@matrakarya.com, Bk: matrakarya@matrakarya.com Telp: 0274-430734-430735  PT. MATRA KARYA		
Prabadi Suryandaru, ST Project Manager		
JUDUL GAMBAR	SKALA	
DENAH PASANGAN DINDING LT. 4	1 : 200	
NO. GAMBAR		DISIPLIN
06		
TAHUN	UK. KERTAS	JMLH GBR
2024	A3	08
ASBUILT DRAWING		

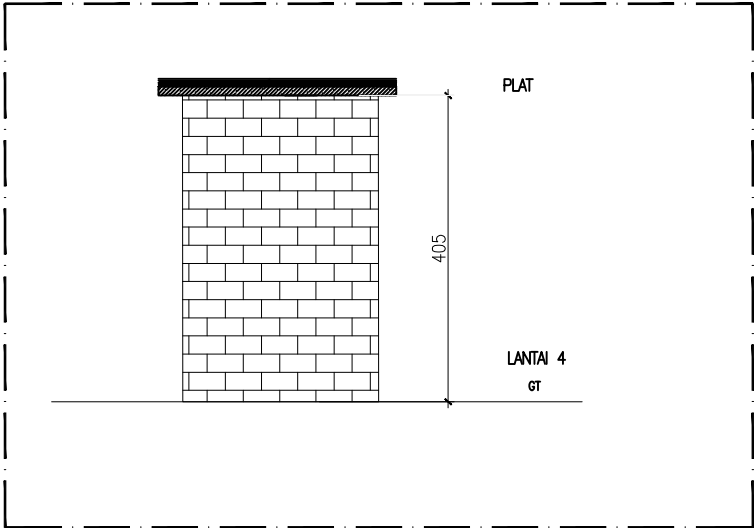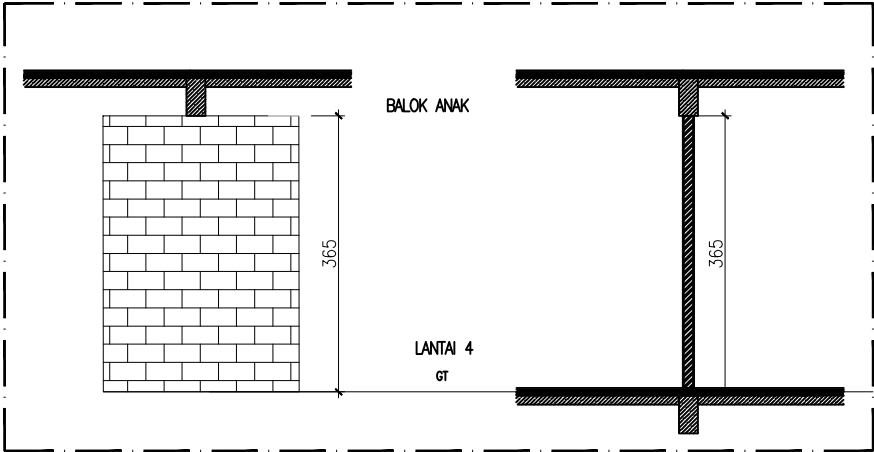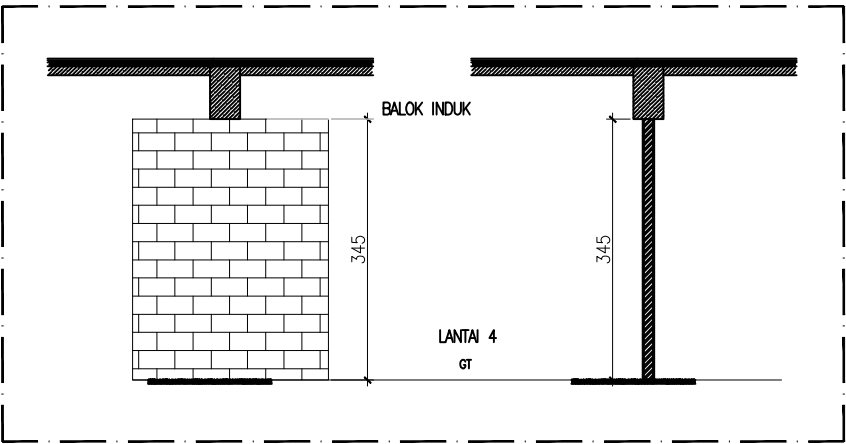

DETAIL PASANGAN DINDING LANTAI 04


SKALA 1:200

KETERANGAN		
REVISI		
PEKERJAAN		
PEMBANGUNAN TAHAP II GEDUNG PAVILIUN VIP DAN VVIP RSUD KARDINAH		
LOKASI		
JL. AIP.KS. Tubun No.2, Kota Tegal		
PEMBERI TUGAS		
 PEMERINTAH KOTA TEGAL RUMAH SAKIT UMUM DAERAH KARDINAH Jl. AIP. KS. Tubun No. 2 Kota Tegal Telp. (0281) 583377 / 584477 / 584677 / 541808, Faks (0281) 551311 Kode Pos 81124 Web: http://www.malindang-sejahtera.go.id – E-mail: ...		
MENGETAHUI DAN MENSETUJUI		
Direktur RSUD KARDINAH Tegal Merangkap Pejabat Pembuat Komitmen		
dr. Haryo Teguh, Sp.s, M.si, Med NIP: 197 10518 200112 1 001 MANAJEMEN KONTRUKSI (MK)		
 PT. SOLUSI UTAMA KONSULTAN PLANNING - ENGINEERING - MANAGEMENT PT. SOLUSI UTAMA KONSULTAN		
Ir. Ahmad Handri Widiyanto, ST., MT. Team Leader		
KONTRAKTOR PELAKSANA		
 PT. MATRA KARYA General Contractor Alamat : Jl. Padang Temon Padang Ringkang Sebelah - Siman - Yogyakarta Email: matrakarya@matrakarya.com, Bk: matrakarya@matrakarya.com Telp: 0274-430714 / 420755  PT. MATRA KARYA		
Prabadi Suryandaru, ST Project Manager		
JUDUL GAMBAR	SKALA	
DETAIL PASANGAN DINDING LT. 4	1 : 200	
NO. GAMBAR		DISIPLIN
07		
TAHUN	UK. KERTAS	JMLH GBR
2024	A3	08
ASBUILT DRAWING		

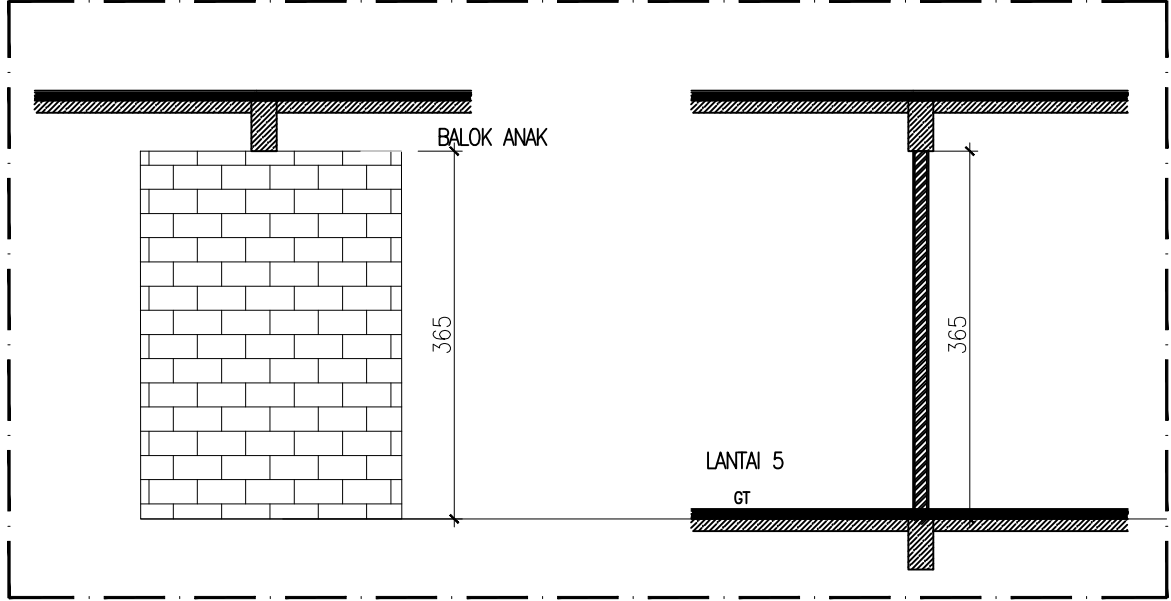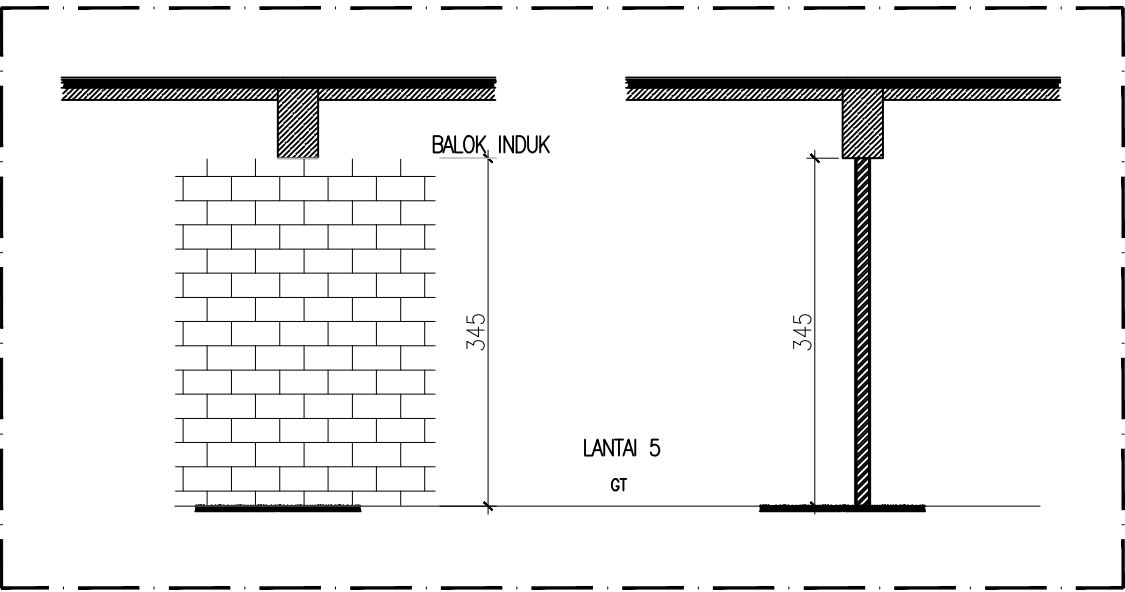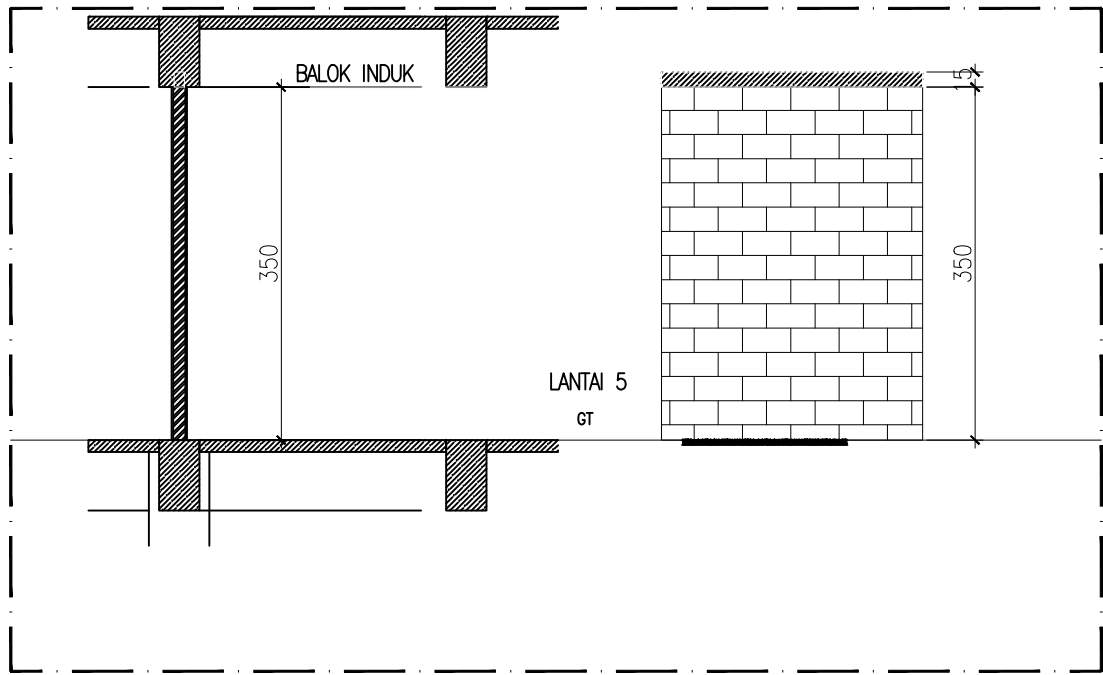


 **DETAIL PASANGAN DINDING LANTAI 05**
SKALA 1:200

KETERANGAN		
REVISI		
PEKERJAAN		
PEMBANGUNAN TAHAP II GEDUNG PAVILIUN VIP DAN VVIP RSUD KARDINAH		
LOKASI		
JL. AIP.KS. Tubun No.2, Kota Tegal		
PEMBERI TUGAS		
 PEMERINTAH KOTA TEGAL RUMAH SAKIT UMUM DAERAH KARDINAH Jl. AIP. KS. Tubun No. 2 Kota Tegal Telp. (0283) 583377 / 584477 / 586777 / 541858, Faks (0283) 553131 Kode Pos 81214 Web: http://www.malardindah.sipgkrdh.go.id - E-mail: ...		
MENGETAHUI DAN MENSETUJUI		
Direktur RSUD KARDINAH Tegal Merangkap Pejabat Pembuat Komitmen		
dr. Haryo Teguh, Sp.s, M.si, Med NIP: 197 10518 200112 1 001 MANAJEMEN KONTRUKSI (MK)		
 PT. SOLUSI UTAMA KONSULTAN PLANNING - ENGINEERING - MANAGEMENT PT. SOLUSI UTAMA KONSULTAN		
Ir. Ahmad Handri Widiyanto, ST., MT. Team Leader		
KONTRAKTOR PELAKSANA		
Prabadi Suryandaru, ST Project Manager		
JUDUL GAMBAR	SKALA	
DETAIL PASANGAN DINDING LT. 5	1 : 200	
NO. GAMBAR		DISIPLIN
08		
TAHUN	UK. KERTAS	JMLH GBR
2024	A3	08
ASBUILT DRAWING		

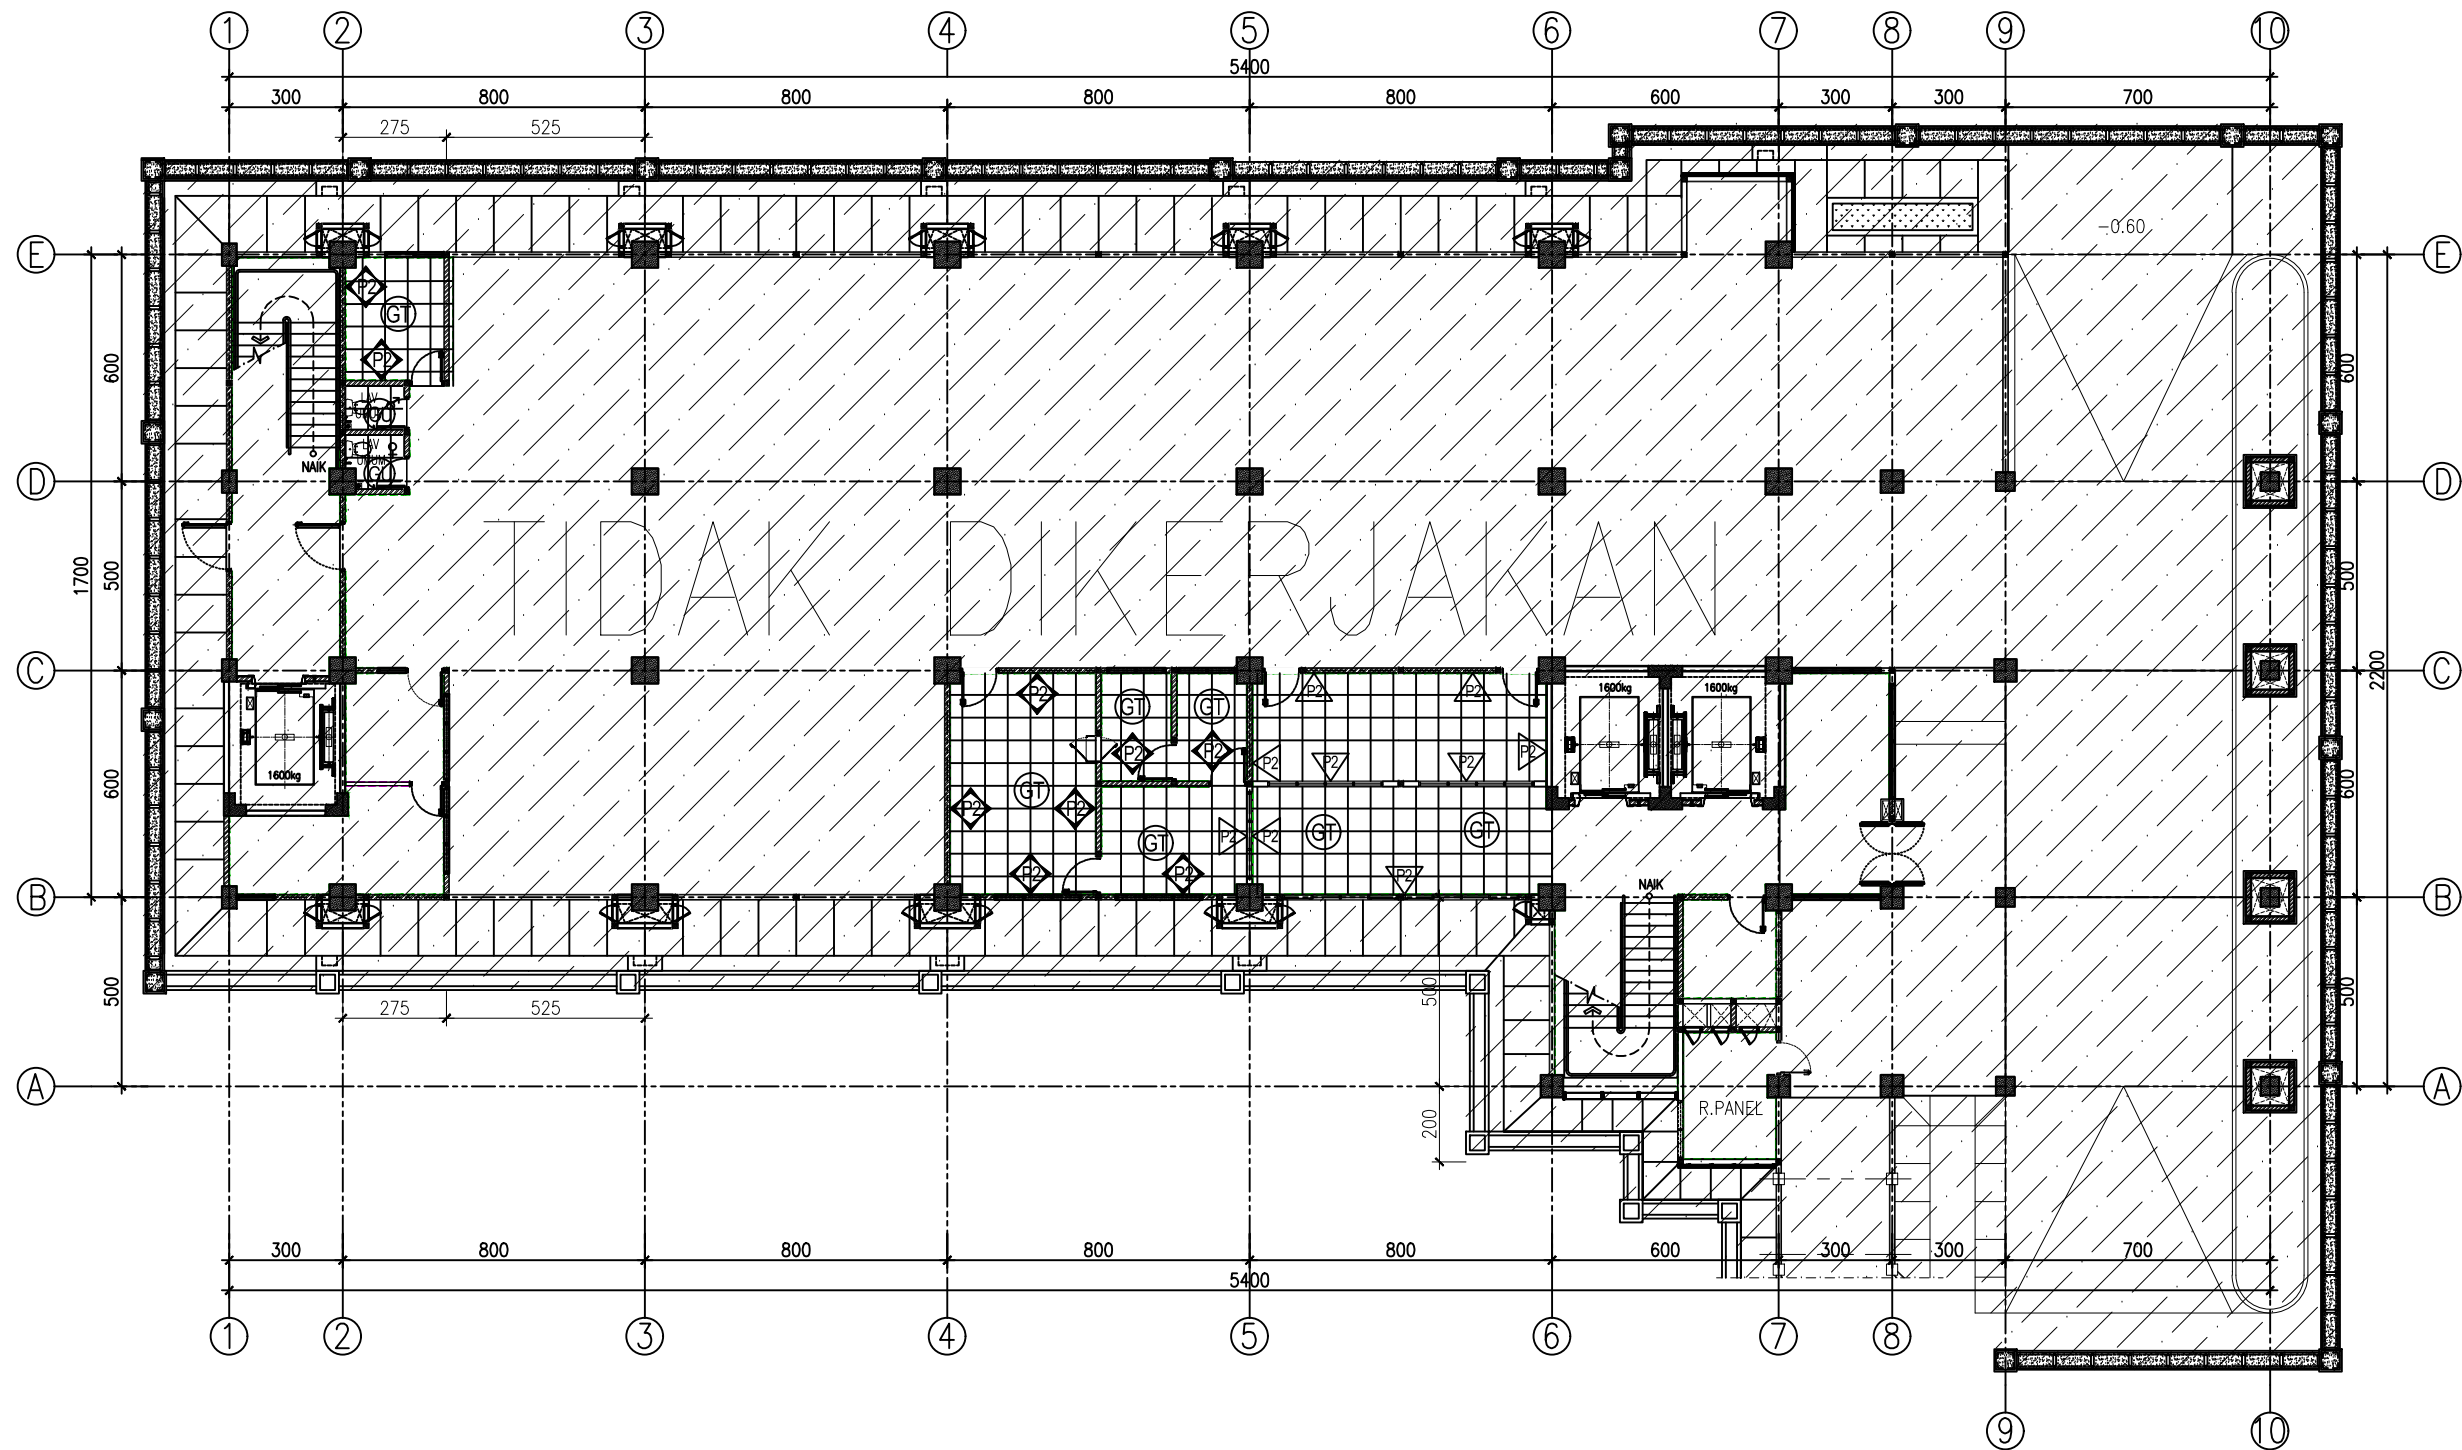

DENAH POLA LANTAI LANTAI 01
SKALA 1:200


KETERANGAN		
NO.	KODE	KETERANGAN
1.	GT	GRANITE TILE uk. 60X60cm
2.	KR	KERAMIK UNPOLISHED uk. 30X30cm
3.	GU	GRANITE TILE UNPOLISHED uk. 60X60cm
4.	BS	BATU SIKAT
5.	FH	FINISH FLOOR HARDENER
6.	WP	FINISH WATERPROOFING
7.	P1	HOSPITAL PLIN uk. 10X60cm
8.	P2	PLIN GRANITE TILE uk. 10X60cm
9.	P3	PLIN ALUMINIUM
10.	▷	ARAH SATU SISI RUANG
11.	◊	ARAH SEMUA SISI RUANG
12.	✚	STARTING POINT
REVISI		
PEKERJAAN		
PEMBANGUNAN TAHAP II GEDUNG PAVILION VIP DAN VVIP RSUD KARDINAH		
LOKASI		
JL. AIP.KS. Tubun No.2, Kota Tegal		
PEMBERI TUGAS		
PEMERINTAH KOTA TEGAL RUMAH SAKIT UMUM DAERAH KARDINAH Jl. AIP. KS. Tubun No. 2 Kota Tegal Telp. (0283) 583377 / 584477 / 584677 / 541958, Fax (0283) 553131 Kode Pos 81214 Web: http://www.madlandah.sipgita.go.id - Email:		
MENGETAHUI DAN MENSETUJUI		
Direktur RSUD KARDINAH Tegal Merangkap Pejabat Pembuat Komitmen		
dr. Haryo Teguh, Sp.s, M.si, Med NIP: 197 10518 200112 1 001 MANAJEMEN KONTRUKSI (MK)		
 PT. SOLUSI UTAMA KONSULTAN PLANNING - ENGINEERING - MANAGEMENT PT. SOLUSI UTAMA KONSULTAN		
Ir. Ahmad Handri Widiyanto, ST., MT. Team Leader		
KONTRAKTOR PELAKSANA		
 PT. MATRA KARYA General Contractor Alamat : Jl. Palagan Temon Palagan Senggang Senggang - Senggang Yogyakarta Email: matrakarya@matrakarya.com, Bk: matrakarya@matrakarya.com Telp: 0274-430714 / 420755  KAN LSBMKS-008-IDN		
PT. MATRA KARYA		
Prabadi Suryandaru, ST Project Manager		
JUDUL GAMBAR		SKALA
DENAH POLA LANTAI LT.1		1 : 200
NO. GAMBAR		DISIPLIN
01		
TAHUN	UK. KERTAS	JMLH GBR
2024	A3	06
ASBUILT DRAWING		

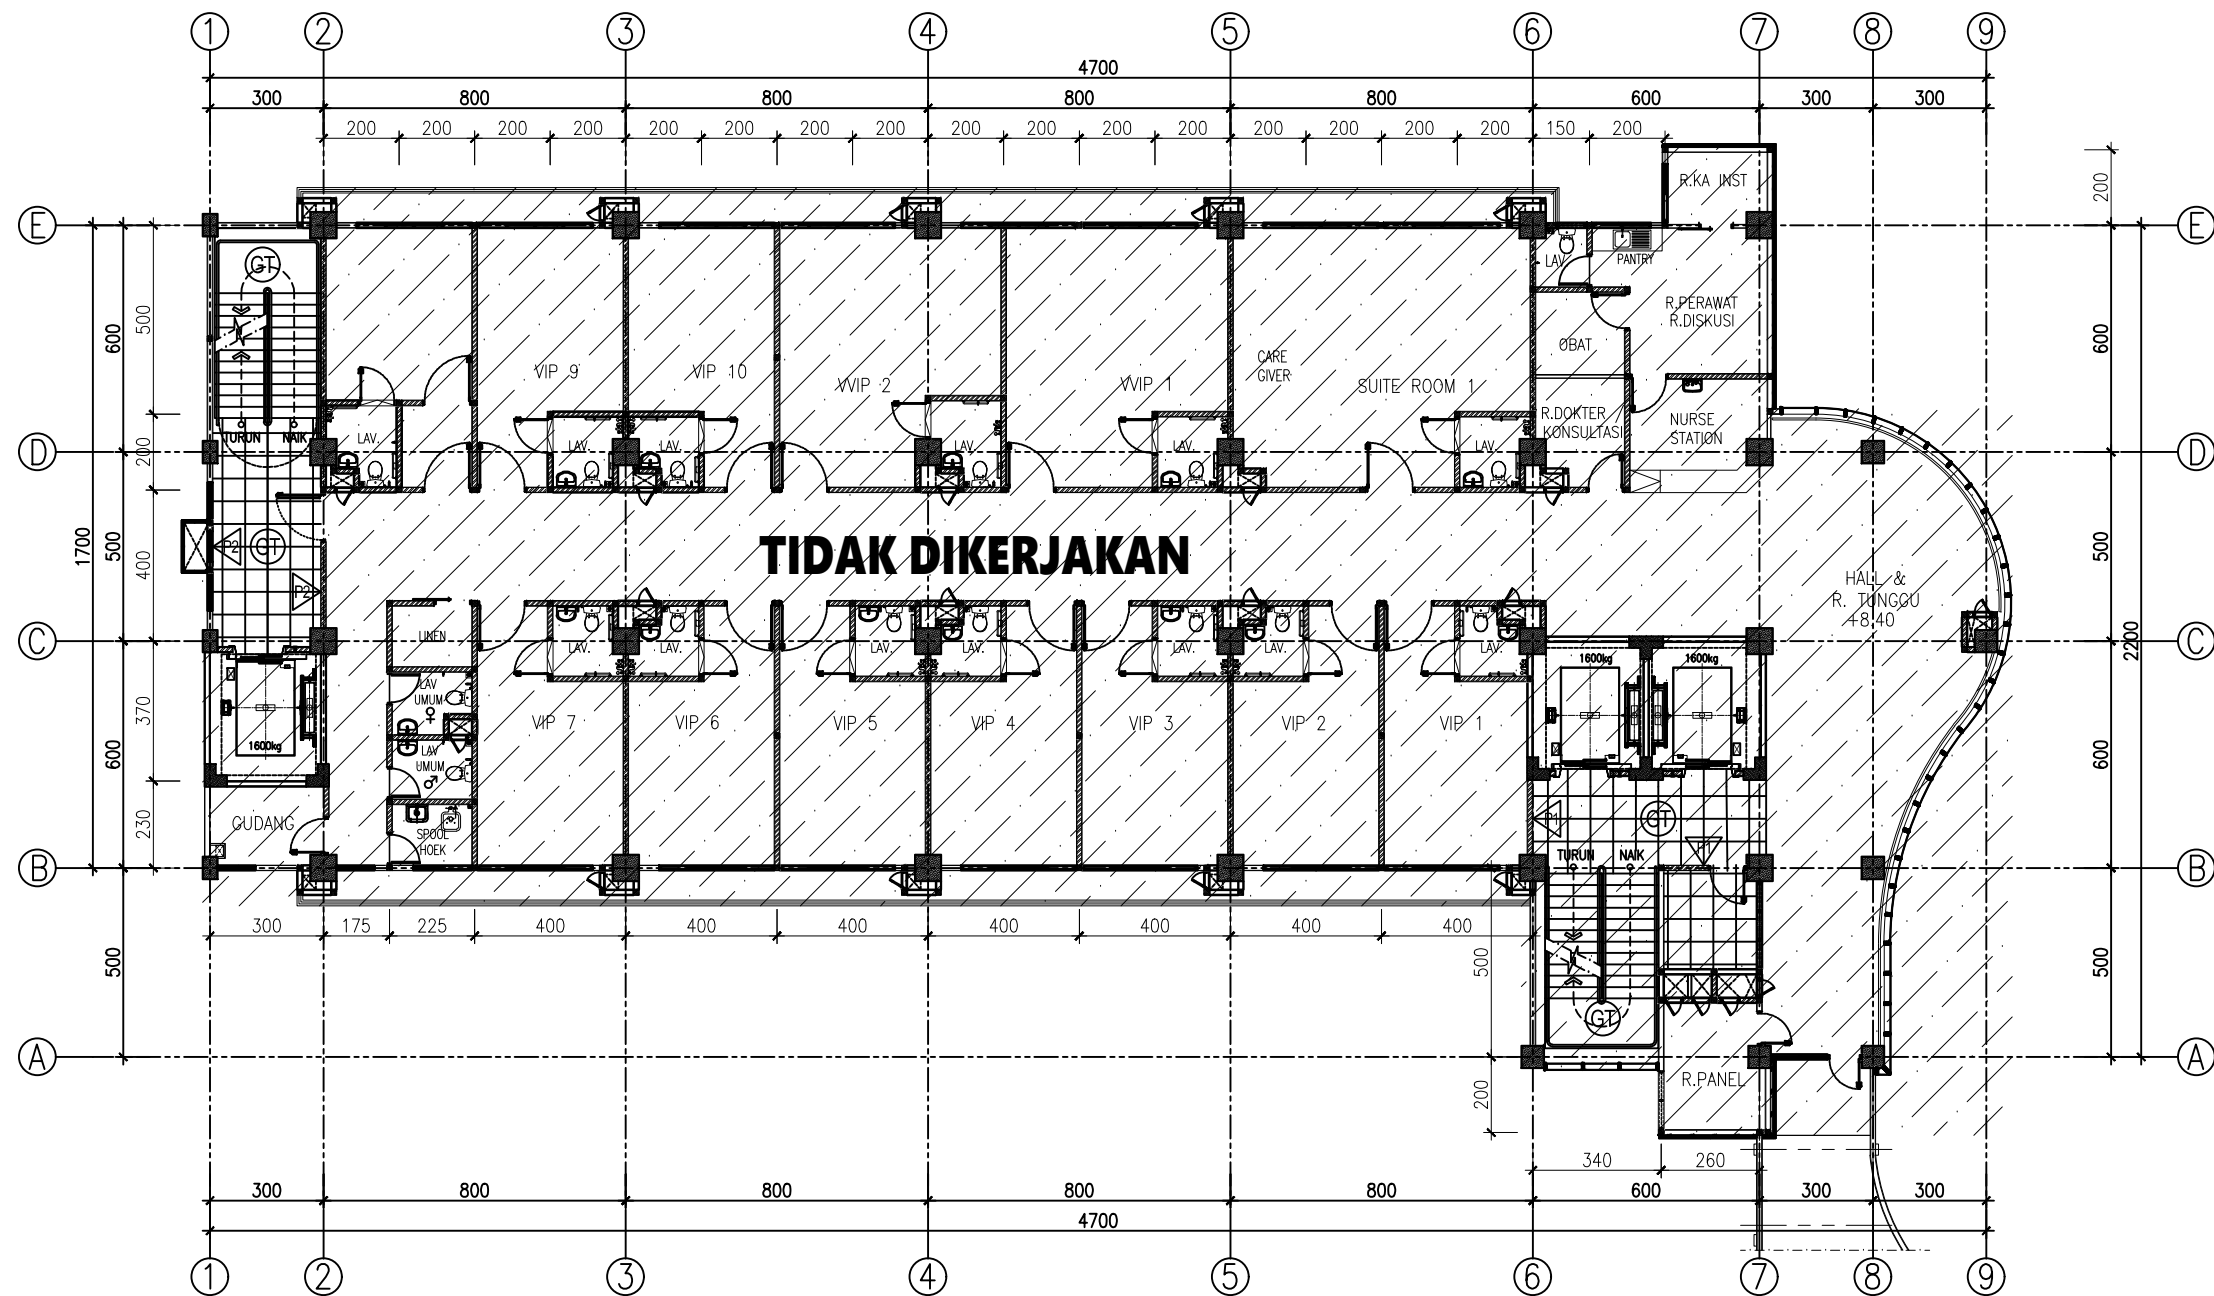

DENAH POLA LANTAI LANTAI 03
SKALA 1:200


KETERANGAN		
NO.	KODE	KETERANGAN
1.	GT	GRANITE TILE uk. 60X60cm
2.	KR	KERAMIK UNPOLISHED uk. 30X30cm
3.	GU	GRANITE TILE UNPOLISHED uk. 60X60cm
4.	BS	BATU SIKAT
5.	FH	FINISH FLOOR HARDENER
6.	WP	FINISH WATERPROOFING
7.	P1	HOSPITAL PLIN uk. 10X60cm
8.	P2	PLIN GRANITE TILE uk. 10X60cm
9.	P3	PLIN ALUMINIUM
10.	▷	ARAH SATU SISI RUANG
11.	◊	ARAH SEMUA SISI RUANG
12.	✚	STARTING POINT

REVISI		
PEKERJAAN		
PEMBANGUNAN TAHAP II GEDUNG PAVILION VIP DAN VVIP RSUD KARDINAH		
LOKASI		
JL. AIP.KS. Tubun No.2, Kota Tegal		
PEMBERI TUGAS		
PEMERINTAH KOTA TEGAL RUMAH SAKIT UMUM DAERAH KARDINAH Jl. AIP. KS. Tubun No. 2 Kota Tegal Telp. (0281) 580377 / 580477 / 580677 / 541808, Fax (0281) 551311 Kode Pos 51124 Web: http://www.madlandah.sipgkita.go.id - Email: ...		
MENGETAHUI DAN MENSETUJUI		
Direktur RSUD KARDINAH Tegal Merangkap Pejabat Pembuat Komitmen		
dr. Haryo Teguh, Sp.s, M.si, Med NIP: 197 10518 200112 1 001 MANAJEMEN KONTRUKSI (MK)		
PT. SOLUSI UTAMA KONSULTAN PLANNING - ENGINEERING - MANAGEMENT PT. SOLUSI UTAMA KONSULTAN		
Ir. Ahmad Handri Widiyanto, ST., MT. Team Leader		
KONTRAKTOR PELAKSANA		
PT. MATRA KARYA General Contractor Alamat: Jl. Palagan Temon Palagan Ringkang Subuk - Sragen Yogyakarta Email: matrakarya@matrakarya.com, Bk: matrakarya@matrakarya.com Telp: 0274-430714 / 420755 PT. KAN LSBMKS-008-10N		
PT. MATRA KARYA		
Prabadi Suryandaru, ST Project Manager		
JUDUL GAMBAR		SKALA
DENAH POLA LANTAI LT.3		1 : 200
NO. GAMBAR		DISIPLIN
02		
TAHUN	UK. KERTAS	JMLH GBR
2024	A3	06
ASBUILT DRAWING		

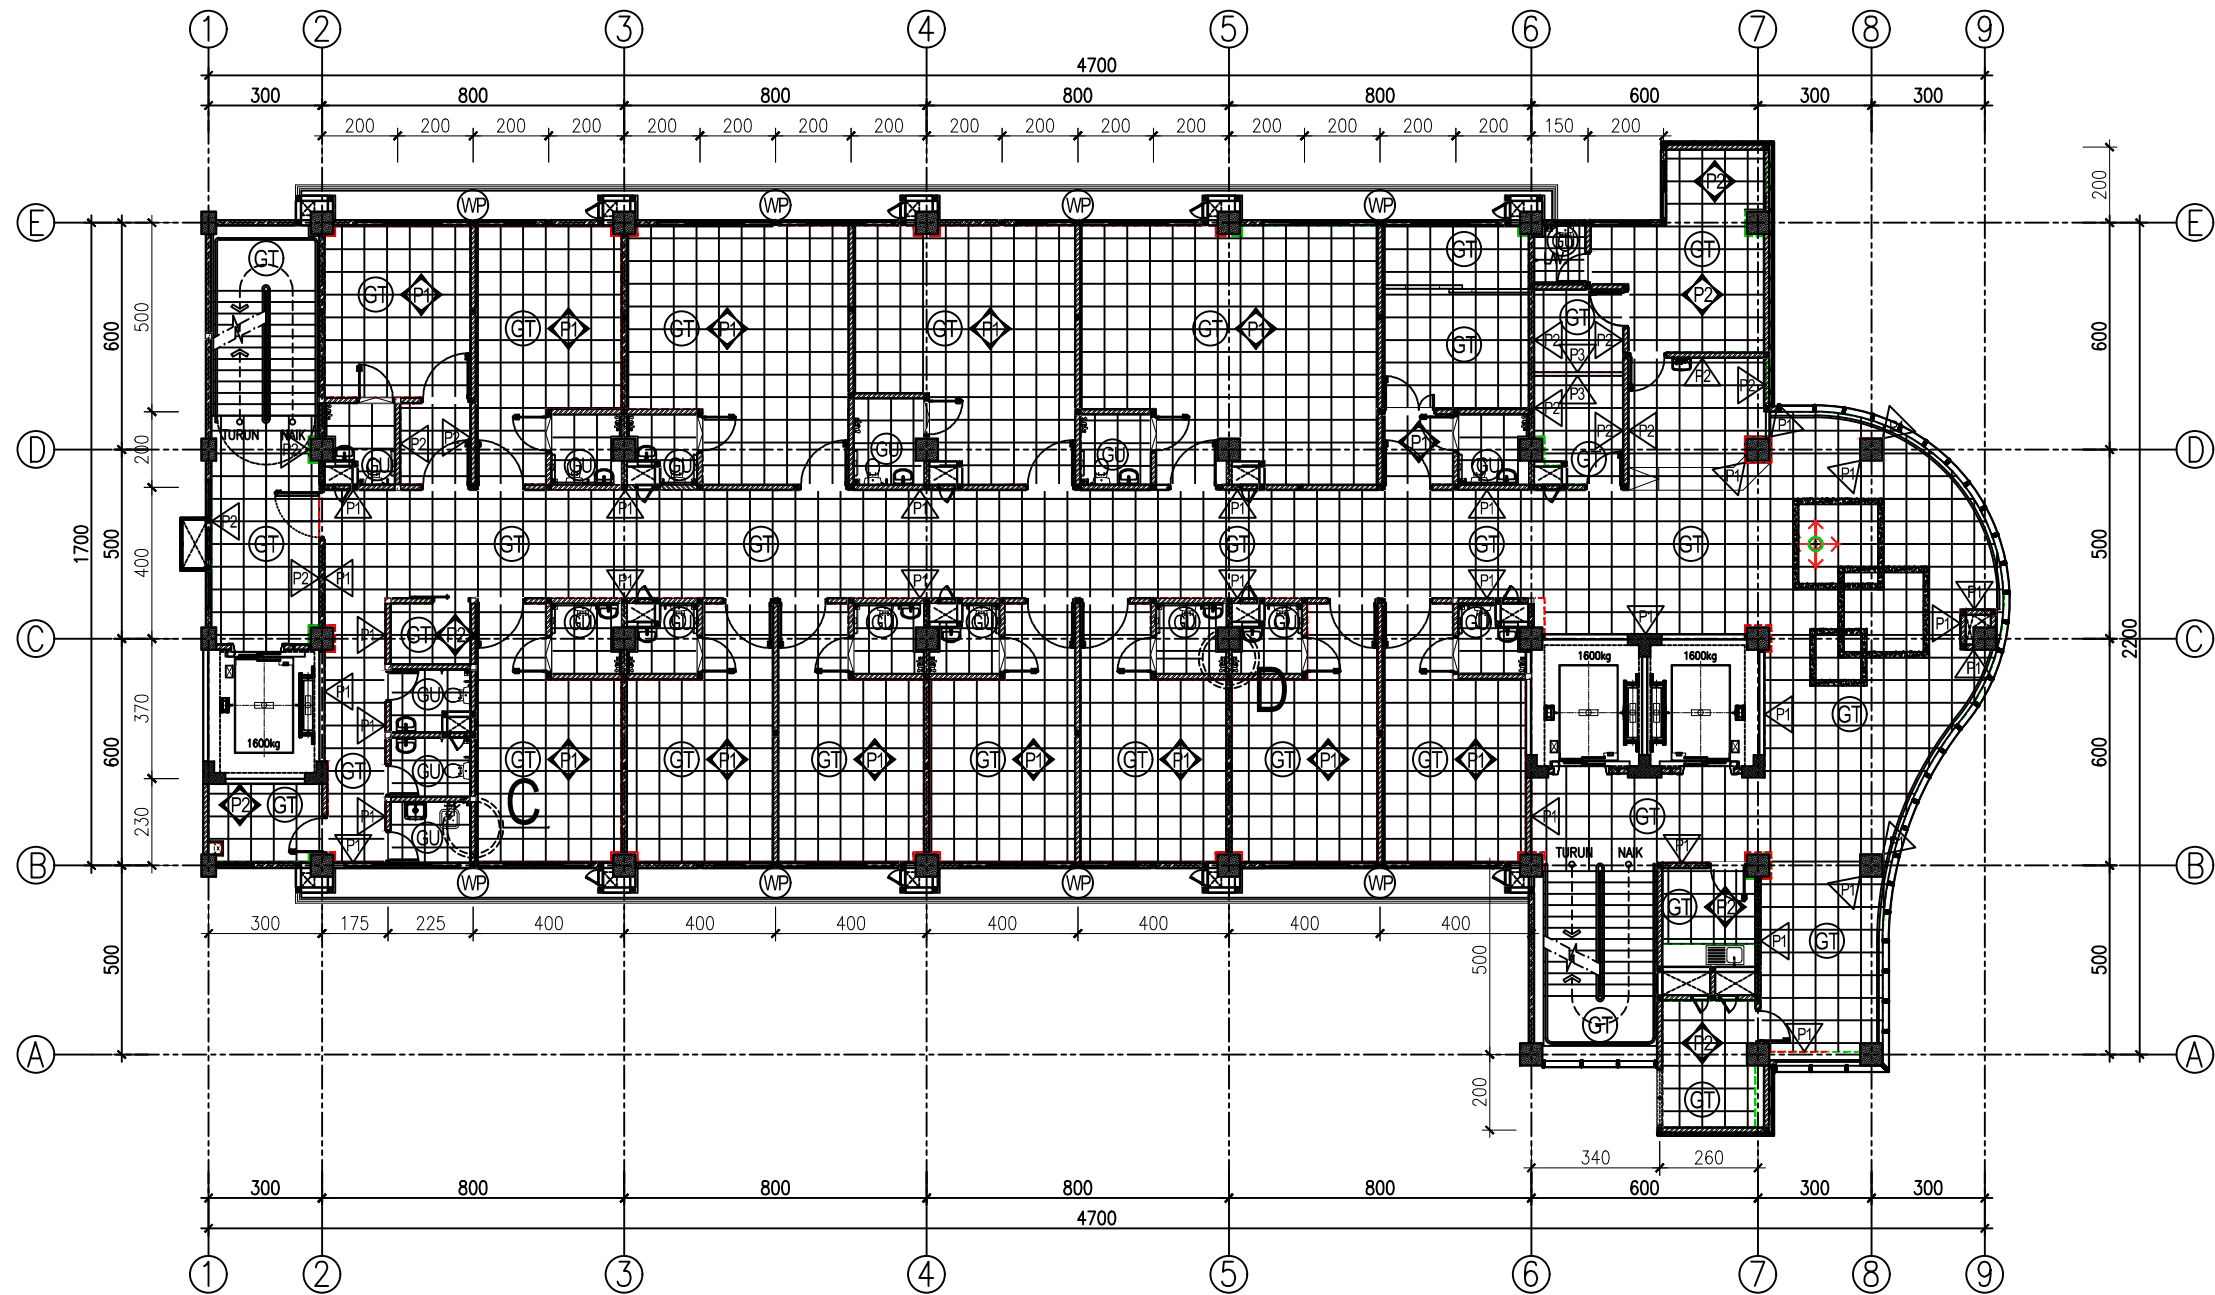


DENAH POLA LANTAI 04
SKALA 1:200

KETERANGAN		
NO.	KODE	KETERANGAN
1.	GT	GRANITE TILE uk. 60X60cm
2.	KR	KERAMIK UNPOLISHED uk. 30X30cm
3.	GU	GRANITE TILE UNPOLISHED uk. 60X60cm
4.	BS	BATU SIKAT
5.	FH	FINISH FLOOR HARDENER
6.	WP	FINISH WATERPROOFING
7.	P1	HOSPITAL PLIN uk. 10X60cm
8.	P2	PLIN GRANITE TILE uk. 10X60cm
9.	P3	PLIN ALUMINIUM
10.	▷	ARAH SATU SISI RUANG
11.	◊	ARAH SEMUA SISI RUANG
12.	✚	STARTING POINT
REVISI		
PEKERJAAN		
PEMBANGUNAN TAHAP II GEDUNG PAVILIUN VIP DAN VVIP RSUD KARDINAH		
LOKASI		
JL. AIP.KS. Tubun No.2, Kota Tegal		
PEMBERI TUGAS		
PEMERINTAH KOTA TEGAL RUMAH SAKIT UMUM DAERAH KARDINAH Jl. AIP. KS. Tubun No. 2 Kota Tegal Telp. (0281) 580377 / 580477 / 580677 / 541808, Faks (0281) 551311 Kode Pos 51124 Web: http://www.rsudkardinah.sipgkrdn.go.id - E-mail: ...		
MENGETAHUI DAN MENSETUJUI		
Direktur RSUD KARDINAH Tegal Merangkap Pejabat Pembuat Komitmen		
dr. Haryo Teguh, Sp.s, M.si, Med NIP: 197 10518 200112 1 001 MANAJEMEN KONTRUKSI (MK)		
 PT. SOLUSI UTAMA KONSULTAN PLANNING - ENGINEERING - MANAGEMENT PT. SOLUSI UTAMA KONSULTAN		
Ir. Ahmad Handri Widiyanto, ST., MT. Team Leader		
KONTRAKTOR PELAKSANA		
 PT. MATRA KARYA General Contractor Alamat : Jl. Palagan Temon Palagan Ringlung Srenggahan - Srenggahan Yogyakarta Email: matrakarya@matrakarya.com, Bk: matrakarya... Telp. 0274-430714 / 420755  KAN LSBMKS-008-1001		
PT. MATRA KARYA		
Prabadi Suryandaru, ST Project Manager		
JUDUL GAMBAR		SKALA
DENAH POLA LANTAI LT.4		1 : 200
NO. GAMBAR		DISIPLIN
03		
TAHUN	UK. KERTAS	JMLH GBR
2024	A3	06
ASBUILT DRAWING		

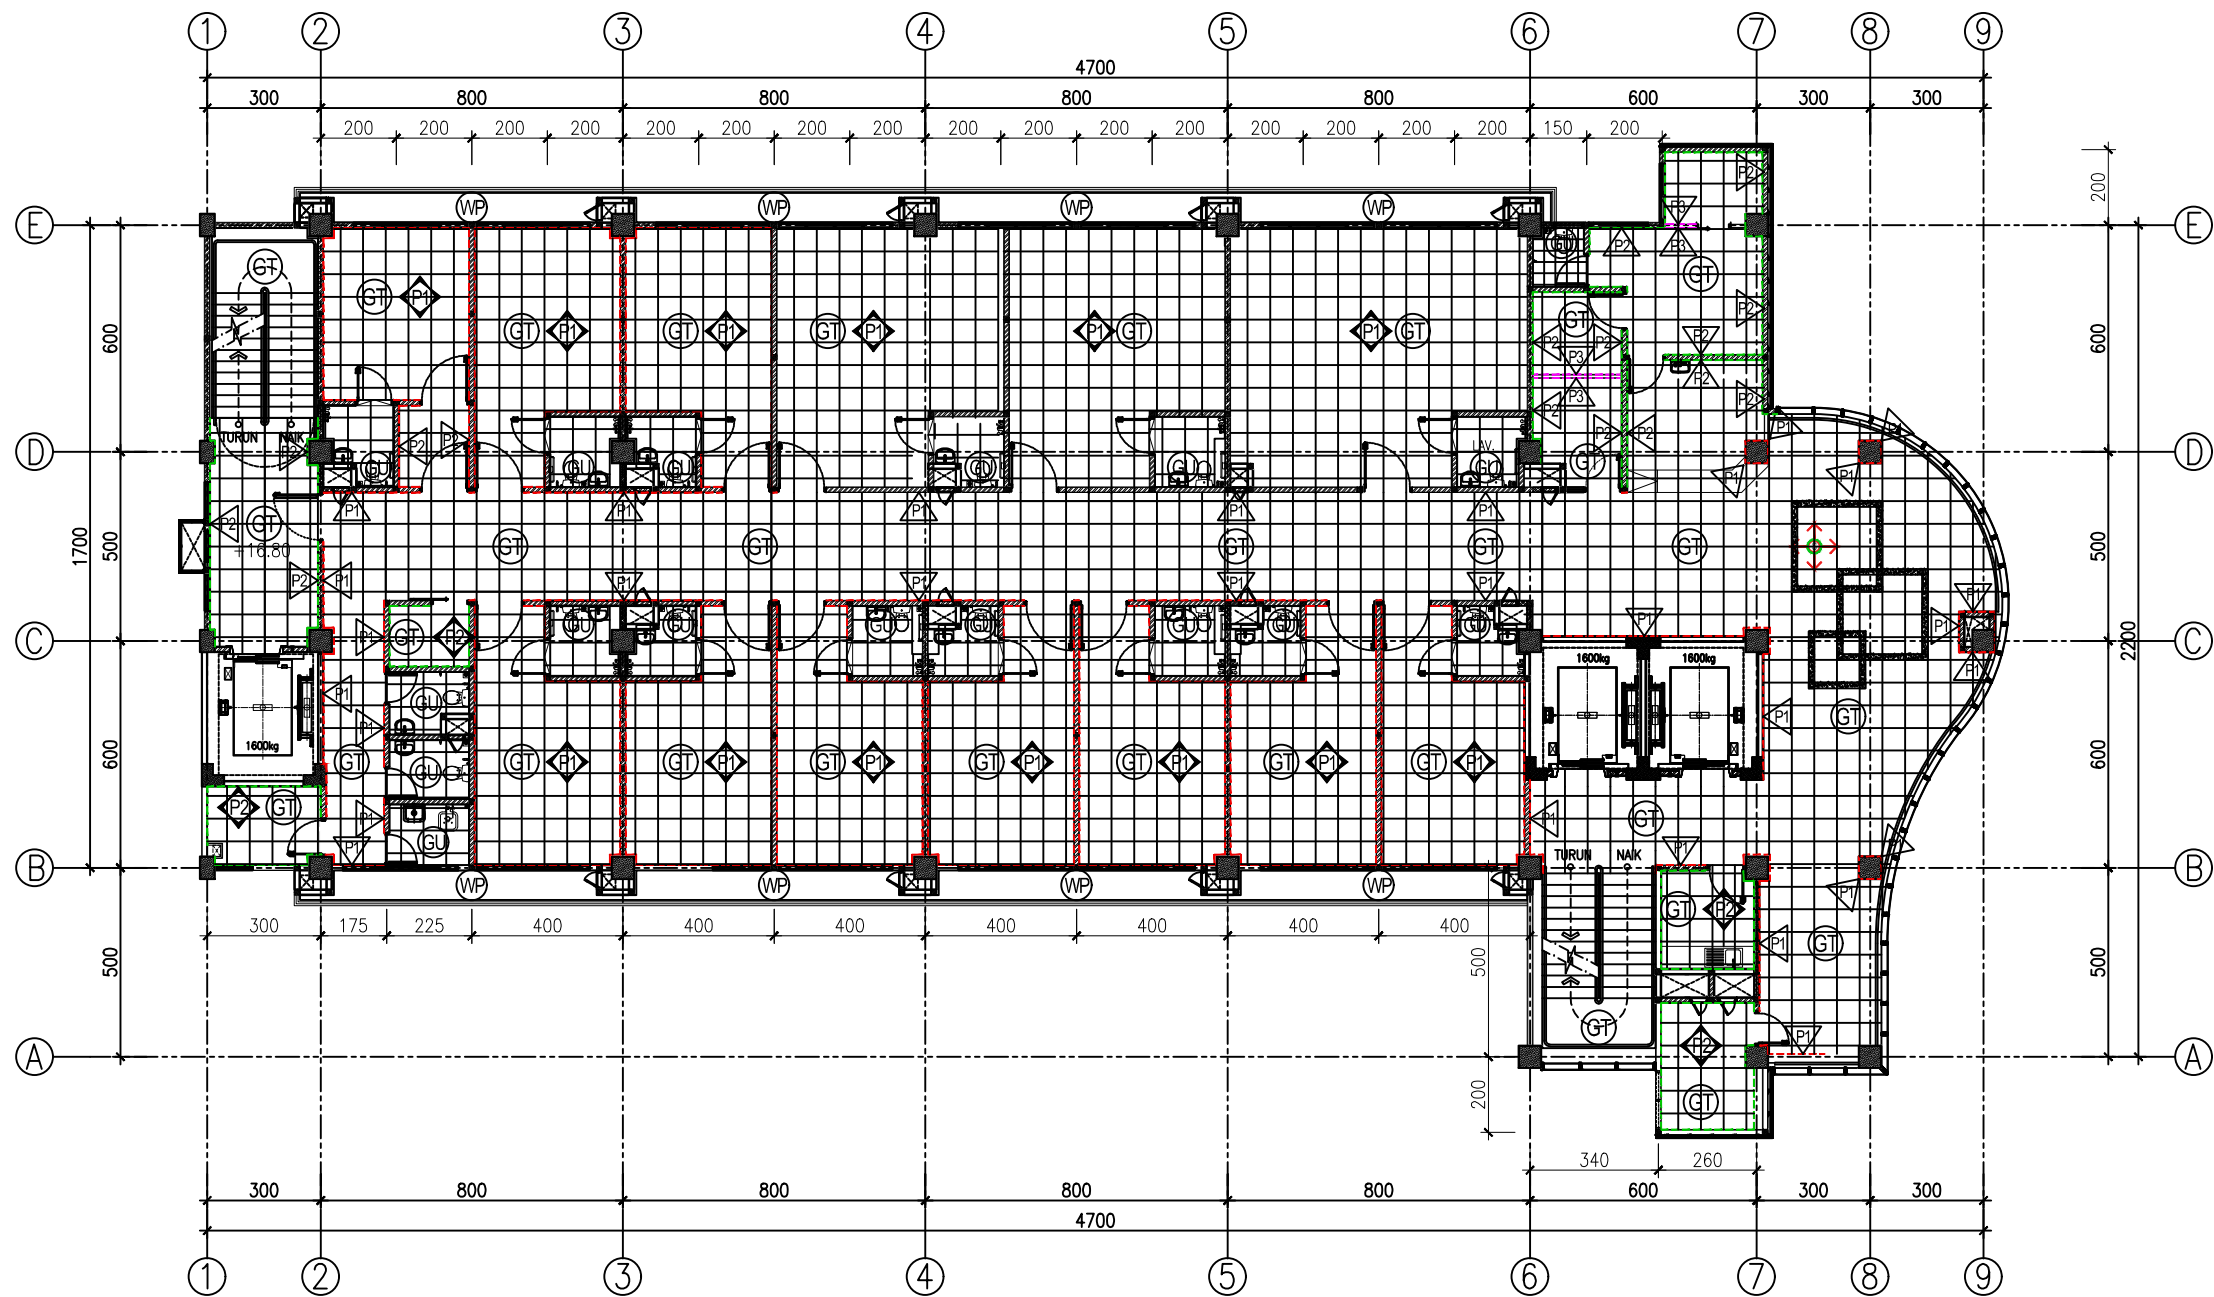

DENAH POLA LANTAI LANTAI 05
SKALA 1:200



KETERANGAN		
NO.	KODE	KETERANGAN
1.	GT	GRANITE TILE uk. 60X60cm
2.	KR	KERAMIK UNPOLISHED uk. 30X30cm
3.	GU	GRANITE TILE UNPOLISHED uk. 60X60cm
4.	BS	BATU SIKAT
5.	FH	FINISH FLOOR HARDENER
6.	WP	FINISH WATERPROOFING
7.	P1	HOSPITAL PLIN uk. 10X60cm
8.	P2	PLIN GRANITE TILE uk. 10X60cm
9.	P3	PLIN ALUMINIUM
10.	➤	ARAH SATU SISI RUANG
11.	➤	ARAH SEMUA SISI RUANG
12.	➤	STARTING POINT
REVISI		
PEKERJAAN		
PEMBANGUNAN TAHAP II GEDUNG PAVILIUN VIP DAN VVIP RSUD KARDINAH		
LOKASI		
JL. AIP.KS. Tubun No.2, Kota Tegal		
PEMBERI TUGAS		
PEMERINTAH KOTA TEGAL RUMAH SAKIT UMUM DAERAH KARDINAH Jl. AIP. KS. Tubun No. 2 Kota Tegal Telp. (0281) 580377 / 580477 / 580677 / 541908, Fax (0281) 551311 Kode Pos 51124 Web: http://www.madlandah.sipgkita.go.id - Email: ...		
MENGETAHUI DAN MENSETUJUI		
Direktur RSUD KARDINAH Tegal Merangkap Pejabat Pembuat Komitmen		
dr. Haryo Teguh, Sp.s, M.si, Med NIP: 197 10518 200112 1 001 MANAJEMEN KONTRUKSI (MK)		
 PT. SOLUSI UTAMA KONSULTAN PLANNING - ENGINEERING - MANAGEMENT PT. SOLUSI UTAMA KONSULTAN		
Ir. Ahmad Handri Widiyanto, ST., MT. Team Leader		
KONTRAKTOR PELAKSANA		
 PT. MATRA KARYA General Contractor Alamat: Jl. Palagan Tuntan Palagan Ringkang Subukin - Simanungkar Email: matrakarya@matrakarya.com, Bk: matrakarya@matrakarya.com Telp. 0274-430714 / 420755  KAN LSBMKS-006-10N		
PT. MATRA KARYA		
Prabadi Suryandaru, ST Project Manager		
JUDUL GAMBAR		SKALA
DENAH POLA LANTAI LT.5		1 : 200
NO. GAMBAR		DISIPLIN
04		
TAHUN	UK. KERTAS	JMLH GBR
2024	A3	06
ASBUILT DRAWING		

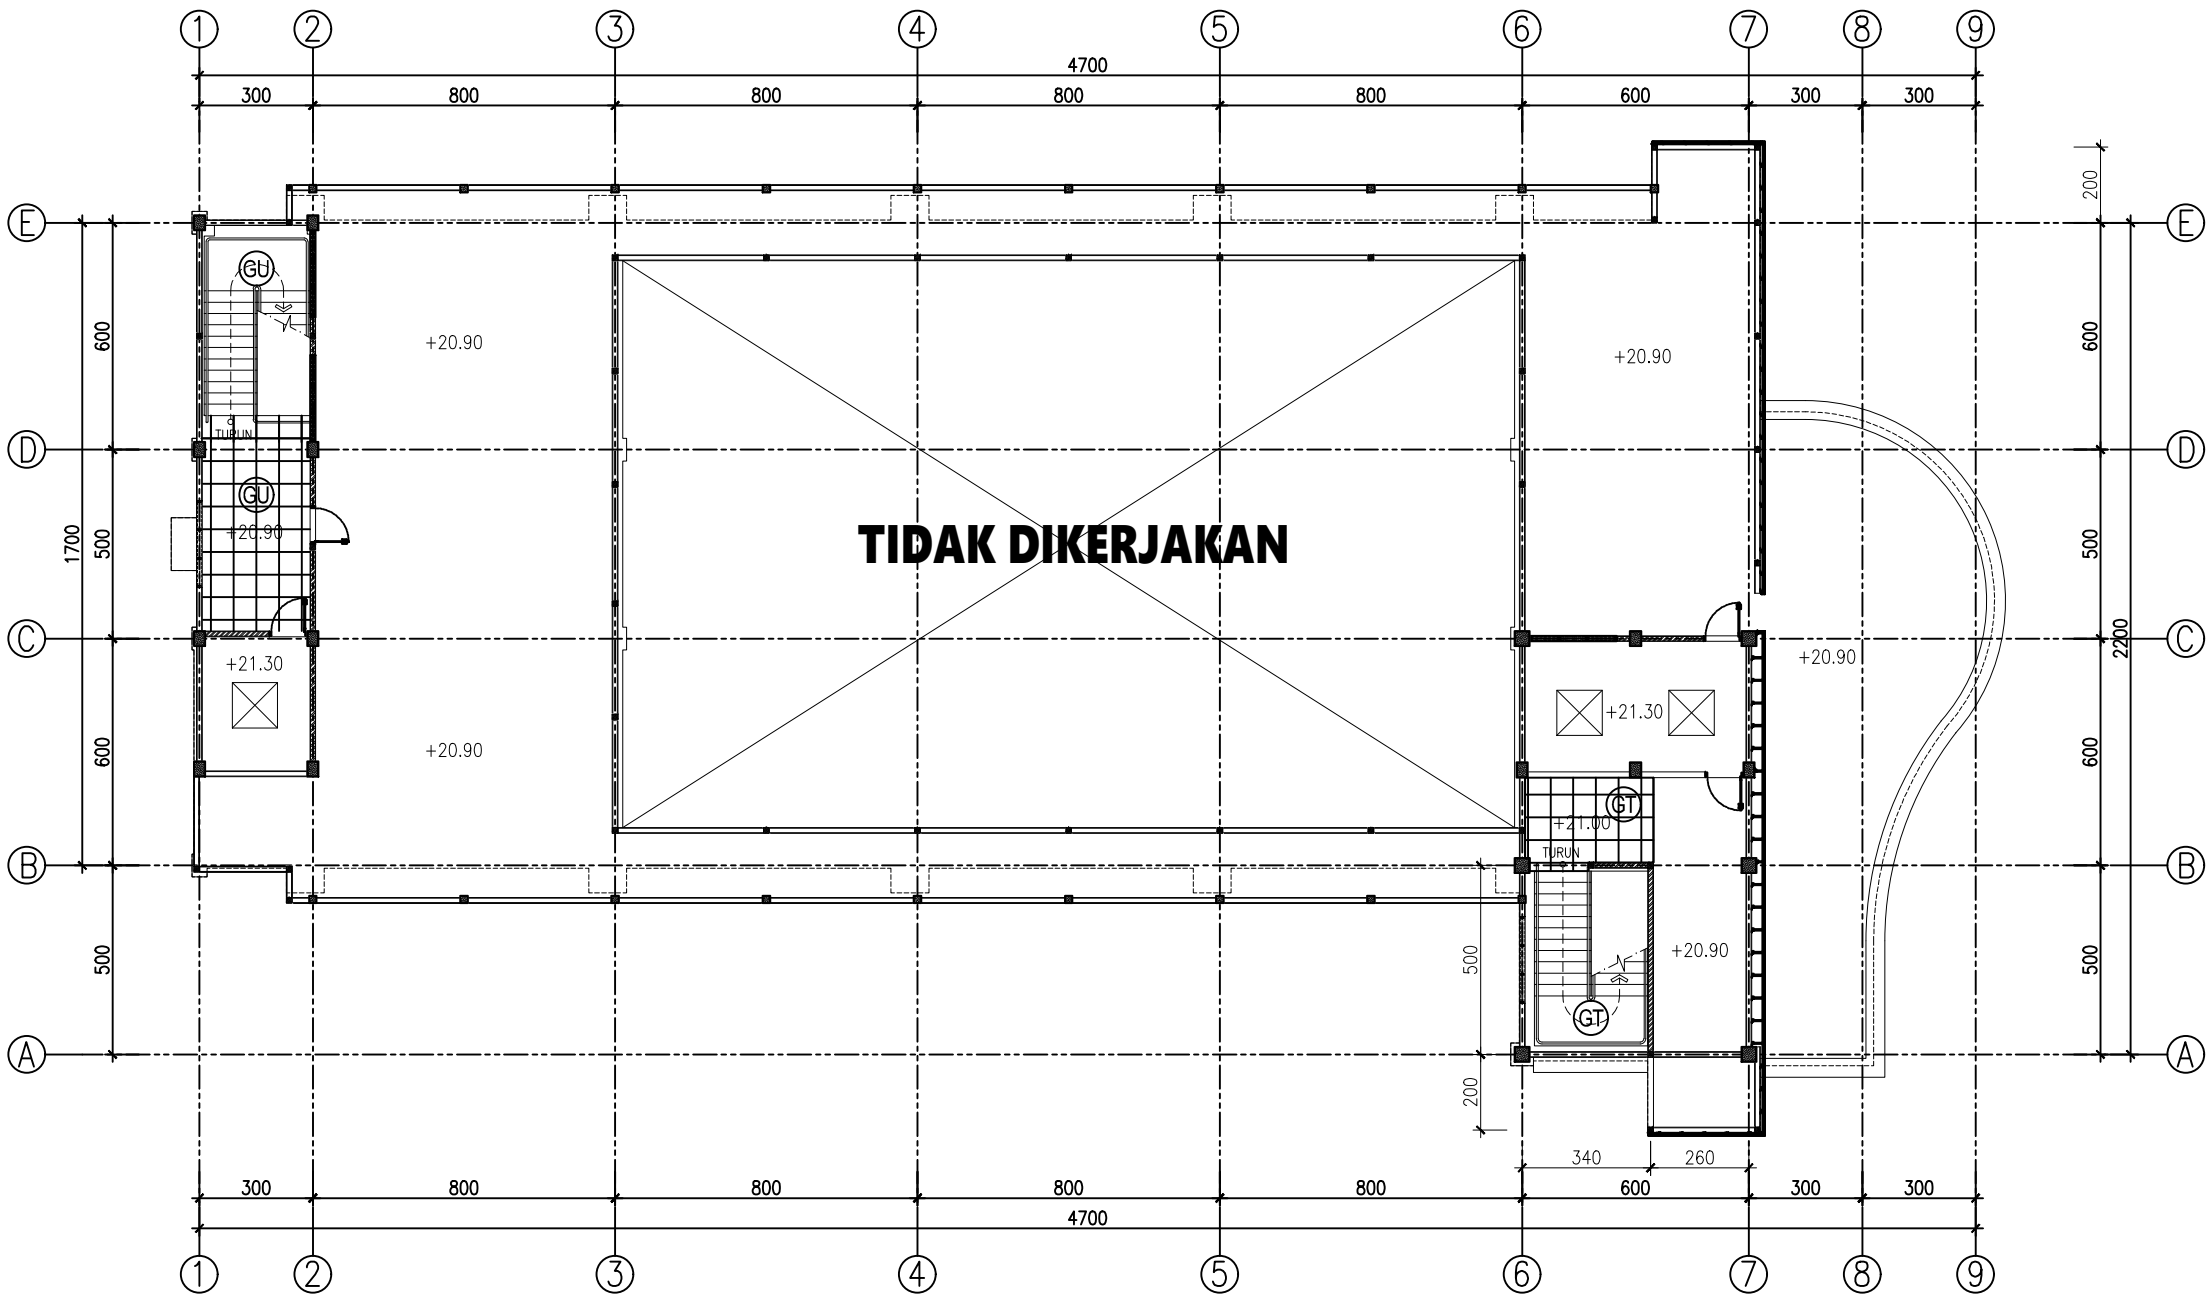


DENAH POLA LANTAI ATAP
SKALA 1:200

KETERANGAN		
NO.	KODE	KETERANGAN
1.	GT	GRANITE TILE uk. 60X60cm
2.	KR	KERAMIK UNPOLISHED uk. 30X30cm
3.	GU	GRANITE TILE UNPOLISHED uk. 60X60cm
4.	BS	BATU SIKAT
5.	FH	FINISH FLOOR HARDENER
6.	WP	FINISH WATERPROOFING
7.	P1	HOSPITAL PLIN uk. 10X60cm
8.	P2	PLIN GRANITE TILE uk. 10X60cm
9.	P3	PLIN ALUMINIUM
10.	▷	ARAH SATU SISI RUANG
11.	◊	ARAH SEMUA SISI RUANG
12.	✚	STARTING POINT

REVISI		
PEKERJAAN		
PEMBANGUNAN TAHAP II GEDUNG PAVILIUN VIP DAN VVIP RSUD KARDINAH		
LOKASI		
JL. AIP.KS. Tubun No.2, Kota Tegal		
PEMBERI TUGAS		
PEMERINTAH KOTA TEGAL RUMAH SAKIT UMUM DAERAH KARDINAH Jl. AIP. KS. Tubun No. 2 Kota Tegal Telp. (0283) 580377 / 580477 / 580677 / 541808, Fax (0283) 553131 Kode Pos 81214 Web: http://www.mahandriah.sipatidat.com - Email:		
MENGETAHUI DAN MENSETUJUI		
Direktur RSUD KARDINAH Tegal Merangkap Pejabat Pembuat Komitmen		
dr. Haryo Teguh, Sp.s, M.si, Med NIP: 197 10518 200112 1 001 MANAJEMEN KONTRUKSI (MK)		
 PT. SOLUSI UTAMA KONSULTAN PLANNING - ENGINEERING - MANAGEMENT PT. SOLUSI UTAMA KONSULTAN		
Ir. Ahmad Handri Widiyanto, ST., MT. Team Leader		
KONTRAKTOR PELAKSANA		
 PT. MATRA KARYA General Contractor Alamat : Jl. Palagan Tumen Palagan Ringkang Sebelah - Simanungkar Email: matrakarya@matrakarya.com, Bk: matrakarya.com Telp. 0274-430714 / 420733  KAN LSBMKS-008-10N		
PT. MATRA KARYA		
Prabadi Suryandaru, ST Project Manager		
JUDUL GAMBAR		SKALA
DENAH POLA LANTAI LT. ATAP		1 : 200
NO. GAMBAR		DISIPLIN
05		
TAHUN	UK. KERTAS	JMLH GBR
2024	A3	06
ASBUILT DRAWING		

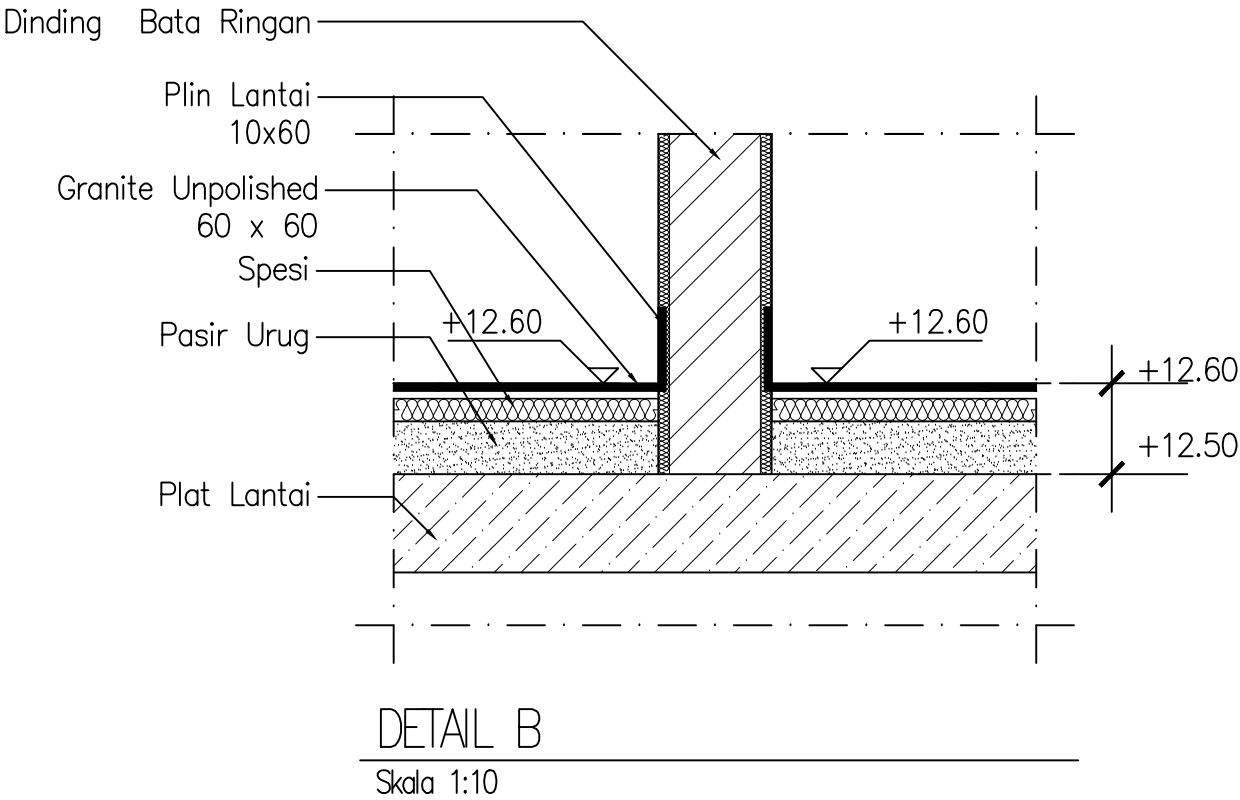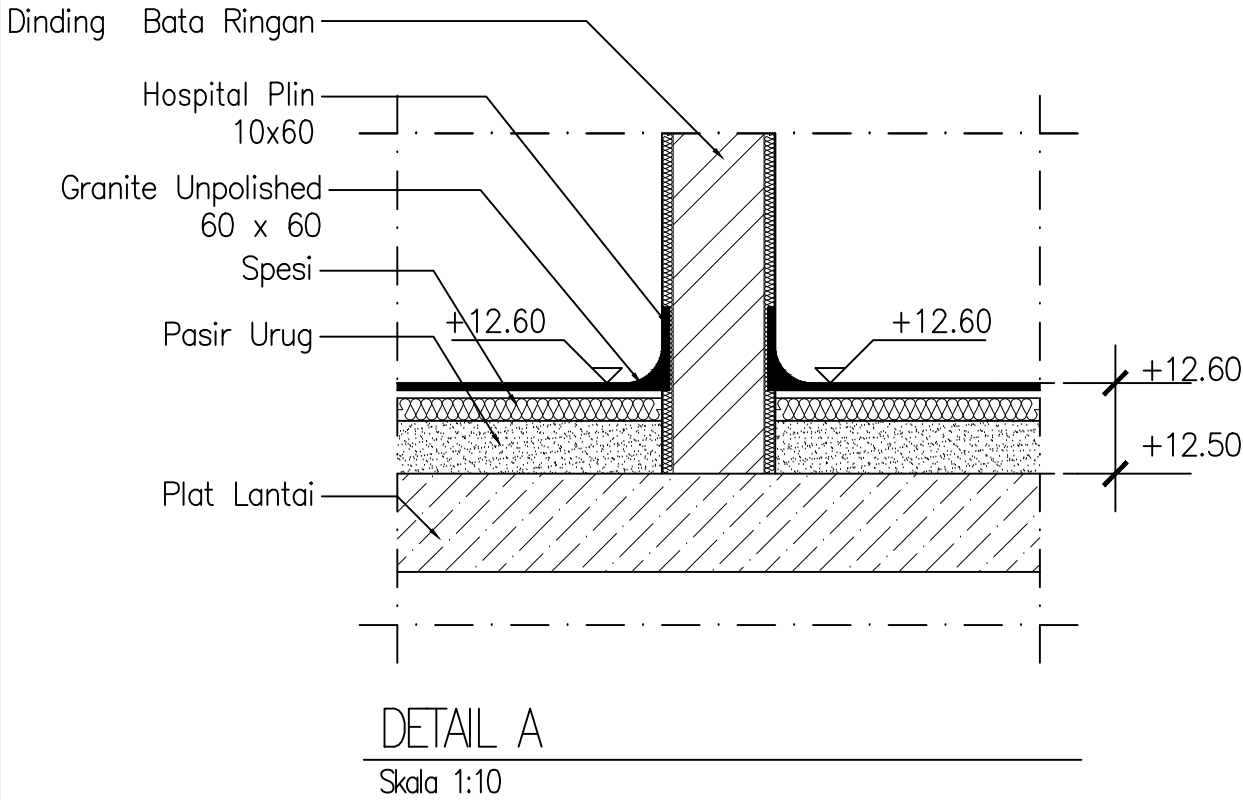


KETERANGAN		
REVISI		
PEKERJAAN		
PEMBANGUNAN TAHAP II GEDUNG PAVILIUN VIP DAN VVIP RSUD KARDINAH		
LOKASI		
JL. AIP.KS. Tubun No.2, Kota Tegal		
PEMBERI TUGAS		
PEMERINTAH KOTA TEGAL RUMAH SAKIT UMUM DAERAH KARDINAH Jl. AIP. KS. Tubun No. 2 Kota Tegal Telp. (0283) 583377 / 584477 / 584677 / 541858, Faks (0283) 553131 Kode Pos 81214 Web: http://www.mahanduh.sipahulu.go.id - Email: ...		
MENGETAHUI DAN MENSETUJUI		
Direktur RSUD KARDINAH Tegal Merangkap Pejabat Pembuat Komitmen		
dr. Haryo Teguh, Sp.s, M.si, Med NIP: 197 10518 200112 1 001 MANAJEMEN KONTRUKSI (MK)		
PT. SOLUSI UTAMA KONSULTAN PLANNING - ENGINEERING - MANAGEMENT		
Ir. Ahmad Handri Widiyanto, ST., MT. Team Leader		
KONTRAKTOR PELAKSANA		
PT. MATRA KARYA General Contractor Alamat : Jl. Palagan Temon Palagan Ringlung Srengaji - Srengaji Yogyakarta Email: matrakarya@matrakarya.com, Bk: matrakarya... Telp. 0274-430734-420735		
PT. MATRA KARYA		
Prabadi Suryandaru, ST Project Manager		
JUDUL GAMBAR		SKALA
DETAIL POLA LANTAI		1 : 10
NO. GAMBAR		DISIPLIN
06		
TAHUN	UK. KERTAS	JMLH GBR
2024	A3	06
ASBUILT DRAWING		

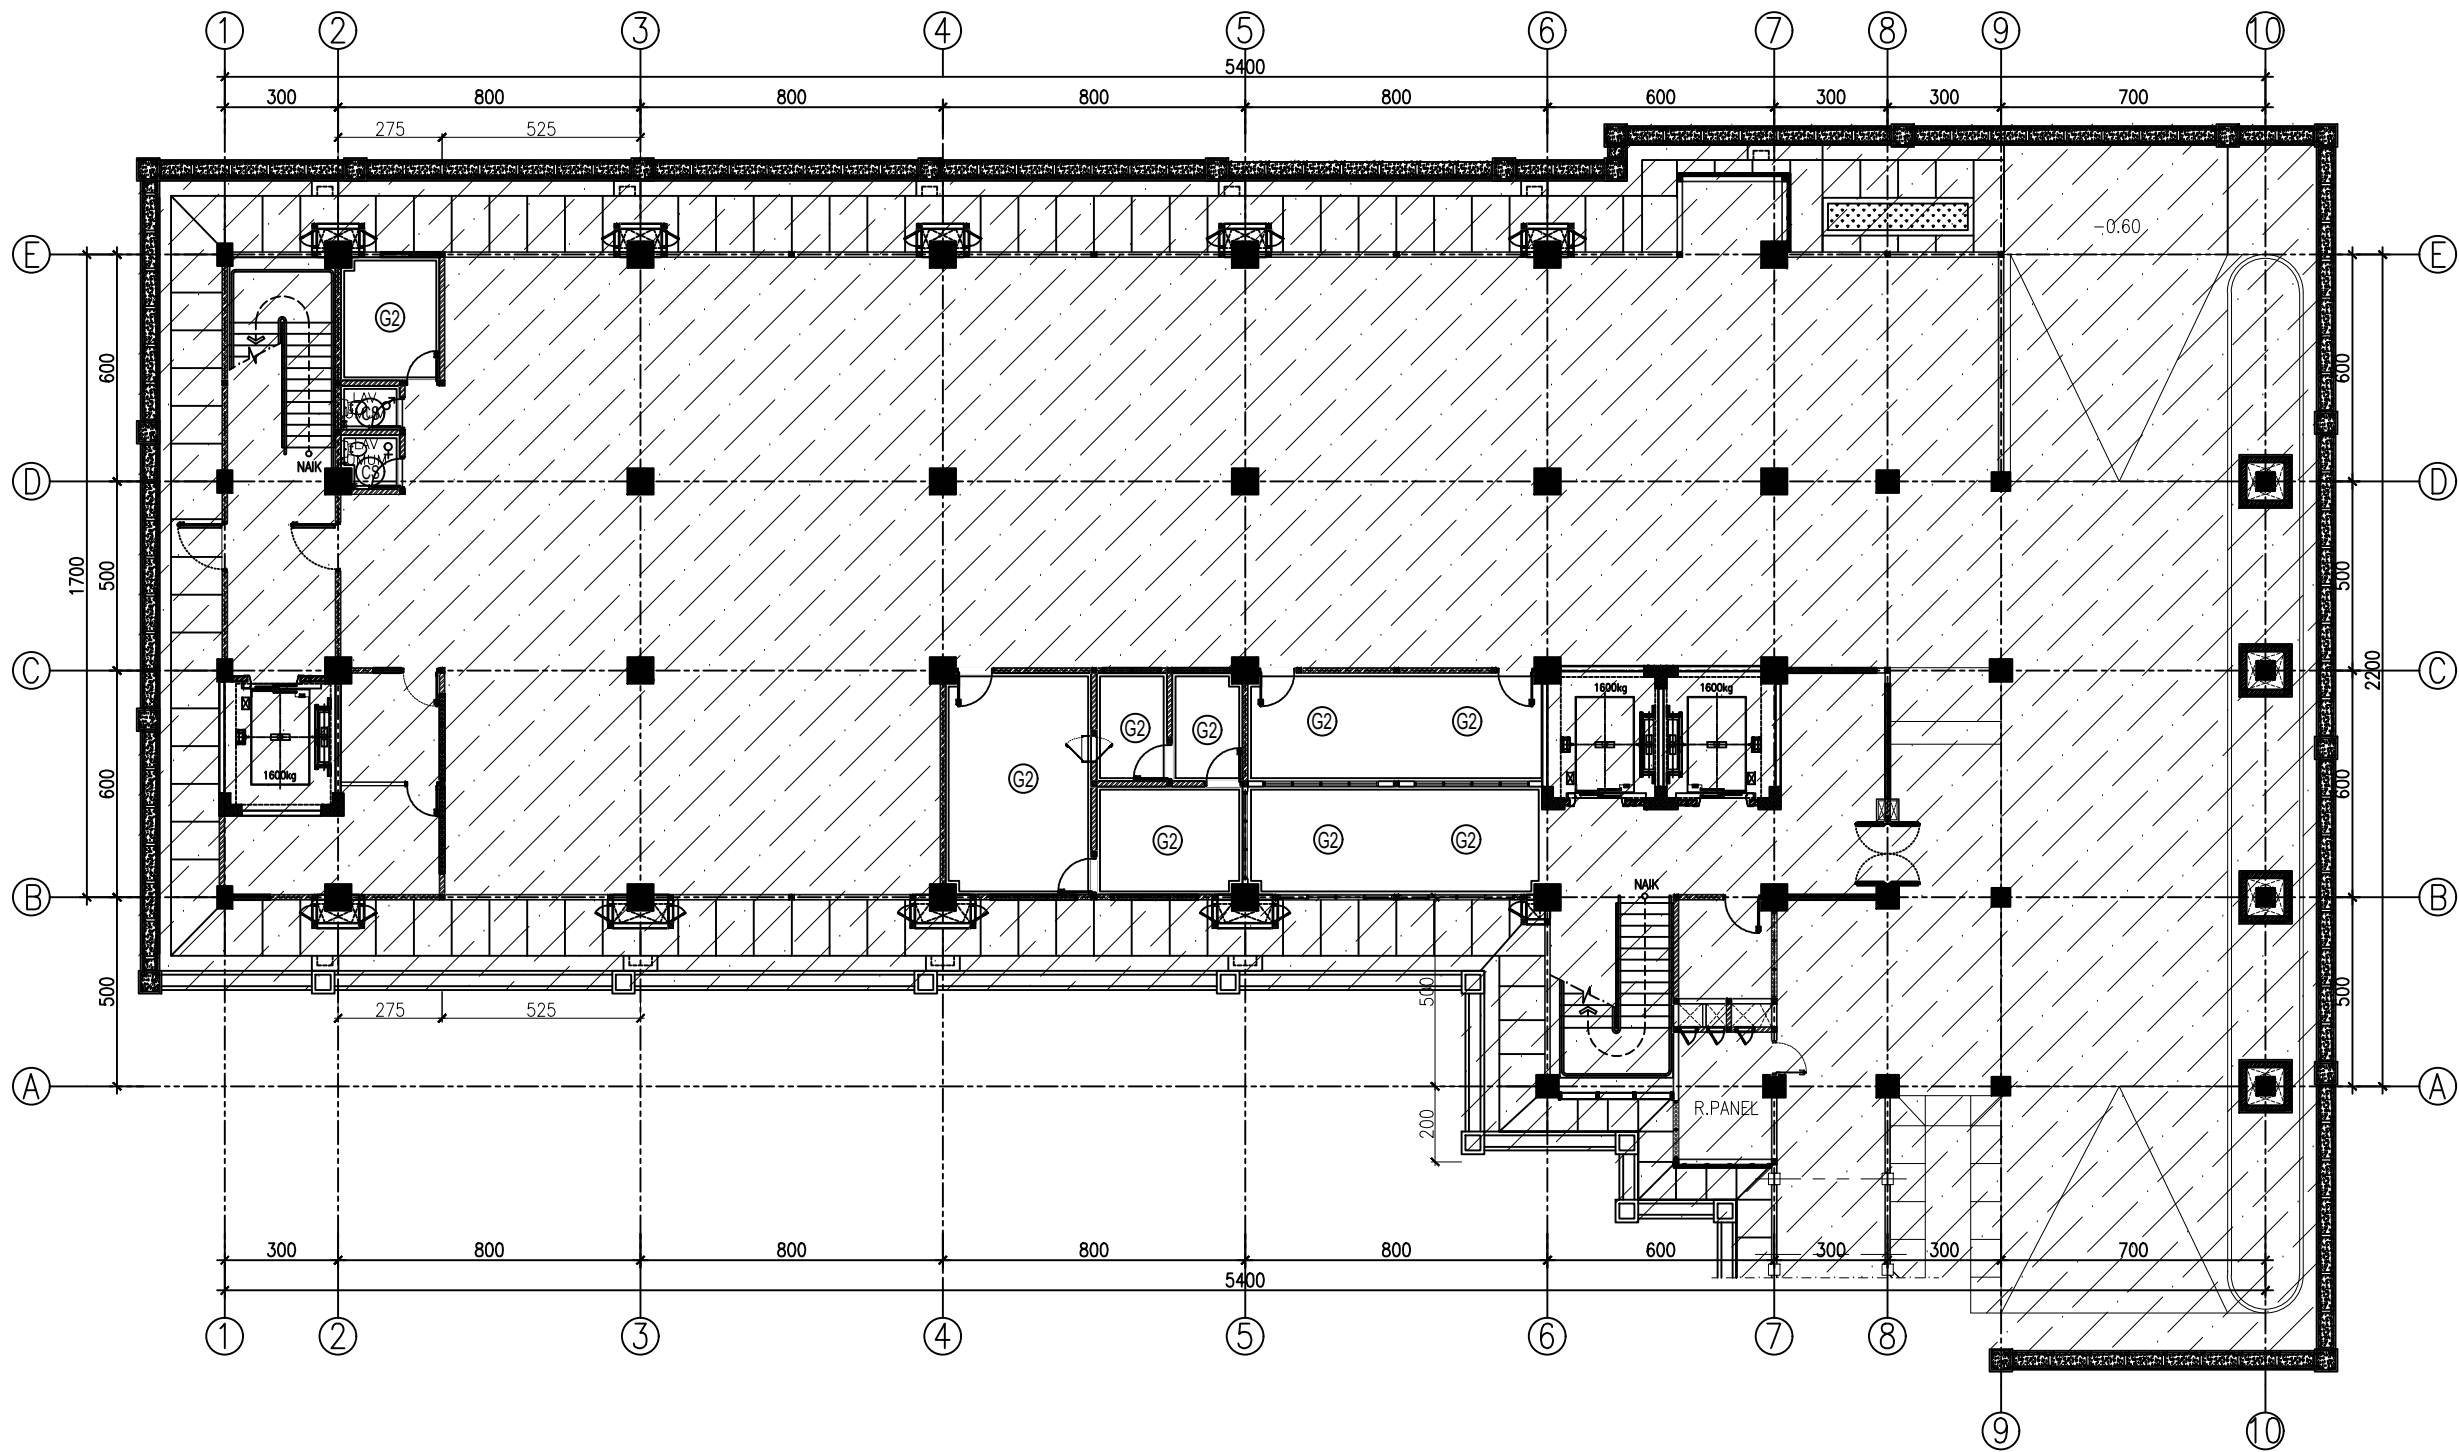


DENAH PLAFON LANTAI 01
SKALA 1:200

KETERANGAN		
Ⓒ	PLAFON GYPSUM TEBAL= 9mm, LIS PLAFON GYPSUM KETINGGIAN ±2.80m_DARI FFL	
Ⓒ	PLAFON GYPSUM TEBAL= 9mm, LIS PLAFON GYPSUM KETINGGIAN ±3.00m_DARI FFL	
Ⓒ	PLAFON GYPSUM TEBAL= 9mm, KETINGGIAN ±3.20m_DARI FFL	
Ⓒ	PLAFON GYPSUM TEBAL= 9mm, LIS PLAFON GYPSUM KETINGGIAN ±2.50m_DARI FFL	
Ⓒ	CALSIUM SILICATE BOARD TEBAL= 6mm, LIS PLAFON GYPSUM, KETINGGIAN ±2.80m_DARI FFL	
Ⓒ	CALSIUM SILICATE BOARD TEBAL= 6mm, KETINGGIAN ±3.45m_DARI FFL	
Ⓒ	PLAT BETON EXPOSE FINISHING CAT + ACL KETINGGIAN MENGIKUTI TEBAL PLAT BETON	
REVISI		
PEKERJAAN		
PEMBANGUNAN TAHAP II GEDUNG PAVILION VIP DAN VVIP RSUD KARDINAH		
LOKASI		
JL. AIP.KS. Tubun No.2, Kota Tegal		
PEMBERI TUGAS		
PEMERINTAH KOTA TEGAL RUMAH SAKIT UMUM DAERAH KARDINAH Jl. AIP. KS. Tubun No. 2 Kota Tegal Telp. (0283) 583377 / 584477 / 584677 / 541808, Faks (0283) 551311 Kode Pos 81124 Web: http://www.madlandah.sipgkita.go.id - Email:		
MENGETAHUI DAN MENSETUJUI		
Direktur RSUD KARDINAH Tegal Merangkap Pejabat Pembuat Komitmen		
dr. Haryo Teguh, Sp.s, M.si, Med NIP: 197 10518 200112 1 001 MANAJEMEN KONTRUKSI (MK)		
PT. SOLUSI UTAMA KONSULTAN PLANNING - ENGINEERING - MANAGEMENT PT. SOLUSI UTAMA KONSULTAN		
Ir. Ahmad Handri Widiyanto, ST., MT. Team Leader		
KONTRAKTOR PELAKSANA		
PT. MATRA KARYA General Contractor Alamat : Jl. Palagan Temon Palagan Ringkang Subuk - Sragen Yogyakarta Email: matrakarya@gmail.com, Bk: matrakarya... Telp: 0274-430714 / 420755 KAN LSBMKS-008-IDN		
PT. MATRA KARYA		
Prabadi Suryandaru, ST Project Manager		
JUDUL GAMBAR		SKALA
DENAH PLAFON LANTAI LT.1		1 : 200
NO. GAMBAR		DISIPLIN
01		
TAHUN	UK. KERTAS	JMLH GBR
2024	A3	06
ASBUILT DRAWING		

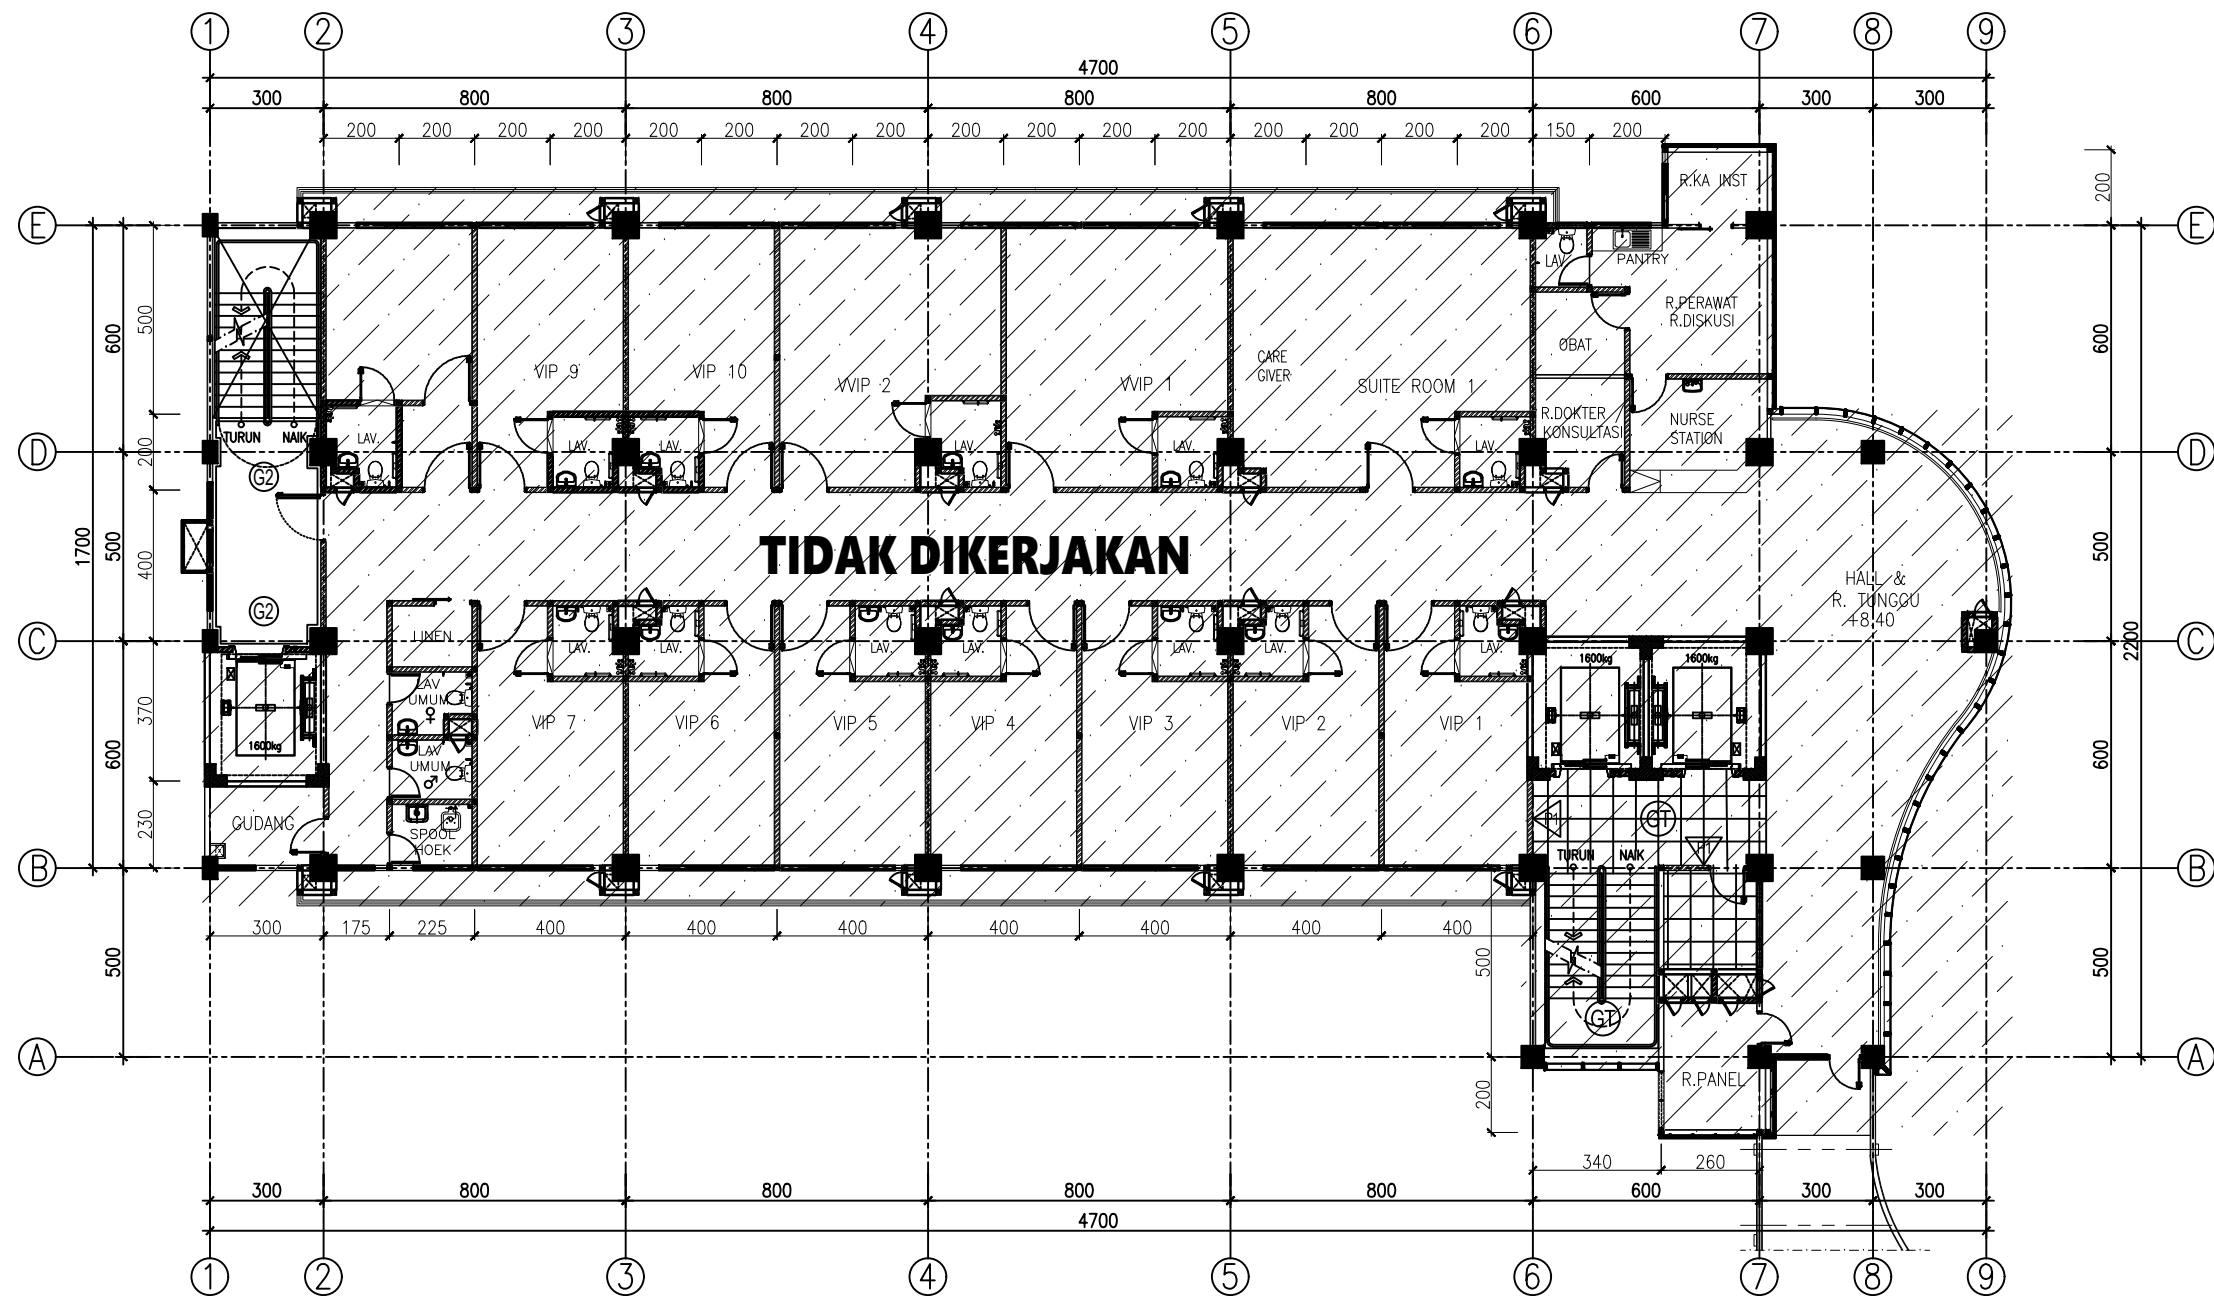

DENAH POLA PLAFON LANTAI 03
SKALA 1:200

KETERANGAN		
Ⓒ	PLAFON GYPSUM TEBAL= 9mm, LIS PLAFON GYPSUM KETINGGIAN ±2.80m DARI FFL	
Ⓒ	PLAFON GYPSUM TEBAL= 9mm, LIS PLAFON GYPSUM KETINGGIAN ±3.00m DARI FFL	
Ⓒ	PLAFON GYPSUM TEBAL= 9mm, KETINGGIAN ±3.20m DARI FFL	
Ⓒ	PLAFON GYPSUM TEBAL= 9mm, LIS PLAFON GYPSUM KETINGGIAN ±2.50m DARI FFL	
Ⓒ	CALSUM SILICATE BOARD TEBAL= 6mm, LIS PLAFON GYPSUM, KETINGGIAN ±2.80m DARI FFL	
Ⓒ	CALSUM SILICATE BOARD TEBAL= 6mm, KETINGGIAN ±3.45m DARI FFL	
Ⓒ	PLAT BETON EXPOSE FINISHING CAT + ACL KETINGGIAN MENGIKUTI TEBAL PLAT BETON	
REVISI		
PEKERJAAN		
PEMBANGUNAN TAHAP II GEDUNG PAVILION VIP DAN VVIP RSUD KARDINAH		
LOKASI		
JL. AIP.KS. Tubun No.2, Kota Tegal		
PEMBERI TUGAS		
PEMERINTAH KOTA TEGAL RUMAH SAKIT UMUM DAERAH KARDINAH Jl. AIP. KS. Tubun No. 2 Kota Tegal Telp. (0281) 583377 / 584477 / 586777 / 541808, Faks (0281) 551311 Kode Pos 52124 Web: http://www.rskardinah.sipgkrdn.go.id - E-mail: ...		
MENGETAHUI DAN MENSETUJUI		
Direktur RSUD KARDINAH Tegal Merangkap Pejabat Pembuat Komitmen		
dr. Haryo Teguh, Sp.s, M.si, Med NIP: 197 10518 200112 1 001 MANAJEMEN KONTRUKSI (MK)		
 PT. SOLUSI UTAMA KONSULTAN PLANNING - ENGINEERING - MANAGEMENT PT. SOLUSI UTAMA KONSULTAN		
Ir. Ahmad Handri Widiyanto, ST., MT. Team Leader		
KONTRAKTOR PELAKSANA		
 PT. MATRA KARYA General Contractor Alamat: Jl. Palagan Temon Palagan Ringkang Subuk - Sragen Tegal Fax: 0274-420734/420735, Bk: 420734/420735 Telp: 0274-420734/420735  KAN LSBMKS-008-10N		
PT. MATRA KARYA		
Prabadi Suryandaru, ST Project Manager		
JUDUL GAMBAR		SKALA
DENAH POLA LANTAI LT.3		1 : 200
NO. GAMBAR		DISIPLIN
02		
TAHUN	UK. KERTAS	JMLH GBR
2024	A3	06
ASBUILT DRAWING		

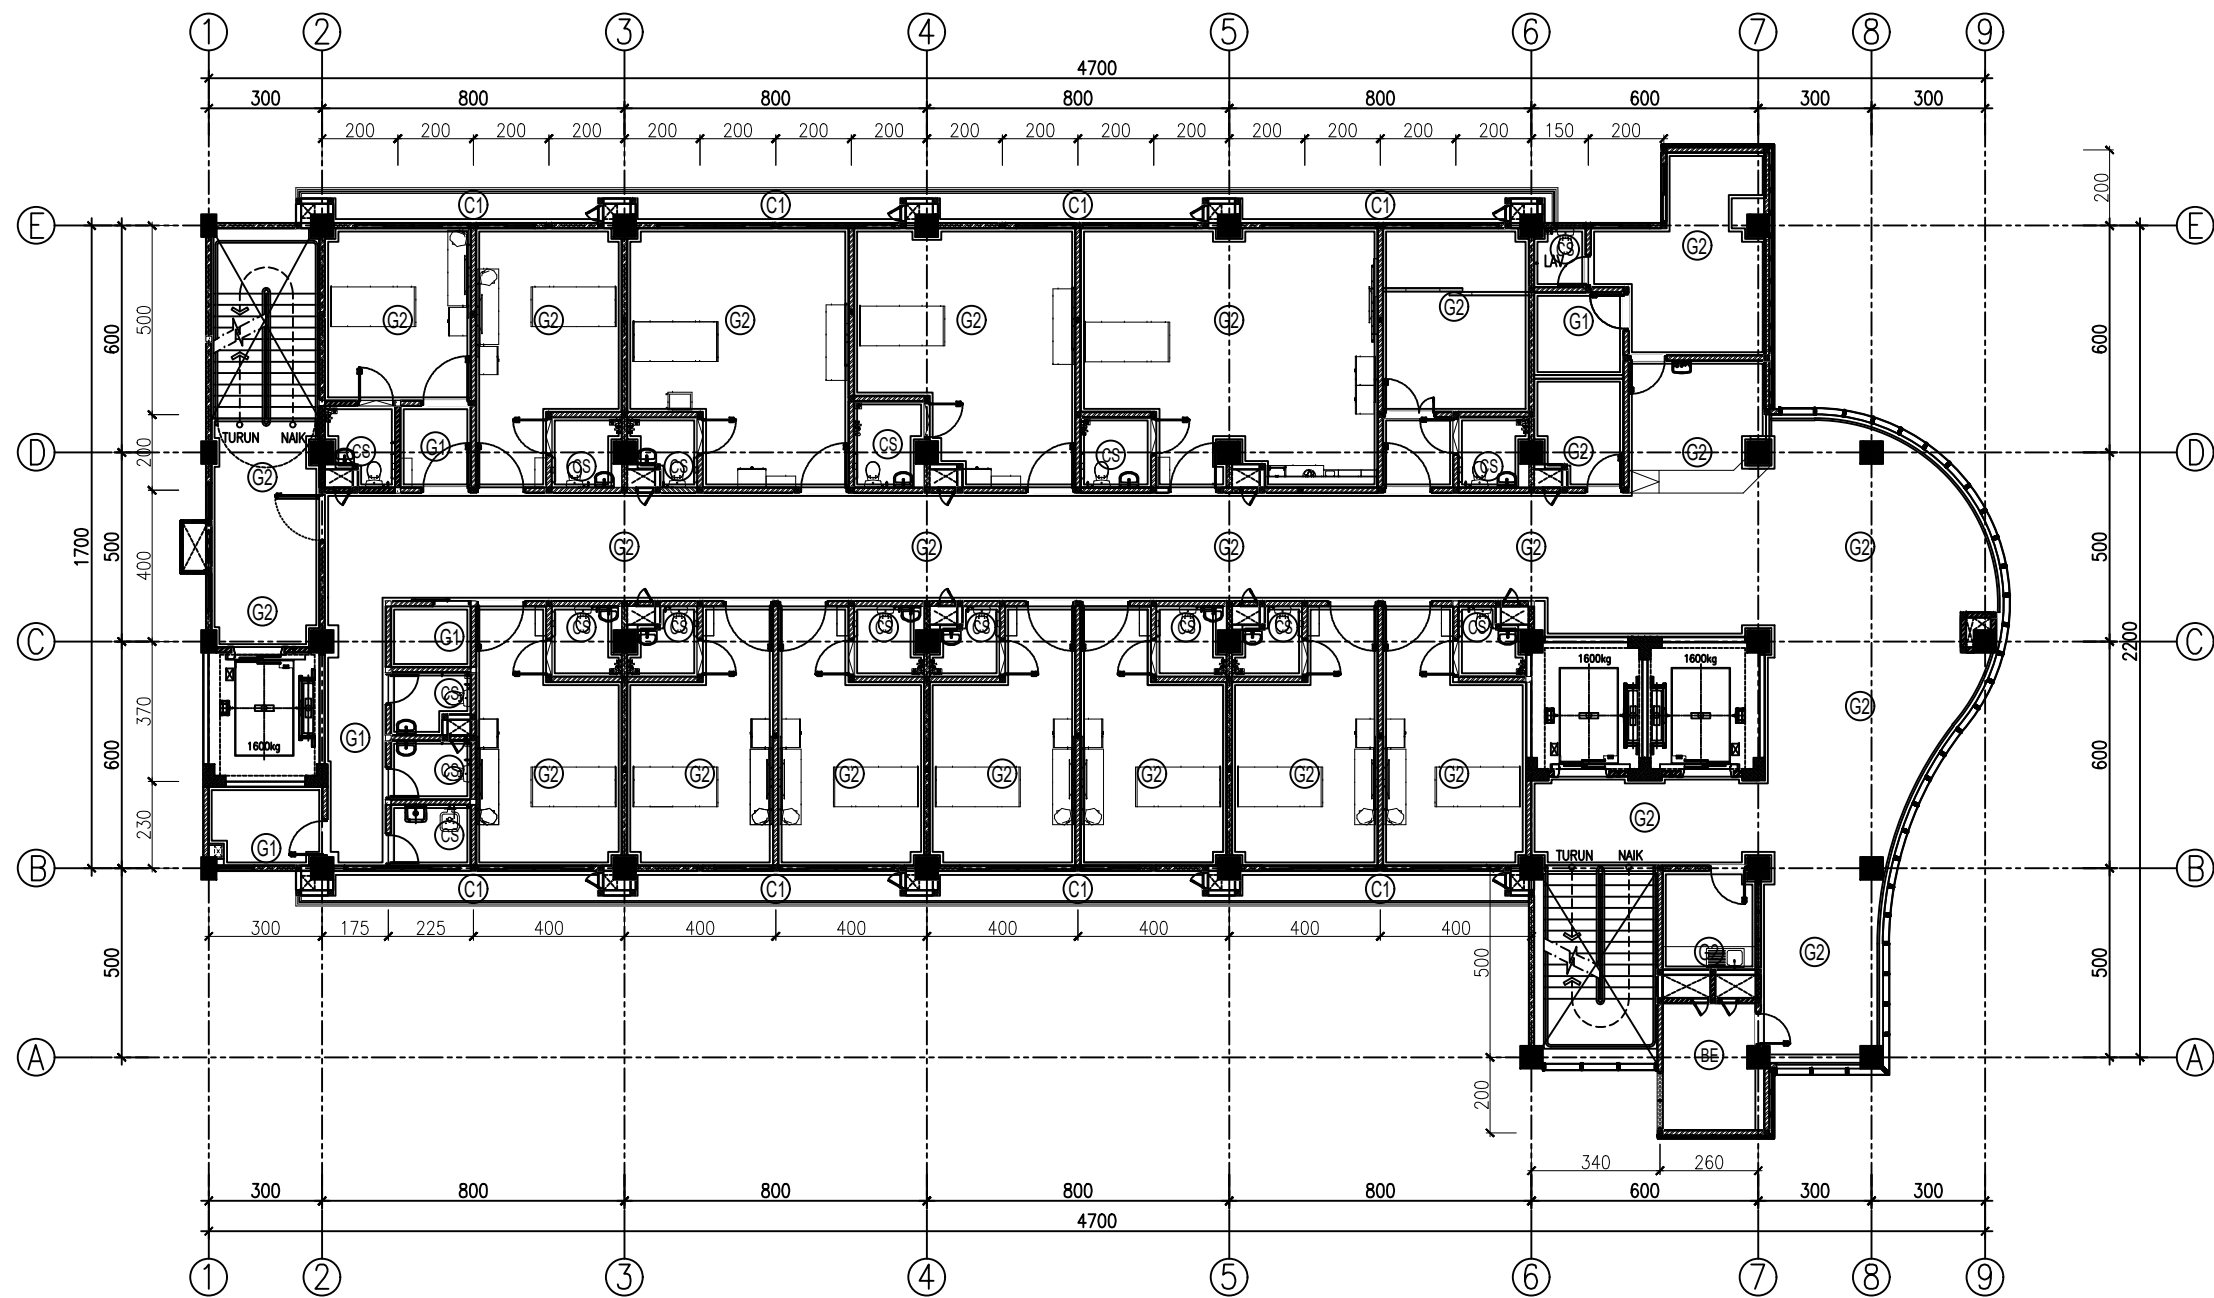

DENAH PLAFON LANTAI 04
SKALA 1:200

KETERANGAN

Ⓒ	PLAFON GYPSUM TEBAL= 9mm, LIS PLAFON GYPSUM KETINGGIAN ±2.80m_DARI_FEL
Ⓒ	PLAFON GYPSUM TEBAL= 9mm, LIS PLAFON GYPSUM KETINGGIAN ±3.00m_DARI_FEL
Ⓒ	PLAFON GYPSUM TEBAL= 9mm, KETINGGIAN ±3.20m_DARI_FEL
Ⓒ	PLAFON GYPSUM TEBAL= 9mm, LIS PLAFON GYPSUM KETINGGIAN ±2.50m_DARI_FEL
Ⓒ	CALSIUM SILICATE BOARD TEBAL= 6mm, LIS PLAFON GYPSUM, KETINGGIAN ±2.80m_DARI_FEL
Ⓒ	CALSIUM SILICATE BOARD TEBAL= 6mm, KETINGGIAN ±3.45m_DARI_FEL
Ⓒ	PLAT BETON EXPOSE FINISHING CAT + ACL KETINGGIAN MENGIKUTI TEBAL PLAT BETON

REVISI

PEKERJAAN

PEMBANGUNAN TAHAP II GEDUNG
PAVILION VIP DAN VVIP RSUD KARDINAH

LOKASI

JL. AIP.KS. Tubun No.2, Kota Tegal

PEMBERI TUGAS



MENGETAHUI DAN MENSETUJUI

Direktur RSUD KARDINAH Tegal
Merangkap Pejabat Pembuat Komitmen

dr. Haryo Teguh, Sp.s, M.si, Med
NIP: 197 10518 200112 1 001
MANAJEMEN KONTRUKSI (MK)

PT. SOLUSI UTAMA KONSULTAN
PLANNING - ENGINEERING - MANAGEMENT
PT. SOLUSI UTAMA KONSULTAN

Ir. Ahmad Handri Widiyanto, ST., MT.
Team Leader

KONTRAKTOR PELAKSANA



PT. MATRA KARYA

Prabadi Suryandaru, ST
Project Manager

JUDUL GAMBAR SKALA

DENAH PLAFON LANTAI LT.4 1 : 200


NO. GAMBAR DISIPLIN

03

TAHUN UK. KERTAS JMLH GBR


2024 A3 06

ASBUILT DRAWING

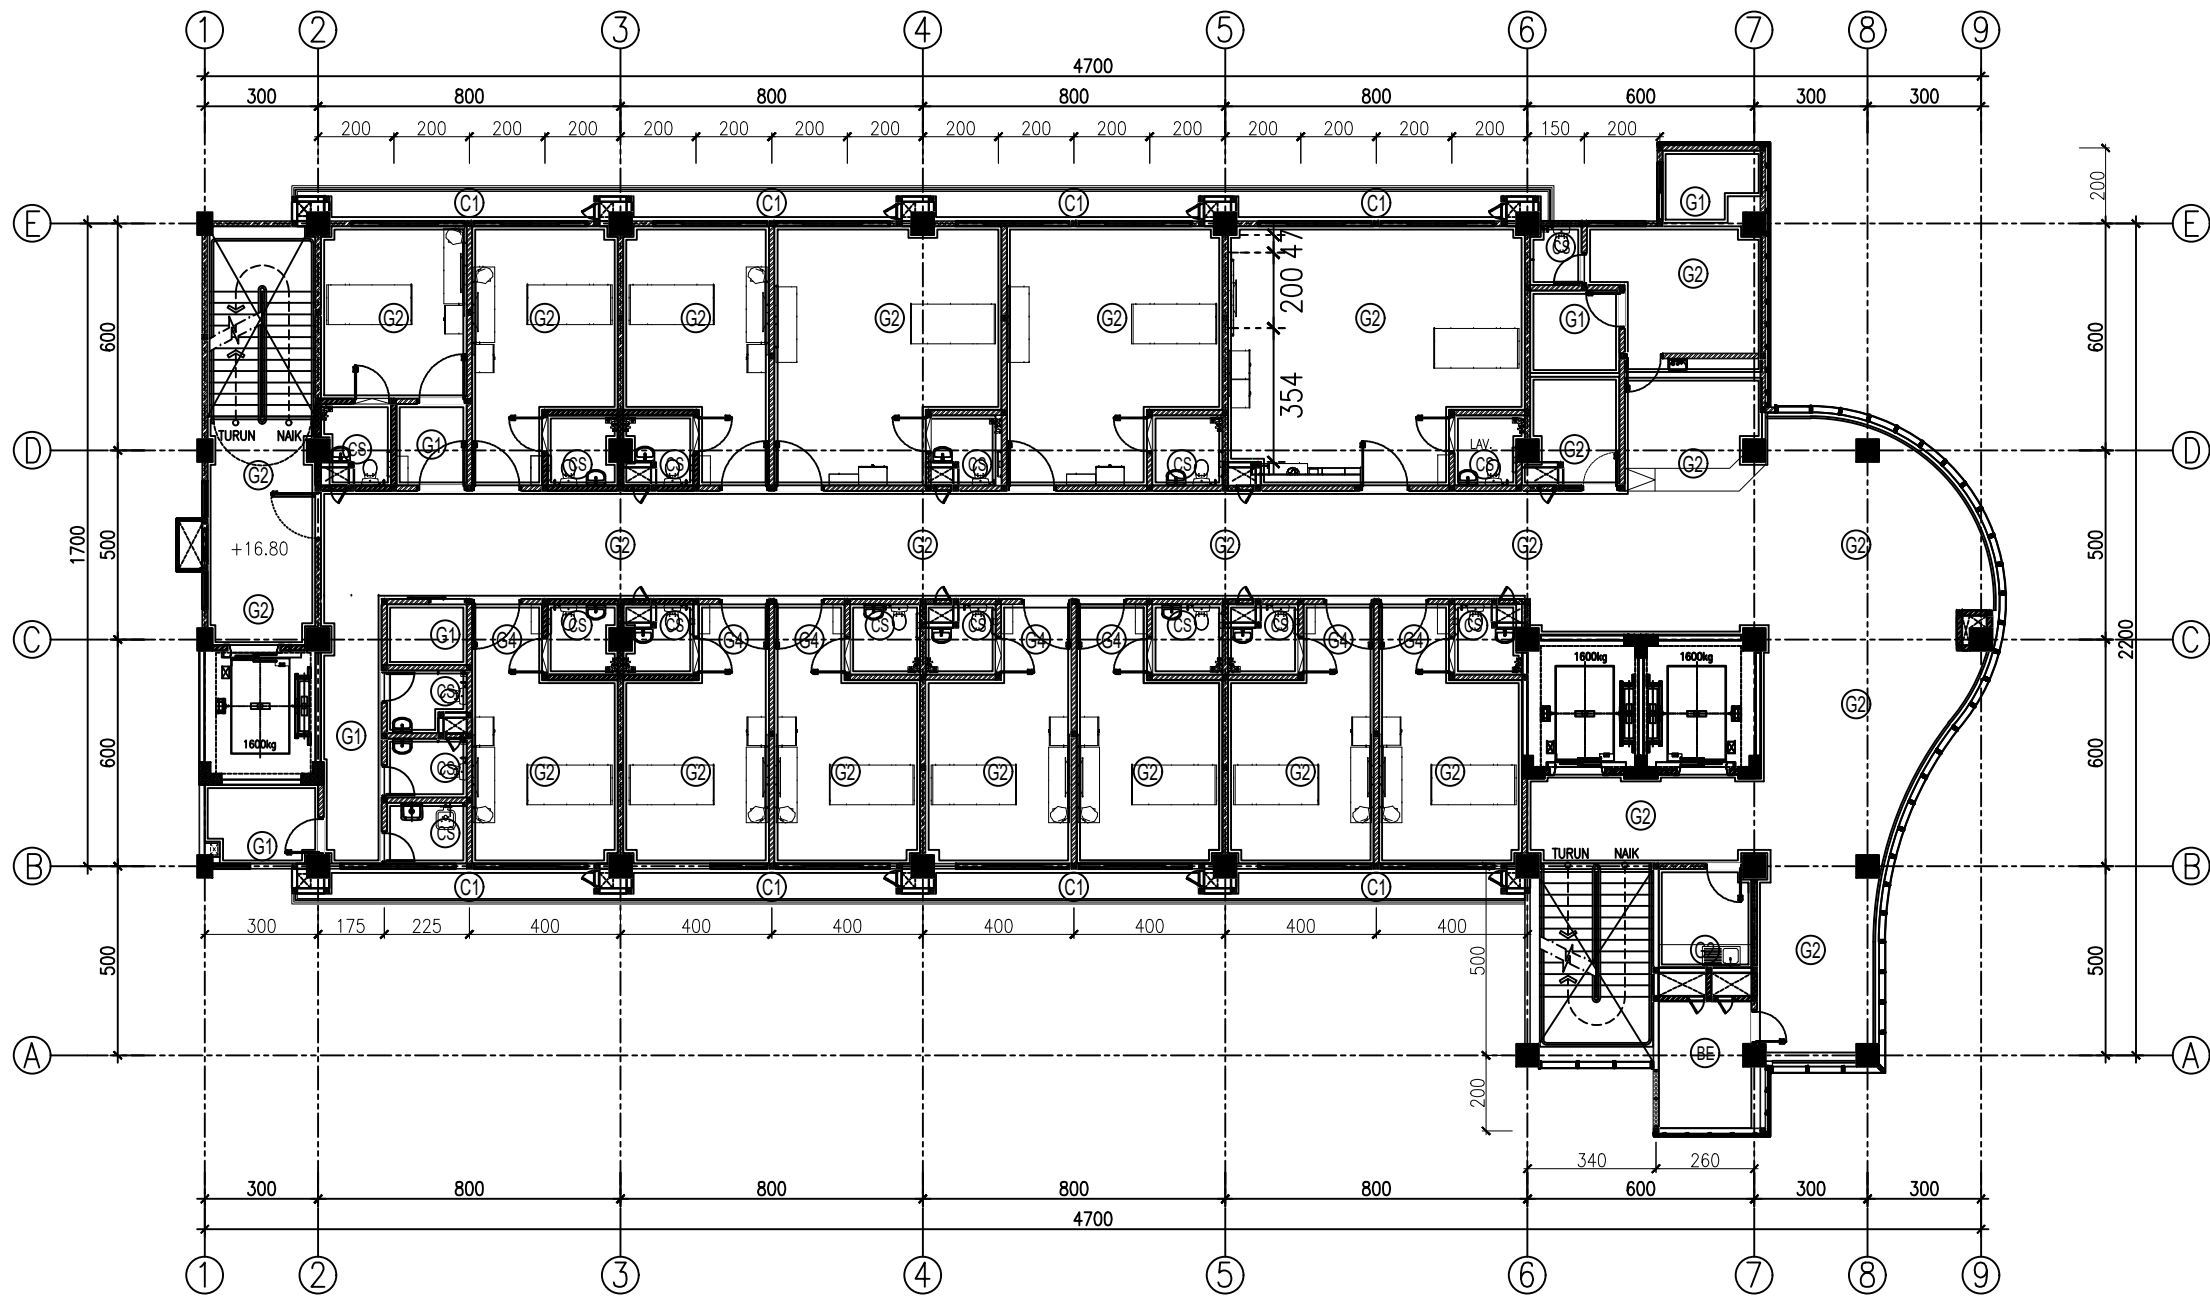




DENAH PLAFON LANTAI 05
SKALA 1:200

KETERANGAN		
G1	PLAFON GYPSUM TEBAL= 9mm, LIS PLAFON GYPSUM KETINGGIAN ±2.80m DARI FFL	
G2	PLAFON GYPSUM TEBAL= 9mm, LIS PLAFON GYPSUM KETINGGIAN ±3.00m DARI FFL	
G3	PLAFON GYPSUM TEBAL= 9mm, KETINGGIAN ±3.20m DARI FFL	
G4	PLAFON GYPSUM TEBAL= 9mm, LIS PLAFON GYPSUM KETINGGIAN ±2.50m DARI FFL	
G5	CALSIUM SILICATE BOARD TEBAL= 6mm, LIS PLAFON GYPSUM, KETINGGIAN ±2.80m DARI FFL	
G6	CALSIUM SILICATE BOARD TEBAL= 6mm, KETINGGIAN ±3.40m DARI FFL	
G7	PLAT BETON EXPOSE FINISHING CAT + ACI, KETINGGIAN MENGIKUTI TEBAL PLAT BETON	
REVISI		
PEKERJAAN		
PEMBANGUNAN TAHAP II GEDUNG PAVILION VIP DAN VVIP RSUD KARDINAH		
LOKASI		
JL. AIP.KS. Tubun No.2, Kota Tegal		
PEMBERI TUGAS		
PEMERINTAH KOTA TEGAL RUMAH SAKIT UMUM DAERAH KARDINAH Jl. AIP. KS. Tubun No. 2 Kota Tegal Telp. (0283) 583377 / 584477 / 584677 / 541808, Faks (0283) 551311 Kode Pos 81124 Web: http://www.rsudkardinah.sipgkita.go.id - Email:		
MENGETAHUI DAN MENSETUJUI		
Direktur RSUD KARDINAH Tegal Merangkap Pejabat Pembuat Komitmen		
dr. Haryo Teguh, Sp.s, M.si, Med NIP: 197 10518 200112 1 001 MANAJEMEN KONTRUKSI (MK)		
PT. SOLUSI UTAMA KONSULTAN PLANNING - ENGINEERING - MANAGEMENT PT. SOLUSI UTAMA KONSULTAN		
Ir. Ahmad Handri Widiyanto, ST., MT. Team Leader		
KONTRAKTOR PELAKSANA		
PT. MATRA KARYA General Contractor Alamat : Jl. Palagan Temon Palagan Ringkang Srenggah - Srenggah - Srenggah Fax: 0274-420714-420715 Telp: 0274-420714-420715 KAN LSBMKS-006-IDN		
PT. MATRA KARYA		
Prabadi Suryandaru, ST Project Manager		
JUDUL GAMBAR		SKALA
DENAH PLAFON LANTAI LT.5		1 : 200
NO. GAMBAR		DISIPLIN
04		
TAHUN	UK. KERTAS	JMLH GBR
2024	A3	06
ASBUILT DRAWING		

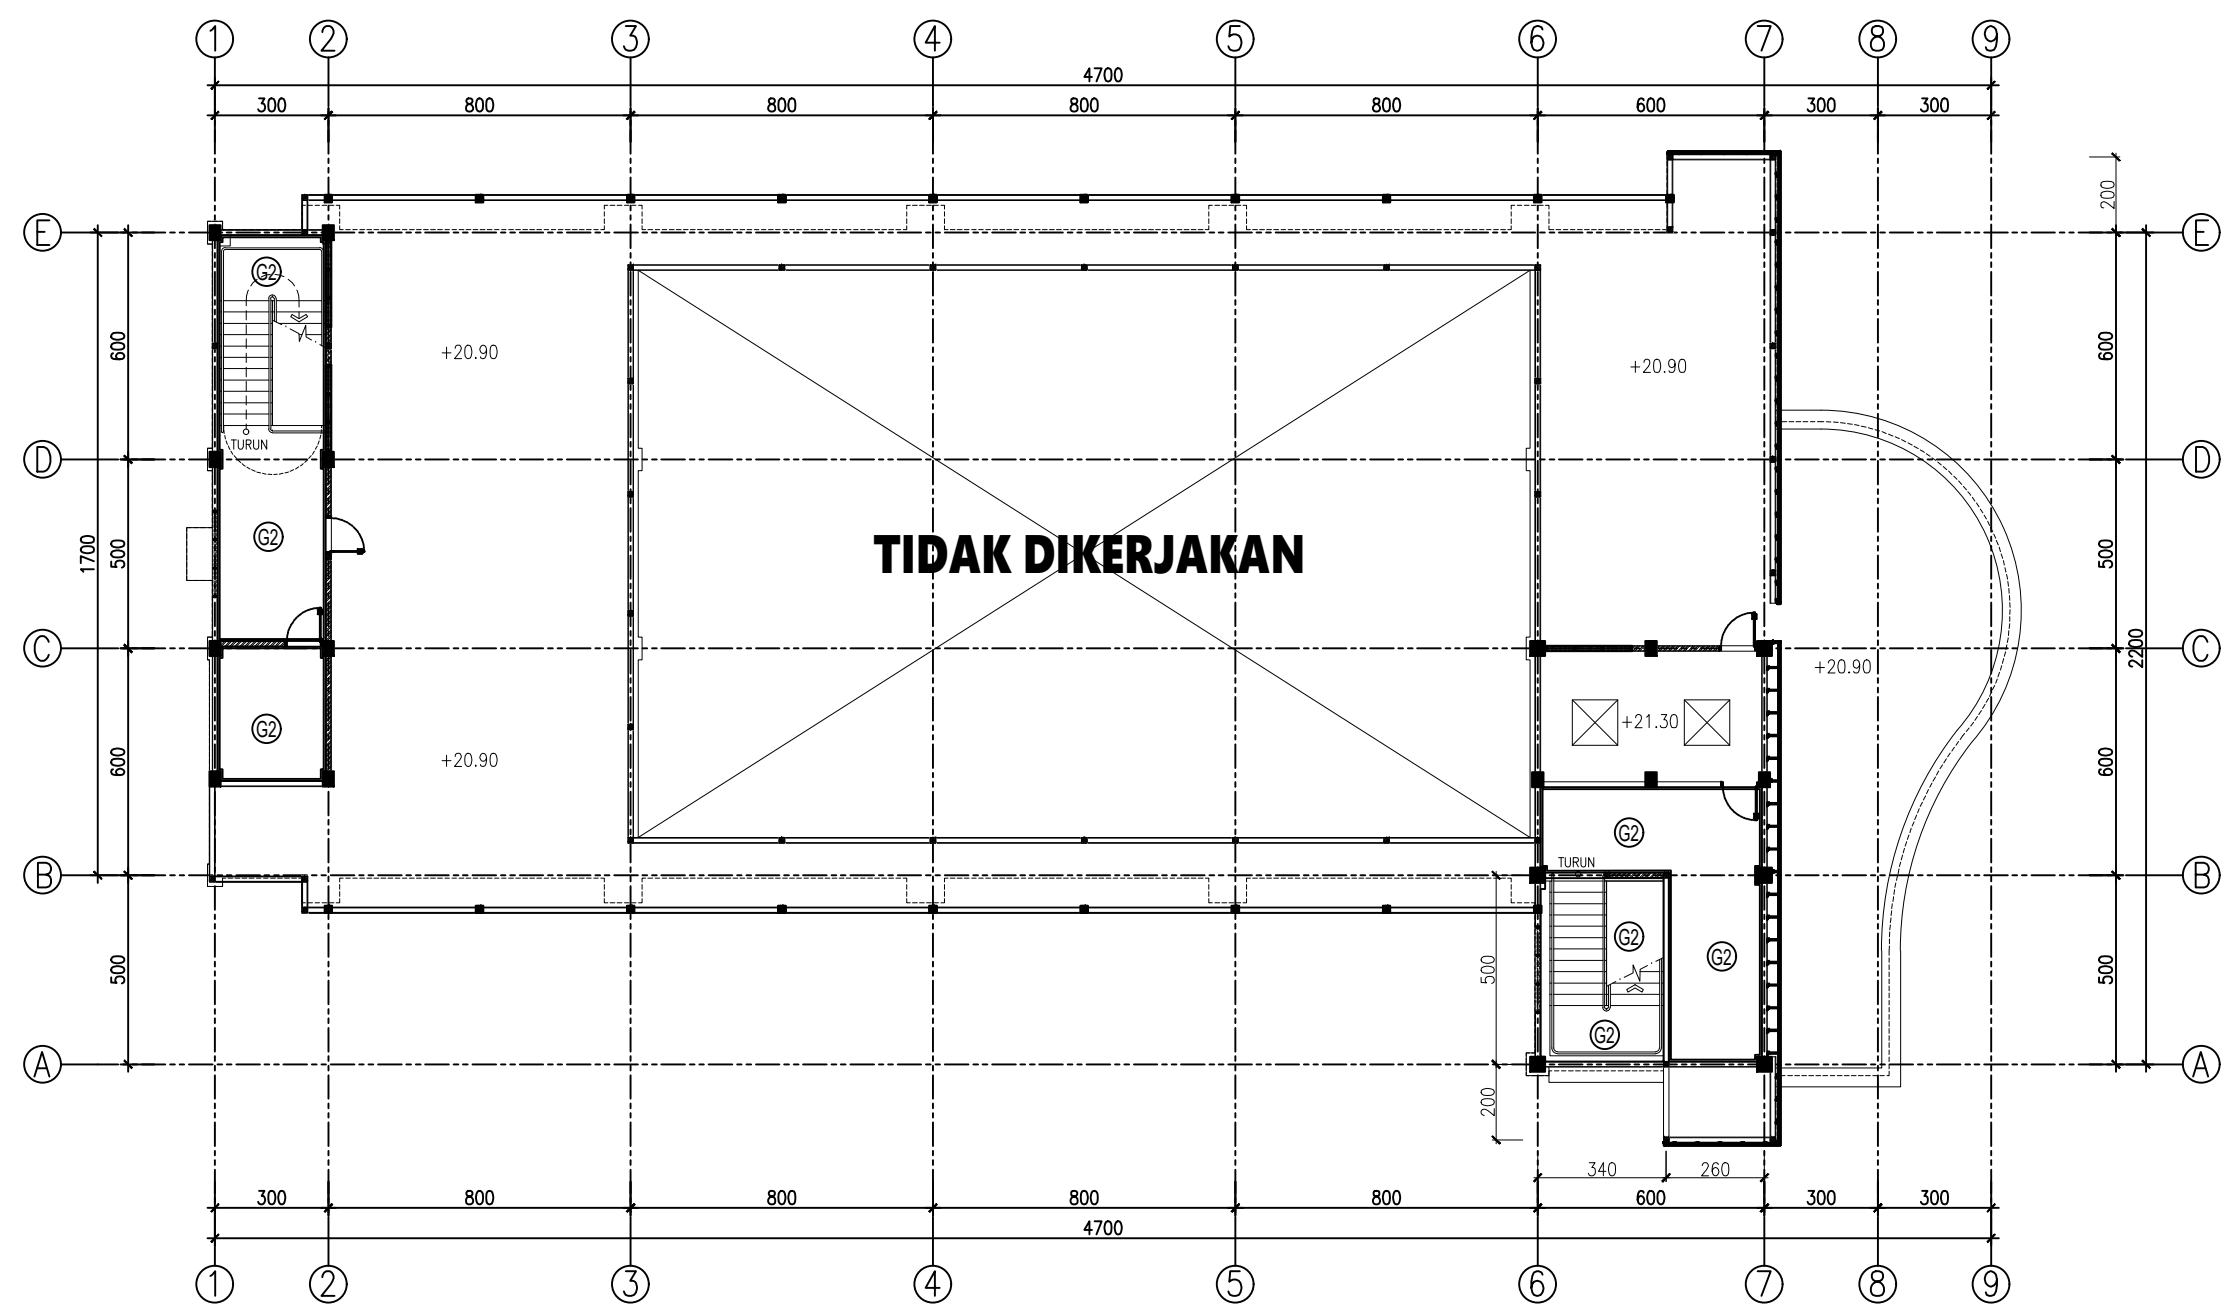

DENAH PLAFON LANTAI ATAP
SKALA 1:200

KETERANGAN		
G1	PLAFON GYPSUM TEBAL= 9mm, LIS PLAFON GYPSUM KETINGGIAN ±2.80m DARI FFL	
G2	PLAFON GYPSUM TEBAL= 9mm, LIS PLAFON GYPSUM KETINGGIAN ±3.00m DARI FFL	
G3	PLAFON GYPSUM TEBAL= 9mm, KETINGGIAN ±3.20m DARI FFL	
G4	PLAFON GYPSUM TEBAL= 9mm, LIS PLAFON GYPSUM KETINGGIAN ±2.50m DARI FFL	
G5	CALSIUM SILICATE BOARD TEBAL= 6mm, LIS PLAFON GYPSUM, KETINGGIAN ±2.80m DARI FFL	
G7	CALSIUM SILICATE BOARD TEBAL= 6mm, KETINGGIAN ±3.40m DARI FFL	
BE	PLAT BETON EXPOSE FINISHING CAT + ACI, KETINGGIAN MENGIKUTI TEBAL PLAT BETON	
REVISI		
PEKERJAAN		
PEMBANGUNAN TAHAP II GEDUNG PAVILIUN VIP DAN VVIP RSUD KARDINAH		
LOKASI		
JL. AIP.KS. Tubun No.2, Kota Tegal		
PEMBERI TUGAS		
PEMERINTAH KOTA TEGAL RUMAH SAKIT UMUM DAERAH KARDINAH Jl. AIP. KS. Tubun No. 2 Kota Tegal Telp. (0283) 583377 / 584477 / 584677 / 541808, Faks (0283) 553131 Kode Pos 81124 Web: http://www.rsudkardinah.sipgkrdn.go.id - E-mail:		
MENGETAHUI DAN MENSETUJUI		
Direktur RSUD KARDINAH Tegal Merangkap Pejabat Pembuat Komitmen		
dr. Haryo Teguh, Sp.s, M.si, Med NIP: 197 10518 200112 1 001 MANAJEMEN KONTRUKSI (MK)		
PT. SOLUSI UTAMA KONSULTAN PLANNING - ENGINEERING - MANAGEMENT PT. SOLUSI UTAMA KONSULTAN		
Ir. Ahmad Handri Widiyanto, ST., MT. Team Leader		
KONTRAKTOR PELAKSANA		
PT. MATRA KARYA General Contractor Alamat : Jl. Palagan Temon Palagan Ringlung Srenggahan - Srenggahan Yogyakarta Email: matrakarya@matrakarya.com, Bk: matrakarya@matrakarya.com Telp: 0274-430714 / 420755 KAN LSBMKS-006-10N		
PT. MATRA KARYA		
Prabadi Suryandaru, ST Project Manager		
JUDUL GAMBAR		SKALA
DENAH PLAFON LANTAI LT. ATAP		1 : 200
NO. GAMBAR		DISIPLIN
05		
TAHUN	UK. KERTAS	JMLH GBR
2024	A3	06
ASBUILT DRAWING		

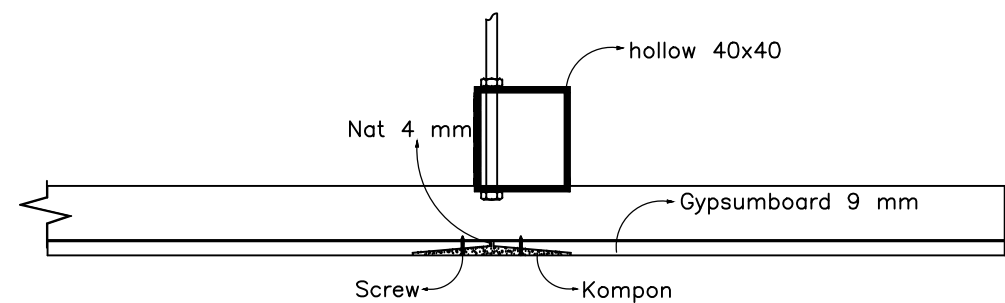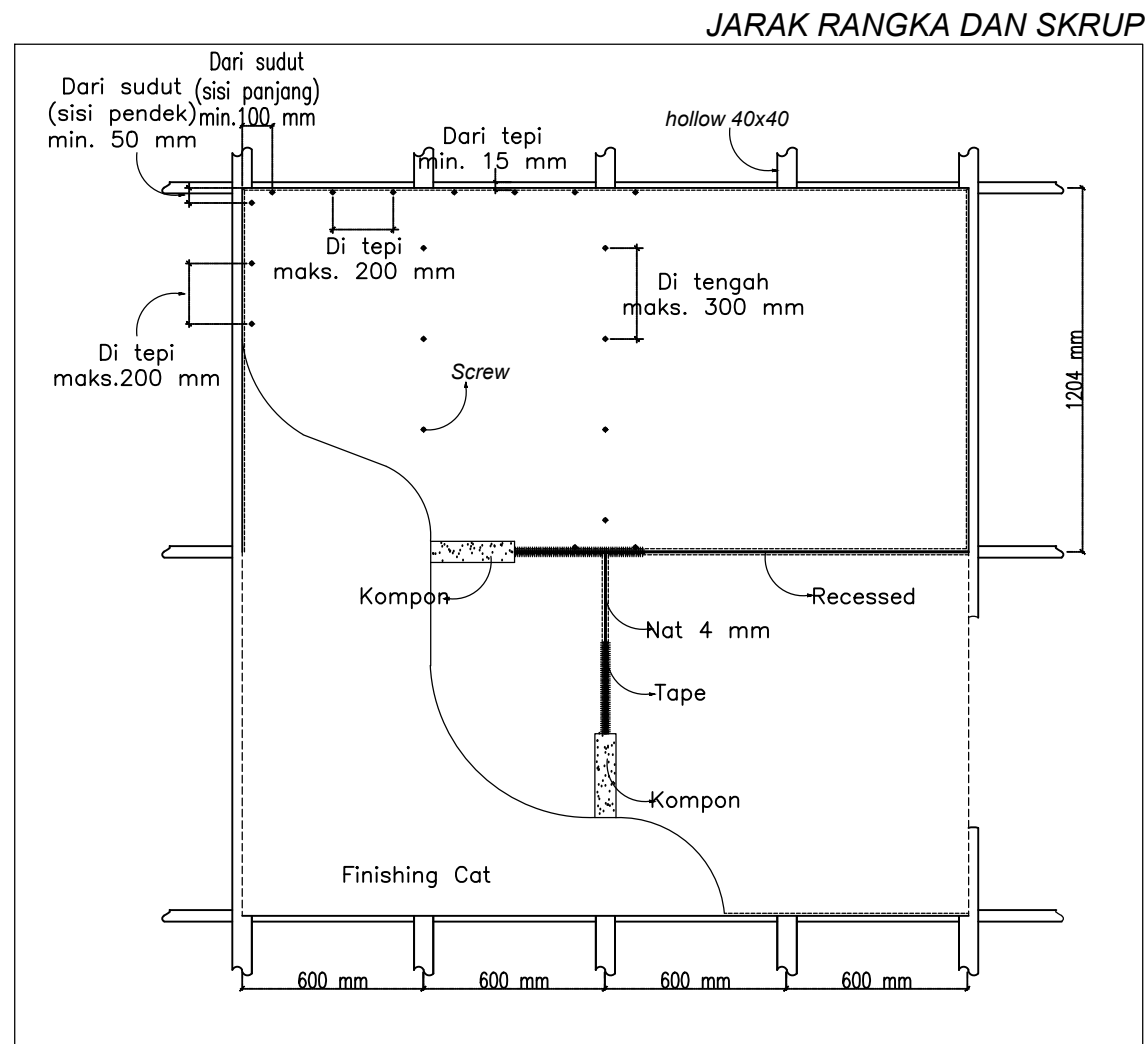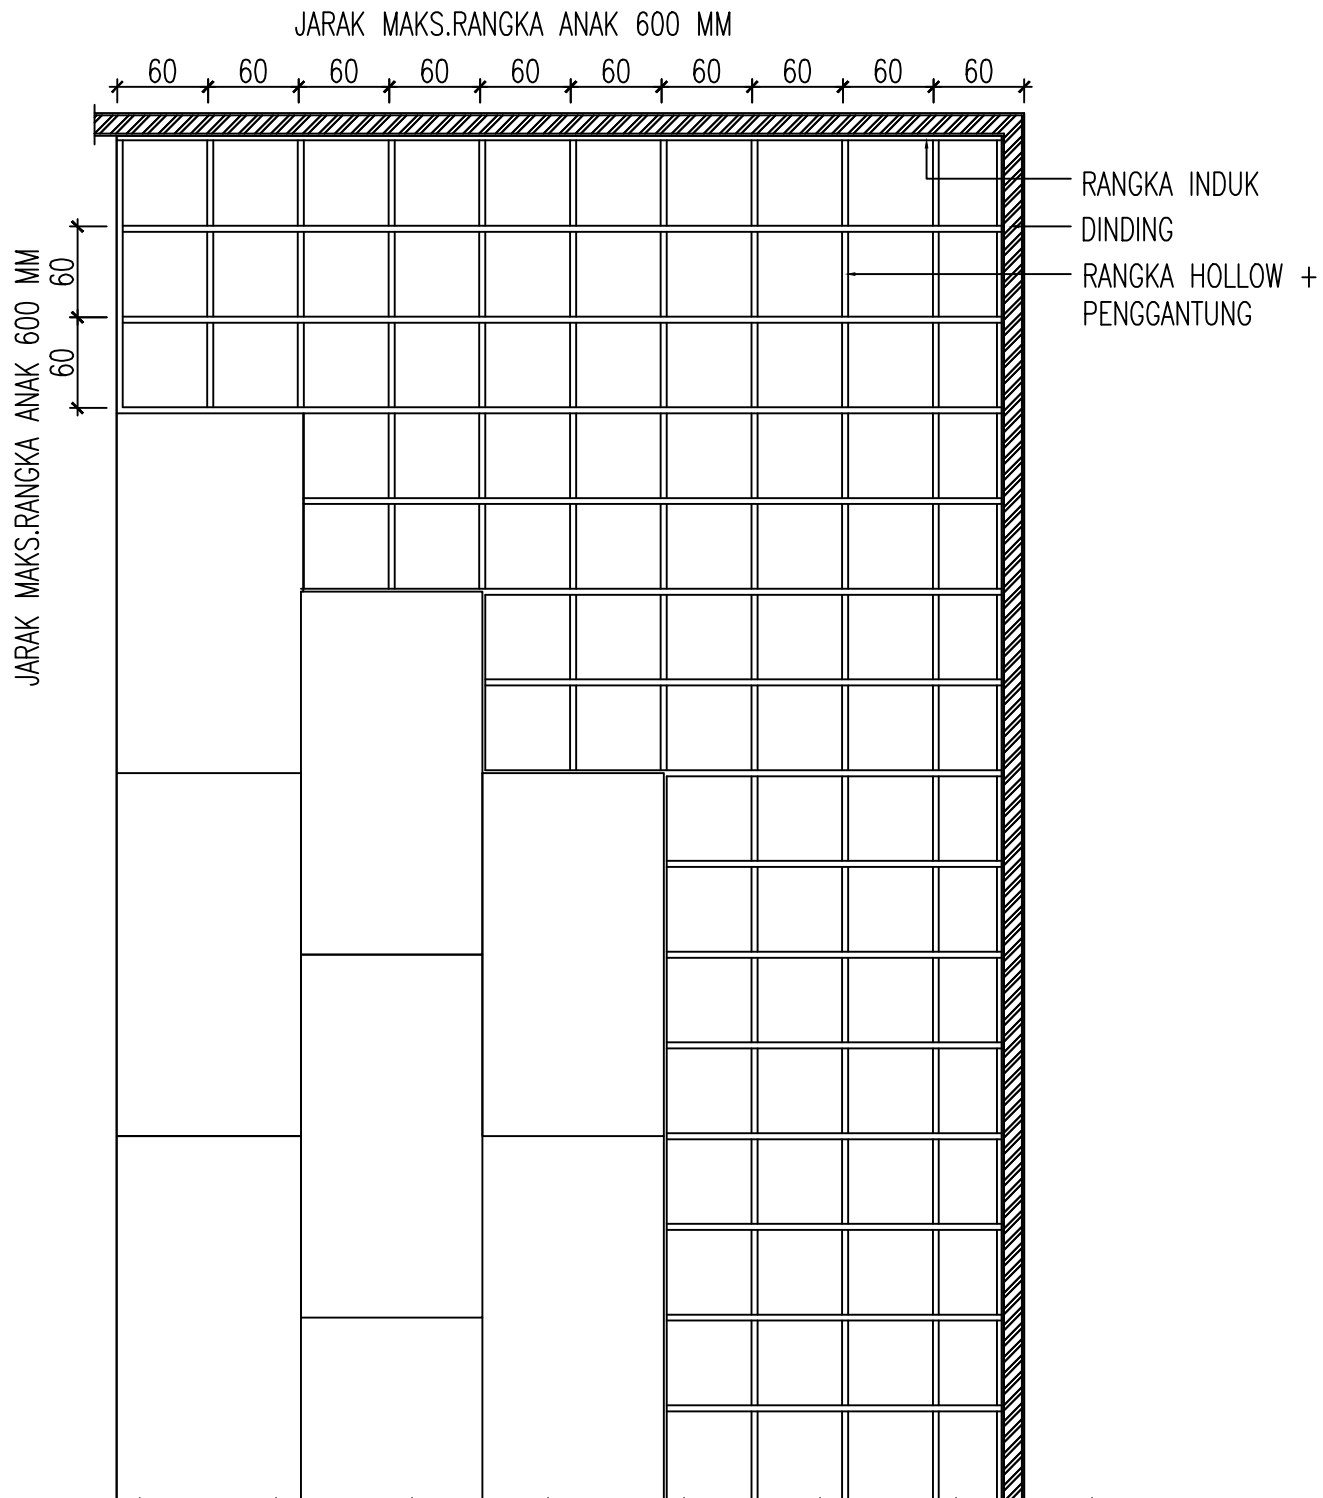

DETAIL PLAFON

SKALA 1:200

KETERANGAN

REVISI

PEKERJAAN

PEMBANGUNAN TAHAP II GEDUNG
PAVILION VIP DAN VVIP RSUD KARDINAH

LOKASI

JL. AIP.KS. Tubun No.2, Kota Tegal

PEMBERI TUGAS

PEMERINTAH KOTA TEGAL
RUMAH SAKIT UMUM DAERAH KARDINAH
Jl. AIP. KS. Tubun No. 2 Kota Tegal
Telp. (0283) 583377 / 584477 / 586777 / 541808, Fax (0283) 553131 Kode Pos 81124
Web: <http://www.mahandhahospital.go.id> - E-mail: ...

MENGETAHUI DAN MENSETUJUI

Direktur RSUD KARDINAH Tegal
Merangkap Pejabat Pembuat Komitmen

dr. Haryo Teguh, Sp.s, M.si, Med
NIP: 197 10518 200112 1 001
MANAJEMEN KONTRUKSI (MK)

PT. SOLUSI UTAMA KONSULTAN
PLANNING - ENGINEERING - MANAGEMENT
PT. SOLUSI UTAMA KONSULTAN

Ir. Ahmad Handri Widiyanto, ST., MT.
Team Leader

KONTRAKTOR PELAKSANA

PT. MATRA KARYA
General Contractor
Alamat : Jl. Palagan Temon Palagan Ringkang Sebelah - Siman - Yogyakarta
Email: matrakarya@matrakarya.com, Bk: matrakarya@matrakarya.com
Telp: 0274-430734-4320733

PT. MATRA KARYA

Prabadi Suryandaru, ST
Project Manager

JUDUL GAMBAR

SKALA

DETAIL PLAFON

1 : 50

NO. GAMBAR

DISIPLIN

06

TAHUN

UK. KERTAS


JMLH GBR

2024

A3


06

ASBUILT DRAWING

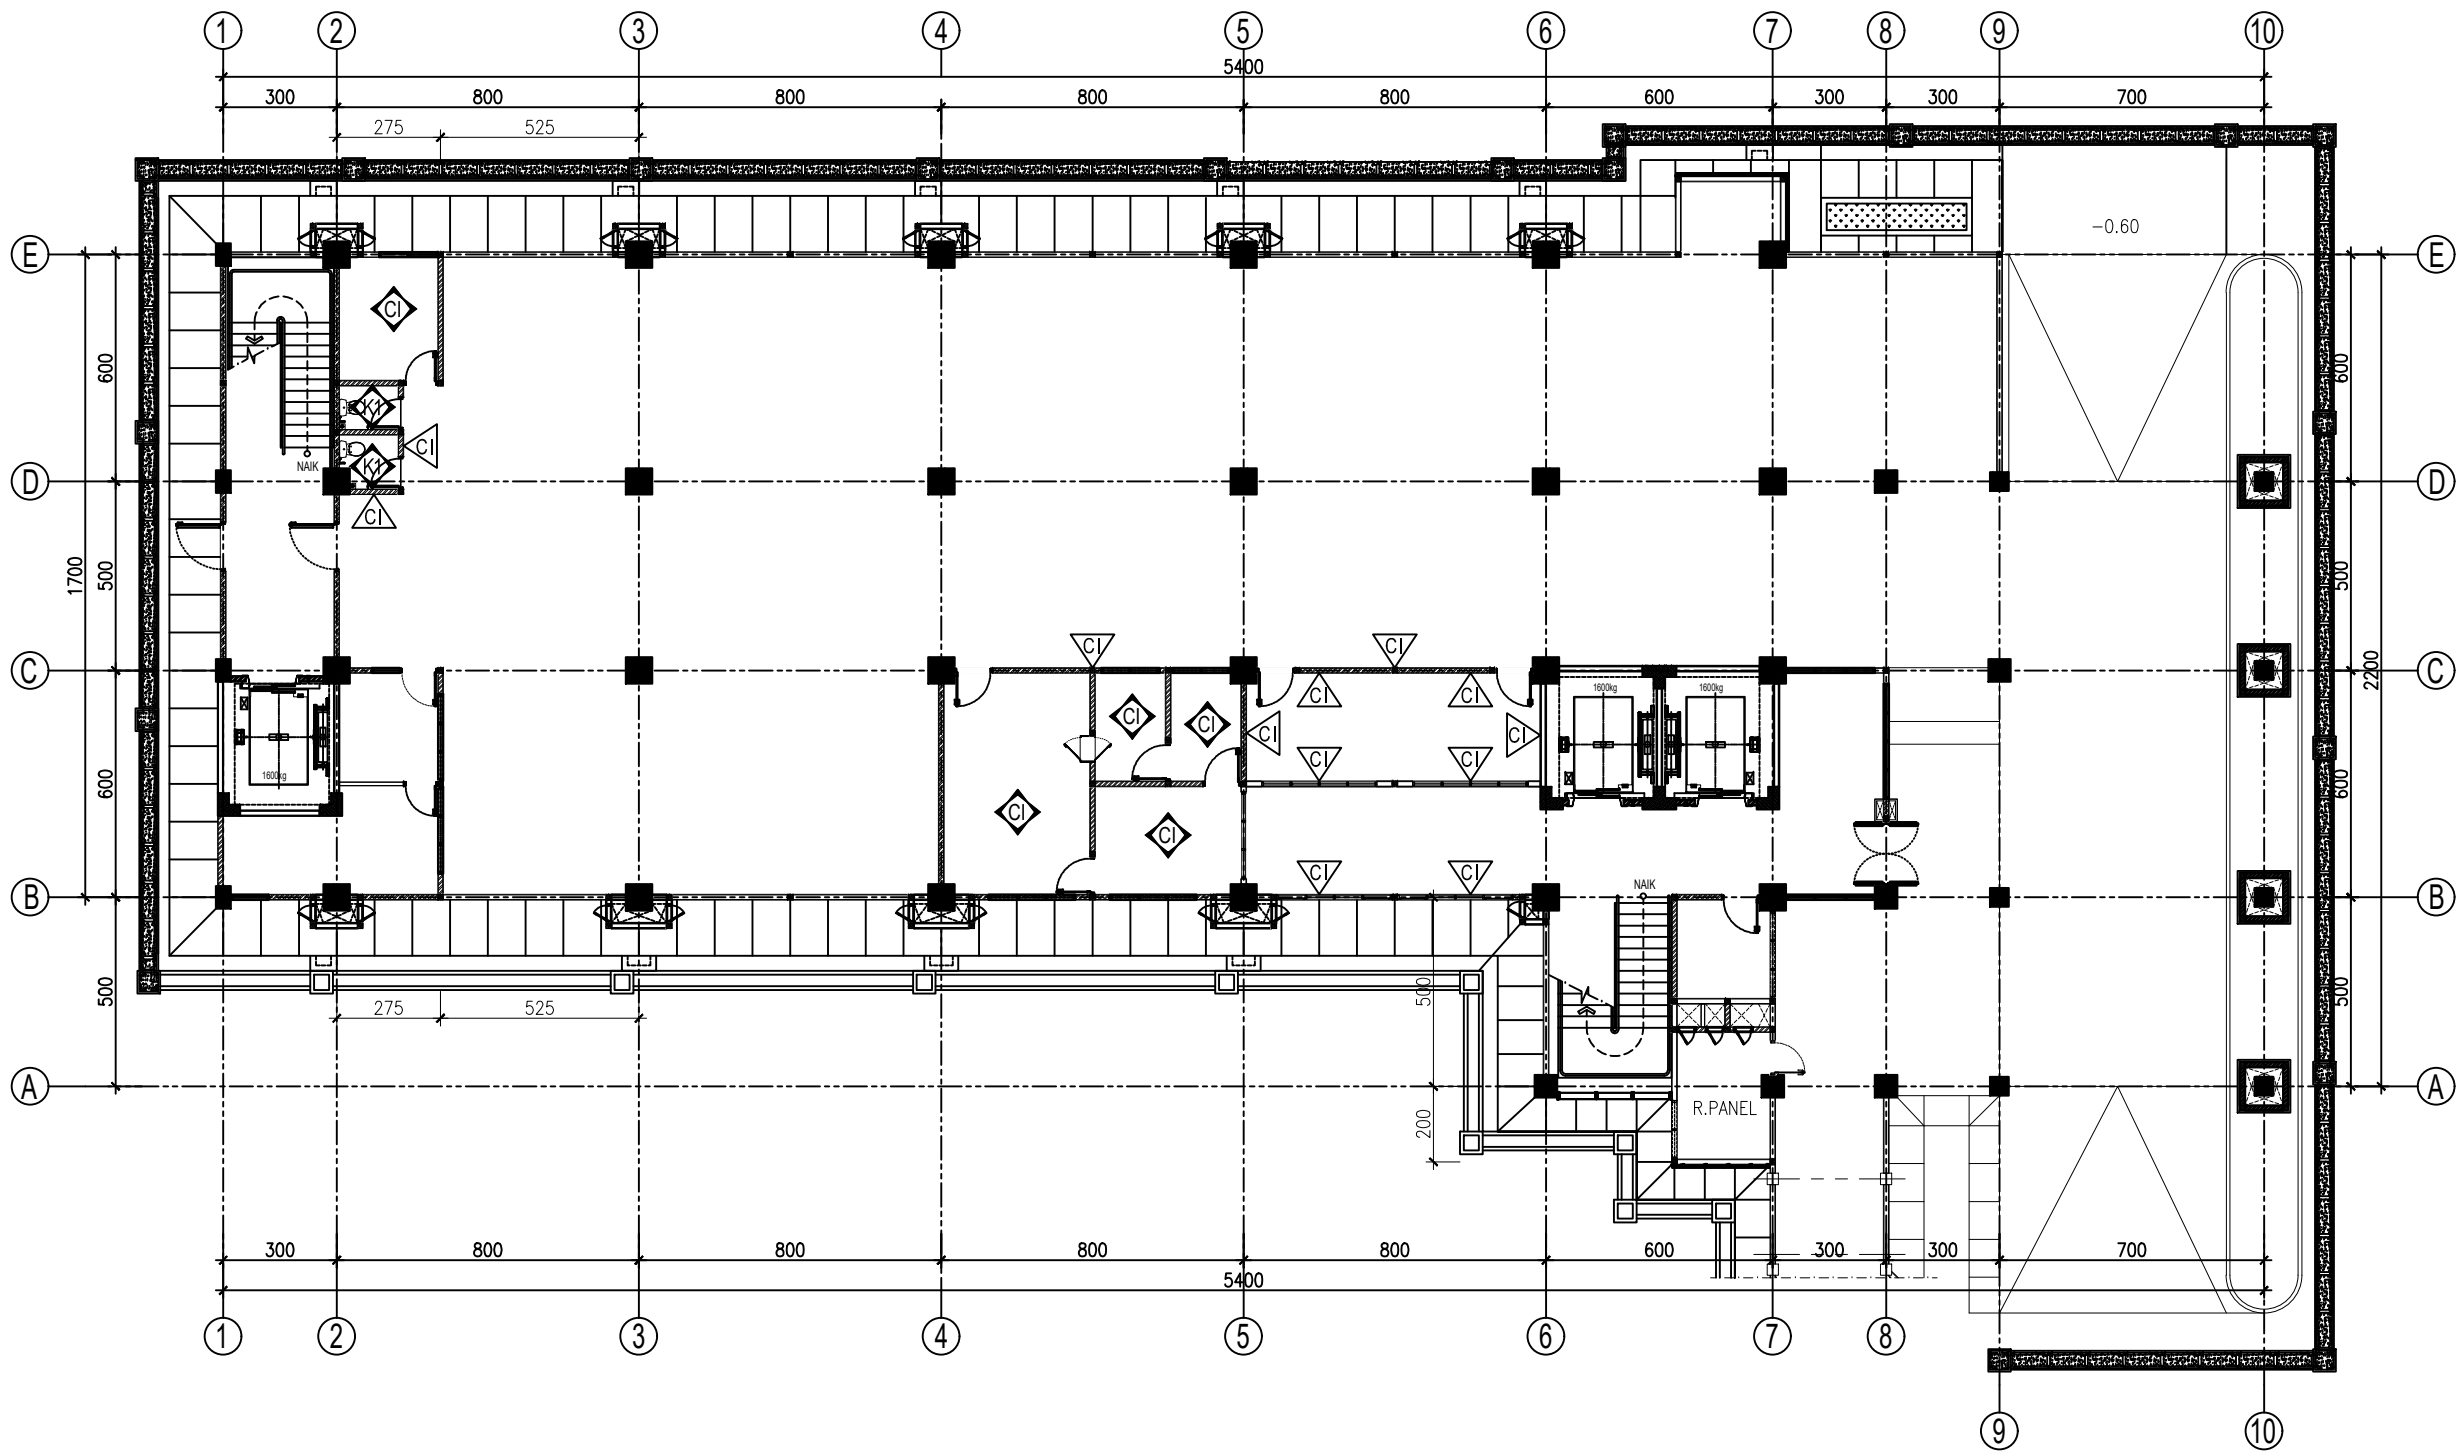


DENAH FINSHING DINDING LANTAI 01
SKALA 1:200

KETERANGAN		
CI	FINISHING CAT INTERIOR ANTI BAKTERI	
CE	FINISHING CAT EKSTERIOR WEATHERSHIELD	
K1	FINISHING KERAMIK DINDING 30x60 + BORDER 10X30 (l = 190 cm)	
K2	FINISHING KERAMIK DINDING 30x60 SETINGGI PLAFON (l = 280 cm)	
PB	FINISHING LAPIS TIMBAL 2mm COVER PARTISI GYPSUM l = 210cm	
PC	PARTISI FINISHING CAT	
GA	FINISHING GRANITE ALAM	
GT	FINISHING GRANITE TILE	
A	FINISHING ALUMINIUM COMPOSITE PANEL	
➤	ARAH SATU SISI RUANG	
◊	ARAH SEMUA SISI RUANG	
REVISI		
PEKERJAAN		
PEMBANGUNAN TAHAP II GEDUNG PAVILIUN VIP DAN VVIP RSUD KARDINAH		
LOKASI		
JL. AIP.KS. Tubun No.2, Kota Tegal		
PEMBERI TUGAS		
 PEMERINTAH KOTA TEGAL RUMAH SAKIT UMUM DAERAH KARDINAH Jl. AIP. KS. Tubun No. 2 Kota Tegal Telp. (0283) 583377 / 584477 / 584677 / 541808, Fax (0283) 553131 Kode Pos 51214 Web: http://www.rumahsakitnsh.legalsoft.go.id - E-mail :		
MENGETAHUI DAN MENSETUJUI		
Direktur RSUD KARDINAH Tegal Merangkap Pejabat Pembuat Komitmen		
dr. Haryo Teguh, Sp.s, M.si, Med NIP: 197 10518 200112 1 001 MANAJEMEN KONTRUKSI (MK)		
 PT. SOLUSI UTAMA KONSULTAN PLANNING - ENGINEERING - MANAGEMENT PT. SOLUSI UTAMA KONSULTAN		
Ir. Ahmad Handri Widiyanto, ST., MT. Team Leader		
KONTRAKTOR PELAKSANA		
 PT. MATRA KARYA General Contractor Alamat : Jl. Palagan Temon Palagan Ringkang Srengaji - Srengaji Yogyakarta Email: manajemenmk@gmail.com, Bk: 420734 Telp: 0274-420734-420735  KAN LSBMKS-008-IDN		
PT. MATRA KARYA		
Prabadi Suryandaru, ST Project Manager		
JUDUL GAMBAR		SKALA
DENAH FINISHING DINDING LT.1		1 : 200
NO. GAMBAR		DISIPLIN
01		
TAHUN	UK. KERTAS	JMLH GBR
2024	A3	09
ASBUILT DRAWING		

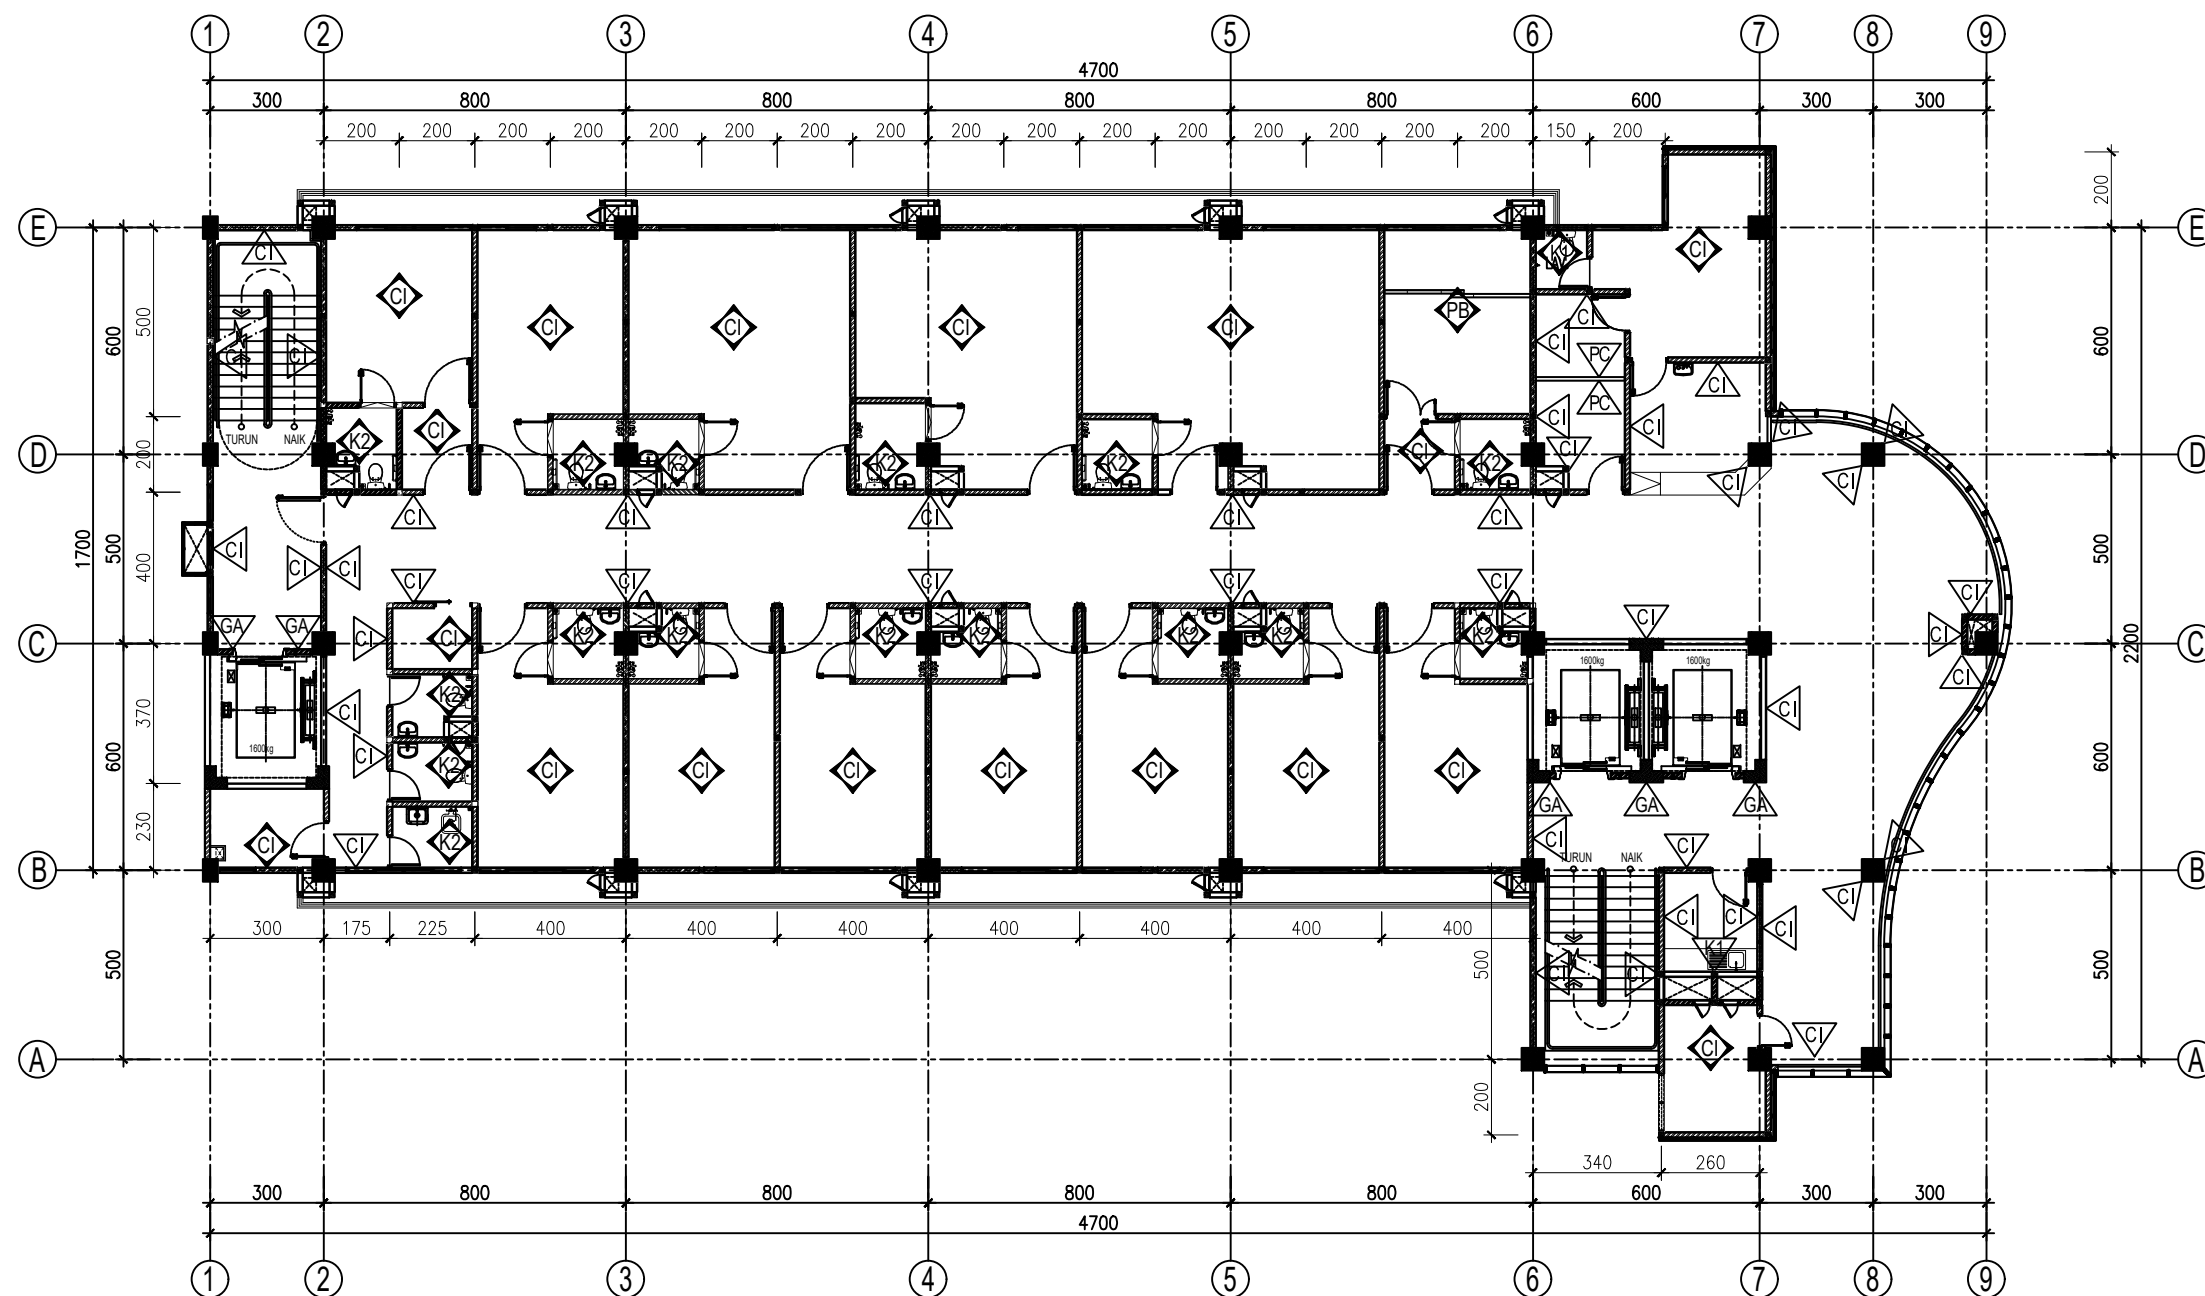


 **DENAH FINSIHING DINDING LANTAI 04**
SKALA 1:200

KETERANGAN		
CI	FINISHING CAT INTERIOR ANTI BAKTERI	
CE	FINISHING CAT EKSTERIOR WEATHERSHIELD	
K1	FINISHING KERAMIK DINDING 30x60 + BORDER 10X30 (t = 190 cm)	
K2	FINISHING KERAMIK DINDING 30x60 SETINGGI PLAFON (t = 280 cm)	
PB	FINISHING LAPIS TIMBAL 2mm COVER PARTISI GYPSUM t = 210cm	
PC	PARTISI FINISHING CAT	
GA	FINISHING GRANITE ALAM	
GT	FINISHING GRANITE TILE	
A	FINISHING ALUMINIUM COMPOSITE PANEL	
▷	ARAH SATU SISI RUANG	
◊	ARAH SEMUA SISI RUANG	
REVISI		
PEKERJAAN		
PEMBANGUNAN TAHAP II GEDUNG PAVILIUN VIP DAN VVIP RSUD KARDINAH		
LOKASI		
JL. AIP.KS. Tubun No.2, Kota Tegal		
PEMBERI TUGAS		
 PEMERINTAH KOTA TEGAL RUMAH SAKIT UMUM DAERAH KARDINAH Jl. AIP-KS. Tubun No. 2 Kota Tegal Telp. (0383) 580377 / 580477 / 580677 / 54193A, Faks (0383) 552131 Kode Pos 52124 http://www.madankardinah.tegal.go.id/ – E-mail :		
MENGETAHUI DAN MENSETUJUI		
Direktur RSUD KARDINAH Tegal Menangkap Pejabat Pembuat Komitmen		
dr. Haryo Teguh, Sp.s, M.si, Med NIP: 197 10518 200112 1 001 MANAJEMEN KONTRUKSI (MK)		
 PT. SOLUSI UTAMA KONSULTAN PLANNING - ENGINEERING - MANAGEMENT PT. SOLUSI UTAMA KONSULTAN		
Ir. Ahmad Handri Widiyanto, ST., MT. Team Leader		
KONTRAKTOR PELAKSANA		
 PT. MATRA KARYA General Contractor Alamat : Jl. Negeri Jember-Pekalongan-Sidoarjo-Blusung - Sitimay Yogyakarta Email : matrakarya@ptmatrakarya.com, ID : matrakarya, Telp. 0274-40574 4205751 		
PT. MATRA KARYA		
Prabadi Suryandaru, ST Project Manager		
JUDUL GAMBAR		SKALA
DENAH FINISHING DINDING LT.4		1 : 200
NO. GAMBAR		DISIPLIN
02		
TAHUN	UK. KERTAS	JMLH GBR
2024	A3	09
ASBUILT DRAWING		

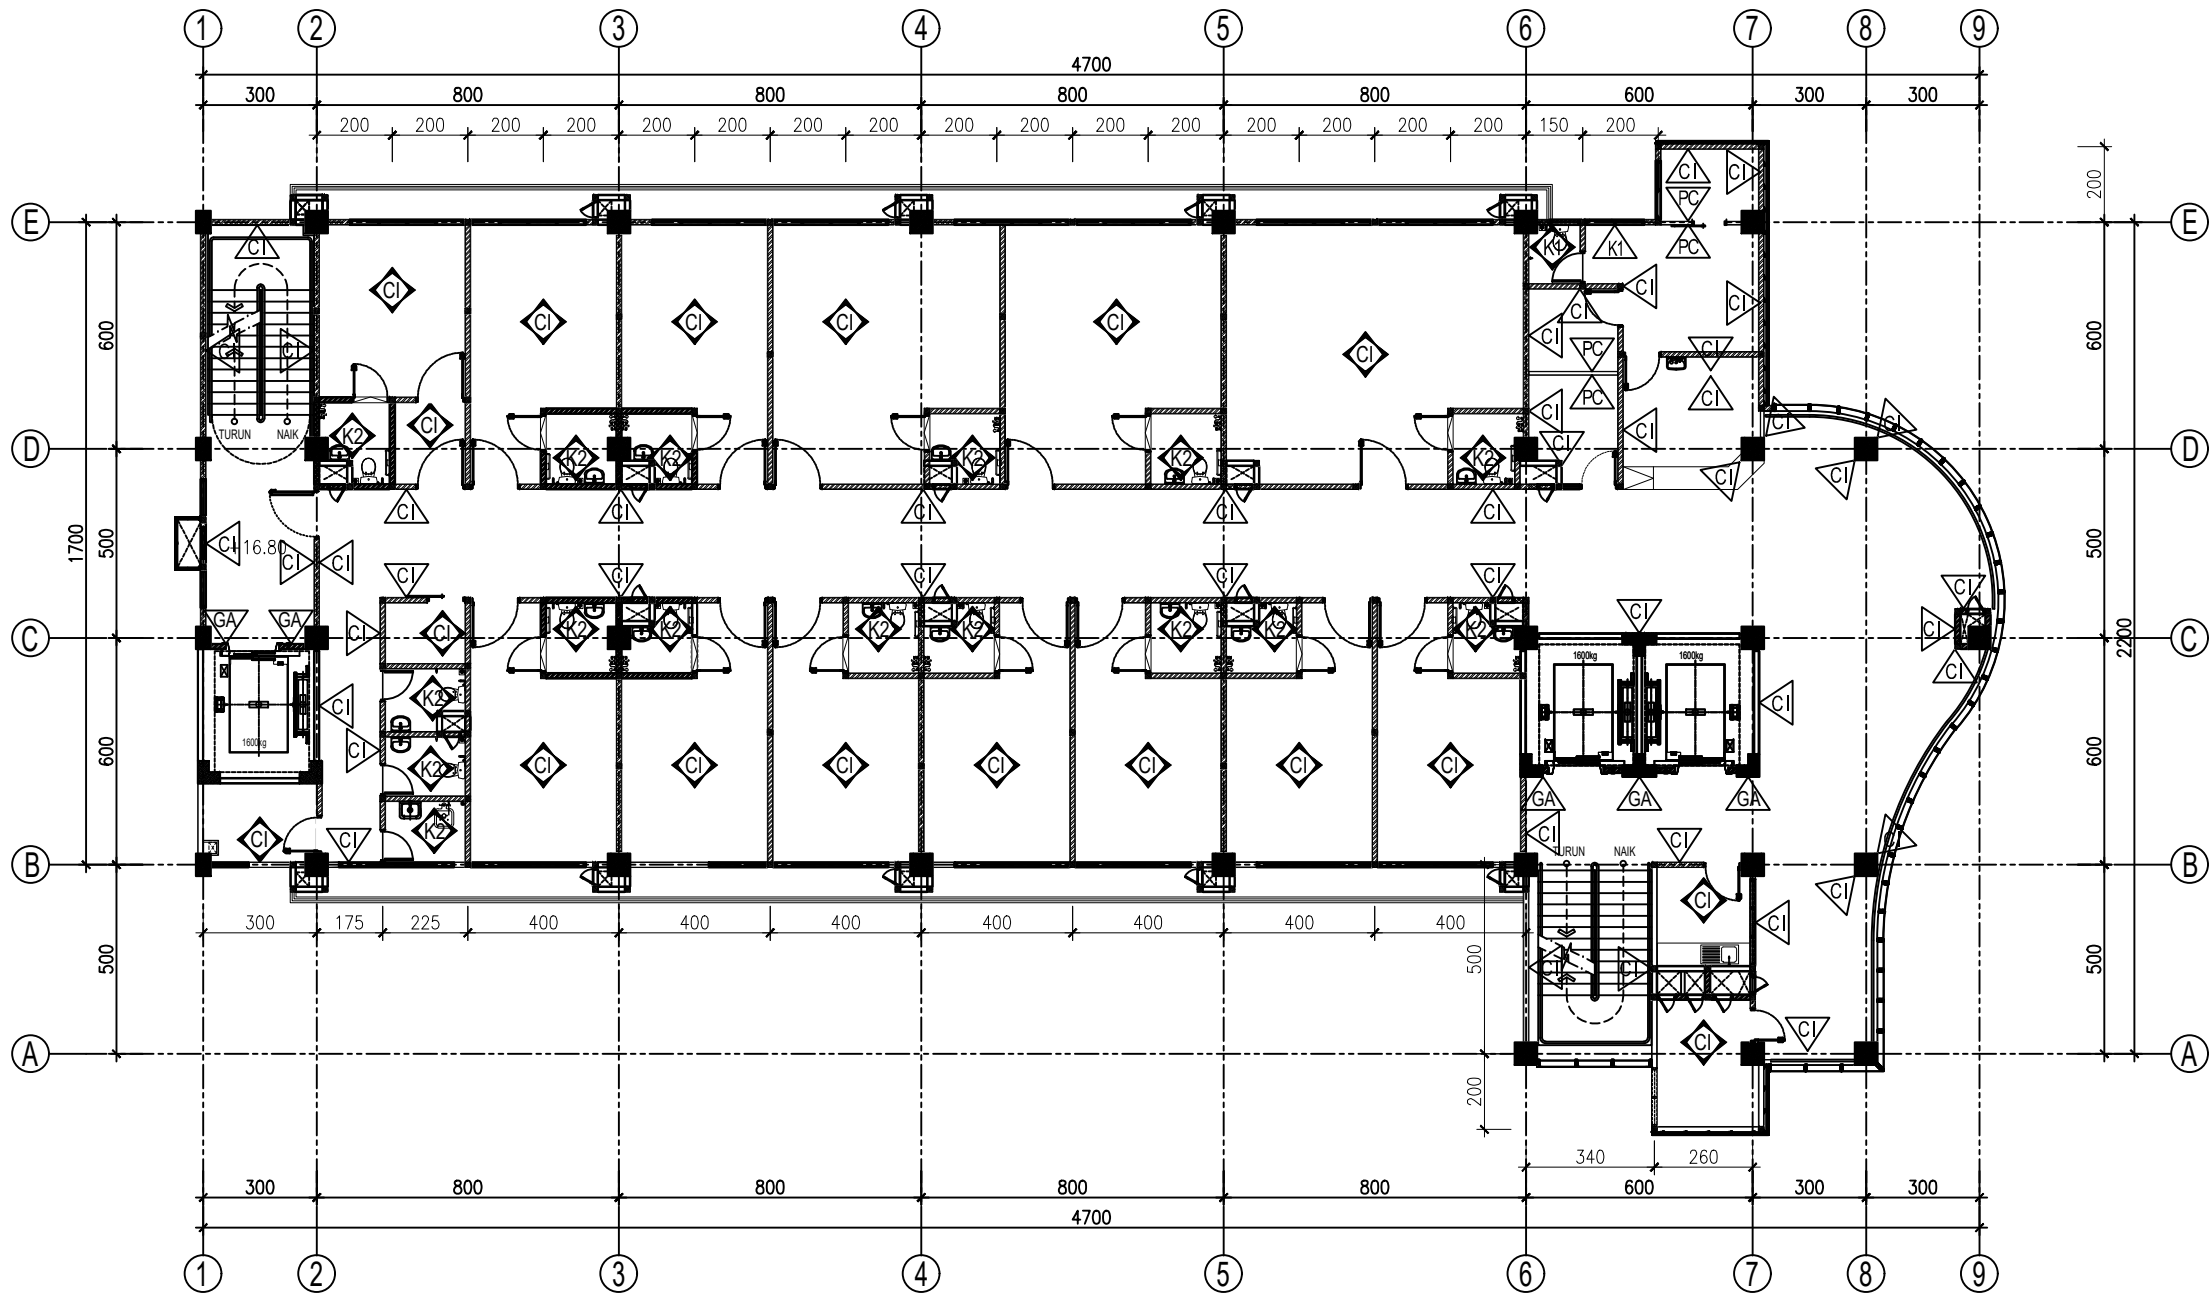


DENAH FINSIHING DINDING LANTAI 05
SKALA 1:200

KETERANGAN		
CI	FINISHING CAT INTERIOR ANTI BAKTERI	
CE	FINISHING CAT EKSTERIOR WEATHERSHIELD	
K1	FINISHING KERAMIK DINDING 30x60 + BORDER 10X30 (l = 190 cm)	
K2	FINISHING KERAMIK DINDING 30x60 SETINGGI PLAFON (l = 280 cm)	
PB	FINISHING LAPIS TIMBAL 2mm COVER PARTISI GYPSUM l = 210cm	
PC	PARTISI FINISHING CAT	
GA	FINISHING GRANITE ALAM	
GT	FINISHING GRANITE TILE	
A	FINISHING ALUMINIUM COMPOSITE PANEL	
▷	ARAH SATU SISI RUANG	
◁▷	ARAH SEMUA SISI RUANG	
REVISI		
PEKERJAAN		
PEMBANGUNAN TAHAP II GEDUNG PAVILIUN VIP DAN VVIP RSUD KARDINAH		
LOKASI		
JL. AIP.KS. Tubun No.2, Kota Tegal		
PEMBERI TUGAS		
 PEMERINTAH KOTA TEGAL RUMAH SAKIT UMUM DAERAH KARDINAH Jl. AIP. KS. Tubun No. 2 Kota Tegal Telp. (0283) 583377 / 584477 / 586777 / 541808, Faks (0283) 553131 Kode Pos 512124 Web: http://www.madlandah.sipgita.go.id - E-mail :		
MENGETAHUI DAN MENSETUJUI		
Direktur RSUD KARDINAH Tegal Merangkap Pejabat Pembuat Komitmen		
dr. Haryo Teguh, Sp.s, M.si, Med NIP: 197 10518 200112 1 001 MANAJEMEN KONTRUKSI (MK)		
 PT. SOLUSI UTAMA KONSULTAN PLANNING - ENGINEERING - MANAGEMENT PT. SOLUSI UTAMA KONSULTAN		
Ir. Ahmad Handri Widiyanto, ST., MT. Team Leader		
KONTRAKTOR PELAKSANA		
PT. MATRA KARYA		
Prabadi Suryandaru, ST Project Manager		
JUDUL GAMBAR		SKALA
DENAH FINISHING DINDING LT.5		1 : 200
NO. GAMBAR		DISIPLIN
03		
TAHUN	UK. KERTAS	JMLH GBR
2024	A3	09
ASBUILT DRAWING		

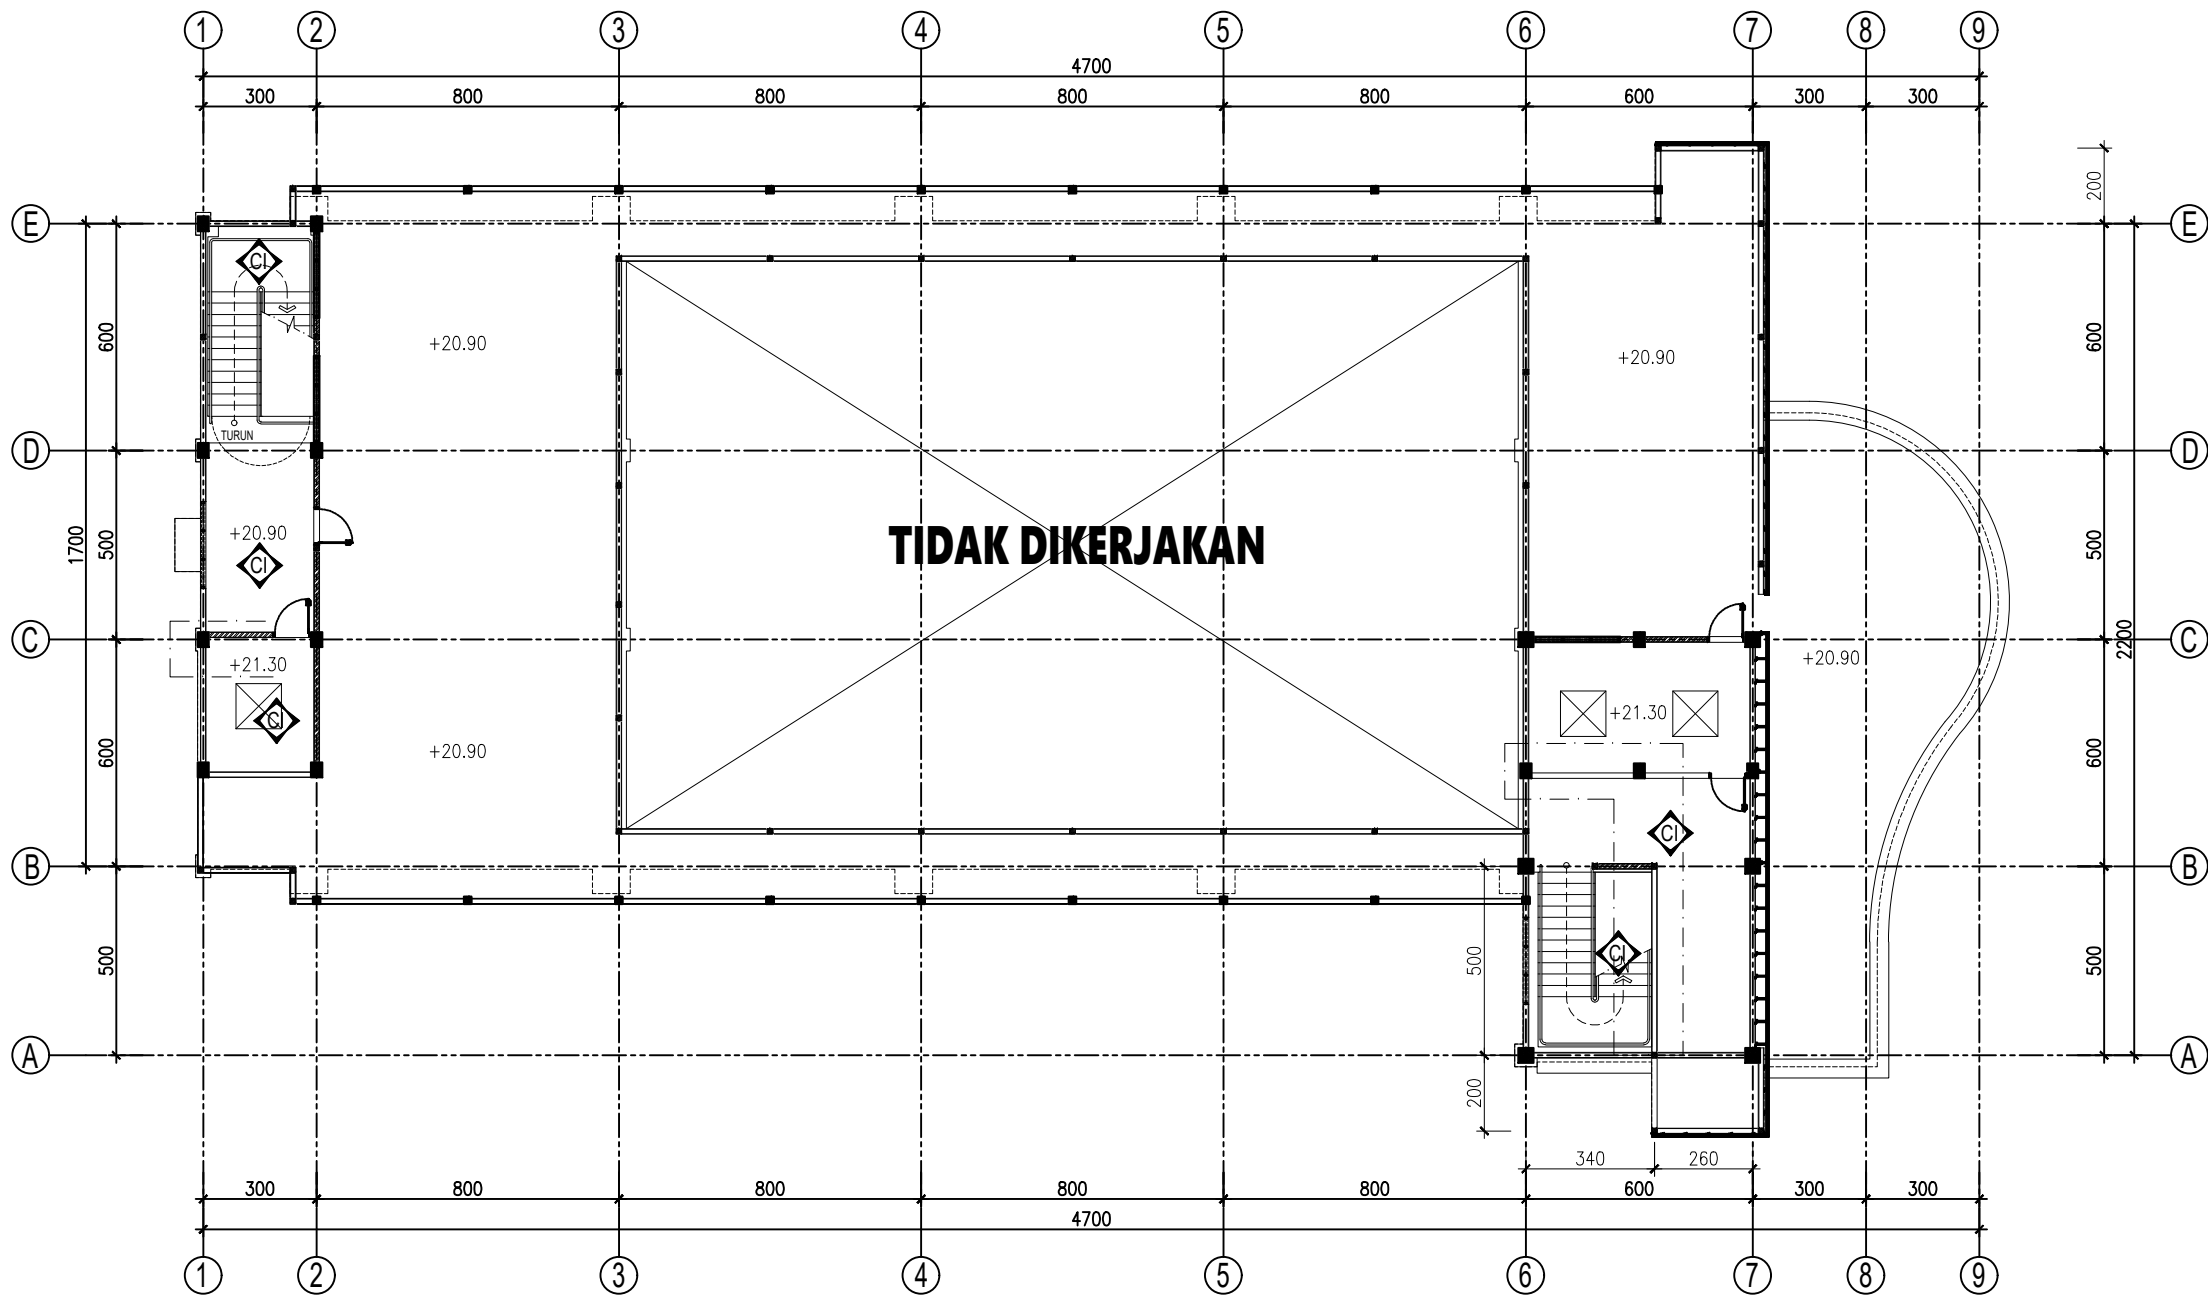

DENAH FINISHING DINDING LANTAI ATAP
SKALA 1:200

KETERANGAN			
CI	FINISHING CAT INTERIOR ANTI BAKTERI		
CE	FINISHING CAT EKSTERIOR WEATHERSHIELD		
K1	FINISHING KERAMIK DINDING 30x60 + BORDER 10X30 (l = 190 cm)		
K2	FINISHING KERAMIK DINDING 30x60 SETINGGI PLAFON (l = 280 cm)		
PB	FINISHING LAPIS TIMBAL 2mm COVER PARTISI GYPSUM l = 210cm		
PC	PARTISI FINISHING CAT		
GA	FINISHING GRANITE ALAM		
GT	FINISHING GRANITE TILE		
A	FINISHING ALUMINIUM COMPOSITE PANEL		
➤	ARAH SATU SISI RUANG		
⬢	ARAH SEMUA SISI RUANG		
REVISI			
PEKERJAAN			
PEMBANGUNAN TAHAP II GEDUNG PAVILIUN VIP DAN VVIP RSUD KARDINAH			
LOKASI			
JL. AIP.KS. Tubun No.2, Kota Tegal			
PEMBERI TUGAS			
 PEMERINTAH KOTA TEGAL RUMAH SAKIT UMUM DAERAH KARDINAH Jl. AIP. KS. Tubun No. 2 Kota Tegal Telp. (0283) 583377 / 584477 / 586777 / 541808, Faks (0283) 553131 Kode Pos 512124 Web: http://www.madlandah.sipgkrdk.go.id - E-mail: ...			
MENGETAHUI DAN MENSETUJUI			
Direktur RSUD KARDINAH Tegal Merangkap Pejabat Pembuat Komitmen			
dr. Haryo Teguh, Sp.s, M.si, Med NIP: 197 10518 200112 1 001 MANAJEMEN KONTRUKSI (MK)			
 PT. SOLUSI UTAMA KONSULTAN PLANNING - ENGINEERING - MANAGEMENT PT. SOLUSI UTAMA KONSULTAN			
Ir. Ahmad Handri Widiyanto, ST., MT. Team Leader			
KONTRAKTOR PELAKSANA			
 PT. MATRA KARYA General Contractor Alamat : Jl. Palagan Terasan Palagan Indah Komplek - Sragen - Yogyakarta Email: matrakarya@matrakarya.com, Bk: matrakarya... Telp: 0274-430734-4320735  KAN LSBMKS-006-1001			
PT. MATRA KARYA			
Prabadi Suryandaru, ST Project Manager			
JUDUL GAMBAR		SKALA	
DENAH FINISHING DINDING LT ATAP		1 : 200	
NO. GAMBAR		DISIPLIN	
04			
TAHUN	UK. KERTAS	JMLH GBR	
2024	A3	09	
ASBUILT DRAWING			

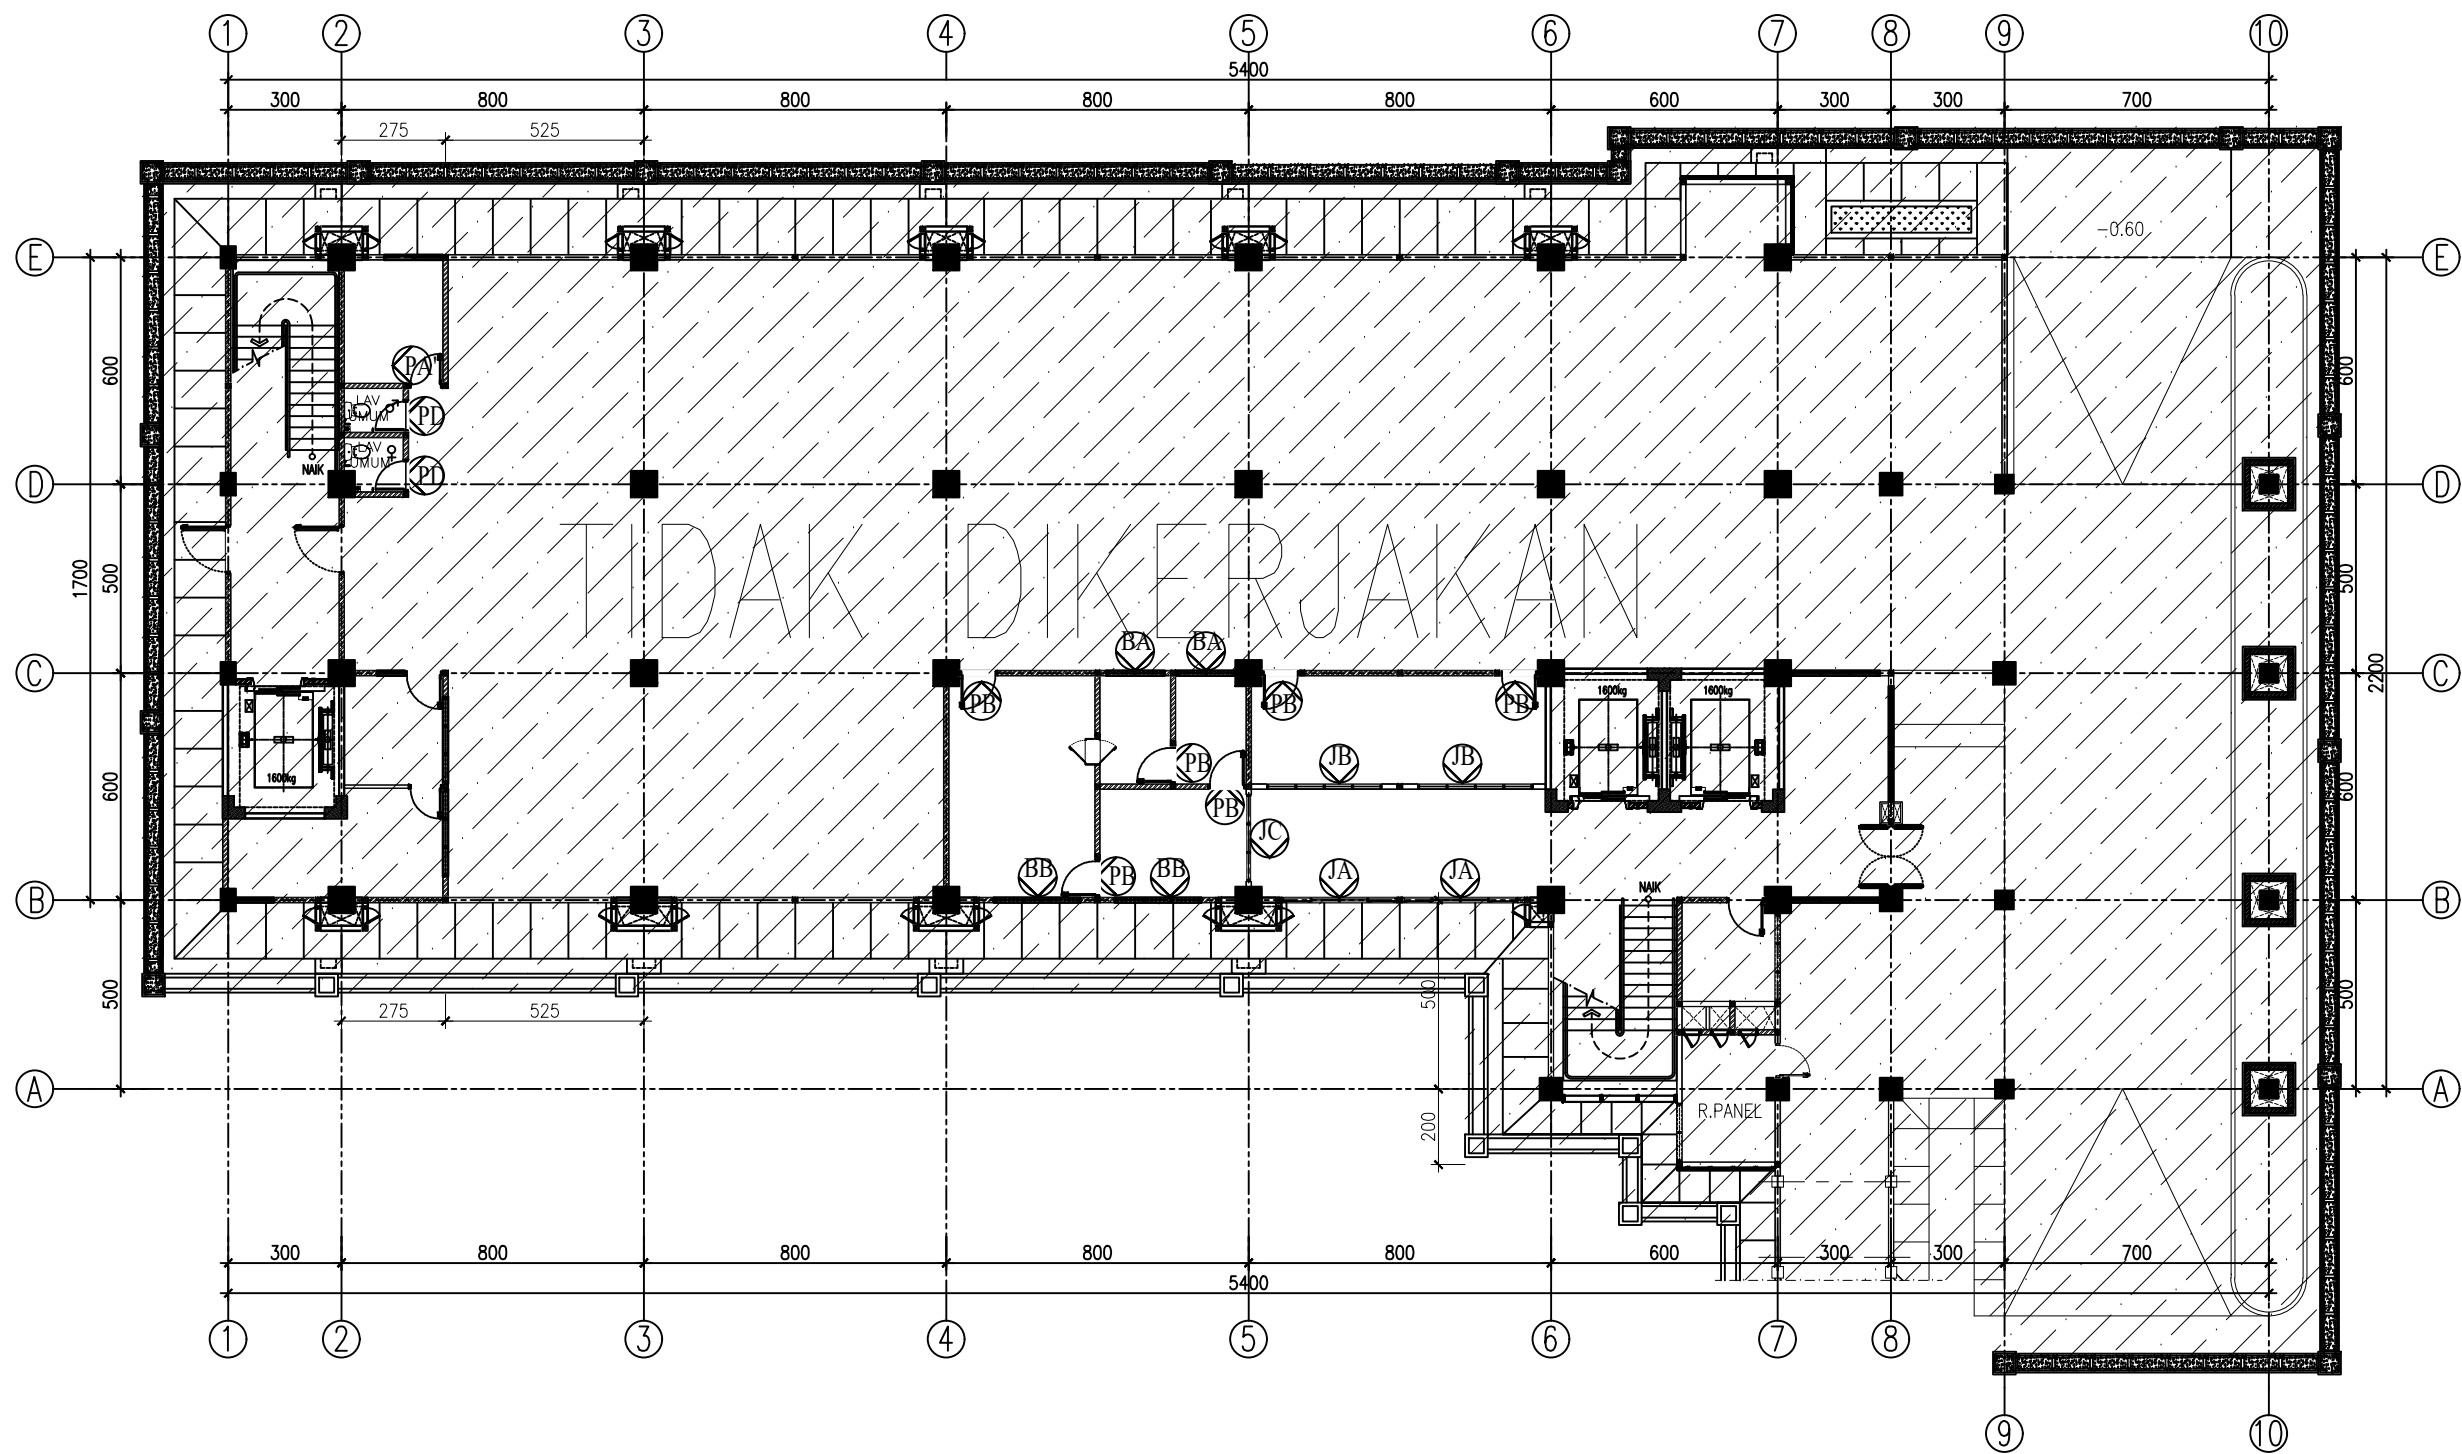

DENAH PELETAKAN KUSEN LANTAI 01
SKALA 1:200

KETERANGAN

REVISI

PEKERJAAN

**PEMBANGUNAN TAHAP II GEDUNG
PAVILION VIP DAN VVIP RSUD KARDINAH**

LOKASI

JL. AIP.KS. Tubun No.2, Kota Tegal

PEMBERI TUGAS

PEMERINTAH KOTA TEGAL
RUMAH SAKIT UMUM DAERAH KARDINAH
Jl. AIP. KS. Tubun No. 2 Kota Tegal
Telp. (0283) 583377 / 584477 / 584677 / 544958, Fax (0283) 553131 Kode Pos 51124

MENGETAHUI DAN MENSETUJUI

Direktur RSUD KARDINAH Tegal
Merangkap Pejabat Pembuat Komitmen

dr. Haryo Teguh, Sp.s, M.si, Med
NIP: 197 10518 200112 1 001
MANAJEMEN KONTRUKSI (MK)

PT. SOLUSI UTAMA KONSULTAN
PLANNING - ENGINEERING - MANAGEMENT
PT. SOLUSI UTAMA KONSULTAN

Ir. Ahmad Handri Widiyanto, ST., MT.
Team Leader

KONTRAKTOR PELAKSANA

PT. MATRA KARYA
General Contractor
Alamat : Jl. Palagan Tumen Palagan Senggang Senggang - Senggang Tugur
Email: matrakarya@matrakarya.com, Bk: matrakarya@matrakarya.com
Telp: 0274-430734, 420735

PT. MATRA KARYA

Prabadi Suryandaru, ST
Project Manager

JUDUL GAMBAR **SKALA**

**DENAH PERLETAKAN
KUSEN LT.1** **1 : 200**


NO. GAMBAR **DISIPLIN**

01

TAHUN **UK. KERTAS** **JMLH GBR**


2024 A3 09

ASBUILT DRAWING

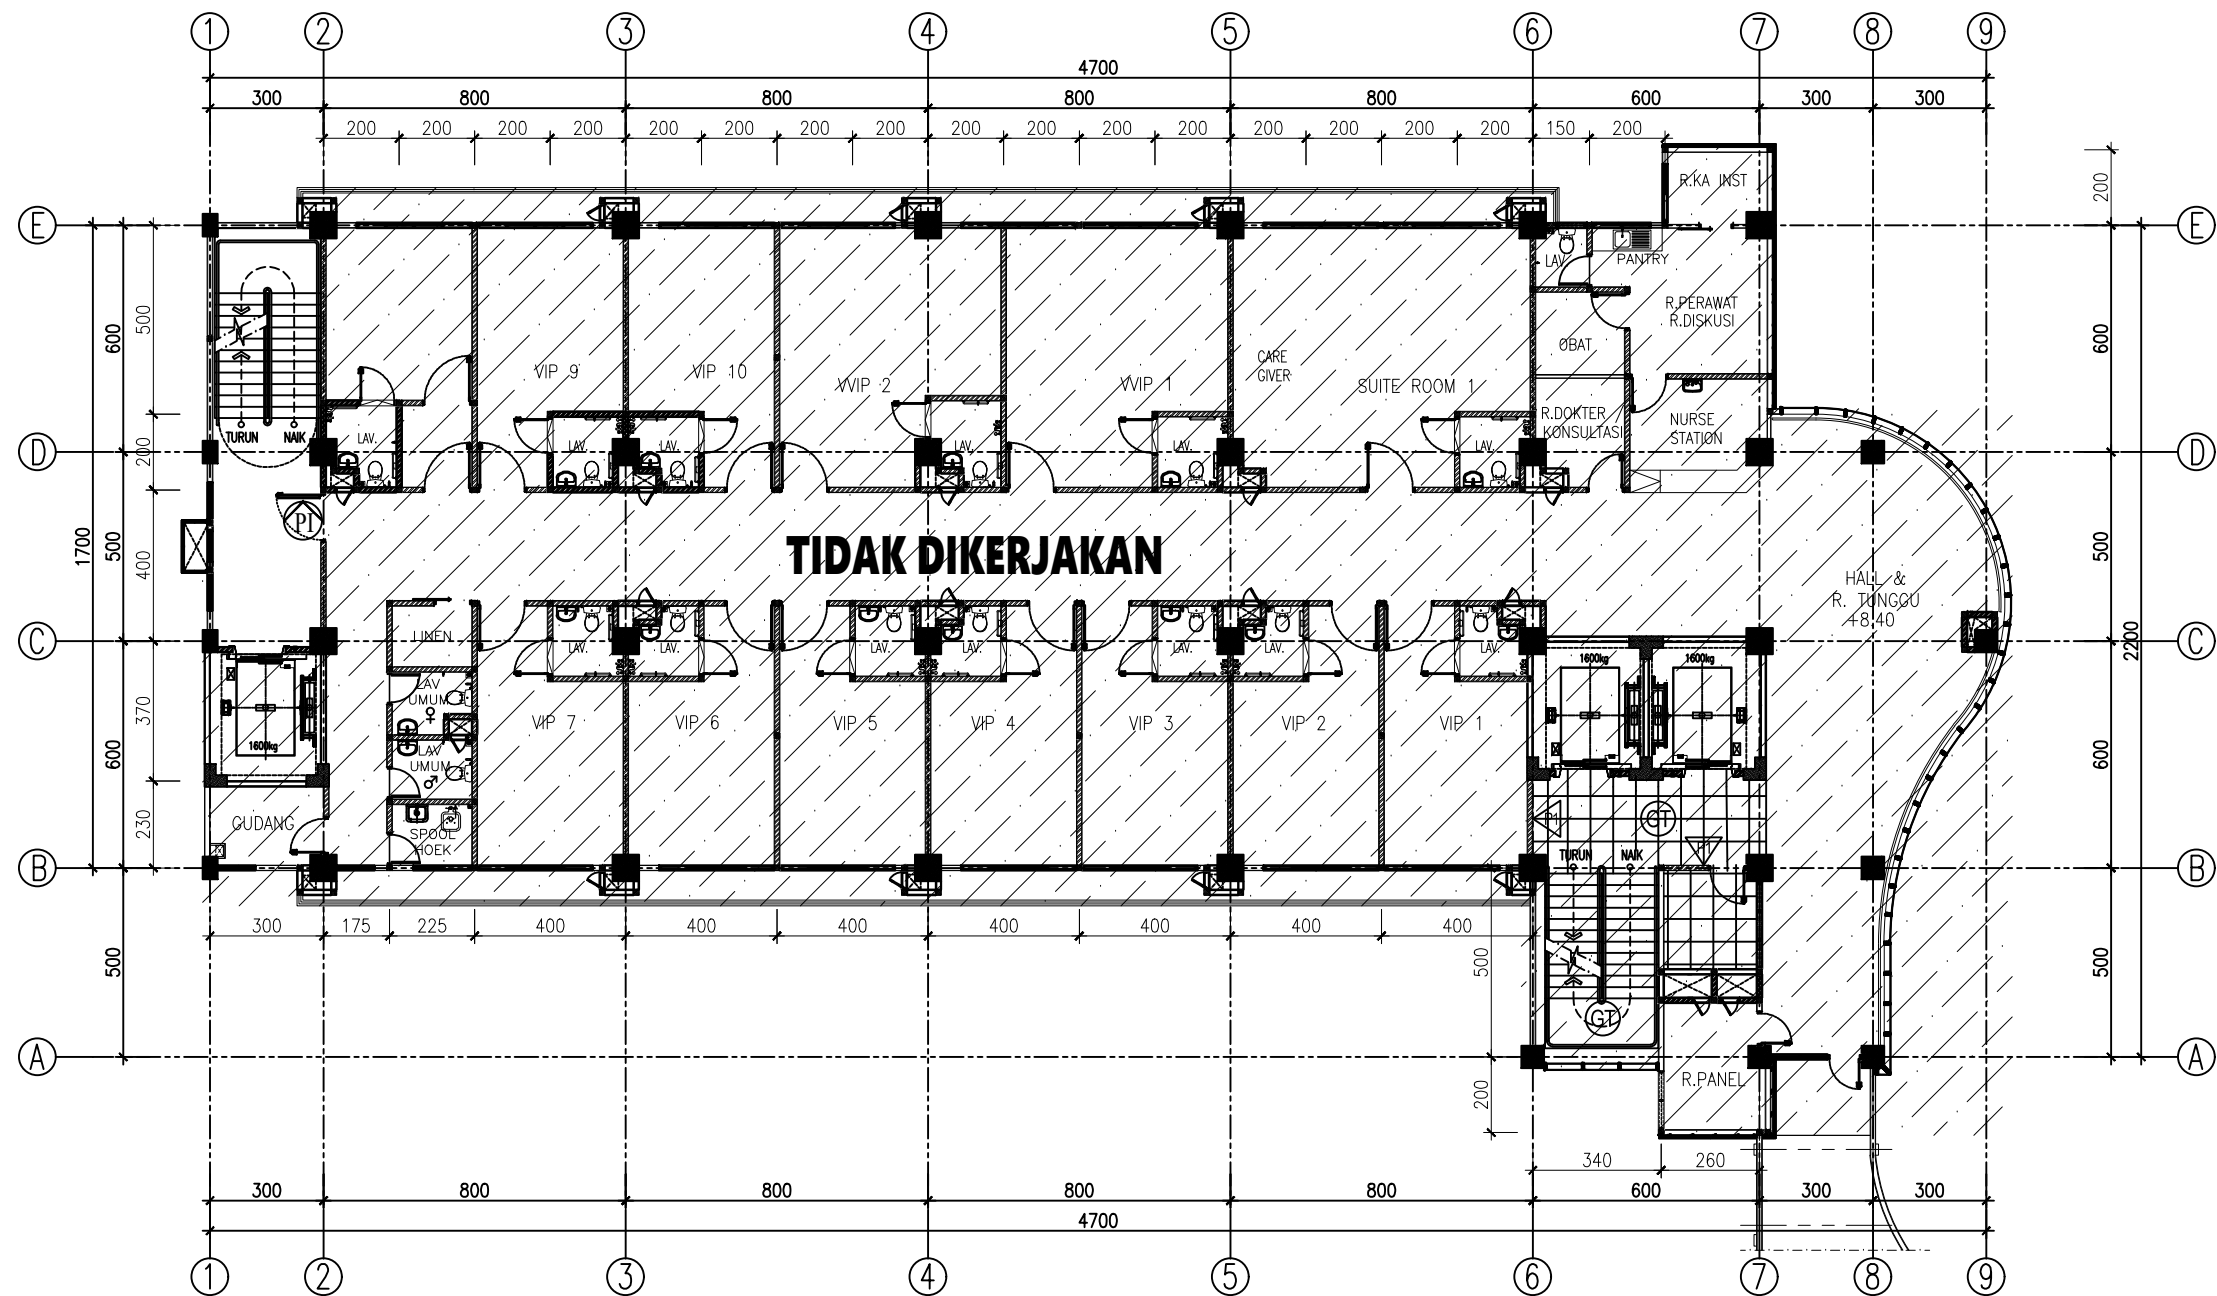

DENAH PELETAKAN KUSEN LANTAI 03
SKALA 1:200

KETERANGAN		
REVISI		
PEKERJAAN		
PEMBANGUNAN TAHAP II GEDUNG PAVILIUN VIP DAN VVIP RSUD KARDINAH		
LOKASI		
JL. AIP.KS. Tubun No.2, Kota Tegal		
PEMBERI TUGAS		
MENGETAHUI DAN MENSETUJUI		
Direktur RSUD KARDINAH Tegal Merangkap Pejabat Pembuat Komitmen		
dr. Haryo Teguh, Sp.s, M.si, Med NIP: 197 10518 200112 1 001 MANAJEMEN KONTRUKSI (MK)		
 PT. SOLUSI UTAMA KONSULTAN PLANNING - ENGINEERING - MANAGEMENT PT. SOLUSI UTAMA KONSULTAN		
Ir. Ahmad Handri Widiyanto, ST., MT. Team Leader		
KONTRAKTOR PELAKSANA		
 PT. MATRA KARYA General Contractor Alamat: Jl. Palagan Temon Palagan Ringkang Sribulan - Sragen Yogyakarta Fax: 0274-450734/420735 Email: matrakarya@gmail.com Bk: matrakarya.com Telp: 0274-450734/420735  KAN LSBMKS-008-IDN		
PT. MATRA KARYA		
Prabadi Suryandaru, ST Project Manager		
JUDUL GAMBAR	SKALA	
DENAH PERLETAKAN KUSEN LT.3	1 : 200	
NO. GAMBAR	DISIPLIN	
02		
TAHUN	UK. KERTAS	JMLH GBR
2024	A3	09
ASBUILT DRAWING		

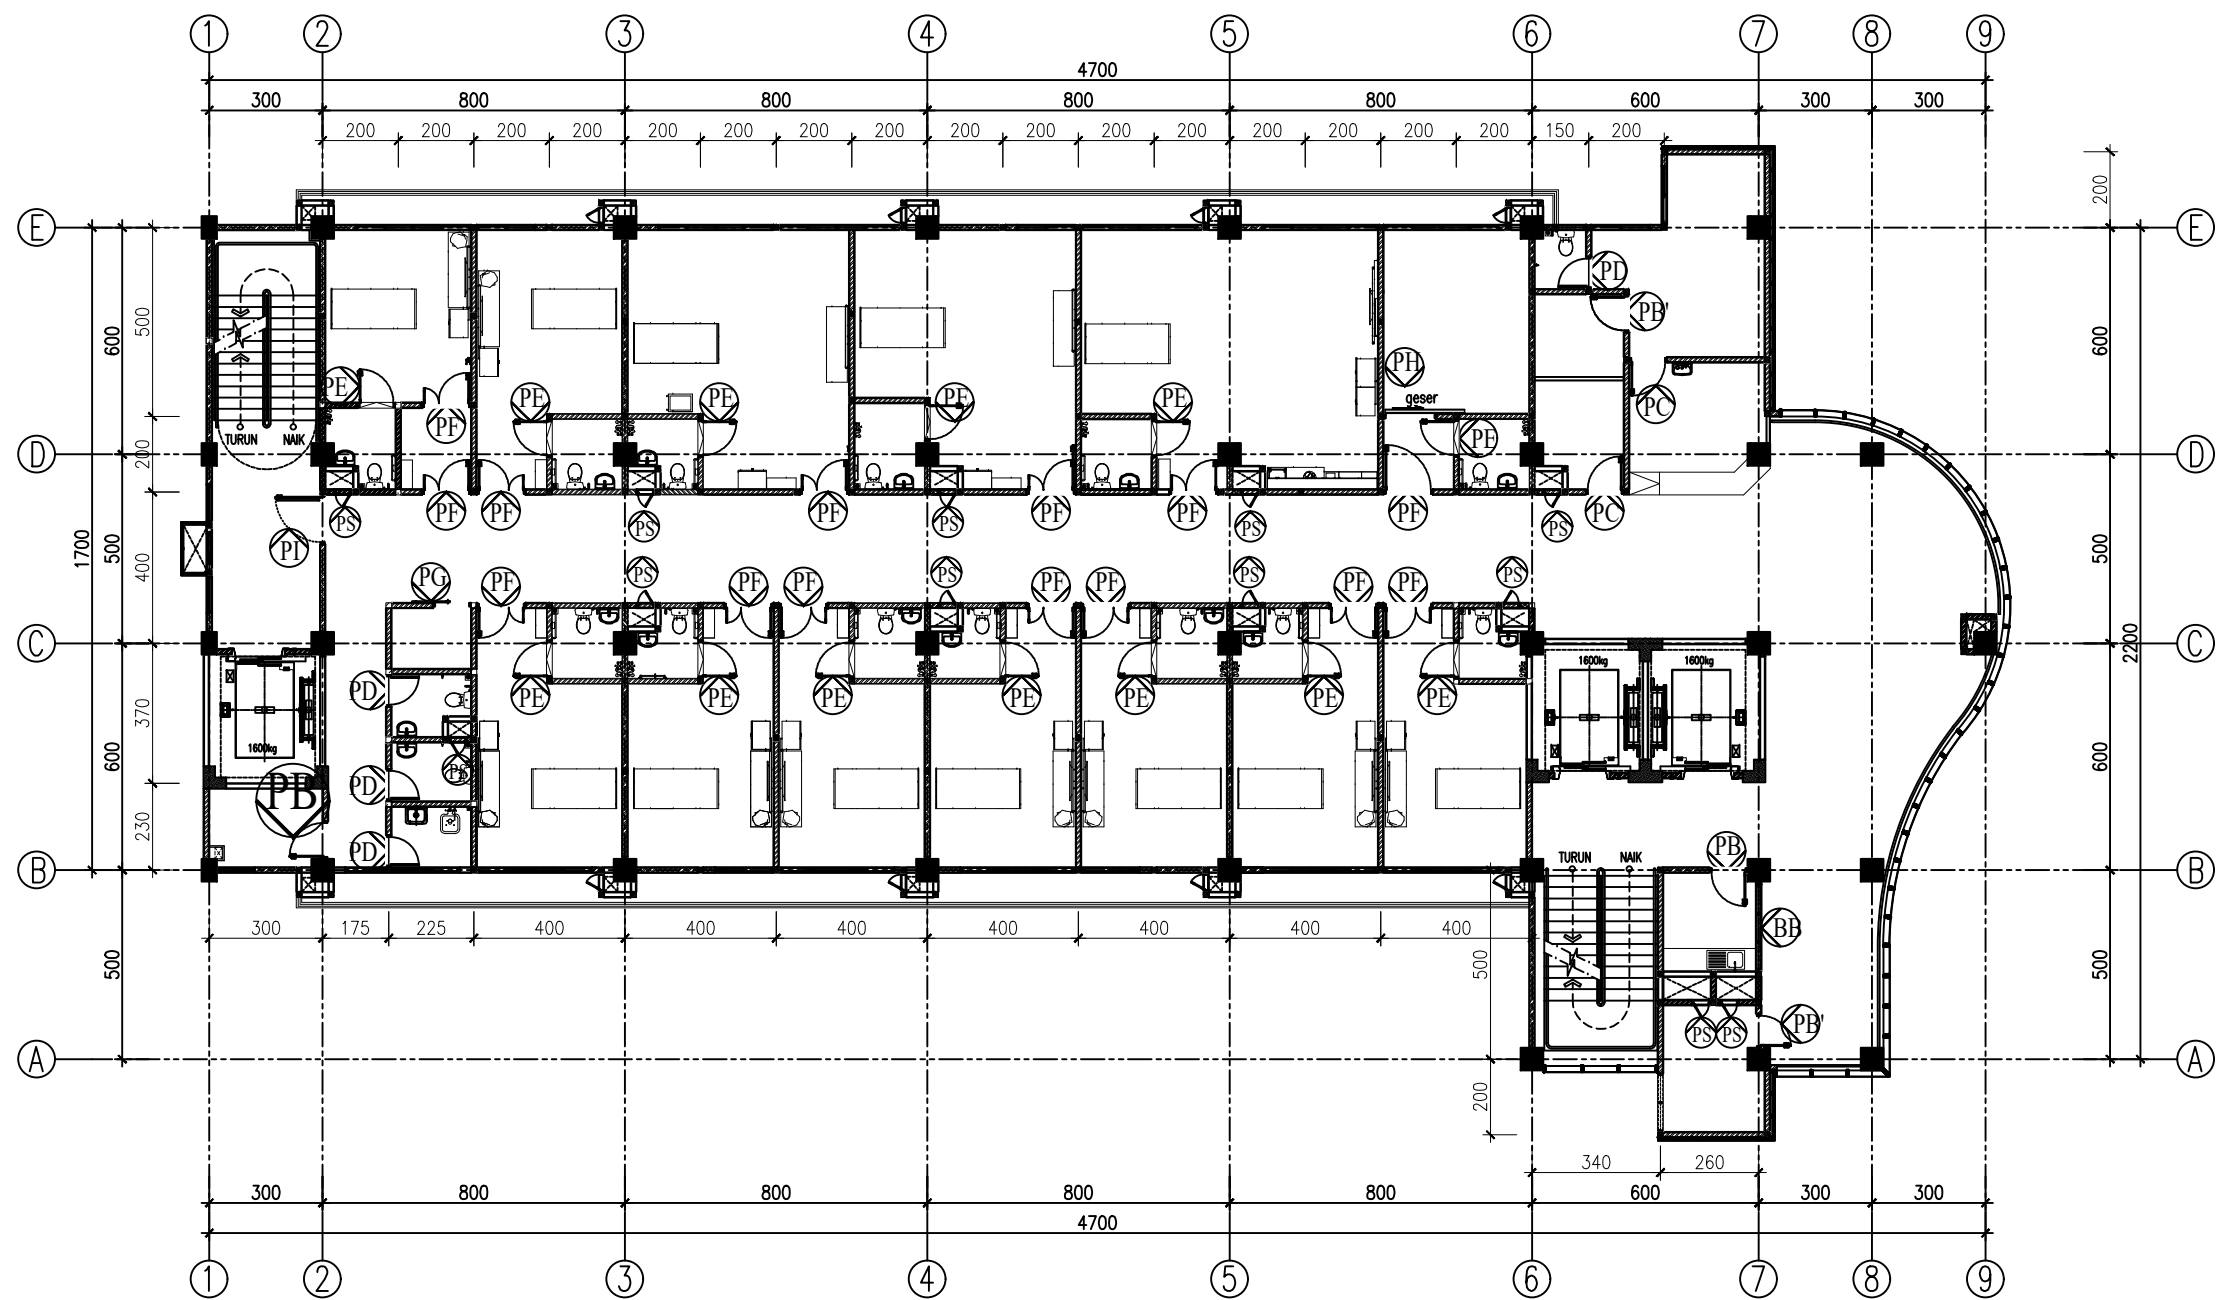

DENAH PELETAKAN KUSEN LANTAI 04
SKALA 1:200

KETERANGAN

REVISI

PEKERJAAN

**PEMBANGUNAN TAHAP II GEDUNG
PAVILION VIP DAN VVIP RSUD KARDINAH**

LOKASI

JL. AIP.KS. Tubun No.2, Kota Tegal

PEMBERI TUGAS

PEMERINTAH KOTA TEGAL
RUMAH SAKIT UMUM DAERAH KARDINAH
Jl. AIP. KS. Tubun No. 2 Kota Tegal
Telp. (0283) 583377 / 584477 / 584677 / 541808, Fax (0283) 553131 Kode Pos 52124
Web: <http://www.rsudkardinah.sipgkita.go.id> - Email:

MENGETAHUI DAN MENSETUJUI

Direktur RSUD KARDINAH Tegal
Merangkap Pejabat Pembuat Komitmen

dr. Haryo Teguh, Sp.s, M.si, Med
NIP: 197 10518 200112 1 001
MANAJEMEN KONTRUKSI (MK)

PT. SOLUSI UTAMA KONSULTAN
PLANNING - ENGINEERING - MANAGEMENT
PT. SOLUSI UTAMA KONSULTAN

Ir. Ahmad Handri Widiyanto, ST., MT.
Team Leader

KONTRAKTOR PELAKSANA

PT. MATRA KARYA
General Contractor
Alamat : Jl. Palagan Temon Palagan Ringlung Srenggahan - Srenggahan
Email: matrakarya@matrakarya.com, Bk: matrakarya.com
Telp: 0274-430714 / 420755

PT. MATRA KARYA

Prabadi Suryandaru, ST
Project Manager

JUDUL GAMBAR SKALA

DENAH PERLETAKAN KUSEN LT.4 1 : 200


NO. GAMBAR DISIPLIN

03

TAHUN UK. KERTAS JMLH GBR

2024 A3 09

ASBUILT DRAWING

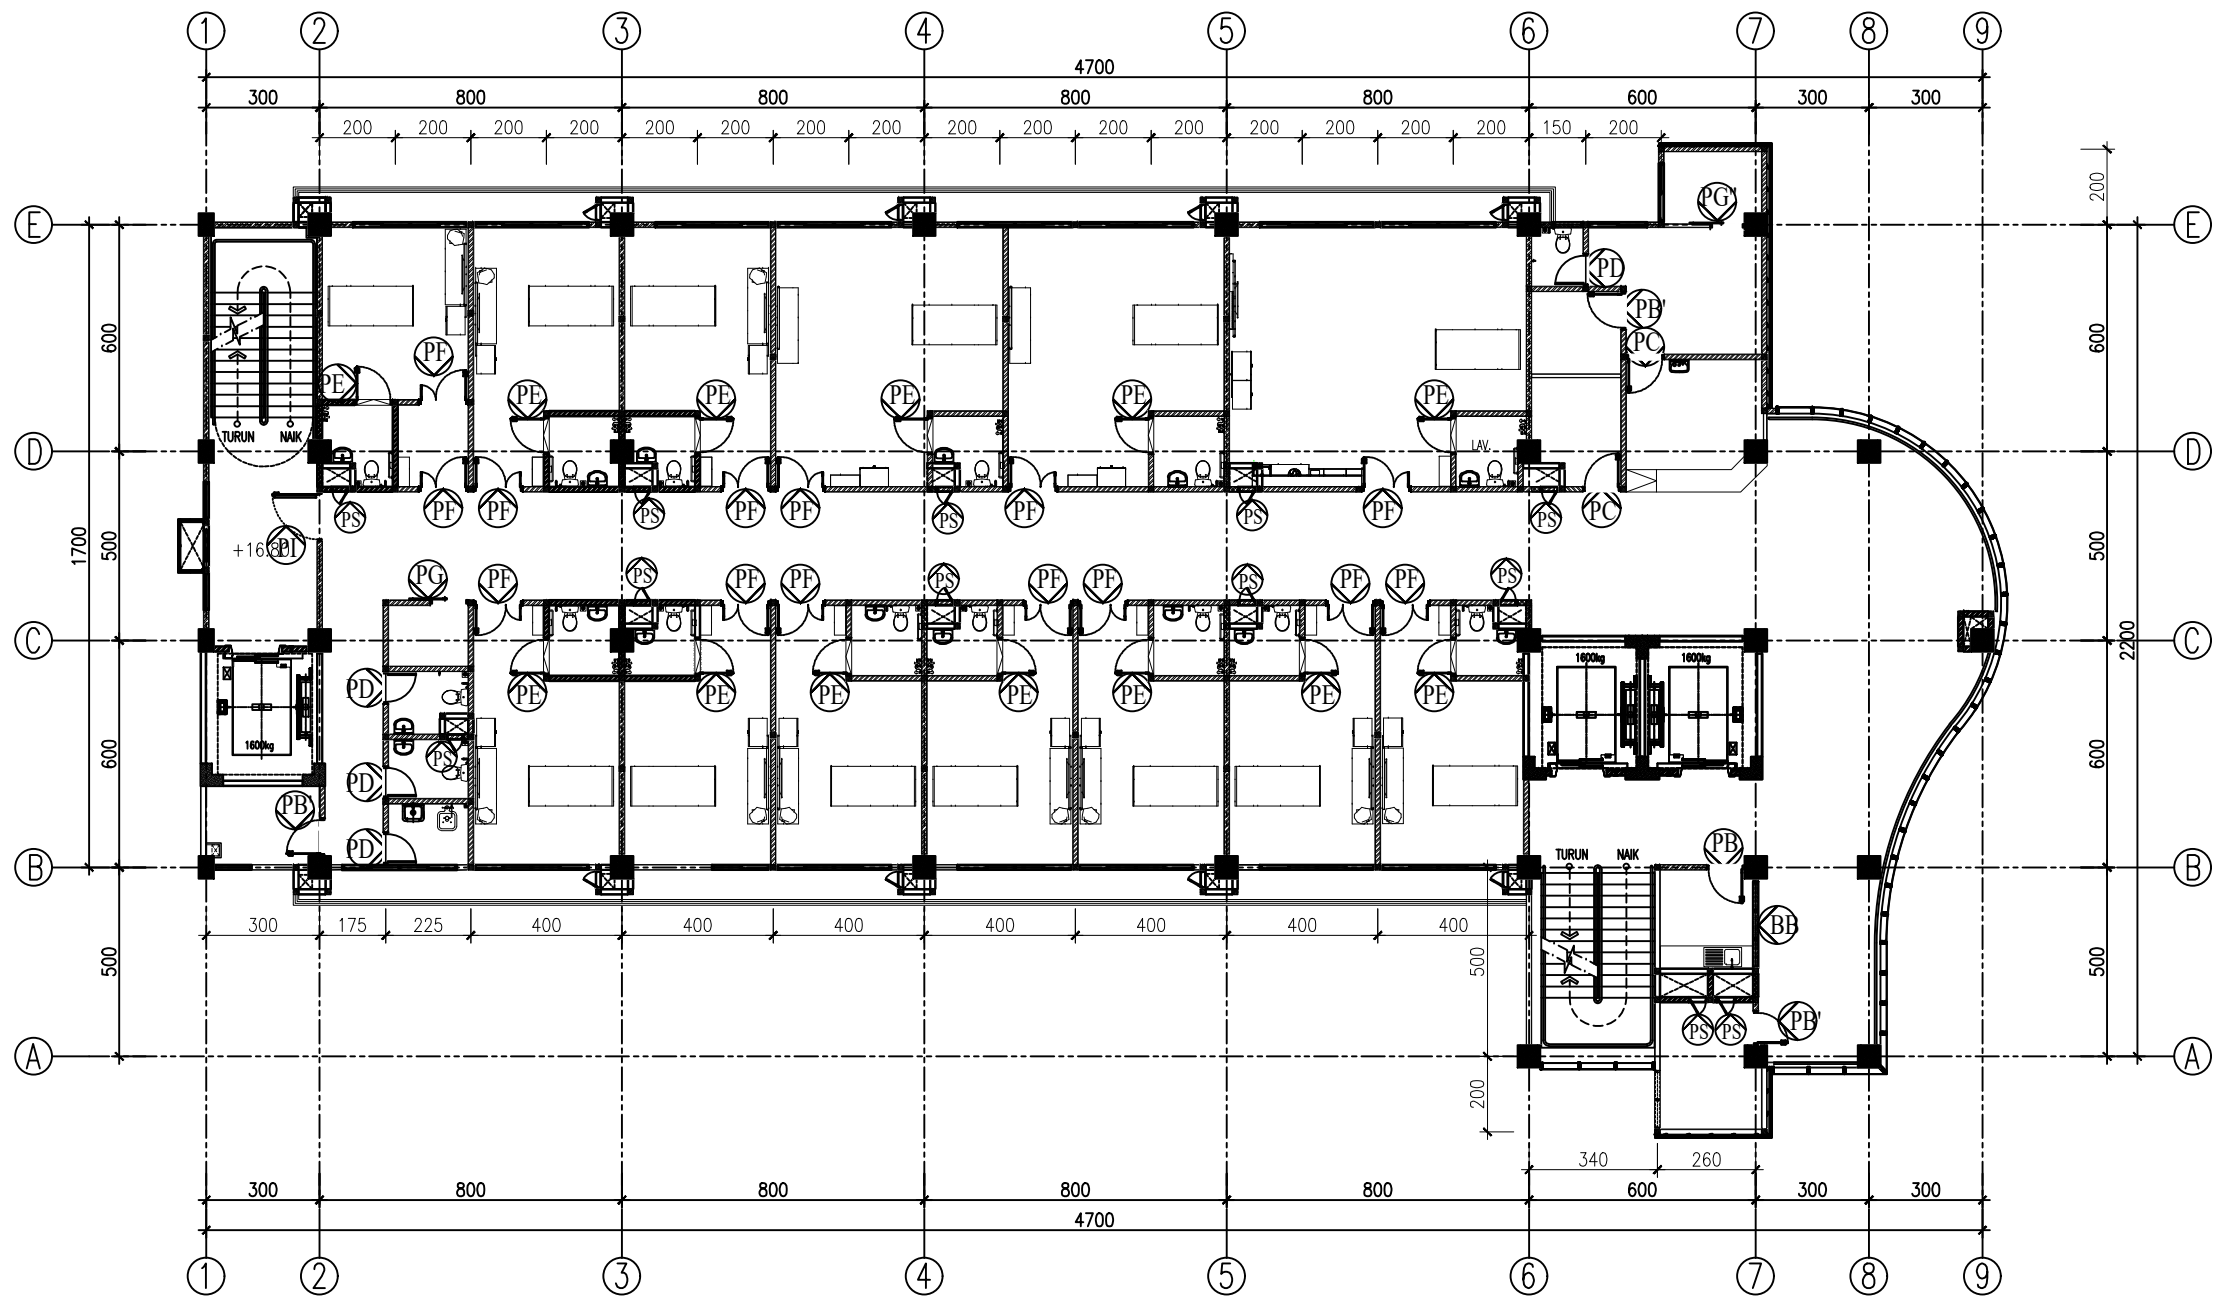

DENAH PELETAKAN KUSEN LANTAI 05
SKALA 1:200

KETERANGAN

REVISI

PEKERJAAN

PEMBANGUNAN TAHAP II GEDUNG
PAVILION VIP DAN VVIP RSUD KARDINAH

LOKASI

JL. AIP.KS. Tubun No.2, Kota Tegal

PEMBERI TUGAS

PEMERINTAH KOTA TEGAL
RUMAH SAKIT UMUM DAERAH KARDINAH
Jl. AIP. KS. Tubun No. 2 Kota Tegal
Telp. (0283) 583377 / 584477 / 584677 / 541808, Faks (0283) 553131 Kode Pos 52124
Web: <http://www.madlandah.sipilidat.go.id> - E-mail:

MENGETAHUI DAN MENSETUJUI

Direktur RSUD KARDINAH Tegal
Merangkap Pejabat Pembuat Komitmen

dr. Haryo Teguh, Sp.s, M.si, Med
NIP: 197 10518 200112 1 001
MANAJEMEN KONTRUKSI (MK)

PT. SOLUSI UTAMA KONSULTAN
PLANNING - ENGINEERING - MANAGEMENT
PT. SOLUSI UTAMA KONSULTAN

Ir. Ahmad Handri Widiyanto, ST., MT.
Team Leader

KONTRAKTOR PELAKSANA

PT. MATRA KARYA
General Contractor
Alamat : Jl. Palagan Tumen Palagan Ringkang Subuk - Soreng Tugurejo
Email: matrakarya@matrakarya.com, Bk: matrakarya@matrakarya.com
Telp. 0274-430734-4320733

PT. MATRA KARYA

Prabadi Suryandaru, ST
Project Manager

JUDUL GAMBAR

SKALA

DENAH PERLETAKAN KUSEN LT.5

1 : 200

NO. GAMBAR

DISIPLIN

04

TAHUN

UK. KERTAS


JMLH GBR

2024

A3

09

ASBUILT DRAWING

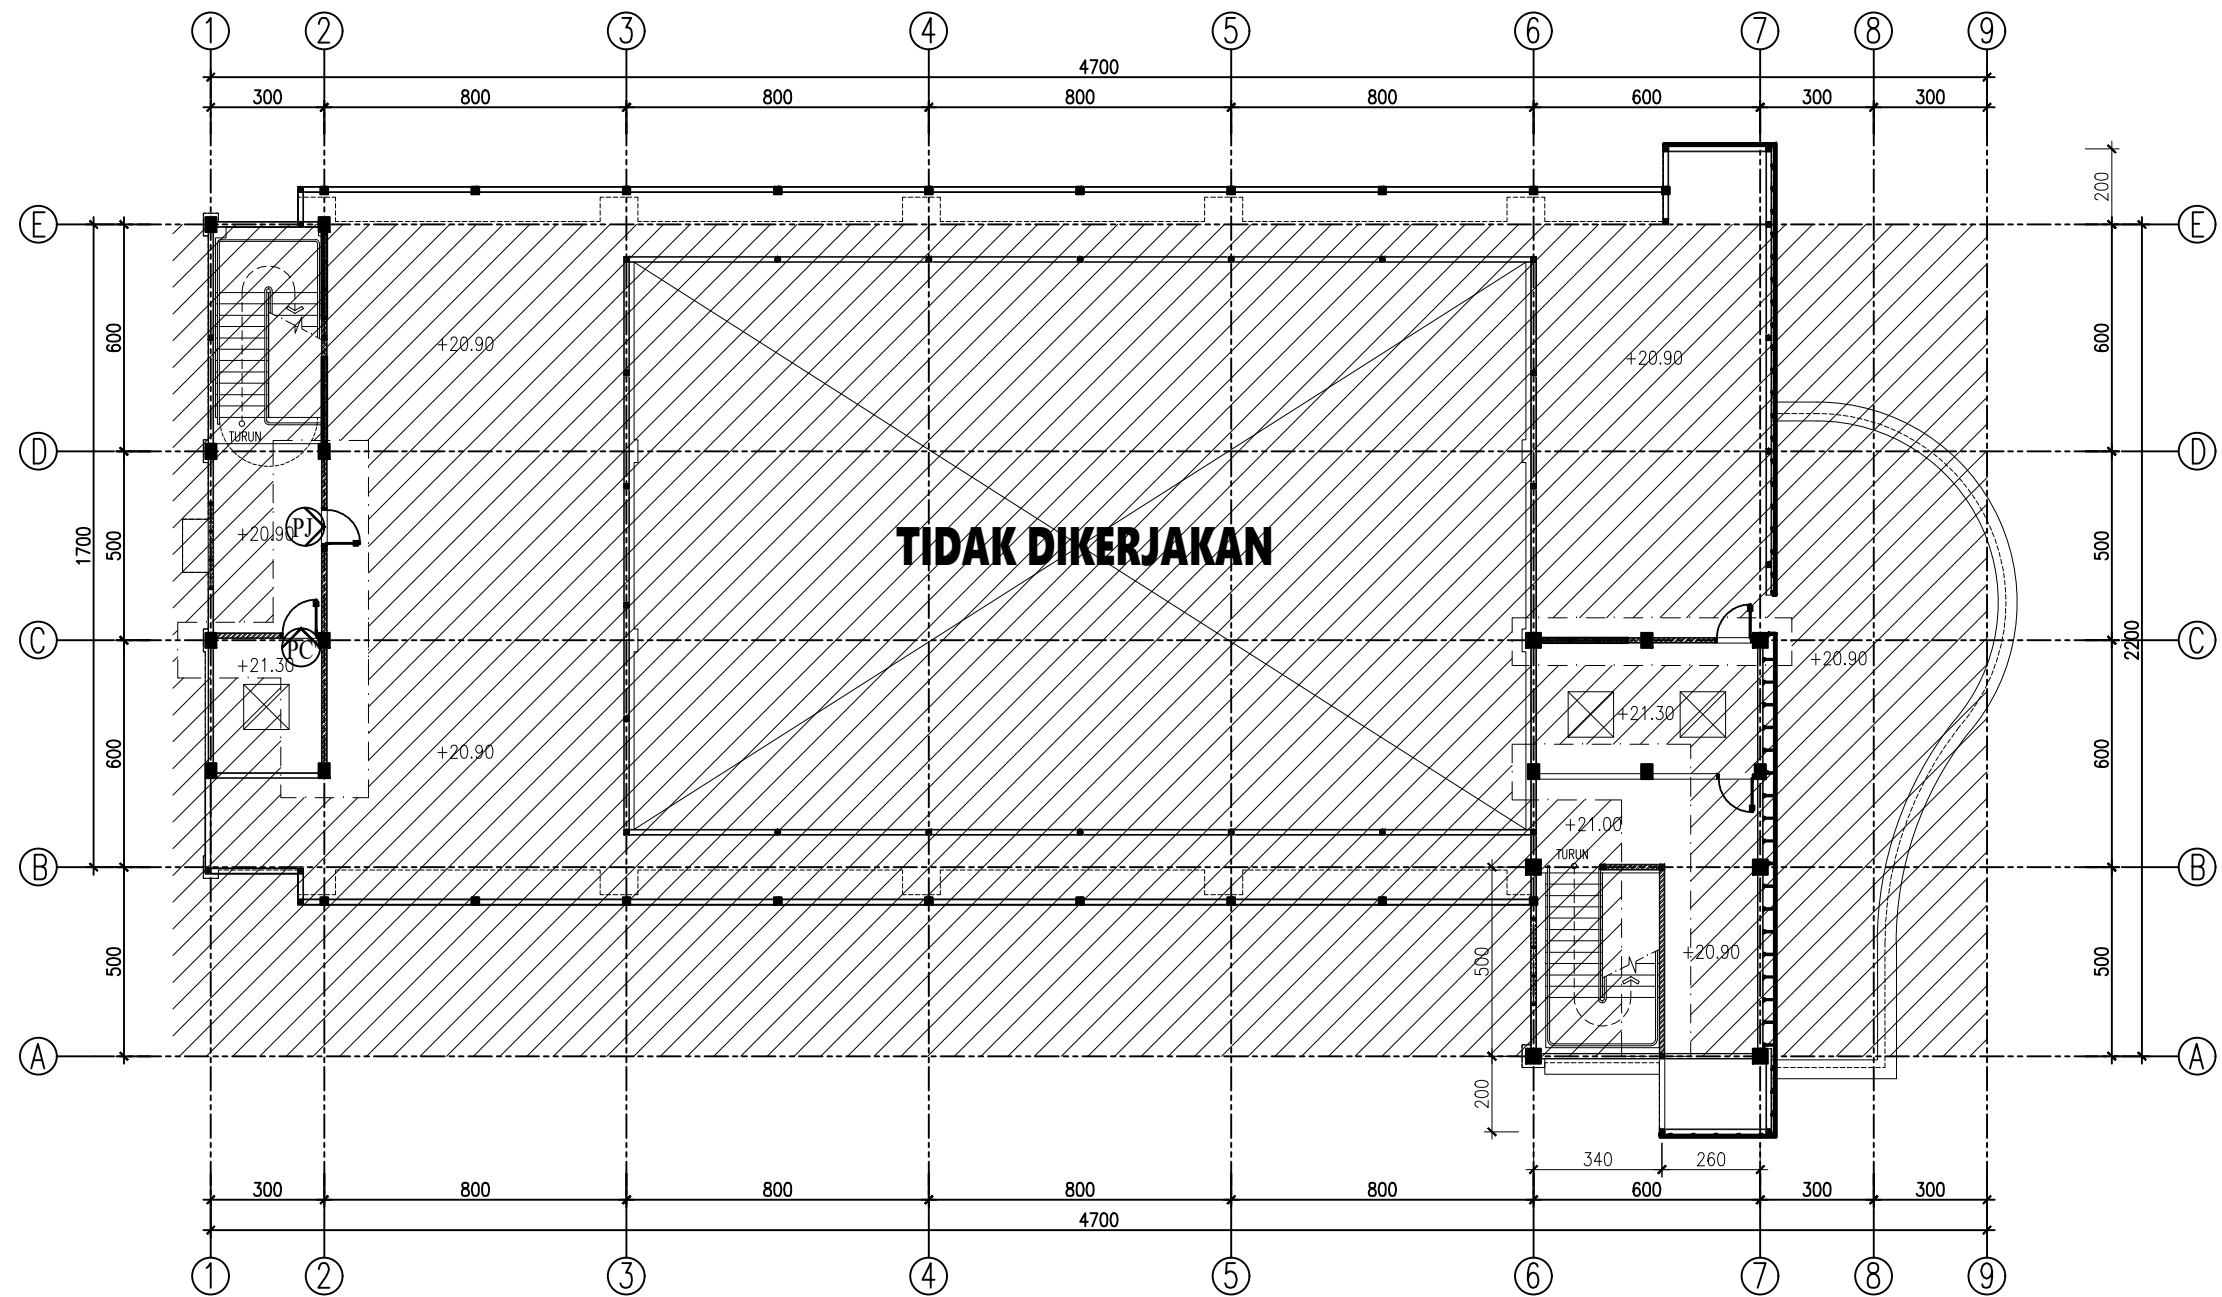

DENAH PELETAKAN KUSEN LANTAI ATAP
SKALA 1:200

KETERANGAN

REVISI

PEKERJAAN

PEMBANGUNAN TAHAP II GEDUNG
PAVILIUN VIP DAN VVIP RSUD KARDINAH

LOKASI

JL. AIP.KS. Tubun No.2, Kota Tegal

PEMBERI TUGAS

PEMERINTAH KOTA TEGAL
RUMAH SAKIT UMUM DAERAH KARDINAH
Jl. AIP. KS. Tubun No. 2 Kota Tegal
Telp. (0283) 583377 / 584477 / 586777 / 541808, Faks (0283) 553131 Kode Pos 51124

MENGETAHUI DAN MENSETUJUI

Direktur RSUD KARDINAH Tegal
Merangkap Pejabat Pembuat Komitmen

dr. Haryo Teguh, Sp.s, M.si, Med
NIP: 197 10518 200112 1 001
MANAJEMEN KONTRUKSI (MK)

PT. SOLUSI UTAMA KONSULTAN
PLANNING - ENGINEERING - MANAGEMENT

PT. SOLUSI UTAMA KONSULTAN

Ir. Ahmad Handri Widiyanto, ST., MT.
Team Leader

KONTRAKTOR PELAKSANA

PT. MATRA KARYA
General Contractor
Alamat : Jl. Palagan Temon Palagan Ringkang Srengaji - Srengaji
Email: matrakarya@matrakarya.com, Bk: matrakarya@matrakarya.com
Telp. 0274-430714 / 430733

PT. MATRA KARYA

Prabadi Suryandaru, ST
Project Manager

JUDUL GAMBAR

SKALA

DENAH PERLETAKAN KUSEN
LT. ATAP

1 : 200

NO. GAMBAR

DISIPLIN

05

TAHUN

UK. KERTAS


JMLH GBR

2024


A3

09


ASBUILT DRAWING

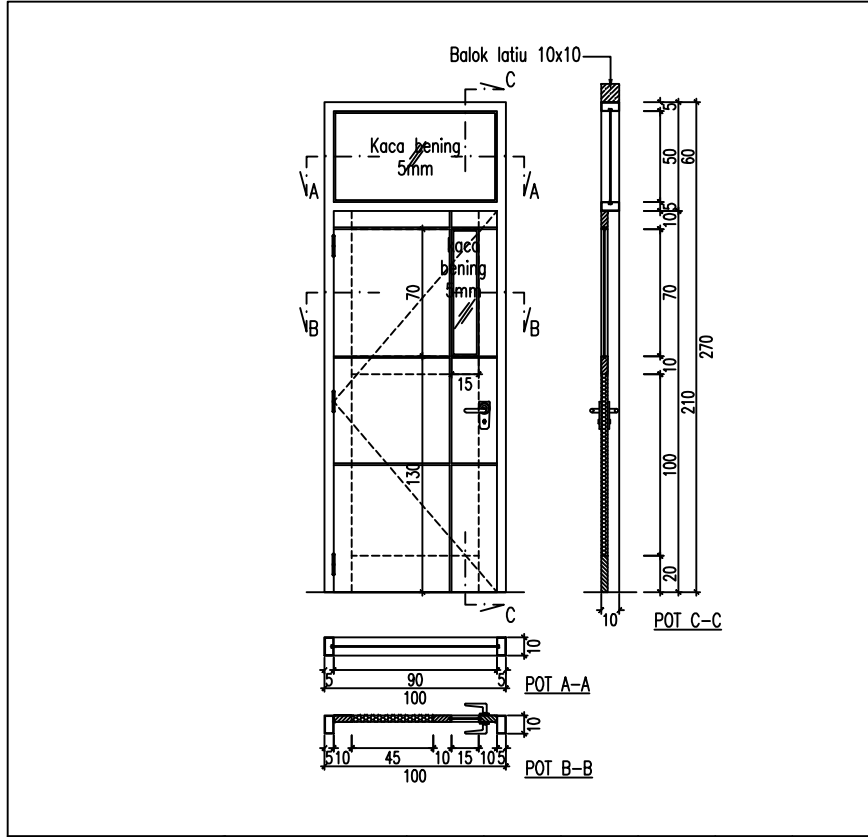


TYPE		JUMLAH	PB = 8	LT.1	LT.2	LT.3	LT.4	LT.5	LT.ATAP
BAHAN	KUSEN		Aluminium 4" Powder Coating	6	-	-	1	1	-
	PINTU	SPEKIFIKASI	Rangka kayu + penutup double Multiplek 4mm Finish HPL, Kaca bening 5mm						
		ACCESSORIES	Handle+kunci(1set), Engsel(3bh), Door closer(1bh)						
	JENDELA	SPEKIFIKASI	-						
		ACCESSORIES	-						
BOUVEN	SPEKIFIKASI		Kaca bening 5 mm						
	ACCESSORIES		-						

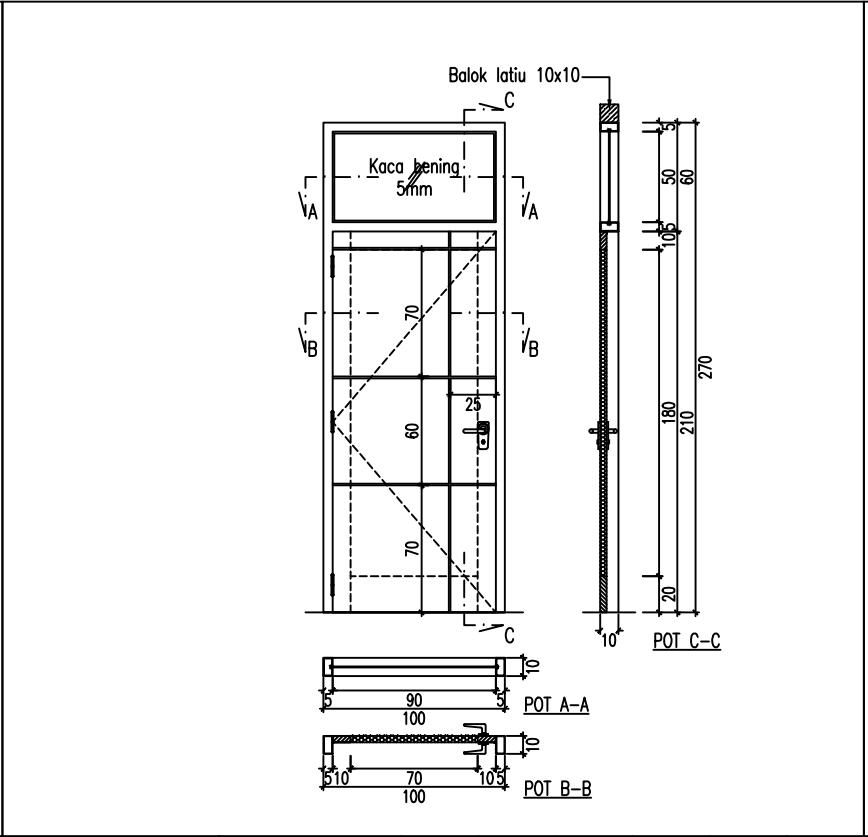


TYPE		JUMLAH	PB' = 6	LT.1	LT.2	LT.3	LT.4	LT.5	LT.ATAP
BAHAN	KUSEN		Aluminium 4" Powder Coating	-	-	-	3	3	-
	PINTU	SPEKIFIKASI	Rangka kayu + penutup double Multiplek 4mm Finish HPL, Kaca bening 5mm						
		ACCESSORIES	Handle+kunci(1set), Engsel(3bh), Door closer(1bh)						
	JENDELA	SPEKIFIKASI	-						
		ACCESSORIES	-						
BOUVEN	SPEKIFIKASI		Kaca bening 5 mm						
	ACCESSORIES		-						

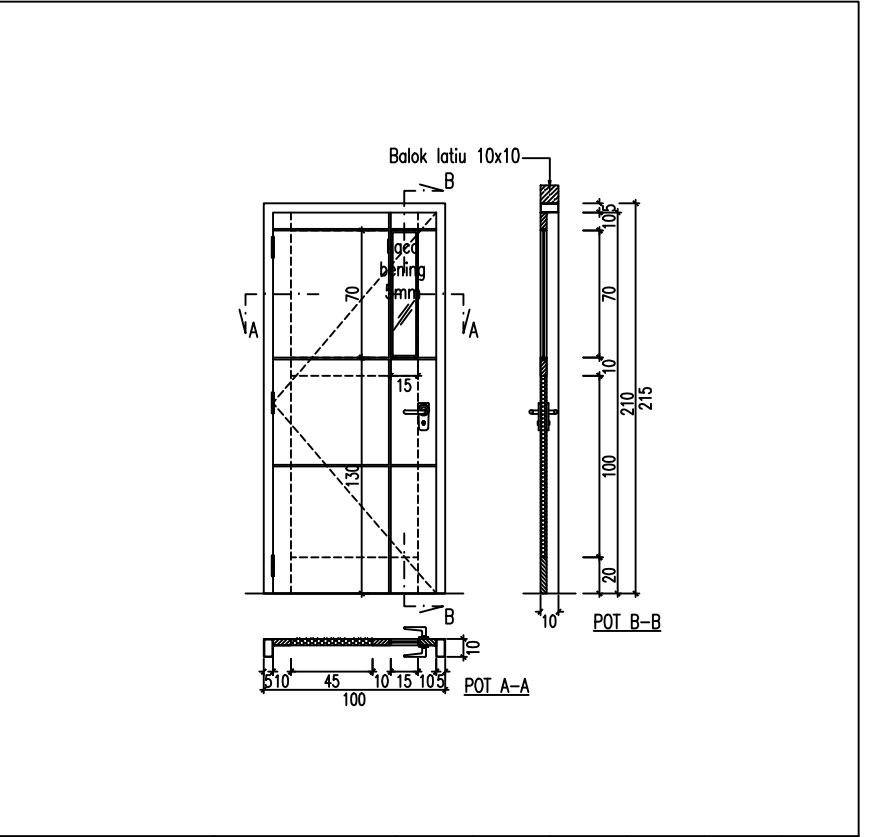


TYPE		JUMLAH	PC = 4	LT.1	LT.2	LT.3	LT.4	LT.5	LT.ATAP
BAHAN	KUSEN		Aluminium 4" Powder Coating	-	-	-	2	2	-
	PINTU	SPEKIFIKASI	Rangka kayu + penutup double Multiplek 4mm Finish HPL, Kaca bening 5mm						
		ACCESSORIES	Handle+kunci(1set), Engsel(3bh), Door closer(1bh)						
	JENDELA	SPEKIFIKASI	-						
		ACCESSORIES	-						
BOUVEN	SPEKIFIKASI		-						
	ACCESSORIES		-						

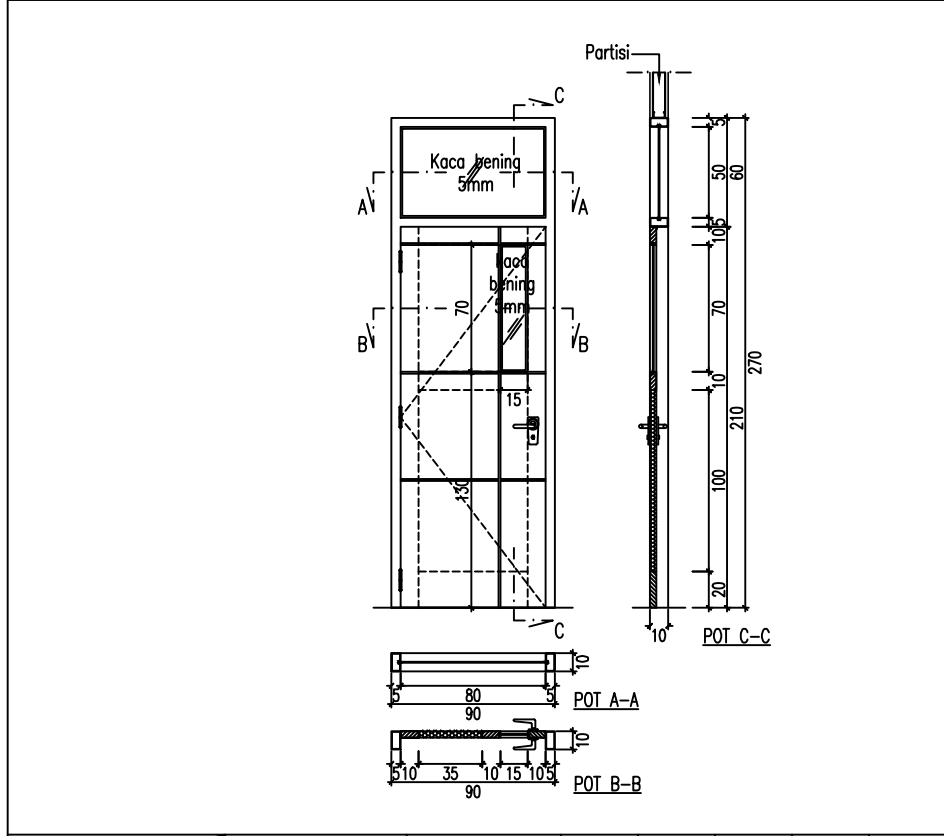

TYPE		JUMLAH	PA' = 2	LT.1	LT.2	LT.3	LT.4	LT.5	LT.ATAP
BAHAN	KUSEN		Aluminium 4" Powder Coating	2	-	-	-	-	-
	PINTU	SPEKIFIKASI	Rangka kayu + penutup double Multiplek 4mm Finish HPL, Kaca bening 5mm						
		ACCESSORIES	Handle+kunci(1set), Engsel(3bh), Door closer(1bh)						
	JENDELA	SPEKIFIKASI	-						
		ACCESSORIES	-						
BOUVEN	SPEKIFIKASI		Kaca bening 5 mm						
	ACCESSORIES		-						

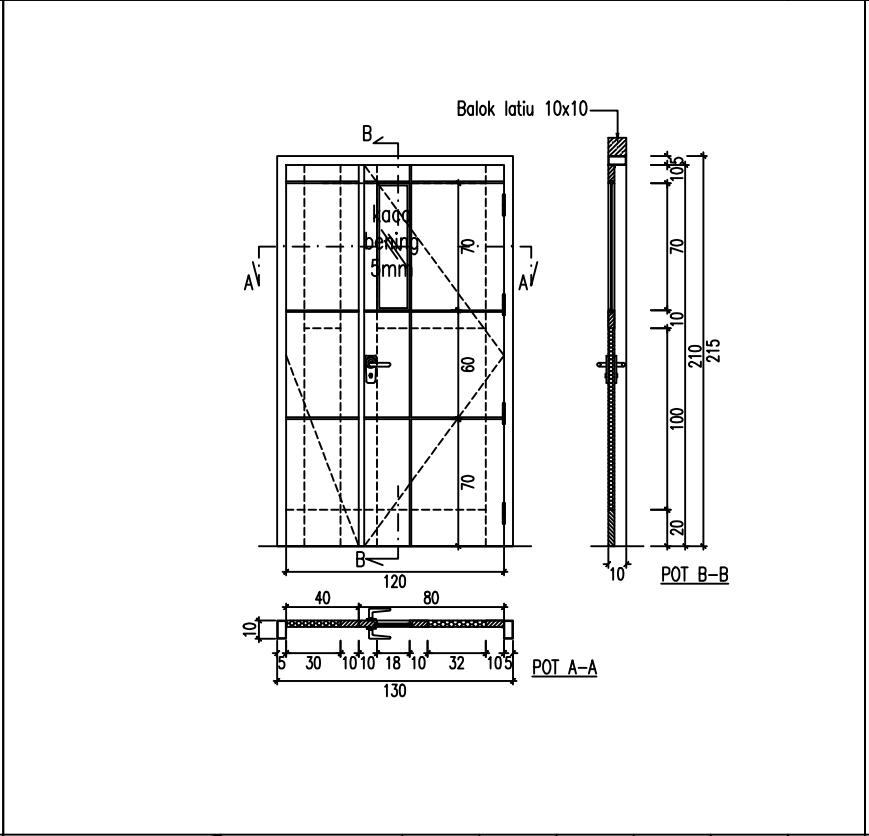

TYPE		JUMLAH	PF = 28	LT.1	LT.2	LT.3	LT.4	LT.5	LT.ATAP
BAHAN	KUSEN		Aluminium 4" Powder Coating	-	-	-	14	14	-
	PINTU	SPEKIFIKASI	Rangka kayu + penutup double Multiplek 4mm Finish HPL, Kaca bening 5mm						
		ACCESSORIES	Handle+kunci(1set), Engsel(4bh), Door closer(1bh)						
	JENDELA	SPEKIFIKASI	-						
		ACCESSORIES	-						
BOUVEN	SPEKIFIKASI		-						
	ACCESSORIES		-						

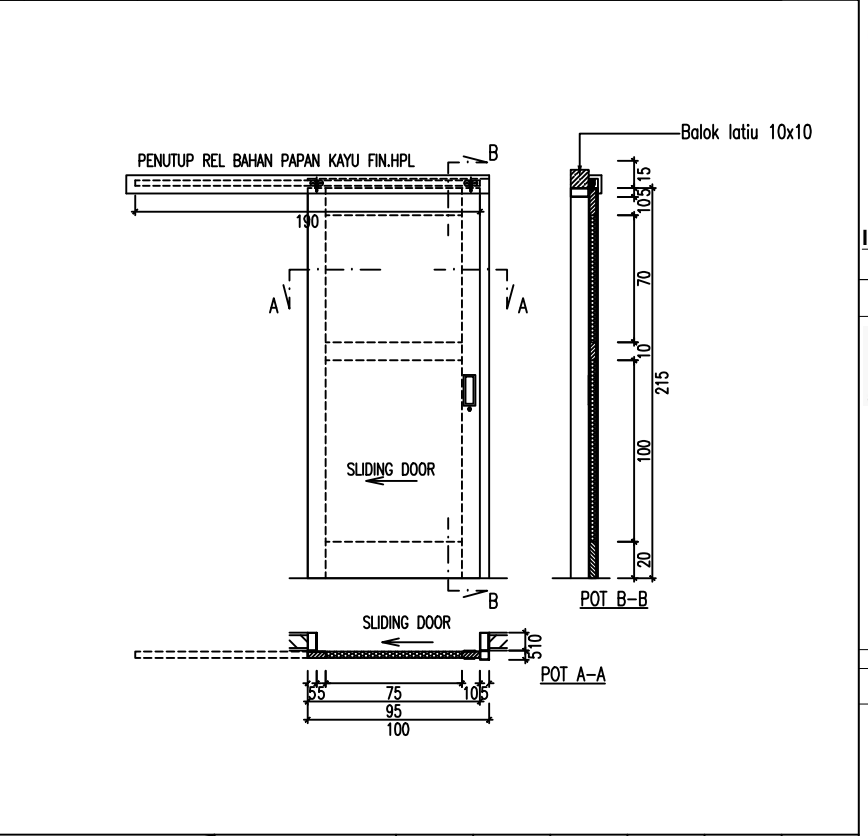

TYPE		JUMLAH	PG = 1	LT.1	LT.2	LT.3	LT.4	LT.5	LT.ATAP
BAHAN	KUSEN		Aluminium 4" Powder Coating	-	-	-	1	1	-
	PINTU	SPEKIFIKASI	Rangka kayu + penutup double Multiplek 4mm Finish HPL						
		ACCESSORIES	Handle + kunci (1set), Rel daun pintu + Penutup rel						
	JENDELA	SPEKIFIKASI	-						
		ACCESSORIES	-						
BOUVEN	SPEKIFIKASI		-						
	ACCESSORIES		-						

KETERANGAN

REVISI

PEKERJAAN

PEMBANGUNAN TAHAP II GEDUNG PAVILIUN VIP DAN VVIP RSUD KARDINAH

LOKASI

JL. AIP.KS. Tubun No.2, Kota Tegal

PEMBERI TUGAS



PEMERINTAH KOTA TEGAL
RUMAH SAKIT UMUM DAERAH KARDINAH
Jl. AIP. KS. Tubun No. 2 Kota Tegal
Telp. (0283) 585377 / 584477 / 584677 / 541808, Fax (0283) 585131 Kode Pos 81214

MENGETAHUI DAN MENSETUJUI

Direktur RSUD KARDINAH Tegal
Merangkap Pejabat Pembuat Komitmen

dr. Haryo Teguh, Sp.s, M.si, Med
NIP: 197 10518 200112 1 001
MANAJEMEN KONTRUKSI (MK)



PT. SOLUSI UTAMA KONSULTAN
PLANNING - ENGINEERING - MANAGEMENT

PT. SOLUSI UTAMA KONSULTAN

Ir. Ahmad Handri Widiyanto, ST., MT.
Team Leader

KONTRAKTOR PELAKSANA



PT. MATRA KARYA
General Contractor
Alamat: Jl. Palagan Tumen Palagan Ringkang Subukin - Grogol Yogyakarta
Telp. 0274-43074 / 420753



PT. KAN
KONSTRUKSI

PT. MATRA KARYA

Prabadi Suryandaru, ST
Project Manager

JUDUL GAMBAR

SKALA

DETAIL KUSEN

1 : 50

NO. GAMBAR

DISIPLIN

06

TAHUN

UK. KERTAS



JMLH GBR

2024




A3

09

ASBUILT DRAWING

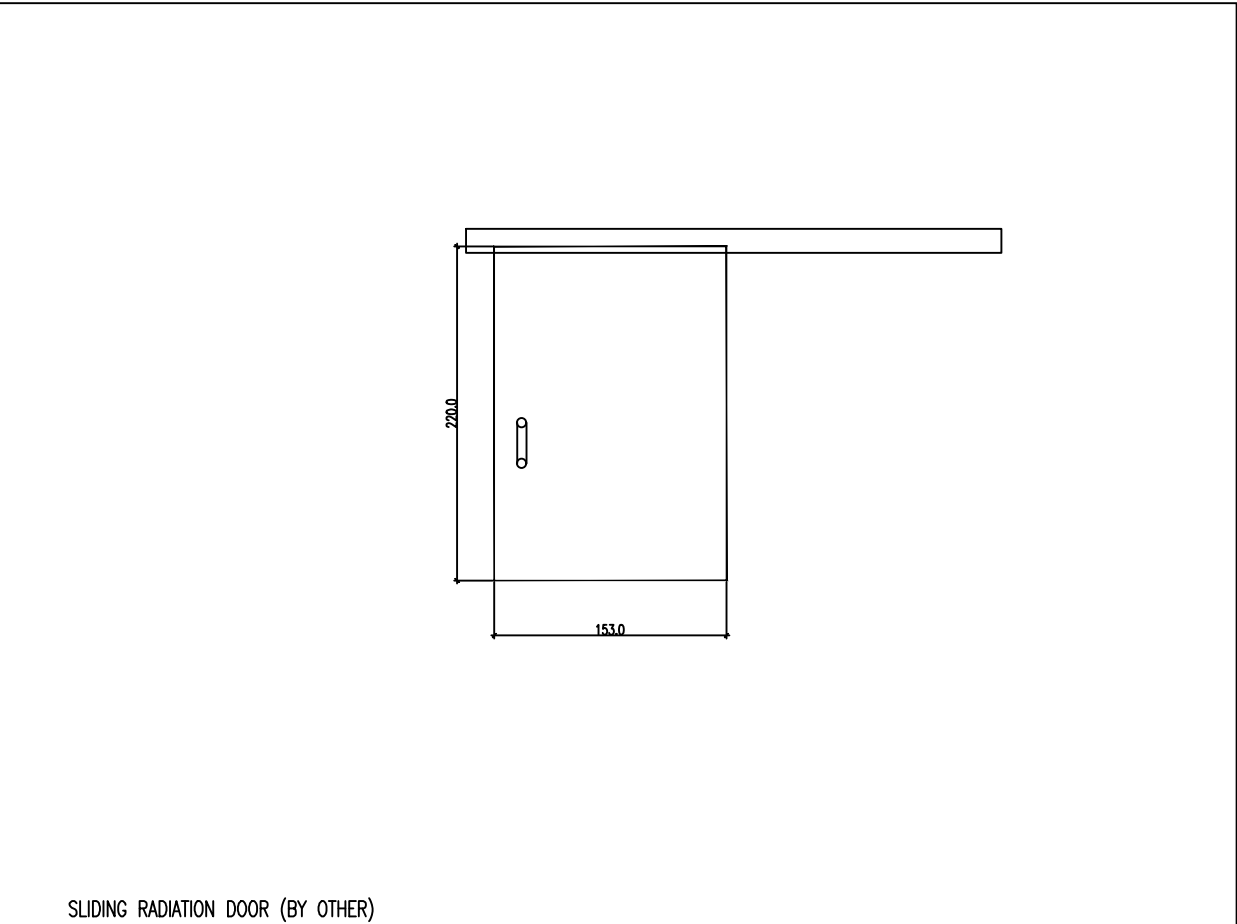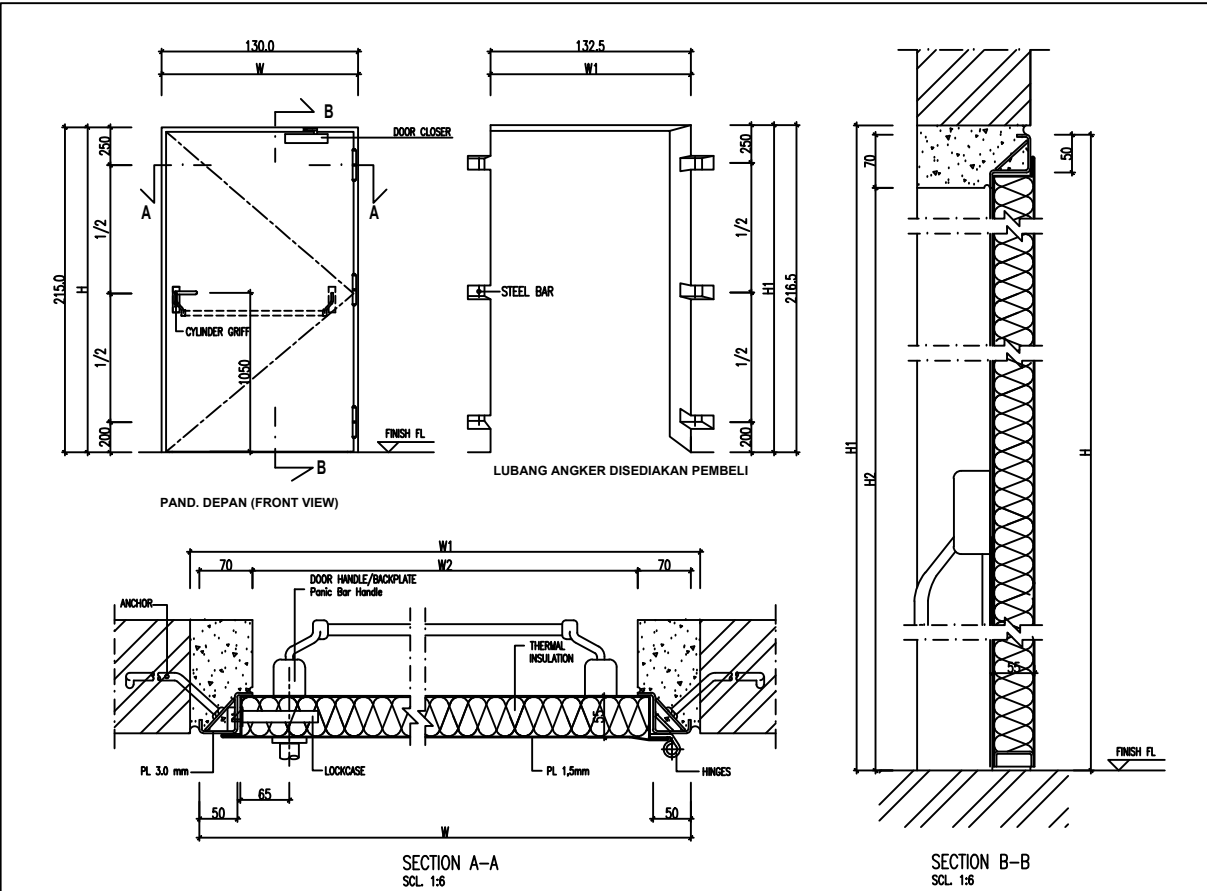

TYPE		PI= 2										LT.1		LT.2		LT.3		LT.4		LT.5		LT.ATAP		TYPE		PH= 1										LT.1		LT.2		LT.3		LT.4		LT.5		LT.ATAP			
JUMLAH												-		-		-		1		1		-				JUMLAH												-		-		-		1		-		-	
NO	DOOR TYPE	FIRE RATING	TEMP. RISE	ROOM NAME	OUTER FRAME SIZE		MINIMUM CONST.SIZE		FINAL OPENING SIZE		NO	DOOR TYPE	PROJECT NAME	ROOM NAME		OUTER FRAME SIZE		MINIMUM CONST.SIZE		FINAL OPENING SIZE																													
					H	W	H1	W1	H2	W2						H	W	H1	W1	H2	W2																												
1	PI	2 HOURS	MAX. 450 F°	SMOKE FREE LOBBY	2150	1300	2165	1325	2080	1160	1	PH	-	Pintu R. Radiologi Mobile		2200	1530	-	-	-	-																												

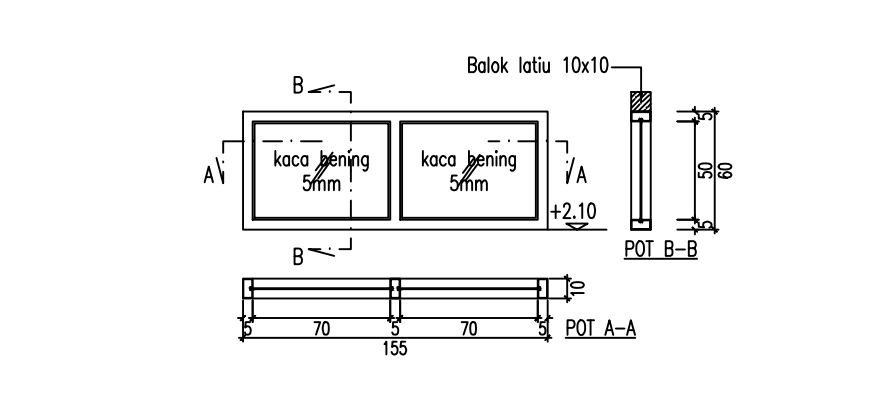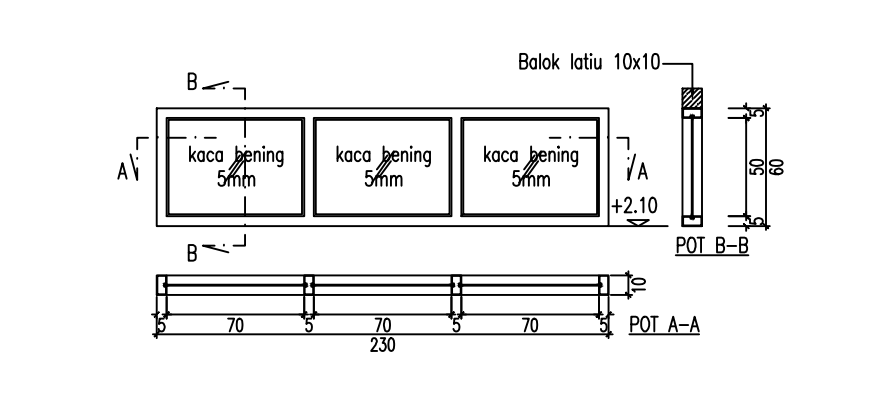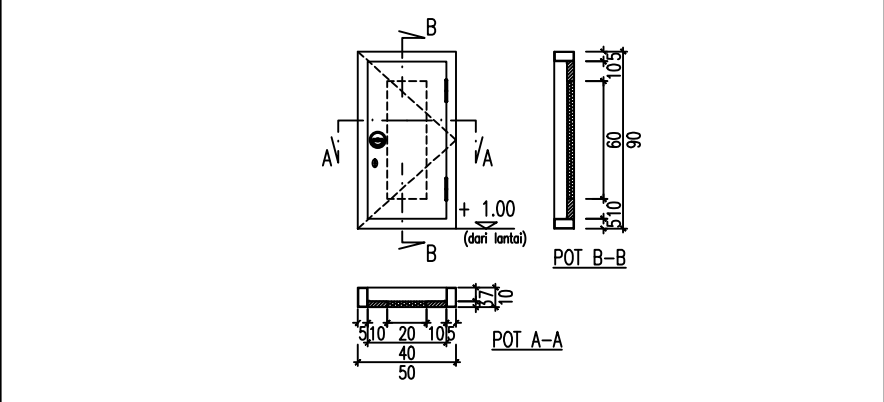

TYPE			JUMLAH		PS = 24		LT.1	LT.2	LT.3	LT.4	LT.5	LT.ATAP	TYPE			JUMLAH		BB = 4		LT.1	LT.2	LT.3	LT.4	LT.5	LT.ATAP	TYPE			JUMLAH		BA = 2		LT.1	LT.2	LT.3	LT.4	LT.5	LT.ATAP			
							-	-	-	12	12	-								2	-	-	1	1	-								2	-	-	-	-	-			
BAHAN	KUSEN			Aluminium 4" Powder Coating										BAHAN	KUSEN			Aluminium 4" Powder Coating										BAHAN	KUSEN			Aluminium 4" Powder Coating									
	PINTU	SPEKIFIKASI	Rangka kayu + penutup Multiplek 4mm Finish HPL										PINTU		SPEKIFIKASI	-										PINTU	SPEKIFIKASI		-												
		ACCESSORIES	Handle+Kunci (1bh), Engsel (2bh)												ACCESSORIES	-											ACCESSORIES		-												
	JENDELA	SPEKIFIKASI	-										JENDELA			SPEKIFIKASI	-												JENDELA	SPEKIFIKASI	-										
		ACCESSORIES	-												ACCESSORIES	-										ACCESSORIES	-														
	BOUVEN	SPEKIFIKASI	-										BOUVEN			SPEKIFIKASI	Kaca bening 5mm dan/ atau kaca rayban 6mm										BOUVEN		SPEKIFIKASI	Kaca bening 5mm											
		ACCESSORIES	-												ACCESSORIES	-										ACCESSORIES			-												

KETERANGAN

REVISI

PEKERJAAN

PEMBANGUNAN TAHAP II GEDUNG PAVILION VIP DAN VVIP RSUD KARDINAH

LOKASI

JL. AIP.KS. Tubun No.2, Kota Tegal

PEMBERI TUGAS



PEMERINTAH KOTA TEGAL
RUMAH SAKIT UMUM DAERAH KARDINAH
Jl. AIP. KS. Tubun No. 2 Kota Tegal
Telp. (0283) 583377 / 584477 / 584677 / 541808, Fax (0283) 553131 Kode Pos 51124

MENGETAHUI DAN MENSETUJUI

Direktur RSUD KARDINAH Tegal
Merangkap Pejabat Pembuat Komitmen

dr. Haryo Teguh, Sp.s, M.si, Med
NIP: 197 10518 200112 1 001

MANAJEMEN KONTRUKSI (MK)



PT. SOLUSI UTAMA KONSULTAN
PLANNING - ENGINEERING - MANAGEMENT

PT. SOLUSI UTAMA KONSULTAN

Ir. Ahmad Handri Widiyanto, ST., MT.
Team Leader

KONTRAKTOR PELAKSANA



PT. MATRA KARYA
General Contractor
Alamat : Jl. Palagan Temon Palagan Ringkang Sribulan - Sragen Yogyakarta
Email: matrakarya@gmail.com, Rp: matrakarya...
Telp: 0274-430734, 420733




PT. MATRA KARYA

Prabadi Suryandaru, ST
Project Manager

JUDUL GAMBAR

SKALA

DETAIL KUSEN

1 : 50

NO. GAMBAR

DISIPLIN

08

TAHUN

UK. KERTAS


JMLH GBR

2024


A3

09


ASBUILT DRAWING

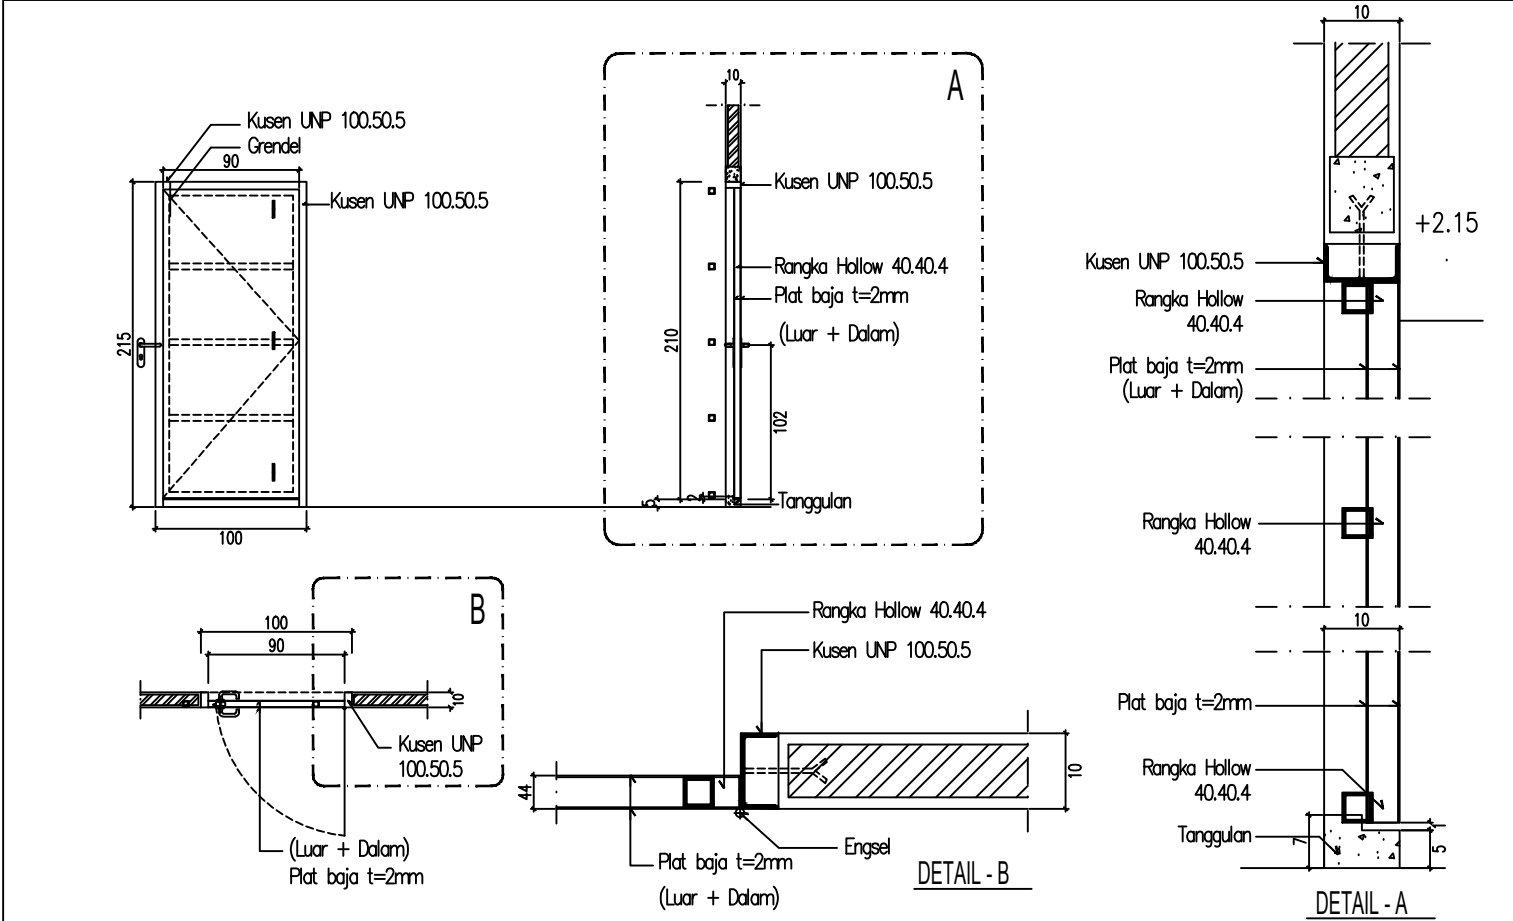

TYPE		JUMLAH	PJ = 1 (LT.ATAP)
BAHAN	KUSEN		Kusen UNP 100.50.5 finish cat besi
	PINTU		Pintu plat baja 2mm finish cat besi
			Handle+kunci(1set), Engsel(3bh)
	JENDELA		-
			-
	BOUVEN		-

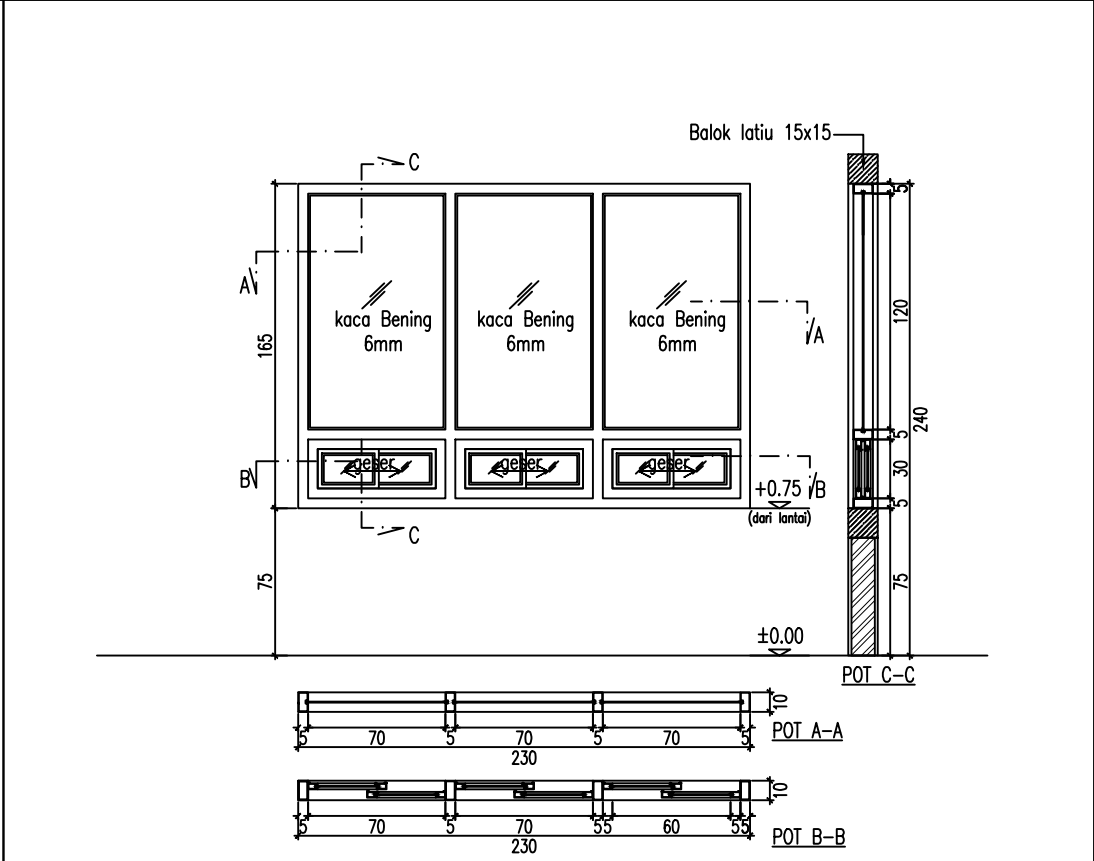

TYPE		JUMLAH	JC = 1	LT.1	LT.2	LT.3	LT.4	LT.5	LT.ATAP
BAHAN	KUSEN		Aluminium 4" Powder Coating	1	-	-	-	-	-
	PINTU		-						
	JENDELA		Kaca bening 6mm						
			-						
	BOUVEN		Rangka aluminium, Kaca bening 6mm						
			Rambuncis/Pengunci (2set) & Engsel casement (2set)						

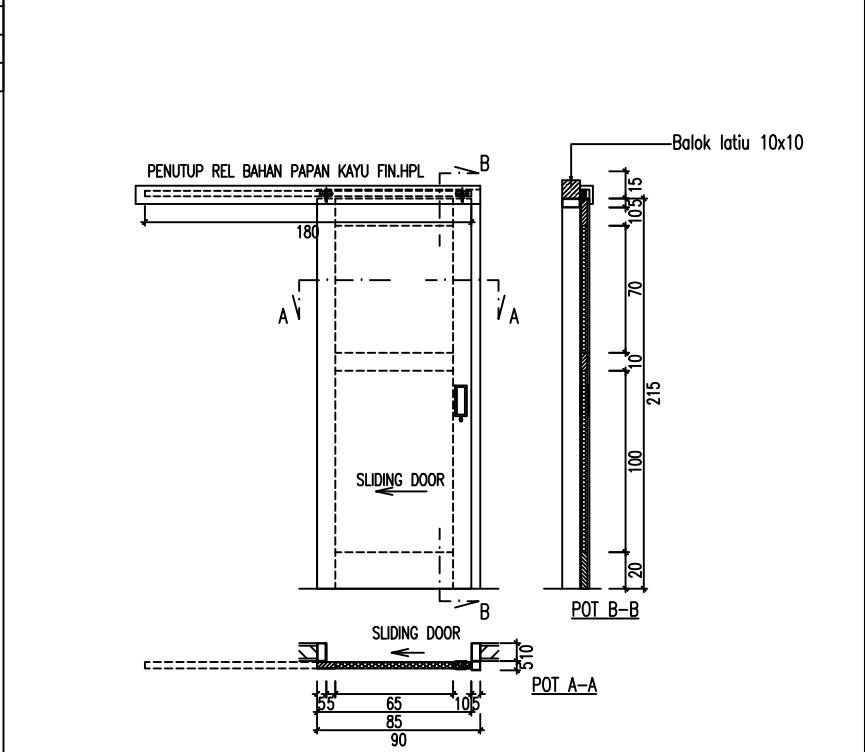

TYPE		JUMLAH	PG" = 1	LT.1	LT.2	LT.3	LT.4	LT.5	LT.ATAP
BAHAN	KUSEN		Aluminium 4" Powder Coating	-	-	-	-	1	-
	PINTU		Rangka kayu + penutup double Multiplek 4mm Finish HPL						
			Handle + kunci (1set), Rel daun pintu + Penutup rel						
	JENDELA		-						
			-						
	BOUVEN		-						

KETERANGAN

REVISI

PEKERJAAN

PEMBANGUNAN TAHAP II GEDUNG PAVILION VIP DAN VVIP RSUD KARDINAH

LOKASI

JL. AIP.KS. Tubun No.2, Kota Tegal

PEMBERI TUGAS

PEMERINTAH KOTA TEGAL

RUMAH SAKIT UMUM DAERAH KARDINAH

Jl. AIP. KS. Tubun No.2 Kota Tegal

Telp. (0283) 583377 / 584477 / 586777 / 541958, Fax (0283) 553131 Kode Pos 812124

Web: <http://www.madanduh.sipgkita.go.id> - E-mail: ...

MENGETAHUI DAN MENSETUJUI

Direktur RSUD KARDINAH Tegal

Merangkap Pejabat Pembuat Komitmen

dr. Haryo Teguh, Sp.s, M.si, Med

NIP: 197 10518 200112 1 001

MANAJEMEN KONTRUKSI (MK)

PT. SOLUSI UTAMA KONSULTAN

PLANNING - ENGINEERING - MANAGEMENT

PT. SOLUSI UTAMA KONSULTAN

Ir. Ahmad Handri Widiyanto, ST., MT.

Team Leader

KONTRAKTOR PELAKSANA

PT. MATRA KARYA

General Contractor

Alamat : Jl. Palagan Temon Palagan Ringkang Sebelah - Sragen - Yogyakarta

Email: matrakarya@gmail.com, Bk: matrakarya...

Telp: 0274-430734 / 420735

KAN

LSBMKS-006-IDN

PT. MATRA KARYA

Prabadi Suryandaru, ST

Project Manager

JUDUL GAMBAR

SKALA

DETAIL KUSEN

1 : 50

NO. GAMBAR

DISIPLIN

09

TAHUN

UK. KERTAS


JMLH GBR

2024

A3


09

ASBUILT DRAWING

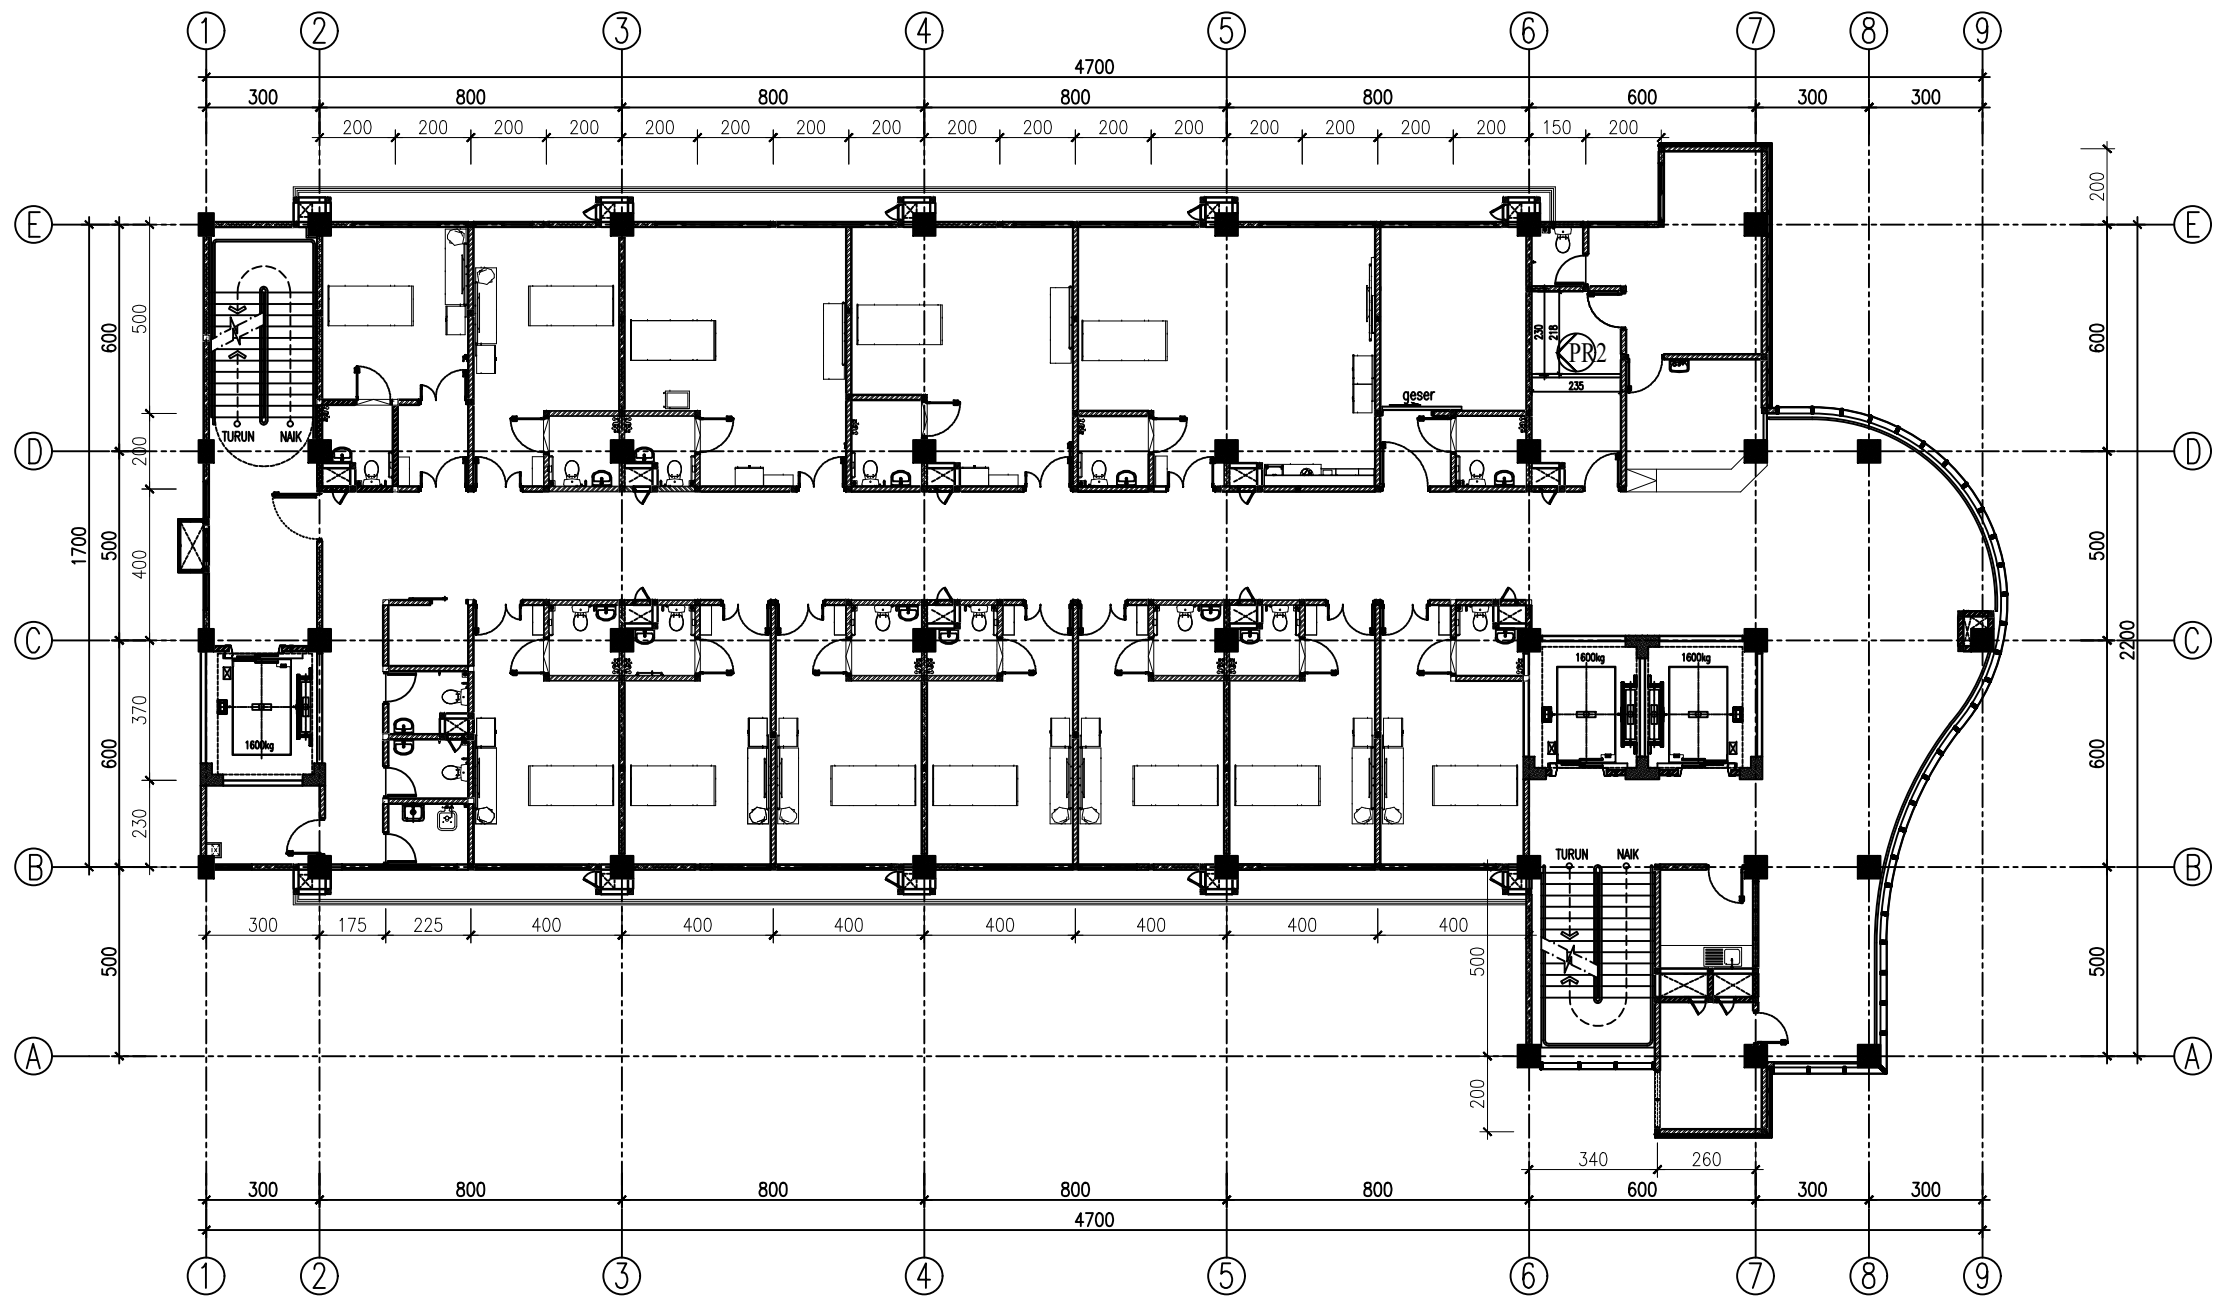

DENAH PELETAKAN PARTISI LANTAI 04
SKALA 1:200

KETERANGAN		
REVISI		
PEKERJAAN		
PEMBANGUNAN TAHAP II GEDUNG PAVILION VIP DAN VVIP RSUD KARDINAH		
LOKASI		
JL. AIP.KS. Tubun No.2, Kota Tegal		
PEMBERI TUGAS		
PEMERINTAH KOTA TEGAL RUMAH SAKIT UMUM DAERAH KARDINAH Jl. AIP. KS. Tubun No. 2 Kota Tegal Telp. (0283) 583377 / 584477 / 584677 / 541808, Faks (0283) 553131 Kode Pos 52124 Web: http://www.mahandhah.sipilidn.com - E-mail: ...		
MENGETAHUI DAN MENSETUJUI		
Direktur RSUD KARDINAH Tegal Merangkap Pejabat Pembuat Komitmen		
dr. Haryo Teguh, Sp.s, M.si, Med NIP: 197 10518 200112 1 001 MANAJEMEN KONTRUKSI (MK)		
PT. SOLUSI UTAMA KONSULTAN PLANNING - ENGINEERING - MANAGEMENT PT. SOLUSI UTAMA KONSULTAN		
Ir. Ahmad Handri Widiyanto, ST., MT. Team Leader		
KONTRAKTOR PELAKSANA		
PT. MATRA KARYA		
Prabadi Suryandaru, ST Project Manager		
JUDUL GAMBAR		SKALA
DENAH PERLETAKAN PARTISI LT.4		1 : 200
NO. GAMBAR		DISIPLIN
02		
TAHUN	UK. KERTAS	JMLH GBR
2024	A3	09
ASBUILT DRAWING		

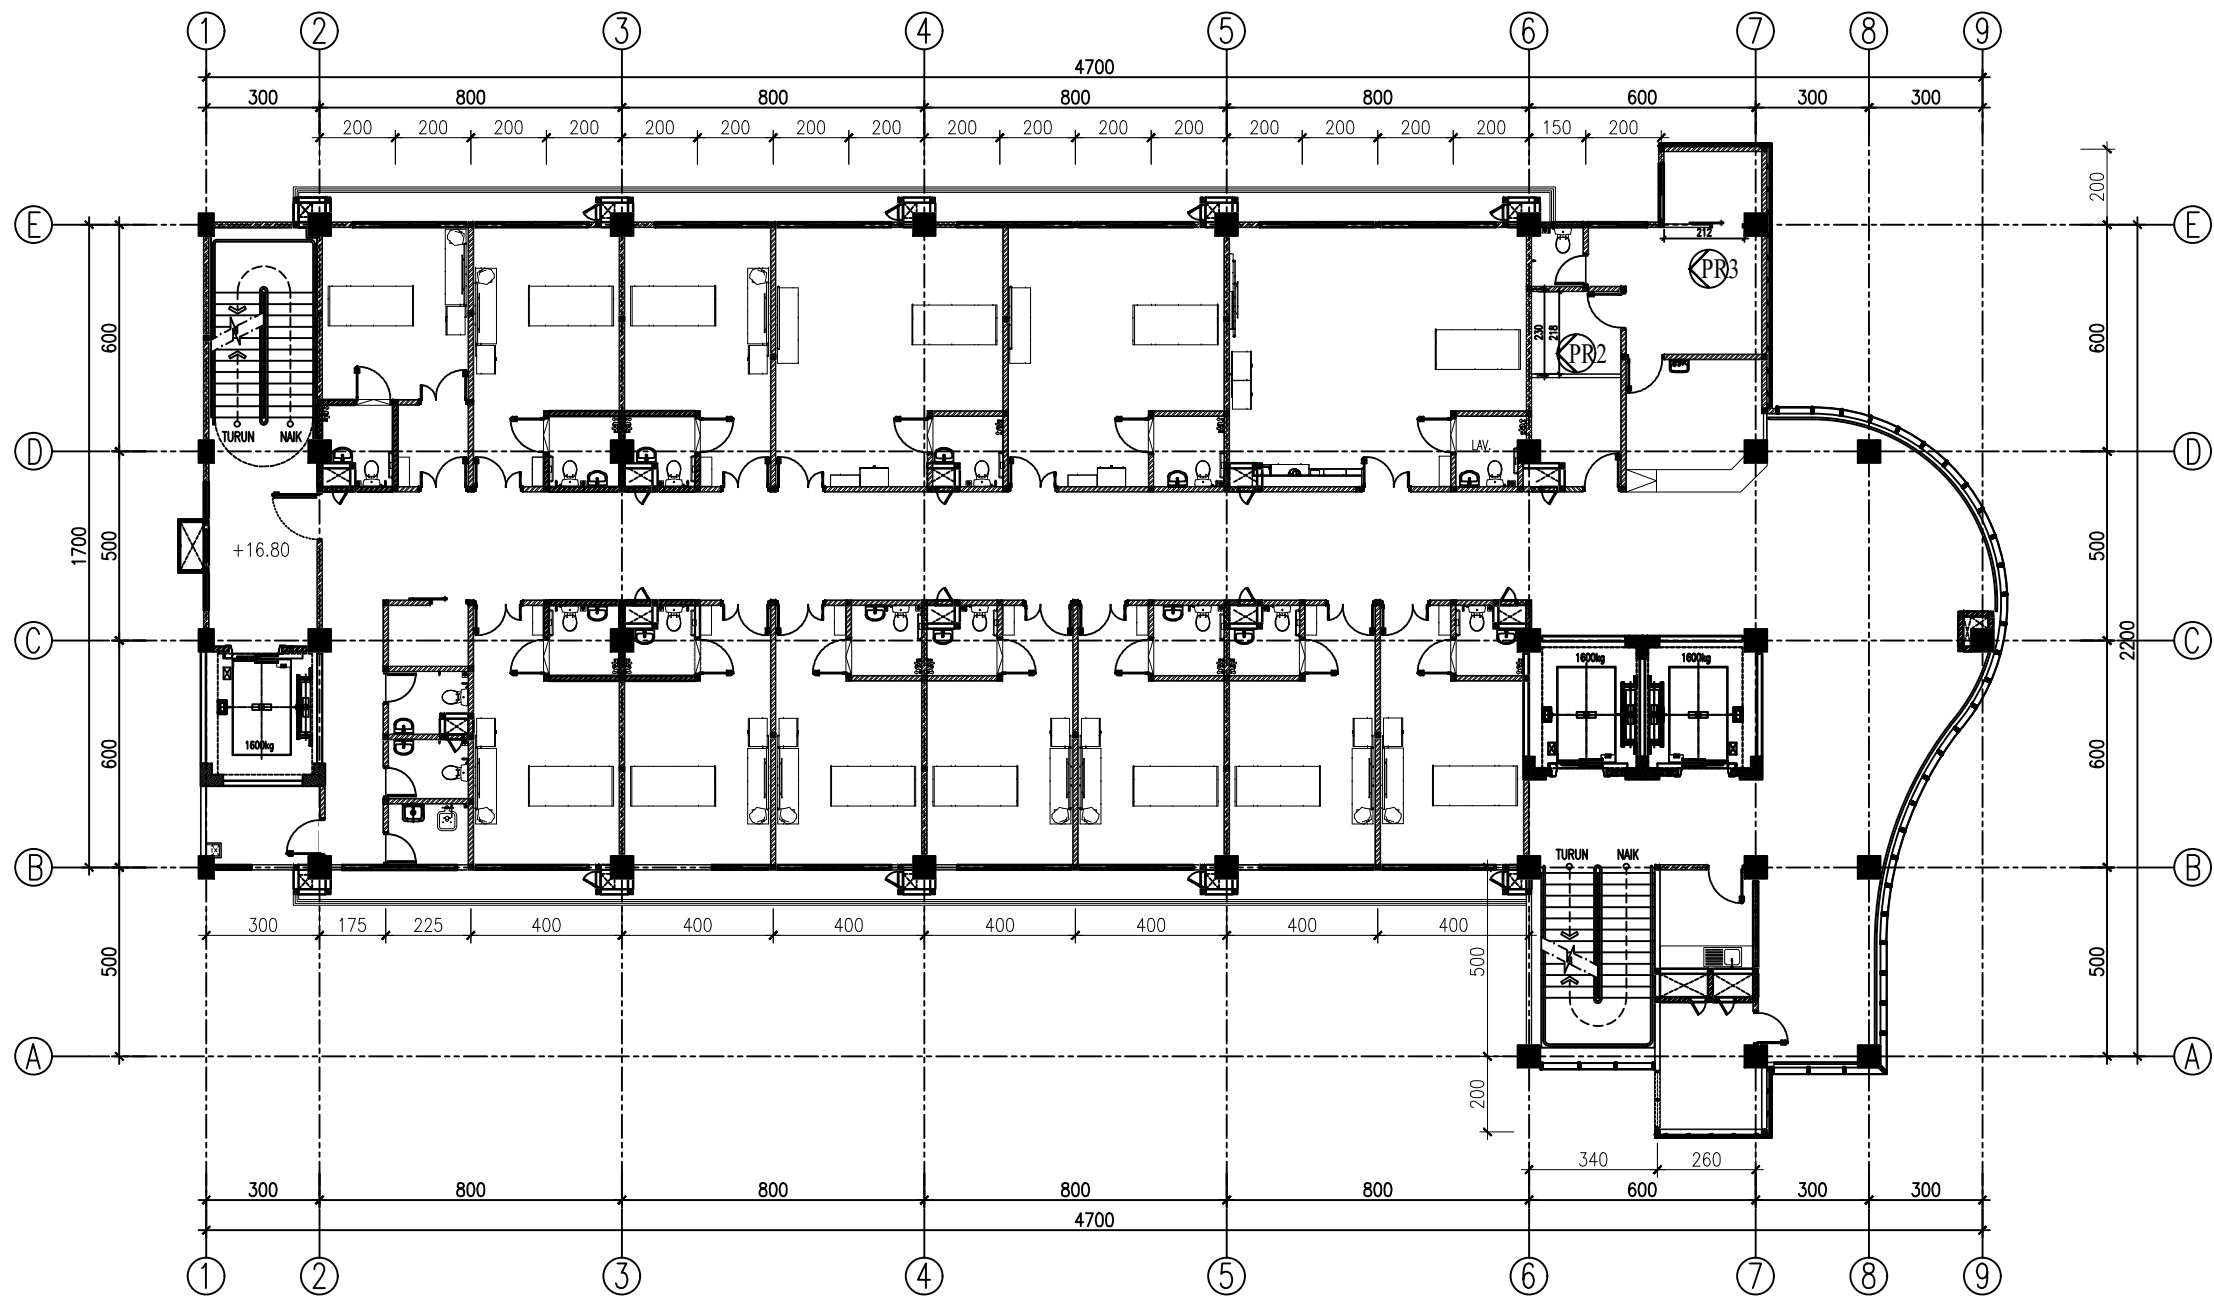

DENAH PELETAKAN PARTISI LANTAI 05
SKALA 1:200

KETERANGAN

REVISI

PEKERJAAN

PEMBANGUNAN TAHAP II GEDUNG
PAVILION VIP DAN VVIP RSUD KARDINAH

LOKASI

JL. AIP.KS. Tubun No.2, Kota Tegal

PEMBERI TUGAS

PEMERINTAH KOTA TEGAL
RUMAH SAKIT UMUM DAERAH KARDINAH
Jl. AIP. KS. Tubun No. 2 Kota Tegal
Telp. (0283) 583377 / 584477 / 584677 / 541808, Faks (0283) 553131 Kode Pos 52124
Web: <http://www.mahandhah.sipatidat.com> - E-mail:

MENGETAHUI DAN MENSETUJUI

Direktur RSUD KARDINAH Tegal
Merangkap Pejabat Pembuat Komitmen

dr. Haryo Teguh, Sp.s, M.si, Med
NIP: 197 10518 200112 1 001
MANAJEMEN KONTRUKSI (MK)

PT. SOLUSI UTAMA KONSULTAN
PLANNING - ENGINEERING - MANAGEMENT
PT. SOLUSI UTAMA KONSULTAN

Ir. Ahmad Handri Widiyanto, ST., MT.
Team Leader

KONTRAKTOR PELAKSANA

PT. MATRA KARYA
General Contractor
Email: matrakarya@matrakarya.com, Bk: matrakarya@matrakarya.com
Telp: 0274-430714-430715
KAN
KONSTRUKSI
KONSTRUKSI
KONSTRUKSI

PT. MATRA KARYA

Prabadi Suryandaru, ST
Project Manager

JUDUL GAMBAR

SKALA

DENAH PERLETAKAN
PARTISI LT.5

1 : 200

NO. GAMBAR

DISIPLIN

03

TAHUN

UK. KERTAS


JMLH GBR

2024

A3

09

ASBUILT DRAWING

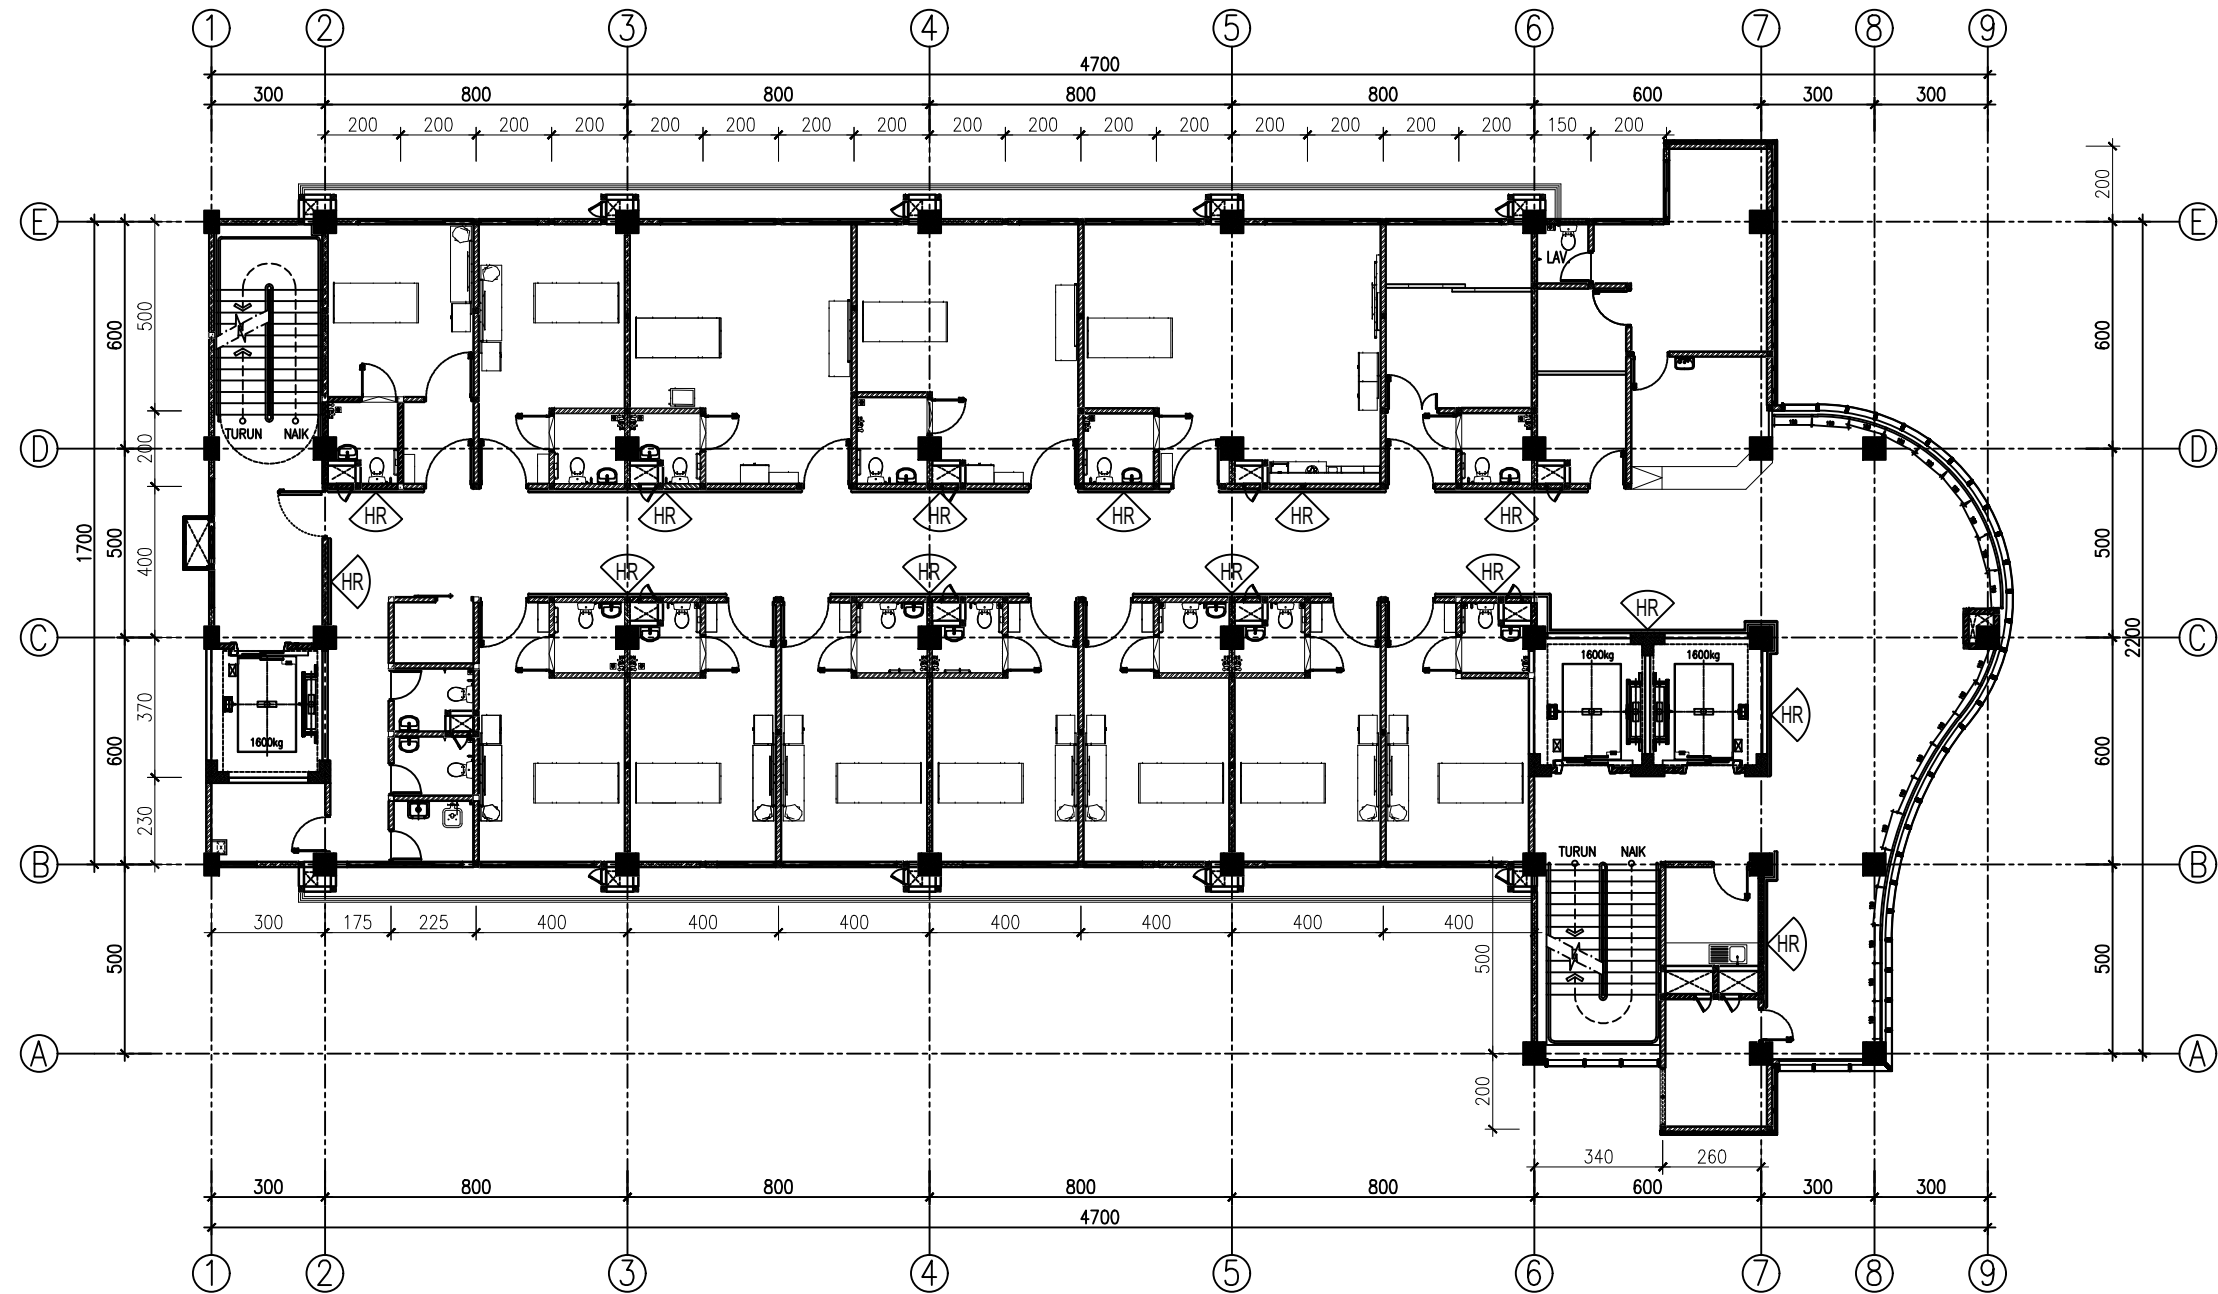

DENAH HANDRAILING LANTAI 04
SKALA 1:200

KETERANGAN

REVISI

PEKERJAAN

PEMBANGUNAN TAHAP II GEDUNG
PAVILION VIP DAN VVIP RSUD KARDINAH

LOKASI

JL. AIP.KS. Tubun No.2, Kota Tegal

PEMBERI TUGAS

PEMERINTAH KOTA TEGAL
RUMAH SAKIT UMUM DAERAH KARDINAH
Jl. AIP. KS. Tubun No. 2 Kota Tegal
Telp. (0283) 583377 / 584477 / 586777 / 541858, Faks (0283) 553131 Kode Pos 51124
Web: <http://www.mahandriah.sipulidat.go.id> - E-mail:

MENGETAHUI DAN MENSETUJUI

Direktur RSUD KARDINAH Tegal
Merangkap Pejabat Pembuat Komitmen

dr. Haryo Teguh, Sp.s, M.si, Med
NIP: 197 10518 200112 1 001
MANAJEMEN KONTRUKSI (MK)

PT. SOLUSI UTAMA KONSULTAN
PLANNING - ENGINEERING - MANAGEMENT

PT. SOLUSI UTAMA KONSULTAN

Ir. Ahmad Handri Widiyanto, ST., MT.
Team Leader

KONTRAKTOR PELAKSANA

PT. MATRA KARYA
General Contractor
Alamat: Jl. Palagan Tumen Palagan Ringkang Sukanjaya - Sumanjaya
Email: matrakarya@matrakarya.com, Bk: matrakarya@matrakarya.com
Telp: 0274-430714 / 420755

PT. MATRA KARYA

Prabadi Suryandaru, ST
Project Manager

JUDUL GAMBAR

SKALA

DENAH HANDRAILING LT.4

1 : 200

NO. GAMBAR

DISIPLIN

01

TAHUN

UK. KERTAS


JMLH GBR

2024

A3

03

ASBUILT DRAWING

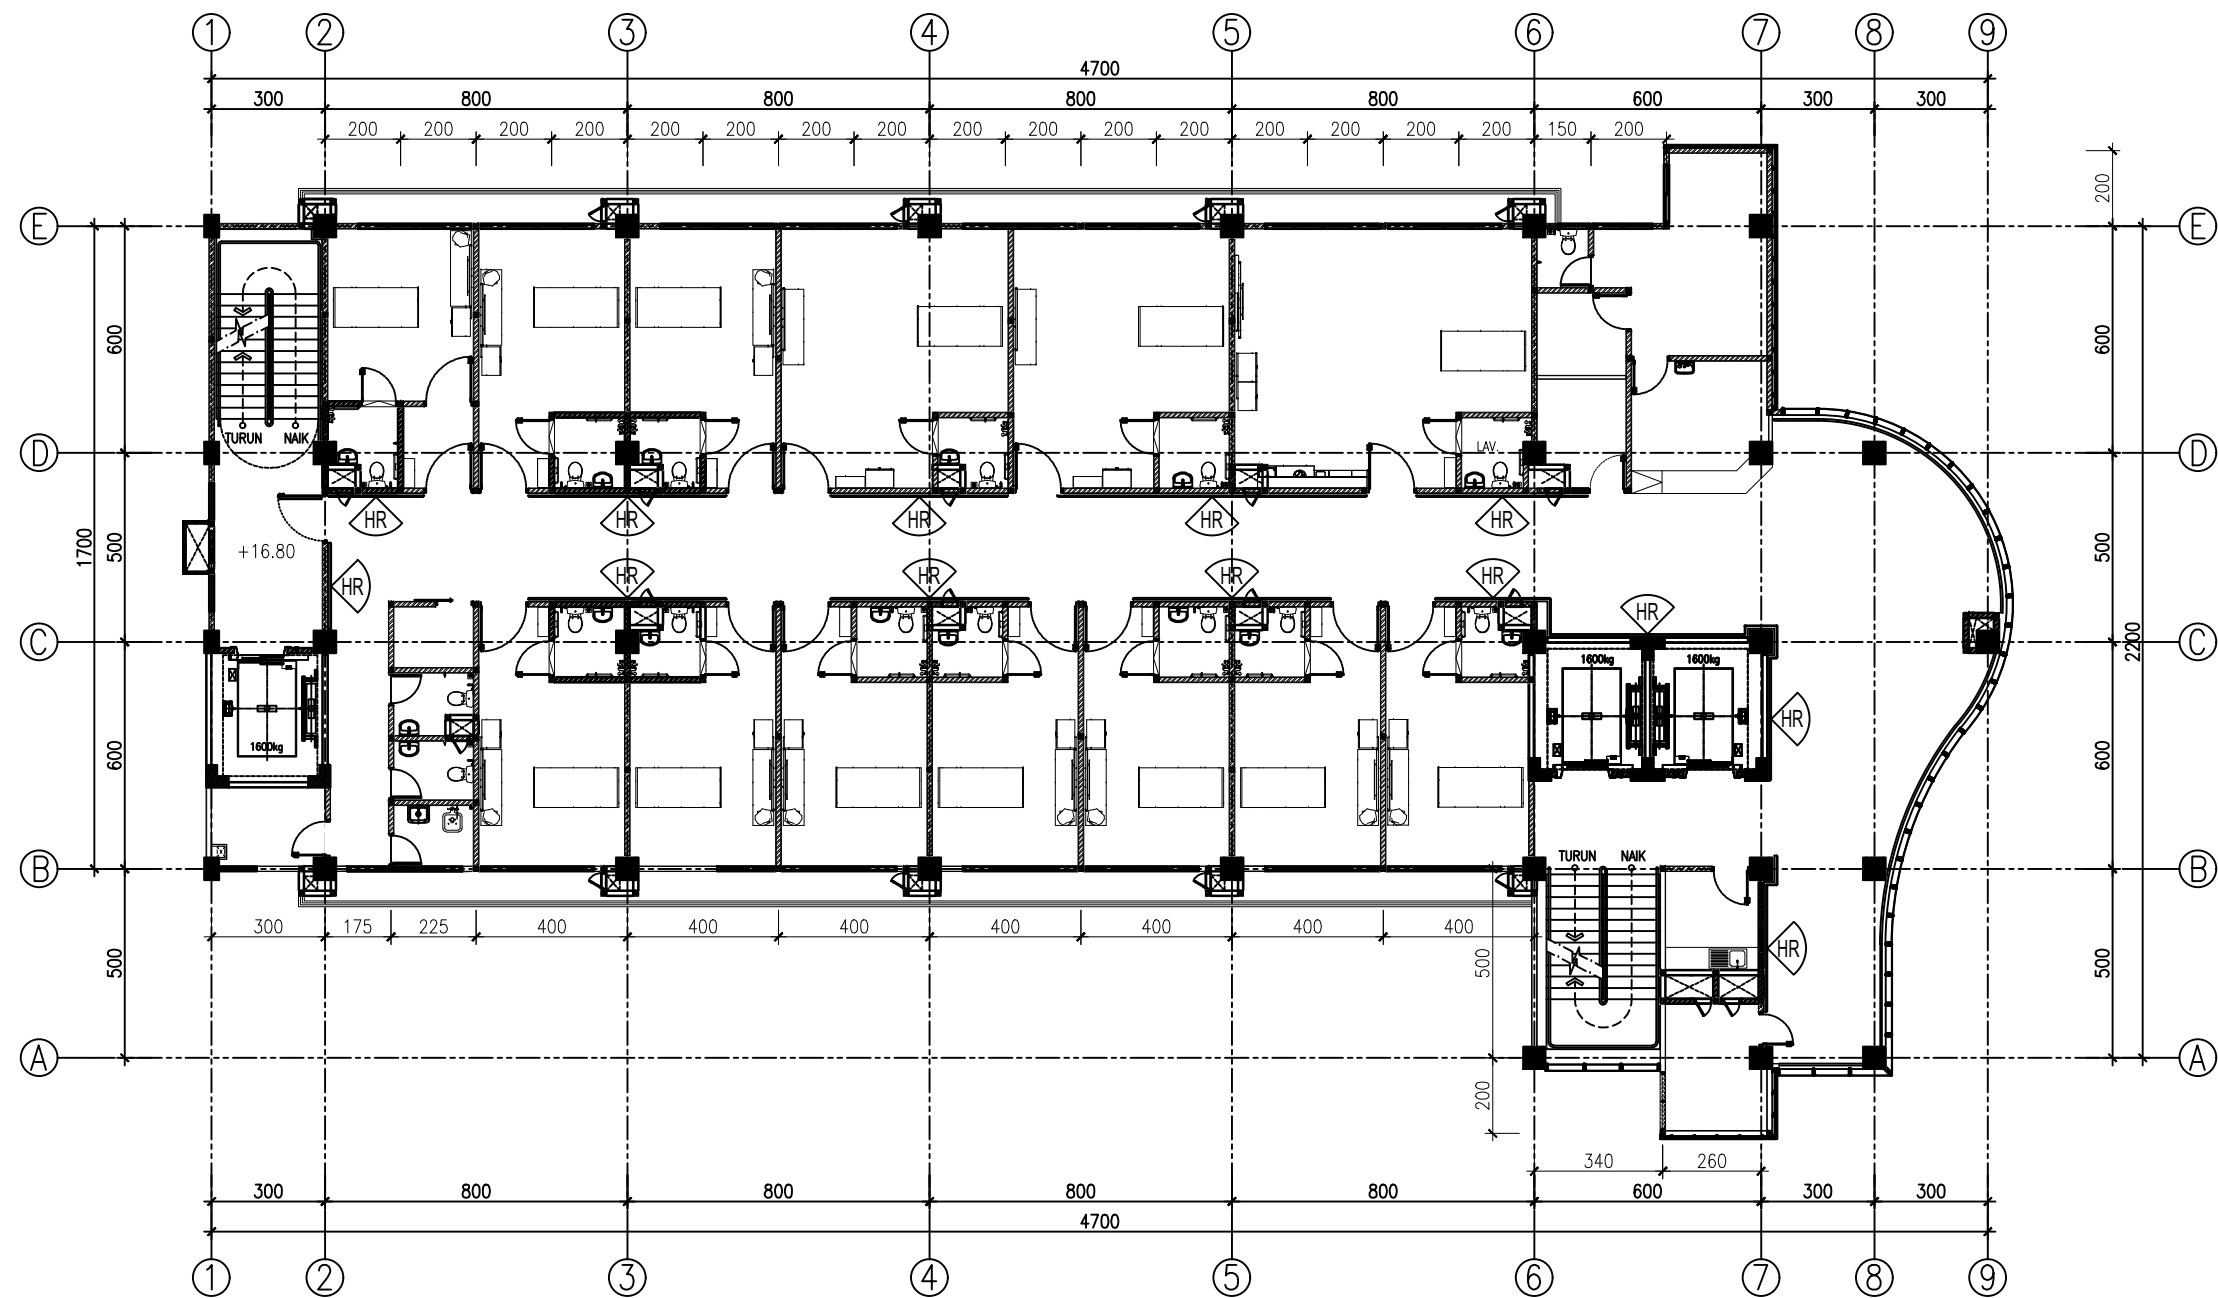

DENAH HANDRAILING LANTAI 05
SKALA 1:200

KETERANGAN

REVISI

PEKERJAAN

PEMBANGUNAN TAHAP II GEDUNG
PAVILIUN VIP DAN VVIP RSUD KARDINAH

LOKASI

JL. AIP.KS. Tubun No.2, Kota Tegal

PEMBERI TUGAS

PEMERINTAH KOTA TEGAL
RUMAH SAKIT UMUM DAERAH KARDINAH
Jl. AIP. KS. Tubun No. 2 Kota Tegal
Telp. (0283) 553377 / 554477 / 554677 / 544958, Faks (0283) 553131 Kode Pos 81214
Web: <http://www.malindang.sipatidn.go.id> - Email:

MENGETAHUI DAN MENSETUJUI

Direktur RSUD KARDINAH Tegal
Merangkap Pejabat Pembuat Komitmen

dr. Haryo Teguh, Sp.s, M.si, Med
NIP: 197 10518 200112 1 001
MANAJEMEN KONTRUKSI (MK)

PT. SOLUSI UTAMA KONSULTAN
PLANNING - ENGINEERING - MANAGEMENT
PT. SOLUSI UTAMA KONSULTAN

Ir. Ahmad Handri Widiyanto, ST., MT.
Team Leader

KONTRAKTOR PELAKSANA

PT. MATRA KARYA
General Contractor
Alamat : Jl. Palagan Tumen Pelajar Ingkang Suci - Sragen - Yogyakarta
Email: matrakarya@matrakarya.com, R: matrakarya@matrakarya.com
Telp: 0274-430714 / 420755

PT. MATRA KARYA

Prabadi Suryandaru, ST
Project Manager

JUDUL GAMBAR

SKALA

DENAH HANDRAILING LT.5

1 : 200

NO. GAMBAR

DISIPLIN

02

TAHUN

UK. KERTAS




JMLH GBR

2024

A3

03

ASBUILT DRAWING

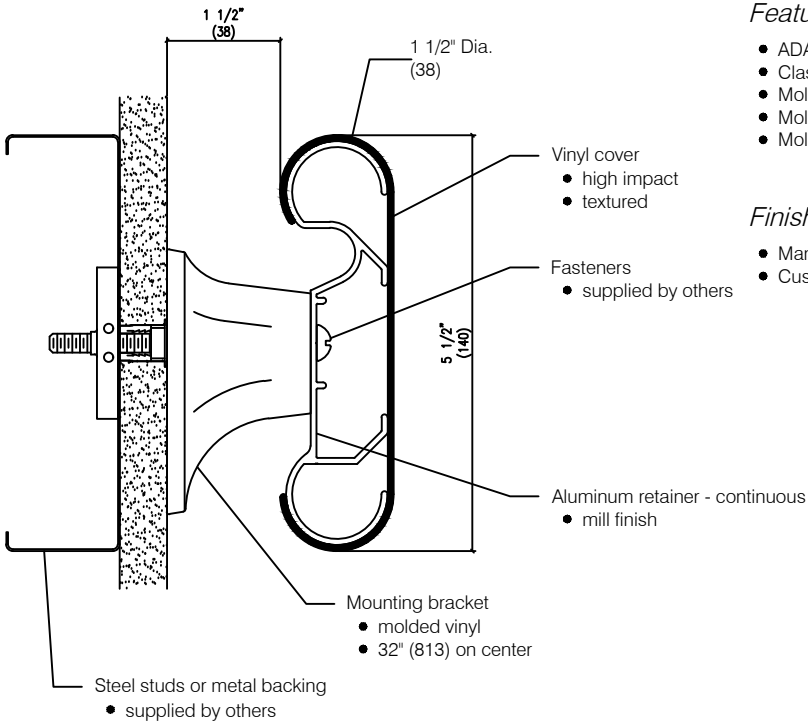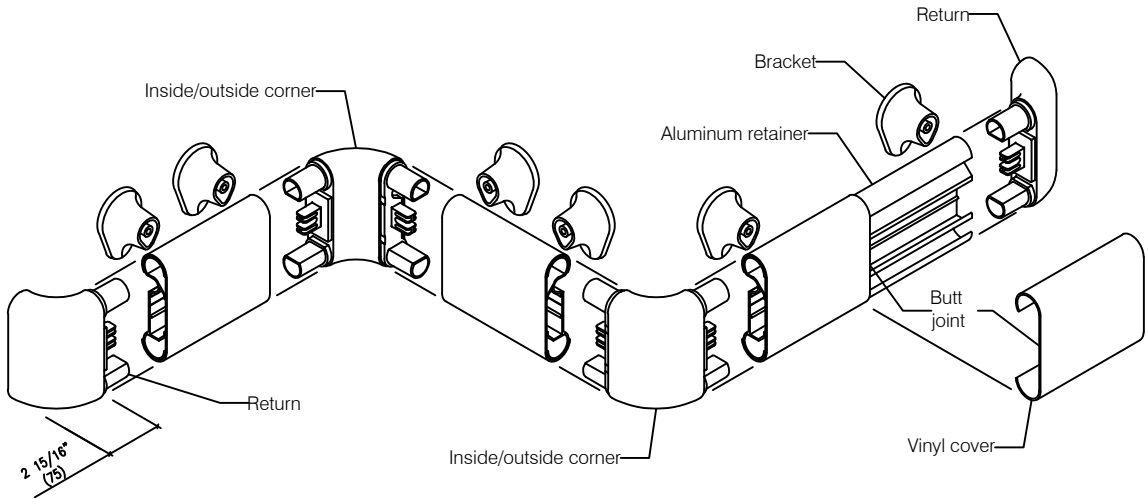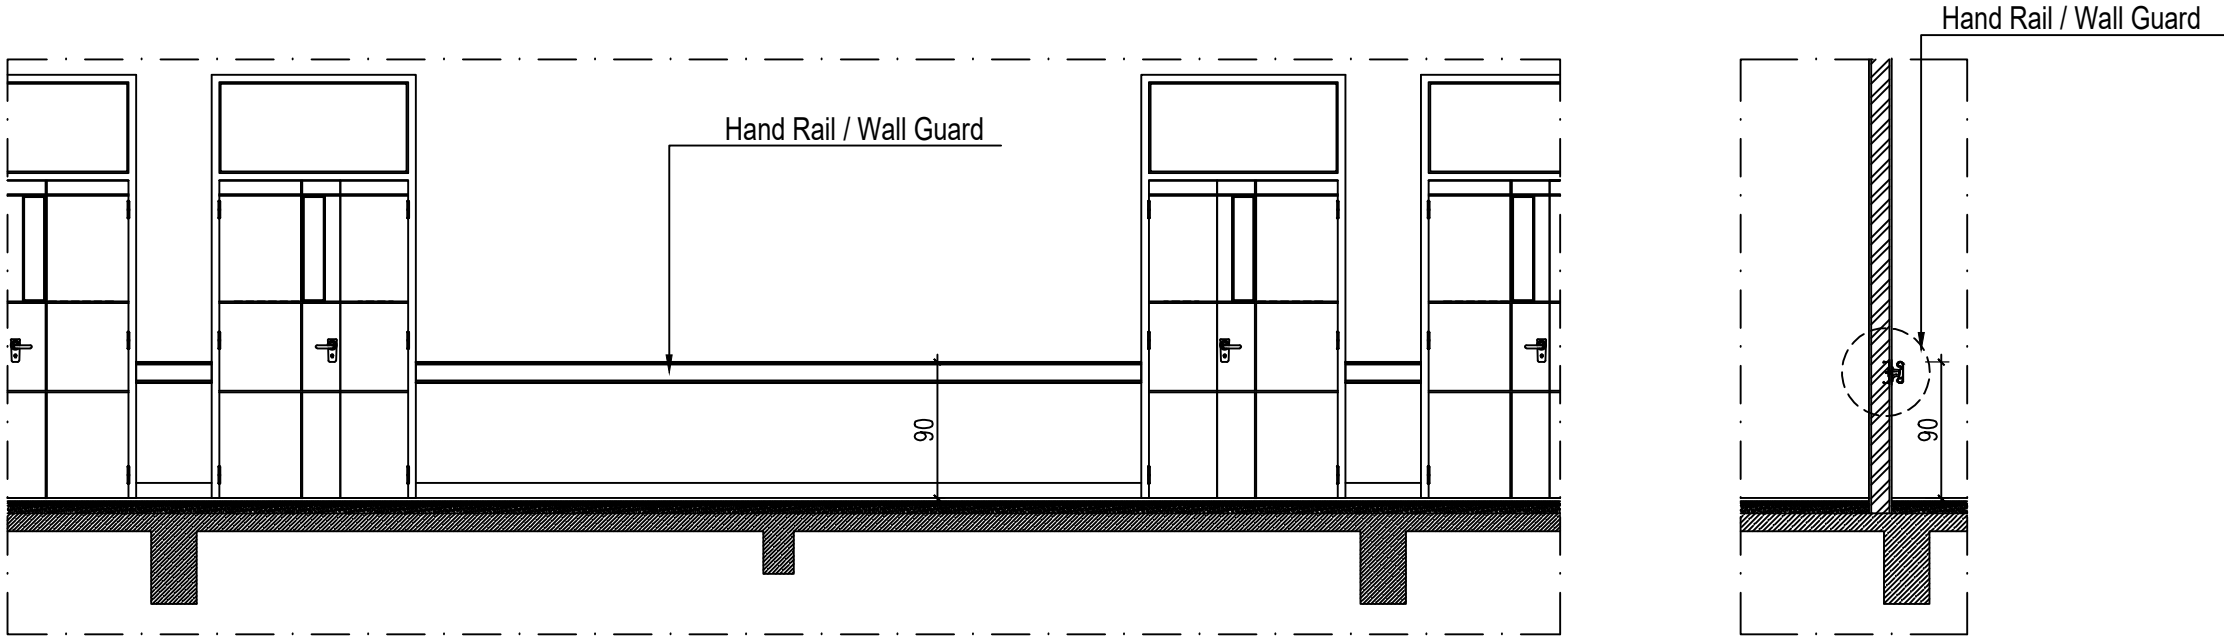

Features:

- ADA Compliant
- Class A fire rating
- Molded returns - with hardware
- Molded outside corners - with hardware
- Molded inside corners - with hardware





Finishes:

- Manufacturer's standard colors
- Custom colors available

KETERANGAN		
REVISI		
PEKERJAAN		
PEMBANGUNAN TAHAP II GEDUNG PAVILIUN VIP DAN VVIP RSUD KARDINAH		
LOKASI		
JL. AIP.KS. Tubun No.2, Kota Tegal		
PEMBERI TUGAS		
PEMERINTAH KOTA TEGAL RUMAH SAKIT UMUM DAERAH KARDINAH Jl. AIP. KS. Tubun No. 2 Kota Tegal Telp. (0283) 583377 / 584477 / 584677 / 541808, Faks (0283) 583131 Kode Pos 81216 Web: http://www.rumahsakit.kardinah.go.id - E-mail: info@rumahsakit.kardinah.go.id		
MENGETAHUI DAN MENSETUJUI		
Direktur RSUD KARDINAH Tegal Merangkap Pejabat Pembuat Komitmen		
dr. Haryo Teguh, Sp.s, M.si, Med NIP: 197 10518 200112 1 001 MANAJEMEN KONTRUKSI (MK)		
PT. SOLUSI UTAMA KONSULTAN PLANNING - ENGINEERING - MANAGEMENT PT. SOLUSI UTAMA KONSULTAN		
Ir. Ahmad Handri Widiyanto, ST., MT. Team Leader		
KONTRAKTOR PELAKSANA		
PT. MATRA KARYA General Contractor Alamat : Jl. Palagan Temon Palagan Ringlung Srengaji - Srengaji Yogyakarta Email: matrakarya@matrakarya.com, Bk: matrakarya@matrakarya.com Telp: 0274-430734, 420735		
PT. MATRA KARYA		
Prabadi Suryandaru, ST Project Manager		
JUDUL GAMBAR	SKALA	
DETAIL HANDRAILING	1 : 50	
NO. GAMBAR		DISIPLIN
03		
TAHUN	UK. KERTAS	JMLH GBR
2024	A3	03
ASBUILT DRAWING		



202	110	99
ASBUILT DRAWING		

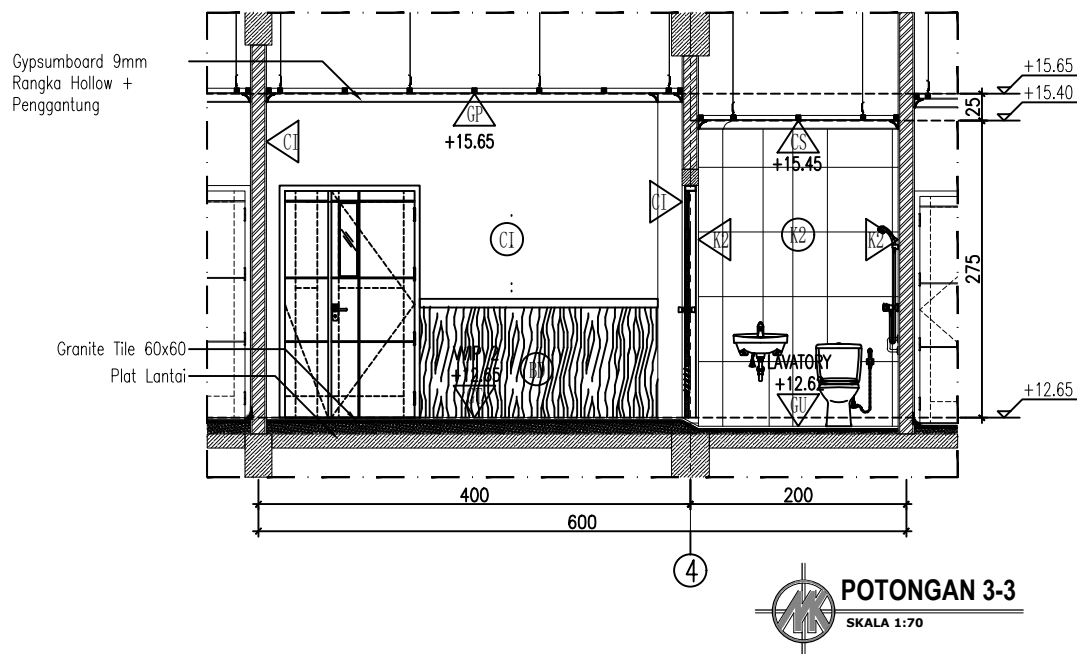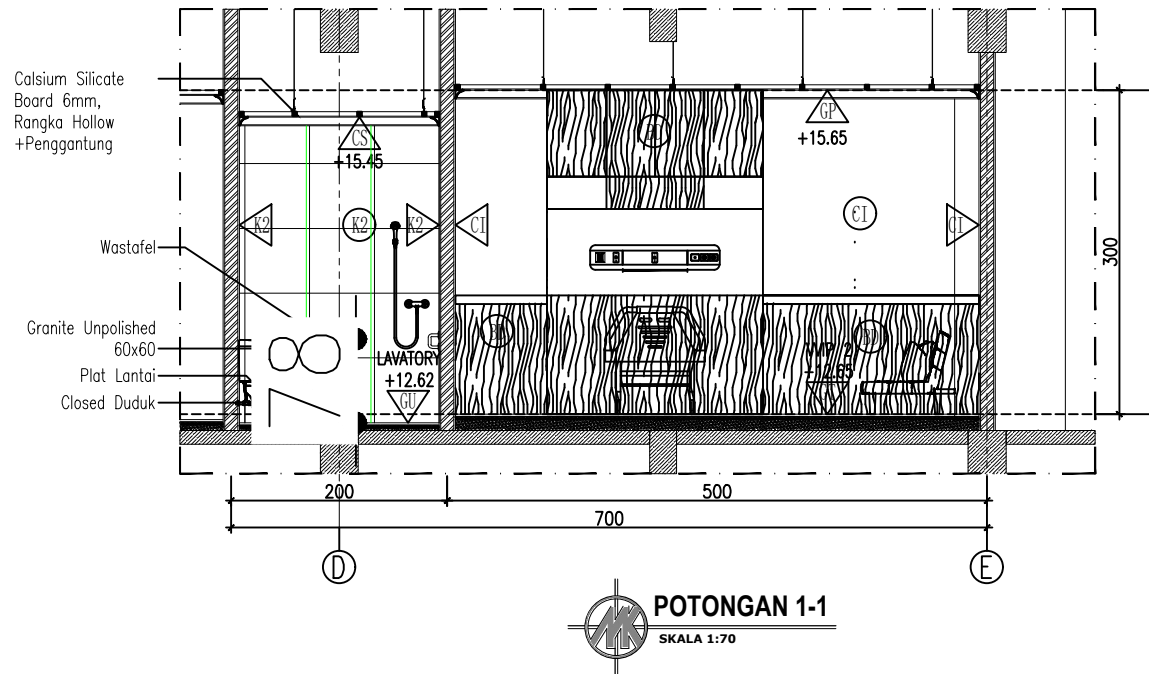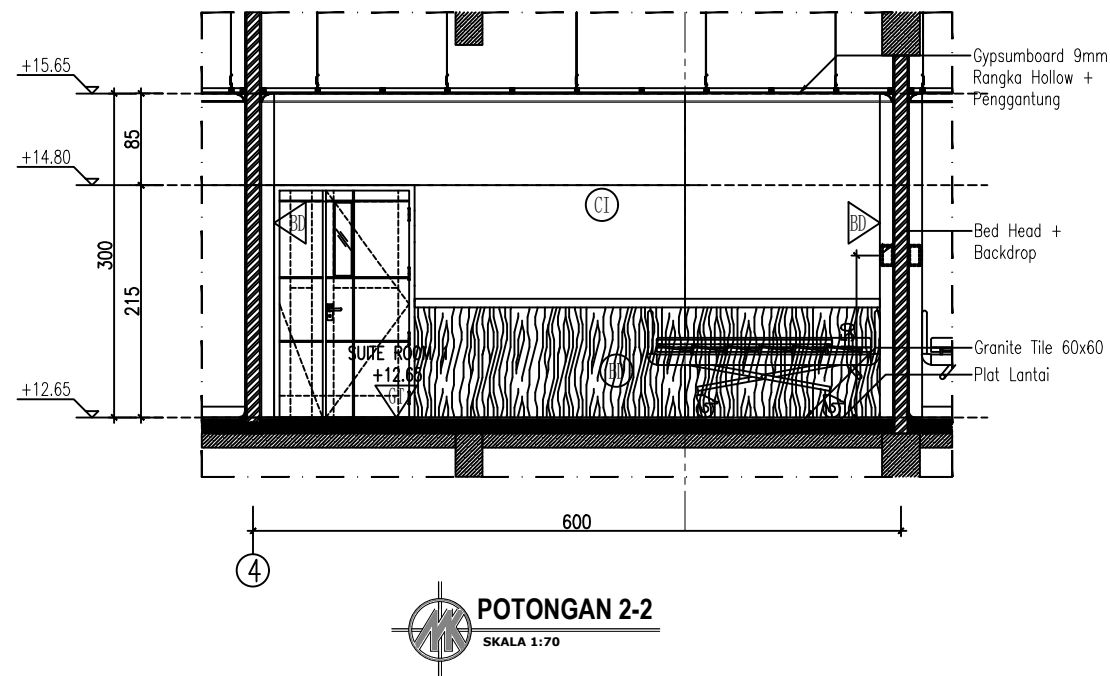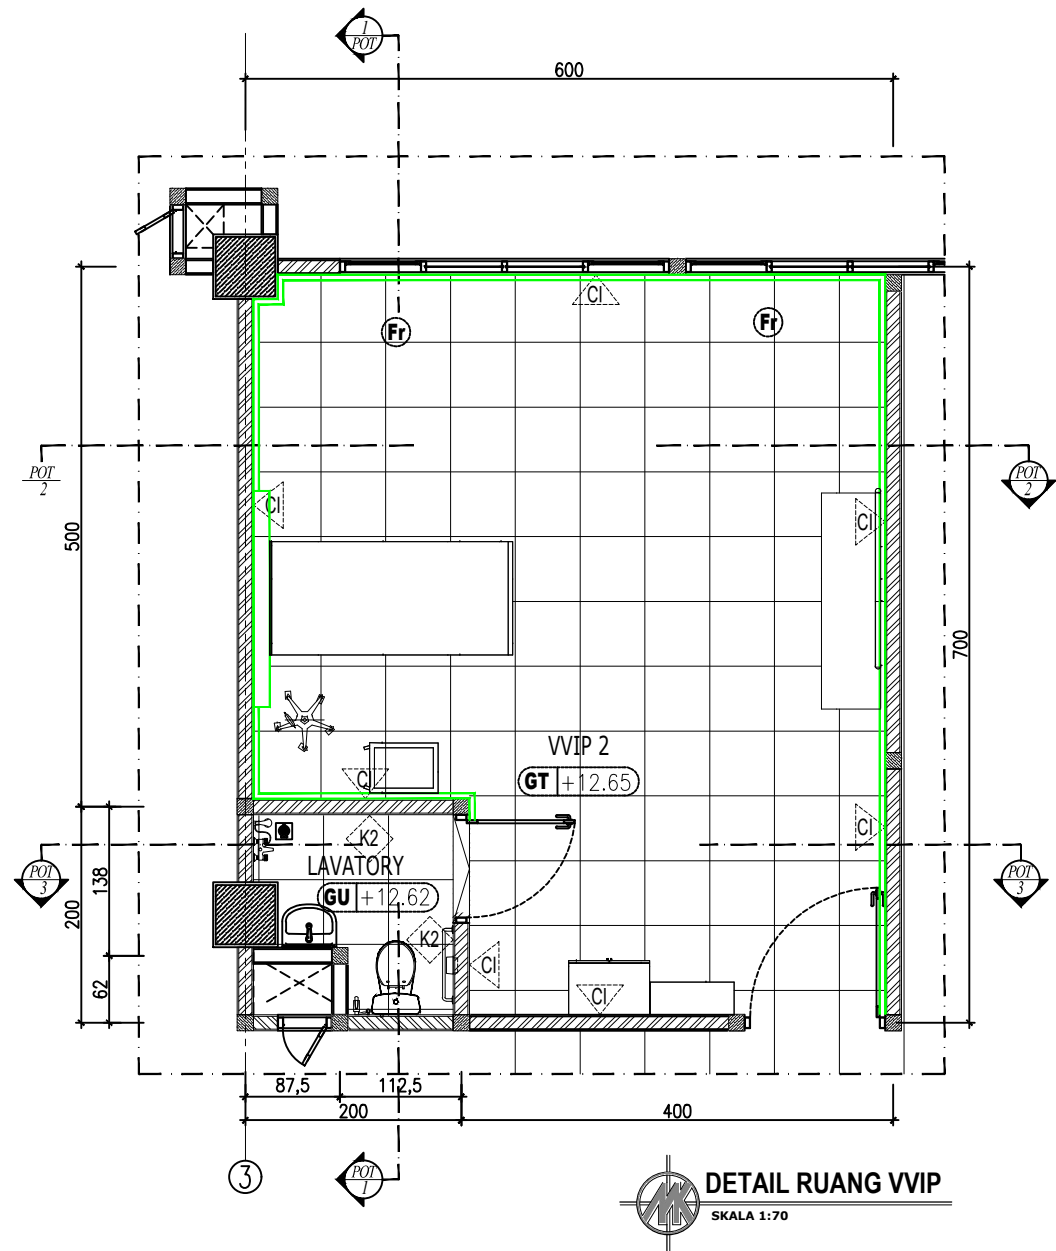

KETERANGAN

CI	FINISHING CAT DINDING INTERIOR
CE	FINISHING CAT EKSTERIOR WEATHERSHIELD
K1	FINISHING DINDING GRANITE 60x60 (t = 280 cm)
K2	FINISHING DINDING GRANITE 60x60 (t = 280 cm)
BD	BACKDROP
GP	PLAFON GYPSUMBOARD 9mm
CS	PLAFON CALSIUM SILICATE BOARD 9mm
GT	LANTAI GRANITE TILE POLISHED 60 X 60
GU	GRANITE UNPOLISHED 60 X 60
Fr	FURNITURE (TIDAK TERMASUK DALAM ANGGARAN KONSTRUKSI)

REVISI

PEKERJAAN

PEMBANGUNAN TAHAP II GEDUNG
PAVILION VIP DAN VVIP RSUD KARDINAH

LOKASI

JL. AIP.KS. Tubun No.2, Kota Tegal

PEMBERI TUGAS



MENGETAHUI DAN MENSETUJUI

Direktur RSUD KARDINAH Tegal
Merangkap Pejabat Pembuat Komitmen

dr. Haryo Teguh, Sp.s, M.si, Med
NIP: 197 10518 200112 1 001
MANAJEMEN KONTRUKSI (MK)



Ir. Ahmad Handri Widiyanto, ST., MT.
Team Leader

KONTRAKTOR PELAKSANA



PT. MATRA KARYA

Prabadi Suryandaru, ST
Project Manager

JUDUL GAMBAR SKALA

DETAIL RUANG VVIP 1: 70


NO. GAMBAR DISIPLIN

02


TAHUN UK. KERTAS JMLH GBR

2024 A3 06


ASBUILT DRAWING

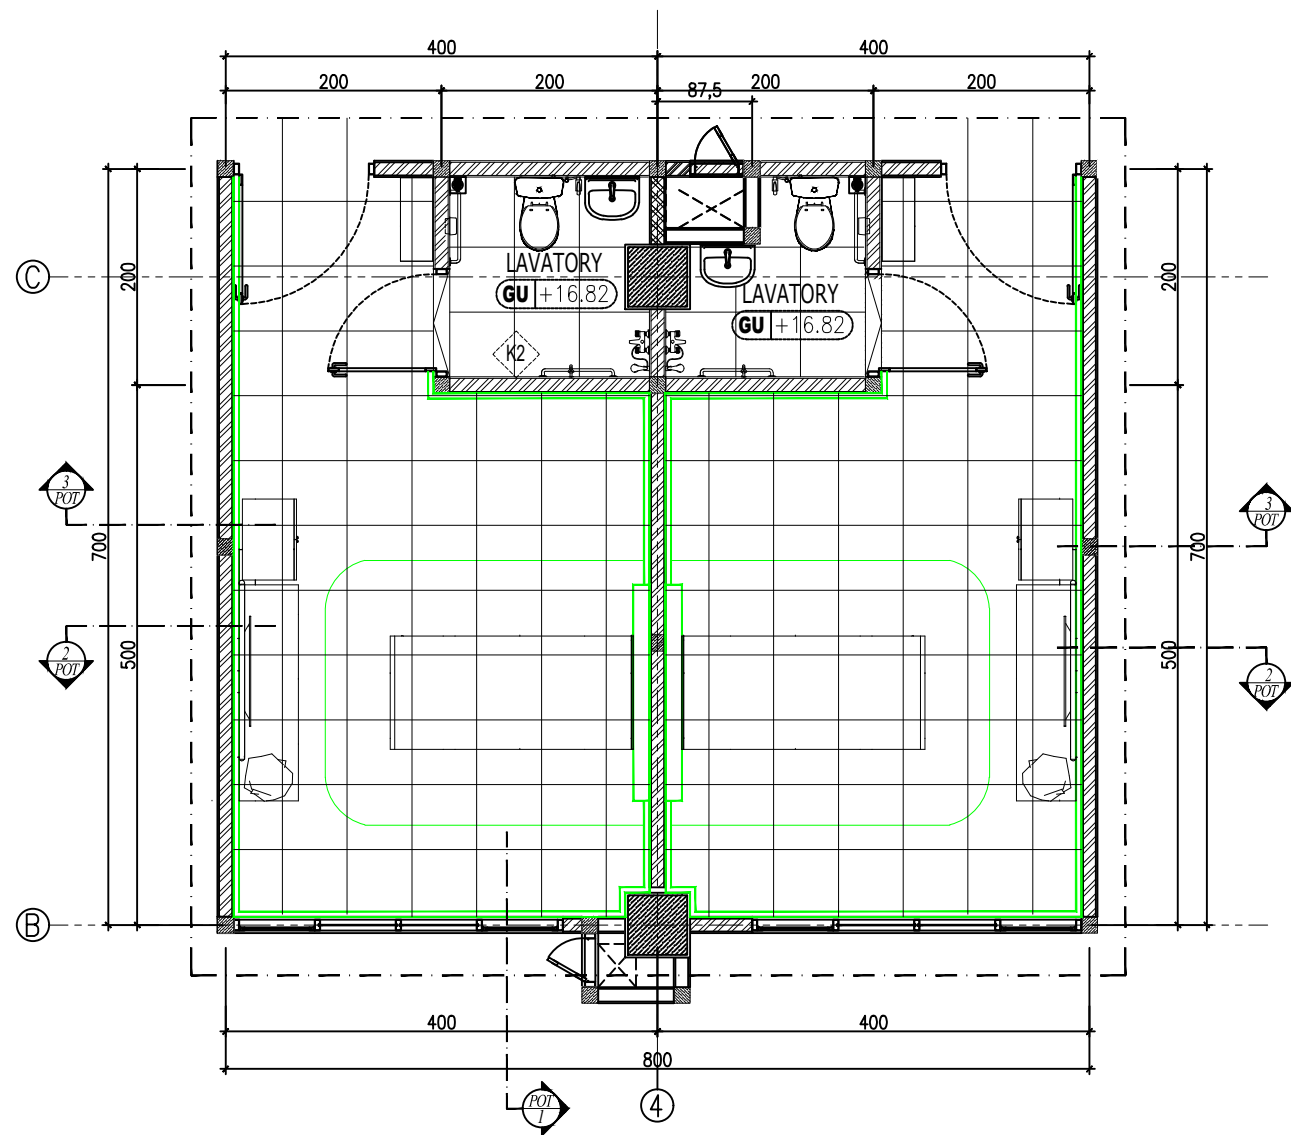


DETAIL RUANG VIP
SKALA 1:70

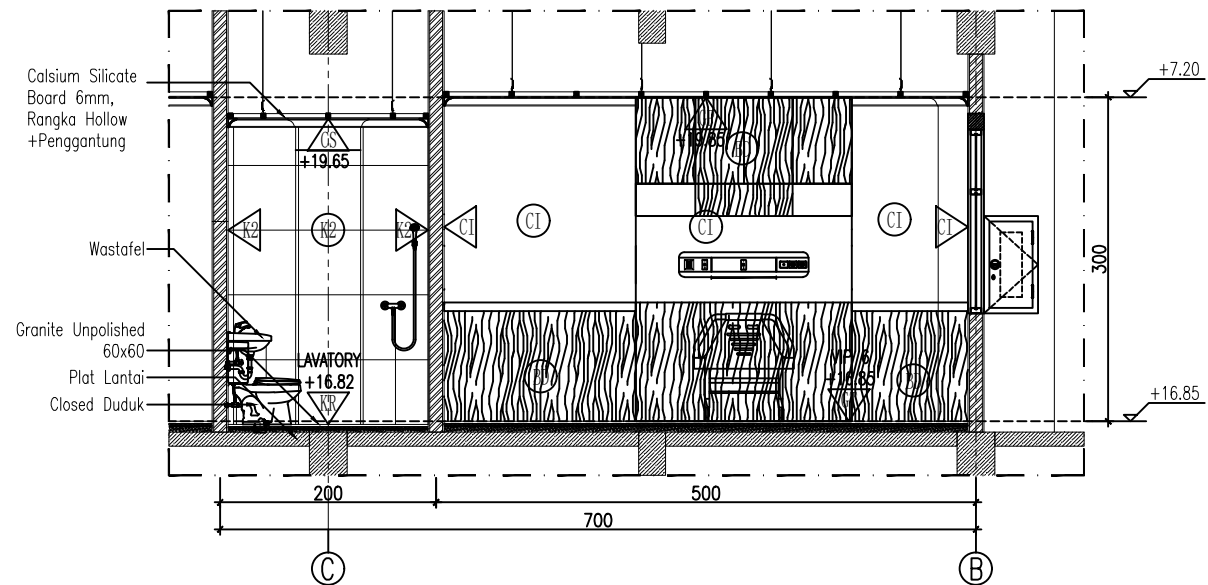

POTONGAN 1-1
SKALA 1:70

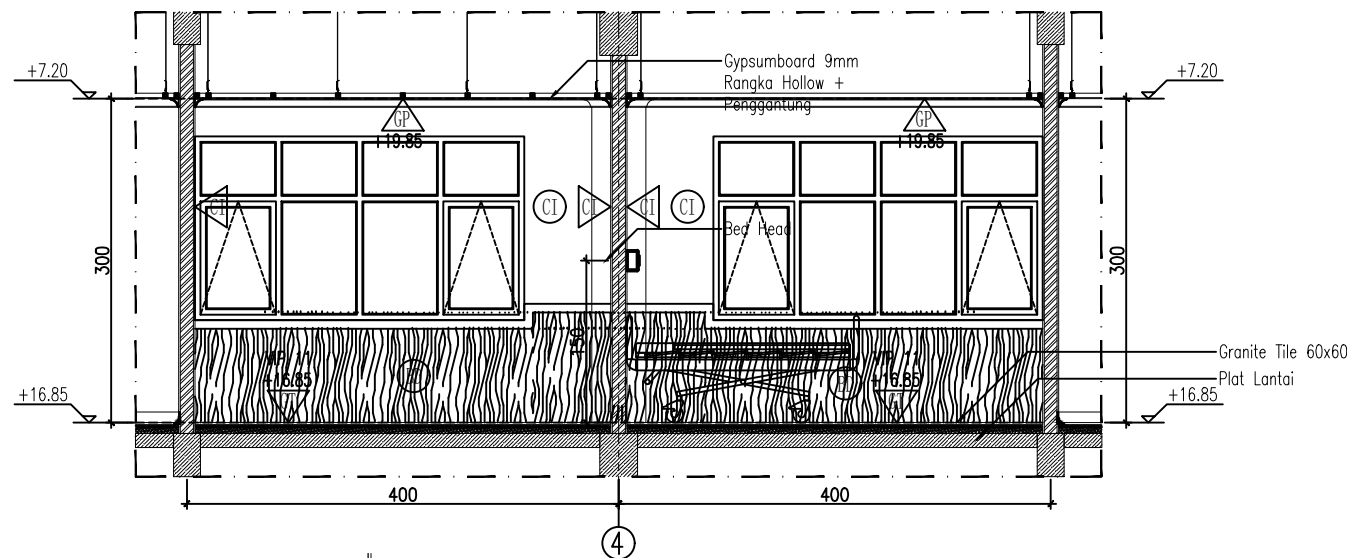

POTONGAN 2-2
SKALA 1:70

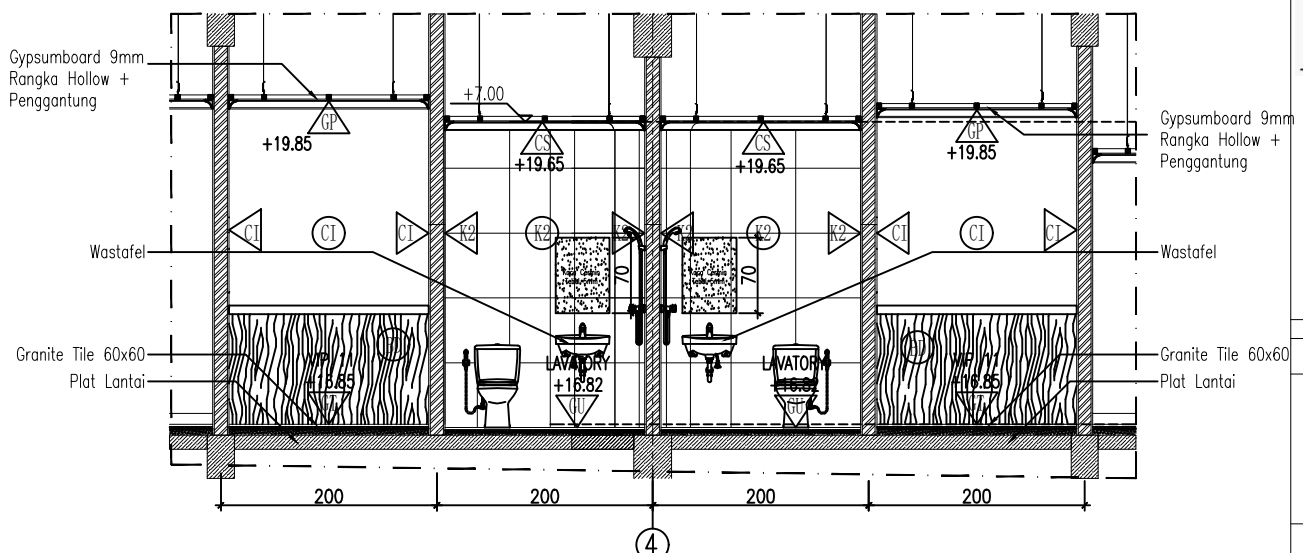

POTONGAN 3-3
SKALA 1:70

KETERANGAN

CI	FINISHING CAT DINDING INTERIOR
CE	FINISHING CAT EKSTERIOR WEATHERSHIELD
K1	FINISHING DINDING GRANITE 60x60 (t = 280 cm)
K2	FINISHING DINDING GRANITE 60x60 (t = 280 cm)
BD	BACKDROP
GP	PLAFON GYPSUMBOARD 9mm
CS	PLAFON CALSIUM SILICATE BOARD 9mm
GT	LANTAI GRANITE TILE POLISHED 60 X 60
GU	GRANITE UNPOLISHED 60 X 60
Fr	FURNITURE (TIDAK TERMASUK DALAM ANGGARAN KONSTRUKSI)

REVISI

PEKERJAAN

PEMBANGUNAN TAHAP II GEDUNG PAVILION VIP DAN VVIP RSUD KARDINAH

LOKASI

JL. AIP.KS. Tubun No.2, Kota Tegal

PEMBERI TUGAS



MENGETAHUI DAN MENSETUJUI

Direktur RSUD KARDINAH Tegal
Merangkap Pejabat Pembuat Komitmen

dr. Haryo Teguh, Sp.s, M.si, Med
NIP: 197 10518 200112 1 001
MANAJEMEN KONTRUKSI (MK)

PT. SOLUSI UTAMA KONSULTAN
PLANNING - ENGINEERING - MANAGEMENT
PT. SOLUSI UTAMA KONSULTAN

Ir. Ahmad Handri Widiyanto, ST., MT.
Team Leader

KONTRAKTOR PELAKSANA



PT. MATRA KARYA

Prabadi Suryandaru, ST
Project Manager

JUDUL GAMBAR SKALA

DETAIL RUANG VIP 1:70






NO. GAMBAR DISIPLIN

03

TAHUN UK. KERTAS JMLH GBR

2024 A3 06

ASBUILT DRAWING

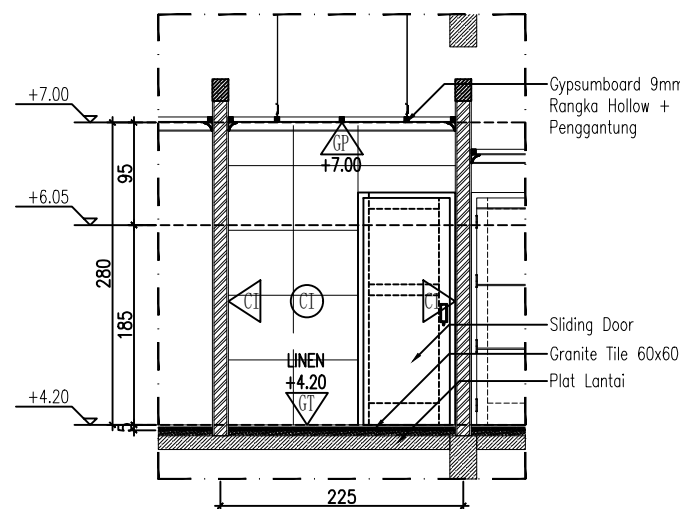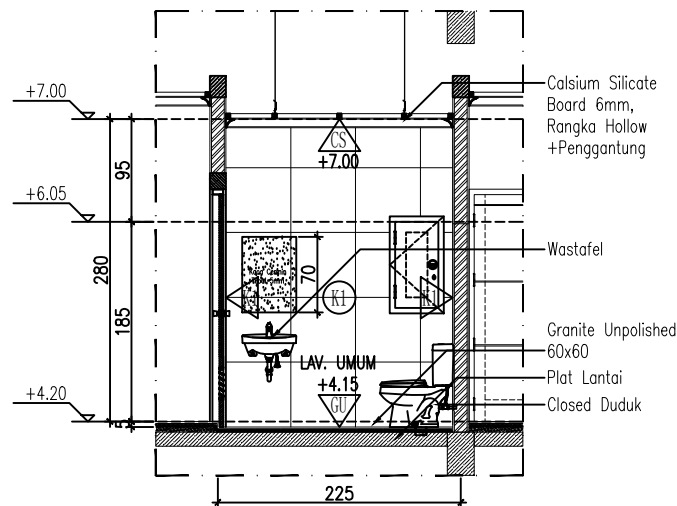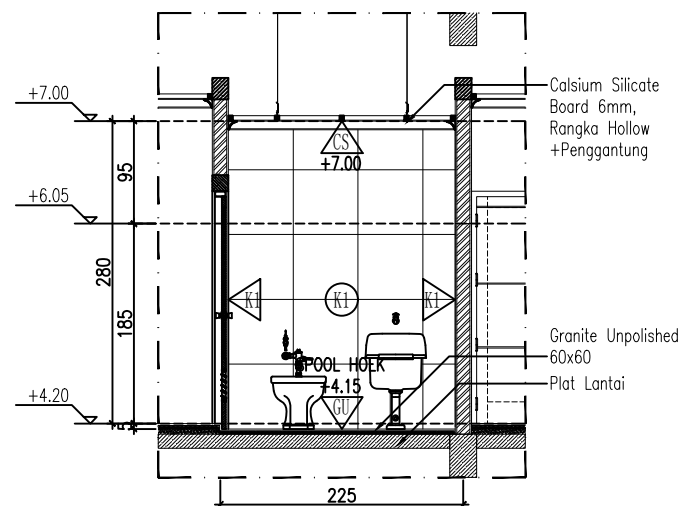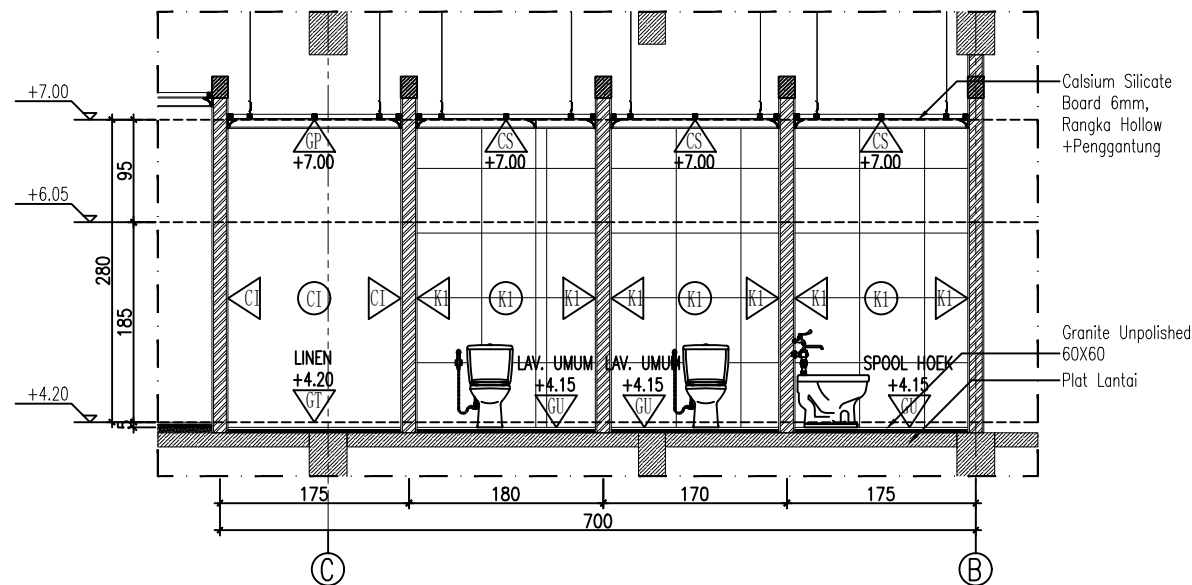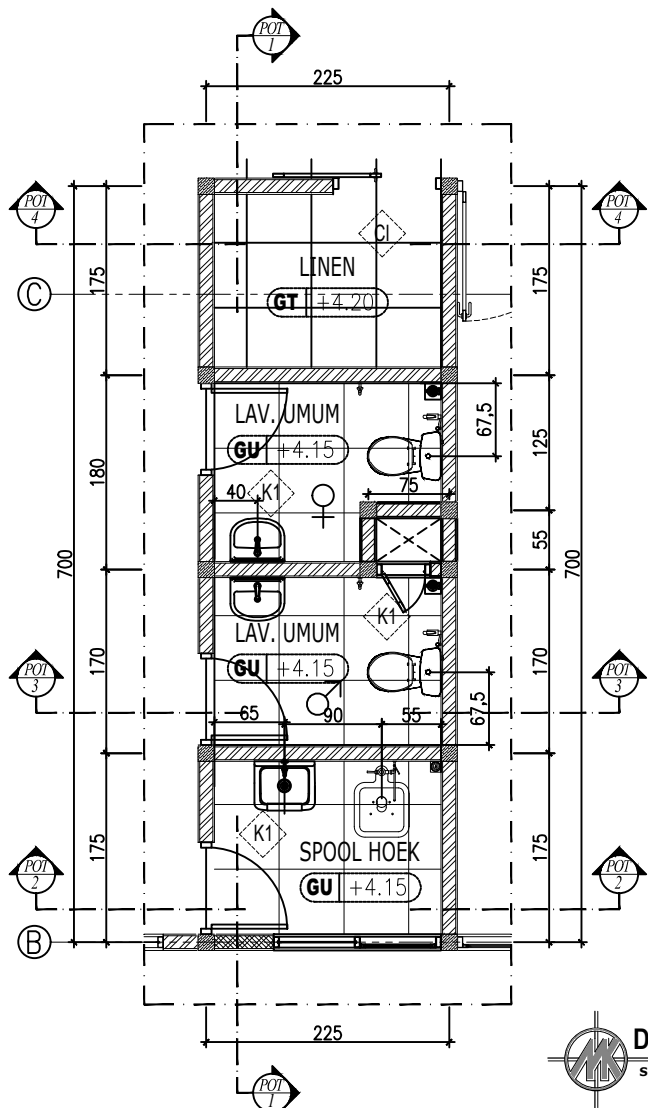

KETERANGAN

CJ	FINISHING CAT DINDING INTERIOR
CE	FINISHING CAT EKSTERIOR WEATHERSHIELD
K1	FINISHING DINDING GRANITE 60x60 (t = 280 cm)
K2	FINISHING DINDING GRANITE 60x60 (t = 280 cm)
BD	BACKDROP
GP	PLAFON GYPSUMBOARD 9mm
CS	PLAFON CALSIUM SILICATE BOARD 6mm
GT	LANTAI GRANITE TILE POLISHED 60 X 60
GU	GRANITE UNPOLISHED 60 X 60
Fr	FURNITURE (TIDAK TERMASUK DALAM ANGGARAN KONSTRUKSI)

REVISI

PEKERJAAN

PEMBANGUNAN TAHAP II GEDUNG
PAVILIUN VIP DAN VVIP RSUD KARDINAH

LOKASI

JL. AIP.KS. Tubun No.2, Kota Tegal

PEMBERI TUGAS



MENGETAHUI DAN MENSETUJUI

Direktur RSUD KARDINAH Tegal
Merangkap Pejabat Pembuat Komitmen

dr. Haryo Teguh, Sp.s, M.si, Med
NIP: 197 10518 200112 1 001

MANAJEMEN KONTRUKSI (MK)



PT. SOLUSI UTAMA KONSULTAN

Ir. Ahmad Handri Widiyanto, ST., MT.
Team Leader

KONTRAKTOR PELAKSANA



PT. MATRA KARYA

Prabadi Suryandaru, ST
Project Manager

JUDUL GAMBAR

DETAIL LAVATORY DAN LINEN

SKALA

1 : 70

NO. GAMBAR

04

DISIPLIN

TAHUN

2024



UK. KERTAS


A3

JMLH GBR


06

ASBUILT DRAWING

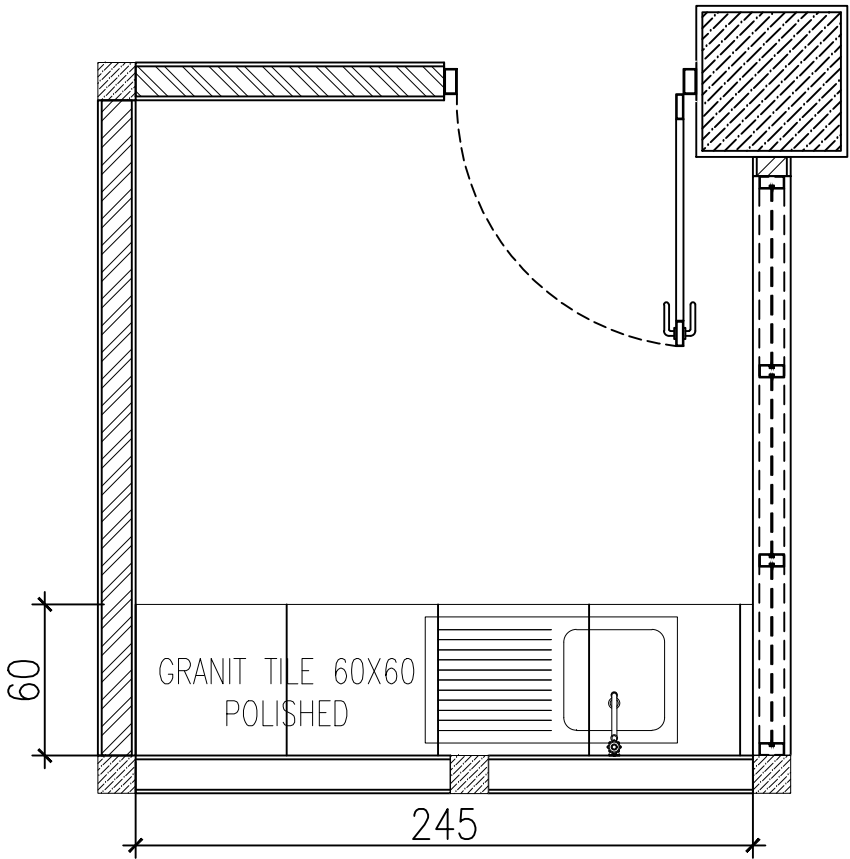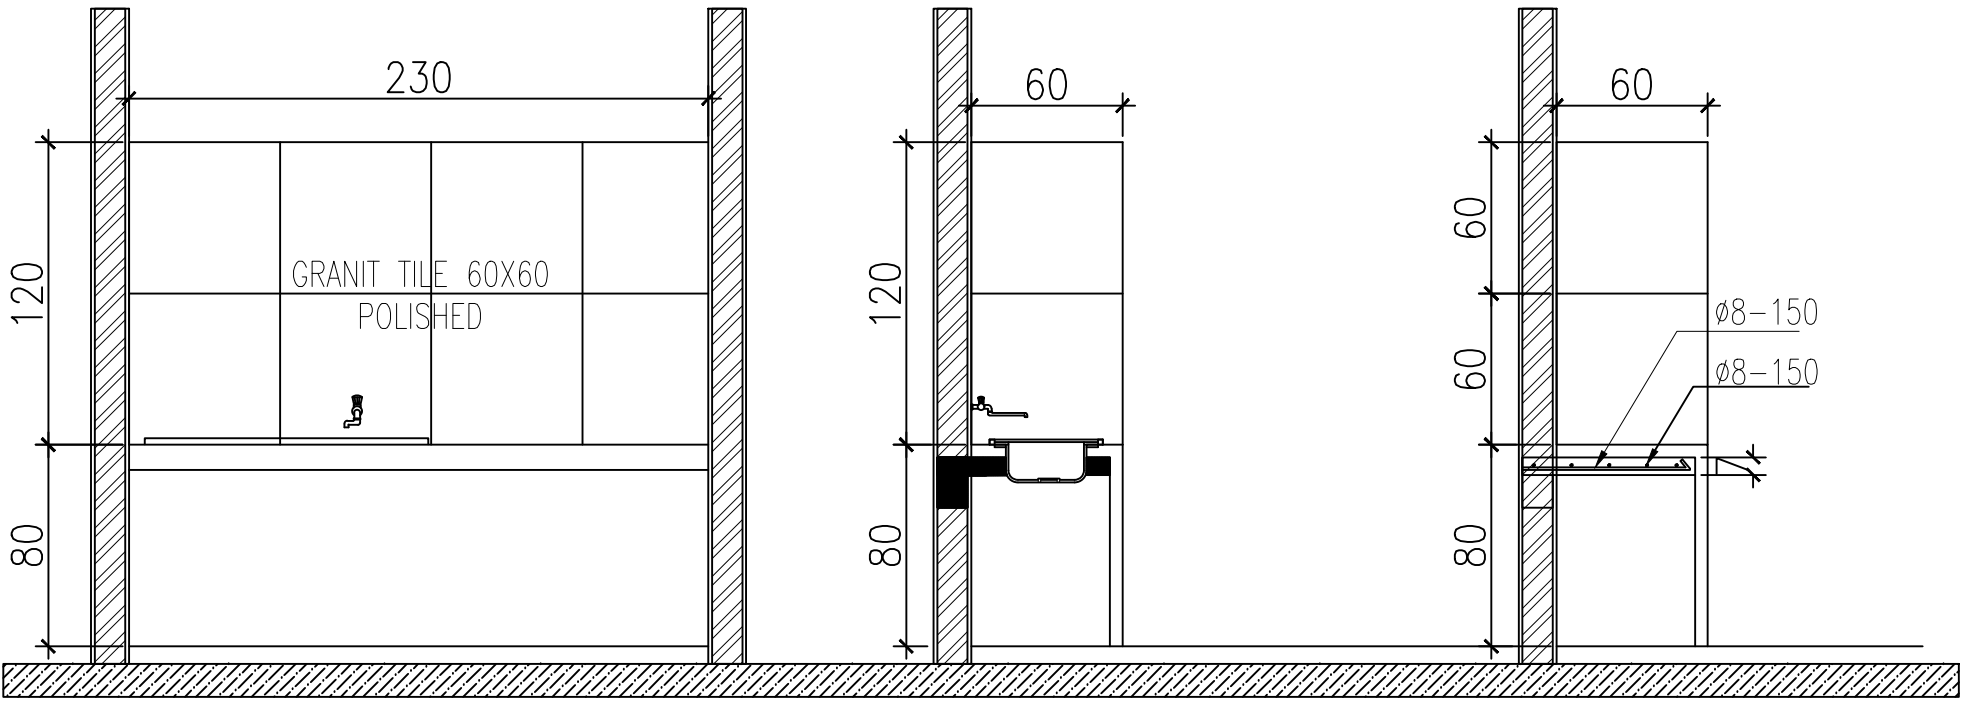


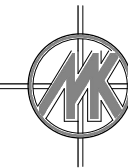 **DETAIL PANTRY**
SKALA 1:50


KETERANGAN			
REVISI			
PEKERJAAN			
PEMBANGUNAN TAHAP II GEDUNG PAVILIUN VIP DAN VVIP RSUD KARDINAH			
LOKASI			
JL. AIP.KS. Tubun No.2, Kota Tegal			
PEMBERI TUGAS			
 PEMERINTAH KOTA TEGAL RUMAH SAKIT UMUM DAERAH KARDINAH Jl. AIP. KS. Tubun No. 2 Kota Tegal Telp. (0283) 585377 / 584477 / 584677 / 541808, Faks (0283) 553131 Kode Pos 82124 Web: http://www.mahandiri.org/ptk.go.id - E-mail: ...			
MENGETAHUI DAN MENSETUJUI			
Direktur RSUD KARDINAH Tegal Merangkap Pejabat Pembuat Komitmen			
dr. Haryo Teguh, Sp.s, M.si, Med NIP: 197 10518 200112 1 001 MANAJEMEN KONTRUKSI (MK)			
 PT. SOLUSI UTAMA KONSULTAN PLANNING - ENGINEERING - MANAGEMENT PT. SOLUSI UTAMA KONSULTAN			
Ir. Ahmad Handri Widiyanto, ST., MT. Team Leader			
KONTRAKTOR PELAKSANA			
 PT. MATRA KARYA General Contractor Alamat : Jl. Palagan Temon Palagan Ringkang Srengaji - Srengaji Temon Email: matra.karya@gmail.com, Bk: matra.karya... Telp: 0274-430734-420735  PT. MATRA KARYA			
Prabadi Suryandaru, ST Project Manager			
JUDUL GAMBAR		SKALA	
DETAIL PANTRY		1 : 50	
NO. GAMBAR		DISIPLIN	
05			
TAHUN	UK. KERTAS	JMLH GBR	
2024	A3	06	
ASBUILT DRAWING			

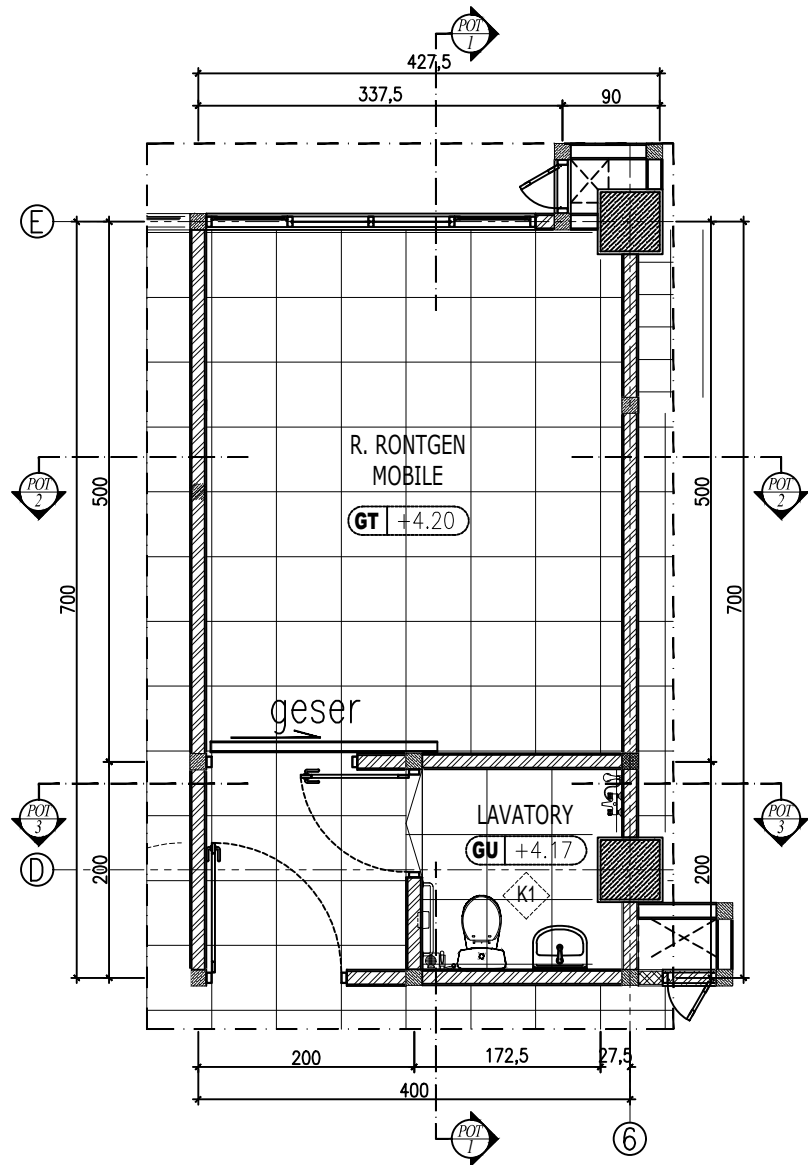


DENAH RONTGEN MOBILE
SKALA 1:70

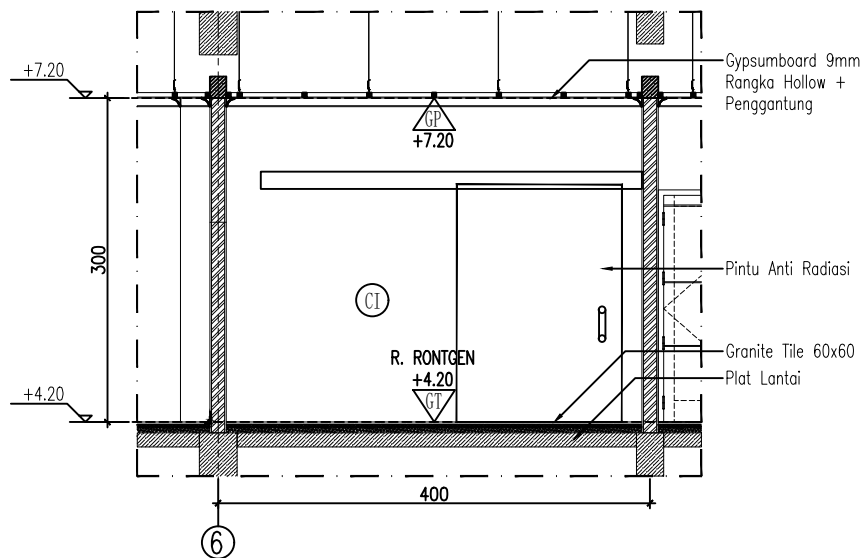

POTONGAN 2-2
SKALA 1:70

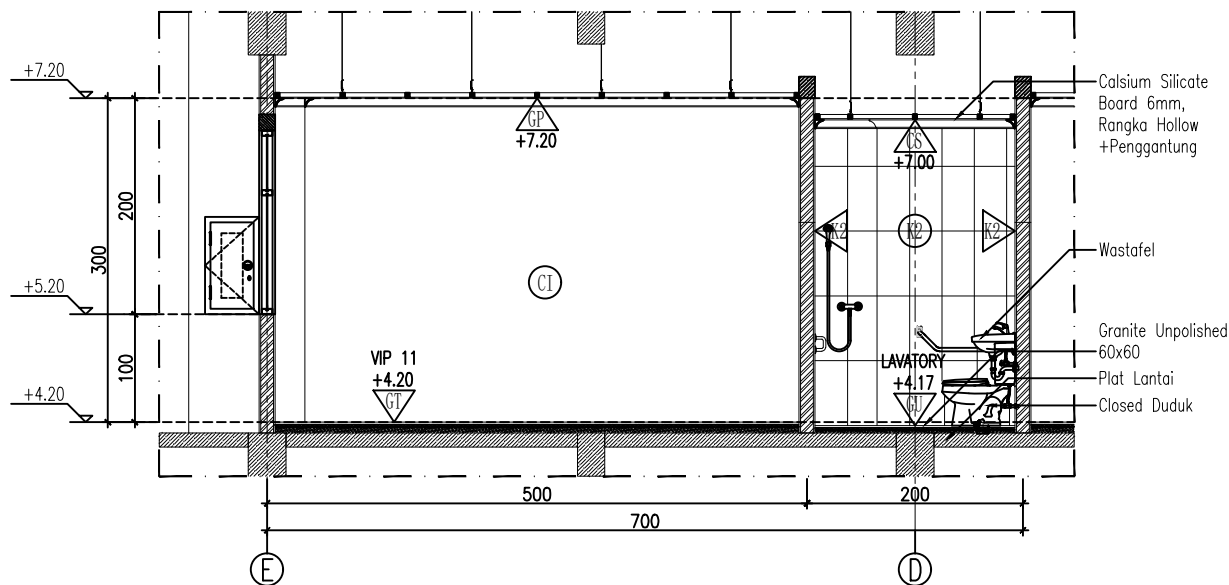

POTONGAN 1-1
SKALA 1:70

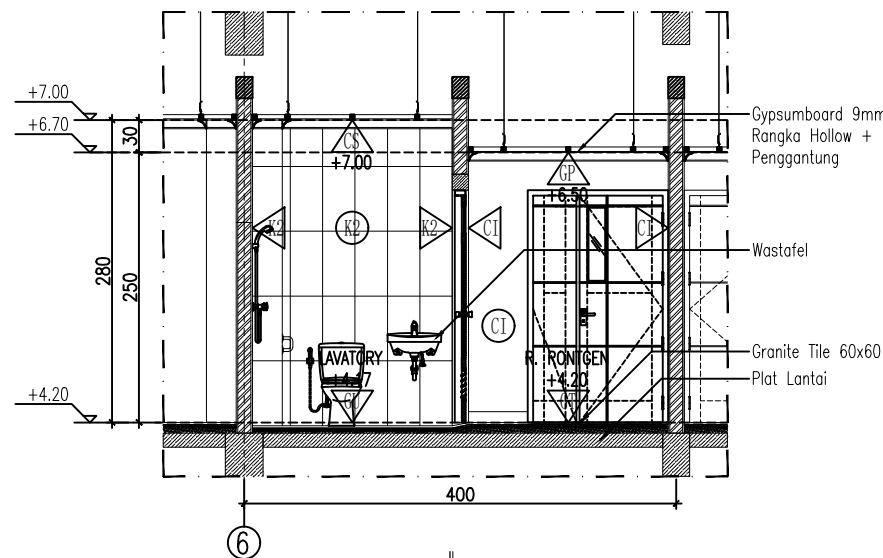

POTONGAN 3-3
SKALA 1:70

KETERANGAN

CJ	FINISHING CAT DINDING INTERIOR
CE	FINISHING CAT EKSTERIOR WEATHERSHIELD
K1	FINISHING DINDING GRANITE 60x60 (t = 280 cm)
K2	FINISHING DINDING GRANITE 60x60 (t = 280 cm)
BD	BACKDROP
GP	PLAFON GYPSUMBOARD 9mm
CS	PLAFON CALSIUM SILICATE BOARD 6mm
GT	LANTAI GRANITE TILE POLISHED 60 X 60
GU	GRANITE UNPOLISHED 60 X 60
Fr	FURNITURE (TIDAK TERMASUK DALAM ANGGARAN KONSTRUKSI)

REVISI

PEKERJAAN

PEMBANGUNAN TAHAP II GEDUNG PAVILION VIP DAN VVIP RSUD KARDINAH

LOKASI

JL. AIP.KS. Tubun No.2, Kota Tegal

PEMBERI TUGAS



MENGETAHUI DAN MENSETUJUI

Direktur RSUD KARDINAH Tegal
Merangkap Pejabat Pembuat Komitmen

dr. Haryo Teguh, Sp.s, M.si, Med
NIP: 197 10518 200112 1 001

MANAJEMEN KONTRUKSI (MK)



PT. SOLUSI UTAMA KONSULTAN

Ir. Ahmad Handri Widiyanto, ST., MT.
Team Leader

KONTRAKTOR PELAKSANA



PT. MATRA KARYA

Prabadi Suryandaru, ST
Project Manager

JUDUL GAMBAR

DETAIL RONTGEN MOBILE

SKALA

1 : 70

NO. GAMBAR

06

DISIPLIN

TAHUN

2024


UK. KERTAS

A3


JMLH GBR

06


ASBUILT DRAWING

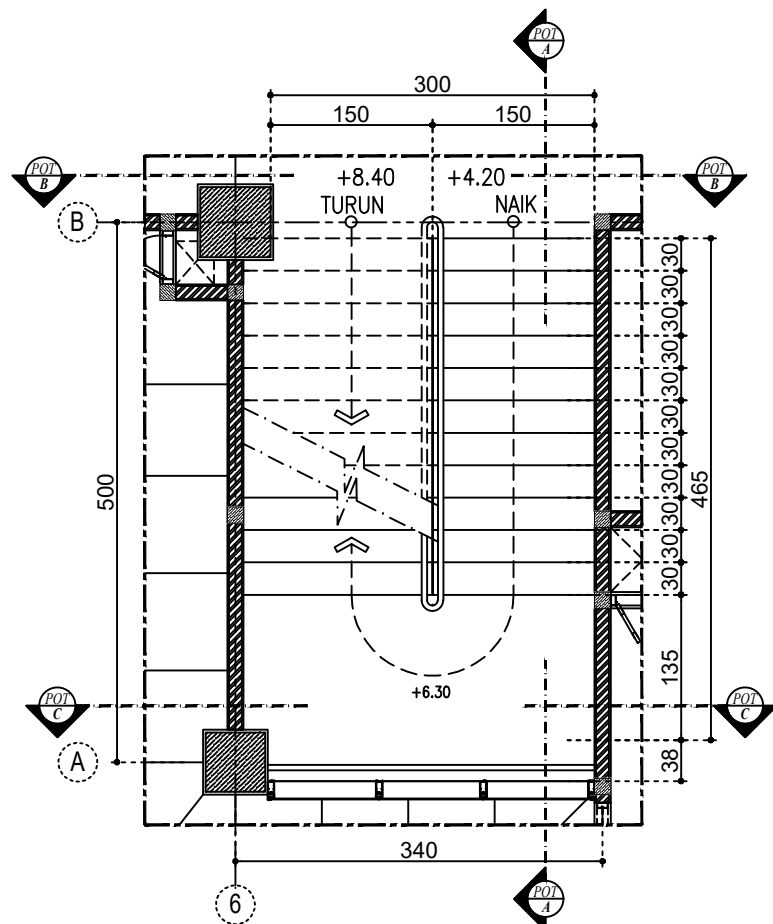


DENAH TANGGA LANTAI 02 - LANTAI 03
(TANGGA UTAMA)

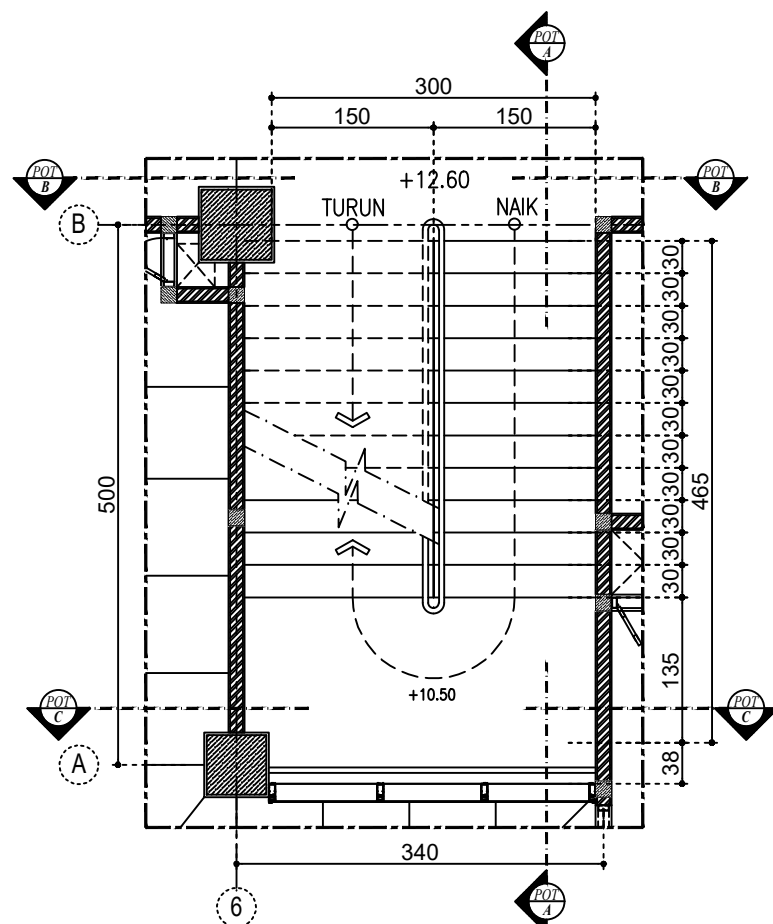

DENAH TANGGA LANTAI 03 - LANTAI 04
(TANGGA UTAMA)

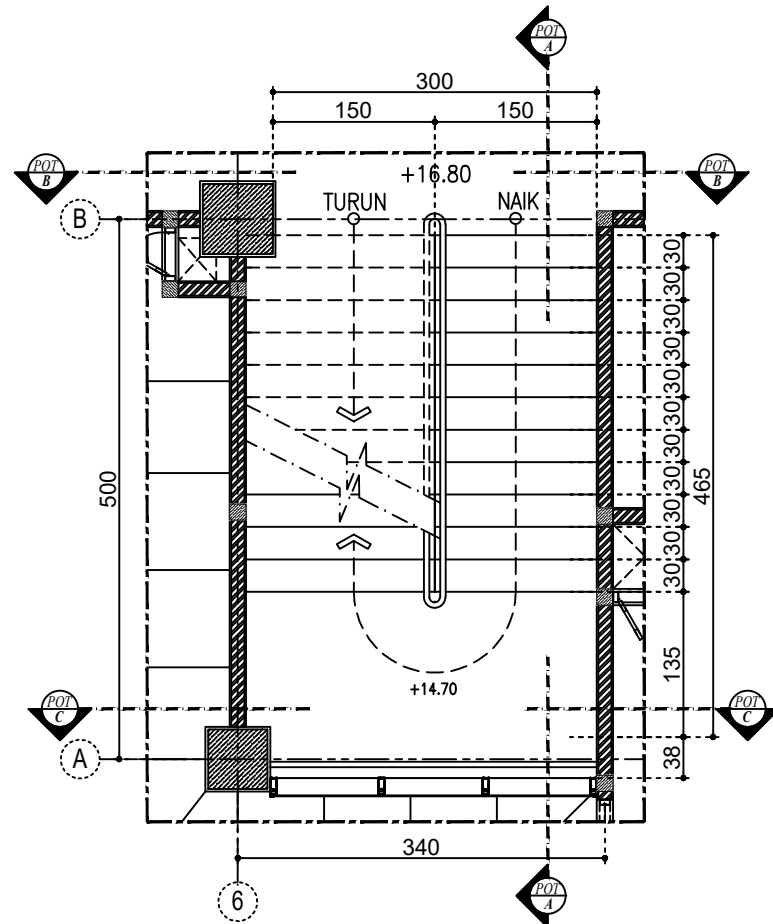

DENAH TANGGA LANTAI 04 - LANTAI 05
(TANGGA UTAMA)

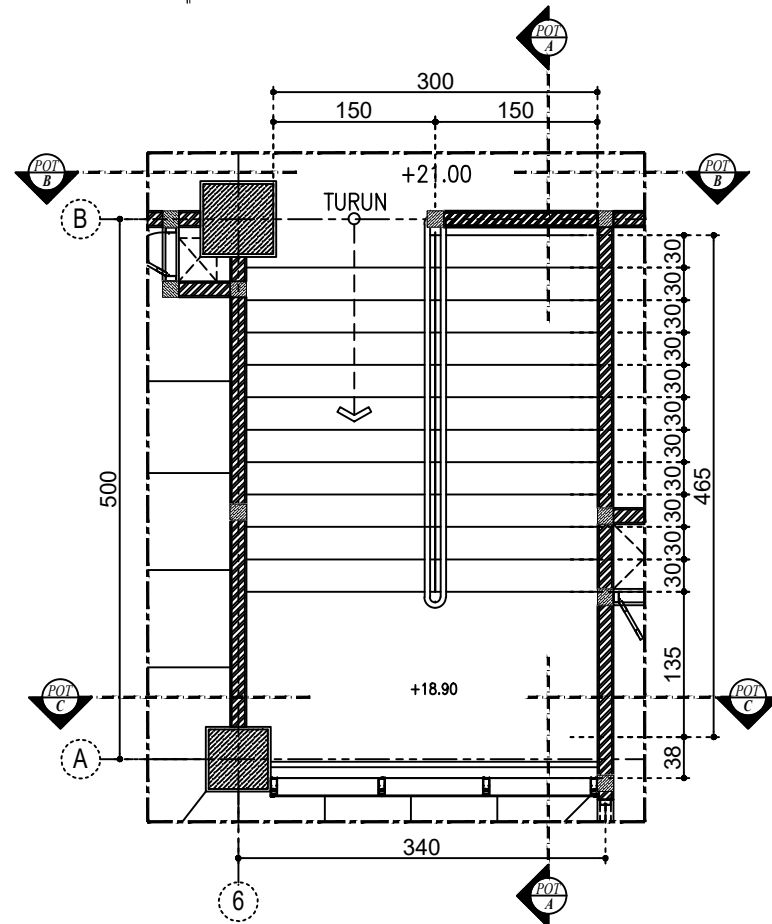

DENAH TANGGA LANTAI 05- LANTAI ATAP
(TANGGA UTAMA)



KETERANGAN

REVISI

PEKERJAAN

PEMBANGUNAN TAHAP II GEDUNG
PAVILIUN VIP DAN VVIP RSUD KARDINAH

LOKASI

JL. AIP.KS. Tubun No.2, Kota Tegal

PEMBERI TUGAS

PEMERINTAH KOTA TEGAL
RUMAH SAKIT UMUM DAERAH KARDINAH
Jl. AIP. KS. Tubun No. 2 Kota Tegal
Telp. (0283) 583377 / 584477 / 584677 / 541958, Fax (0283) 553131 Kode Pos 81214

MENGETAHUI DAN MENSETUJUI

Direktur RSUD KARDINAH Tegal
Merangkap Pejabat Pembuat Komitmen

dr. Haryo Teguh, Sp.s, M.si, Med
NIP: 197 10518 200112 1 001

MANAJEMEN KONTRUKSI (MK)

PT. SOLUSI UTAMA KONSULTAN
PLANNING - ENGINEERING - MANAGEMENT

PT. SOLUSI UTAMA KONSULTAN

Ir. Ahmad Handri Widiyanto, ST., MT.
Team Leader

KONTRAKTOR PELAKSANA

PT. MATRA KARYA
General Contractor
Alamat: Jl. Palagan Tumen Palagan Ringkang Subukin - Soreng Tegal
Email: matrakarya@matrakarya.com, Bk: matrakarya@matrakarya.com
Telp. 0274-430714-420733

PT. MATRA KARYA

Prabadi Suryandaru, ST
Project Manager

JUDUL GAMBAR

SKALA

DENAH TANGGA A

1 : 60

NO. GAMBAR

DISIPLIN

01

TAHUN

UK. KERTAS



JMLH GBR

2024

A3

07

ASBUILT DRAWING

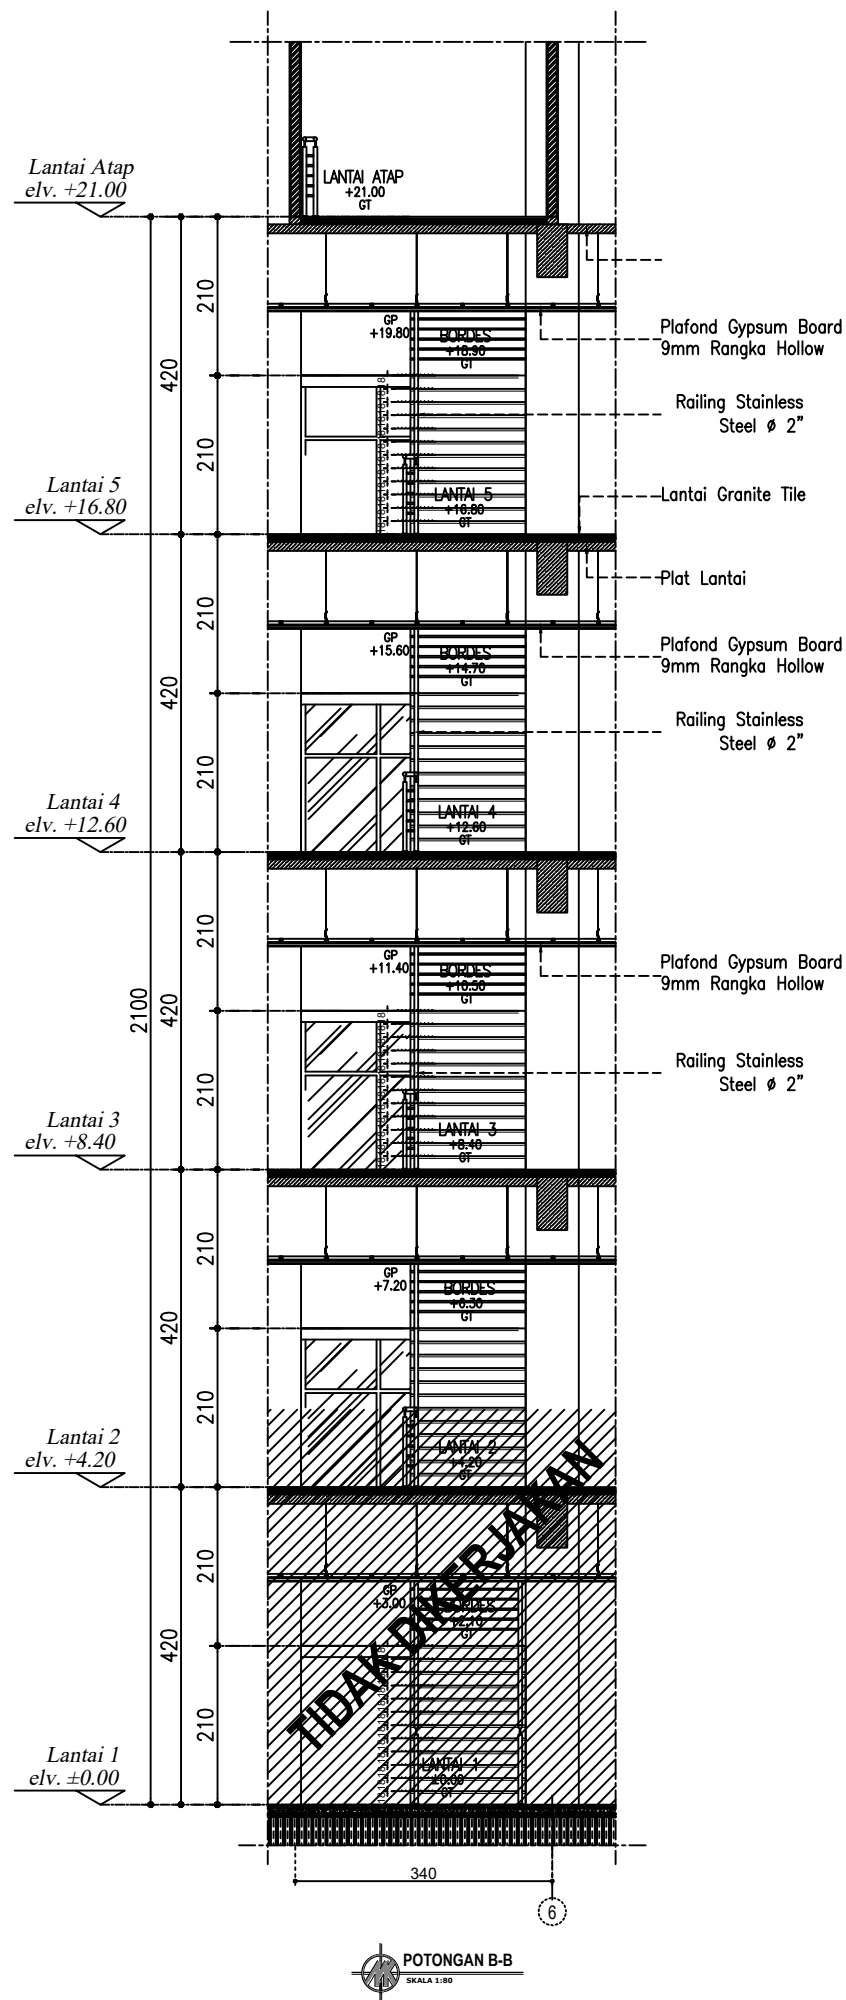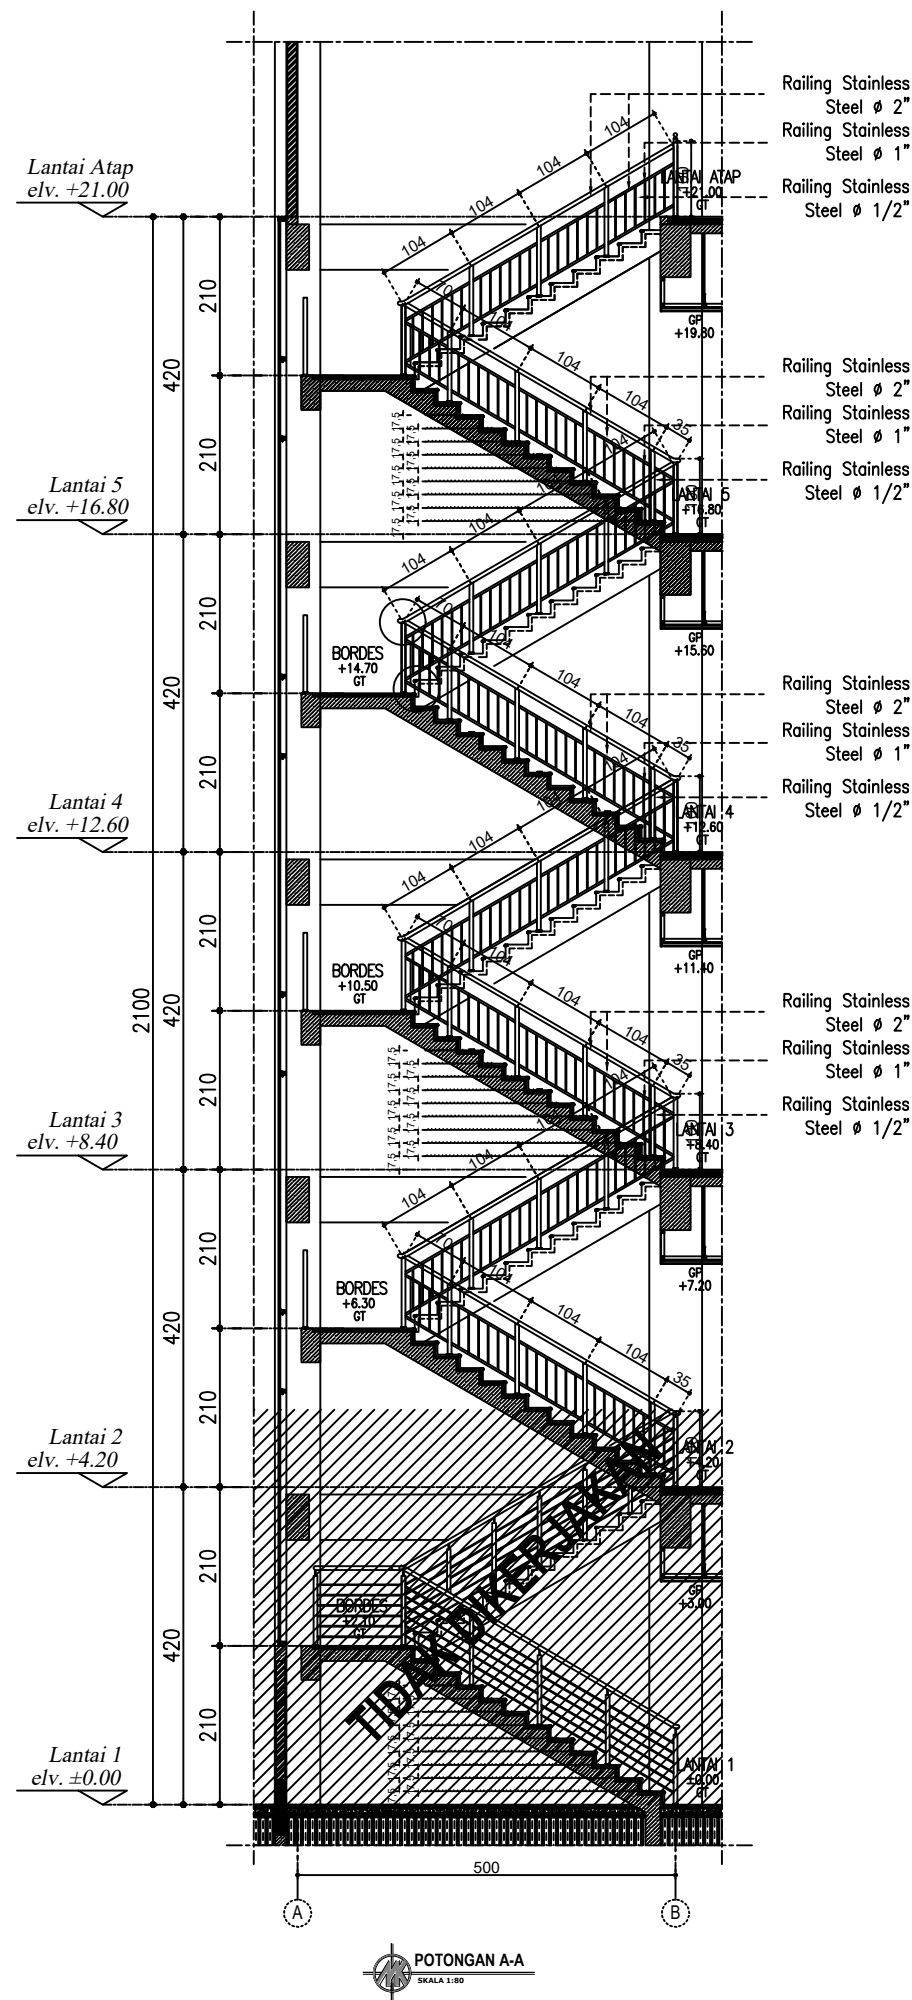

KETERANGAN

REVISI

PEKERJAAN

PEMBANGUNAN TAHAP II GEDUNG
PAVILIUN VIP DAN VVIP RSUD KARDINAH

LOKASI

JL. AIP.KS. Tubun No.2, Kota Tegal

PEMBERI TUGAS



MENGETAHUI DAN MENSETUJUI

Direktur RSUD KARDINAH Tegal
Merangkap Pejabat Pembuat Komitmen

dr. Haryo Teguh, Sp.s, M.si, Med
NIP: 197 10518 200112 1 001

MANAJEMEN KONTRUKSI (MK)



PT. SOLUSI UTAMA KONSULTAN

Ir. Ahmad Handri Widiyanto, ST., MT.
Team Leader

KONTRAKTOR PELAKSANA



PT. MATRA KARYA

Prabadi Suryandaru, ST
Project Manager

JUDUL GAMBAR

SKALA

POTONGAN TANGGA A

1 : 100

NO. GAMBAR

DISIPLIN

02

TAHUN

UK. KERTAS




JMLH GBR

2024


A3

07

ASBUILT DRAWING

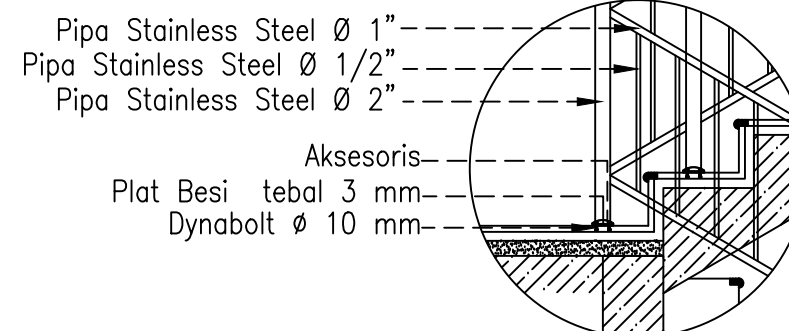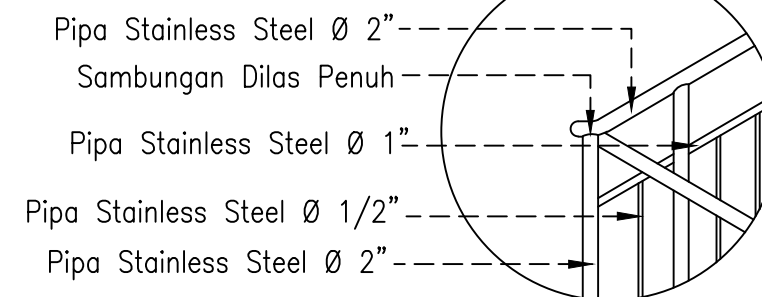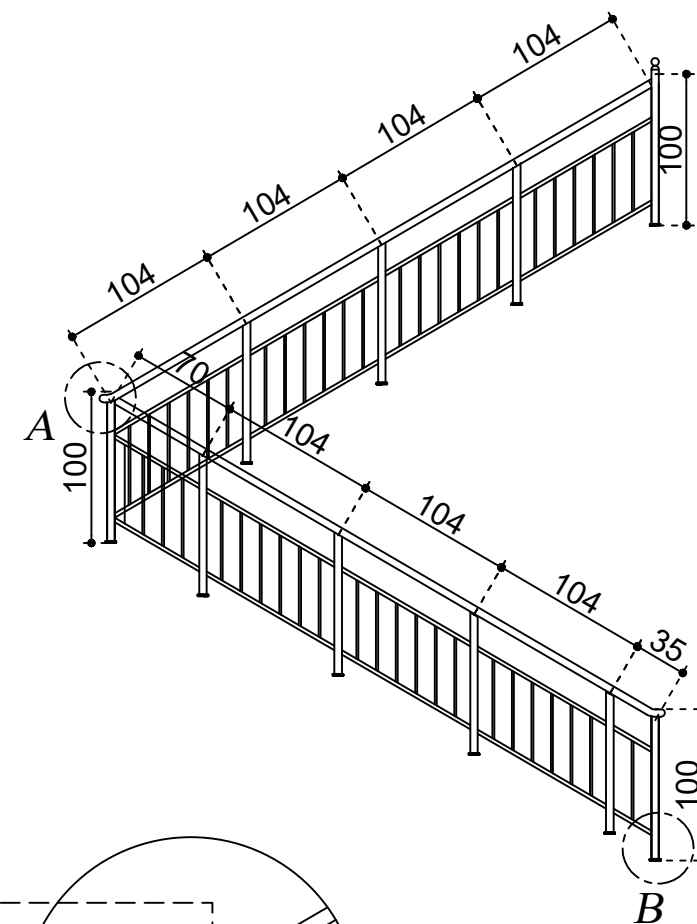


KETERANGAN		
REVISI		
PEKERJAAN		
PEMBANGUNAN TAHAP II GEDUNG PAVILIUN VIP DAN VVIP RSUD KARDINAH		
LOKASI		
JL. AIP.KS. Tubun No.2, Kota Tegal		
PEMBERI TUGAS		
 PEMERINTAH KOTA TEGAL RUMAH SAKIT UMUM DAERAH KARDINAH Jl. AIP. KS. Tubun No. 2 Kota Tegal Telp. (0283) 552771 / 552477 / 552577 / 541938, Faks (0283) 553131 Kode Pos 52124 Web : http://www.rsudkardinah.koparkota.go.id – E-mail :		
MENGETAHUI DAN MENSETUJUI		
Direktur RSUD KARDINAH Tegal Mengrangkap Pejabat Pembuat Komitmen		
dr. Haryo Teguh, Sp.s, M.si, Med NIP: 197 10518 200112 1 001		
MANAJEMEN KONTRUKSI (MK)		
 PT. SOLUSI UTAMA KONSULTAN PLANNING - ENGINEERING - MANAGEMENT PT. SOLUSI UTAMA KONSULTAN		
Ir. Ahmad Handri Widiyanto, ST., MT. Team Leader		
KONTRAKTOR PELAKSANA		
 PT. MATRA KARYA General Contractor  KAN LSBMK3-006-IDN PT. MATRA KARYA		
Prabadi Suryandaru, ST Project Manager		
JUDUL GAMBAR	SKALA	
DETAIL RAILLING	1 : 50	
NO. GAMBAR	DISIPLIN	
03		
TAHUN	UK. KERTAS	JMLH GBR
2024	A3	07
ASBUILT DRAWING		

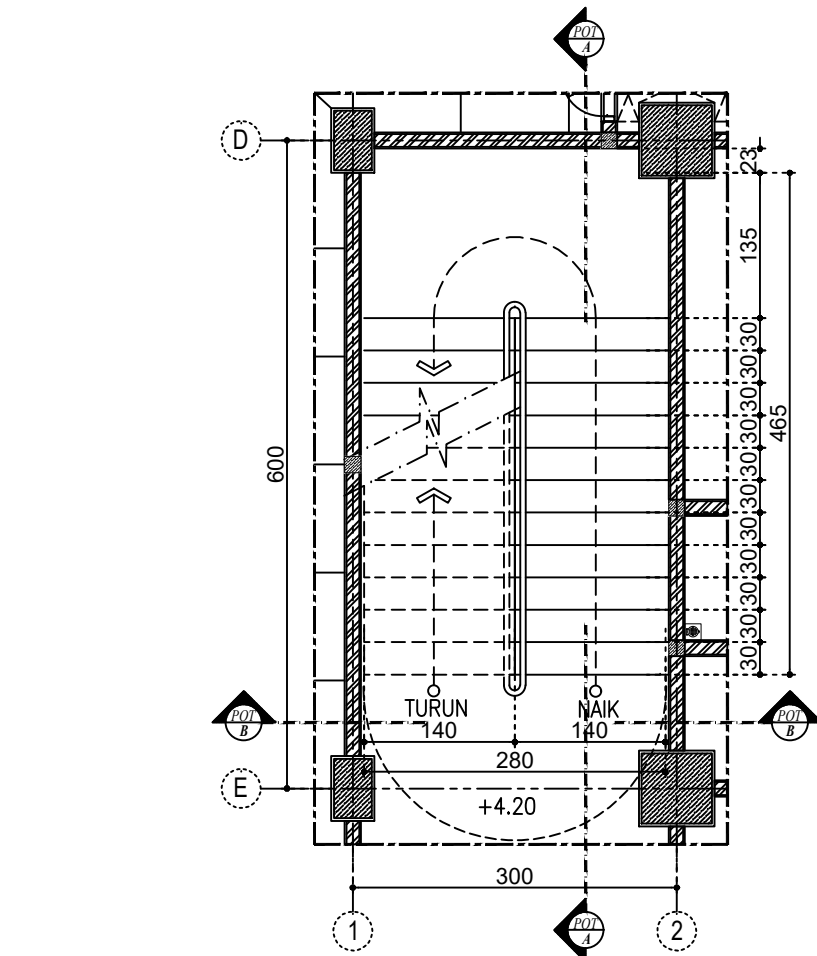


DENAH TANGGA LANTAI 02 - LANTAI 04
(TANGGA DARURAT)

SKALA 1:60

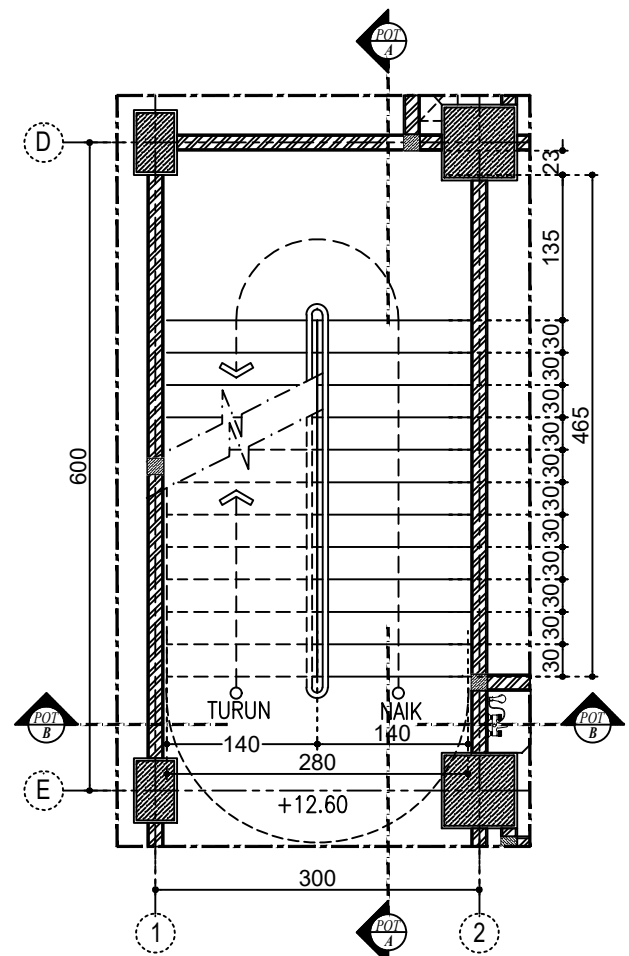


DENAH TANGGA LANTAI 04 - LANTAI 05
(TANGGA DARURAT)

SKALA 1:60

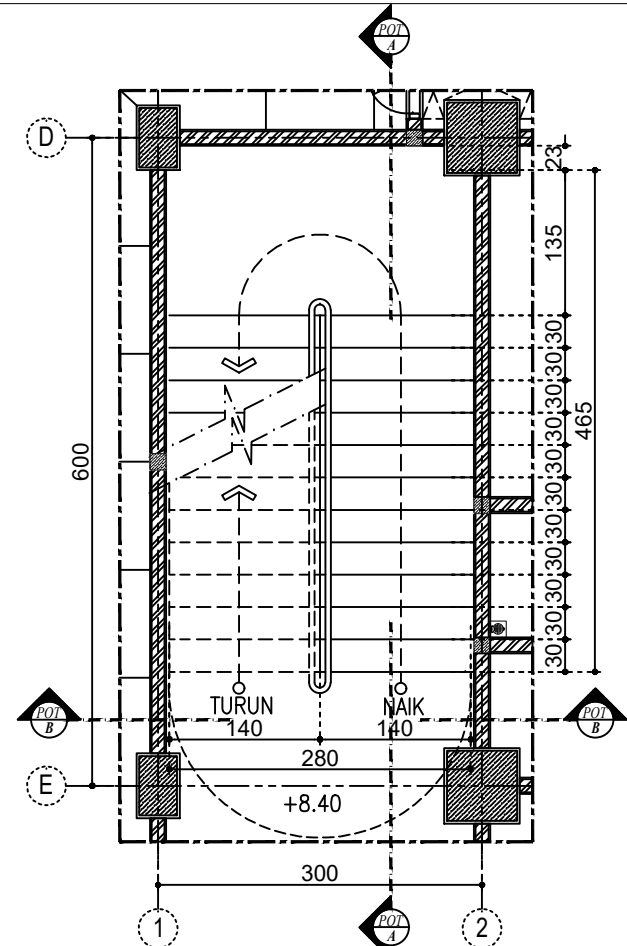

DENAH TANGGA LANTAI 03 - LANTAI 04
(TANGGA DARURAT)

SKALA 1:60

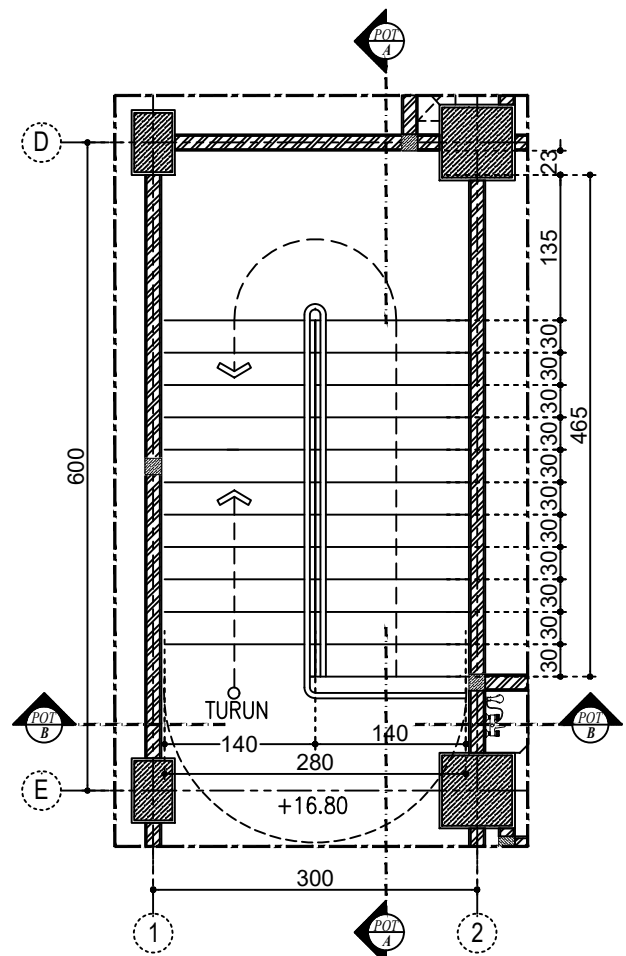

DENAH TANGGA LANTAI 05- LANTAI ATAP
(TANGGA DARURAT)

SKALA 1:60

KETERANGAN

REVISI

PEKERJAAN

PEMBANGUNAN TAHAP II GEDUNG
PAVILIUN VIP DAN VVIP RSUD KARDINAH

LOKASI

JL. AIP.KS. Tubun No.2, Kota Tegal

PEMBERI TUGAS

PEMERINTAH KOTA TEGAL
RUMAH SAKIT UMUM DAERAH KARDINAH
Jl. AIP. KS. Tubun No. 2 Kota Tegal
Telp. (0283) 585377 / 584477 / 586777 / 541858, Fax (0283) 553131 Kode Pos 52124

MENGETAHUI DAN MENSETUJUI

Direktur RSUD KARDINAH Tegal
Merangkap Pejabat Pembuat Komitmen

dr. Haryo Teguh, Sp.s, M.si, Med
NIP: 197 10518 200112 1 001

MANAJEMEN KONTRUKSI (MK)

PT. SOLUSI UTAMA KONSULTAN
PLANNING - ENGINEERING - MANAGEMENT

PT. SOLUSI UTAMA KONSULTAN

Ir. Ahmad Handri Widiyanto, ST., MT.
Team Leader

KONTRAKTOR PELAKSANA

PT. MATRA KARYA
General Contractor
Alamat: Jl. Pajagan Temon Pajagan Sragen Kabupaten Sragen
Email: matrakarya@matrakarya.com, Bk: matrakarya@matrakarya.com
Telp. 0275-430714, 420753

PT. MATRA KARYA

Prabadi Suryandaru, ST
Project Manager

JUDUL GAMBAR

SKALA

DENAH TANGGA B

1 : 60

NO. GAMBAR

DISIPLIN

04

TAHUN

UK. KERTAS


JMLH GBR

2024


A3

07

ASBUILT DRAWING

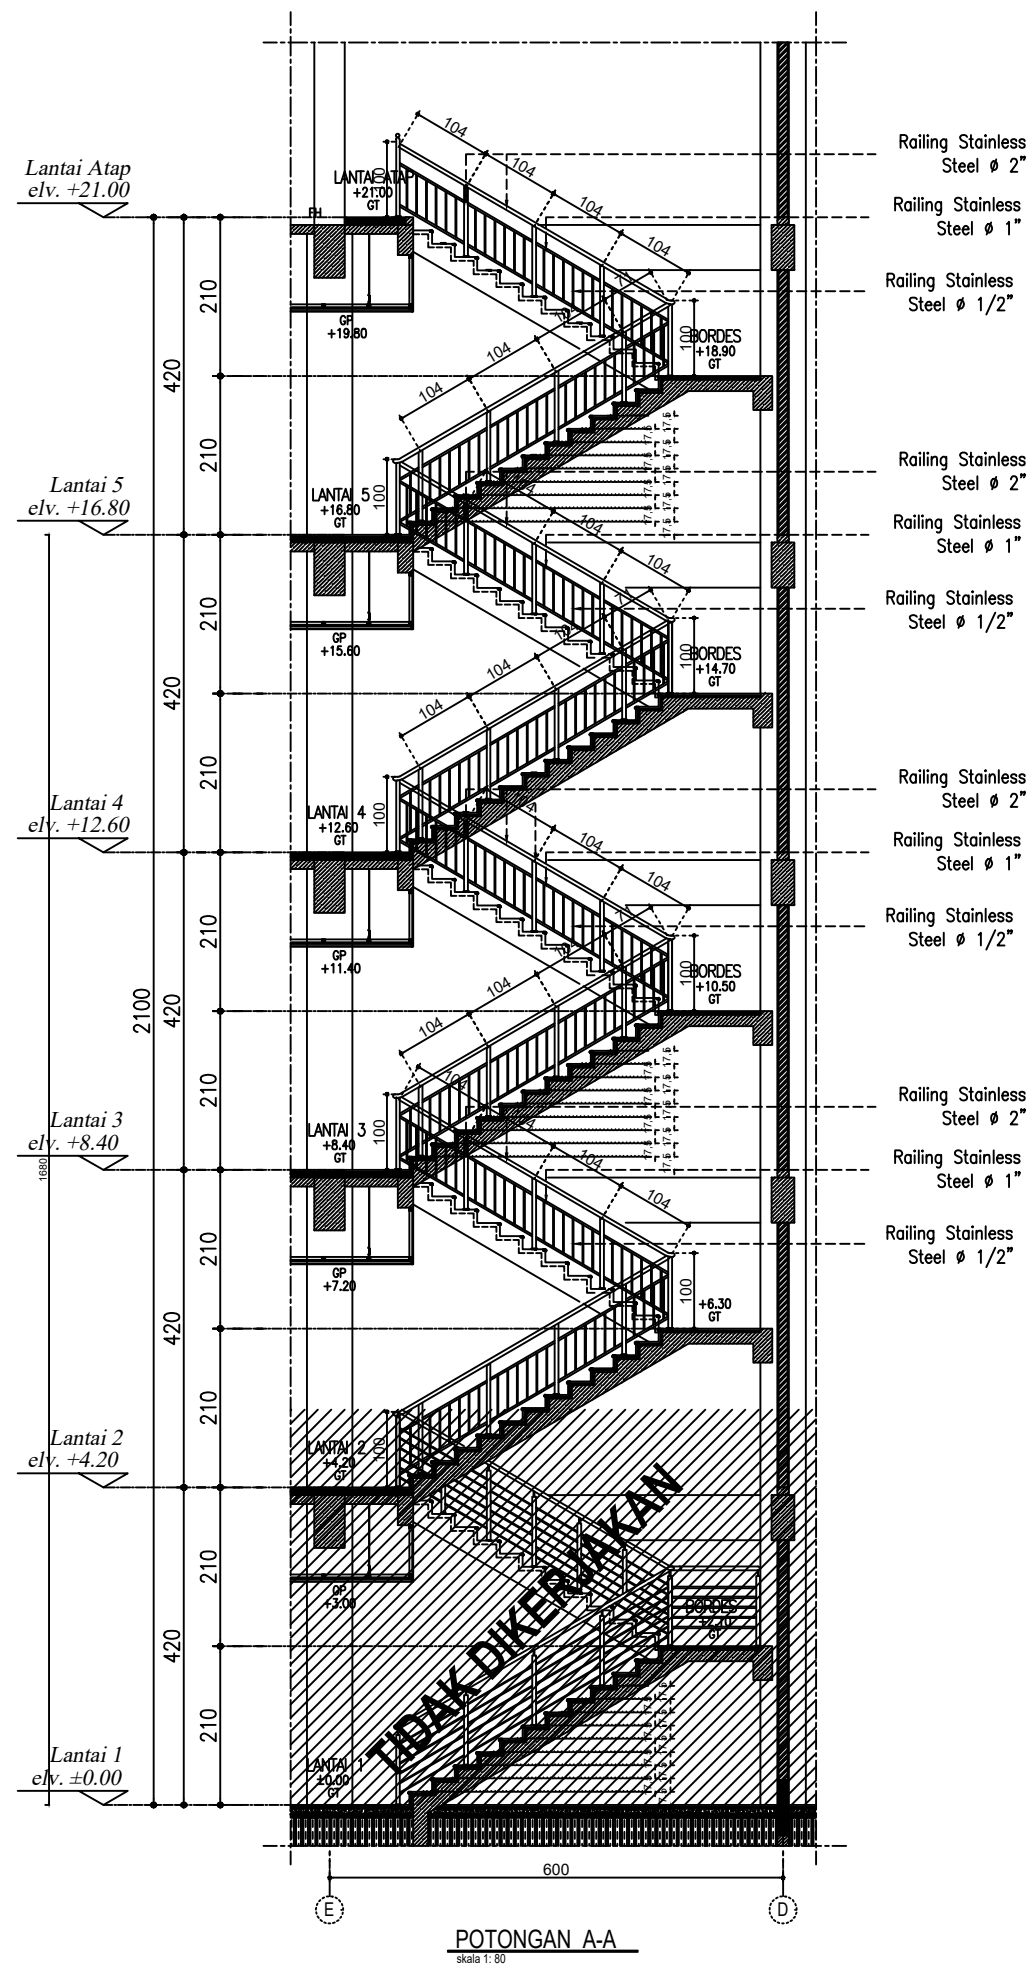

POTONGAN A-A
skala 1: 80

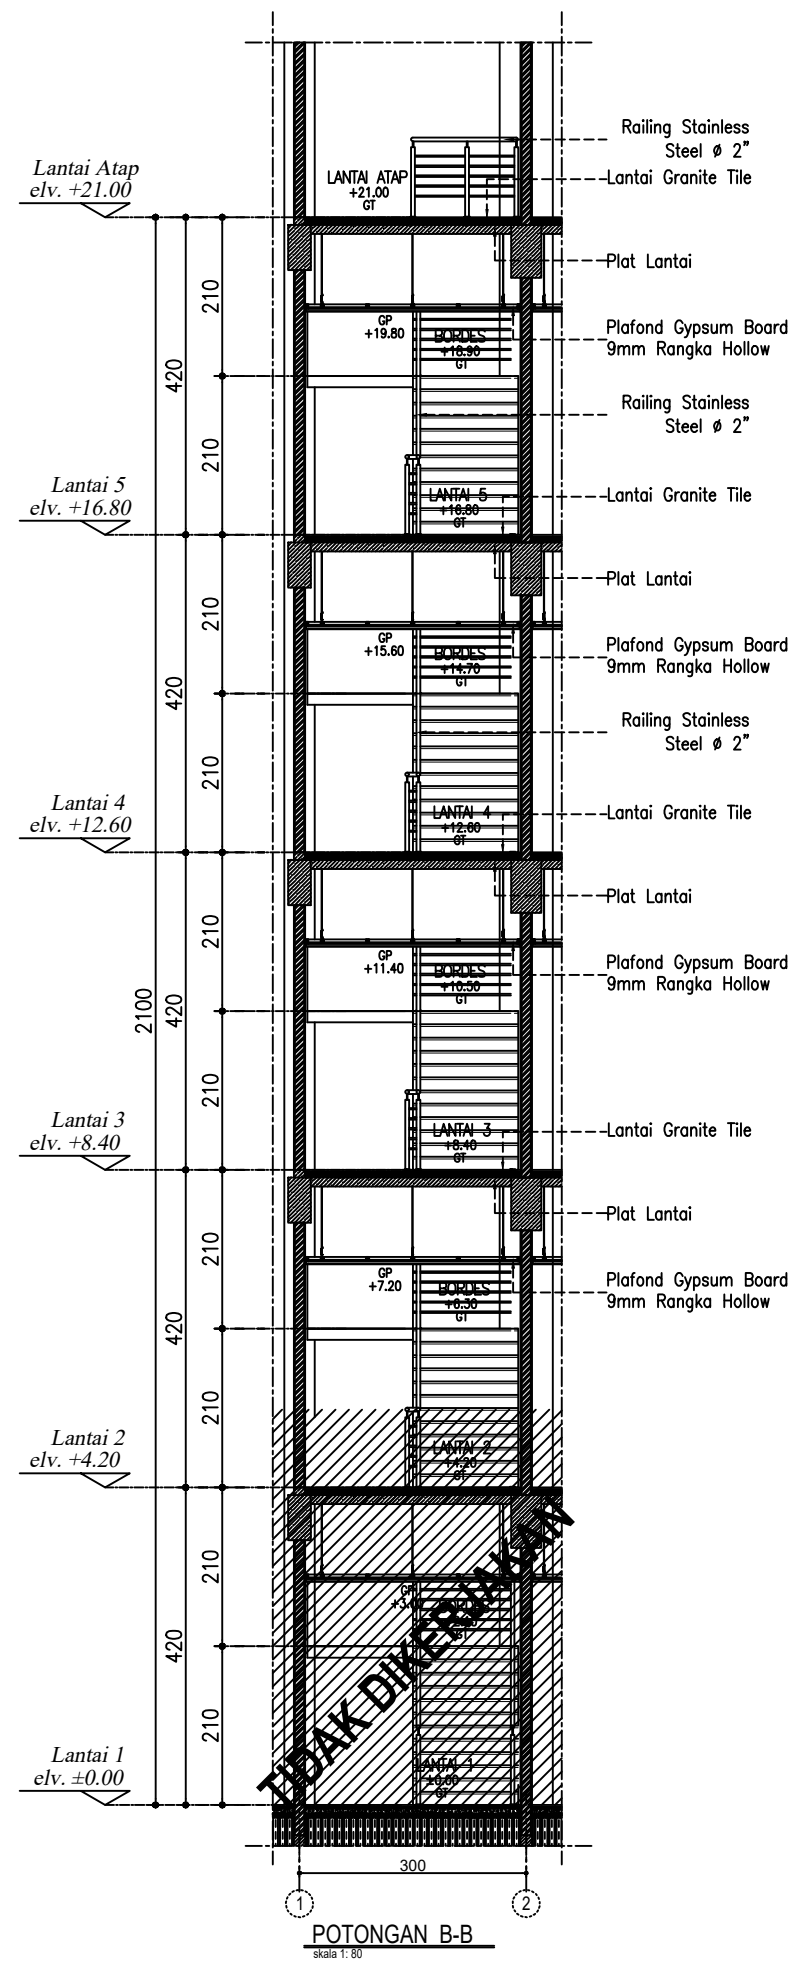

POTONGAN B-B
skala 1: 80

KETERANGAN

REVISI

PEKERJAAN

PEMBANGUNAN TAHAP II GEDUNG
PAVILIUN VIP DAN VVIP RSUD KARDINAH

LOKASI

JL. AIP.KS. Tubun No.2, Kota Tegal

PEMBERI TUGAS



MENGETAHUI DAN MENSETUJUI

Direktur RSUD KARDINAH Tegal
Merangkap Pejabat Pembuat Komitmen

dr. Haryo Teguh, Sp.s, M.si, Med
NIP: 197 10518 200112 1 001

MANAJEMEN KONTRUKSI (MK)



PT. SOLUSI UTAMA KONSULTAN

Ir. Ahmad Handri Widiyanto, ST., MT.
Team Leader

KONTRAKTOR PELAKSANA



PT. MATRA KARYA

Prabadi Suryandaru, ST
Project Manager

JUDUL GAMBAR

SKALA

POTONGAN TANGGA B

1 : 100

NO. GAMBAR

DISIPLIN

05

TAHUN

UK. KERTAS





JMLH GBR

2024




A3

07


ASBUILT DRAWING

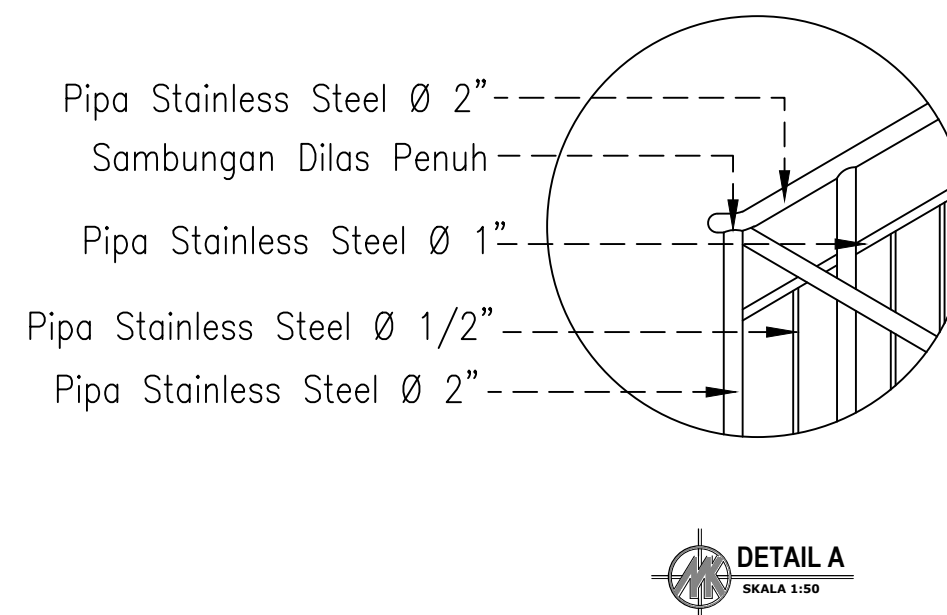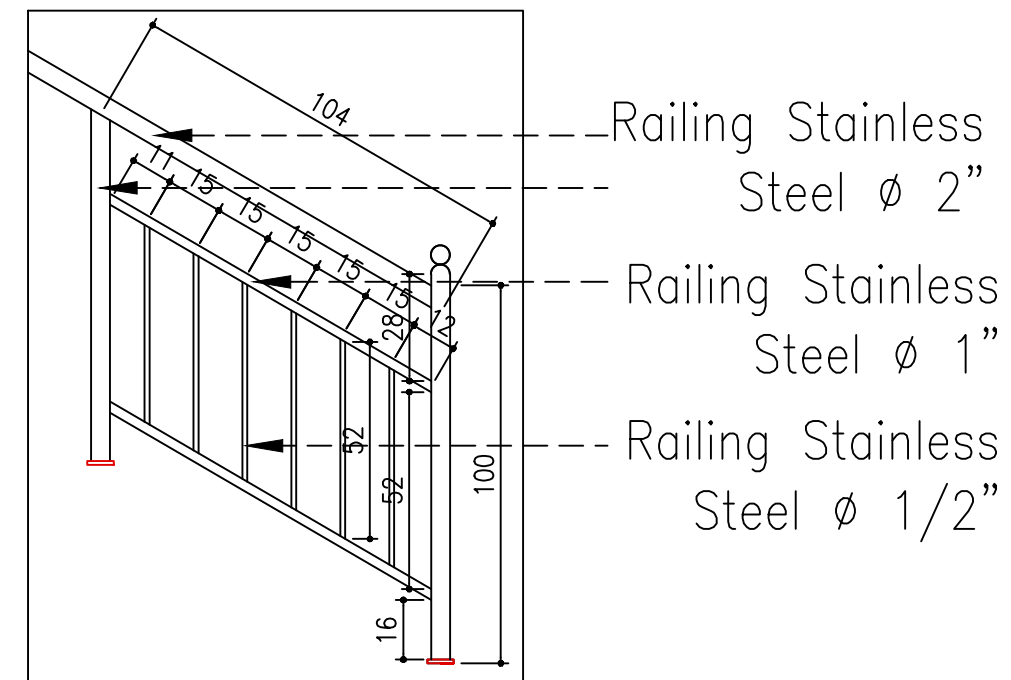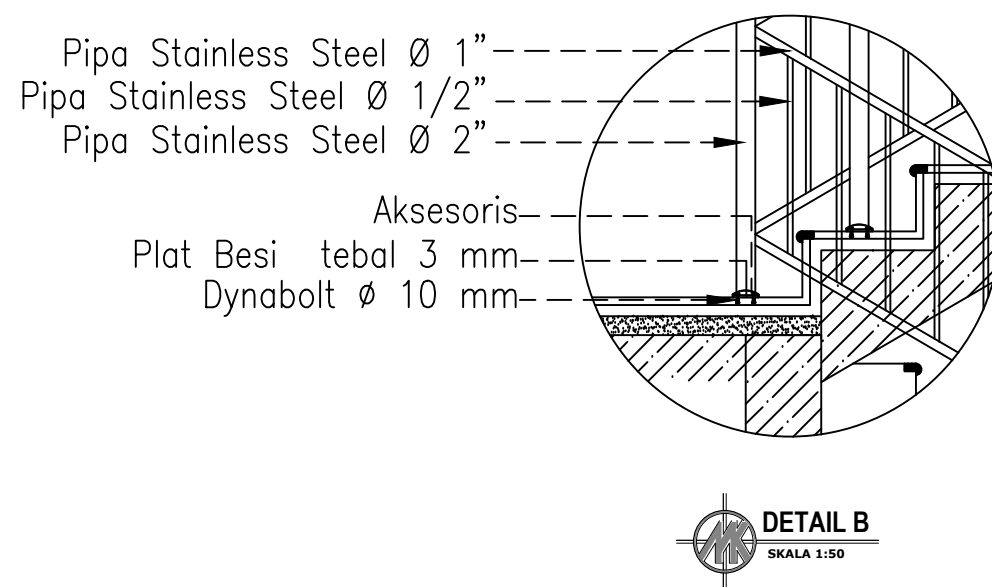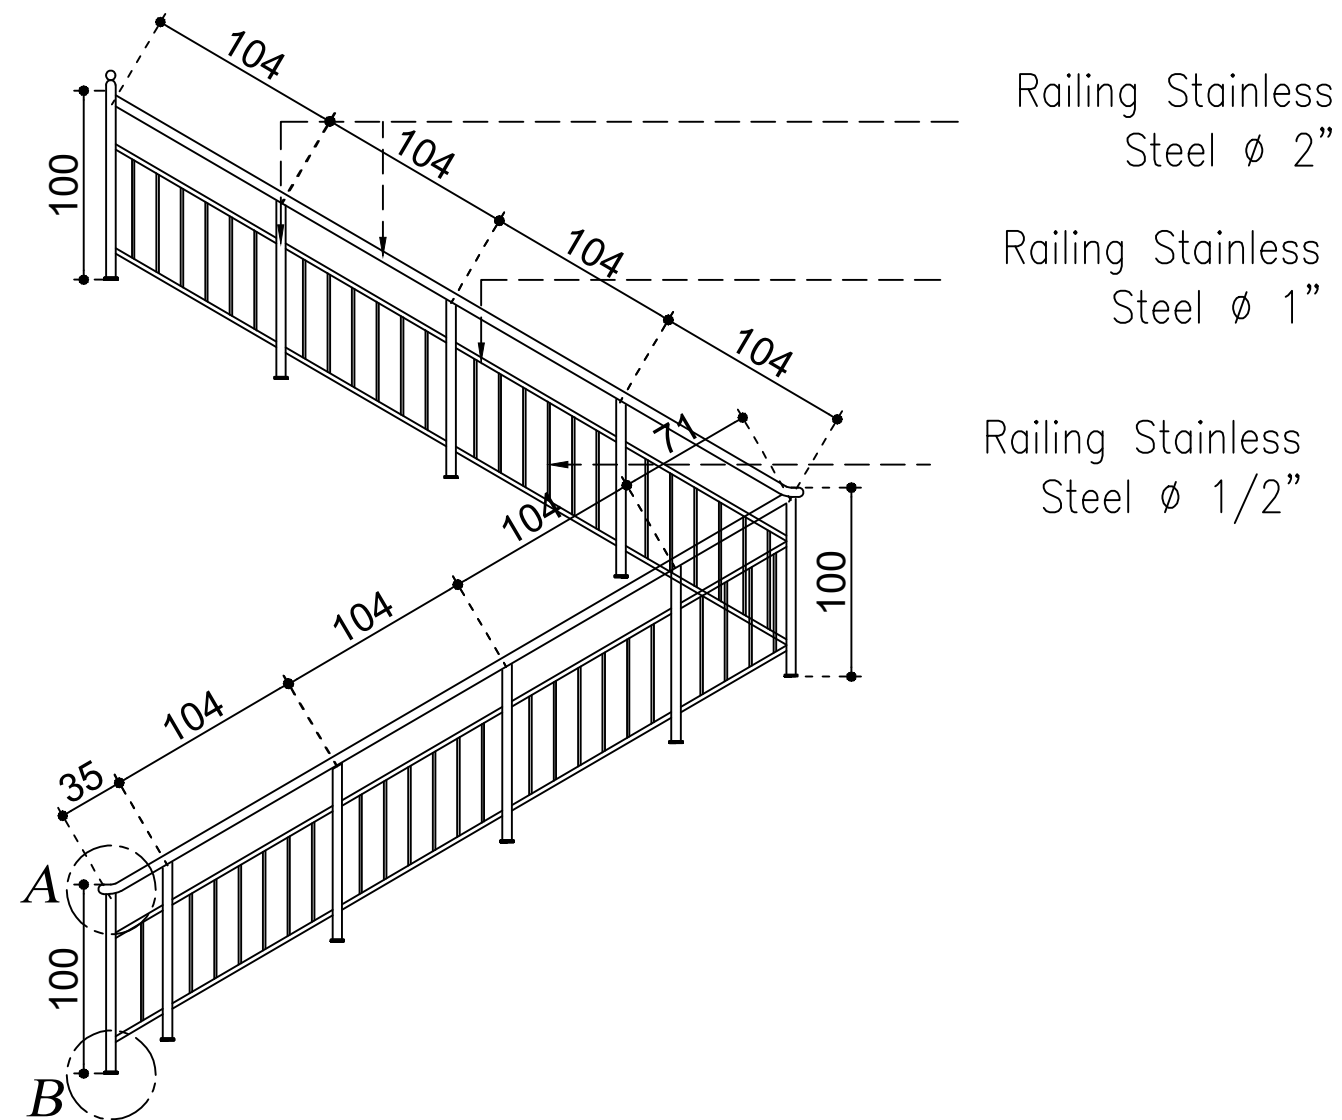

KETERANGAN		
REVISI		
PEKERJAAN		
PEMBANGUNAN TAHAP II GEDUNG PAVILIUN VIP DAN VVIP RSUD KARDINAH		
LOKASI		
JL. AIP.KS. Tubun No.2, Kota Tegal		
PEMBERI TUGAS		
 PEMERINTAH KOTA TEGAL RUMAH SAKIT UMUM DAERAH KARDINAH Jl. AIP. KS. Tubun No. 2 Kota Tegal Telp. (0283) 503577 / 504771 / 504772 / 504783 Fax (0283) 503551 Kode Pos 52154 Web: http://www.madardah.tegal.go.id - E-mail :		
MENGETAHUI DAN MENSETUJUI		
Direktur RSUD KARDINAH Tegal Merangkap Pejabat Pembuat Komitmen		
dr. Haryo Teguh, Sp.s, M.si, Med NIP: 197 10518 200112 1 001		
MANAJEMEN KONTRUKSI (MK)		
 PT. SOLUSI UTAMA KONSULTAN PLANNING - ENGINEERING - MANAGEMENT		
PT. SOLUSI UTAMA KONSULTAN		
Ir. Ahmad Handri Widiyanto, ST., MT.		
Team Leader		
KONTRAKTOR PELAKSANA		
 PT. MATRA KARYA General Contractor  PT. KAN LSMK3-006-IDN		
PT. MATRA KARYA		
Prabadi Suryandaru, ST		
Project Manager		
JUDUL GAMBAR		SKALA
DETAIL RAILLING		1 : 50
NO. GAMBAR	DISIPLIN	
06		
TAHUN	UK. KERTAS	JMLH GBR
2024	A3	07
ASBUILT DRAWING		

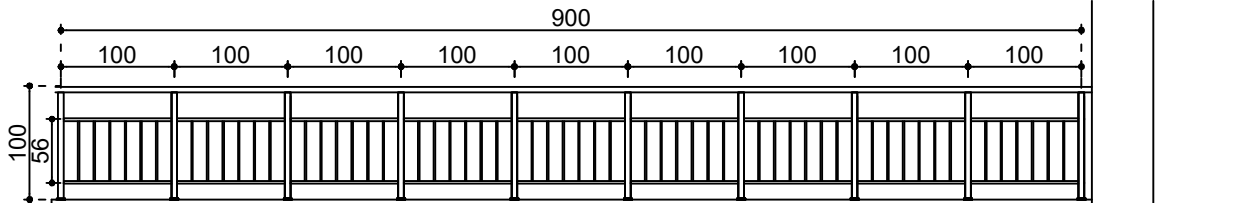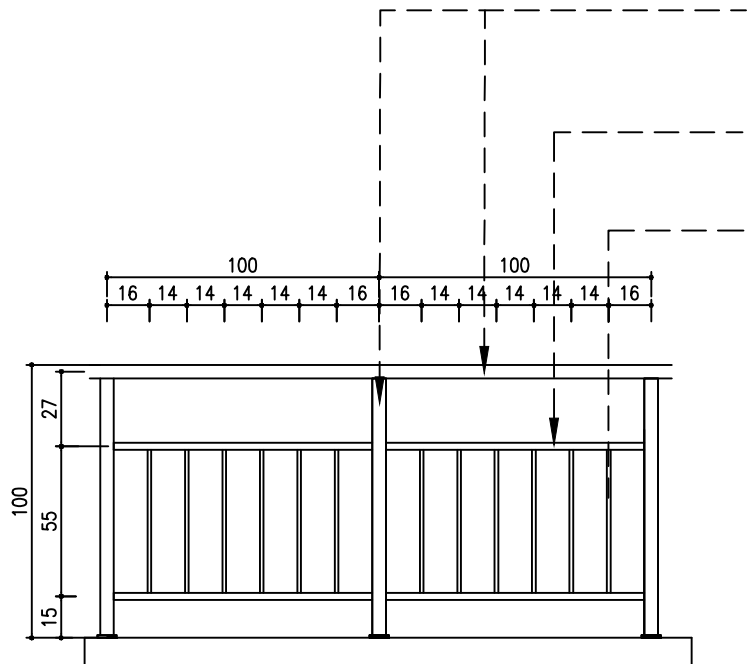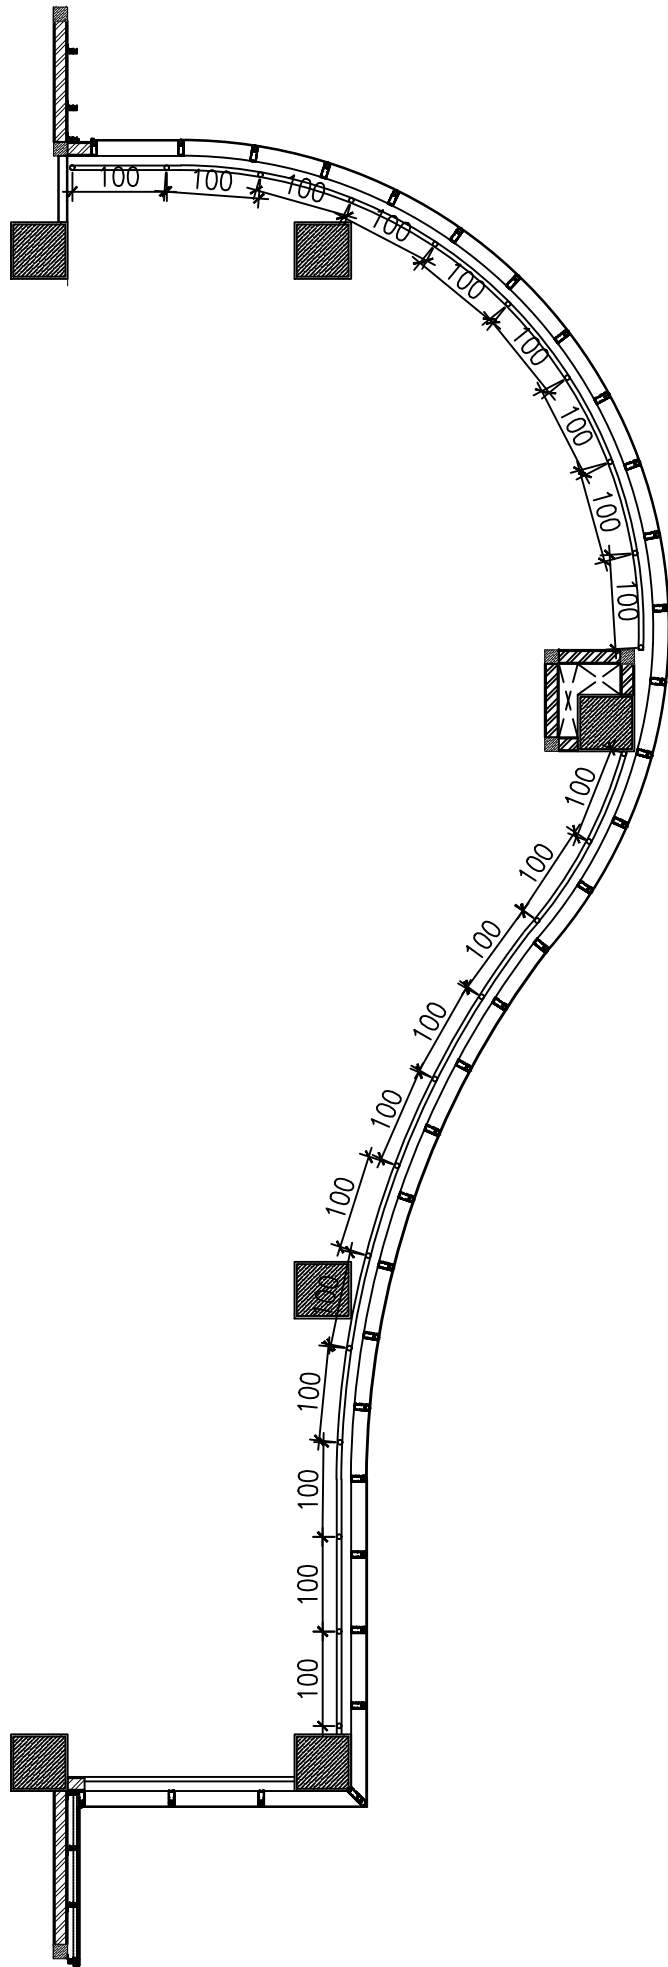


DETAIL RAILLING CURTAIN WALL (SISI UTARA)
SKALA 1:40

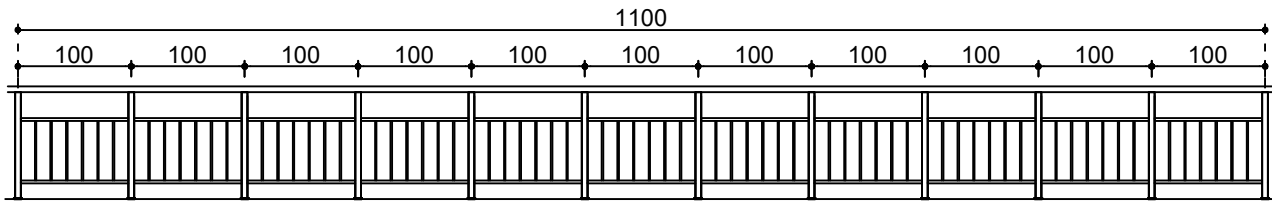


DETAIL RAILLING CURTAIN WALL (SISI SELATAN)
SKALA 1:40

- Railing Stainless Steel ϕ 2"
- Railing Stainless Steel ϕ 1"
- Railing Stainless Steel ϕ 1/2"

KETERANGAN		
REVISI		
PEKERJAAN		
PEMBANGUNAN TAHAP II GEDUNG PAVILIUN VIP DAN VVIP RSUD KARDINAH		
LOKASI		
JL. AIP.KS. Tubun No.2, Kota Tegal		
PEMBERI TUGAS		
PEMERINTAH KOTA TEGAL RUMAH SAKIT UMUM DAERAH KARDINAH Jl. AIP. KS. Tubun No. 2 Kota Tegal Telp. (0283) 583377 / 584477 / 584677 / 541918, Faks (0283) 553131 Kode Pos 52124 Web: http://www.mahandhah.sipatidul.go.id - E-mail: ...		
MENGETAHUI DAN MENSETUJUI		
Direktur RSUD KARDINAH Tegal Merangkap Pejabat Pembuat Komitmen		
dr. Haryo Teguh, Sp.s, M.si, Med NIP: 197 10518 200112 1 001 MANAJEMEN KONTRUKSI (MK)		
PT. SOLUSI UTAMA KONSULTAN PLANNING - ENGINEERING - MANAGEMENT PT. SOLUSI UTAMA KONSULTAN		
Ir. Ahmad Handri Widiyanto, ST., MT. Team Leader		
KONTRAKTOR PELAKSANA		
PT. MATRA KARYA		
Prabadi Suryandaru, ST Project Manager		
JUDUL GAMBAR	SKALA	
DETAIL RAILLING	1 : 40	
NO. GAMBAR	DISIPLIN	
07		
TAHUN	UK. KERTAS	JMLH GBR
2024	A3	07
ASBUILT DRAWING		

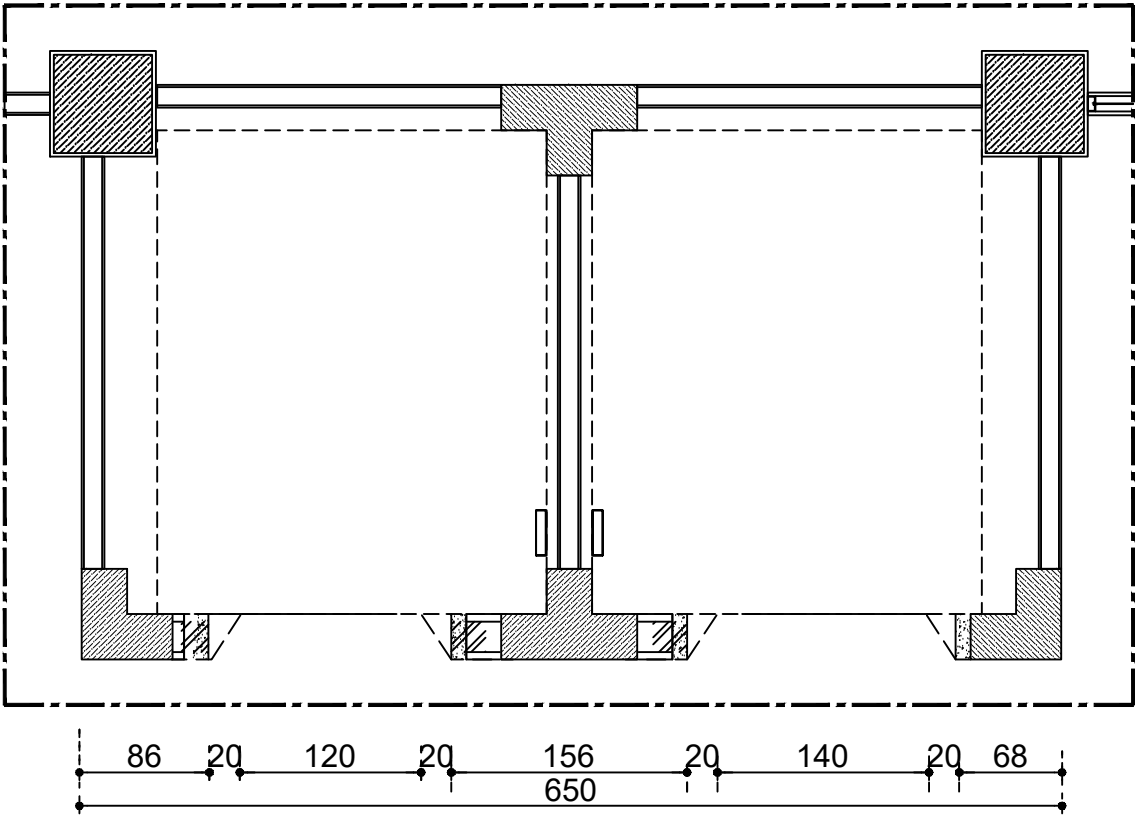


DENAH JAMP LIFT LANTAI 01 (SISI TIMUR)
SKALA 1:50

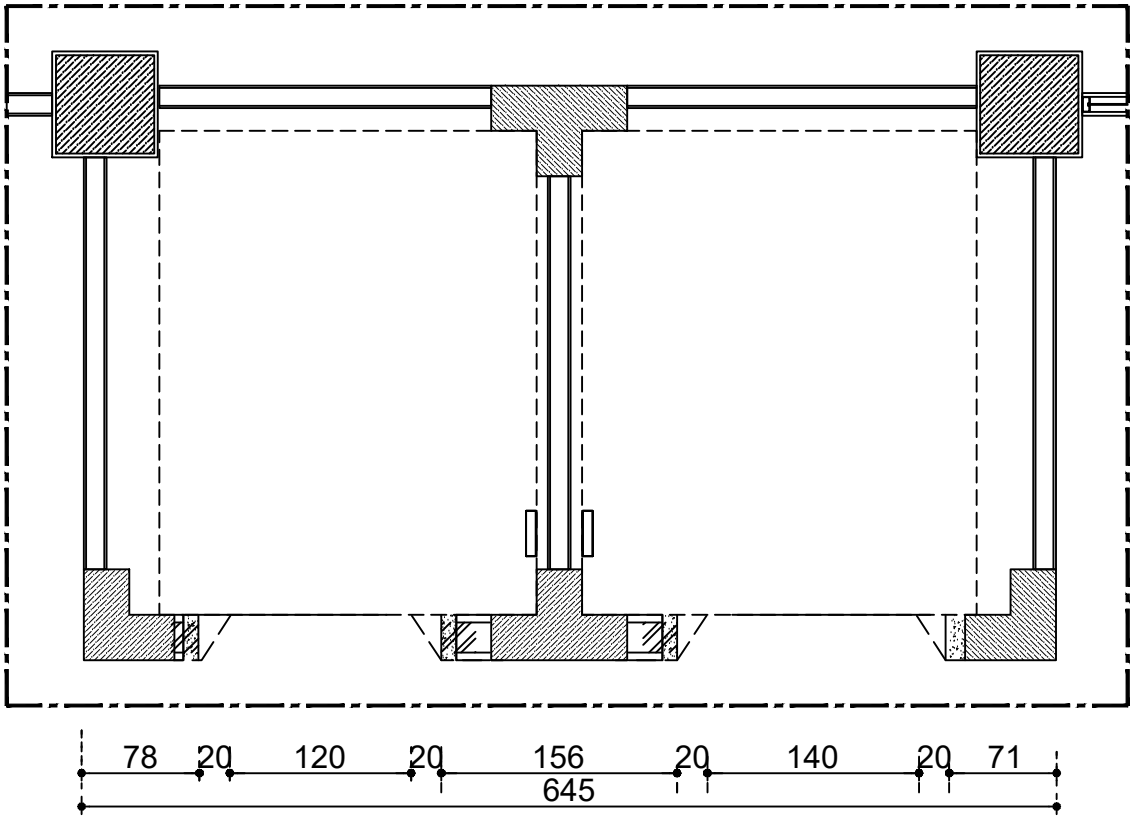


DENAH JAMP LIFT LANTAI 02 (SISI TIMUR)
SKALA 1:50


KETERANGAN		
REVISI		
PEKERJAAN		
PEMBANGUNAN TAHAP II GEDUNG PAVILIUN VIP DAN VVIP RSUD KARDINAH		
LOKASI		
JL. AIP.KS. Tubun No.2, Kota Tegal		
PEMBERI TUGAS		
PEMERINTAH KOTA TEGAL RUMAH SAKIT UMUM DAERAH KARDINAH Jl. AIP. KS. Tubun No. 2 Kota Tegal Telp. (0283) 583377 / 584477 / 584677 / 541808, Faks (0283) 553131 Kode Pos 81124 Web: http://www.rumahsakitkardinah.go.id - E-mail: info@rumahsakitkardinah.go.id		
MENGETAHUI DAN MENSETUJUI		
Direktur RSUD KARDINAH Tegal Merangkap Pejabat Pembuat Komitmen		
dr. Haryo Teguh, Sp.s, M.si, Med NIP: 197 10518 200112 1 001 MANAJEMEN KONTRUKSI (MK)		
PT. SOLUSI UTAMA KONSULTAN PLANNING - ENGINEERING - MANAGEMENT PT. SOLUSI UTAMA KONSULTAN		
Ir. Ahmad Handri Widiyanto, ST., MT. Team Leader		
KONTRAKTOR PELAKSANA		
PT. MATRA KARYA General Contractor Alamat : Jl. Pajagan Temon Pajagan Indah Srengaji - Srengaji Yogyakarta Email: matrakarya@matrakarya.com, Bk: matrakarya@matrakarya.com Telp: 0274-430734-420735 PT. MATRA KARYA		
Prabadi Suryandaru, ST Project Manager		
JUDUL GAMBAR		SKALA
DENAH JAMP LIFT		1 : 50
NO. GAMBAR		DISIPLIN
01		
TAHUN	UK. KERTAS	JMLH GBR
2024	A3	10
ASBUILT DRAWING		

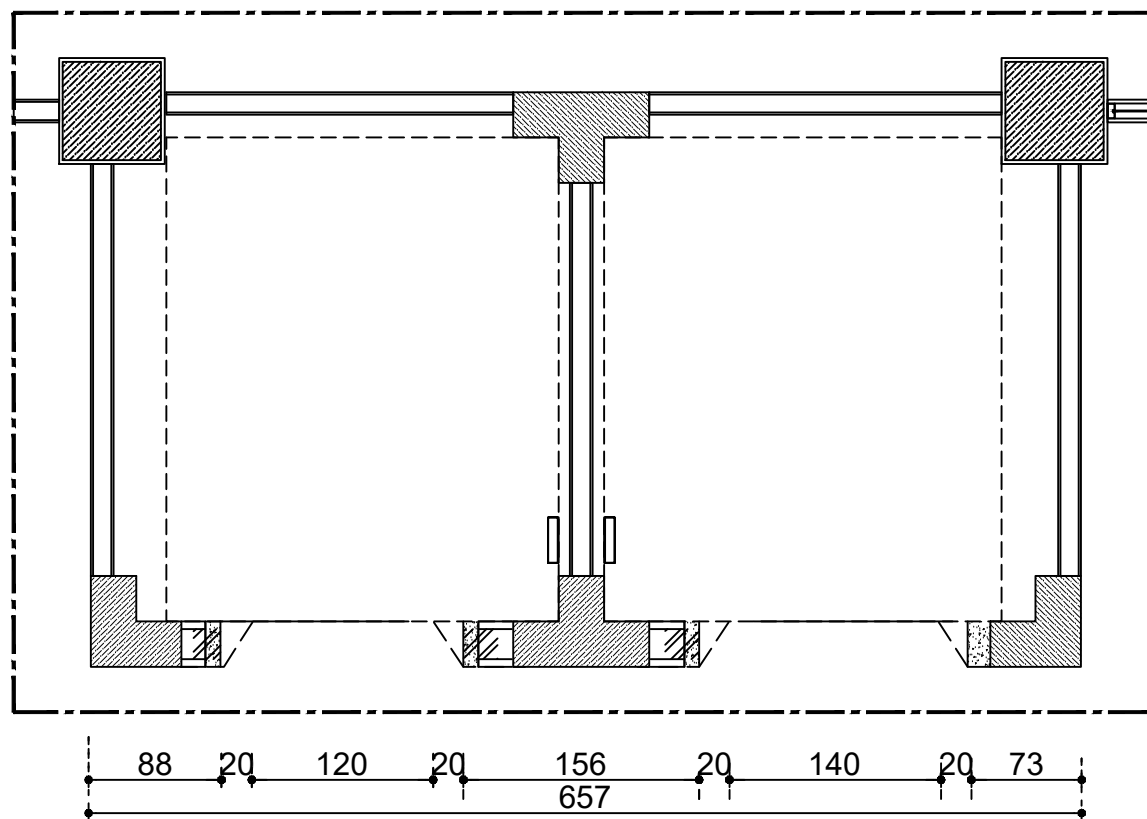

DENAH JAMP LIFT LANTAI 03 (SISI TIMUR)
SKALA 1:50

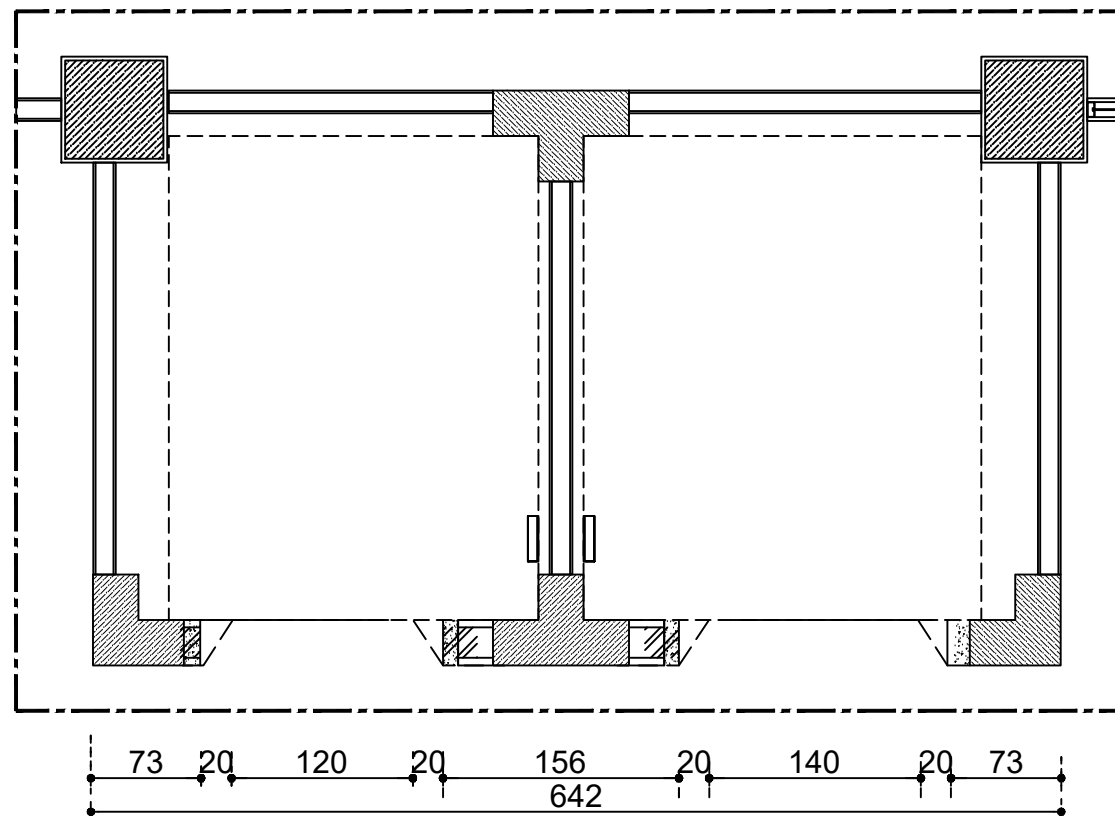

DENAH JAMP LIFT LANTAI 04 (SISI TIMUR)
SKALA 1:50

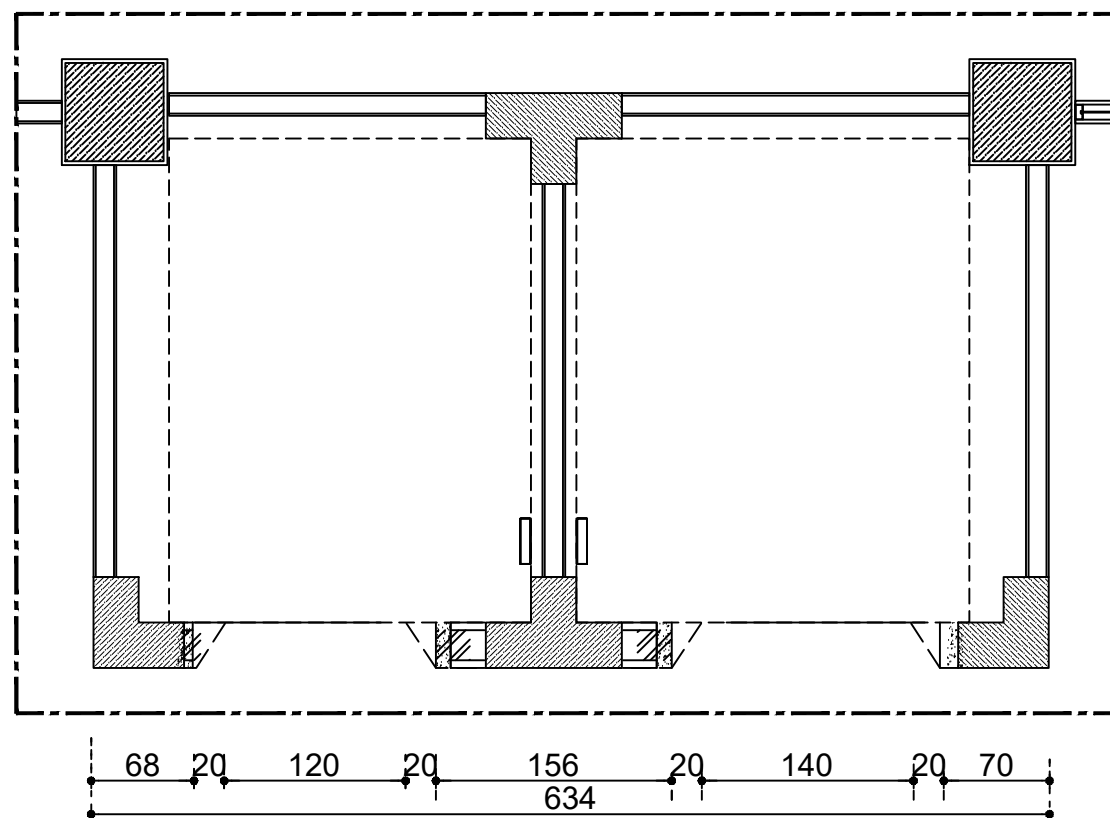

DENAH JAMP LIFT LANTAI 05 (SISI TIMUR)
SKALA 1:50

KETERANGAN

REVISI

PEKERJAAN

PEMBANGUNAN TAHAP II GEDUNG
PAVILIUN VIP DAN VVIP RSUD KARDINAH

LOKASI

JL. AIP.KS. Tubun No.2, Kota Tegal

PEMBERI TUGAS

PEMERINTAH KOTA TEGAL
RUMAH SAKIT UMUM DAERAH KARDINAH
Jl. AIP. KS. Tubun No. 2 Kota Tegal
Telp. (0283) 583377 / 584477 / 586777 / 541808, Fax (0283) 553131 Kode Pos 51124

MENGETAHUI DAN MENSETUJUI

Direktur RSUD KARDINAH Tegal
Merangkap Pejabat Pembuat Komitmen

dr. Haryo Teguh, Sp.s, M.si, Med
NIP: 197 10518 200112 1 001
MANAJEMEN KONTRUKSI (MK)

PT. SOLUSI UTAMA KONSULTAN
PLANNING - ENGINEERING - MANAGEMENT
PT. SOLUSI UTAMA KONSULTAN

Ir. Ahmad Handri Widiyanto, ST., MT.
Team Leader

KONTRAKTOR PELAKSANA

PT. MATRA KARYA
General Contractor
Email: matrakarya@matrakarya.com, Bk: matrakarya@matrakarya.com
Telp: 0274-430734-430735

PT. MATRA KARYA

Prabadi Suryandaru, ST
Project Manager

JUDUL GAMBAR

DENAH JAMP LIFT

1 : 50

NO. GAMBAR

02

DISIPLIN

TAHUN

2024


UK. KERTAS

A3


JMLH GBR

10

ASBUILT DRAWING

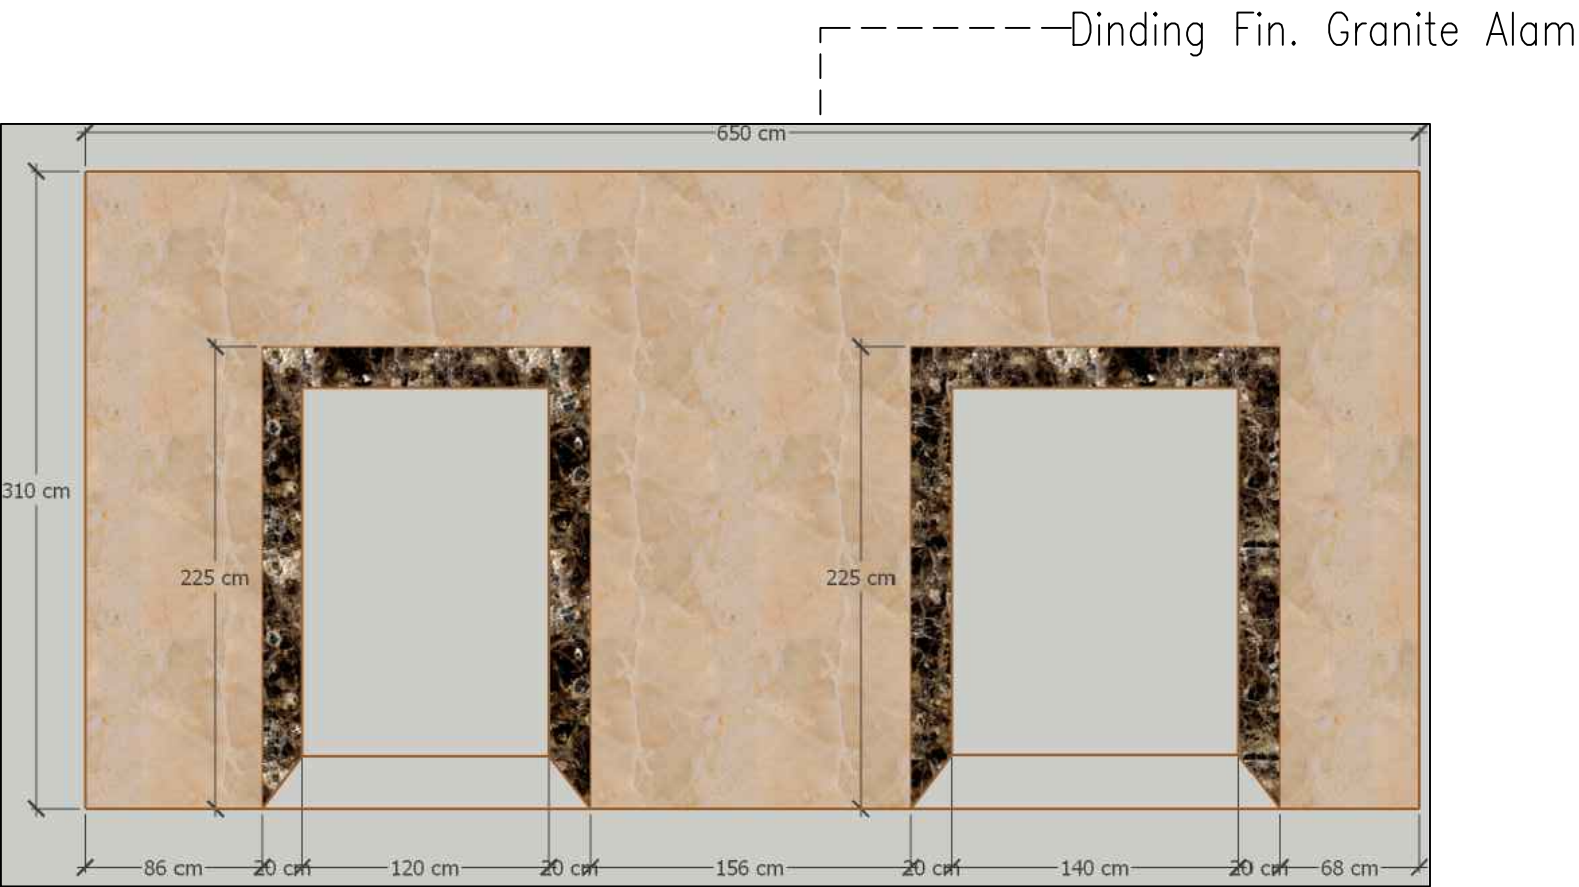


JAMP LIFT LANTAI 01 (SISI TIMUR)
SKALA 1:40

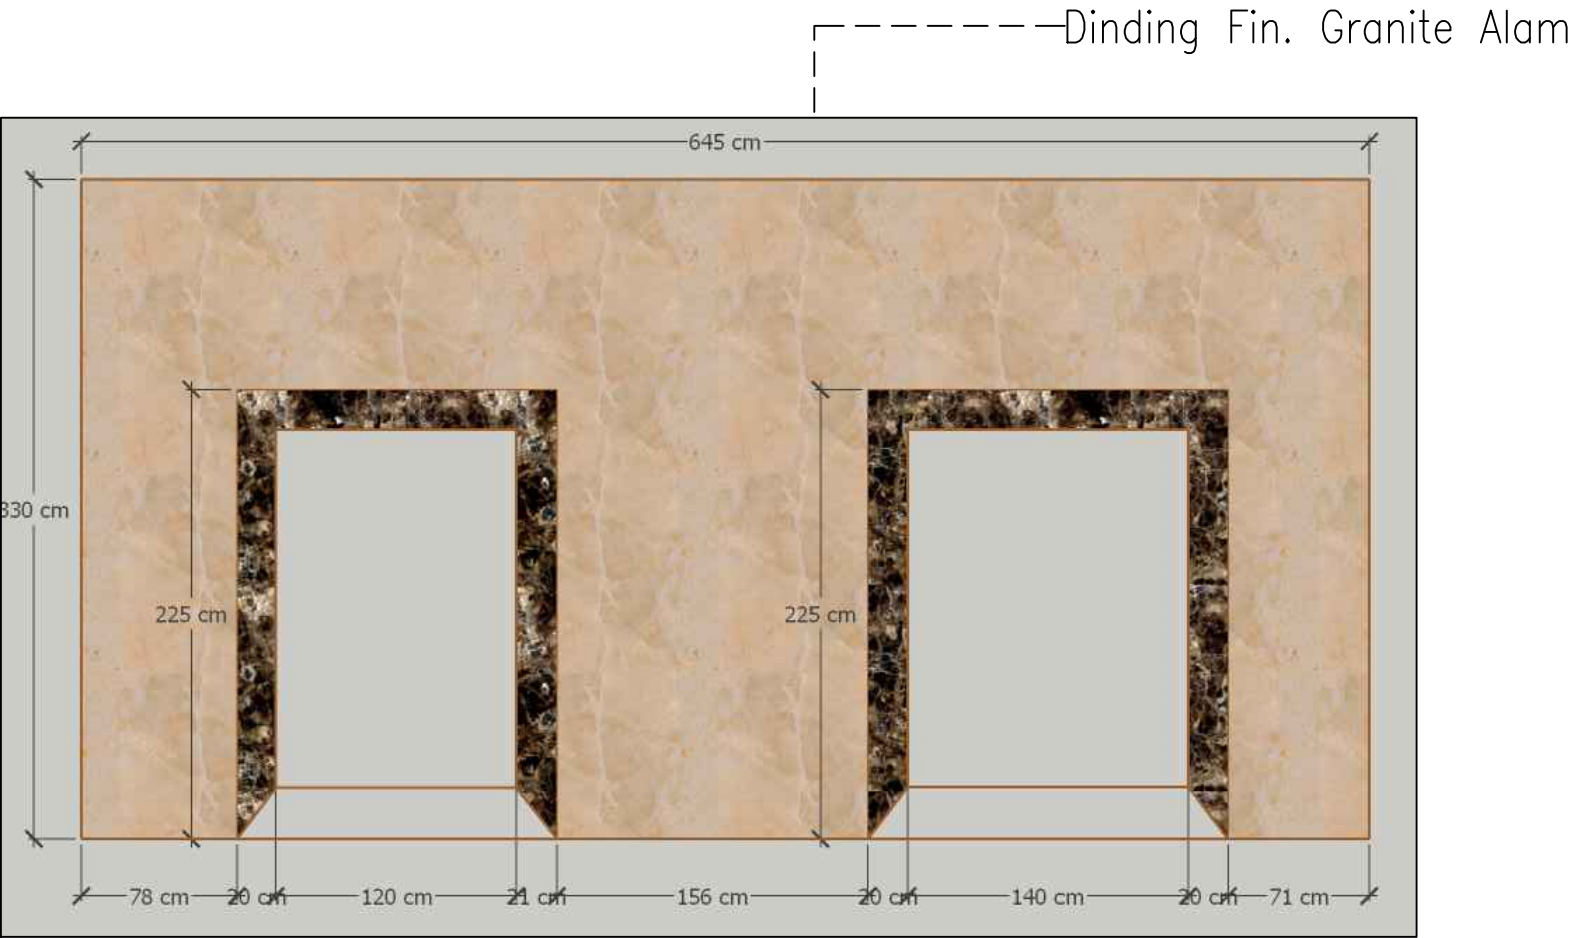

JAMP LIFT LANTAI 02 (SISI TIMUR)
SKALA 1:40

KETERANGAN		
REVISI		
PEKERJAAN		
PEMBANGUNAN TAHAP II GEDUNG PAVILIUN VIP DAN VVIP RSUD KARDINAH		
LOKASI		
JL. AIP.KS. Tubun No.2, Kota Tegal		
PEMBERI TUGAS		
MENGETAHUI DAN MENSETUJUI		
Direktur RSUD KARDINAH Tegal Merangkap Pejabat Pembuat Komitmen		
dr. Haryo Teguh, Sp.s, M.si, Med NIP: 197 10518 200112 1 001 MANAJEMEN KONTRUKSI (MK)		
PT. SOLUSI UTAMA KONSULTAN PLANNING - ENGINEERING - MANAGEMENT PT. SOLUSI UTAMA KONSULTAN		
Ir. Ahmad Handri Widiyanto, ST., MT. Team Leader		
KONTRAKTOR PELAKSANA		
PT. MATRA KARYA		
Prabadi Suryandaru, ST Project Manager		
JUDUL GAMBAR	SKALA	
DENAH JAMP LIFT	1 : 40	
NO. GAMBAR	DISIPLIN	
03		
TAHUN	UK. KERTAS	JMLH GBR
2024	A3	10
ASBUILT DRAWING		

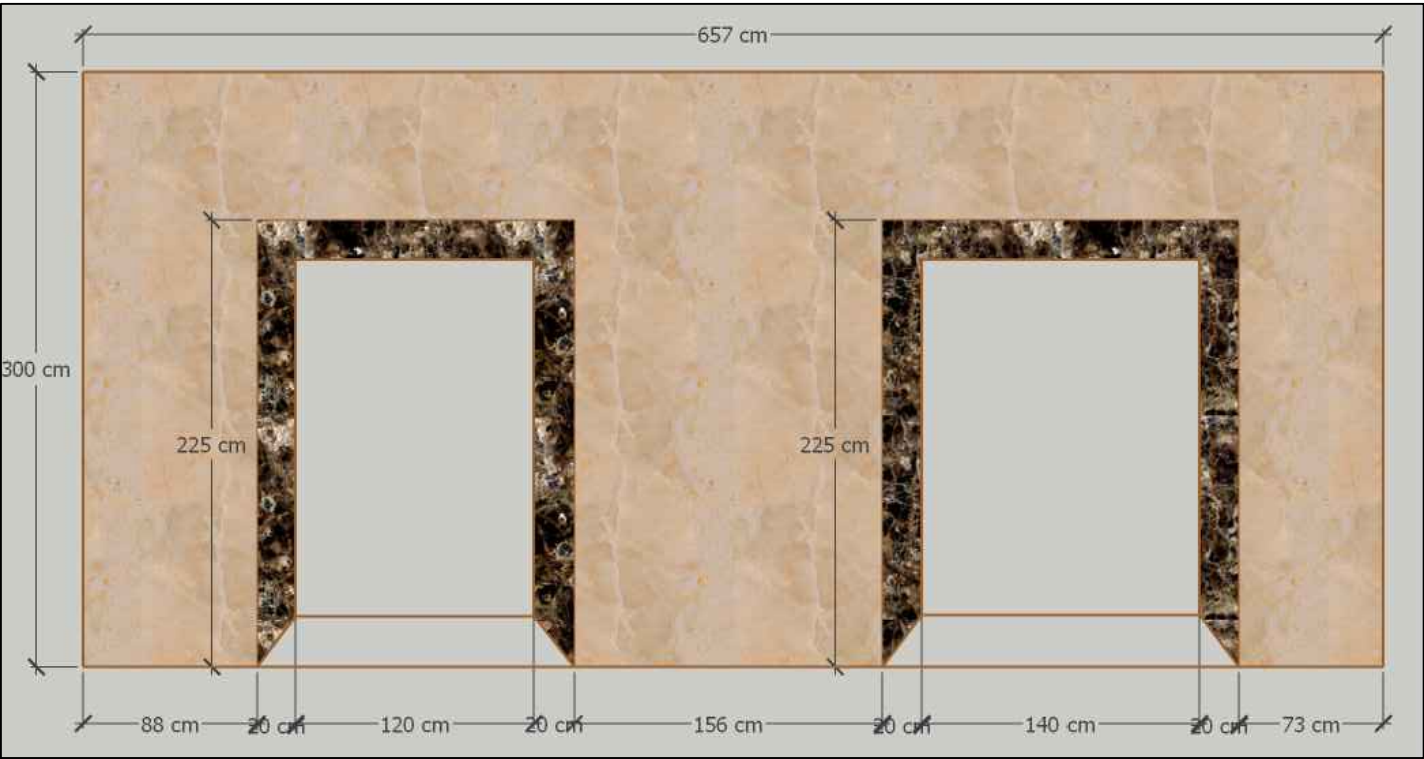

 **JAMP LIFT LANTAI 03 (SISI TIMUR)**
SKALA 1:40




 **JAMP LIFT LANTAI 04 (SISI TIMUR)**
SKALA 1:40

KETERANGAN			
REVISI			
PEKERJAAN			
PEMBANGUNAN TAHAP II GEDUNG PAVILIUN VIP DAN VVIP RSUD KARDINAH			
LOKASI			
JL. AIP.KS. Tubun No.2, Kota Tegal			
PEMBERI TUGAS			
MENGETAHUI DAN MENSETUJUI			
Direktur RSUD KARDINAH Tegal Merangkap Pejabat Pembuat Komitmen			
dr. Haryo Teguh, Sp.s, M.si, Med NIP: 197 10518 200112 1 001 MANAJEMEN KONTRUKSI (MK)			
 PT. SOLUSI UTAMA KONSULTAN PLANNING - ENGINEERING - MANAGEMENT PT. SOLUSI UTAMA KONSULTAN			
Ir. Ahmad Handri Widiyanto, ST., MT. Team Leader			
KONTRAKTOR PELAKSANA			
 PT. MATRA KARYA General Contractor Alamat : Jl. Palagan Temon Palagan Ringkang Subukto - Siman - Yogyakarta Email: matrakarya@matrakarya.com, Bk: matrakarya@matrakarya.com Telp: 0274-430734-4320735  PT. MATRA KARYA			
Prabadi Suryandaru, ST Project Manager			
JUDUL GAMBAR		SKALA	
DENAH JAMP LIFT		1 : 40	
NO. GAMBAR		DISIPLIN	
04			
TAHUN	UK. KERTAS	JMLH GBR	
2024	A3	10	
ASBUILT DRAWING			




 **JAMP LIFT LANTAI 05 (SISI TIMUR)**
SKALA 1:40

KETERANGAN		
REVISI		
PEKERJAAN		
PEMBANGUNAN TAHAP II GEDUNG PAVILIUN VIP DAN VVIP RSUD KARDINAH		
LOKASI		
JL. AIP.KS. Tubun No.2, Kota Tegal		
PEMBERI TUGAS		
MENGETAHUI DAN MENSETUJUI		
Direktur RSUD KARDINAH Tegal Merangkap Pejabat Pembuat Komitmen		
dr. Haryo Teguh, Sp.s, M.si, Med NIP: 197 10518 200112 1 001 MANAJEMEN KONTRUKSI (MK)		
 PT. SOLUSI UTAMA KONSULTAN PLANNING - ENGINEERING - MANAGEMENT PT. SOLUSI UTAMA KONSULTAN		
Ir. Ahmad Handri Widiyanto, ST., MT. Team Leader		
KONTRAKTOR PELAKSANA		
 PT. MATRA KARYA General Contractor Alamat: Jl. Palagan Temon Palagan Ringkang Sebelah-Selatan Yogyakarta Email: matrakarya@matrakarya.com, Bk: matrakarya@matrakarya.com Telp: 0274-430734, 4320735  KAN LSBMKS-006-IDN		
PT. MATRA KARYA		
Prabadi Suryandaru, ST Project Manager		
JUDUL GAMBAR	SKALA	
DENAH JAMP LIFT	1 : 40	
NO. GAMBAR	DISIPLIN	
05		
TAHUN	UK. KERTAS	JMLH GBR
2024	A3	10
ASBUILT DRAWING		

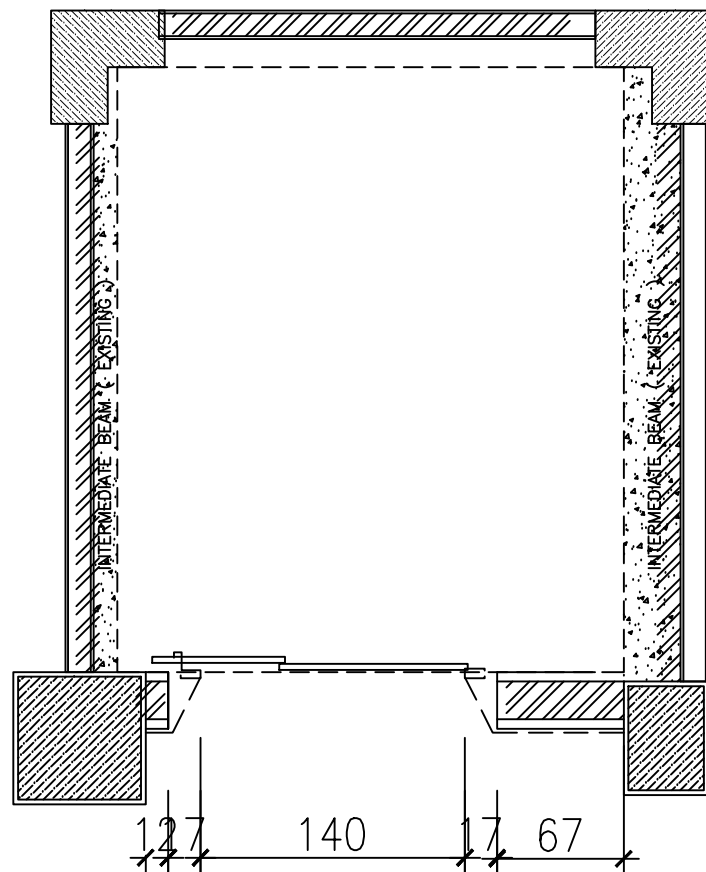

DENAH JAMP LIFT LT. 01 (SISI BARAT)
SKALA 1:40

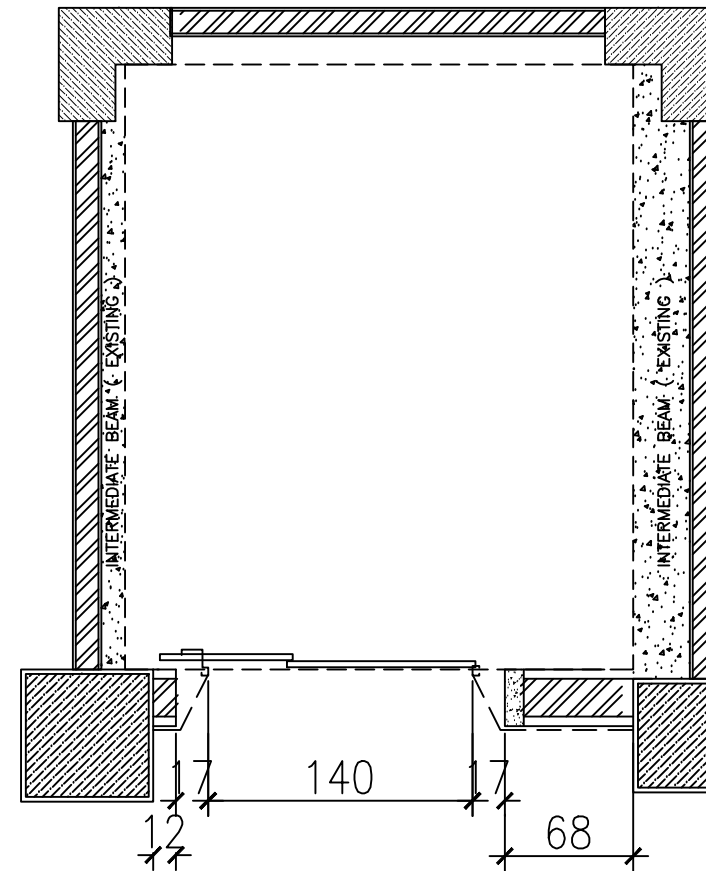

DENAH JAMP LIFT LT. 02 (SISI BARAT)
SKALA 1:40

KETERANGAN

REVISI

PEKERJAAN

PEMBANGUNAN TAHAP II GEDUNG
PAVILIUN VIP DAN VVIP RSUD KARDINAH

LOKASI

JL. AIP.KS. Tubun No.2, Kota Tegal

PEMBERI TUGAS

PEMERINTAH KOTA TEGAL
RUMAH SAKIT UMUM DAERAH KARDINAH
Jl. AIP. KS. Tubun No. 2 Kota Tegal
Telp. (0283) 585377 / 584477 / 586777 / 541958, Faks (0283) 553131 Kode Pos 81214
Web: <http://www.mahandriah.sipahatipgk.id> - E-mail:

MENGETAHUI DAN MENSETUJUI

Direktur RSUD KARDINAH Tegal
Merangkap Pejabat Pembuat Komitmen

dr. Haryo Teguh, Sp.s, M.si, Med
NIP: 197 10518 200112 1 001
MANAJEMEN KONTRUKSI (MK)

PT. SOLUSI UTAMA KONSULTAN
PLANNING - ENGINEERING - MANAGEMENT
PT. SOLUSI UTAMA KONSULTAN

Ir. Ahmad Handri Widiyanto, ST., MT.
Team Leader


KONTRAKTOR PELAKSANA

PT. MATRA KARYA
General Contractor
Alamat : Jl. Pajagan Temon Pajagan Sragung Sebelah - Simanungkar
Email: matrakarya@matrakarya.com, Rr: matrakarya
Telp: 0274-430714-420735


PT. MATRA KARYA

Prabadi Suryandaru, ST
Project Manager


JUDUL GAMBAR		SKALA
DENAH JAMP LIFT		1 : 40
NO. GAMBAR		DISIPLIN
06		
TAHUN	UK. KERTAS	JMLH GBR
2024	A3	10
ASBUILT DRAWING		

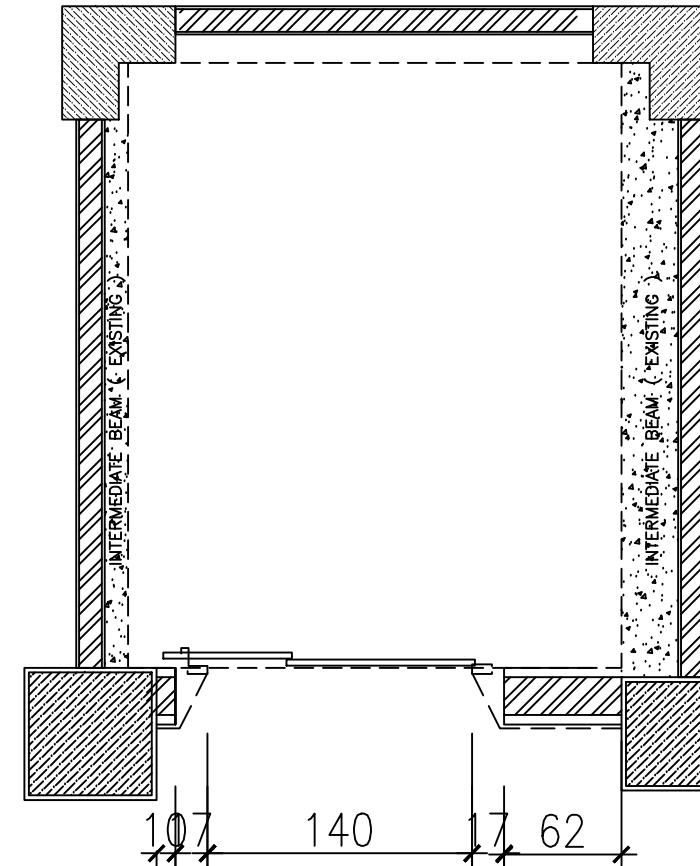

DENAH JAMP LIFT LT. 03 (SISI BARAT)
SKALA 1:40

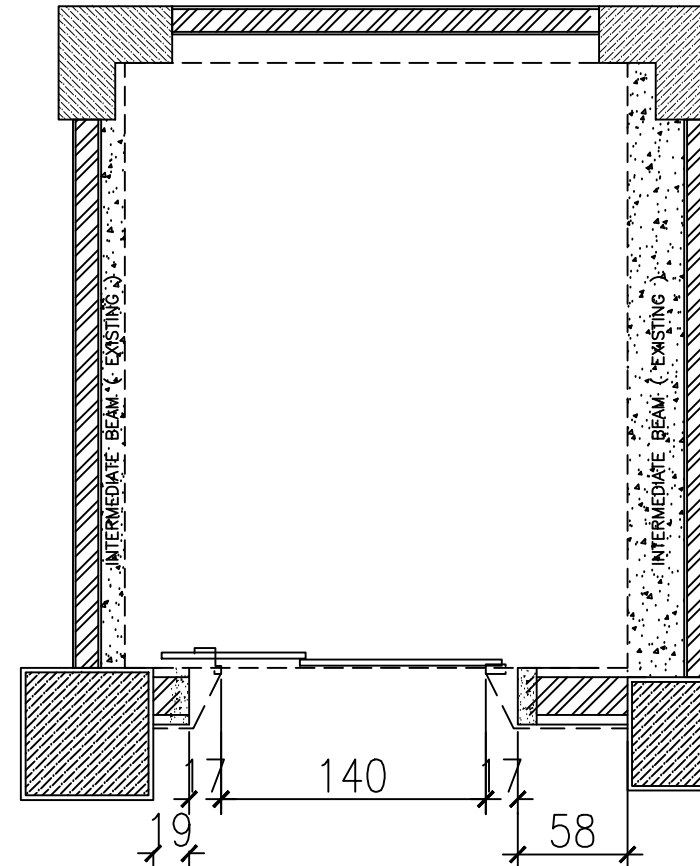


DENAH JAMP LIFT LT. 04 (SISI BARAT)
SKALA 1:40

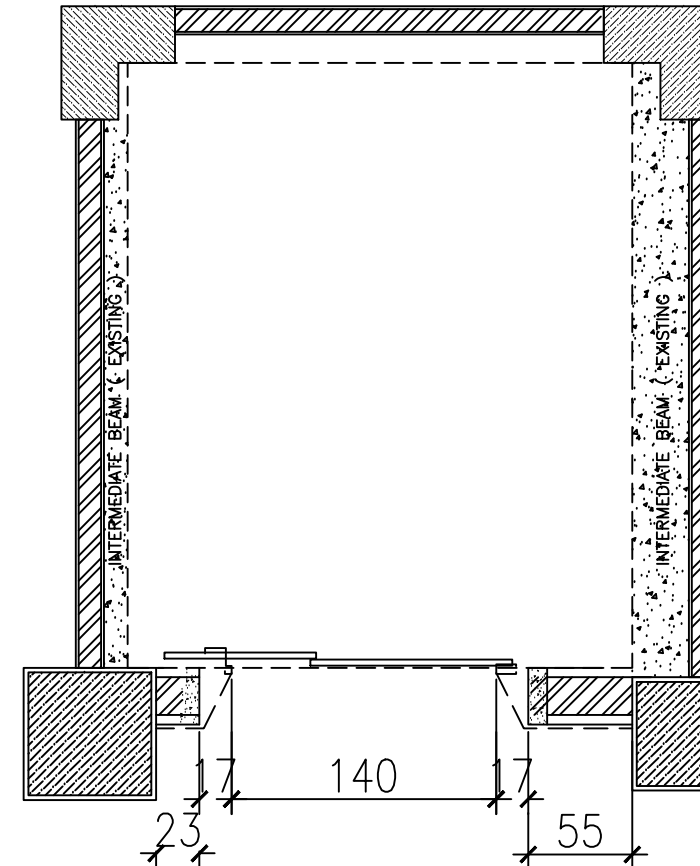


DENAH JAMP LIFT LT. 05 (SISI BARAT)
SKALA 1:40

KETERANGAN		
REVISI		
PEKERJAAN		
PEMBANGUNAN TAHAP II GEDUNG PAVILIUN VIP DAN VVIP RSUD KARDINAH		
LOKASI		
JL. AIP.KS. Tubun No.2, Kota Tegal		
PEMBERI TUGAS		
PEMERINTAH KOTA TEGAL RUMAH SAKIT UMUM DAERAH KARDINAH Jl. AIP. KS. Tubun No. 2 Kota Tegal Telp. (0283) 585377 / 584477 / 584677 / 541958, Fax (0283) 551311 Kode Pos 51124 Web: http://www.mahandiri.org/indonesia - Email:		
MENGETAHUI DAN MENSETUJUI		
Direktur RSUD KARDINAH Tegal Merangkap Pejabat Pembuat Komitmen		
dr. Haryo Teguh, Sp.s, M.si, Med NIP: 197 10518 200112 1 001 MANAJEMEN KONTRUKSI (MK)		
 PT. SOLUSI UTAMA KONSULTAN PLANNING - ENGINEERING - MANAGEMENT PT. SOLUSI UTAMA KONSULTAN		
Ir. Ahmad Handri Widiyanto, ST., MT. Team Leader		
KONTRAKTOR PELAKSANA		
 PT. MATRA KARYA General Contractor Alamat : Jl. Palagan Temon Palagan Senggang Senggang - Senggang Temon Email: matrakarya@matrakarya.com, Bk: matrakarya@matrakarya.com Telp. 0274-430714, 420755  KAN LSMKK3-006-10N		
PT. MATRA KARYA		
Prabadi Suryandaru, ST Project Manager		
JUDUL GAMBAR	SKALA	
DENAH JAMP LIFT	1 : 40	
NO. GAMBAR	DISIPLIN	
07		
TAHUN	UK. KERTAS	JMLH GBR
2024	A3	10
ASBUILT DRAWING		

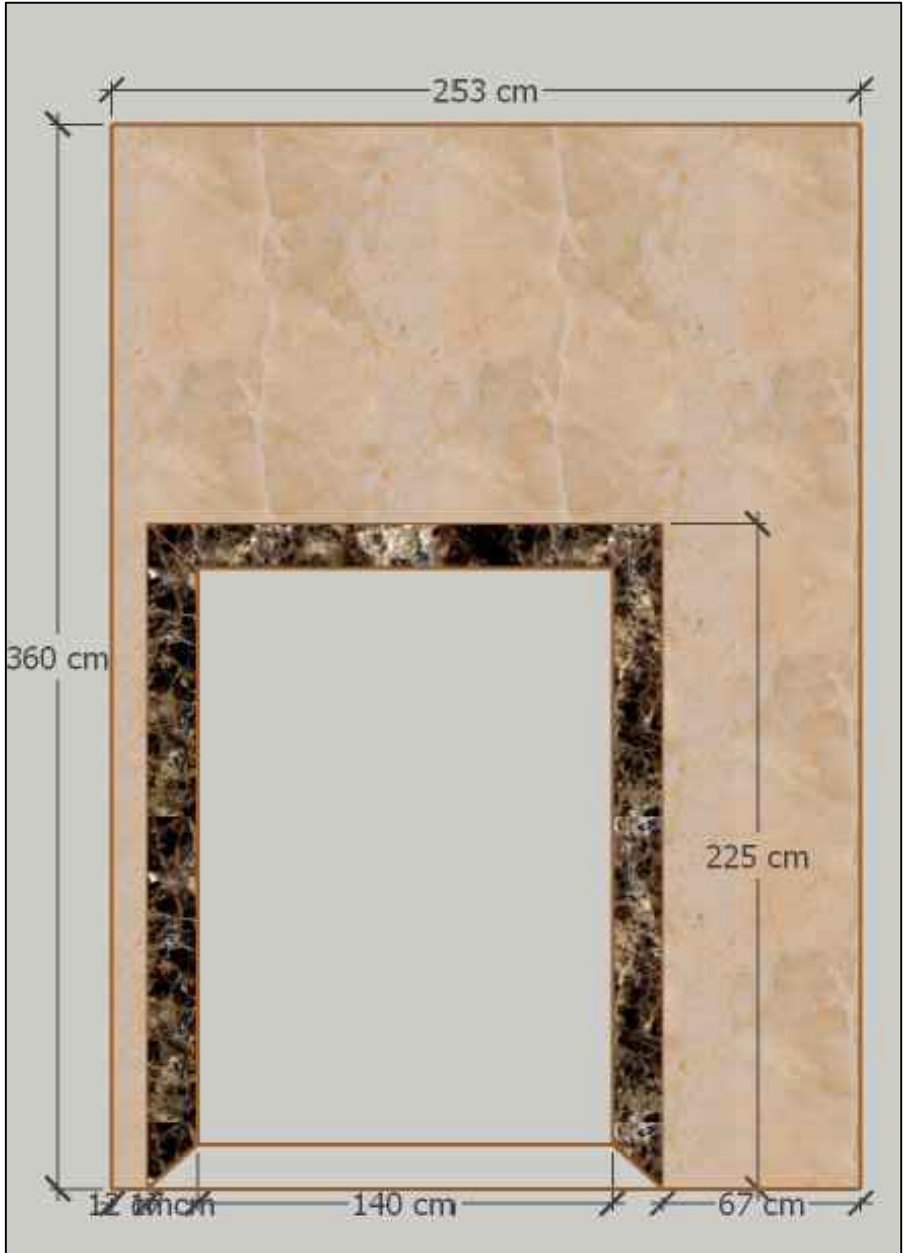


 **JAMP LIFT LANTAI 01**
SKALA 1:40

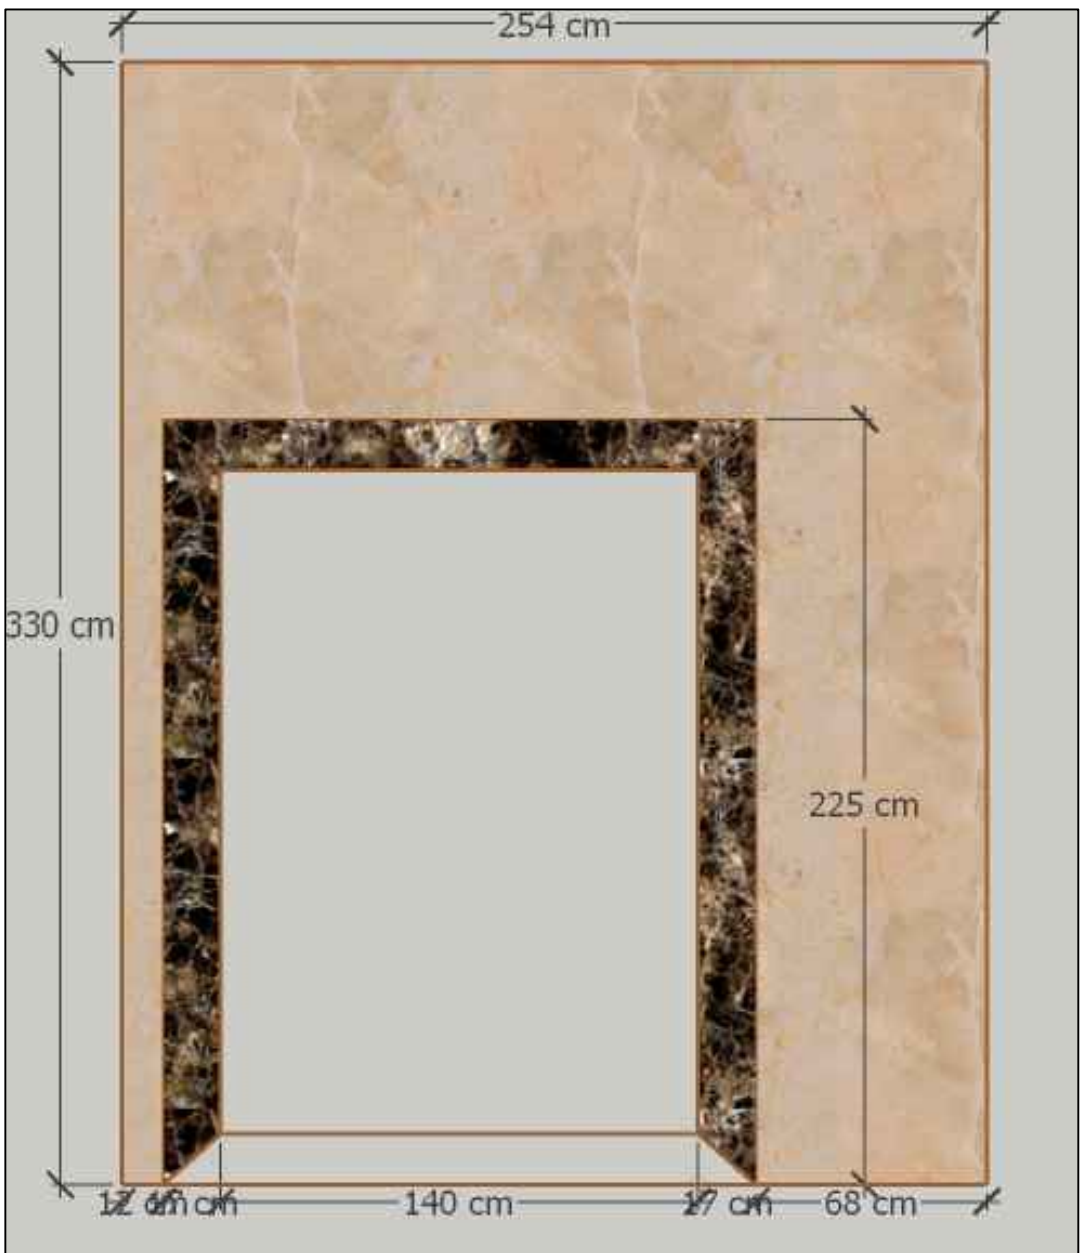


 **JAMP LIFT LANTAI 02**
SKALA 1:40

KETERANGAN		
REVISI		
PEKERJAAN		
PEMBANGUNAN TAHAP II GEDUNG PAVILIUN VIP DAN VVIP RSUD KARDINAH		
LOKASI		
JL. AIP.KS. Tubun No.2, Kota Tegal		
PEMBERI TUGAS		
 PEMERINTAH KOTA TEGAL RUMAH SAKIT UMUM DAERAH KARDINAH Jl. AIP. KS. Tubun No. 2 Kota Tegal Telp. (0283) 583377 / 584477 / 586777 / 541808, Faks (0283) 553131 Kode Pos 51124 Web: http://www.madlanduh.sipgkrdk.go.id - E-mail: ...		
MENGETAHUI DAN MENSETUJUI		
Direktur RSUD KARDINAH Tegal Merangkap Pejabat Pembuat Komitmen		
dr. Haryo Teguh, Sp.s, M.si, Med NIP: 197 10518 200112 1 001 MANAJEMEN KONTRUKSI (MK)		
 PT. SOLUSI UTAMA KONSULTAN PLANNING - ENGINEERING - MANAGEMENT PT. SOLUSI UTAMA KONSULTAN		
Ir. Ahmad Handri Widiyanto, ST., MT. Team Leader		
KONTRAKTOR PELAKSANA		
 PT. MATRA KARYA General Contractor Alamat : Jl. Palagan Temon Palagan Ringkang Sebelah - Simanungkar Email: matrakarya@matrakarya.com, Bk: matrakarya@matrakarya.com Telp. 0274-430734-430735  KAN LSBMKS-006-IDN PT. MATRA KARYA		
Prabadi Suryandaru, ST Project Manager		
JUDUL GAMBAR		SKALA
DENAH JAMP LIFT		1 : 40
NO. GAMBAR		DISIPLIN
08		
TAHUN	UK. KERTAS	JMLH GBR
2024	A3	10
ASBUILT DRAWING		

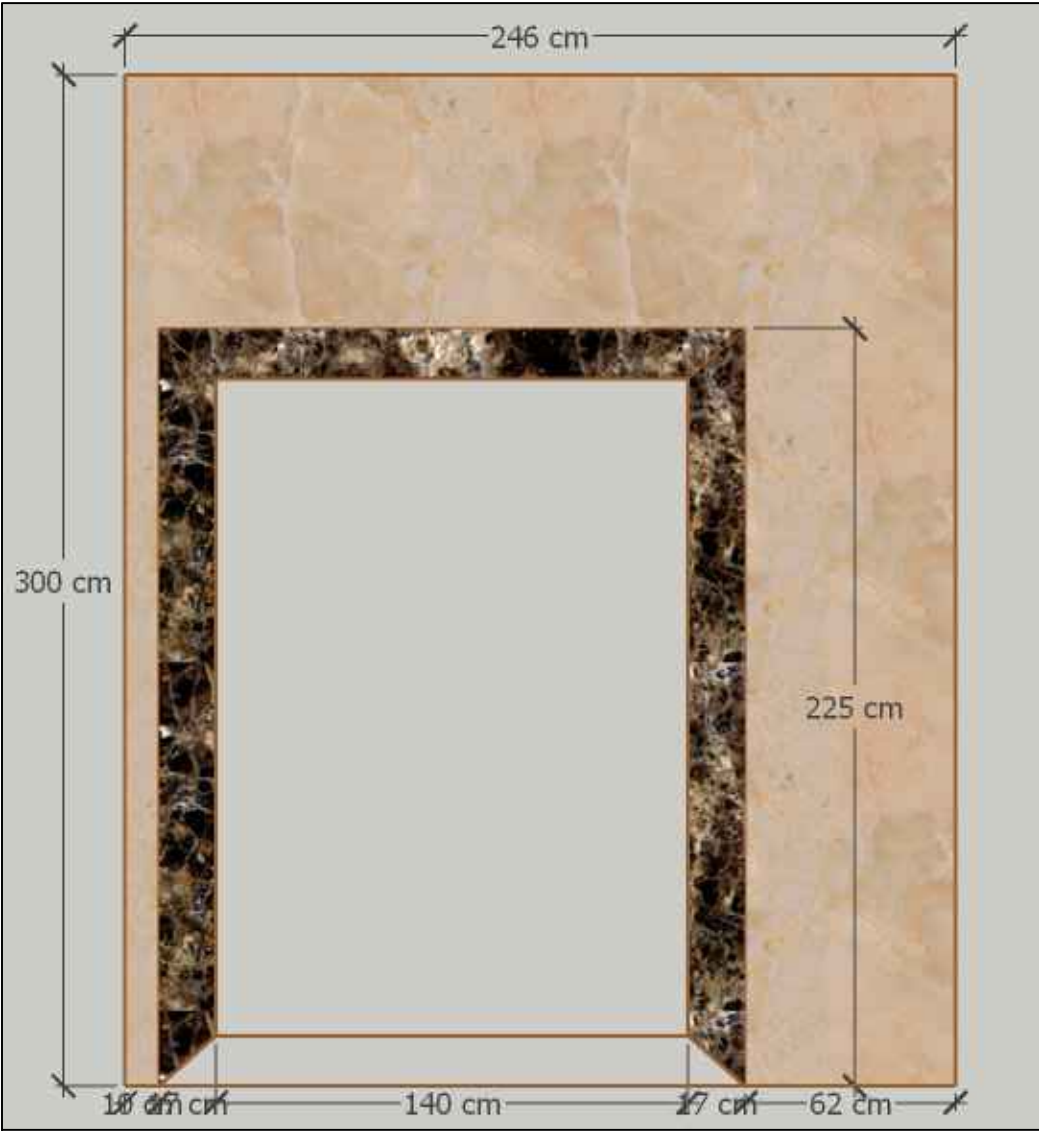


JAMP LIFT LANTAI 03
SKALA 1:40

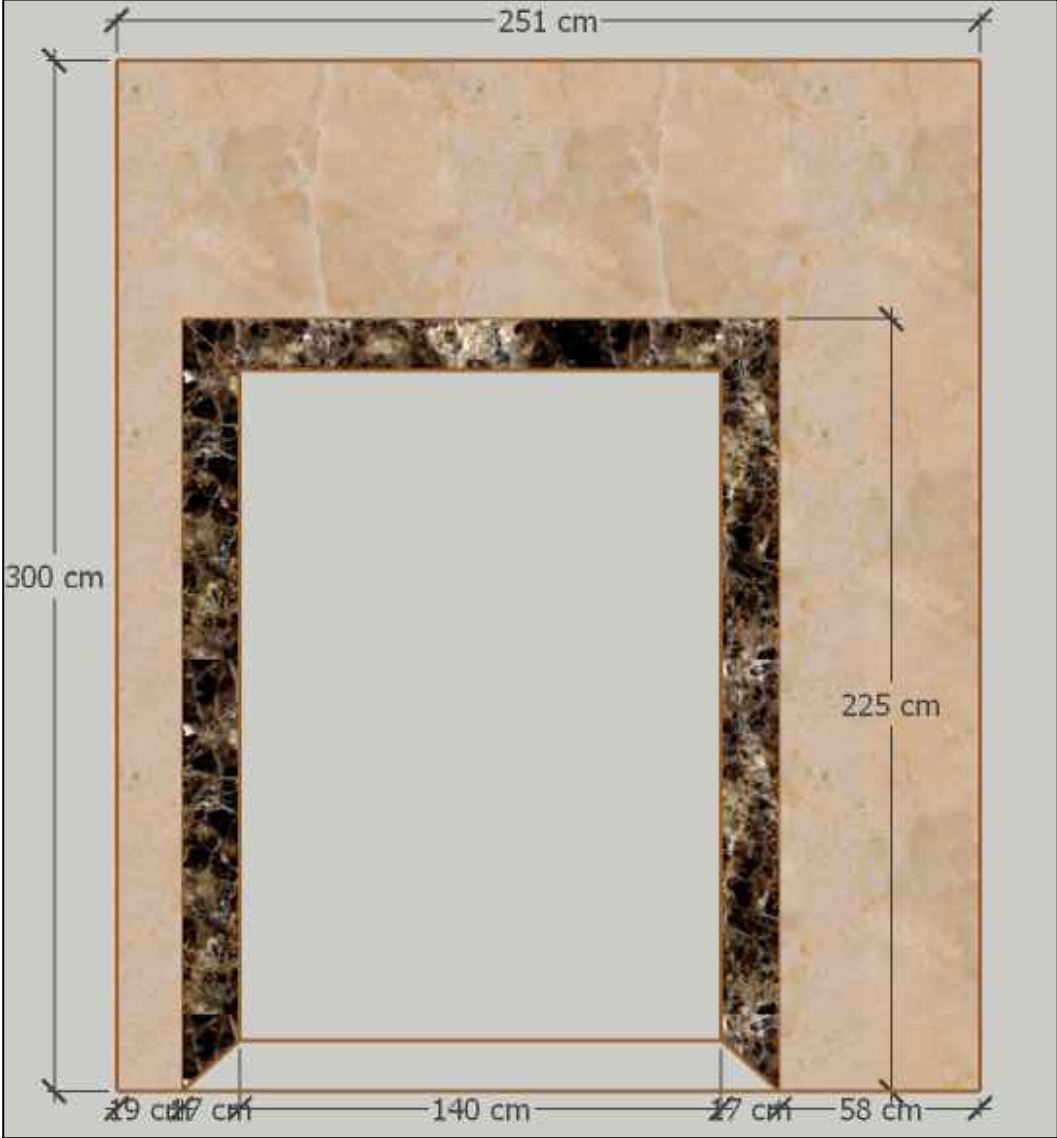


JAMP LIFT LANTAI 04
SKALA 1:40

KETERANGAN		
REVISI		
PEKERJAAN		
PEMBANGUNAN TAHAP II GEDUNG PAVILIUN VIP DAN VVIP RSUD KARDINAH		
LOKASI		
JL. AIP.KS. Tubun No.2, Kota Tegal		
PEMBERI TUGAS		
 PEMERINTAH KOTA TEGAL RUMAH SAKIT UMUM DAERAH KARDINAH Jl. AIP. KS. Tubun No. 2 Kota Tegal Telp. (0283) 583377 / 584477 / 584677 / 541808, Faks (0283) 553131 Kode Pos 52124 Web: http://www.madani.kota-tegal.go.id - Email: ...		
MENGETAHUI DAN MENSETUJUI		
Direktur RSUD KARDINAH Tegal Merangkap Pejabat Pembuat Komitmen		
dr. Haryo Teguh, Sp.s, M.si, Med NIP: 197 10518 200112 1 001 MANAJEMEN KONTRUKSI (MK)		
 PT. SOLUSI UTAMA KONSULTAN PLANNING - ENGINEERING - MANAGEMENT PT. SOLUSI UTAMA KONSULTAN		
Ir. Ahmad Handri Widiyanto, ST., MT. Team Leader		
KONTRAKTOR PELAKSANA		
 PT. MATRA KARYA General Contractor Alamat : Jl. Pajagan Temon Pajagan Srengaji Srengaji - Srengaji Temon Email: matrakarya@gmail.com, Bk: matrakarya@gmail.com Telp: 0274-430734-4320735  PT. MATRA KARYA		
Prabadi Suryandaru, ST Project Manager		
JUDUL GAMBAR	SKALA	
DENAH JAMP LIFT	1 : 40	
NO. GAMBAR		DISIPLIN
09		
TAHUN	UK. KERTAS	JMLH GBR
2024	A3	10
ASBUILT DRAWING		

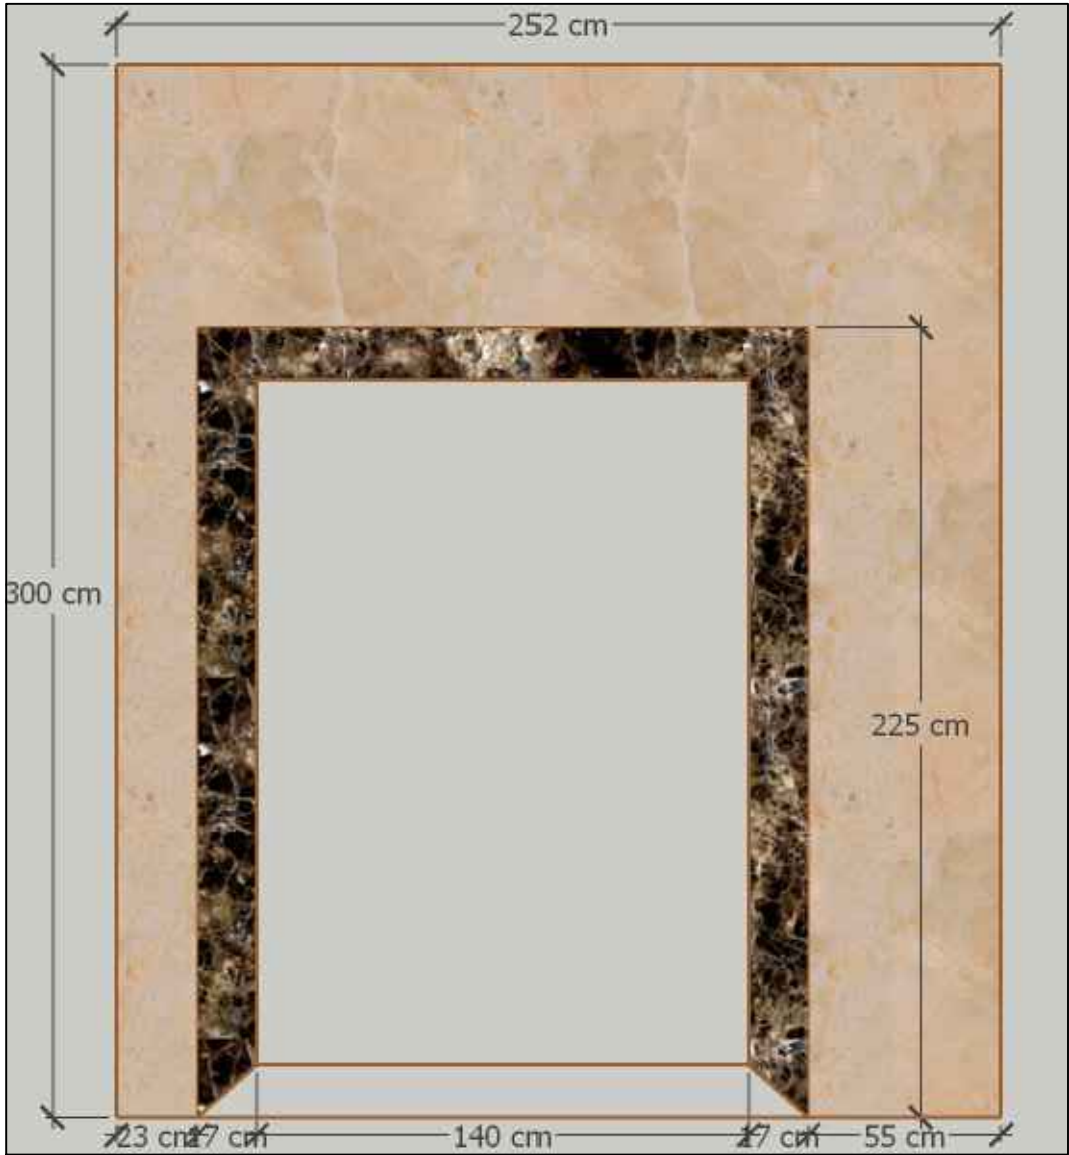


JAMP LIFT LANTAI 05
SKALA 1:40

KETERANGAN		
REVISI		
PEKERJAAN		
PEMBANGUNAN TAHAP II GEDUNG PAVILIUN VIP DAN VVIP RSUD KARDINAH		
LOKASI		
JL. AIP.KS. Tubun No.2, Kota Tegal		
PEMBERI TUGAS		
PEMERINTAH KOTA TEGAL RUMAH SAKIT UMUM DAERAH KARDINAH Jl. AIP. KS. Tubun No. 2 Kota Tegal Telp. (0283) 583377 / 584477 / 586777 / 541808, Fax (0283) 553131 Kode Pos 82124 Web: http://www.mahandiah.sipgkrdn.go.id - Email: ...		
MENGETAHUI DAN MENSETUJUI		
Direktur RSUD KARDINAH Tegal Merangkap Pejabat Pembuat Komitmen		
dr. Haryo Teguh, Sp.s, M.si, Med NIP: 197 10518 200112 1 001 MANAJEMEN KONTRUKSI (MK)		
PT. SOLUSI UTAMA KONSULTAN PLANNING - ENGINEERING - MANAGEMENT PT. SOLUSI UTAMA KONSULTAN		
Ir. Ahmad Handri Widiyanto, ST., MT. Team Leader		
KONTRAKTOR PELAKSANA		
PT. MATRA KARYA General Contractor PT. MATRA KARYA		
Prabadi Suryandaru, ST Project Manager		
JUDUL GAMBAR	SKALA	
DENAH JAMP LIFT	1 : 40	
NO. GAMBAR		DISIPLIN
10		
TAHUN	UK. KERTAS	JMLH GBR
2024	A3	10
ASBUILT DRAWING		

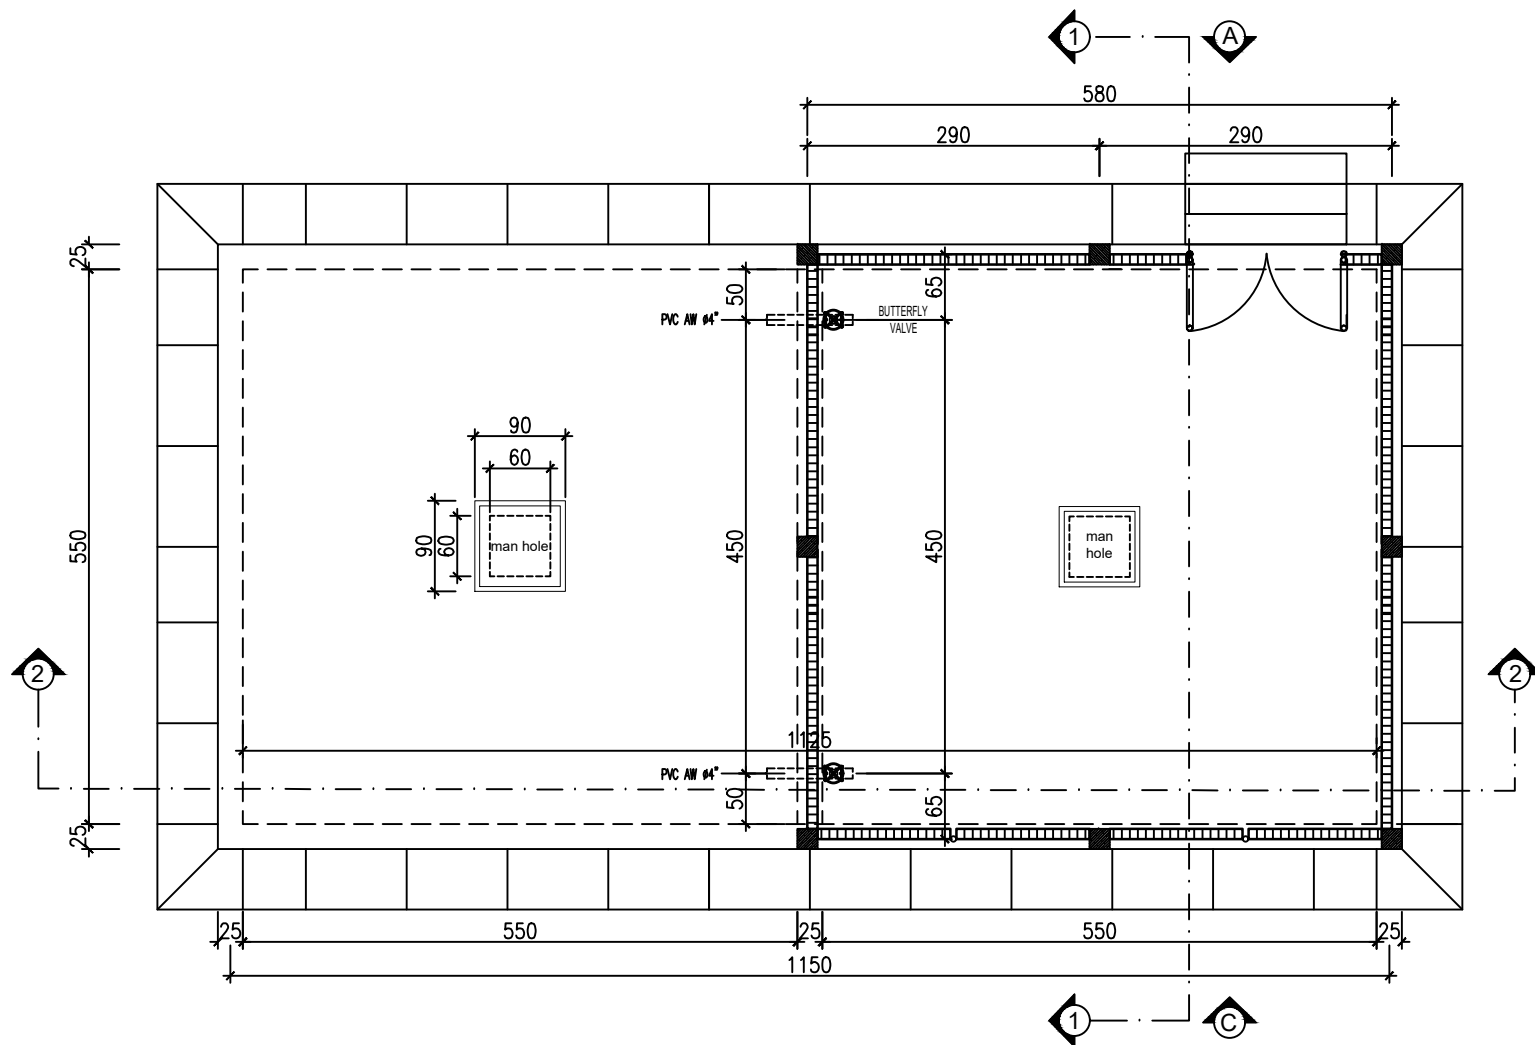



DENAH RUMAH POMPA DAN GWT
SKALA 1:100

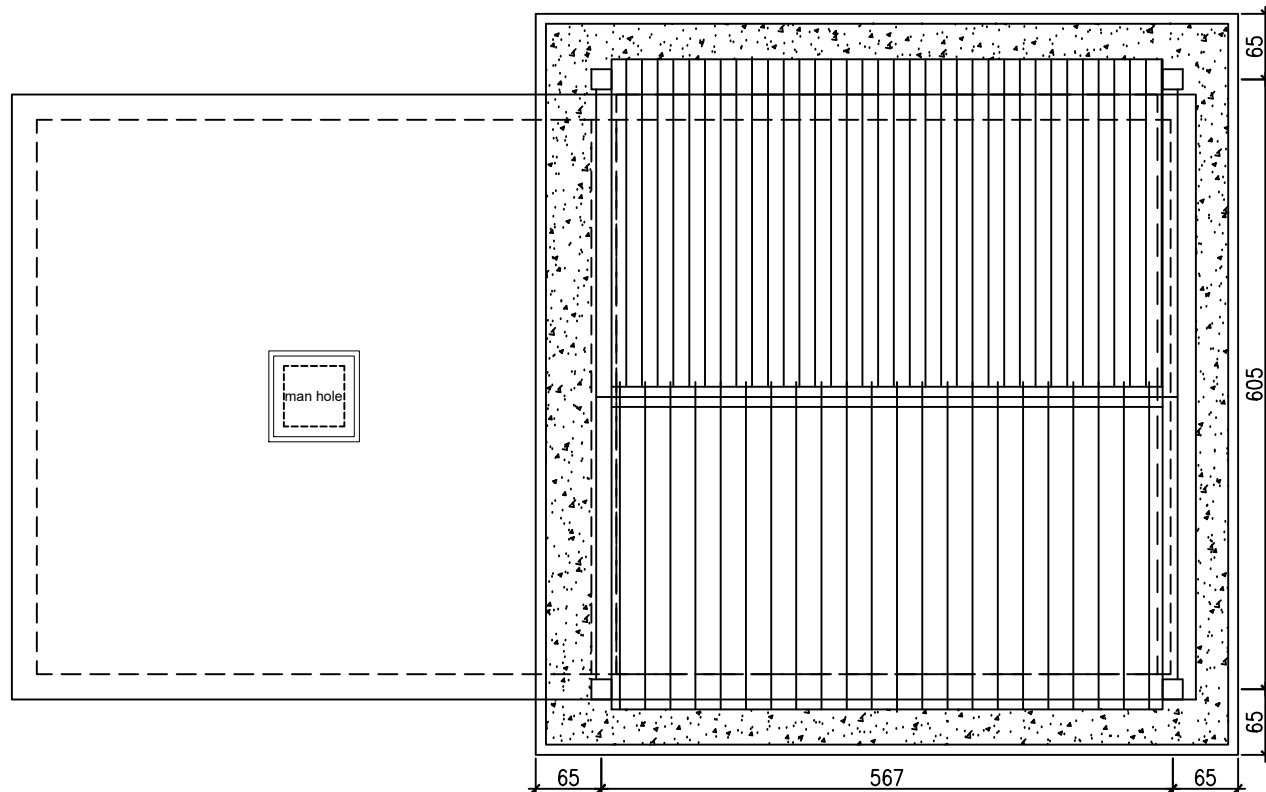


DENAH ATAP RUMAH POMPA DAN GWT
SKALA 1:100

KETERANGAN		
REVISI		
PEKERJAAN		
PEMBANGUNAN TAHAP II GEDUNG PAVILIUN VIP DAN VVIP RSUD KARDINAH		
LOKASI		
JL. AIP.KS. Tubun No.2, Kota Tegal		
PEMBERI TUGAS		
 PEMERINTAH KOTA TEGAL RUMAH SAKIT UMUM DAERAH KARDINAH Jl. AIP. KS. Tubun No. 2 Kota Tegal Telp. (0283) 582877 / 582877 / 582877 / 582877, Fax (0283) 582181 Kode Pos 52124 Web: http://www.rsudkardinah.angakita.go.id - E-mail:		
MENGETAHUI DAN MENSETUJUI		
Direktur RSUD KARDINAH Tegal Merangkap Pejabat Pembuat Komitmen		
dr. Haryo Teguh, Sp.s, M.si, Med NIP: 197 10518 200112 1 001 MANAJEMEN KONTRUKSI (MK)		
 PT. SOLUSI UTAMA KONSULTAN PLANNING - ENGINEERING - MANAGEMENT PT. SOLUSI UTAMA KONSULTAN		
Ir. Ahmad Handri Widiyanto, ST., MT. Team Leader		
KONTRAKTOR PELAKSANA		
 PT. MATRA KARYA General Contractor Alamat: Jl. Pengasinan Pajeneh Tegal Email: matrakarya@gmail.com, matrakarya@yahoo.com, matrakarya@indosat.net.id Telp: 0274 - 40514 / 40515  KAN LSDMK3-006-IDN		
PT. MATRA KARYA		
Prabadi Suryandaru, ST Project Manager		
JUDUL GAMBAR	SKALA	
DENAH RUMAH POMPA	1:100	
NO. GAMBAR	DISIPLIN	
01		
TAHUN	UK. KERTAS	JMLH GBR
2024	A3	18
ASBUILT DRAWING		

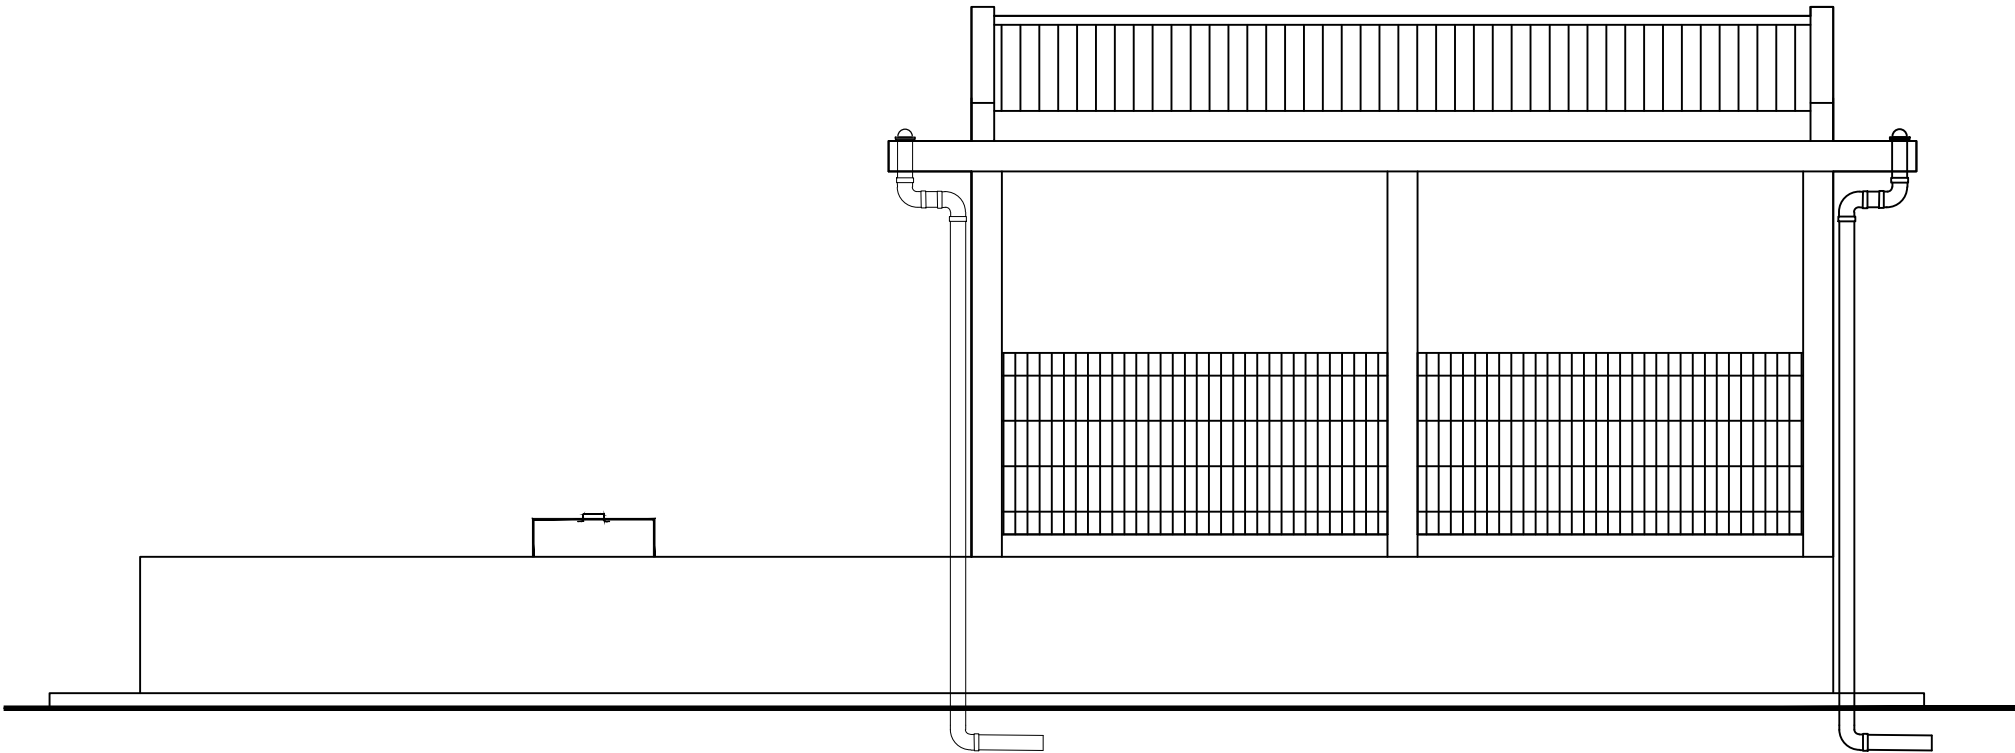


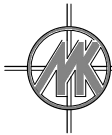 **TAMPAK SELATAN**
SKALA 1:100

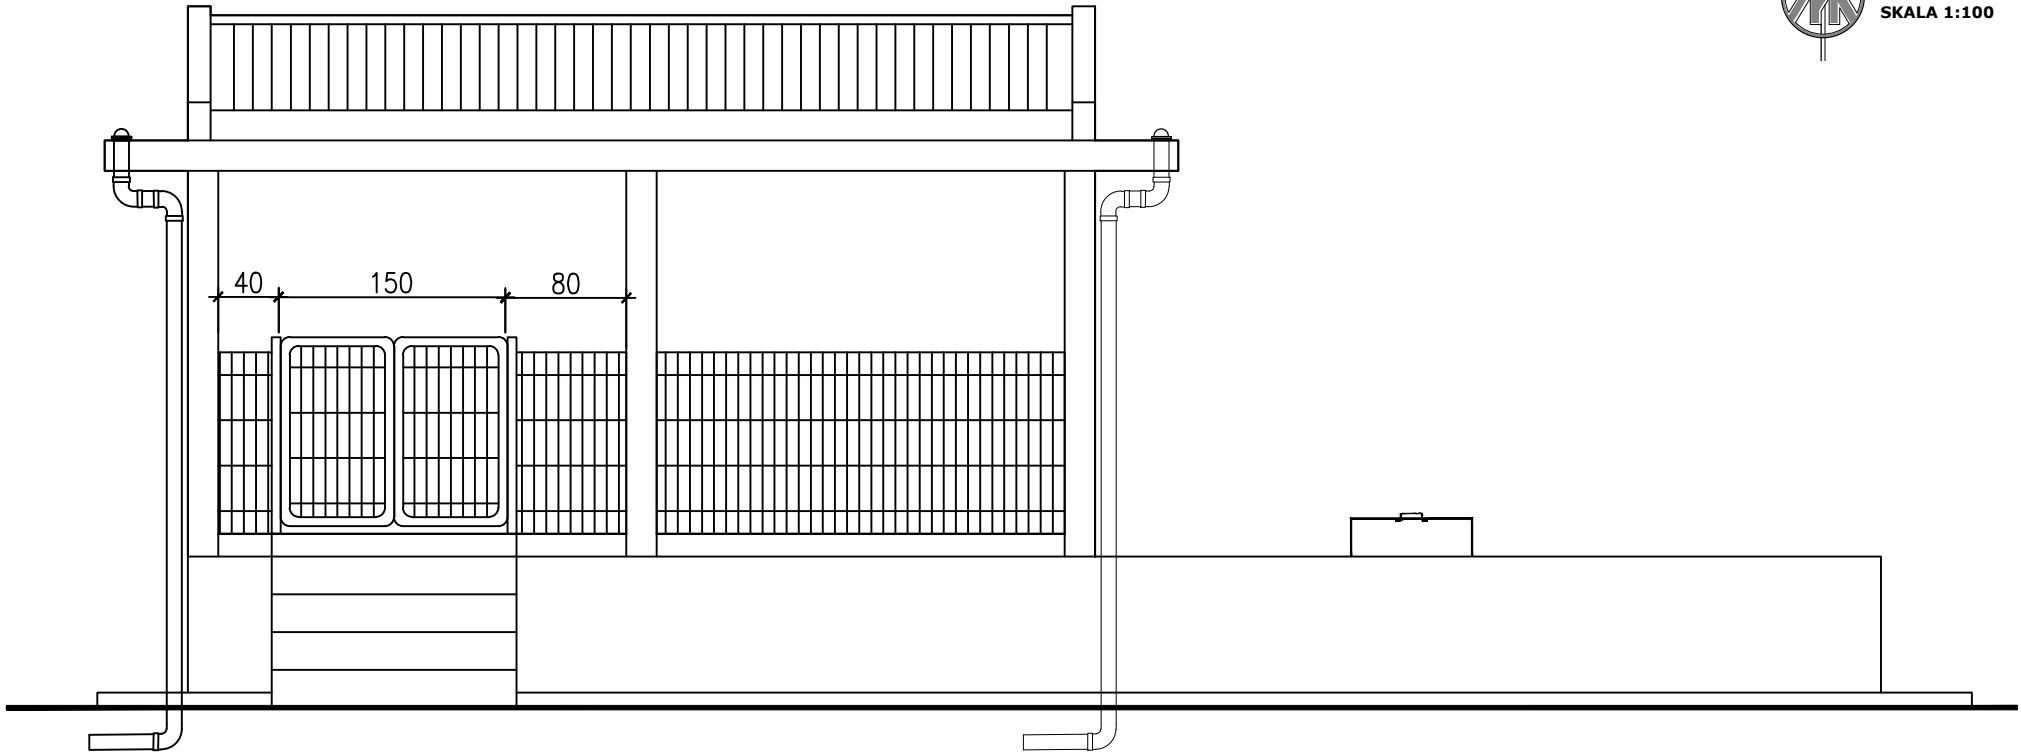



 **TAMPAK UTARA**
SKALA 1:100

KETERANGAN		
REVISI		
PEKERJAAN		
PEMBANGUNAN TAHAP II GEDUNG PAVILIUN VIP DAN VVIP RSUD KARDINAH		
LOKASI		
JL. AIP.KS. Tubun No.2, Kota Tegal		
PEMBERI TUGAS		
 PEMERINTAH KOTA TEGAL RUMAH SAKIT UMUM DAERAH KARDINAH Jl. AIP - KS. Tubun No. 2 Kota Tegal Telp. (0283) 383777 / 383771 / 383773, Fax (0283) 383731 Kode Pos 82124 Web : http://www.rsudkardinah.tegal.go.id - E-mail :		
MENGETAHUI DAN MENYETUJUI		
Direktur RSUD KARDINAH Tegal Merangkap Pejabat Pembuat Komitmen		
dr. Haryo Teguh, Sp.s, M.si, Med NIP: 197 10518 200112 1 001 MANAJEMEN KONTRUKSI (MK)		
 PT. SOLUSI UTAMA KONSULTAN PLANNING - ENGINEERING - MANAGEMENT PT. SOLUSI UTAMA KONSULTAN		
Ir. Ahmad Handri Widiyanto, ST., MT. Team Leader		
KONTRAKTOR PELAKSANA		
 PT. MATRA KARYA General Contractor Alamat : Jl. Pajagan Terasa Pajagan Anggang Sukoharjo - Siman Yogyakarta Email : matrakarya@indosat.net.id - ir.ahmadhandri@matrakarya.com Telp. 0274-450746 - 4297707  KAN LSMMK3-006-IDN		
PT. MATRA KARYA		
Prabadi Suryandaru, ST Project Manager		
JUDUL GAMBAR	SKALA	
TAMPAK RUMAH POMPA	1 : 100	
NO. GAMBAR		DISIPLIN
02		
TAHUN	UK. KERTAS	JMLH GBR
2024	A3	18
ASBUILT DRAWING		

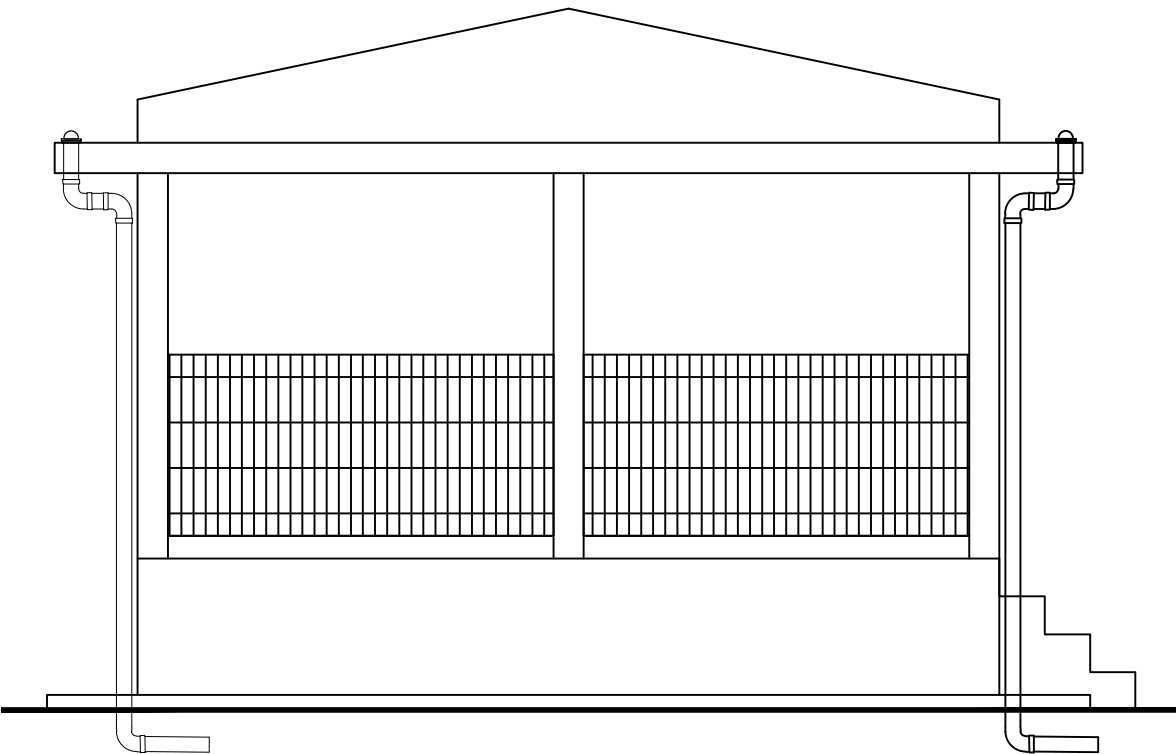


 **TAMPAK TIMUR**
SKALA 1:100

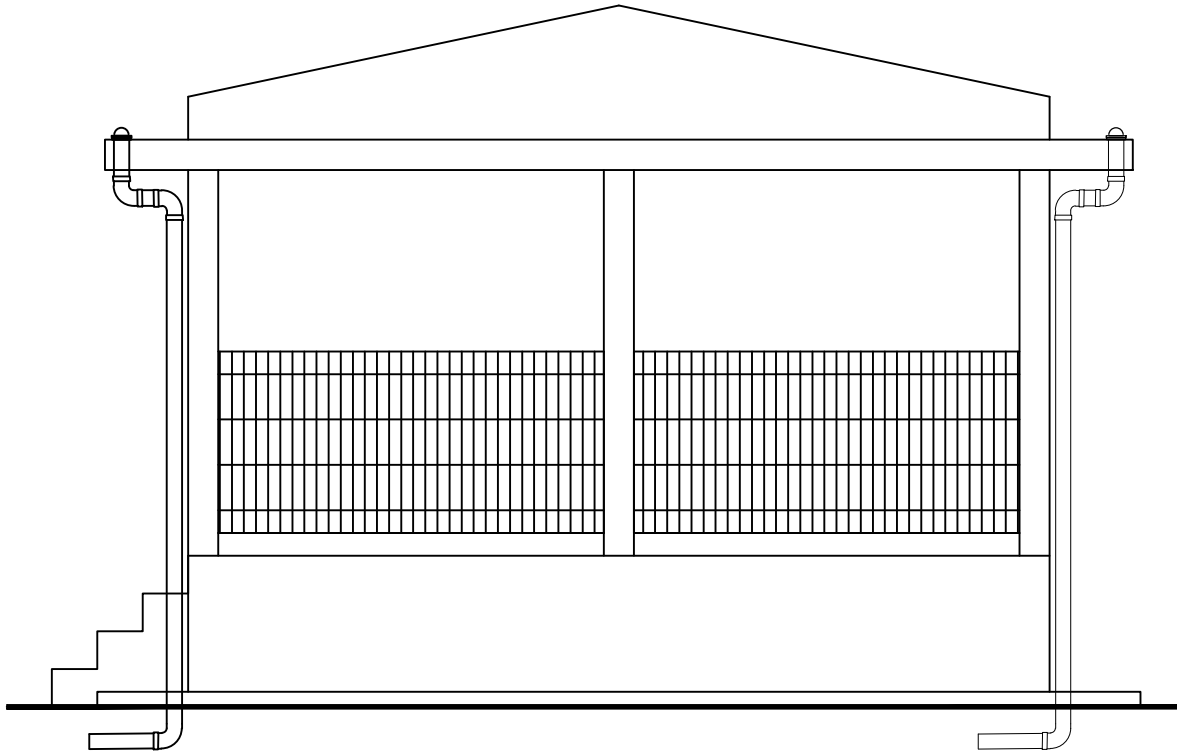


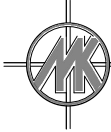 **TAMPAK BARAT**
SKALA 1:100

KETERANGAN		
REVISI		
PEKERJAAN		
PEMBANGUNAN TAHAP II GEDUNG PAVILIUN VIP DAN VVIP RSUD KARDINAH		
LOKASI		
JL. AIP.KS. Tubun No.2, Kota Tegal		
PEMBERI TUGAS		
 PEMERINTAH KOTA TEGAL RUMAH SAKIT UMUM DAERAH KARDINAH Jl. AIP- KS. Tubun No. 2 Kota Tegal Telp. (0283) 383277 / 383271 / 383271 / 383271, Fax (0283) 383251 Kode Pos 82124 Web : http://www.rsudkardinah.tegal.go.id - E-mail :		
MENGETAHUI DAN MENYETUJUI		
Direktur RSUD KARDINAH Tegal Merangkap Pejabat Pembuat Komitmen		
dr. Haryo Teguh, Sp.s, M.si, Med NIP: 197 10518 200112 1 001 MANAJEMEN KONTRUKSI (MK)		
 PT. SOLUSI UTAMA KONSULTAN PLANNING - ENGINEERING - MANAGEMENT PT. SOLUSI UTAMA KONSULTAN		
Ir. Ahmad Handri Widiyanto, ST., MT. Team Leader		
KONTRAKTOR PELAKSANA		
 PT. MATRA KARYA General Contractor Alamat : Jl. Pajagan Terasa Palagan Anggang Sukoharjo - Siman Yogyakarta Email : matrakarya@matrakarya.com - info@matrakarya.com Telp. 0274-400746-420700 		
PT. MATRA KARYA		
Prabadi Suryandaru, ST Project Manager		
JUDUL GAMBAR	SKALA	
TAMPAK RUMAH POMPA	1 : 100	
NO. GAMBAR		DISIPLIN
03		
TAHUN	UK. KERTAS	JMLH GBR
2024	A3	18
ASBUILT DRAWING		

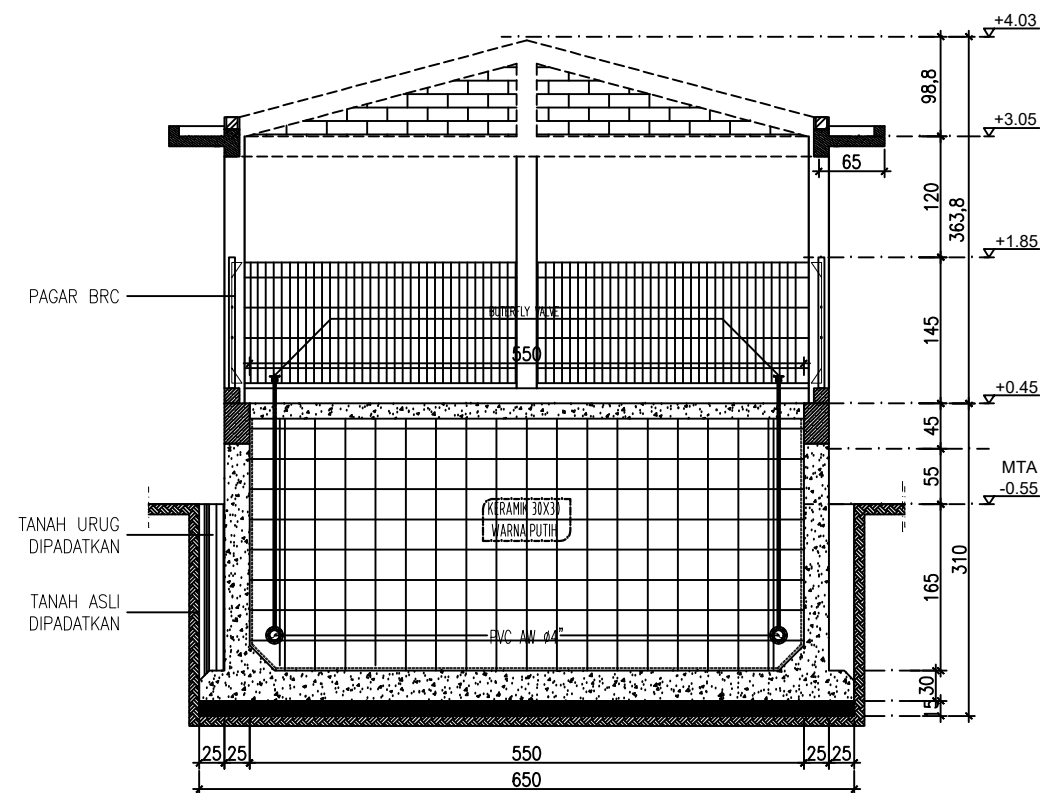


POTONGAN 1-1

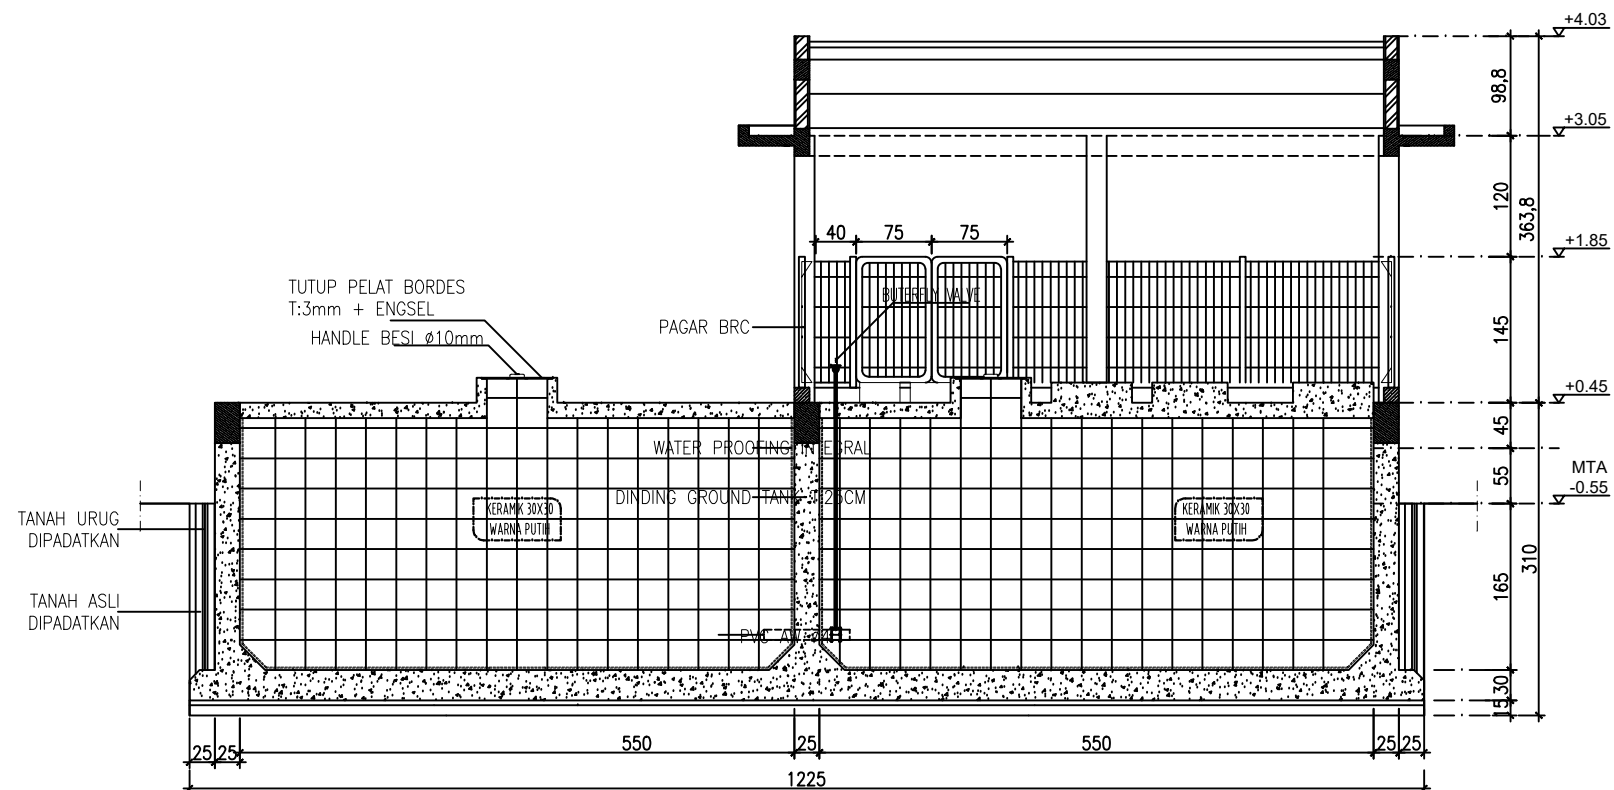


POTONGAN 2-2
SKALA 1:100

KETERANGAN		
REVISI		
PEKERJAAN		
PEMBANGUNAN TAHAP II GEDUNG PAVILION VIP DAN VVIP RSUD KARDINAH		
LOKASI		
JL. AIP.KS. Tubun No.2, Kota Tegal		
PEMBERI TUGAS		
 PEMERINTAH KOTA TEGAL RUMAH SAKIT UMUM DAERAH KARDINAH Jl. AIP. KS. Tubun No. 2 Kota Tegal Telp. (0293) 352177 / 350477 / 350877 / 341926, Fax (0293) 353131 Kode Pos 52124 http://www.rtsukardinah.pengadinda.go.id – E-mail :		
MENGETAHUI DAN MENSETUJUI		
Direktur RSUD KARDINAH Tegal Mengetahui dan Menyetujui Mengetahui dan Menyetujui		
<u>dr. Haryo Teguh, Sp.s, M.si, Med</u> NIP: 197 10518 200112 1 001 MANAJEMEN KONTRUKSI (MK)		
 PT. SOLUSI UTAMA KONSULTAN PLANNING - ENGINEERING - MANAGEMENT PT. SOLUSI UTAMA KONSULTAN		
<u>Ir. Ahmad Handri Widiyanto, ST., MT.</u> Team Leader		
KONTRAKTOR PELAKSANA		
 PT. MATRA KARYA General Contractor Alamat : Jl. Pelajar Satria Pelajar Jangkang Satrikaya - Nomas Yogyakarta Email : info@matrakarya.com / info@matrakarya.com / info@matrakarya.com Telp. 0274 - 65074 / 620733  KAN Badan Akreditasi Nasional LSMMK3-006-IDN		
PT. MATRA KARYA		
<u>Prabadi Suryandaru, ST</u> Project Manager		
JUDUL GAMBAR		SKALA
POTONGAN RUMAH POMPA		1:100
NO. GAMBAR	DISIPLIN	
04		
TAHUN	UK. KERTAS	JMLH GBR
2024	A3	18
ASBUILT DRAWING		

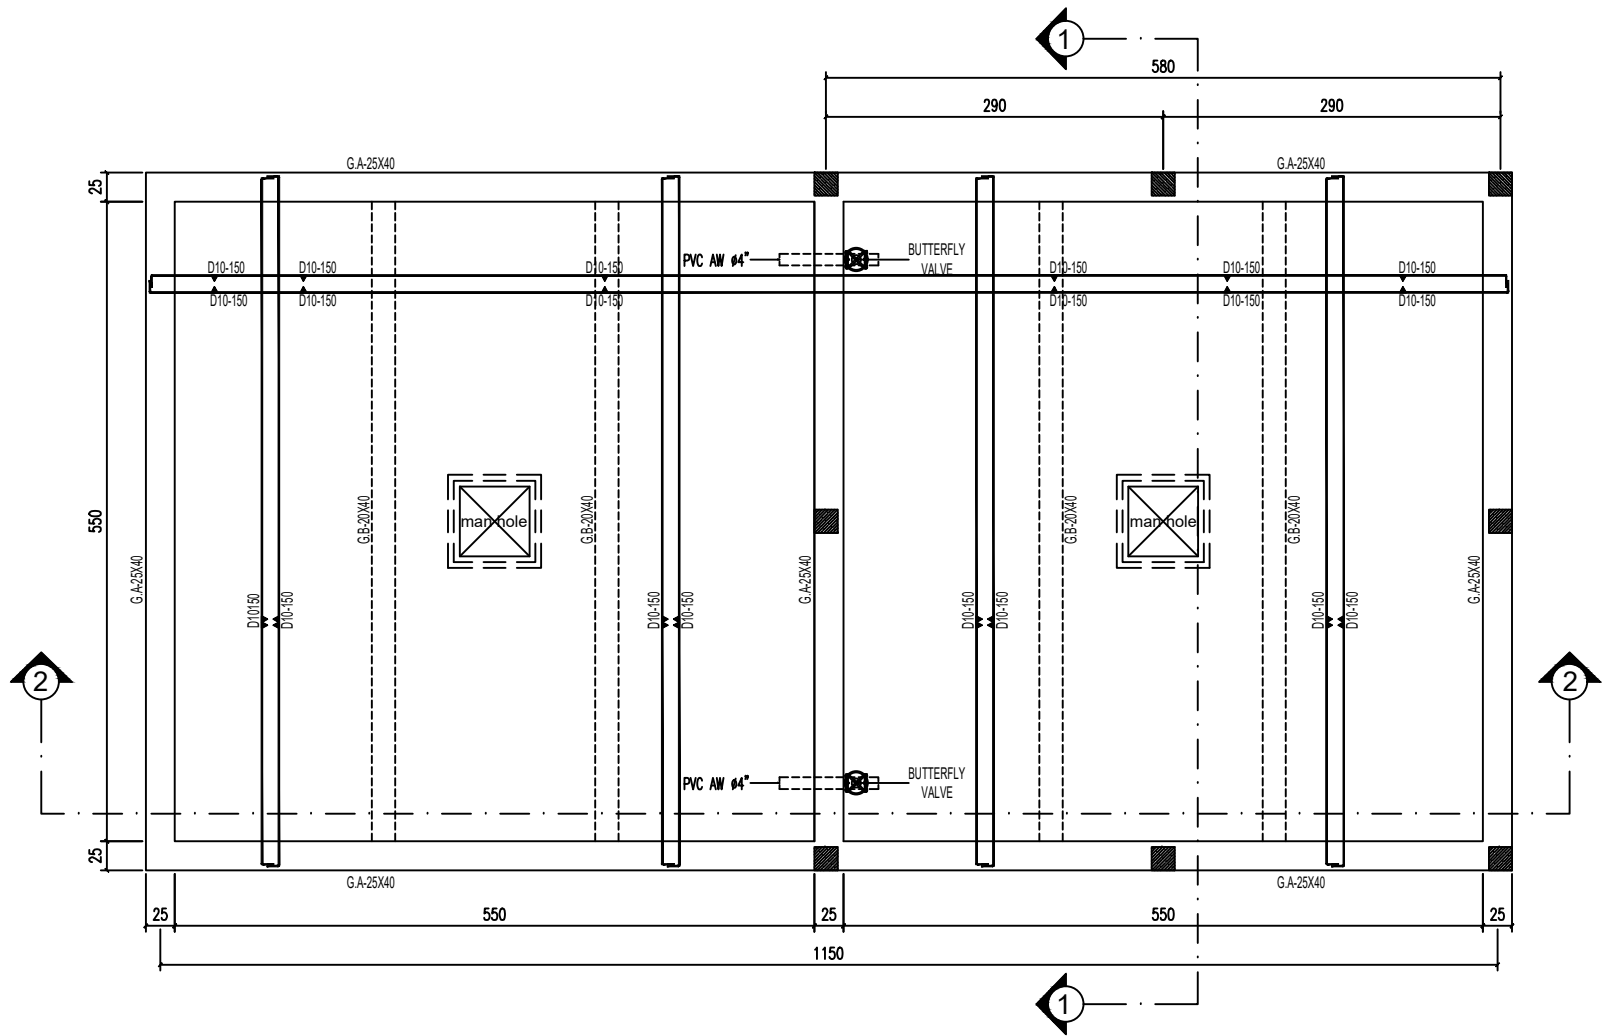

DENAH PLAT GWT
SKALA 1:100


KETERANGAN		
DATA MUTU BAHAN :		
1. MUTU BETON GWT : fc' 30 MPa		
2. MUTU BAJA TULANGAN : fy = 420 MPa (BJTS-420B) untuk notasi D (ULIR) (D ≥ 10mm)		
3. MUTU BAJA PROFIL BJ 37		
4. DIMENSI STRUKTUR DALAM cm		
5. DETAIL DAN JARAK TULANGAN DALAM mm		
REVISI		
PEKERJAAN		
PEMBANGUNAN TAHAP II GEDUNG PAVILIUN VIP DAN VVIP RSUD KARDINAH		
LOKASI		
JL. AIP.KS. Tubun No.2, Kota Tegal		
PEMBERI TUGAS		
PEMERINTAH KOTA TEGAL RUMAH SAKIT UMUM DAERAH KARDINAH Jl. AIP. KS. Tubun No. 2 Kota Tegal Telp. (028) 368777 / 369477 / 368377 / 341535, Fax (028) 363331 Kode Pos 52124 Web: http://www.rumaskardinah.tegal.go.id e-mail: ...		
MENGETAHUI DAN MENSETUJUI		
Direktur RSUD KARDINAH Tegal Merangkap Pejabat Pembuat Komitmen		
dr. Haryo Teguh, Sp.s, M.si, Med NIP: 197 10518 200112 1 001		
MANAJEMEN KONTRUKSI (MK)		
PT. SOLUSI UTAMA KONSULTAN PLANNING - ENGINEERING - MANAGEMENT		
Ir. Ahmad Handri Widiyanto, ST., MT. Team Leader		
KONTRAKTOR PELAKSANA		
PT. MATRA KARYA General Contractor Alamat : G. Poligon Tuntan Poligon Sengkang Sukoharjo - Sleman Yogyakarta Email : manajemen@matrakarya.com, K1 : matrakarya... Telp. 0274 48074 420750 LS/SMK3-028-IGDN		
PT. MATRA KARYA		
Prabadi Suryandaru, ST Project Manager		
JUDUL GAMBAR		SKALA
DENAH PLAT GWT		1 : 100
NO. GAMBAR		DISIPLIN
05		
TAHUN	UK. KERTAS	JMLH GBR
2024	A3	18
ASBUILT DRAWING		

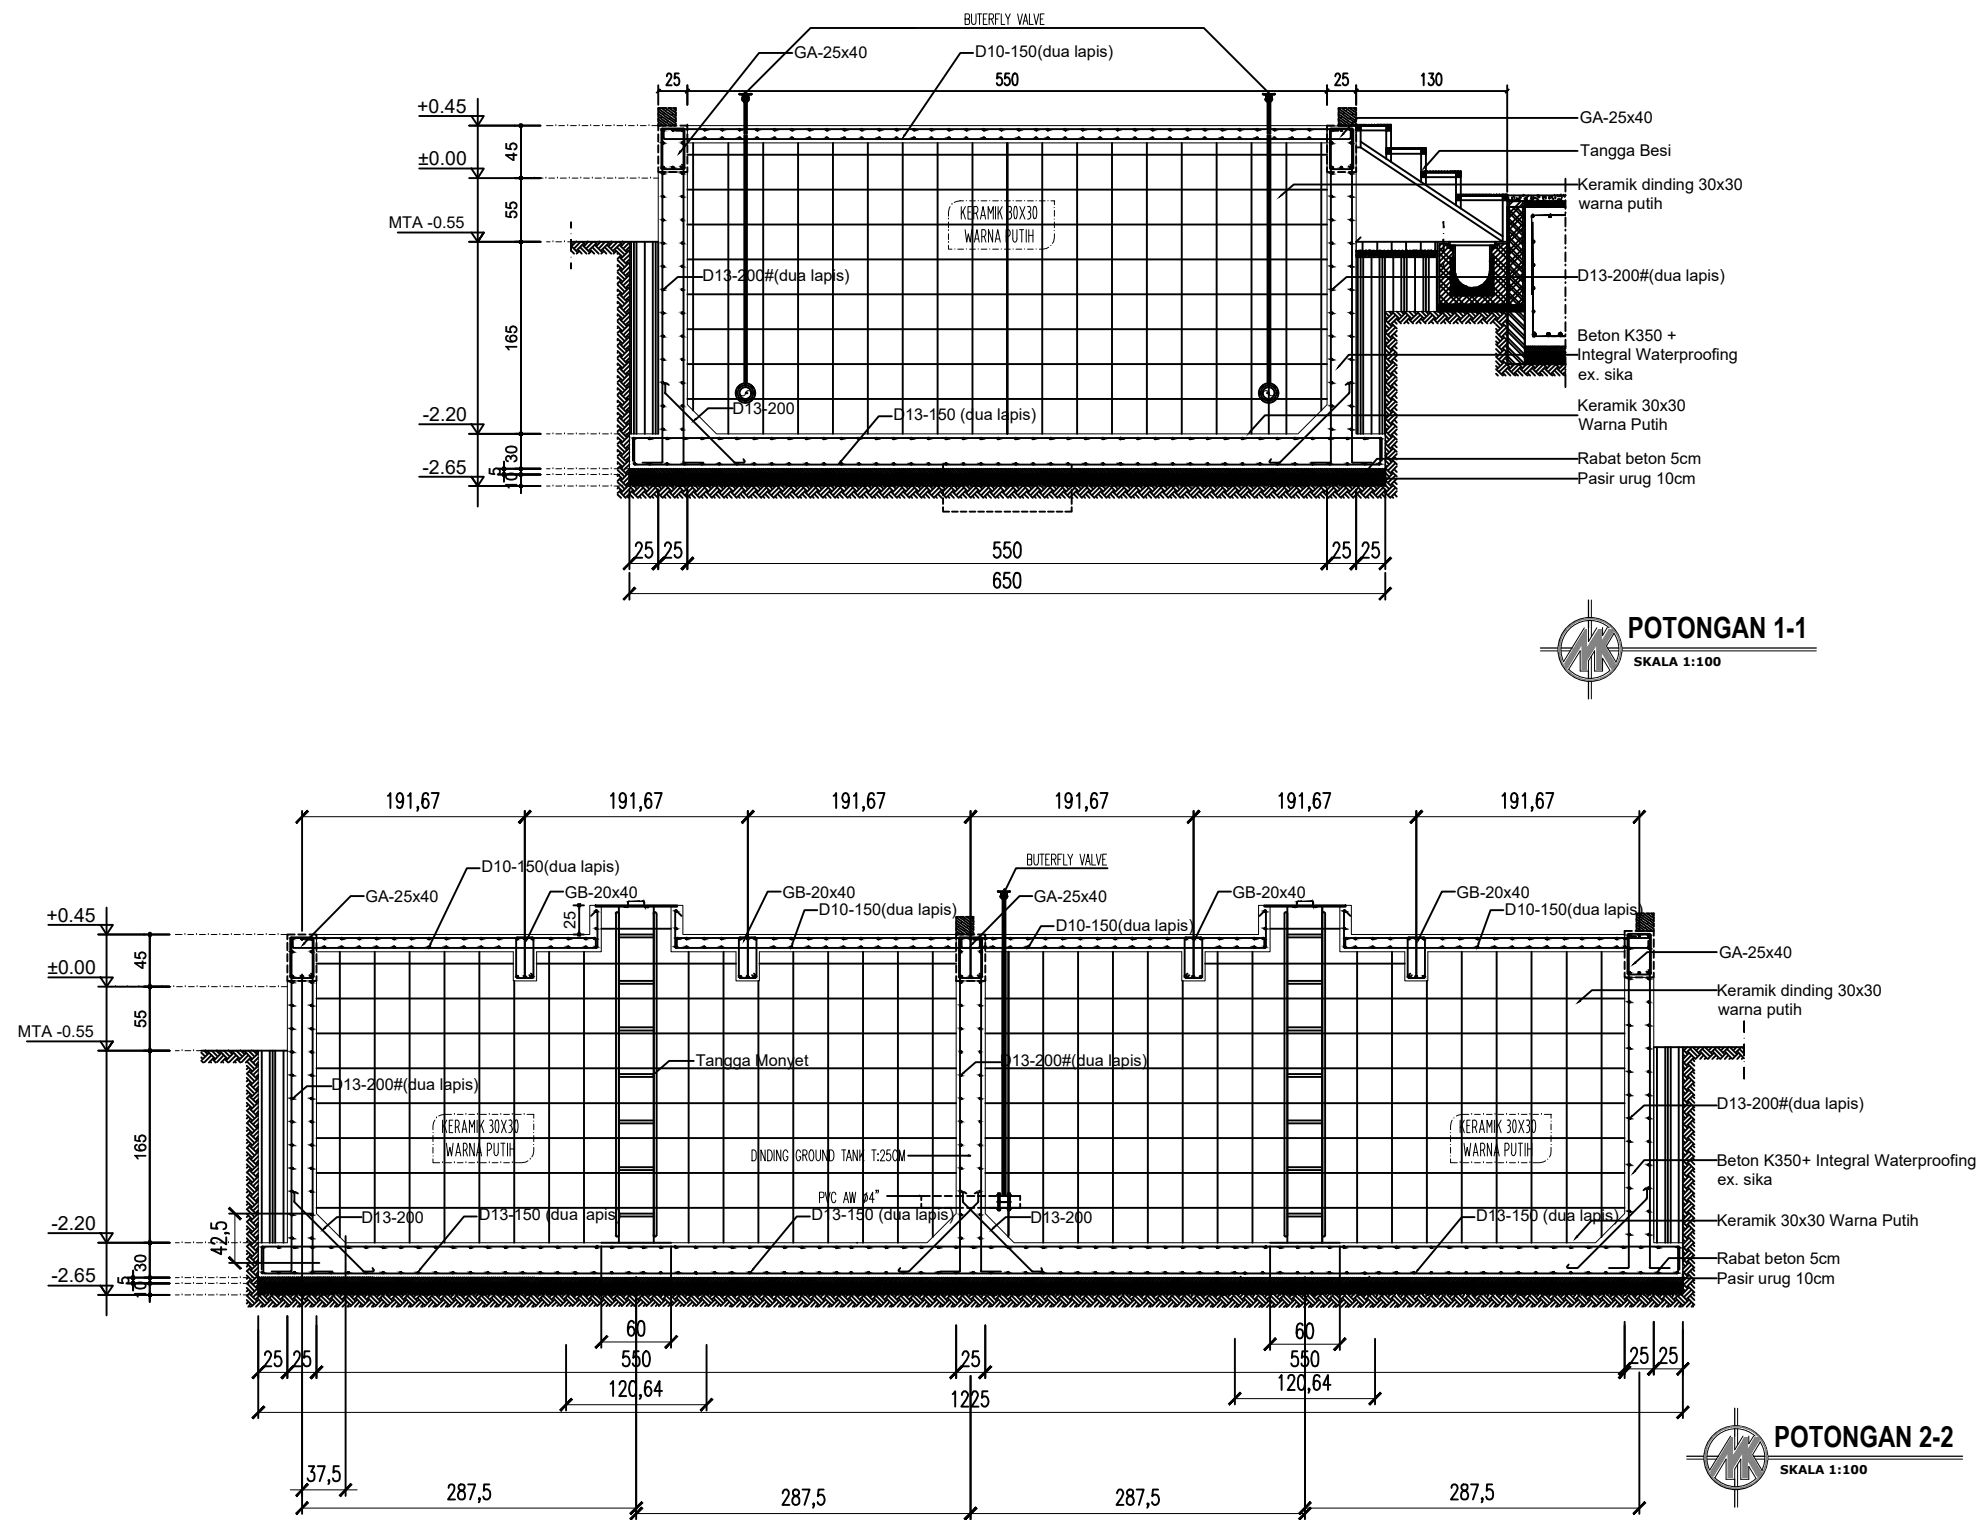

TYPE BALOK	GA-25x40	GB-20x40
DIMENSI	25x40	20x40
	TUMP/LAP	TUMP/LAP
POTONGAN		
TUL. ATAS	3 D19	3 D16
TUL. BAWAH	3 D19	3 D16
TUL. SENGKANG	D10-150	D10-150



KETERANGAN		
DATA MUTU BAHAN :		
1. MUTU BETON GWT : f'c' 30 MPa		
2. MUTU BAJA TULANGAN : fy = 420 MPa (BJTS-420B) untuk notasi D (ULIR) (D ≥ 10mm)		
3. MUTU BAJA PROFIL BJ 37		
4. DIMENSI STRUKTUR DALAM cm		
5. DETAIL DAN JARAK TULANGAN DALAM mm		
REVISI		
PEKERJAAN		
PEMBANGUNAN TAHAP II GEDUNG PAVILIUN VIP DAN VVIP RSUD KARDINAH		
LOKASI		
JL. AIP.KS. Tubun No.2, Kota Tegal		
PEMBERI TUGAS		
 PEMERINTAH KOTA TEGAL RUMAH SAKIT UMUM DAERAH KARDINAH Jl. AIP. KS. Tubun No. 2 Kota Tegal Telp. (0283) 368377 / 368477 / 368577 / 341555, Fax (0283) 363131 Kode Pos 52124 Web: http://www.rsukardinah.tegal.go.id/ - e-mail:		
MENGETAHUI DAN MENYETUJUI		
Direktur RSUD KARDINAH Tegal Merangkap Pejabat Pembuat Komitmen		
dr. Haryo Teguh, Sp.s, M.si, Med NIP: 197 10518 200112 1 001 MANAJEMEN KONTRUKSI (MK)		
 PT. SOLUSI UTAMA KONSULTAN PLANNING - ENGINEERING - MANAGEMENT		
Ir. Ahmad Handri Widiyanto, ST., MT. Team Leader		
KONTRAKTOR PELAKSANA		
 PT. MATRA KARYA General Contractor Alamat : D. Poligon Tuntan Poligon Senggang Sukoharjo - Sleman Yogyakarta Email : mmatrakarya@gmail.com, K3 : mmatrakarya... Telp : 0274 48074 420700 KAN LSBMK3-028-IGDN		
PT. MATRA KARYA		
Prabadi Suryandaru, ST Project Manager		
JUDUL GAMBAR	SKALA	
POTONGAN GWT	1 : 100	
NO. GAMBAR	DISIPLIN	
06		
TAHUN	UK. KERTAS	JMLH GBR
2024	A3	18
ASBUILT DRAWING		

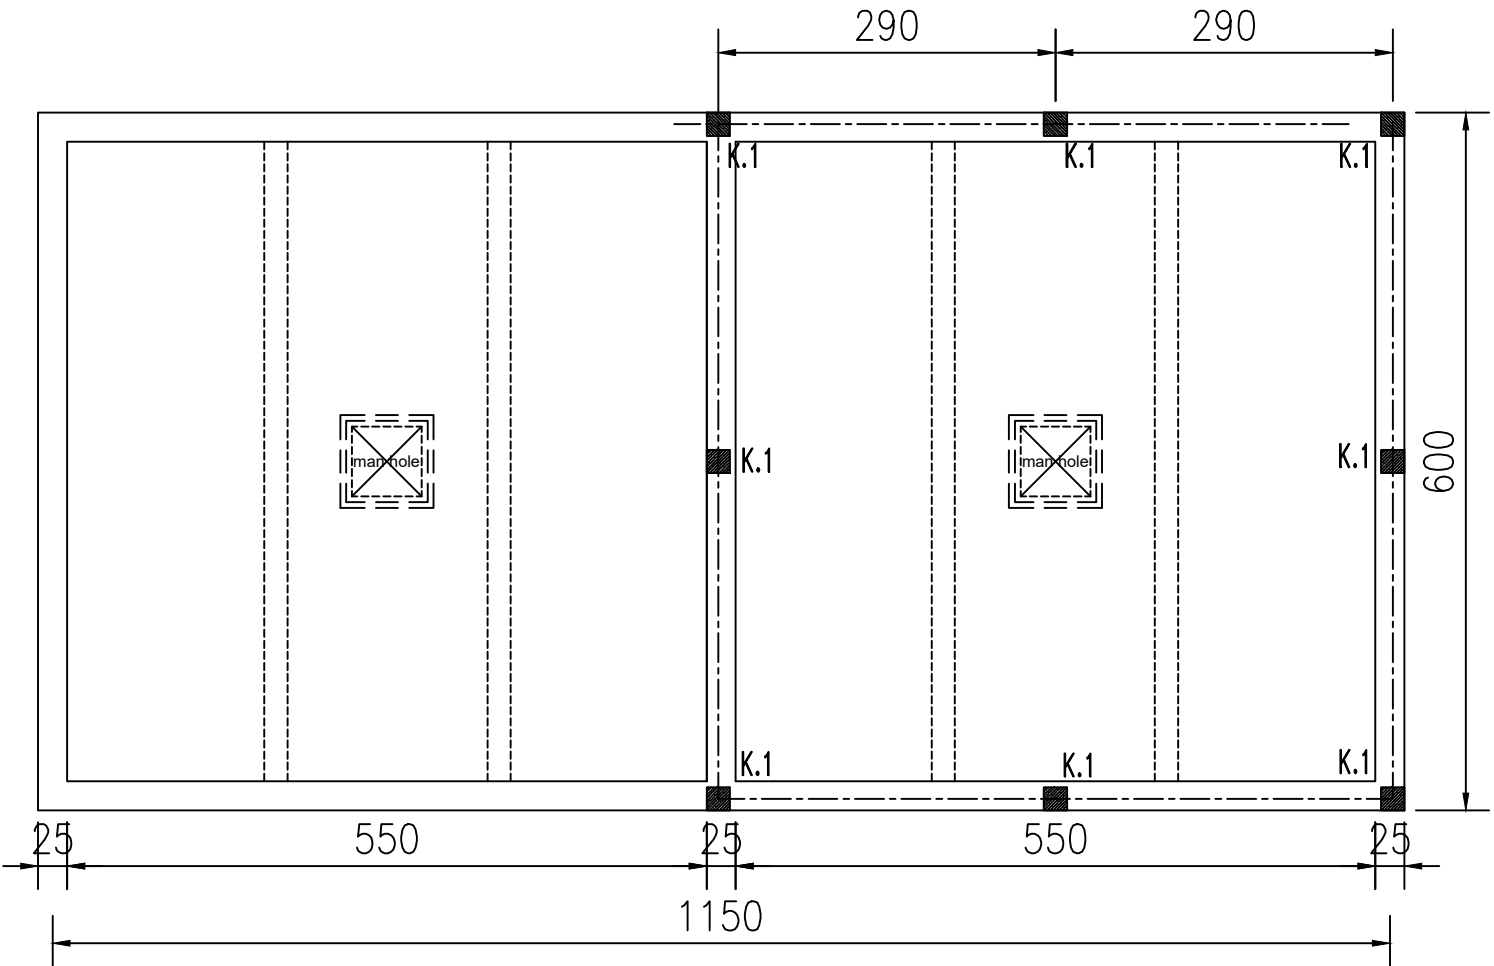


DENAH KOLOM
SKALA 1:100


TIPE KOLOM	K.1
TULANGAN POKOK	4 D 13
SENGKANG	D10-150

DETAIL KOLOM
SKALA 1:100

KETERANGAN		
DATA MUTU BAHAN :		
1. MUTU BETON GWT : fc' 30 MPa		
2. MUTU BAJA TULANGAN : fy = 420 MPa (BJTS-420B) untuk notasi D (ULIR) (D ≥ 10mm)		
3. MUTU BAJA PROFIL BJ 37		
4. DIMENSI STRUKTUR DALAM cm		
5. DETAIL DAN JARAK TULANGAN DALAM mm		
REVISI		
PEKERJAAN		
PEMBANGUNAN TAHAP II GEDUNG PAVILIUN VIP DAN VVIP RSUD KARDINAH		
LOKASI		
JL. AIP.KS. Tubun No.2, Kota Tegal		
PEMBERI TUGAS		
 PEMERINTAH KOTA TEGAL RUMAH SAKIT UMUM DAERAH KARDINAH Jl. AIP. KS. Tubun No. 2 Kota Tegal Telp. (028) 368377 / 369477 / 368377 / 341935, Fax (028) 363331 Kode Pos 52124 Web: http://www.rsudkardinah.tegal.go.id E-mail: ...		
MENGETAHUI DAN MENSETUJUI		
Direktur RSUD KARDINAH Tegal Merangkap Pejabat Pembuat Komitmen		
dr. Haryo Teguh, Sp.s, M.si, Med NIP: 197 10518 200112 1 001 MANAJEMEN KONTRUKSI (MK)		
 PT. SOLUSI UTAMA KONSULTAN PLANNING - ENGINEERING - MANAGEMENT		
Ir. Ahmad Handri Widiyanto, ST., MT. Team Leader		
KONTRAKTOR PELAKSANA		
 PT. MATRA KARYA General Contractor Alamat : D. Pajagan Temon Pajagan Sragung Sukoharjo - Sleman Yogyakarta Email : manajemen@matrakarya.com , K1 : matrakarya... Telp. 0274 408714 408715 KAN LSMMS-028-IGN		
PT. MATRA KARYA		
Prabadi Suryandaru, ST Project Manager		
JUDUL GAMBAR		SKALA
DENAH KOLOM RUMAH POMPA		1 : 100
NO. GAMBAR		DISIPLIN
07		
TAHUN	UK. KERTAS	JMLH GBR
2024	A3	18
ASBUILT DRAWING		

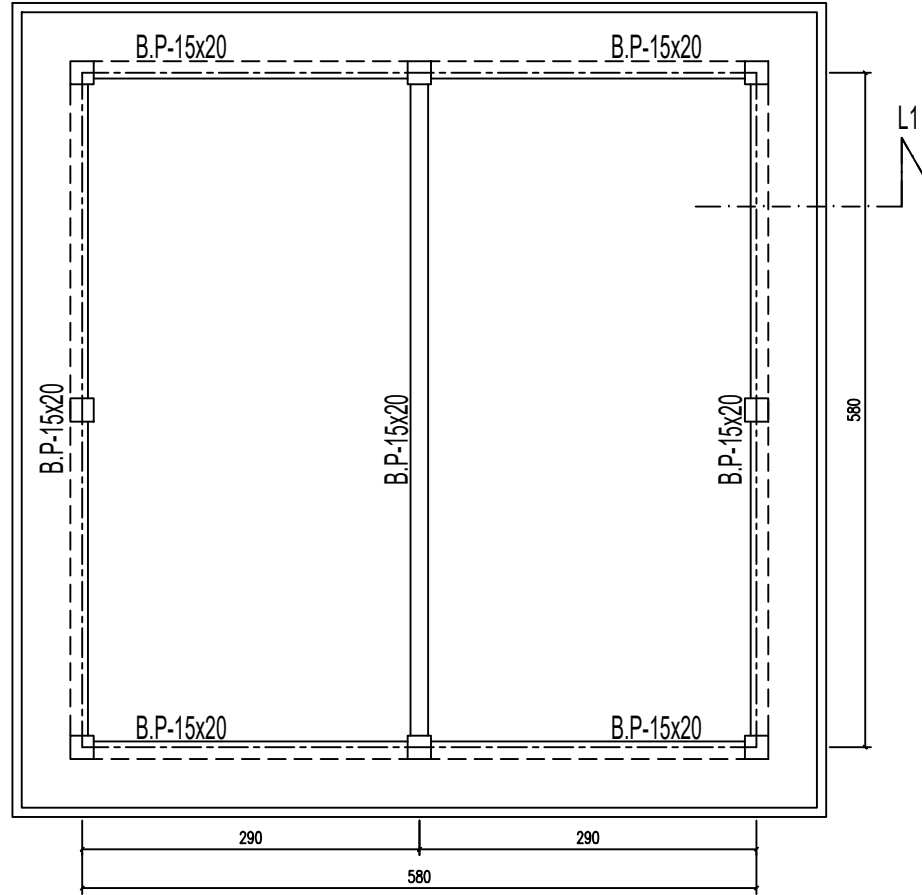


DENAH RINGBALK
SKALA 1:100

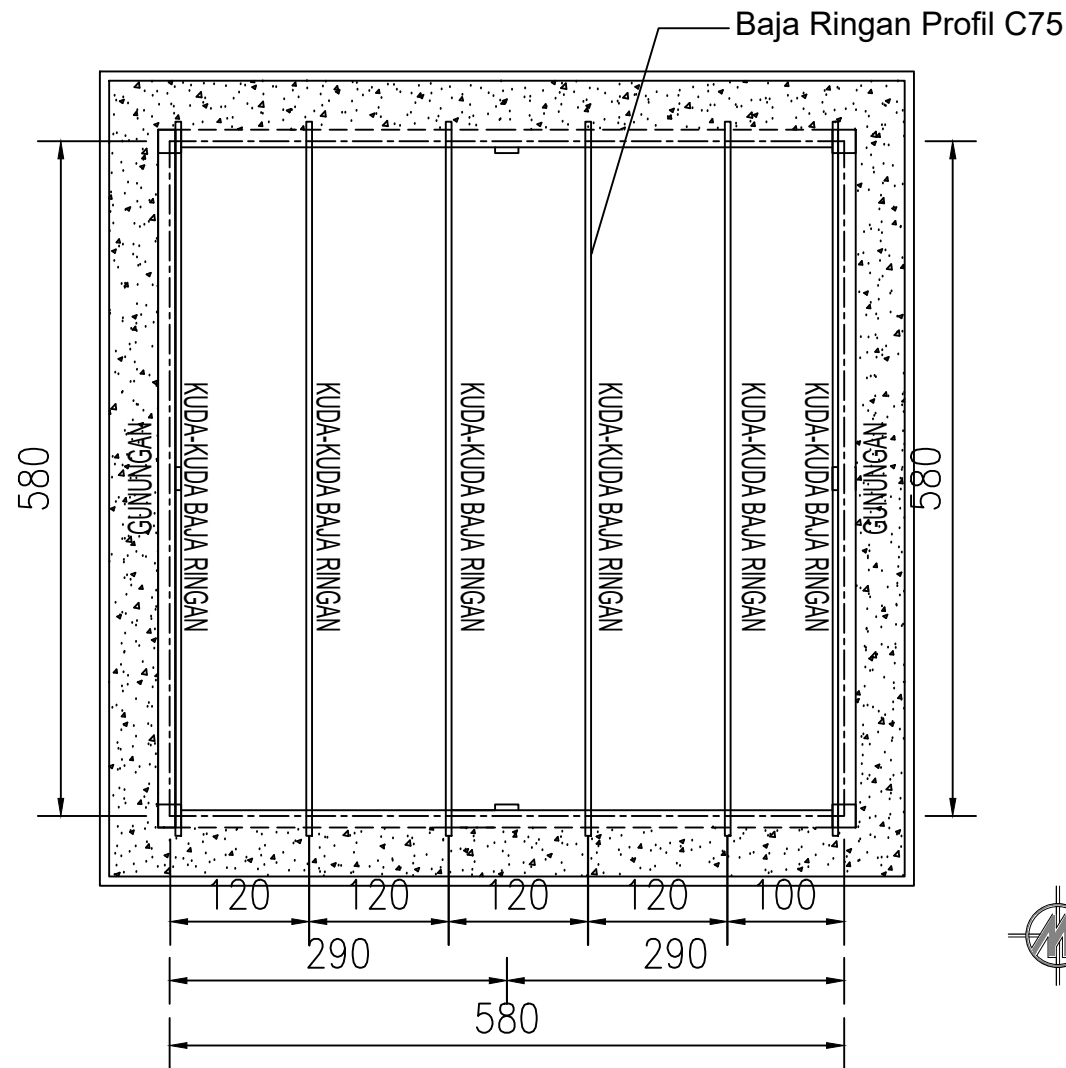


DENAH RANGKA ATAP
SKALA 1:100

KETERANGAN		
DATA MUTU BAHAN :		
1. MUTU BETON GWT : f'c' 30 MPa		
2. MUTU BAJA TULANGAN : fy = 420 MPa (BJTS-420B) untuk notasi D (ULIR) (D ≥ 10mm)		
3. MUTU BAJA PROFIL BJ 37		
4. DIMENSI STRUKTUR DALAM cm		
5. DETAIL DAN JARAK TULANGAN DALAM mm		
REVISI		
PEKERJAAN		
PEMBANGUNAN TAHAP II GEDUNG PAVILIUM VIP DAN VVIP RSUD KARDINAH		
LOKASI		
JL. AIP.KS. Tubun No.2, Kota Tegal		
PEMBERI TUGAS		
 PEMERINTAH KOTA TEGAL RUMAH SAKIT UMUM DAERAH KARDINAH Jl. AIP. KS. Tubun No. 2 Kota Tegal Telp. (0283) 368777 / 369477 / 368677 / 341935, Fax (0283) 363131 Kode Pos 52124 Web: http://www.rsudkardinah.sugiloha.go.id		
MENGETAHUI DAN MENYETUJUI		
Direktur RSUD KARDINAH Tegal Merangkap Pejabat Pembuat Komitmen		
dr. Haryo Teguh, Sp.s, M.si, Med NIP: 197 10518 200112 1 001 MANAJEMEN KONTRUKSI (MK)		
 PT. SOLUSI UTAMA KONSULTAN PLANNING - ENGINEERING - MANAGEMENT		
Ir. Ahmad Handri Widiyanto, ST., MT. Team Leader		
KONTRAKTOR PELAKSANA		
 PT. MATRA KARYA General Contractor Alamat : G. Poligon Tuntan Poligon Sragung Sukoharjo - Sleman Yogyakarta Email: manajemen@ptmatrakarya.com, K1: matrakarya... Telp: 0274 48074 42070  LOSMAS-028-IGDN		
PT. MATRA KARYA		
Prabadi Suryandaru, ST Project Manager		
JUDUL GAMBAR		SKALA
DENAH RANGKA ATAP DENAH RINGBALK		1 : 100
NO. GAMBAR		DISIPLIN
08		
TAHUN	UK. KERTAS	JMLH GBR
2024	A3	18
ASBUILT DRAWING		

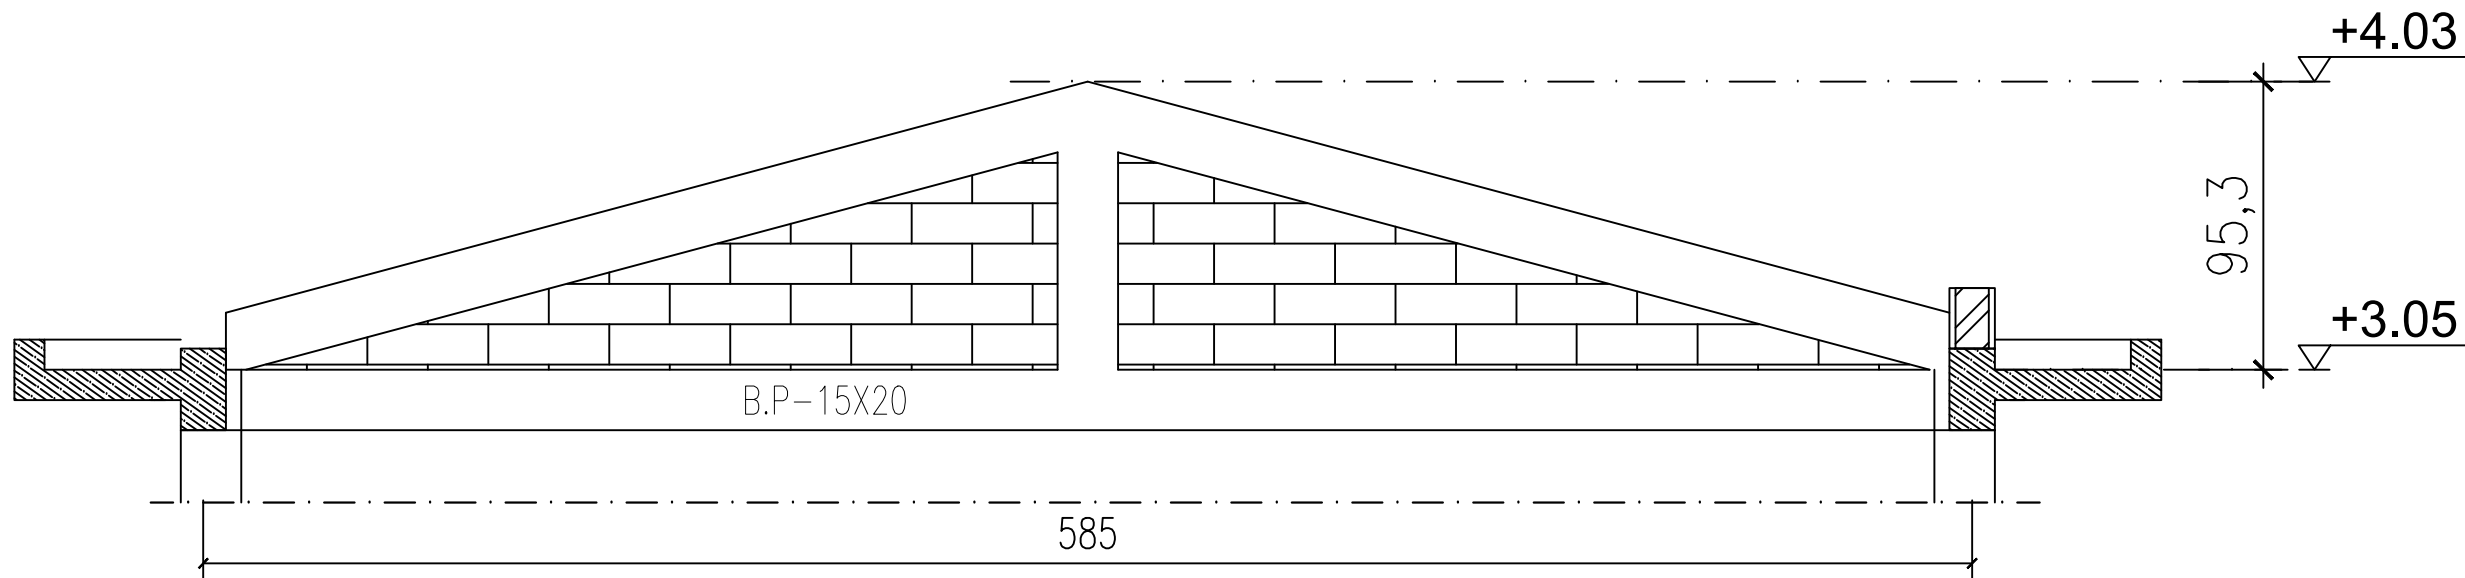

DETAIL GUNUNGAN
SKALA 1:100

TIPE BALOK	B.P
	TUMP/LAP
UKURAN BALOK	15 X 20
TULANGAN ATAS	2 D10
TULANGAN BAWAH	2 D10
TULANGAN PINGGANG	-
SENGKANG	Ø8-150

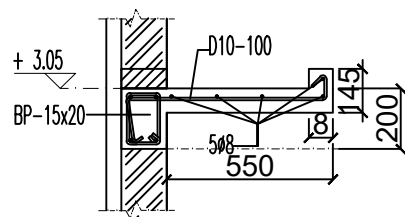

DETAIL RINGBALK
SKALA 1:100

KETERANGAN

REVISI

PEKERJAAN

PEMBANGUNAN TAHAP II GEDUNG
PAVILIUN VIP DAN VVIP RSUD KARDINAH

LOKASI

JL. AIP.KS. Tubun No.2, Kota Tegal

PEMBERI TUGAS

PEMERINTAH KOTA TEGAL
RUMAH SAKIT UMUM DAERAH KARDINAH
Jl. AIP. KS. Tubun No. 2 Kota Tegal
Telp. (0282) 380377 / 380477 / 380877 / 341908, Faks (0282) 382131 Kode Pos 52124
Email: info@rumahsakitkardinah.tegal.go.id - E-mail

MENGETAHUI DAN MENSETUJUI

Direktur RSUD KARDINAH Tegal
Merangkap Pejabat Pembuat Komitmen

dr. Haryo Teguh, Sp.s, M.si, Med
NIP: 197 10518 200112 1 001

MANAJEMEN KONTRUKSI (MK)

 **PT. SOLUSI UTAMA KONSULTAN**
PLANNING - ENGINEERING - MANAGEMENT

PT. SOLUSI UTAMA KONSULTAN

Ir. Ahmad Handri Widiyanto, ST., MT.
Team Leader

KONTRAKTOR PELAKSANA

 **PT. MATRA KARYA**
General Contractor
Telp: 0274-450174, 4267170

PT. MATRA KARYA

Prabadi Suryandaru, ST
Project Manager

JUDUL GAMBAR

DETAIL GUNUNGAN
DETAIL RINGBALK

SKALA

1:100

NO. GAMBAR

09

DISIPLIN

TAHUN

2024

UK. KERTAS

A3


JMLH GBR

18

ASBUILT DRAWING




KETERANGAN		
REVISI		
PEKERJAAN		
PEMBANGUNAN TAHAP II GEDUNG PAVILION VIP DAN VVIP RSUD KARDINAH		
LOKASI		
JL. AIP.KS. Tubun No.2, Kota Tegal		
PEMBERI TUGAS		
 PEMERINTAH KOTA TEGAL RUMAH SAKIT UMUM DAERAH KARDINAH Jl. AIP. KS. Tubun No. 2 Kota Tegal Telp. (0282) 362277 / 362277 / 362277 / 349186, Fax (0282) 362131 Kode Pos 521214 www. http://www.sukohardih.bagaskita.go.id/ - E-mail: _____		
MENGETAHUI DAN MENYETUJUI		
Direktur RSUD KARDINAH Tegal Merangkap Pejabat Pembuat Komitmen		
<u>dr. Haryo Teguh, Sp.s, M.si, Med</u> NIP: 197 10518 200112 1 001 MANAJEMEN KONTRUKSI (MK)		
 PT. SOLUSI UTAMA KONSULTAN PLANNING - ENGINEERING - MANAGEMENT PT. SOLUSI UTAMA KONSULTAN		
<u>Ir. Ahmad Handri Widiyanto, ST., MT.</u> Team Leader		
KONTRAKTOR PELAKSANA		
PT. MATRA KARYA		
<u>Prabadi Suryandaru, ST</u> Project Manager		
JUDUL GAMBAR		SKALA
DETAIL KUDA-KUDA BAJA RINGAN		1:100
NO. GAMBAR	DISIPLIN	
10		
TAHUN	UK. KERTAS	JMLH GBR
2024	A3	18
ASBUILT DRAWING		

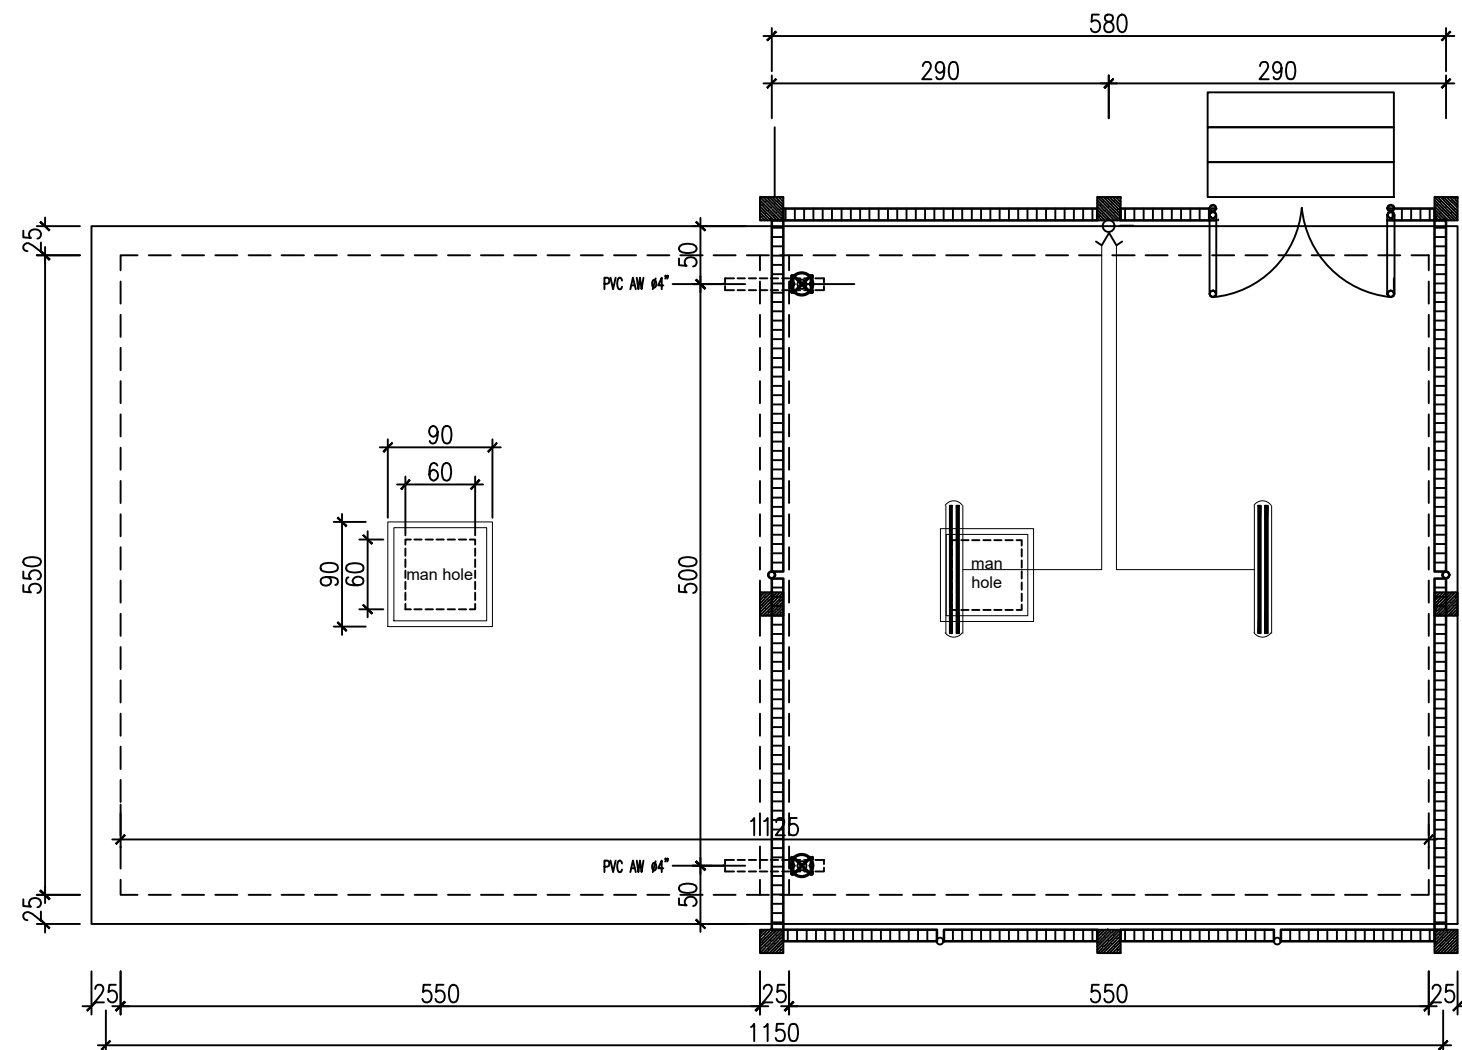


DENAH PENERANGAN RUMAH POMPA
SKALA 1:100

KETERANGAN		
	TCW060 LED Tube 2x18W	
	Stop Kontak 200W	
REVISI		
PEKERJAAN		
PEMBANGUNAN TAHAP II GEDUNG PAVILIUN VIP DAN VVIP RSUD KARDINAH		
LOKASI		
JL. AIP.KS. Tubun No.2, Kota Tegal		
PEMBERI TUGAS		
 PEMERINTAH KOTA TEGAL RUMAH SAKIT UMUM DAERAH KARDINAH Jl. AIP. KS. Tubun No. 2 Kota Tegal Telp. (0283) 368777 / 369477 / 368377 / 341555, Fax (0283) 363331 Kode Pos 52124 Web: http://www.rumaskitkardinah.sugiloha.go.id/ - Email:		
MENGETAHUI DAN MENSETUJUI		
Direktur RSUD KARDINAH Tegal Merangkap Pejabat Pembuat Komitmen		
dr. Haryo Teguh, Sp.s, M.si, Med NIP: 197 10518 200112 1 001 MANAJEMEN KONTRUKSI (MK)		
 PT. SOLUSI UTAMA KONSULTAN PLANNING - ENGINEERING - MANAGEMENT PT. SOLUSI UTAMA KONSULTAN		
Ir. Ahmad Handri Widiyanto, ST., MT. Team Leader		
KONTRAKTOR PELAKSANA		
 PT. MATRA KARYA General Contractor Akantor : D. Poligon Tuntan Poligon Sangkang Sukoharjo - Sleman Yogyakarta Email : manajemen@ptmatrakarya.com, K1 : matrakarya... Telp : 0274 48074 420730  KAN LS/MK3-028-IGN PT. MATRA KARYA		
Prabadi Suryandaru, ST Project Manager		
JUDUL GAMBAR		SKALA
DENAH PENERANGAN RUMAH POMPA		1:100
NO. GAMBAR		DISIPLIN
11		
TAHUN	UK. KERTAS	JMLH GBR
2024	A3	18
ASBUILT DRAWING		

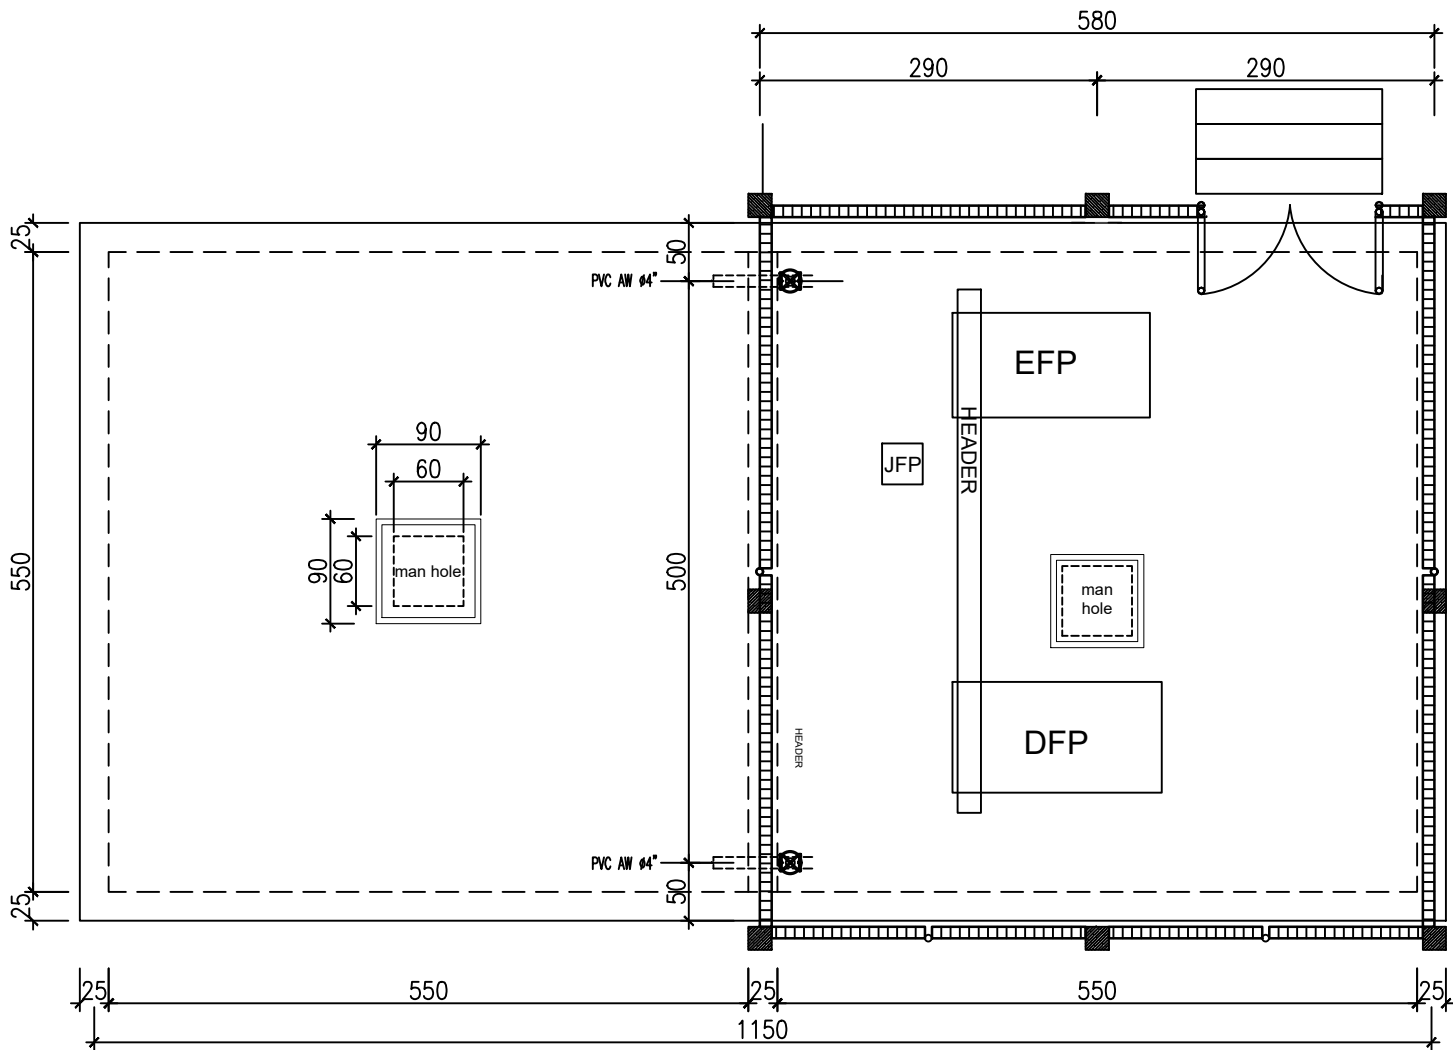


DENAH PENEMPATAN POMPA
SKALA 1:100

KETERANGAN		
REVISI		
PEKERJAAN		
PEMBANGUNAN TAHAP II GEDUNG PAVILIUN VIP DAN VVIP RSUD KARDINAH		
LOKASI		
JL. AIP.KS. Tubun No.2, Kota Tegal		
PEMBERI TUGAS		
 PEMERINTAH KOTA TEGAL RUMAH SAKIT UMUM DAERAH KARDINAH Jl. AIP. KS. Tubun No. 2 Kota Tegal Telp. (0283) 368377 / 369477 / 368377 / 341535, Fax (0283) 363331 Kode Pos 52124 Web: http://www.rumahsakit.kardinah.go.id/ e-mail: ...		
MENGETAHUI DAN MENSETUJUI		
Direktur RSUD KARDINAH Tegal Merangkap Pejabat Pembuat Komitmen		
dr. Haryo Teguh, Sp.s, M.si, Med NIP: 197 10518 200112 1 001 MANAJEMEN KONTRUKSI (MK)		
 PT. SOLUSI UTAMA KONSULTAN PLANNING - ENGINEERING - MANAGEMENT		
Ir. Ahmad Handri Widiyanto, ST., MT. Team Leader		
KONTRAKTOR PELAKSANA		
PT. MATRA KARYA		
Prabadi Suryandaru, ST Project Manager		
JUDUL GAMBAR		SKALA
DENAH RUMAH POMPA		1:100
NO. GAMBAR		DISIPLIN
13		
TAHUN	UK. KERTAS	JMLH GBR
2024	A3	18
ASBUILT DRAWING		

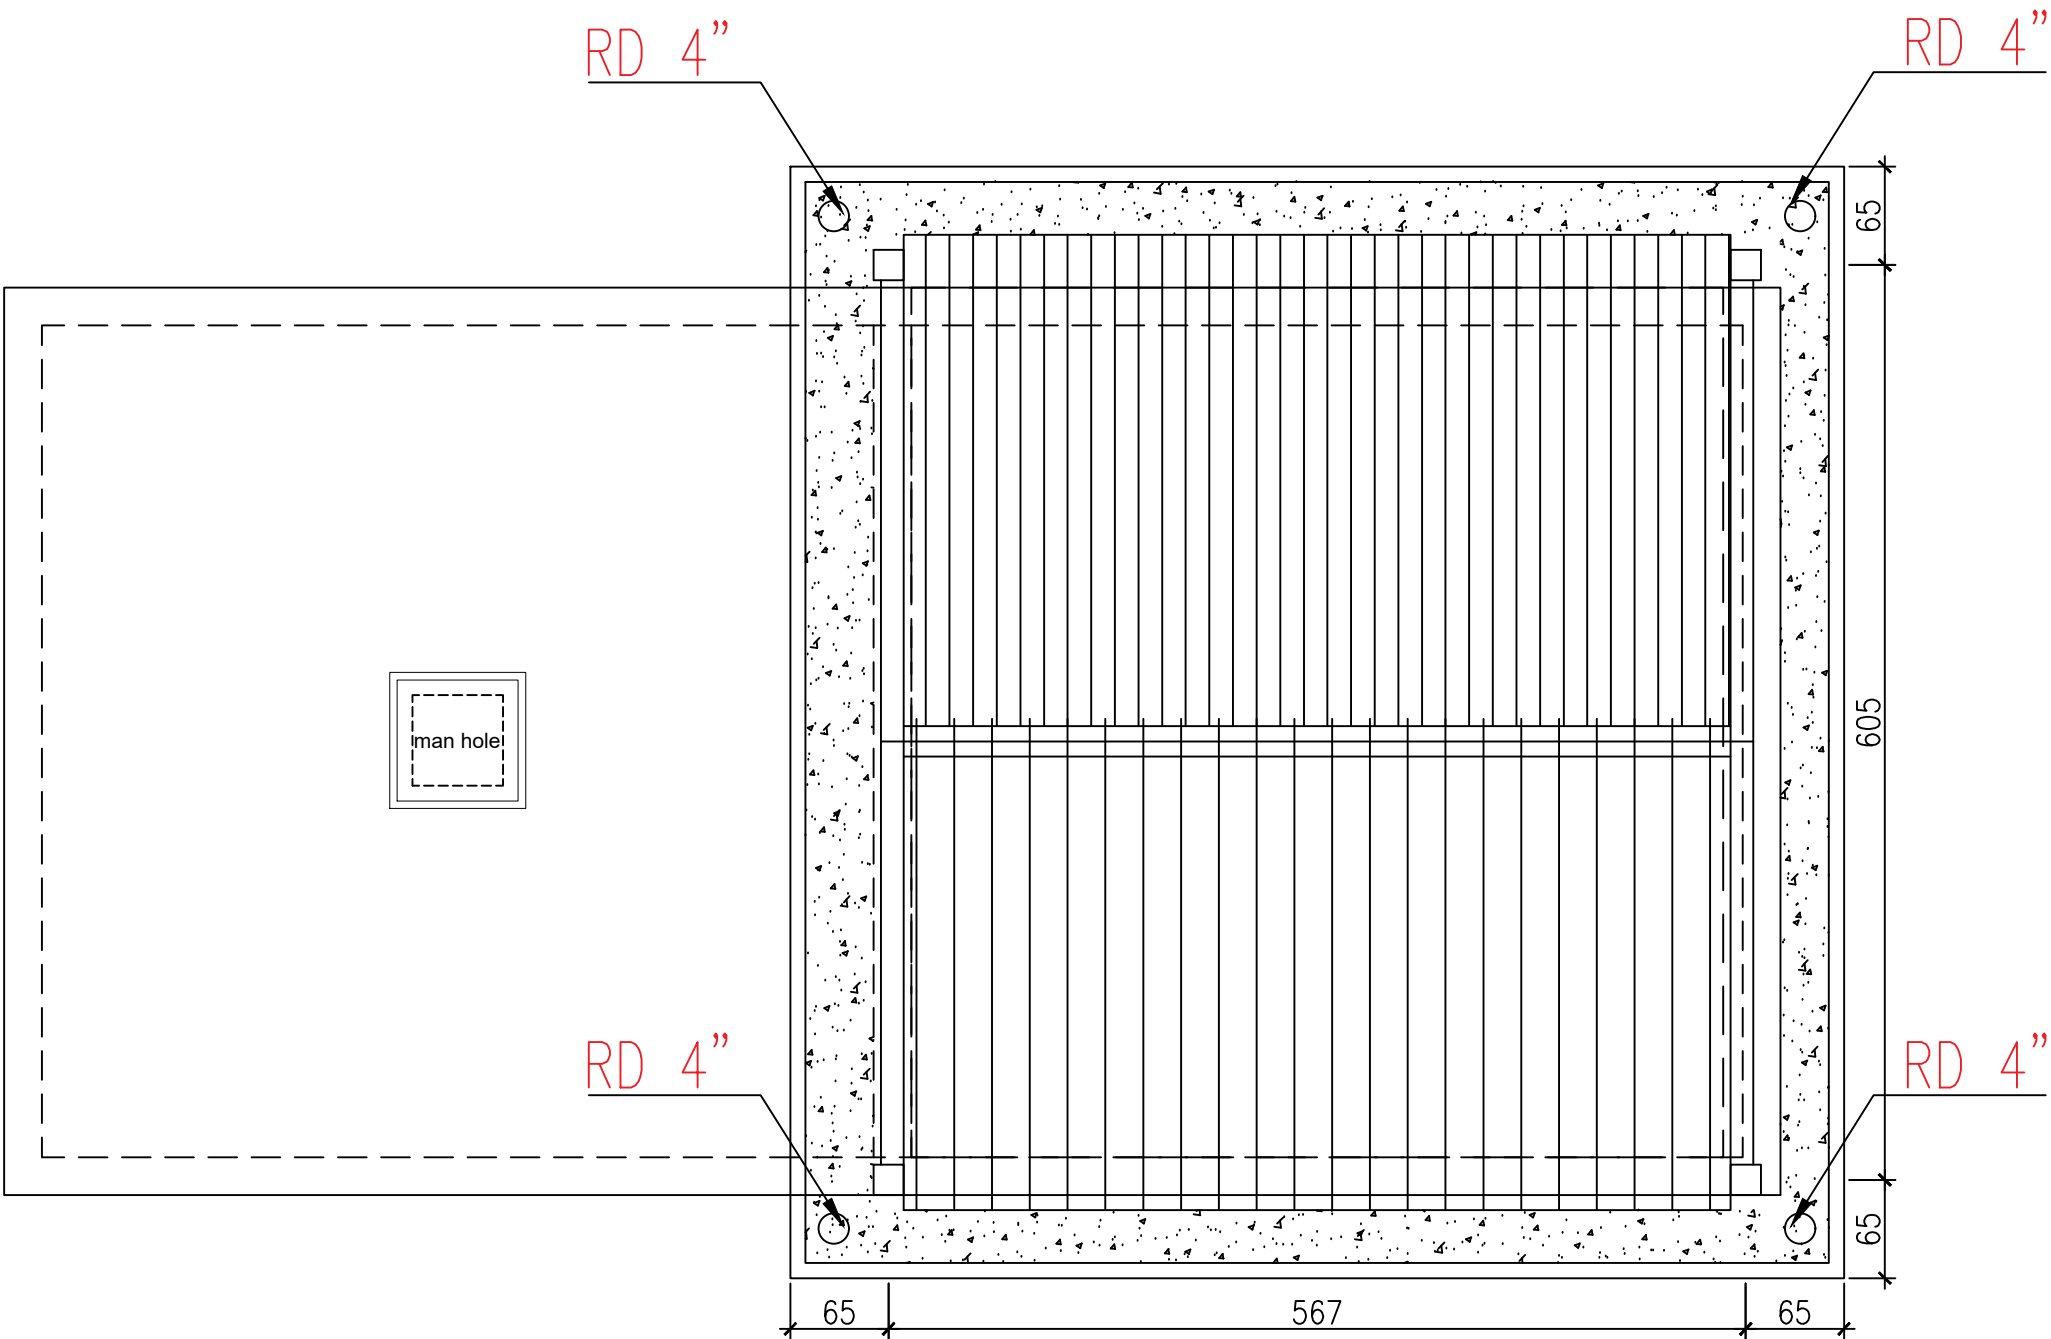


 **DENAH AIR HUJAN ATAP**
SKALA 1:100

KETERANGAN		
REVISI		
PEKERJAAN		
PEMBANGUNAN TAHAP II GEDUNG PAVILIUN VIP DAN VVIP RSUD KARDINAH		
LOKASI		
JL. AIP.KS. Tubun No.2, Kota Tegal		
PEMBERI TUGAS		
 PEMERINTAH KOTA TEGAL RUMAH SAKIT UMUM DAERAH KARDINAH Jl. AIP- KS. Tubun No. 2 Kota Tegal Telp. (0252) 362377 / 362371 / 362371 / 362371, Fax (0252) 362371 Kode Pos 52124 Web : http://www.rsudkardinah.tegal.go.id - E-mail :		
MENGETAHUI DAN MENYETUJUI		
Direktur RSUD KARDINAH Tegal Merangkap Pejabat Pembuat Komitmen		
dr. Haryo Teguh, Sp.s, M.si, Med NIP: 197 10518 200112 1 001		
MANAJEMEN KONTRUKSI (MK)		
 PT. SOLUSI UTAMA KONSULTAN PLANNING - ENGINEERING - MANAGEMENT		
PT. SOLUSI UTAMA KONSULTAN		
Ir. Ahmad Handri Widiyanto, ST., MT. Team Leader		
KONTRAKTOR PELAKSANA		
 PT. MATRA KARYA General Contractor Alamat : Jl. Palagan Terasa Palagan Anggang Sukoharjo - Sleman Yogyakarta Email : matrakarya@gmail.com Telp. 0274-450274 PT. MATRA KARYA  LSSMK3-006-IDN		
PT. MATRA KARYA		
Prabadi Suryandaru, ST Project Manager		
JUDUL GAMBAR	SKALA	
DENAH AIR HUJAN ATAP	1 : 100	
NO. GAMBAR	DISIPLIN	
14		
TAHUN	UK. KERTAS	JMLH GBR
2024	A3	18
ASBUILT DRAWING		

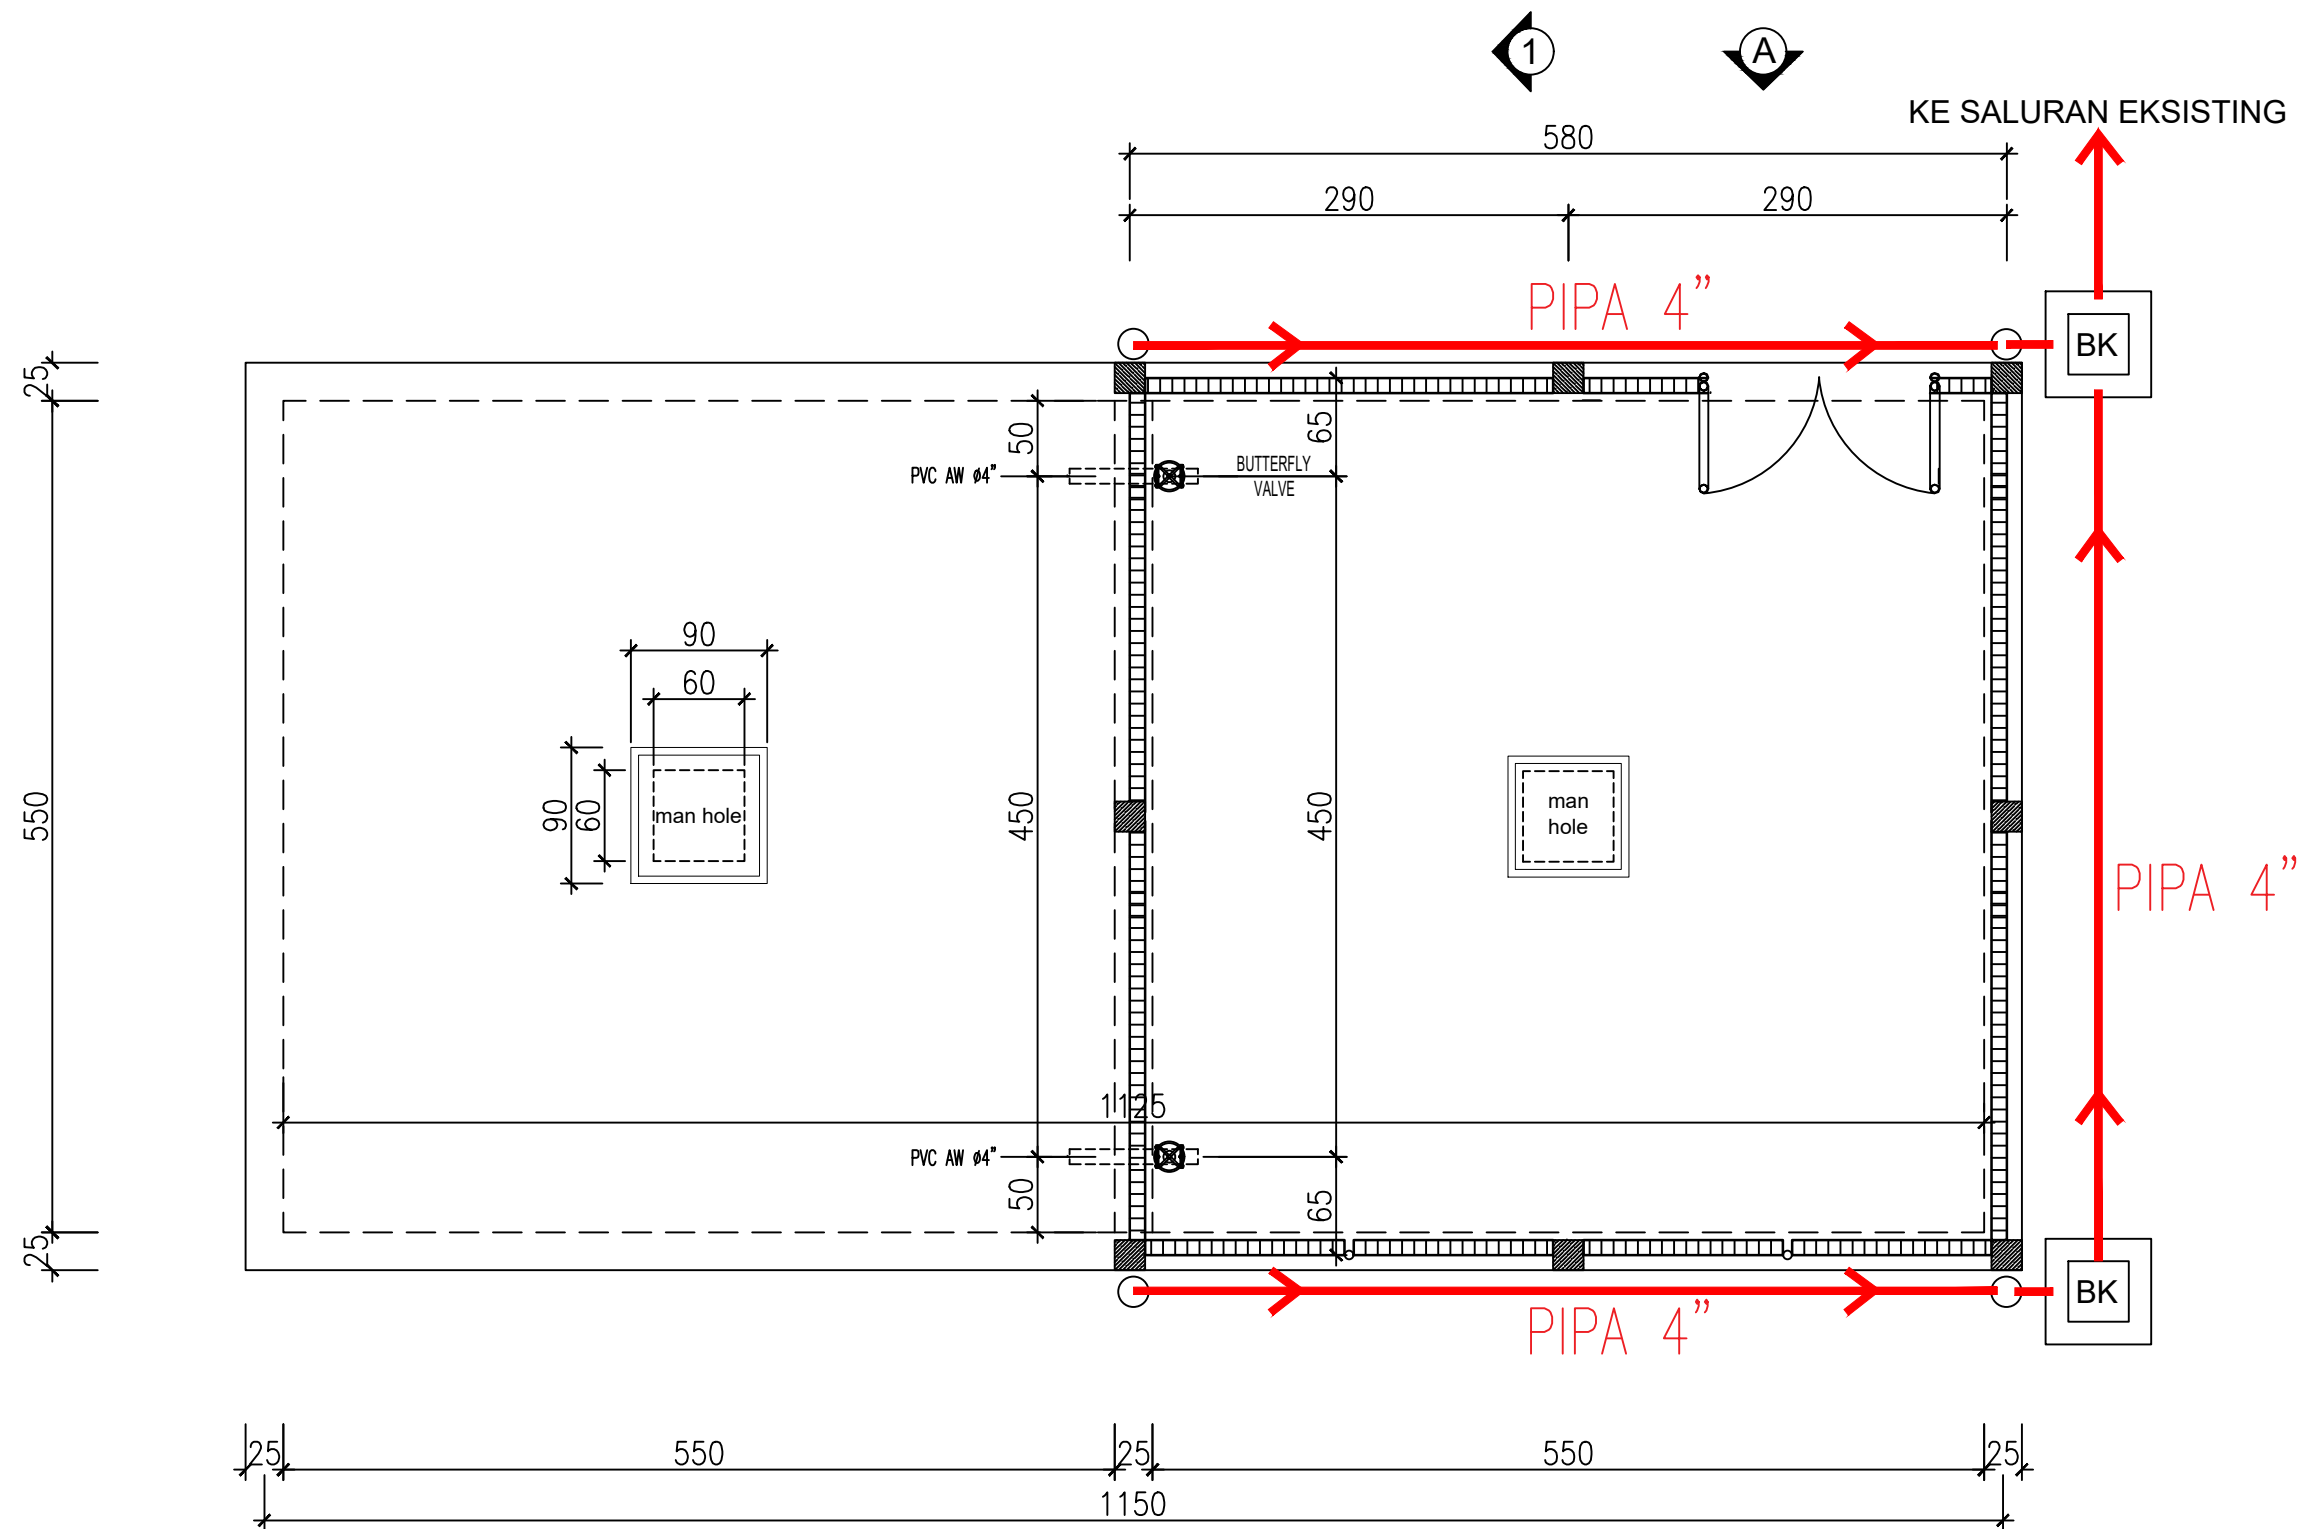


DENAH AIR HUJAN HALAMAN
SKALA 1:100

KETERANGAN		
REVISI		
PEKERJAAN		
PEMBANGUNAN TAHAP II GEDUNG PAVILIUM VIP DAN VVIP RSUD KARDINAH		
LOKASI		
JL. AIP.KS. Tubun No.2, Kota Tegal		
PEMBERI TUGAS		
PEMERINTAH KOTA TEGAL RUMAH SAKIT UMUM DAERAH KARDINAH Jl. AIP- KS. Tubun No. 2 Kota Tegal Telp. (0283) 360377 / 360371 / 360371 / 361333, Fax (0283) 360331 Kode Pos 82124 Web : http://www.rsudkardinah.tegal.go.id - E-mail :		
MENGETAHUI DAN MENSETUJUI		
Direktur RSUD KARDINAH Tegal Merangkap Pejabat Pembuat Komitmen		
dr. Haryo Teguh, Sp.s, M.si, Med NIP: 197 10518 200112 1 001 MANAJEMEN KONTRUKSI (MK)		
PT. SOLUSI UTAMA KONSULTAN PLANNING - ENGINEERING - MANAGEMENT PT. SOLUSI UTAMA KONSULTAN		
Ir. Ahmad Handri Widiyanto, ST., MT. Team Leader		
KONTRAKTOR PELAKSANA		
Prabadi Suryandaru, ST Project Manager		
JUDUL GAMBAR		SKALA
DENAH AIR HUJAN HALAMAN		1 : 100
NO. GAMBAR		DISIPLIN
15		
TAHUN	UK. KERTAS	JMLH GBR
2024	A3	18
ASBUILT DRAWING		


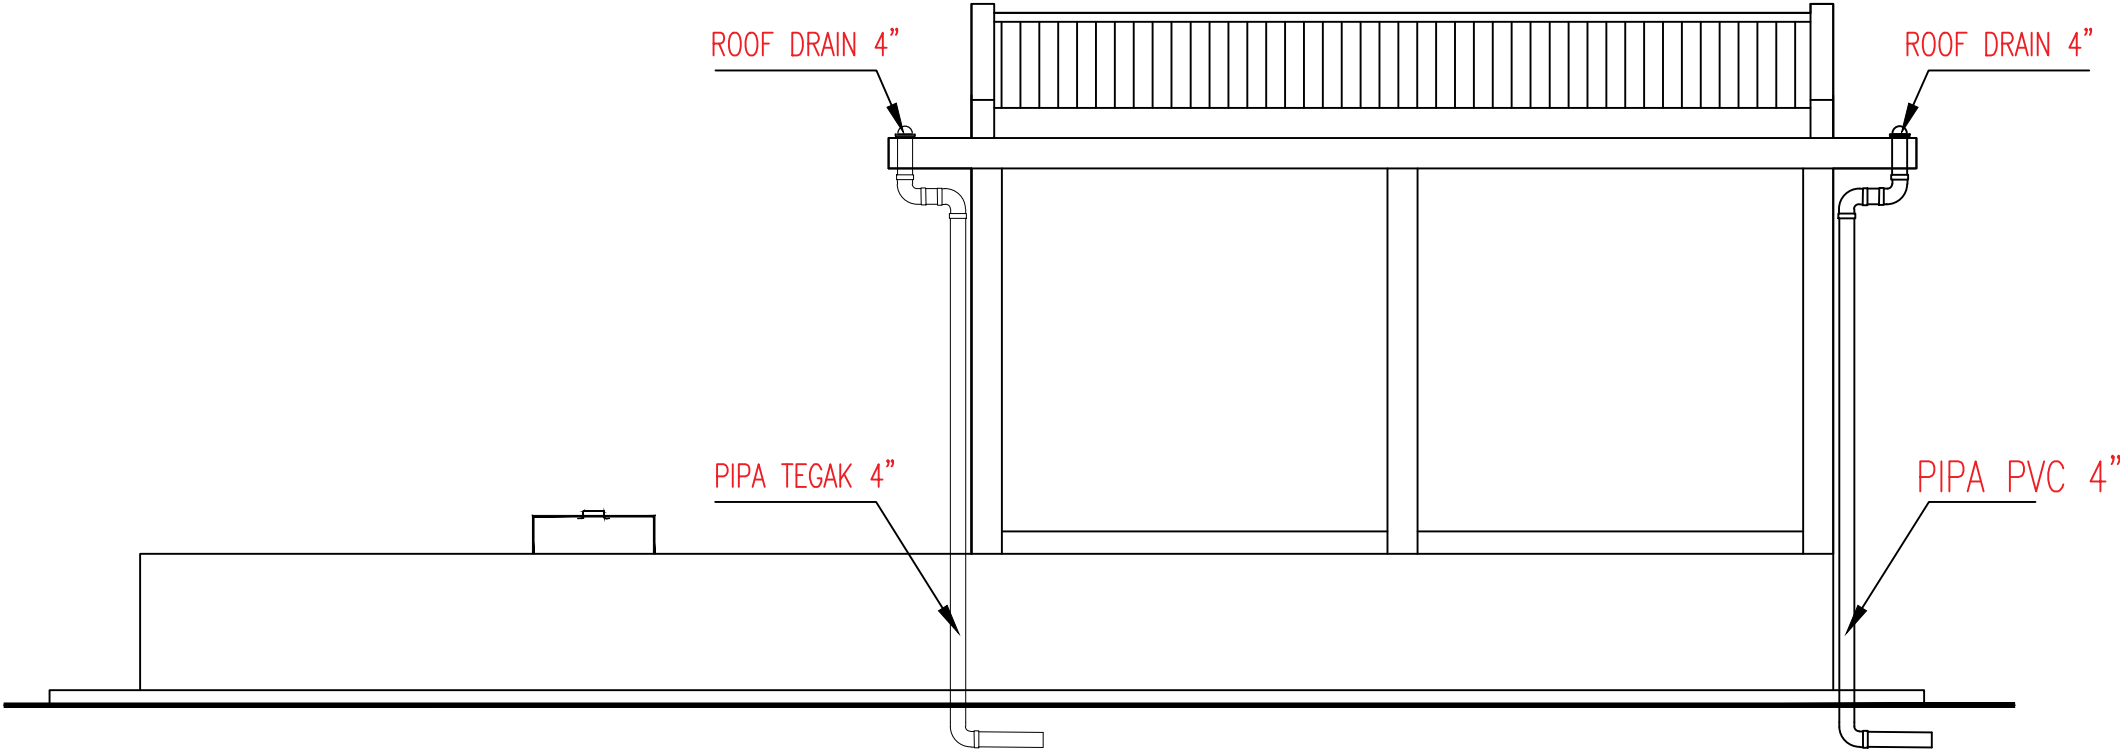


TAMPAK PENEMPATAN PIPA TEGAK AIR HUJAN

SKALA 1:100

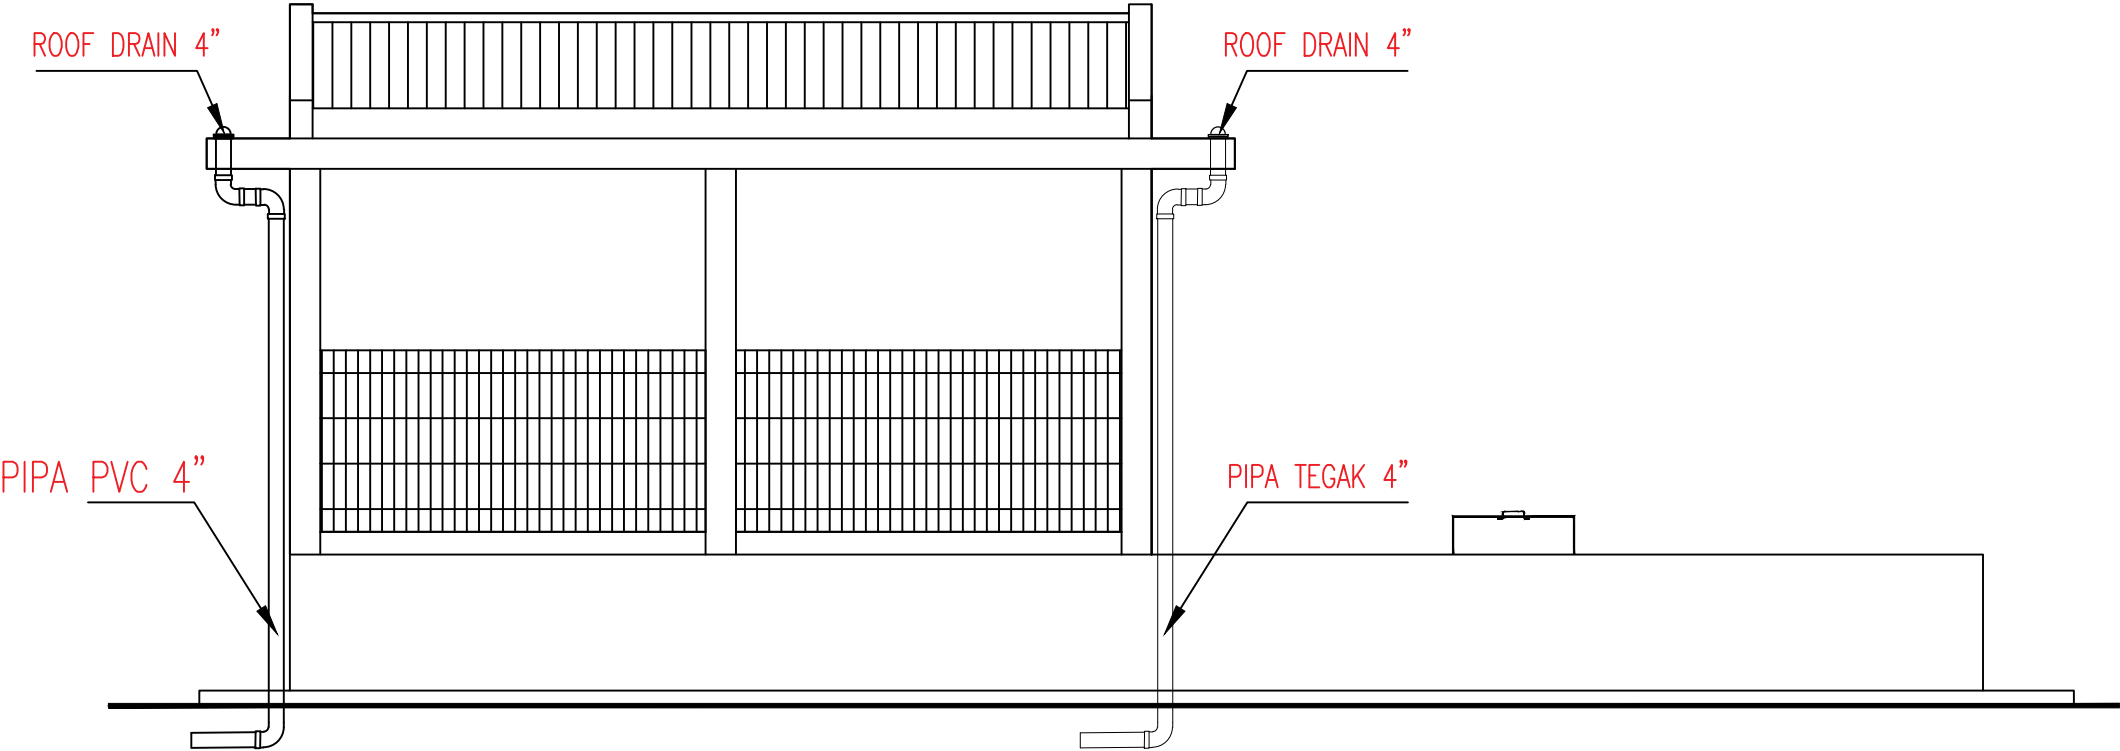

KETERANGAN		
REVISI		
PEKERJAAN		
PEMBANGUNAN TAHAP II GEDUNG PAVILIUN VIP DAN VVIP RSUD KARDINAH		
LOKASI		
JL. AIP.KS. Tubun No.2, Kota Tegal		
PEMBERI TUGAS		
 PEMERINTAH KOTA TEGAL RUMAH SAKIT UMUM DAERAH KARDINAH Jl. AIP - KS. Tubun No. 2 Kota Tegal Telp. (0252) 360377 / 360371 / 360373, Fax (0252) 360351 Kode Pos 52124 Web : http://www.rsudkardinah.tegal.go.id - E-mail :		
MENGETAHUI DAN MENYETUJUI		
Direktur RSUD KARDINAH Tegal Merangkap Pejabat Pembuat Komitmen		
dr. Haryo Teguh, Sp.s, M.si, Med NIP: 197 10518 200112 1 001 MANAJEMEN KONTRUKSI (MK)		
 PT. SOLUSI UTAMA KONSULTAN PLANNING - ENGINEERING - MANAGEMENT PT. SOLUSI UTAMA KONSULTAN		
Ir. Ahmad Handri Widiyanto, ST., MT. Team Leader		
KONTRAKTOR PELAKSANA		
 PT. MATRA KARYA General Contractor Alamat : Jl. Palagan Tirta Palagan Anggang Sukajaya - Siman Yogyakarta Email : matrakarya@gmail.com Telp. 0274-450746-420700  LSSMK3-006-IDN PT. MATRA KARYA		
Prabadi Suryandaru, ST Project Manager		
JUDUL GAMBAR	SKALA	
TAMPAK PENEMPATAN AIR HUJAN	1 : 100	
NO. GAMBAR		DISIPLIN
16		
TAHUN	UK. KERTAS	JMLH GBR
2024	A3	18
ASBUILT DRAWING		

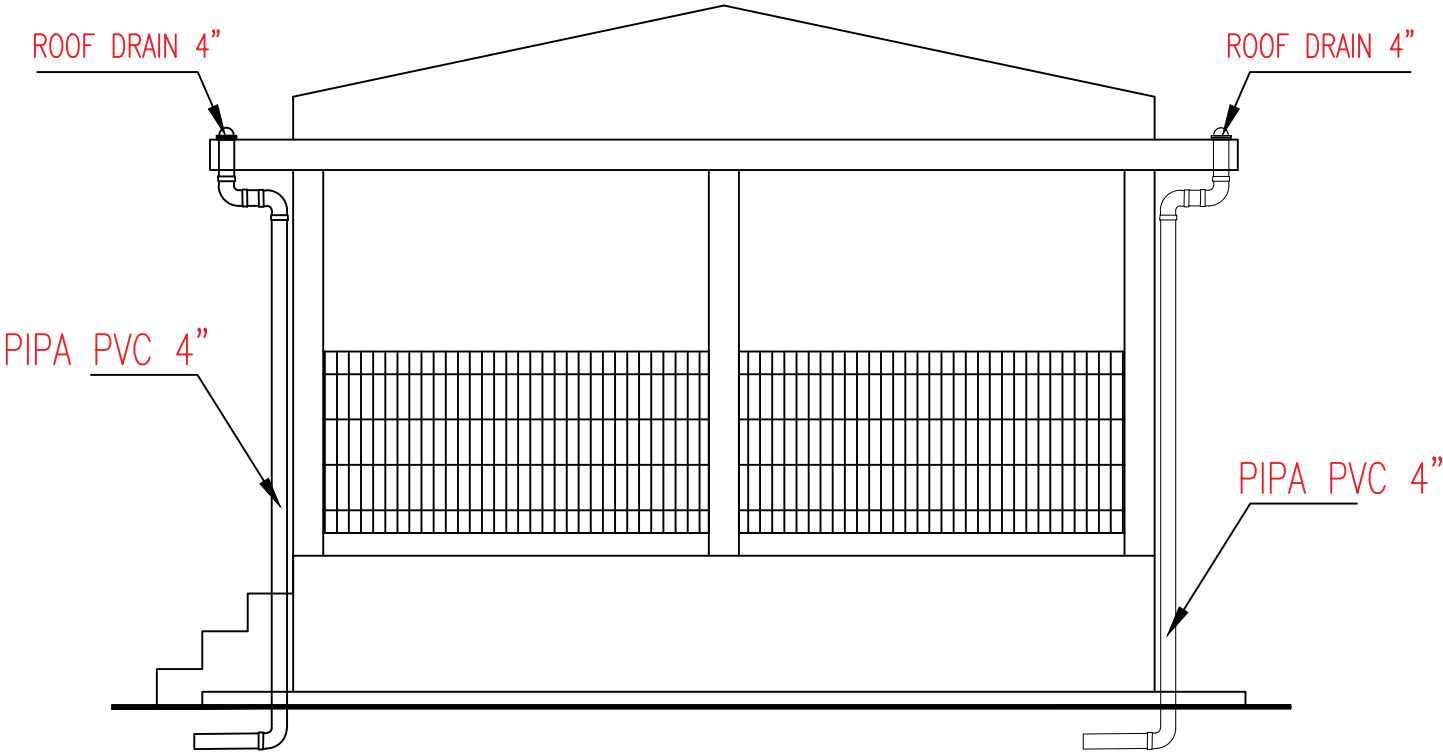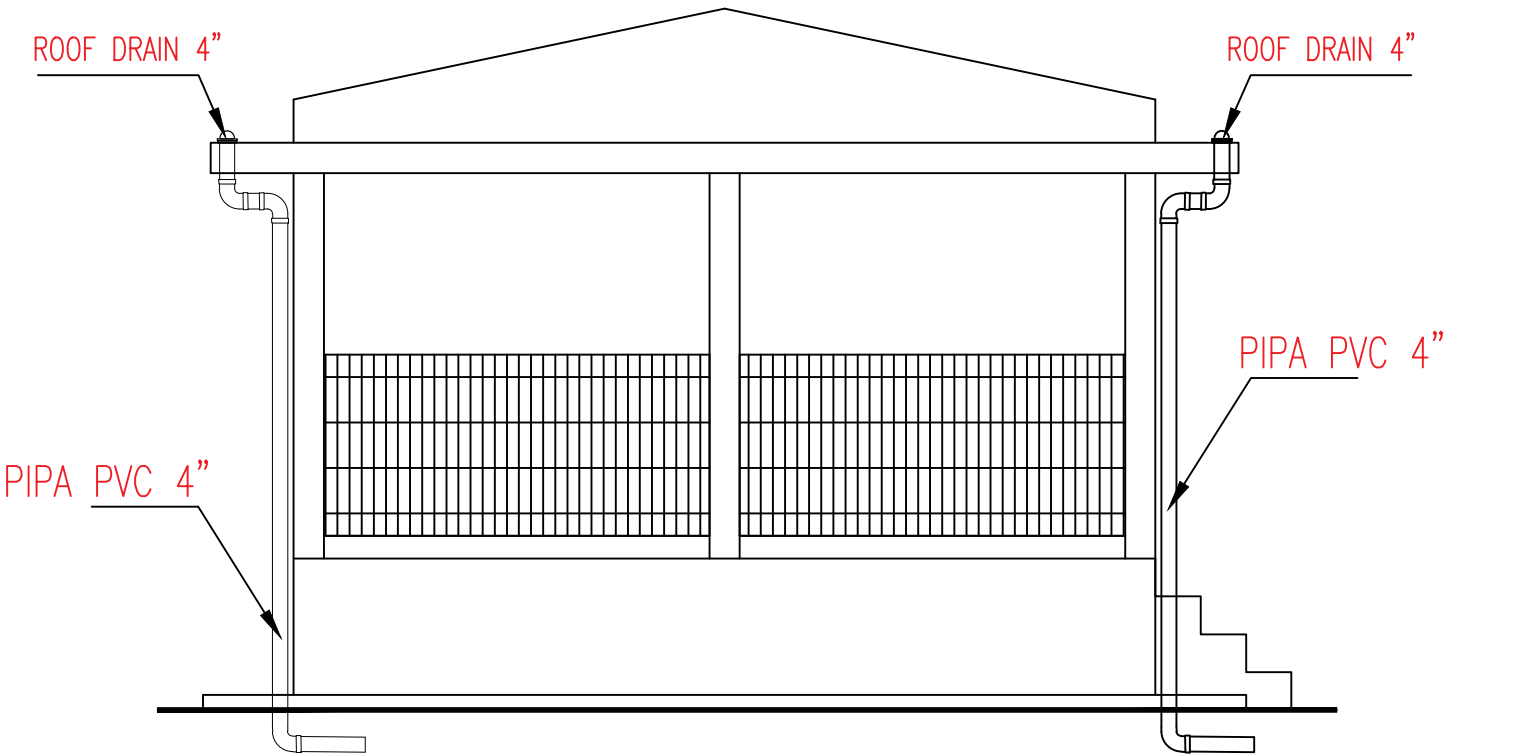





TAMPAK PENEMPATAN PIPA TEGAK AIR HUJAN

SKALA 1:100

KETERANGAN		
REVISI		
PEKERJAAN		
PEMBANGUNAN TAHAP II GEDUNG PAVILIUN VIP DAN VVIP RSUD KARDINAH		
LOKASI		
JL. AIP.KS. Tubun No.2, Kota Tegal		
PEMBERI TUGAS		
 PEMERINTAH KOTA TEGAL RUMAH SAKIT UMUM DAERAH KARDINAH Jl. AIP - KS. Tubun No. 2 Kota Tegal Telp. (0283) 380377 / 380371 / 380371 / 381333, Fax (0283) 380331 Kode Pos 82124 Web : http://www.rsudkardinah.tegal.go.id - E-mail :		
MENGETAHUI DAN MENSETUJUI		
Direktur RSUD KARDINAH Tegal Merangkap Pejabat Pembuat Komitmen		
dr. Haryo Teguh, Sp.s, M.si, Med NIP: 197 10518 200112 1 001 MANAJEMEN KONTRUKSI (MK)		
 PT. SOLUSI UTAMA KONSULTAN PLANNING - ENGINEERING - MANAGEMENT PT. SOLUSI UTAMA KONSULTAN		
Ir. Ahmad Handri Widiyanto, ST., MT. Team Leader		
KONTRAKTOR PELAKSANA		
 PT. MATRA KARYA General Contractor Alamat : Jl. Palagan Tirta Palagan Indah Yogyakarta - Sleman Yogyakarta Email : matrakarya@ptmatrakarya.com Telp. 0274-400746-420700  PT. KAN LSSMK3-006-IDN PT. MATRA KARYA		
Prabadi Suryandaru, ST Project Manager		
JUDUL GAMBAR	SKALA	
TAMPAK PENEMPATAN AIR HUJAN	1 : 100	
NO. GAMBAR		DISIPLIN
17		
TAHUN	UK. KERTAS	JMLH GBR
2024	A3	18
ASBUILT DRAWING		

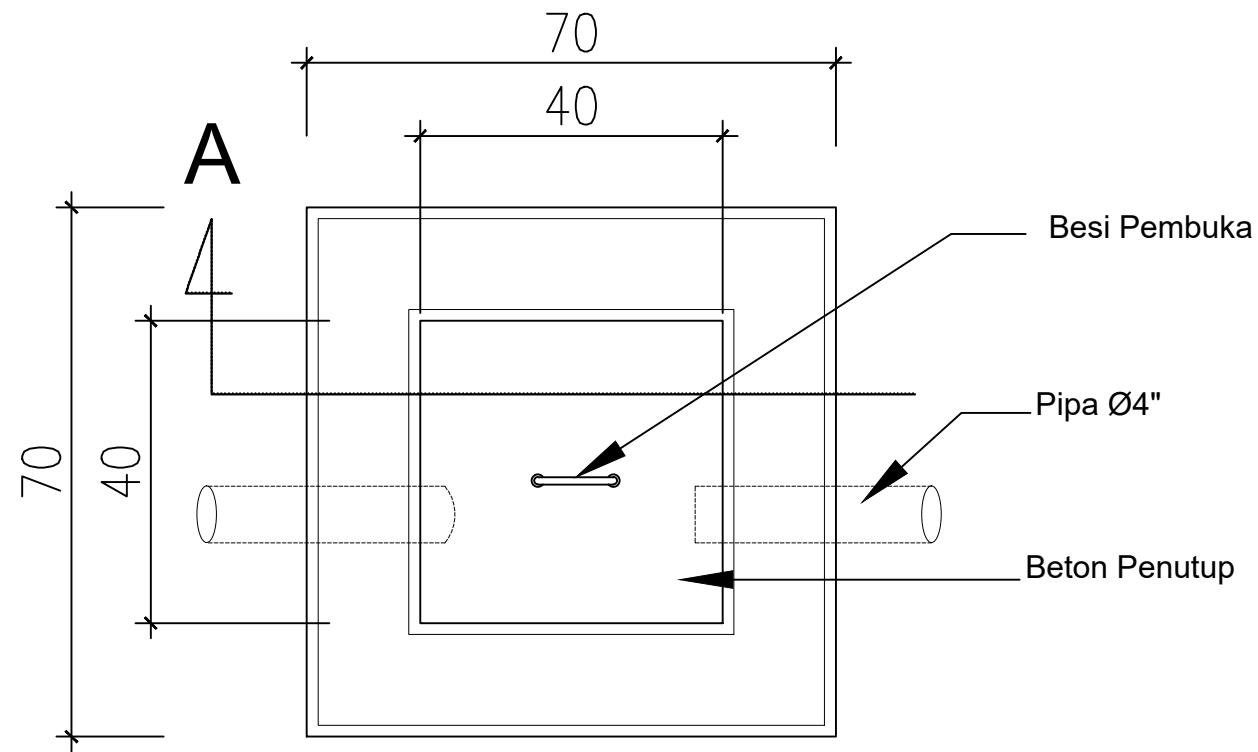

DENAH BAK KONTROL
SKALA 1:10

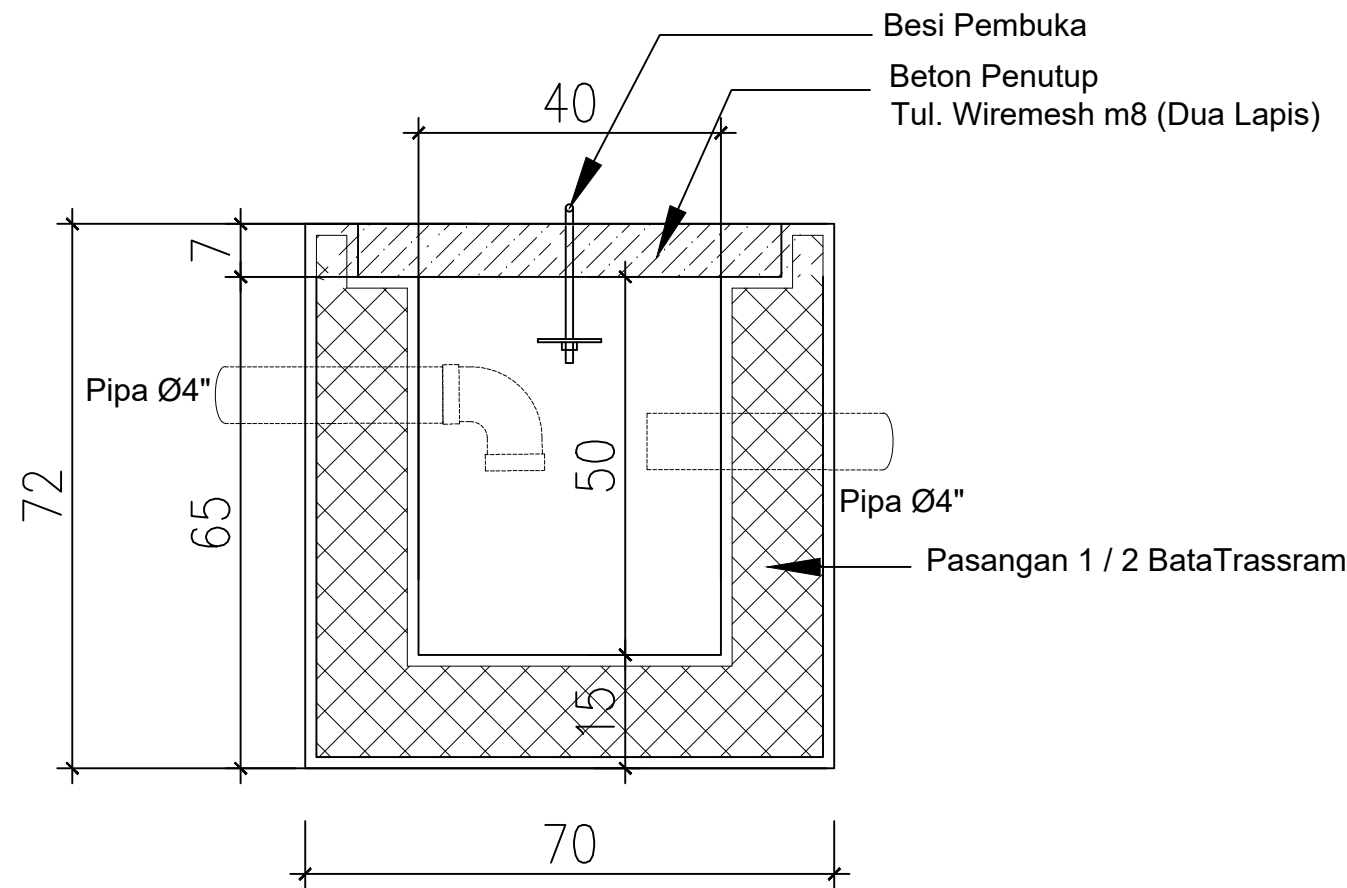


POTONGAN A
SKALA 1:10

KETERANGAN		
REVISI		
PEKERJAAN		
PEMBANGUNAN TAHAP II GEDUNG PAVILIUN VIP DAN VVIP RSUD KARDINAH		
LOKASI		
JL. AIP.KS. Tubun No.2, Kota Tegal		
PEMBERI TUGAS		
PEMERINTAH KOTA TEGAL RUMAH SAKIT UMUM DAERAH KARDINAH Jl. AIP - KS. Tubun No. 2 Kota Tegal Telp. (0283) 380377 / 380371 / 380373, Fax (0283) 380351 Kode Pos 82124 Web : http://www.rsukardinah.tegal.go.id - E-mail :		
MENGETAHUI DAN MENYETUJUI		
Direktur RSUD KARDINAH Tegal Merangkap Pejabat Pembuat Komitmen		
dr. Haryo Teguh, Sp.s, M.si, Med NIP: 197 10518 200112 1 001 MANAJEMEN KONTRUKSI (MK)		
PT. SOLUSI UTAMA KONSULTAN PLANNING - ENGINEERING - MANAGEMENT PT. SOLUSI UTAMA KONSULTAN		
Ir. Ahmad Handri Widiyanto, ST., MT. Team Leader		
KONTRAKTOR PELAKSANA		
PT. MATRA KARYA		
Prabadi Suryandaru, ST Project Manager		
JUDUL GAMBAR	SKALA	
DENAH BAK KONTROL	1 : 10	
NO. GAMBAR		DISIPLIN
18		
TAHUN	UK. KERTAS	JMLH GBR
2024	A3	18
ASBUILT DRAWING		




KETERANGAN		
REVISI		
PEKERJAAN		
PEMBANGUNAN TAHAP II GEDUNG PAVILIUN VIP DAN VVIP RSUD KARDINAH		
LOKASI		
JL. AIP.KS. Tubun No.2, Kota Tegal		
PEMBERI TUGAS		
MENGETAHUI DAN MENYETUJUI		
Direktur RSUD KARDINAH Tegal Merangkap Pejabat Pembuat Komitmen		
dr. Haryo Teguh, Sp.s, M.si, Med NIP: 197 10518 200112 1 001		
MANAJEMEN KONTRUKSI (MK)		
 PT. SOLUSI UTAMA KONSULTAN PLANNING - ENGINEERING - MANAGEMENT PT. SOLUSI UTAMA KONSULTAN		
Ir. Ahmad Handri Widiyanto, ST., MT. Team Leader		
KONTRAKTOR PELAKSANA		
Prabadi Suryandaru, ST Project Manager		
JUDUL GAMBAR		SKALA
DENAH POWER HOUSE		1 : 50
NO. GAMBAR		DISIPLIN
01		
TAHUN	UK. KERTAS	JMLH GBR
2024	A3	31
ASBUILT DRAWING		

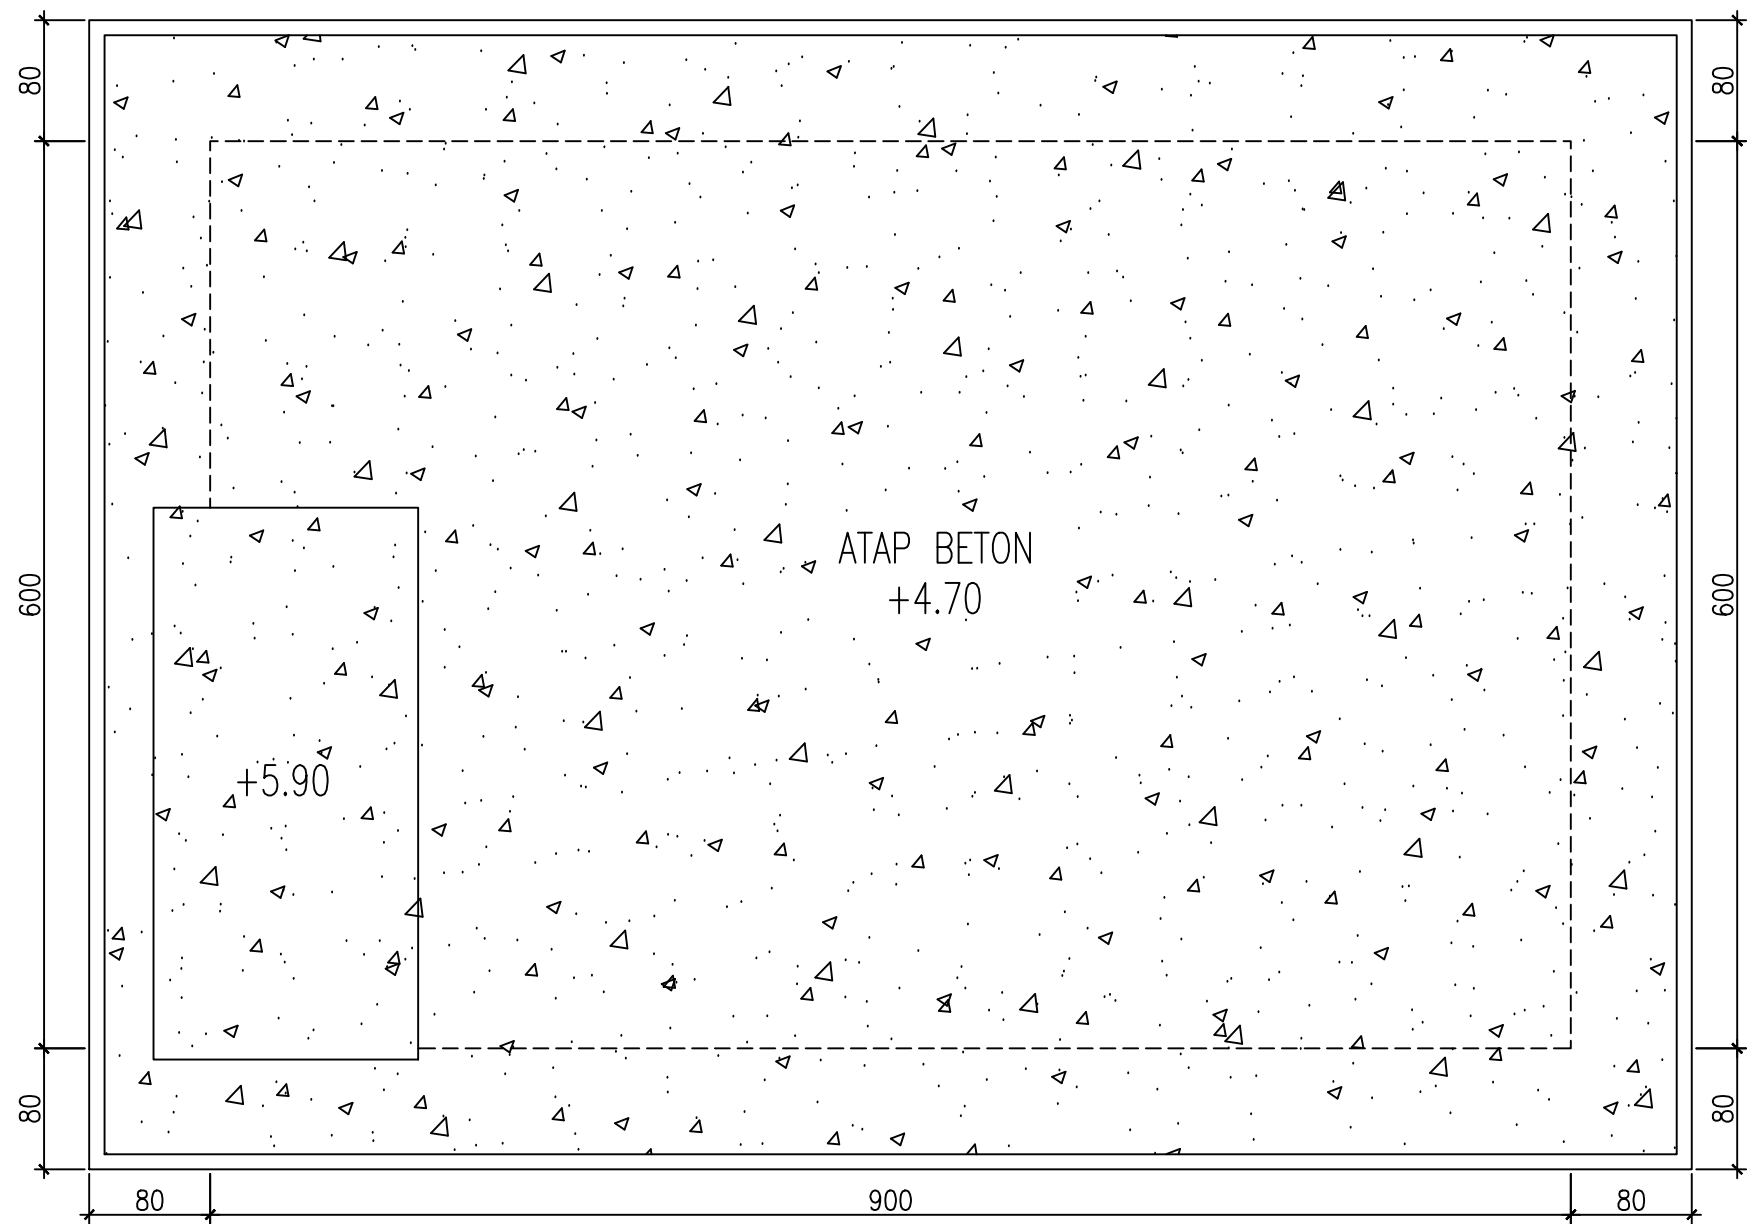


 **TAMPAK ATAS POWER HOUSE**
SKALA 1:50

KETERANGAN		
REVISI		
PEKERJAAN		
PEMBANGUNAN TAHAP II GEDUNG PAVILIUN VIP DAN VVIP RSUD KARDINAH		
LOKASI		
JL. AIP.KS. Tubun No.2, Kota Tegal		
PEMBERI TUGAS		
 PEMERINTAH KOTA TEGAL RUMAH SAKIT UMUM DAERAH KARDINAH Jl. AIP. KS. Tubun No. 2 Kota Tegal Telp. (0281) 361077 / 361077 / 341934, Fax (0281) 361151 Kode Pos 52124 Web: http://www.rsudkardinah.tegal.go.id - E-mail:		
MENGETAHUI DAN MENSETUJUI		
Direktur RSUD KARDINAH Tegal Merangkap Pejabat Pembuat Komitmen		
dr. Haryo Teguh, Sp.s, M.si, Med NIP: 197 10518 200112 1 001 MANAJEMEN KONTRUKSI (MK)		
 PT. SOLUSI UTAMA KONSULTAN PLANNING - ENGINEERING - MANAGEMENT PT. SOLUSI UTAMA KONSULTAN		
Ir. Ahmad Handri Widiyanto, ST., MT. Team Leader		
KONTRAKTOR PELAKSANA		
PT. MATRA KARYA		
Prabadi Suryandaru, ST Project Manager		
JUDUL GAMBAR		SKALA
TAMPAK ATAS POWER HOUSE		1 : 50
NO. GAMBAR	DISIPLIN	
02		
TAHUN	UK. KERTAS	JMLH GBR
2024	A3	31
ASBUILT DRAWING		

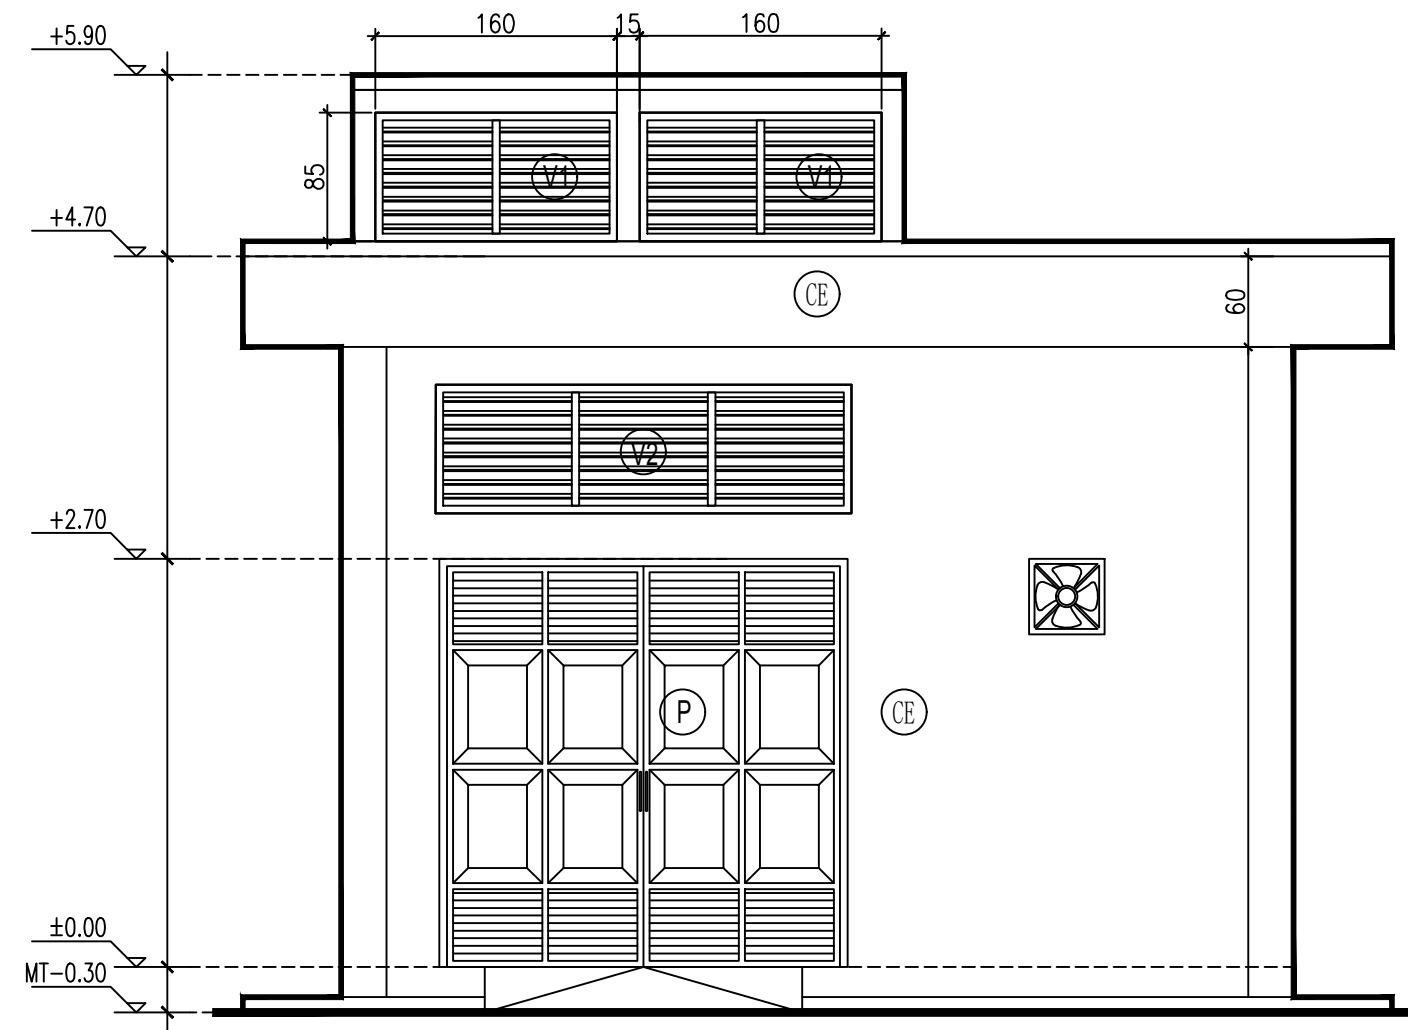


TAMPAK A (SELATAN)
SKALA 1:50

KETERANGAN		
CE	FINISHING CAT EKSTERIOR WEATHERSHIELD	
FH	FINISHING FLOOR HARDENER	
WP	LAPIS WATERPROOFING	
REVISI		
PEKERJAAN		
PEMBANGUNAN TAHAP II GEDUNG PAVILIUN VIP DAN VVIP RSUD KARDINAH		
LOKASI		
JL. AIP.KS. Tubun No.2, Kota Tegal		
PEMBERI TUGAS		
PEMERINTAH KOTA TEGAL RUMAH SAKIT UMUM DAERAH KARDINAH Jl. AIP. KS. Tubun No. 2 Kota Tegal Telp. (0281) 360777 / 360777 / 360777 / 341934, Fax (0281) 363151 Kode Pos 52124 Web : http://www.rsudkardinah.tegal.go.id - E-mail :		
MENGETAHUI DAN MENSETUJUI		
Direktur RSUD KARDINAH Tegal Merangkap Pejabat Pembuat Komitmen		
dr. Haryo Teguh, Sp.s, M.si, Med NIP: 197 10518 200112 1 001 MANAJEMEN KONTRUKSI (MK)		
PT. SOLUSI UTAMA KONSULTAN PLANNING - ENGINEERING - MANAGEMENT		
PT. SOLUSI UTAMA KONSULTAN		
Ir. Ahmad Handri Widiyanto, ST., MT. Team Leader		
KONTRAKTOR PELAKSANA		
PT. MATRA KARYA		
Prabadi Suryandaru, ST Project Manager		
JUDUL GAMBAR		SKALA
TAMPAK A POWER HOUSE		1 : 50
NO. GAMBAR		DISIPLIN
03		
TAHUN	UK. KERTAS	JMLH GBR
2024	A3	31
ASBUILT DRAWING		

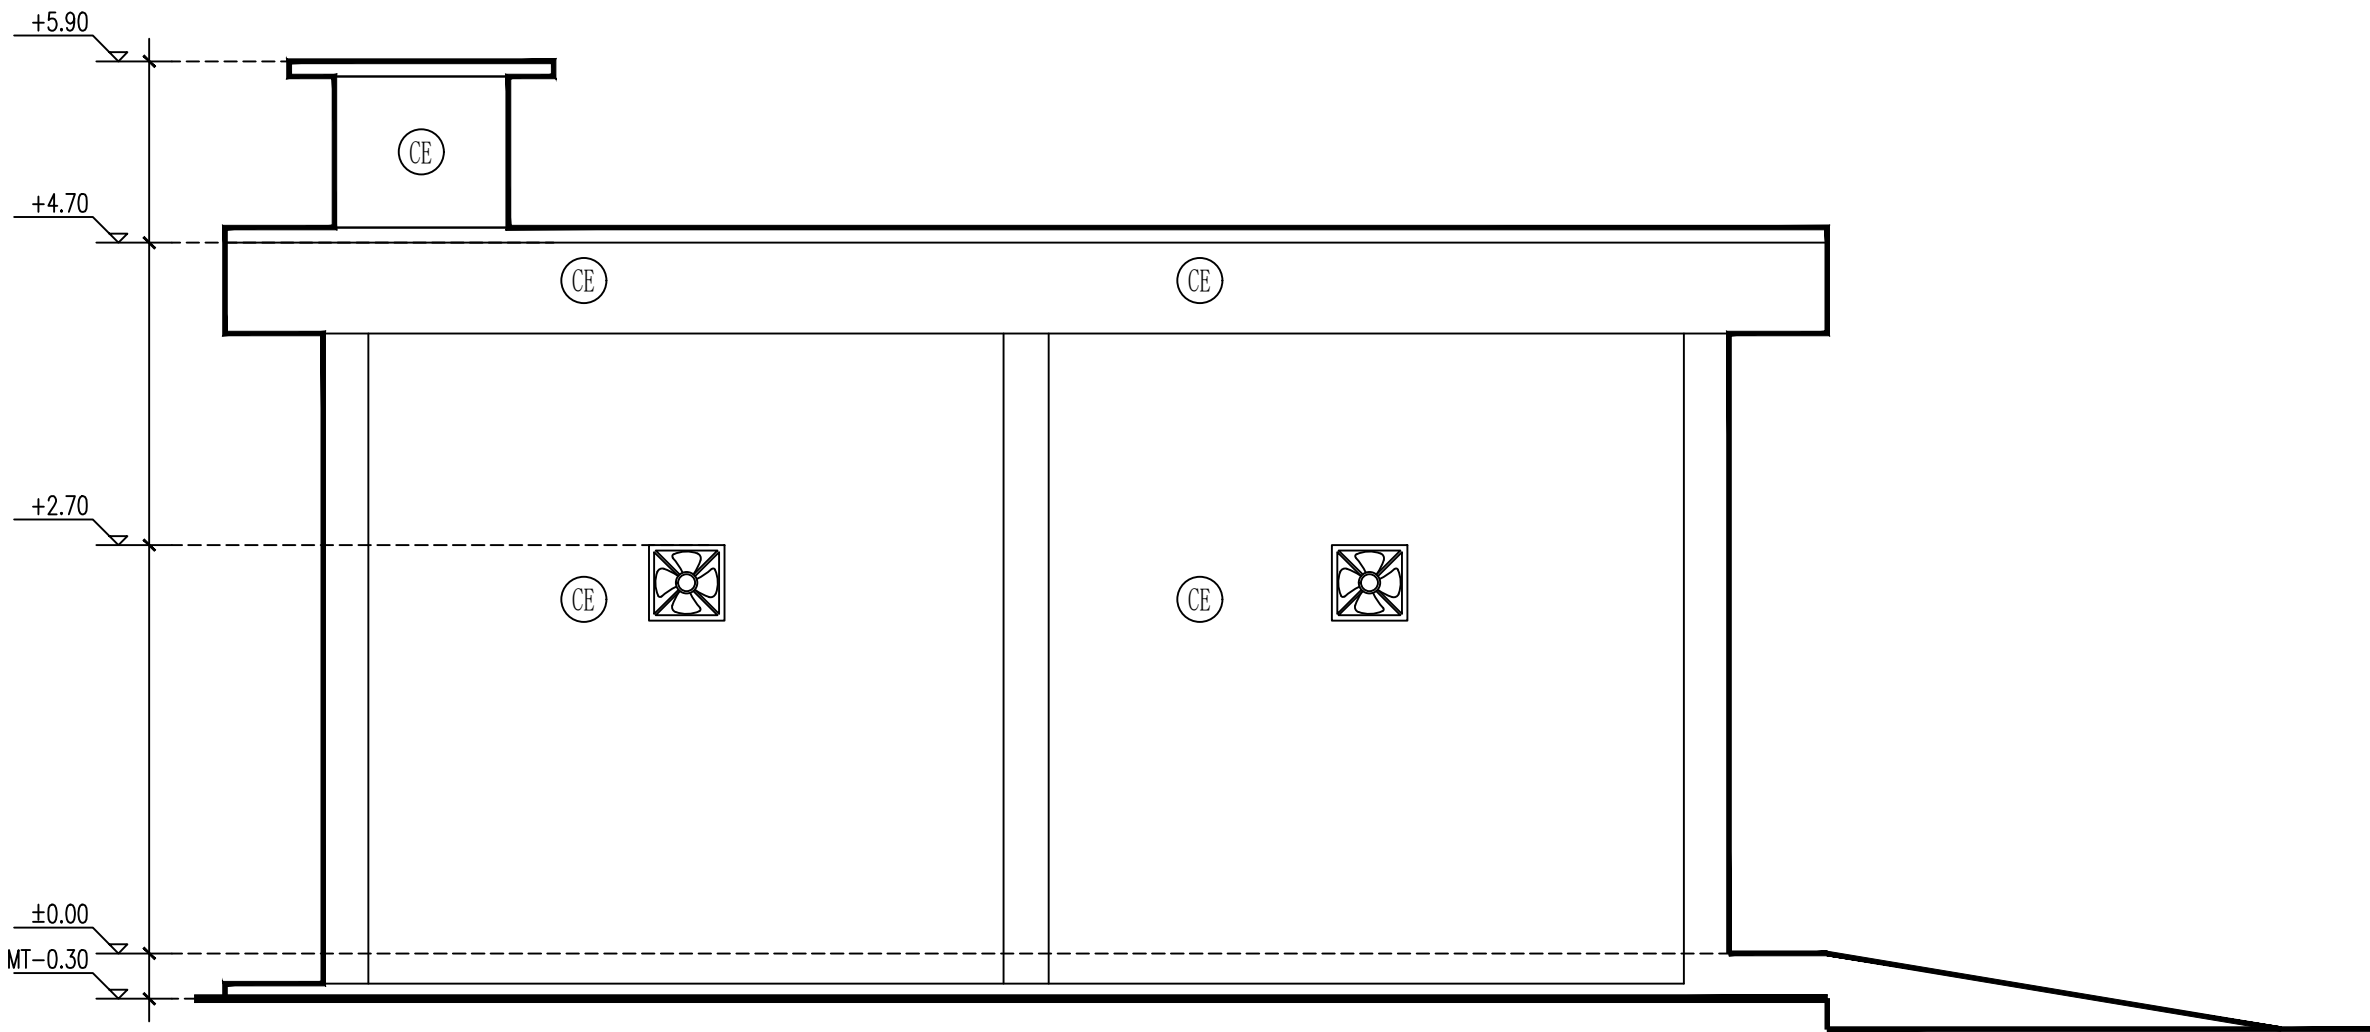


 **TAMPAK B (BARAT)**
SKALA 1:50

KETERANGAN		
CE	FINISHING CAT EKSTERIOR WEATHERSHIELD	
FH	FINISHING FLOOR HARDENER	
WP	LAPIS WATERPROOFING	
REVISI		
PEKERJAAN		
PEMBANGUNAN TAHAP II GEDUNG PAVILIUN VIP DAN VVIP RSUD KARDINAH		
LOKASI		
JL. AIP.KS. Tubun No.2, Kota Tegal		
PEMBERI TUGAS		
 PEMERINTAH KOTA TEGAL RUMAH SAKIT UMUM DAERAH KARDINAH Jl. AIP. KS. Tubun No. 2 Kota Tegal Telp. (0281) 380777 / 380777 / 380777 / 341934, Faks (0281) 383151 Kode Pos 52124 Web : http://www.rsudkardinah.tegal.go.id - E-mail :		
MENGETAHUI DAN MENYETUJUI		
Direktur RSUD KARDINAH Tegal Merangkap Pejabat Pembuat Komitmen		
dr. Haryo Teguh, Sp.s, M.si, Med NIP: 197 10518 200112 1 001 MANAJEMEN KONTRUKSI (MK)		
 PT. SOLUSI UTAMA KONSULTAN PLANNING - ENGINEERING - MANAGEMENT PT. SOLUSI UTAMA KONSULTAN		
Ir. Ahmad Handri Widiyanto, ST., MT. Team Leader		
KONTRAKTOR PELAKSANA		
 PT. MATRA KARYA General Contractor Alamat : Jl. Pajagan Terasa Prima Angkasa Indonesia - Simanungkar - Kota Tegal Telp. (0281) 380777 / 380777 / 380777 / 341934, Faks (0281) 383151 Kode Pos 52124 Web : http://www.ptmatrakarya.com - E-mail : 		
PT. MATRA KARYA		
Prabadi Suryandaru, ST Project Manager		
JUDUL GAMBAR		SKALA
TAMPAK B POWER HOUSE		1 : 50
NO. GAMBAR		DISIPLIN
04		
TAHUN	UK. KERTAS	JMLH GBR
2024	A3	31
ASBUILT DRAWING		

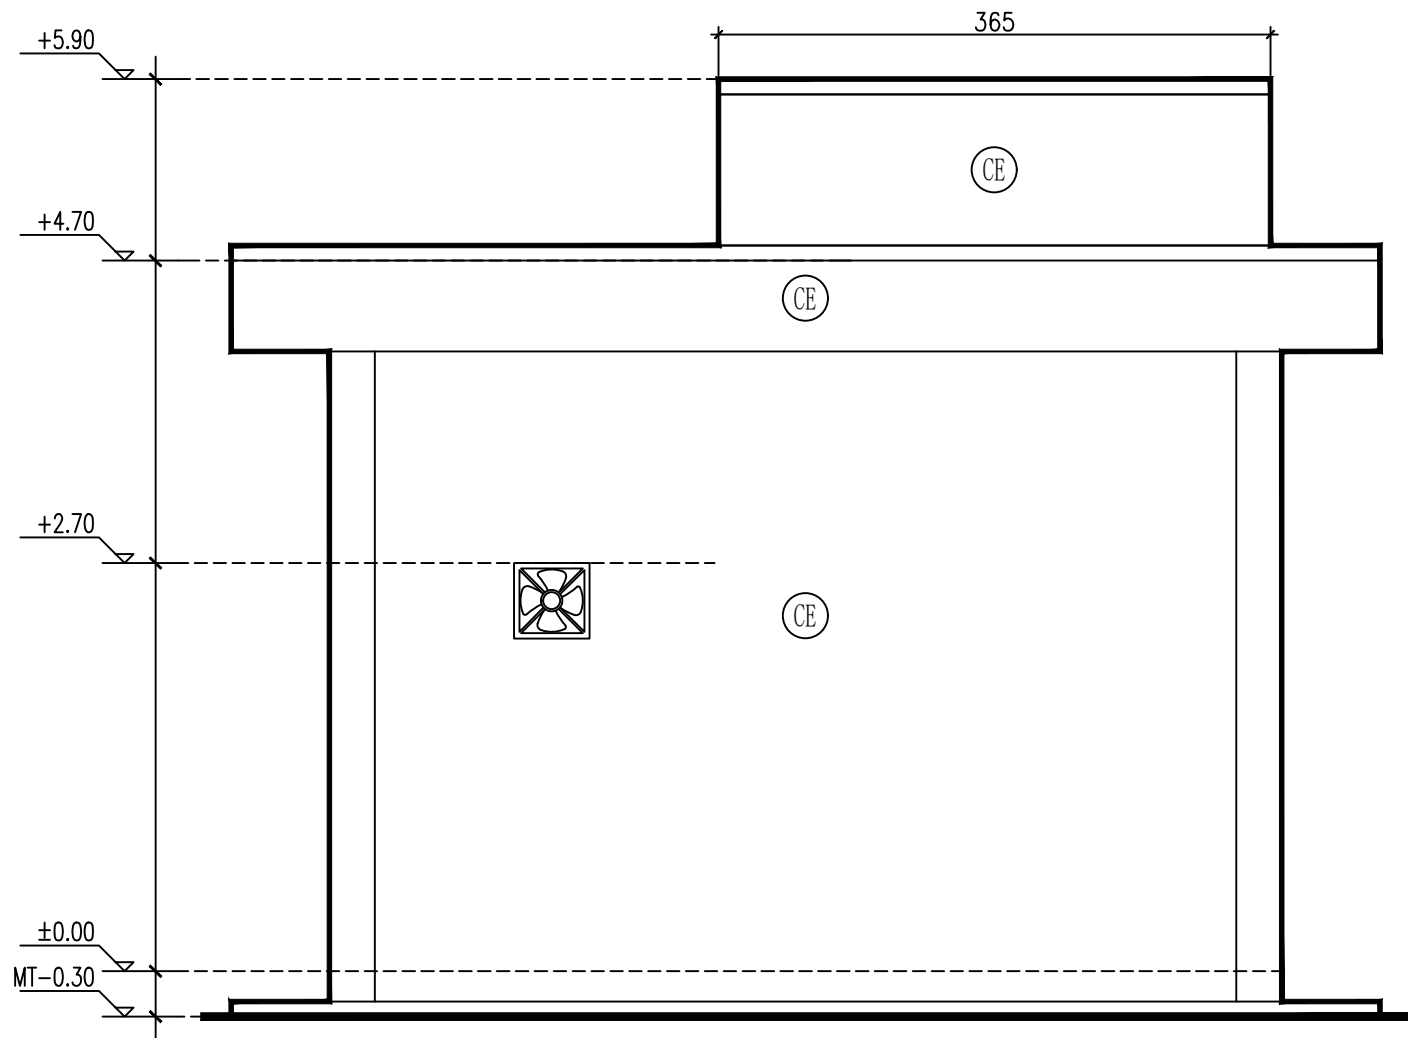


TAMPAK C (UTARA)
SKALA 1:50

KETERANGAN		
CE	FINISHING CAT EKSTERIOR WEATHERSHIELD	
FH	FINISHING FLOOR HARDENER	
WP	LAPIS WATERPROOFING	
REVISI		
PEKERJAAN		
PEMBANGUNAN TAHAP II GEDUNG PAVILIUN VIP DAN VVIP RSUD KARDINAH		
LOKASI		
JL. AIP.KS. Tubun No.2, Kota Tegal		
PEMBERI TUGAS		
PEMERINTAH KOTA TEGAL RUMAH SAKIT UMUM DAERAH KARDINAH Jl. AIP. KS. Tubun No. 2 Kota Tegal Telp. (0281) 360777 / 360777 / 360777 / 341934, Fax (0281) 363151 Kode Pos 52124 Web : http://www.rsudkardinah.tegal.go.id - E-mail :		
MENGETAHUI DAN MENSETUJUI		
Direktur RSUD KARDINAH Tegal Merangkap Pejabat Pembuat Komitmen		
dr. Haryo Teguh, Sp.s, M.si, Med NIP: 197 10518 200112 1 001		
MANAJEMEN KONTRUKSI (MK)		
PT. SOLUSI UTAMA KONSULTAN PLANNING - ENGINEERING - MANAGEMENT		
PT. SOLUSI UTAMA KONSULTAN		
Ir. Ahmad Handri Widiyanto, ST., MT. Team Leader		
KONTRAKTOR PELAKSANA		
PT. MATRA KARYA General Contractor Alamat : Jl. Pajagan Terasa Prima Angkasa Building - Simanunggalan Tegal - Jawa Tengah 52021 Telp. (0281) 490746 - 490747 Fax (0281) 490748 - 490749 KAN L83MK3-058-026		
PT. MATRA KARYA		
Prabadi Suryandaru, ST Project Manager		
JUDUL GAMBAR		SKALA
NO. GAMBAR	DISIPLIN	
05		
TAHUN	UK. KERTAS	JMLH GBR
2024	A3	31
ASBUILT DRAWING		

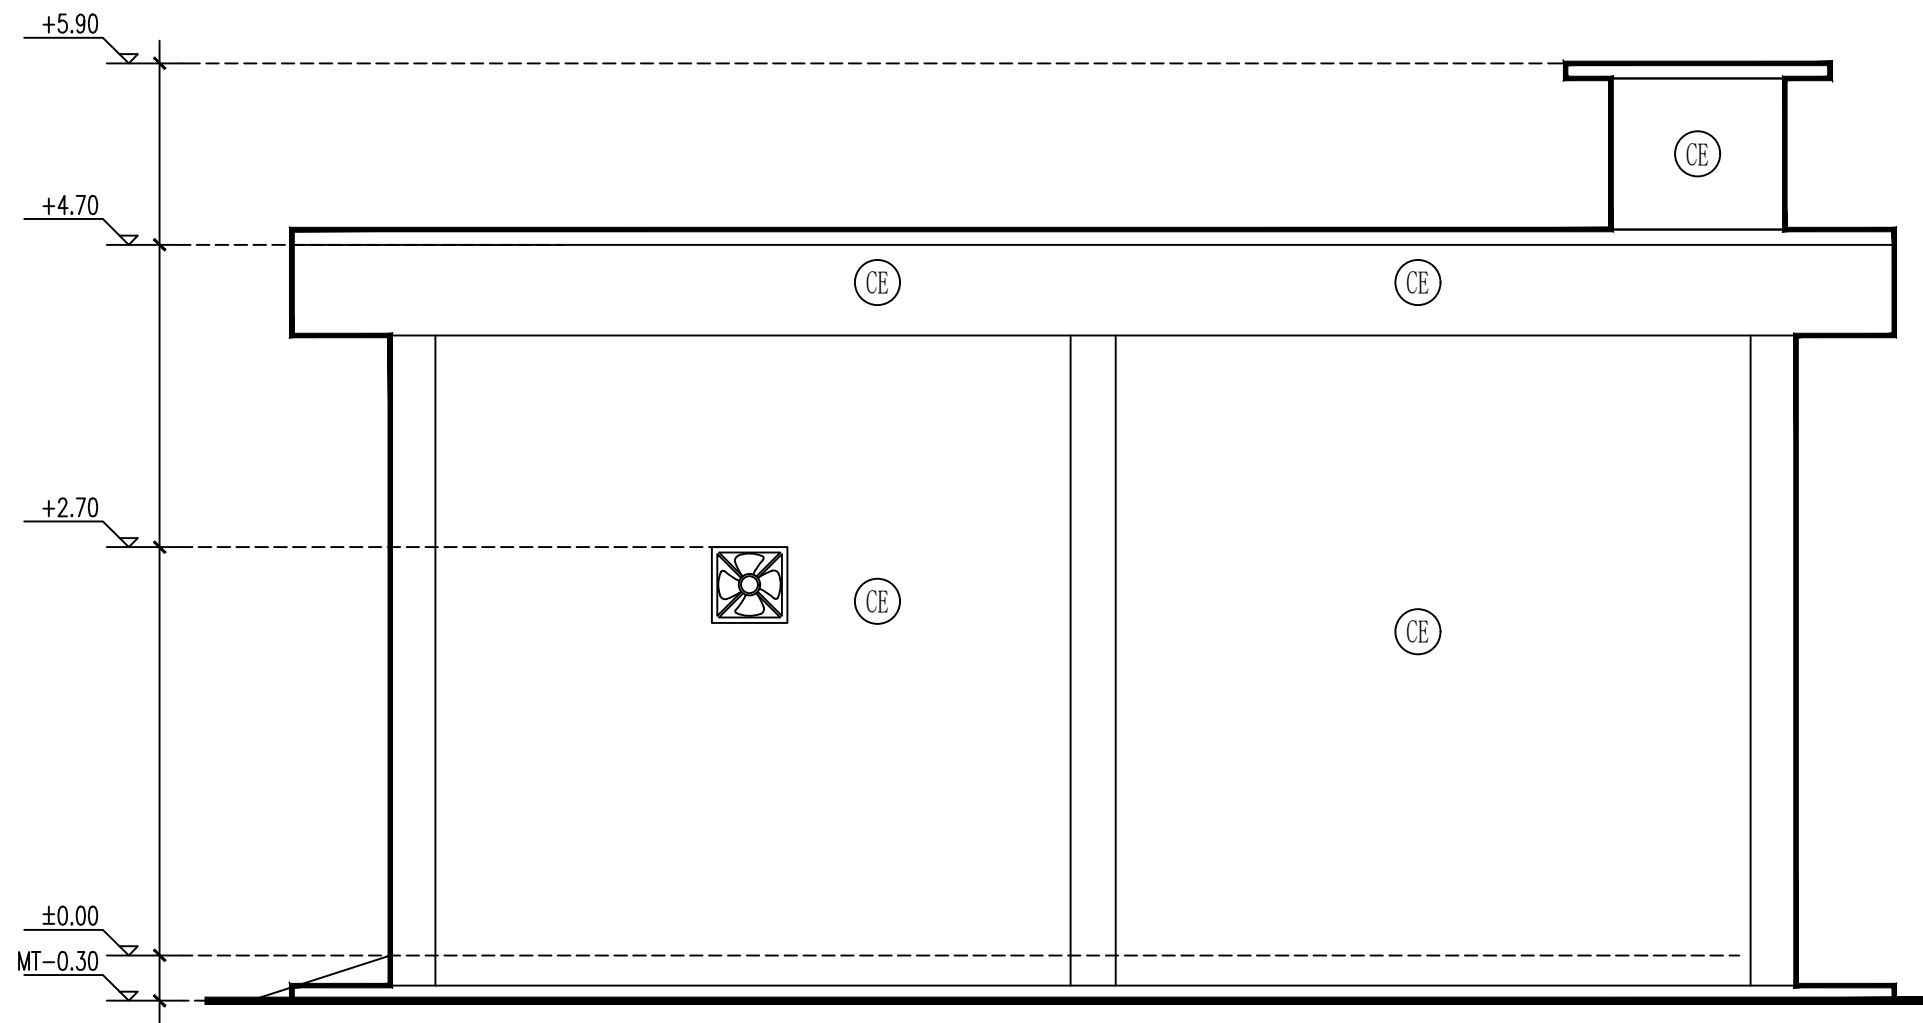


TAMPAK D (TIMUR)
SKALA 1:50

KETERANGAN		
CE	FINISHING CAT EKSTERIOR WEATHERSHIELD	
FH	FINISHING FLOOR HARDENER	
WP	LAPIS WATERPROOFING	
REVISI		
PEKERJAAN		
PEMBANGUNAN TAHAP II GEDUNG PAVILIUN VIP DAN VVIP RSUD KARDINAH		
LOKASI		
JL. AIP.KS. Tubun No.2, Kota Tegal		
PEMBERI TUGAS		
PEMERINTAH KOTA TEGAL RUMAH SAKIT UMUM DAERAH KARDINAH Jl. AIP. KS. Tubun No. 2 Kota Tegal Telp. (0281) 360777 / 360777 / 341934, Faks (0281) 361151 Kode Pos 52124 Web : http://www.rsudkardinah.tegal.go.id - E-mail :		
MENGETAHUI DAN MENSETUJUI		
Direktur RSUD KARDINAH Tegal Merangkap Pejabat Pembuat Komitmen		
dr. Haryo Teguh, Sp.s, M.si, Med NIP: 197 10518 200112 1 001 MANAJEMEN KONTRUKSI (MK)		
PT. SOLUSI UTAMA KONSULTAN PLANNING - ENGINEERING - MANAGEMENT PT. SOLUSI UTAMA KONSULTAN		
Ir. Ahmad Handri Widiyanto, ST., MT. Team Leader		
KONTRAKTOR PELAKSANA		
PT. MATRA KARYA		
Prabadi Suryandaru, ST Project Manager		
JUDUL GAMBAR		SKALA
TAMPAK D POWER HOUSE		1 : 50
NO. GAMBAR		DISIPLIN
06		
TAHUN	UK. KERTAS	JMLH GBR
2024	A3	31
ASBUILT DRAWING		

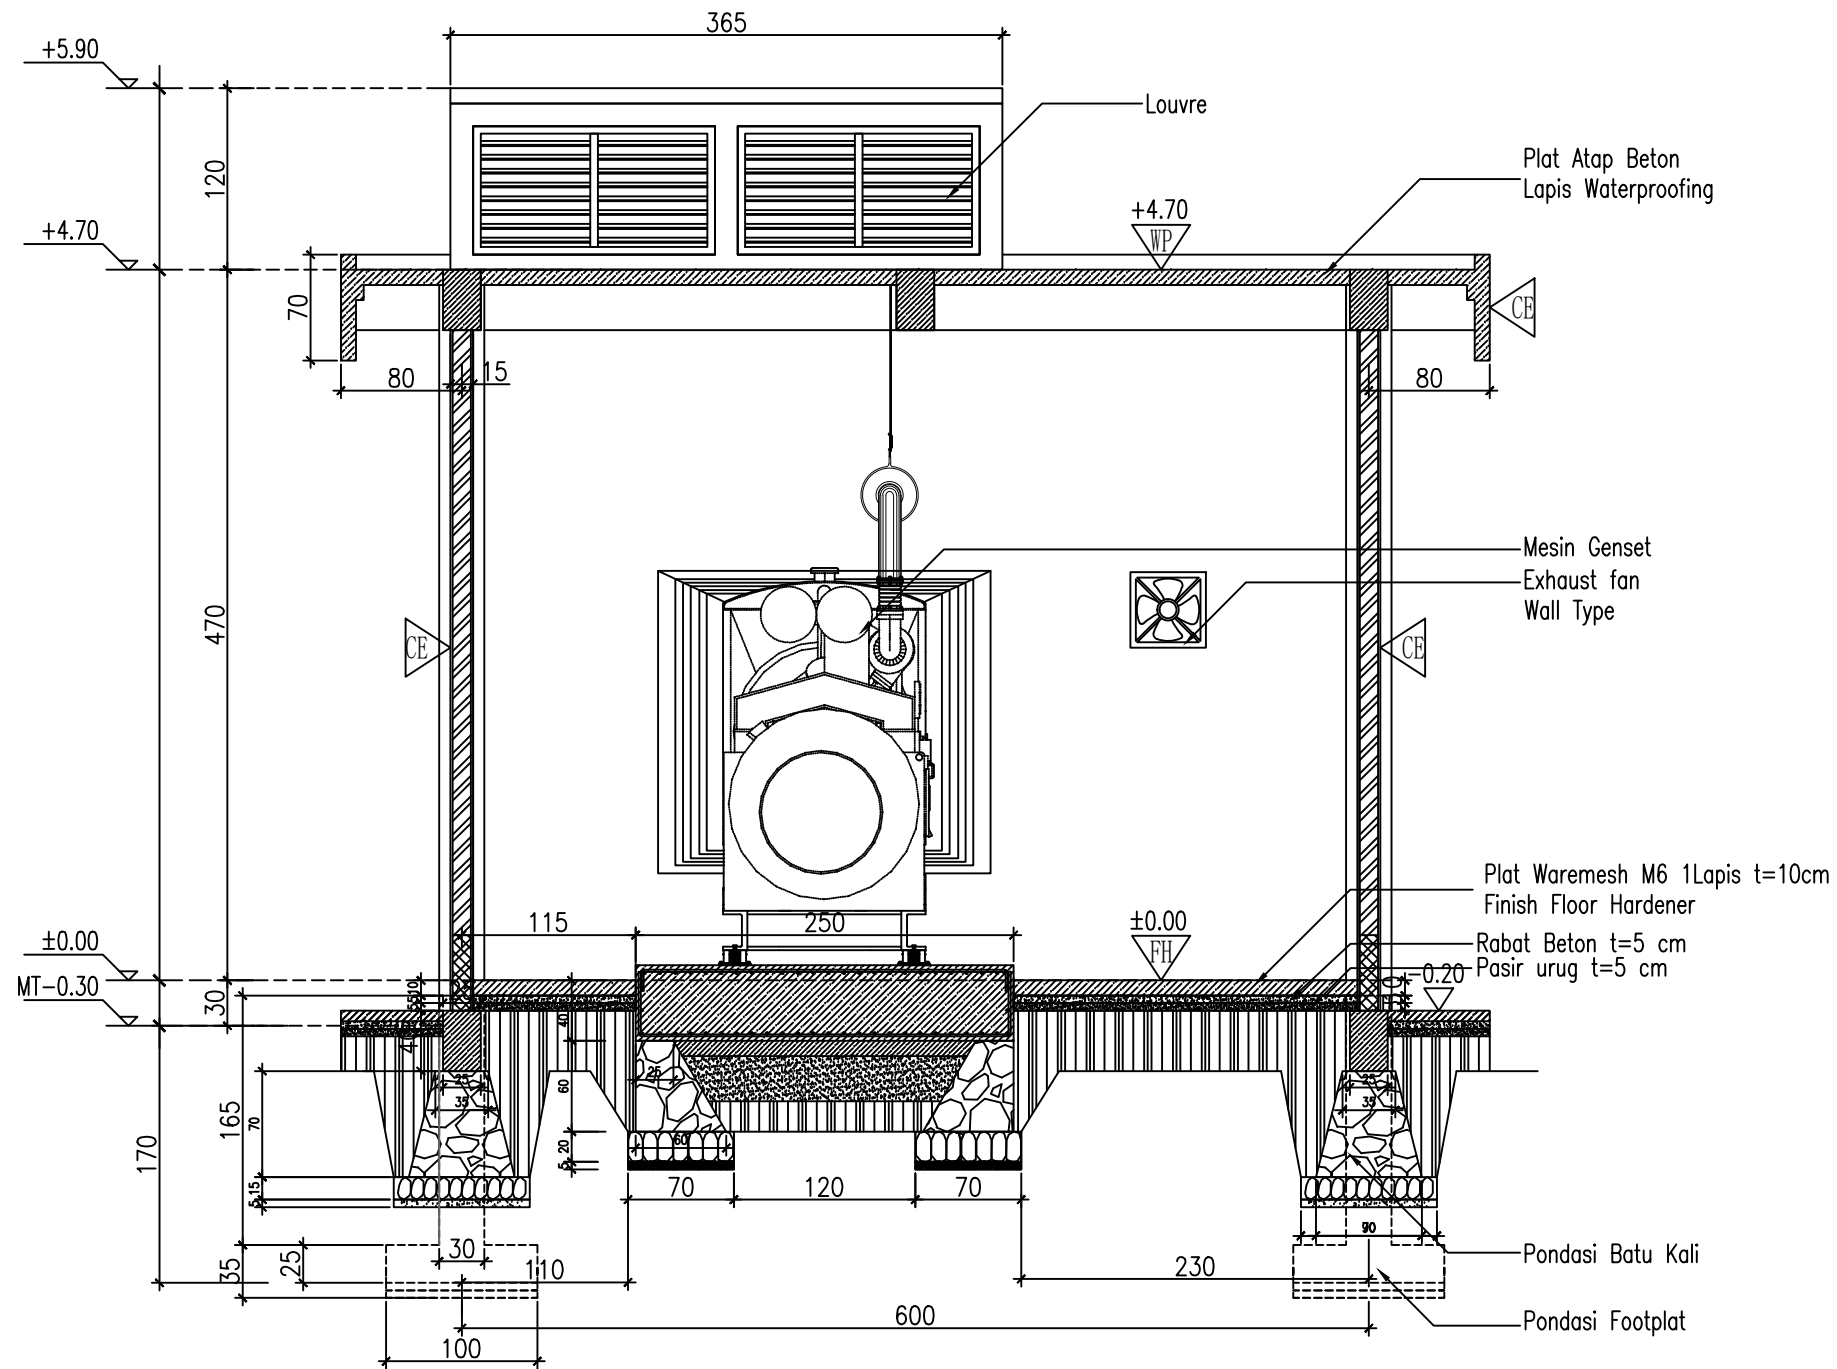


POTONGAN 1-1
SKALA 1:50

KETERANGAN		
CE	FINISHING CAT EKSTERIOR WEATHERSHIELD	
FH	FINISHING FLOOR HARDENER	
WP	LAPIS WATERPROOFING	
REVISI		
PEKERJAAN		
PEMBANGUNAN TAHAP II GEDUNG PAVILIUN VIP DAN VVIP RSUD KARDINAH		
LOKASI		
JL. AIP.KS. Tubun No.2, Kota Tegal		
PEMBERI TUGAS		
 PEMERINTAH KOTA TEGAL RUMAH SAKIT UMUM DAERAH KARDINAH Jl. AIP. KS. Tubun No. 2 Kota Tegal Telp. (0828) 380877 / 380877 / 341938, Fax (0828) 381515 Kode Pos 52154 Web : http://www.rsudkardinah.tegal.go.id - E-mail :		
MENGETAHUI DAN MENSETUJUI		
Direktur RSUD KARDINAH Tegal Merangkap Pejabat Pembuat Komitmen		
dr. Haryo Teguh, Sp.s, M.si, Med NIP: 197 10518 200112 1 001 MANAJEMEN KONTRUKSI (MK)		
 PT. SOLUSI UTAMA KONSULTAN PLANNING - ENGINEERING - MANAGEMENT PT. SOLUSI UTAMA KONSULTAN		
Ir. Ahmad Handri Widiyanto, ST., MT. Team Leader		
KONTRAKTOR PELAKSANA		
PT. MATRA KARYA		
Prabadi Suryandaru, ST Project Manager		
JUDUL GAMBAR		SKALA
POTONGAN 1-1		1 : 50
NO. GAMBAR		DISIPLIN
07		
TAHUN	UK. KERTAS	JMLH GBR
2024	A3	31
ASBUILT DRAWING		

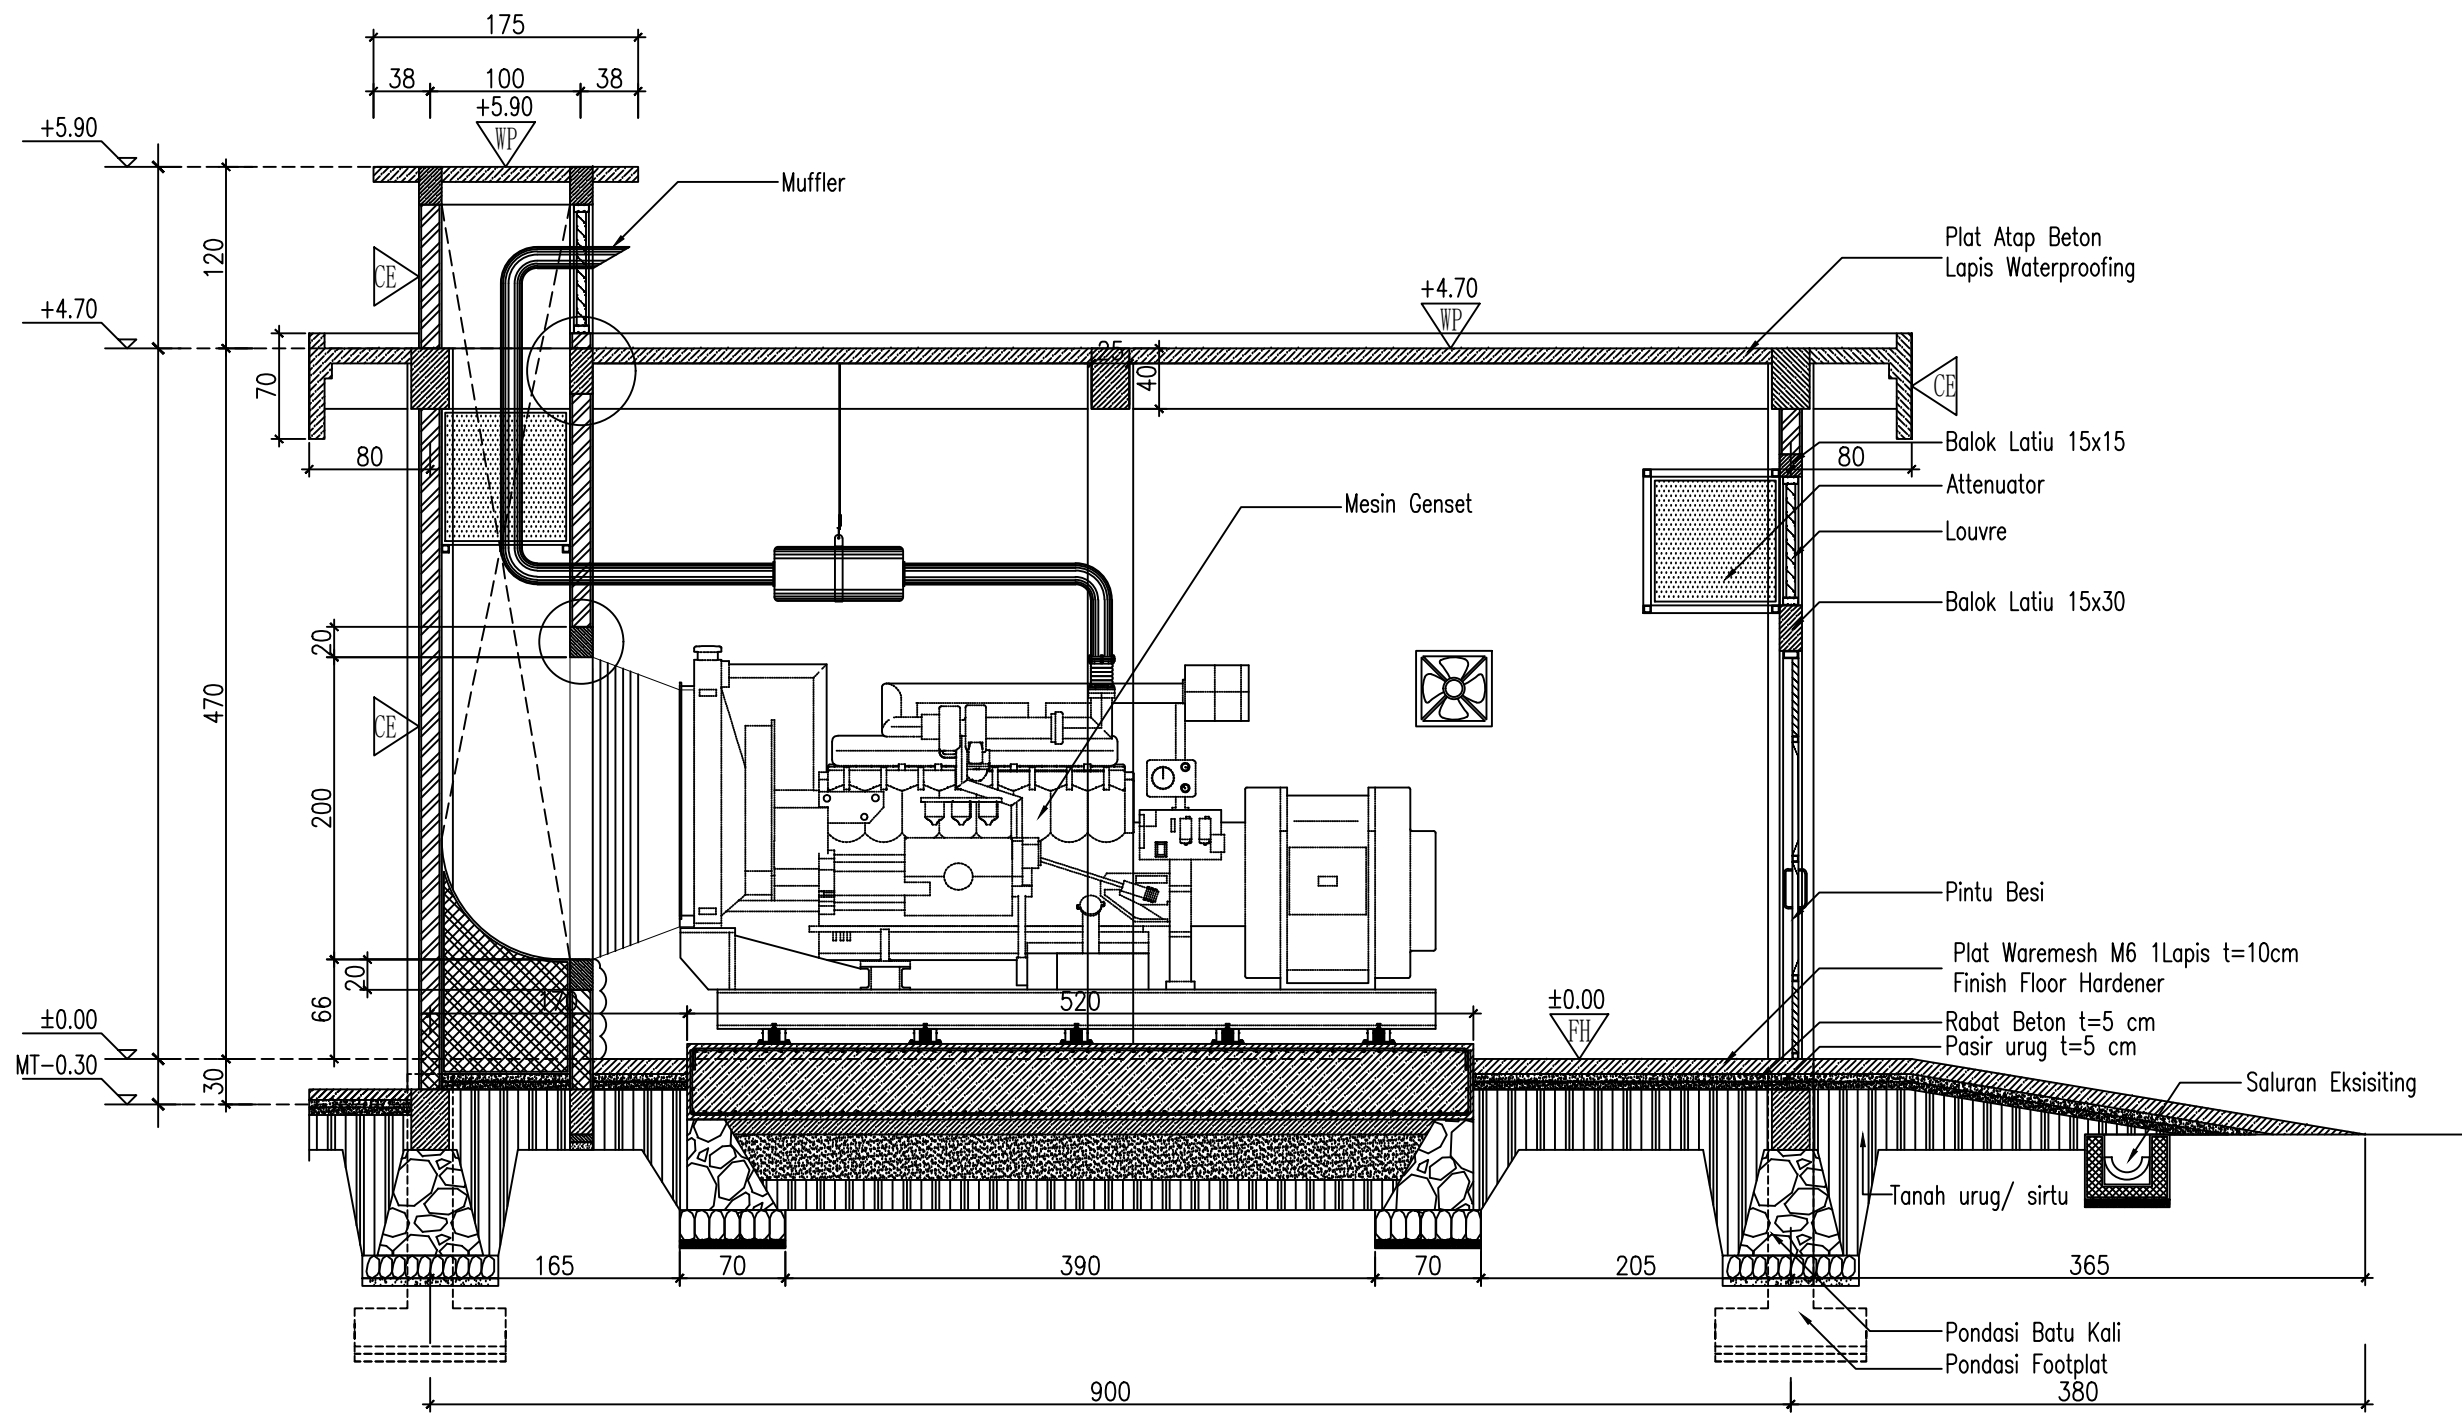


POTONGAN 2-2
SKALA 1:50

KETERANGAN		
CE	FINISHING CAT EKSTERIOR WEATHERSHIELD	
FH	FINISHING FLOOR HARDENER	
WP	LAPIS WATERPROOFING	
REVISI		
PEKERJAAN		
PEMBANGUNAN TAHAP II GEDUNG PAVILIUN VIP DAN VVIP RSUD KARDINAH		
LOKASI		
JL. AIP.KS. Tubun No.2, Kota Tegal		
PEMBERI TUGAS		
 PEMERINTAH KOTA TEGAL RUMAH SAKIT UMUM DAERAH KARDINAH Jl. AIP. KS. Tubun No. 2 Kota Tegal Telp. (0281) 360777 / 360777 / 360777 / 341934 Fax (0281) 361151 Kode Pos 52124 Email: rsudkardinah@rsudkardinah.go.id - E-mail: rsudkardinah@rsudkardinah.go.id		
MENGETAHUI DAN MENSETUJUI		
Direktur RSUD KARDINAH Tegal Merangkap Pejabat Pembuat Komitmen		
dr. Haryo Teguh, Sp.s, M.si, Med NIP: 197 10518 200112 1 001 MANAJEMEN KONTRUKSI (MK)		
 PT. SOLUSI UTAMA KONSULTAN PLANNING - ENGINEERING - MANAGEMENT PT. SOLUSI UTAMA KONSULTAN		
Ir. Ahmad Handri Widiyanto, ST., MT. Team Leader		
KONTRAKTOR PELAKSANA		
PT. MATRA KARYA		
Prabadi Suryandaru, ST Project Manager		
JUDUL GAMBAR		SKALA
POTONGAN 2-2		1 : 50
NO. GAMBAR		DISIPLIN
08		
TAHUN	UK. KERTAS	JMLH GBR
2024	A3	31
ASBUILT DRAWING		

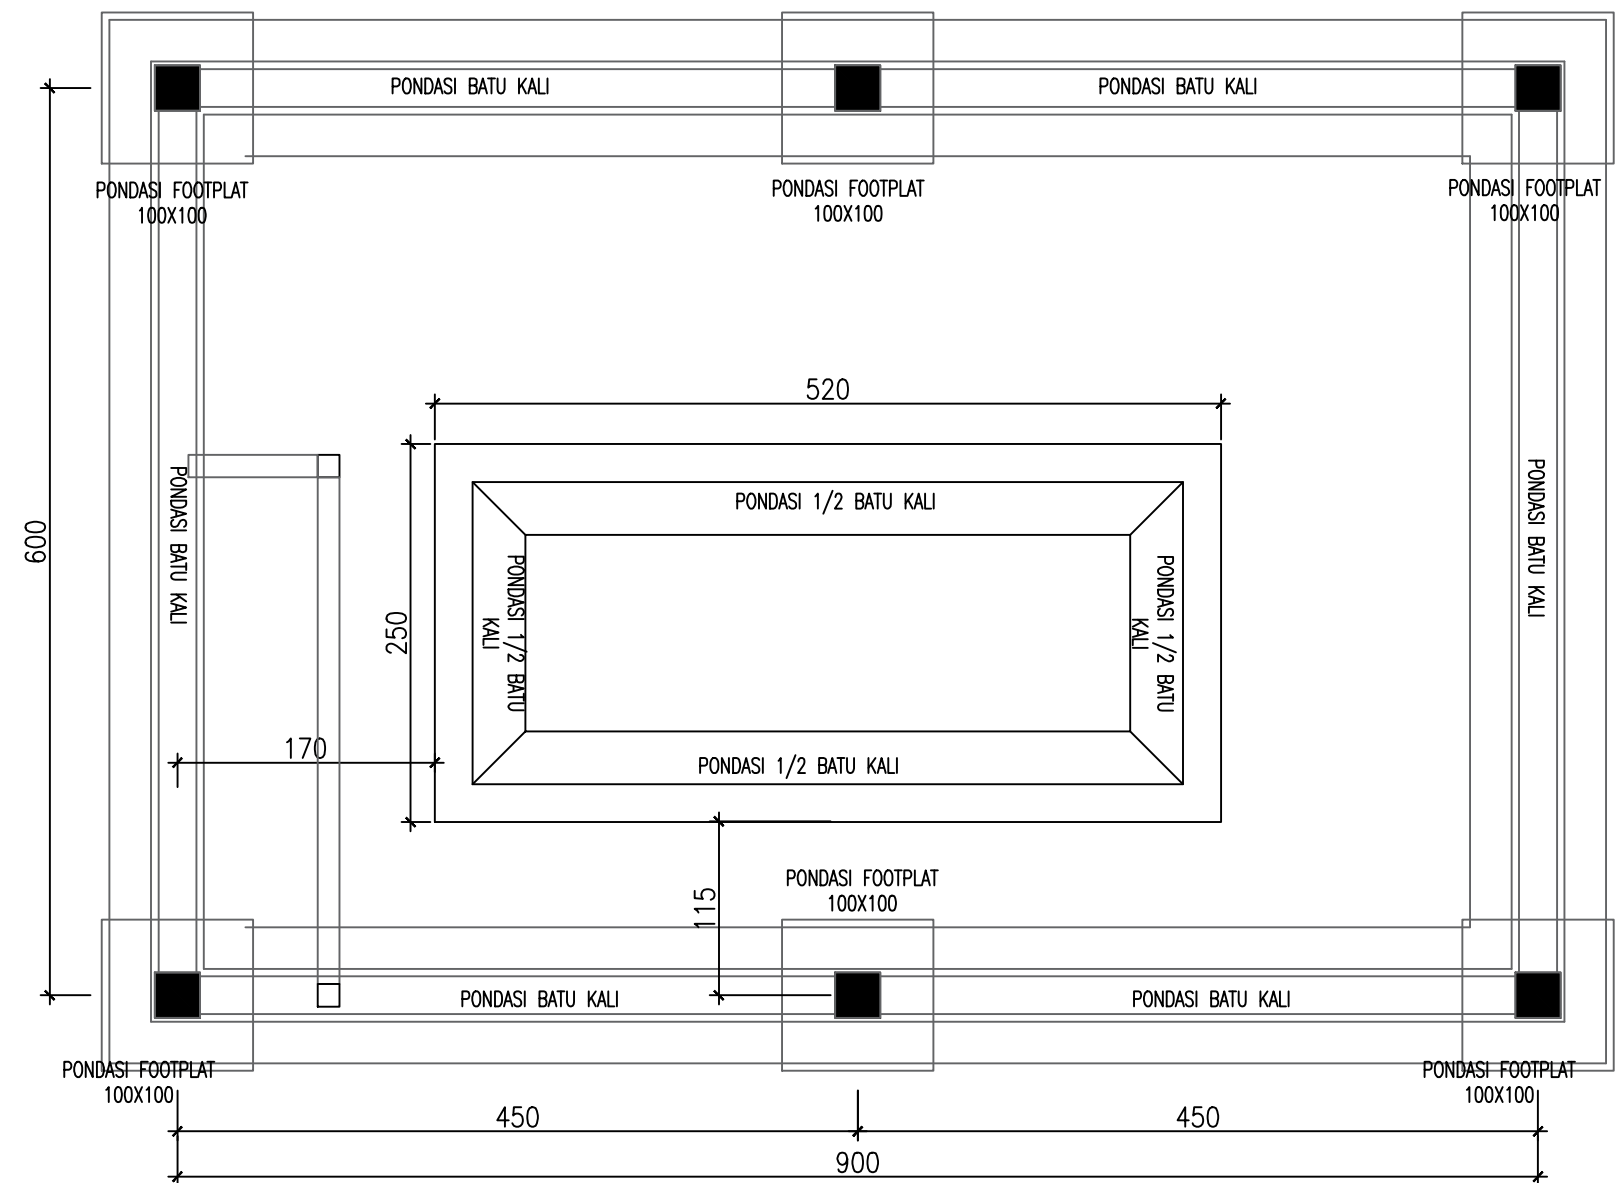

DENAH PONDASI POWER HOUSE
SKALA 1:50

KETERANGAN		
REVISI		
PEKERJAAN		
PEMBANGUNAN TAHAP II GEDUNG PAVILIUN VIP DAN VVIP RSUD KARDINAH		
LOKASI		
JL. AIP.KS. Tubun No.2, Kota Tegal		
PEMBERI TUGAS		
PEMERINTAH KOTA TEGAL RUMAH SAKIT UMUM DAERAH KARDINAH Jl. AIP. KS. Tubun No. 2 Kota Tegal Telp. (0828) 380777 / 380777 / 341938, Fax (0828) 381351 Kode Pos 52124 Web: http://www.rsudkardinah.tegal.go.id - E-mail: info@rsudkardinah.tegal.go.id		
MENGETAHUI DAN MENSETUJUI		
Direktur RSUD KARDINAH Tegal Merangkap Pejabat Pembuat Komitmen		
dr. Haryo Teguh, Sp.s, M.si, Med NIP: 197 10518 200112 1 001 MANAJEMEN KONTRUKSI (MK)		
PT. SOLUSI UTAMA KONSULTAN PLANNING - ENGINEERING - MANAGEMENT		
Ir. Ahmad Handri Widiyanto, ST., MT. Team Leader		
KONTRAKTOR PELAKSANA		
PT. MATRA KARYA General Contractor Alamat: Jl. Pajagan Terasa Prima Angling Sukanika - Simanunggalan Tegal - Jawa Tengah 52125 Telp. (0851) 480748 - 480750 Fax (0851) 480748 - 480750 LEBMPK3-058-02N		
PT. MATRA KARYA		
Prabadi Suryandaru, ST Project Manager		
JUDUL GAMBAR	SKALA	
DENAH PONDASI POWER HOUSE	1 : 50	
NO. GAMBAR	DISIPLIN	
09		
TAHUN	UK. KERTAS	JMLH GBR
2024	A3	31
ASBUILT DRAWING		

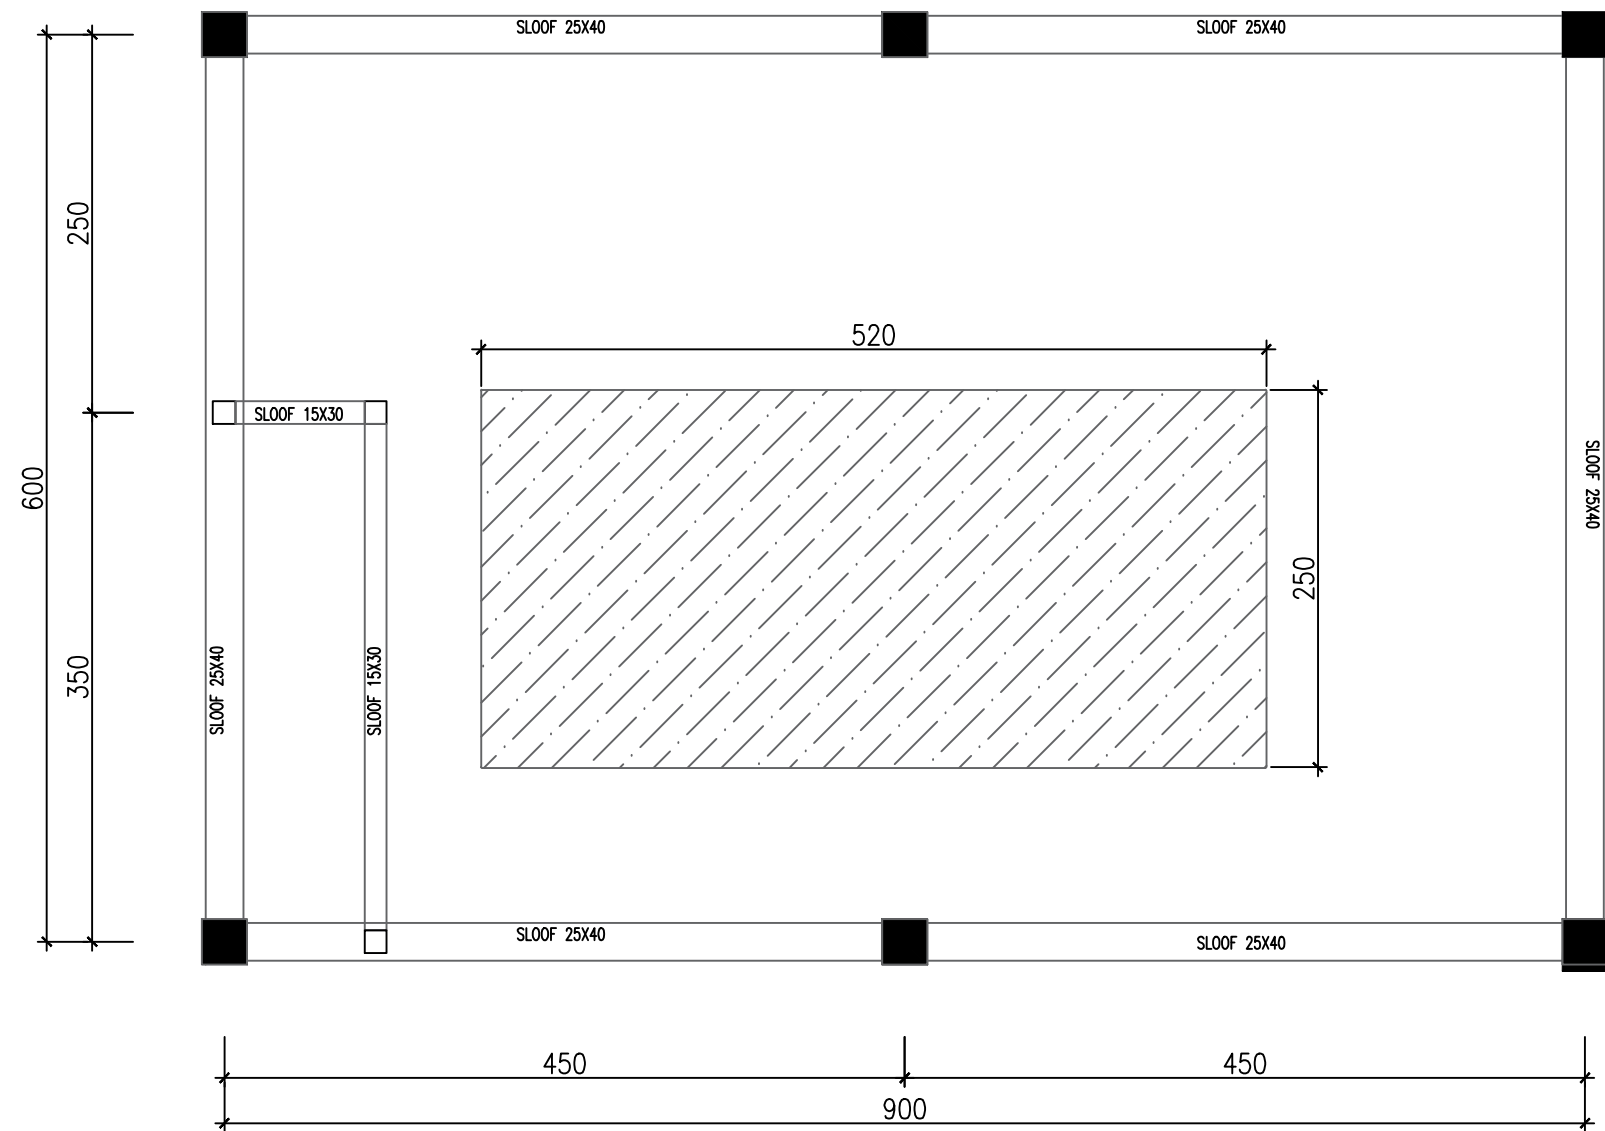


 **DENAH SLOOF POWER HOUSE**
SKALA 1:50

KETERANGAN		
REVISI		
PEKERJAAN		
PEMBANGUNAN TAHAP II GEDUNG PAVILIUN VIP DAN VVIP RSUD KARDINAH		
LOKASI		
JL. AIP.KS. Tubun No.2, Kota Tegal		
PEMBERI TUGAS		
 PEMERINTAH KOTA TEGAL RUMAH SAKIT UMUM DAERAH KARDINAH Jl. AIP. KS. Tubun No. 2 Kota Tegal Telp. (0828) 380777 / 380777 / 341934, Fax (0828) 381151 Kode Pos 52124 Web : http://www.rsudkardinah.tegal.go.id - E-mail :		
MENGETAHUI DAN MENSETUJUI		
Direktur RSUD KARDINAH Tegal Merangkap Pejabat Pembuat Komitmen		
dr. Haryo Teguh, Sp.s, M.si, Med NIP: 197 10518 200112 1 001 MANAJEMEN KONTRUKSI (MK)		
 PT. SOLUSI UTAMA KONSULTAN PLANNING - ENGINEERING - MANAGEMENT PT. SOLUSI UTAMA KONSULTAN		
Ir. Ahmad Handri Widiyanto, ST., MT. Team Leader		
KONTRAKTOR PELAKSANA		
PT. MATRA KARYA		
Prabadi Suryandaru, ST Project Manager		
JUDUL GAMBAR		SKALA
DENAH SLOOF POWER HOUSE		1 : 50
NO. GAMBAR		DISIPLIN
10		
TAHUN	UK. KERTAS	JMLH GBR
2024	A3	31
ASBUILT DRAWING		



KETERANGAN		
REVISI		
PEKERJAAN		
PEMBANGUNAN TAHAP II GEDUNG PAVILION VIP DAN VVIP RSUD KARDINAH		
LOKASI		
JL. AIP.KS. Tubun No.2, Kota Tegal		
PEMBERI TUGAS		
 PEMERINTAH KOTA TEGAL UMAH SAKIT UMUM DAERAH KARDINAH JL. AIP. KS. Tubun No. 2 Kota Tegal Telp. (0823) 350277 / 350477 / 350677 / 341438, Fax (0251) 350191 Kode Pos 52124 Email : info@www.sakitkardinah.tegal.go.id – E-mail		
MENGETAHUI DAN MENSETUJUI		
Direktur RSUD KARDINAH Tegal Merangkap Pejabat Pembuat Komitmen		
<u>dr. Haryo Teguh, Sp.s, M.si, Med</u> NIP: 197 10518 200112 1 001 MANAJEMEN KONTRUKSI (MK)		
 PT. SOLUSI UTAMA KONSULTAN PLANNING - ENGINEERING - MANAGEMENT PT. SOLUSI UTAMA KONSULTAN		
<u>Ir. Ahmad Handri Widiyanto, ST., MT.</u> Team Leader		
KONTRAKTOR PELAKSANA		
PT. MATRA KARYA		
<u>Prabadi Suryandaru, ST</u> Project Manager		
JUDUL GAMBAR		SKALA
DENAH RENCANA KOLOM		1 : 50
NO. GAMBAR	DISIPLIN	
11		
TAHUN	UK. KERTAS	JMLH GBR
2024	A3	31
ASBUILT DRAWING		

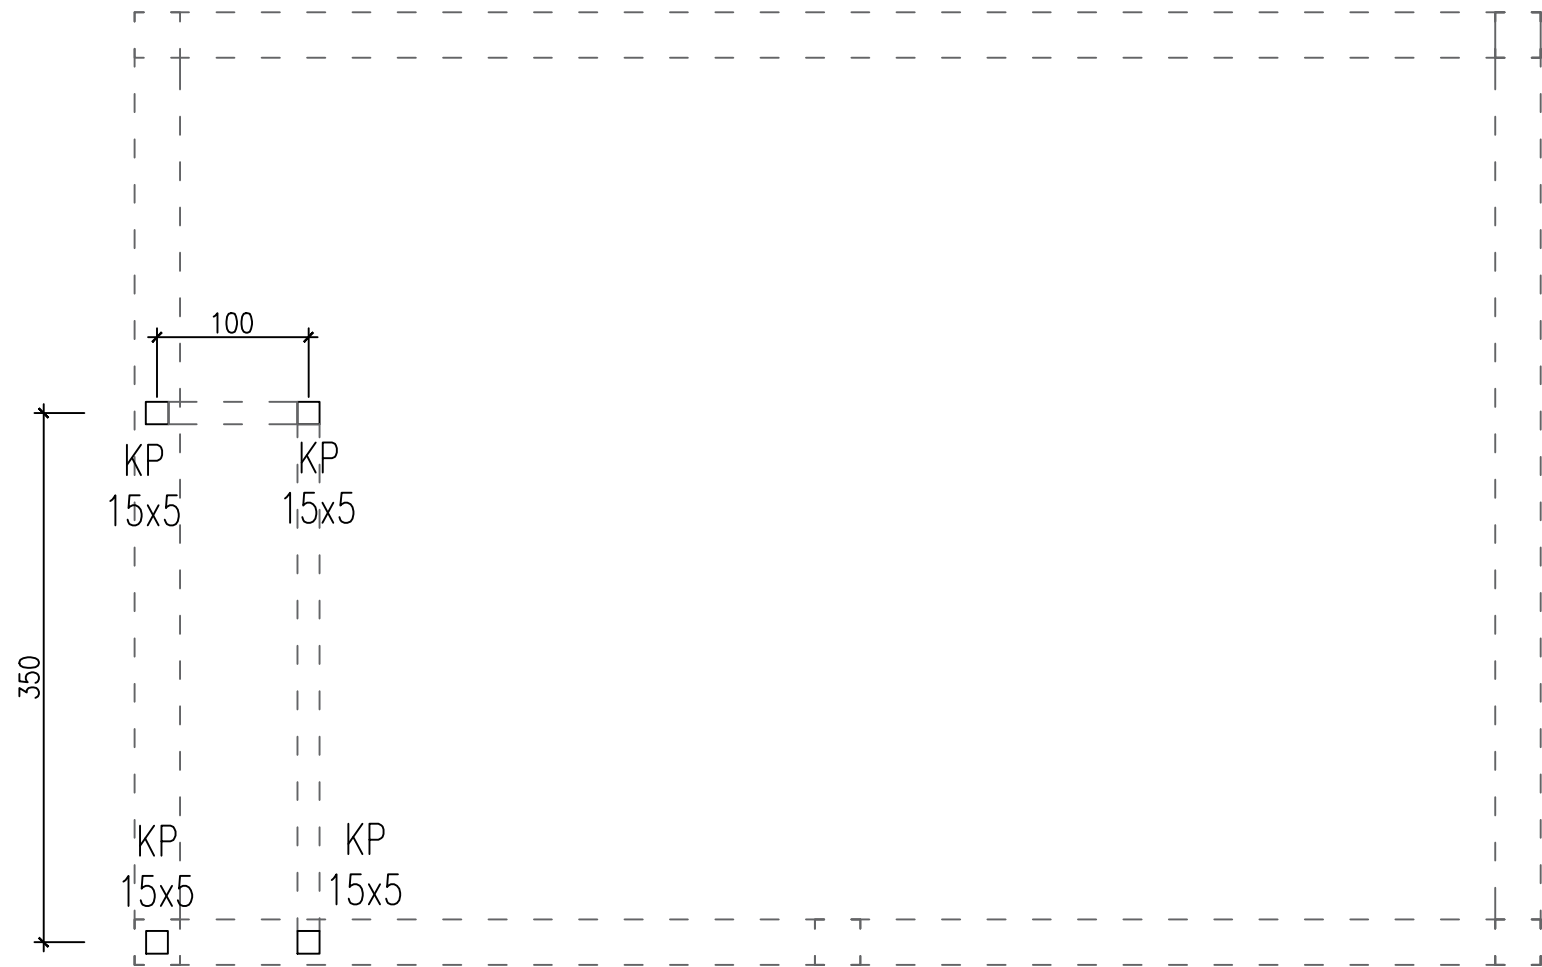


 **DENAH KOLOM ATAP KNALPOT**
SKALA 1:50

KETERANGAN		
REVISI		
PEKERJAAN		
PEMBANGUNAN TAHAP II GEDUNG PAVILIUN VIP DAN VVIP RSUD KARDINAH		
LOKASI		
JL. AIP.KS. Tubun No.2, Kota Tegal		
PEMBERI TUGAS		
 PEMERINTAH KOTA TEGAL RUMAH SAKIT UMUM DAERAH KARDINAH Jl. AIP. KS. Tubun No. 2 Kota Tegal Telp. (0281) 361077 / 361077 / 361077 / 341936 Fax (0281) 361151 Kode Pos 52154 Web : http://www.rsudkardinah.tegal.go.id - E-mail :		
MENGETAHUI DAN MENYETUJUI		
Direktur RSUD KARDINAH Tegal Merangkap Pejabat Pembuat Komitmen		
dr. Haryo Teguh, Sp.s, M.si, Med NIP: 197 10518 200112 1 001		
MANAJEMEN KONTRUKSI (MK)		
 PT. SOLUSI UTAMA KONSULTAN PLANNING - ENGINEERING - MANAGEMENT PT. SOLUSI UTAMA KONSULTAN		
Ir. Ahmad Handri Widiyanto, ST., MT. Team Leader		
KONTRAKTOR PELAKSANA		
 PT. MATRA KARYA General Contractor  LESMK3-058-05N PT. MATRA KARYA		
Prabadi Suryandaru, ST Project Manager		
JUDUL GAMBAR		SKALA
DENAH KOLOM ATAP KNALPOT		1 : 50
NO. GAMBAR		DISIPLIN
12		
TAHUN	UK. KERTAS	JMLH GBR
2024	A3	31
ASBUILT DRAWING		




KETERANGAN		
REVISI		
PEKERJAAN		
PEMBANGUNAN TAHAP II GEDUNG PAVILIUN VIP DAN VVIP RSUD KARDINAH		
LOKASI		
JL. AIP.KS. Tubun No.2, Kota Tegal		
PEMBERI TUGAS		
 PEMERINTAH KOTA TEGAL RUMAH SAKIT UMUM DAERAH KARDINAH Jl. AIP. KS. Tubun No. 2 Kota Tegal Telp. (0828) 580577 / 580477 / 580577 / 580580. Faks (0828) 582351 Kode Pos 52124 (Web: http://www.sarkardinh.tegal.go.id - E-mail :		
MENGETAHUI DAN MENSETUJUI		
Direktur RSUD KARDINAH Tegal Merangkap Pejabat Pembuat Komitmen		
dr. Haryo Teguh, Sp.s, M.si, Med NIP: 197 10518 200112 1 001 MANAJEMEN KONTRUKSI (MK)		
 PT. SOLUSI UTAMA KONSULTAN PLANNING - ENGINEERING - MANAGEMENT PT. SOLUSI UTAMA KONSULTAN		
Ir. Ahmad Handri Widiyanto, ST., MT. Team Leader		
KONTRAKTOR PELAKSANA		
PT. MATRA KARYA		
Prabadi Suryandaru, ST Project Manager		
JUDUL GAMBAR		SKALA
DENAH BALOK POWER HOUSE		1 : 50
NO. GAMBAR	DISIPLIN	
13		
TAHUN	UK. KERTAS	JMLH GBR
2024	A3	31
ASBUILT DRAWING		

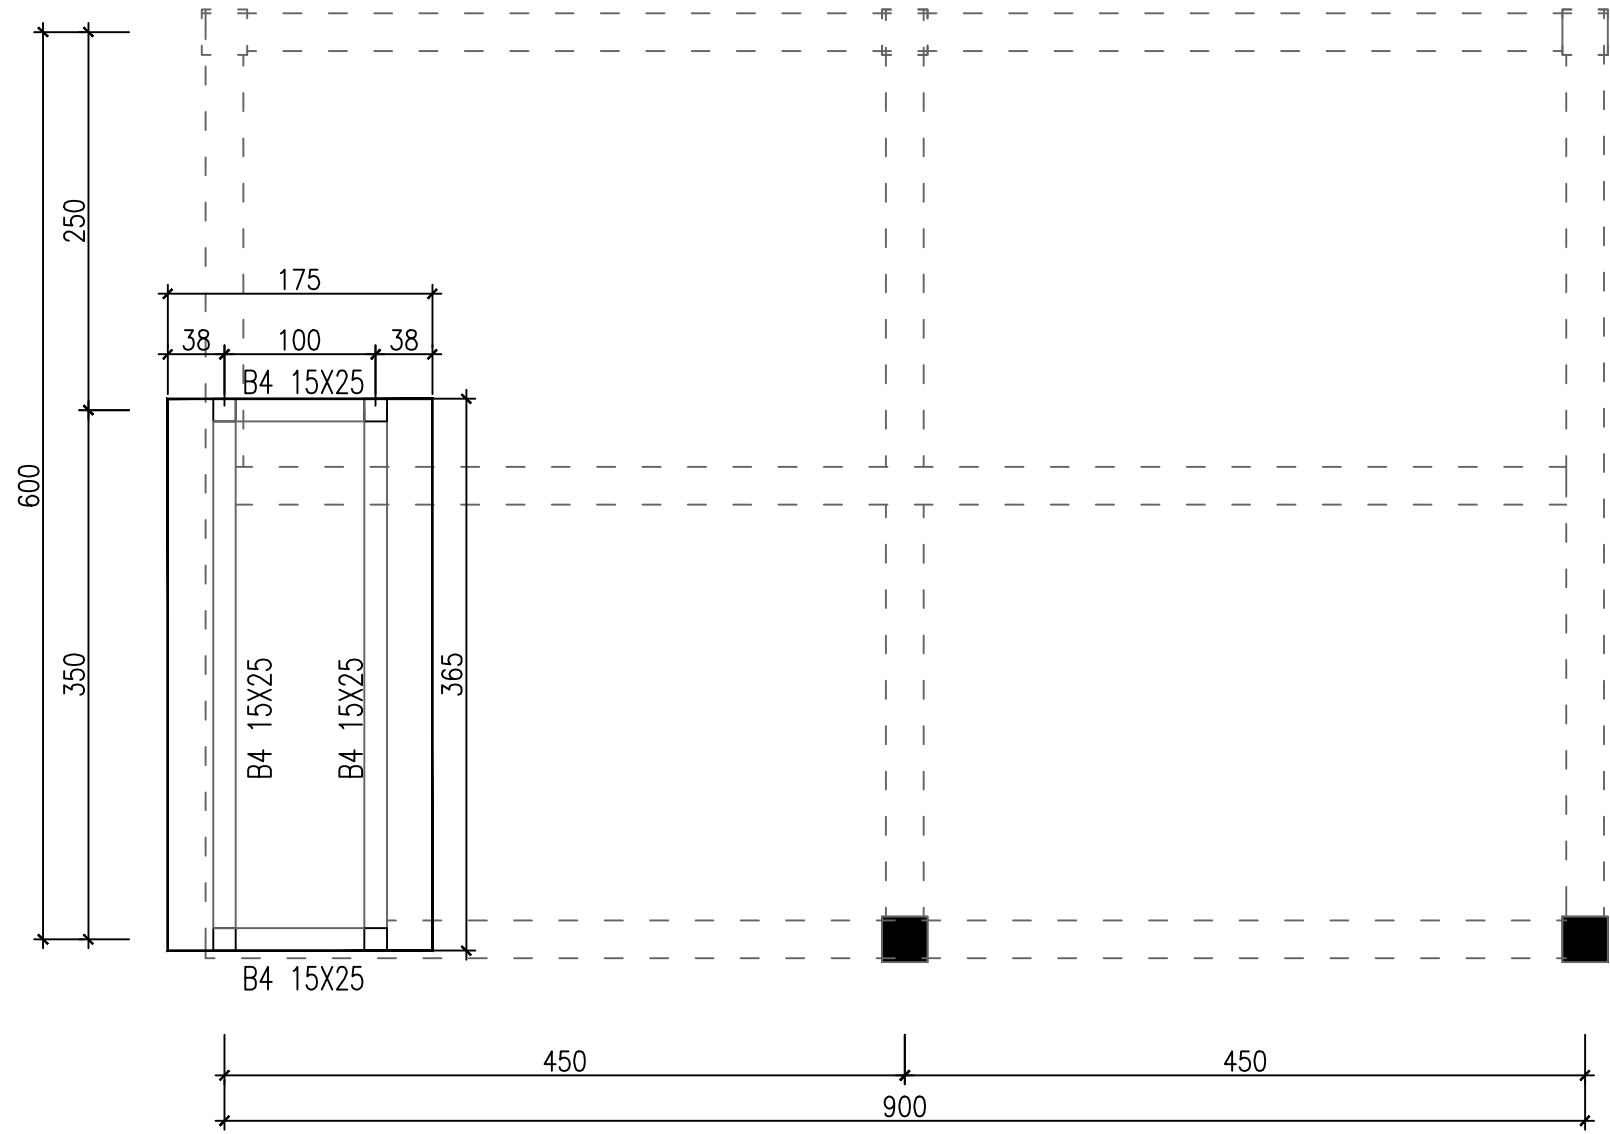


DENAH BALOK ELV. +5.90
POWER HOUSE
SKALA 1:50

KETERANGAN		
REVISI		
PEKERJAAN		
PEMBANGUNAN TAHAP II GEDUNG PAVILIUN VIP DAN VVIP RSUD KARDINAH		
LOKASI		
JL. AIP.KS. Tubun No.2, Kota Tegal		
PEMBERI TUGAS		
PEMERINTAH KOTA TEGAL RUMAH SAKIT UMUM DAERAH KARDINAH Jl. AIP. KS. Tubun No. 2 Kota Tegal Telp. (0281) 361077 / 364077 / 364078, Fax (0281) 363151 Kode Pos 52124 Web : http://www.rsudkardinah.tegal.go.id - E-mail :		
MENGETAHUI DAN MENSETUJUI		
Direktur RSUD KARDINAH Tegal Merangkap Pejabat Pembuat Komitmen		
dr. Haryo Teguh, Sp.s, M.si, Med NIP: 197 10518 200112 1 001		
MANAJEMEN KONTRUKSI (MK)		
 PT. SOLUSI UTAMA KONSULTAN PLANNING - ENGINEERING - MANAGEMENT PT. SOLUSI UTAMA KONSULTAN		
Ir. Ahmad Handri Widiyanto, ST., MT. Team Leader		
KONTRAKTOR PELAKSANA		
 PT. MATRA KARYA General Contractor  PT. KAN LS3MK3-058-02N		
PT. MATRA KARYA		
Prabadi Suryandaru, ST Project Manager		
JUDUL GAMBAR	SKALA	
DENAH BALOK POWER HOUSE	1 : 50	
NO. GAMBAR	DISIPLIN	
14		
TAHUN	UK. KERTAS	JMLH GBR
2024	A3	31
ASBUILT DRAWING		

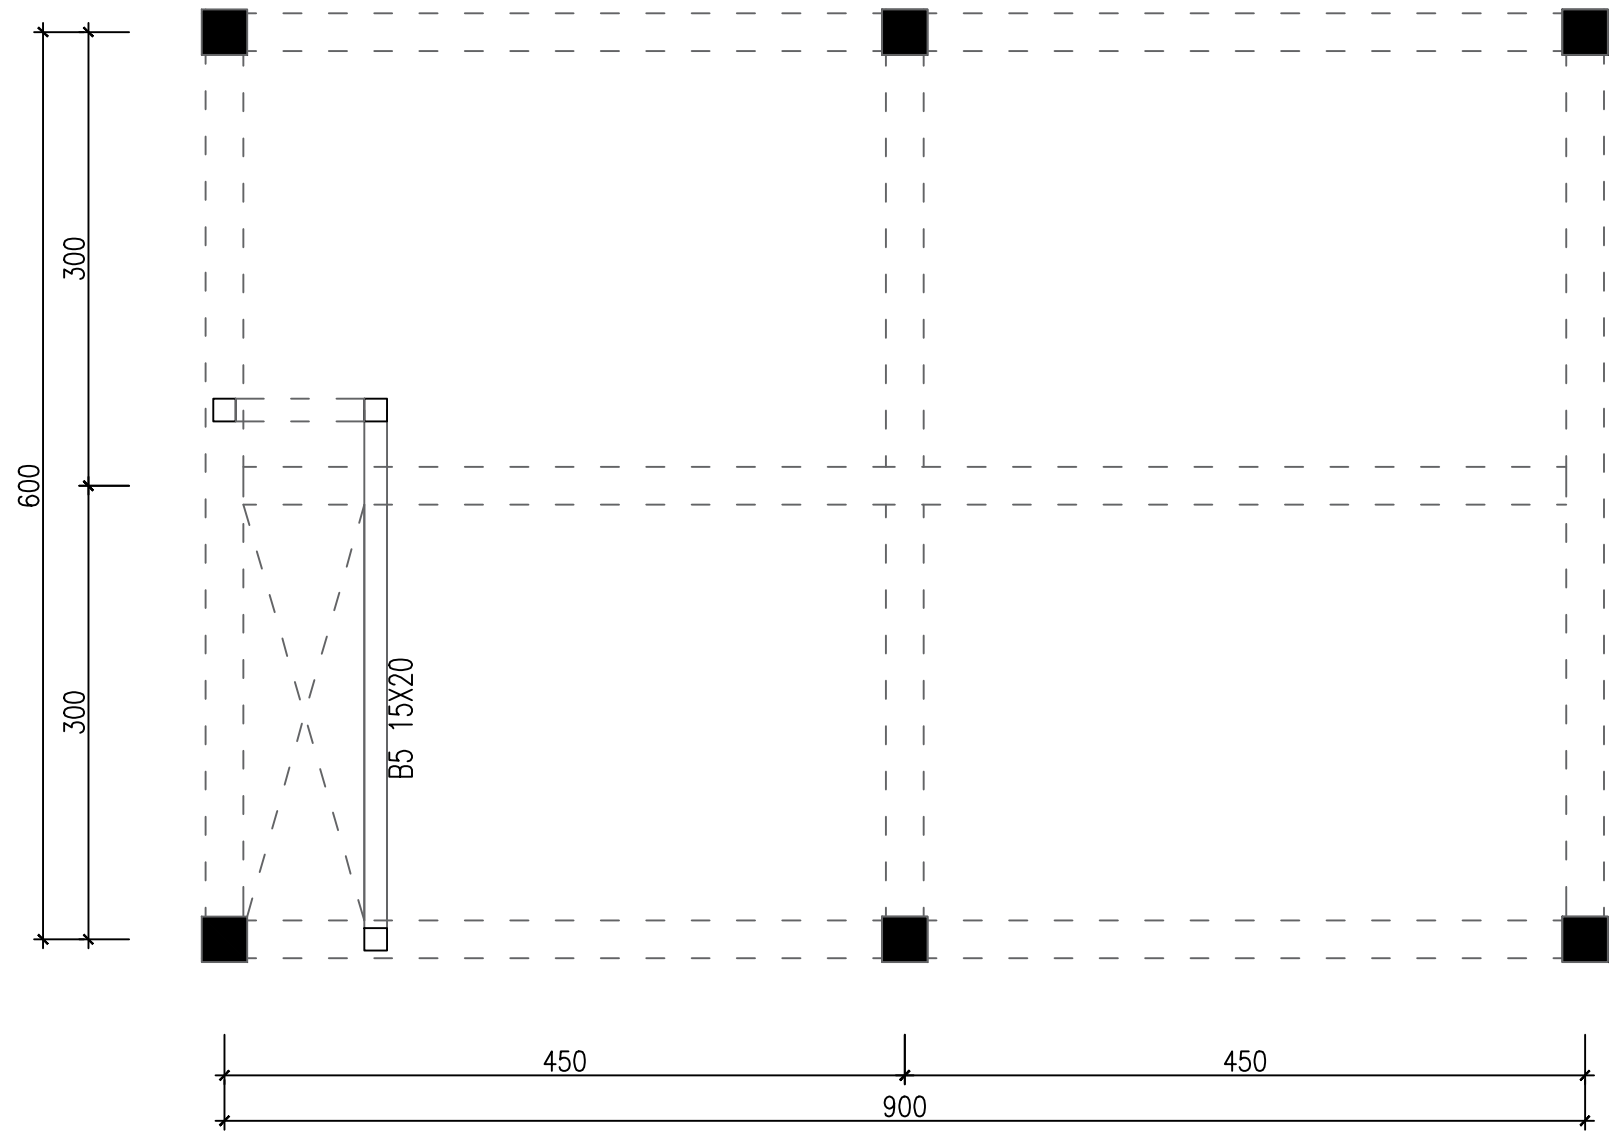


 **DENAH BALOK PRAKTIS ELV. +0.66**
SKALA 1:50


KETERANGAN		
REVISI		
PEKERJAAN		
PEMBANGUNAN TAHAP II GEDUNG PAVILIUN VIP DAN VVIP RSUD KARDINAH		
LOKASI		
JL. AIP.KS. Tubun No.2, Kota Tegal		
PEMBERI TUGAS		
 PEMERINTAH KOTA TEGAL RUMAH SAKIT UMUM DAERAH KARDINAH Jl. AIP. KS. Tubun No. 2 Kota Tegal Telp. (0281) 361077 / 361077 / 341934, Faks (0281) 361151 Kode Pos 52124 Web : http://www.rsudkardinah.tegal.go.id - E-mail :		
MENGETAHUI DAN MENSETUJUI		
Direktur RSUD KARDINAH Tegal Merangkap Pejabat Pembuat Komitmen		
dr. Haryo Teguh, Sp.s, M.si, Med NIP: 197 10518 200112 1 001 MANAJEMEN KONTRUKSI (MK)		
 PT. SOLUSI UTAMA KONSULTAN PLANNING - ENGINEERING - MANAGEMENT PT. SOLUSI UTAMA KONSULTAN		
Ir. Ahmad Handri Widiyanto, ST., MT. Team Leader		
KONTRAKTOR PELAKSANA		
PT. MATRA KARYA		
Prabadi Suryandaru, ST Project Manager		
JUDUL GAMBAR		SKALA
DENAH BALOK POWER HOUSE		1 : 50
NO. GAMBAR		DISIPLIN
15		
TAHUN	UK. KERTAS	JMLH GBR
2024	A3	31
ASBUILT DRAWING		

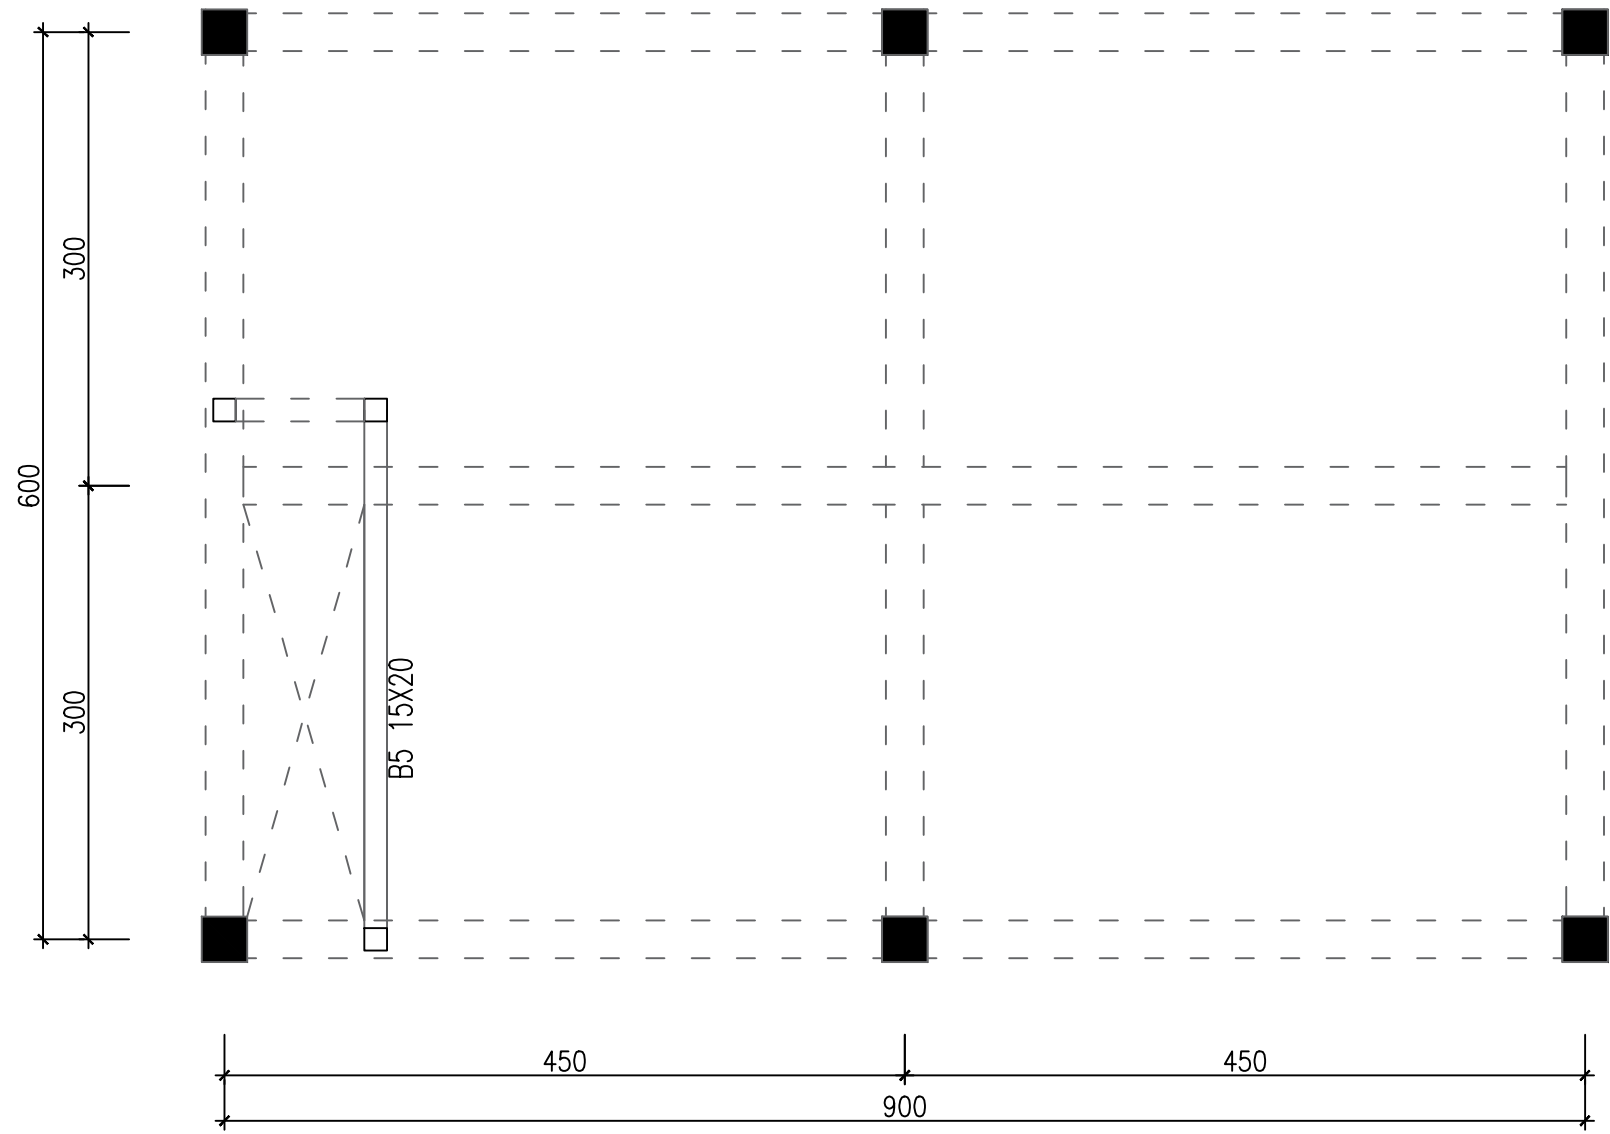


 **DENAH BALOK PRAKTIS ELV. +2.86**
SKALA 1:50

KETERANGAN		
REVISI		
PEKERJAAN		
PEMBANGUNAN TAHAP II GEDUNG PAVILIUN VIP DAN VVIP RSUD KARDINAH		
LOKASI		
JL. AIP.KS. Tubun No.2, Kota Tegal		
PEMBERI TUGAS		
 PEMERINTAH KOTA TEGAL RUMAH SAKIT UMUM DAERAH KARDINAH Jl. AIP. KS. Tubun No. 2 Kota Tegal Telp. (0281) 360777 / 360777 / 360777 / 341936 Fax (0281) 363151 Kode Pos 52124 Web : http://www.rsudkardinah.tegal.go.id - E-mail :		
MENGETAHUI DAN MENSETUJUI		
Direktur RSUD KARDINAH Tegal Merangkap Pejabat Pembuat Komitmen		
dr. Haryo Teguh, Sp.s, M.si, Med NIP: 197 10518 200112 1 001 MANAJEMEN KONTRUKSI (MK)		
 PT. SOLUSI UTAMA KONSULTAN PLANNING - ENGINEERING - MANAGEMENT PT. SOLUSI UTAMA KONSULTAN		
Ir. Ahmad Handri Widiyanto, ST., MT. Team Leader		
KONTRAKTOR PELAKSANA		
Prabadi Suryandaru, ST Project Manager		
JUDUL GAMBAR		SKALA
DENAH BALOK POWER HOUSE		1 : 50
NO. GAMBAR		DISIPLIN
16		
TAHUN	UK. KERTAS	JMLH GBR
2024	A3	31
ASBUILT DRAWING		

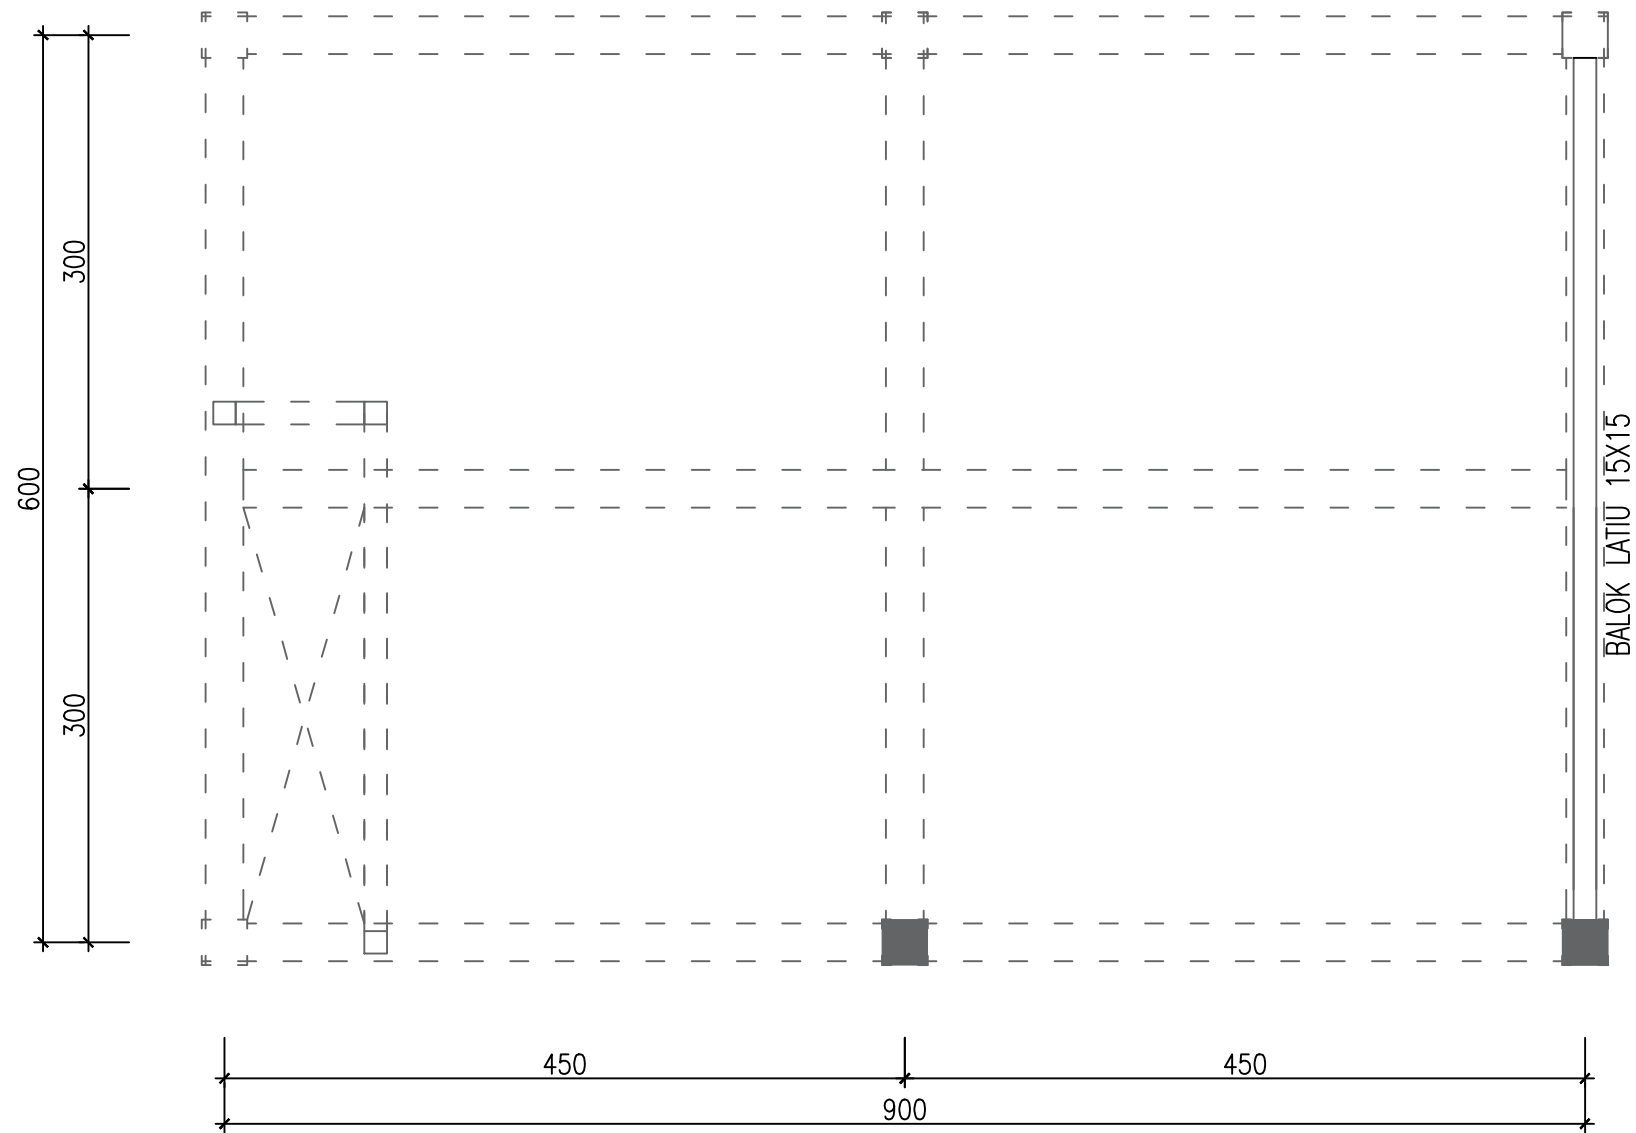

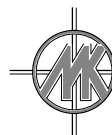
 **DENAH BALOK LATIU ELV. + 4.000**
SKALA 1:50

KETERANGAN		
REVISI		
PEKERJAAN		
PEMBANGUNAN TAHAP II GEDUNG PAVILIUN VIP DAN VVIP RSUD KARDINAH		
LOKASI		
JL. AIP.KS. Tubun No.2, Kota Tegal		
PEMBERI TUGAS		
 PEMERINTAH KOTA TEGAL RUMAH SAKIT UMUM DAERAH KARDINAH Jl. AIP. KS. Tubun No. 2 Kota Tegal Telp. (0281) 360777 / 360777 / 341934, Faks (0281) 361151 Kode Pos 52124 Web : http://www.rsudkardinah.tegal.go.id - E-mail :		
MENGETAHUI DAN MENSETUJUI		
Direktur RSUD KARDINAH Tegal Merangkap Pejabat Pembuat Komitmen		
dr. Haryo Teguh, Sp.s, M.si, Med NIP: 197 10518 200112 1 001 MANAJEMEN KONTRUKSI (MK)		
 PT. SOLUSI UTAMA KONSULTAN PLANNING - ENGINEERING - MANAGEMENT PT. SOLUSI UTAMA KONSULTAN		
Ir. Ahmad Handri Widiyanto, ST., MT. Team Leader		
KONTRAKTOR PELAKSANA		
Prabadi Suryandaru, ST Project Manager		
JUDUL GAMBAR		SKALA
DENAH BALOK POWER HOUSE		1 : 50
NO. GAMBAR		DISIPLIN
17		
TAHUN	UK. KERTAS	JMLH GBR
2024	A3	31
ASBUILT DRAWING		

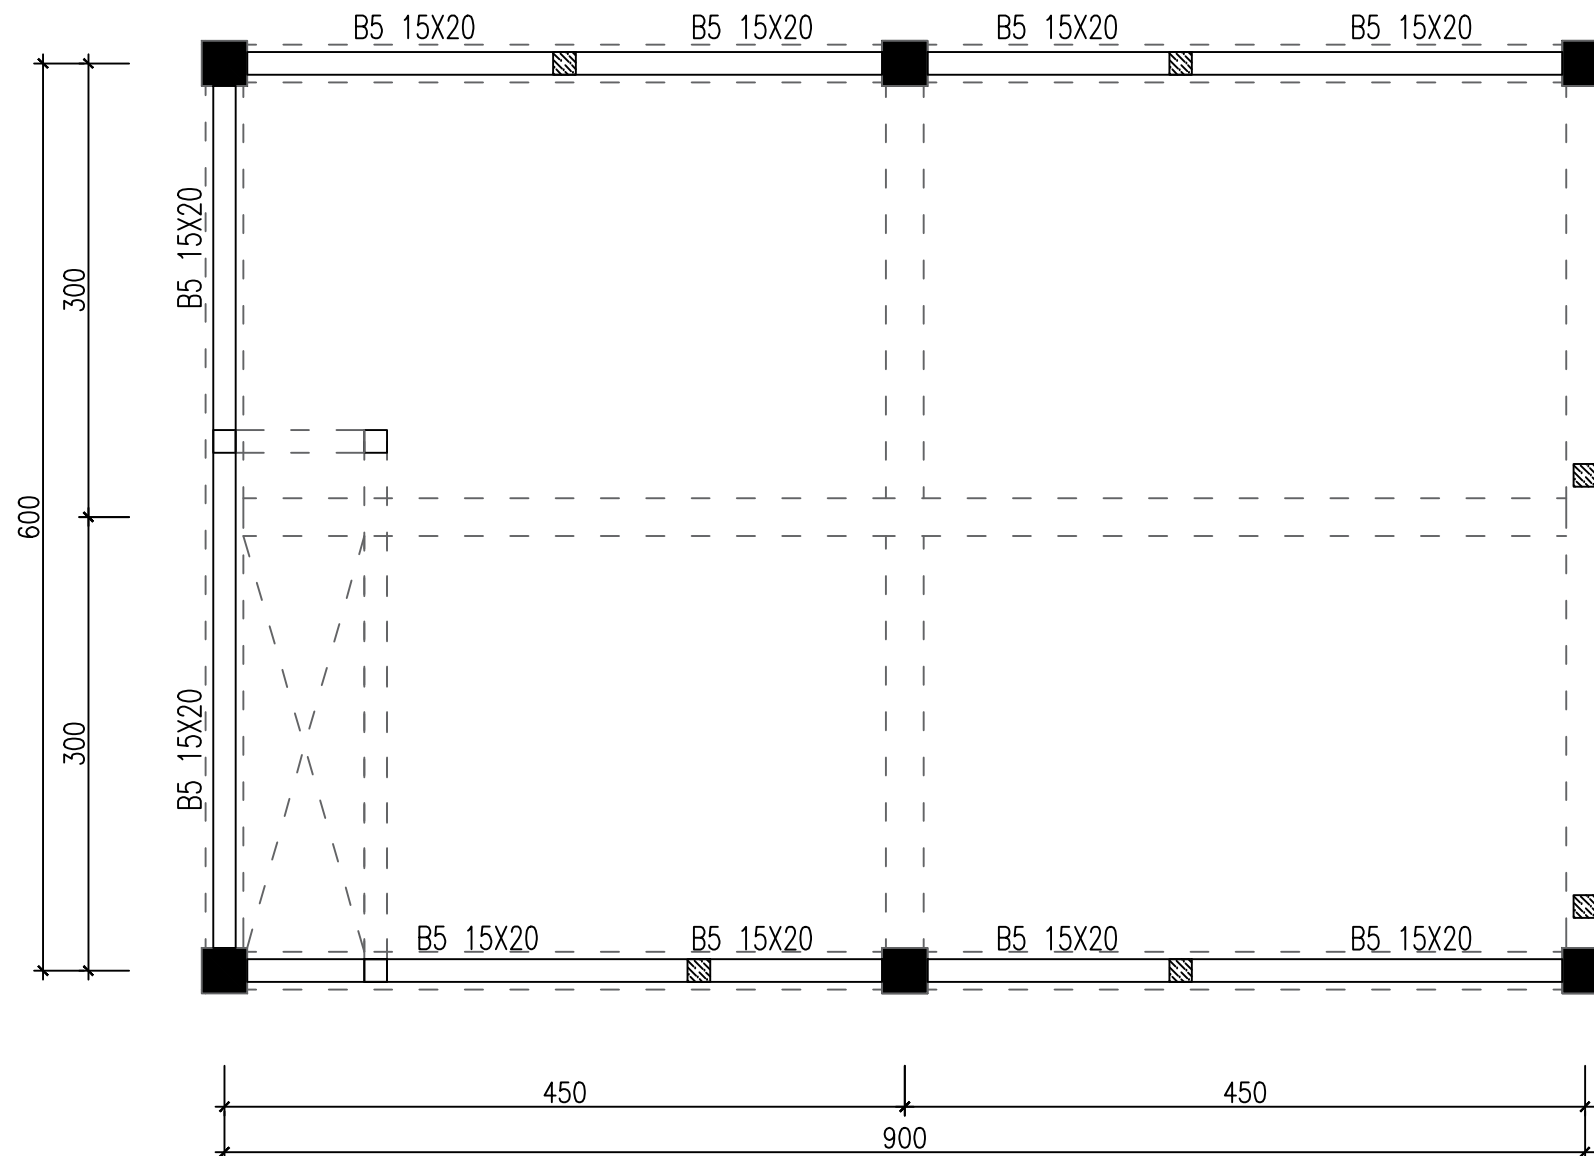


 **DENAH BALOK LATIU ELV. + 2.700**
SKALA 1:50

KETERANGAN		
REVISI		
PEKERJAAN		
PEMBANGUNAN TAHAP II GEDUNG PAVILIUN VIP DAN VVIP RSUD KARDINAH		
LOKASI		
JL. AIP.KS. Tubun No.2, Kota Tegal		
PEMBERI TUGAS		
 PEMERINTAH KOTA TEGAL RUMAH SAKIT UMUM DAERAH KARDINAH Jl. AIP. KS. Tubun No. 2 Kota Tegal Telp. (0281) 361077 / 361077 / 341938, Fax (0281) 361151 Kode Pos 52124 Web : http://www.rsudkardinah.tegal.go.id - E-mail :		
MENGETAHUI DAN MENSETUJUI		
Direktur RSUD KARDINAH Tegal Merangkap Pejabat Pembuat Komitmen		
dr. Haryo Teguh, Sp.s, M.si, Med NIP: 197 10518 200112 1 001 MANAJEMEN KONTRUKSI (MK)		
 PT. SOLUSI UTAMA KONSULTAN PLANNING - ENGINEERING - MANAGEMENT		
Ir. Ahmad Handri Widiyanto, ST., MT. Team Leader		
KONTRAKTOR PELAKSANA		
PT. MATRA KARYA		
Prabadi Suryandaru, ST Project Manager		
JUDUL GAMBAR		SKALA
DENAH BALOK POWER HOUSE		1 : 50
NO. GAMBAR		DISIPLIN
18		
TAHUN	UK. KERTAS	JMLH GBR
2024	A3	31
ASBUILT DRAWING		

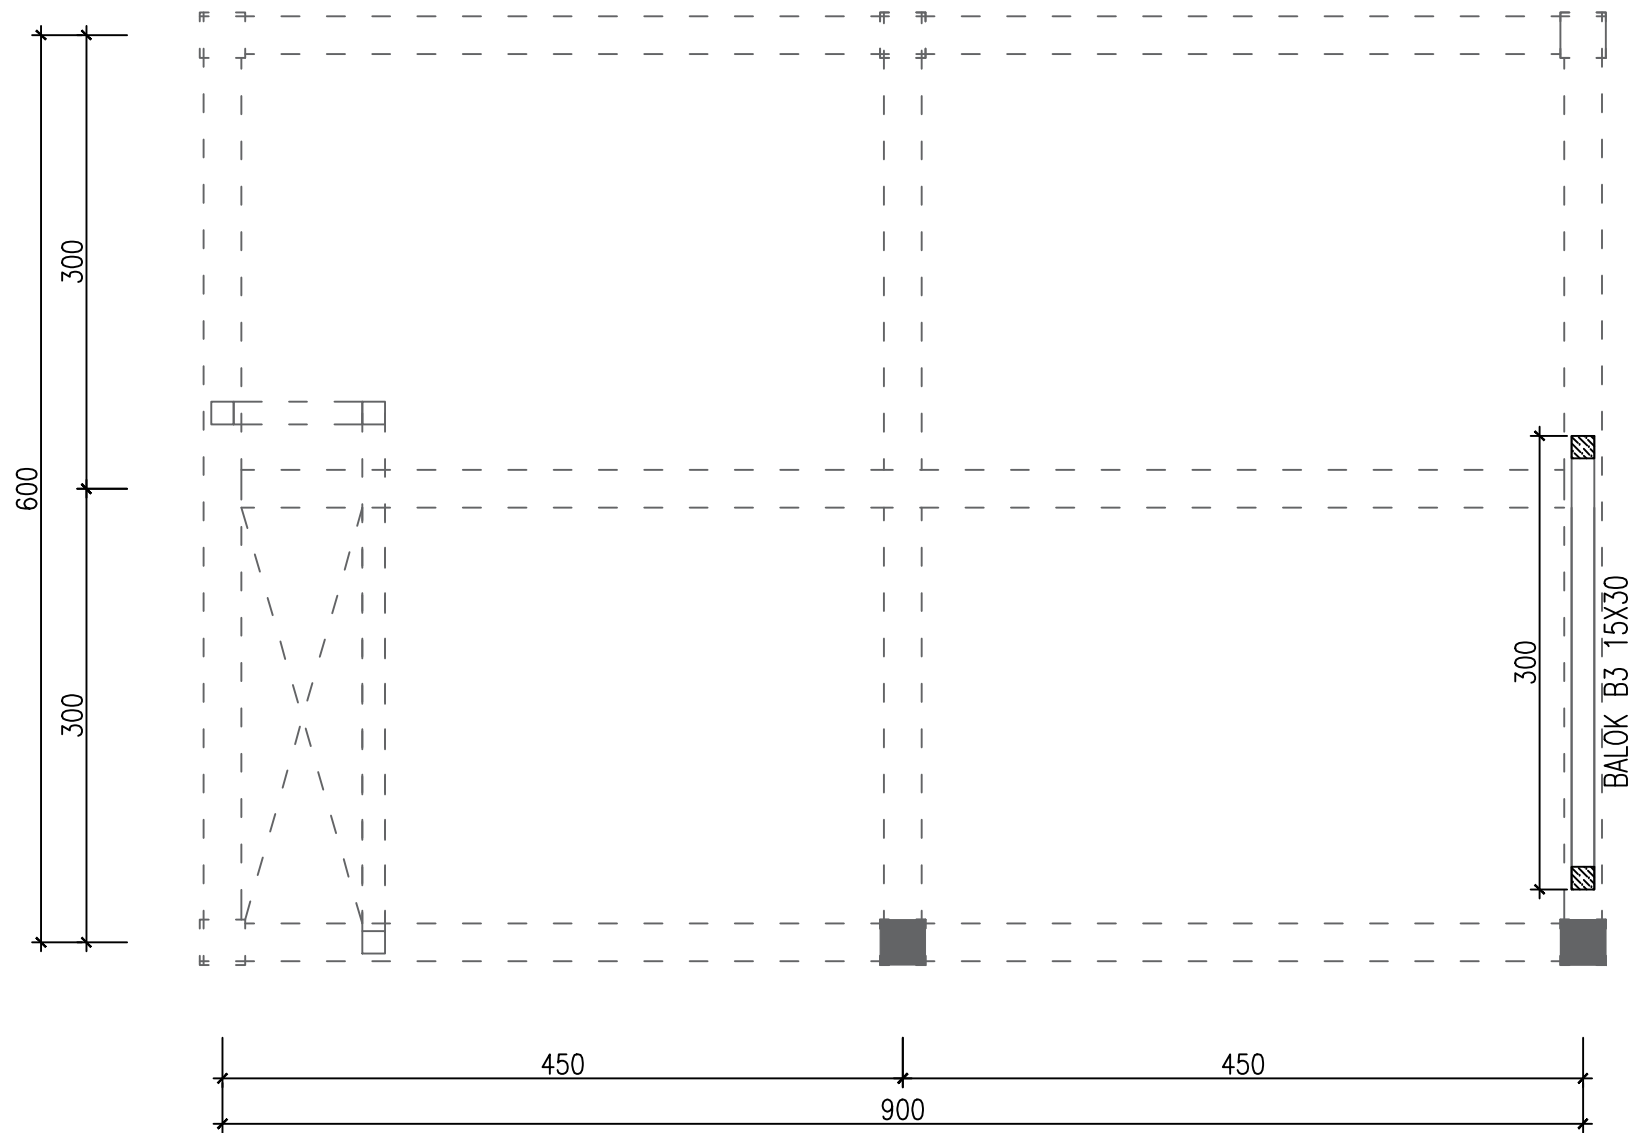


 **DENAH BALOK LATIU ELV. +3.000**
SKALA 1:50

KETERANGAN		
REVISI		
PEKERJAAN		
PEMBANGUNAN TAHAP II GEDUNG PAVILIUN VIP DAN VVIP RSUD KARDINAH		
LOKASI		
JL. AIP.KS. Tubun No.2, Kota Tegal		
PEMBERI TUGAS		
 PEMERINTAH KOTA TEGAL RUMAH SAKIT UMUM DAERAH KARDINAH Jl. AIP. KS. Tubun No. 2 Kota Tegal Telp. (0281) 360777 / 360777 / 341934, Faks (0281) 363151 Kode Pos 52124 Web : http://www.rsudkardinah.tegal.go.id - E-mail :		
MENGETAHUI DAN MENSETUJUI		
Direktur RSUD KARDINAH Tegal Merangkap Pejabat Pembuat Komitmen		
dr. Haryo Teguh, Sp.s, M.si, Med NIP: 197 10518 200112 1 001 MANAJEMEN KONTRUKSI (MK)		
 PT. SOLUSI UTAMA KONSULTAN PLANNING - ENGINEERING - MANAGEMENT		
Ir. Ahmad Handri Widiyanto, ST., MT. Team Leader		
KONTRAKTOR PELAKSANA		
PT. MATRA KARYA		
Prabadi Suryandaru, ST Project Manager		
JUDUL GAMBAR		SKALA
DENAH BALOK POWER HOUSE		1 : 50
NO. GAMBAR		DISIPLIN
19		
TAHUN	UK. KERTAS	JMLH GBR
2024	A3	31
ASBUILT DRAWING		

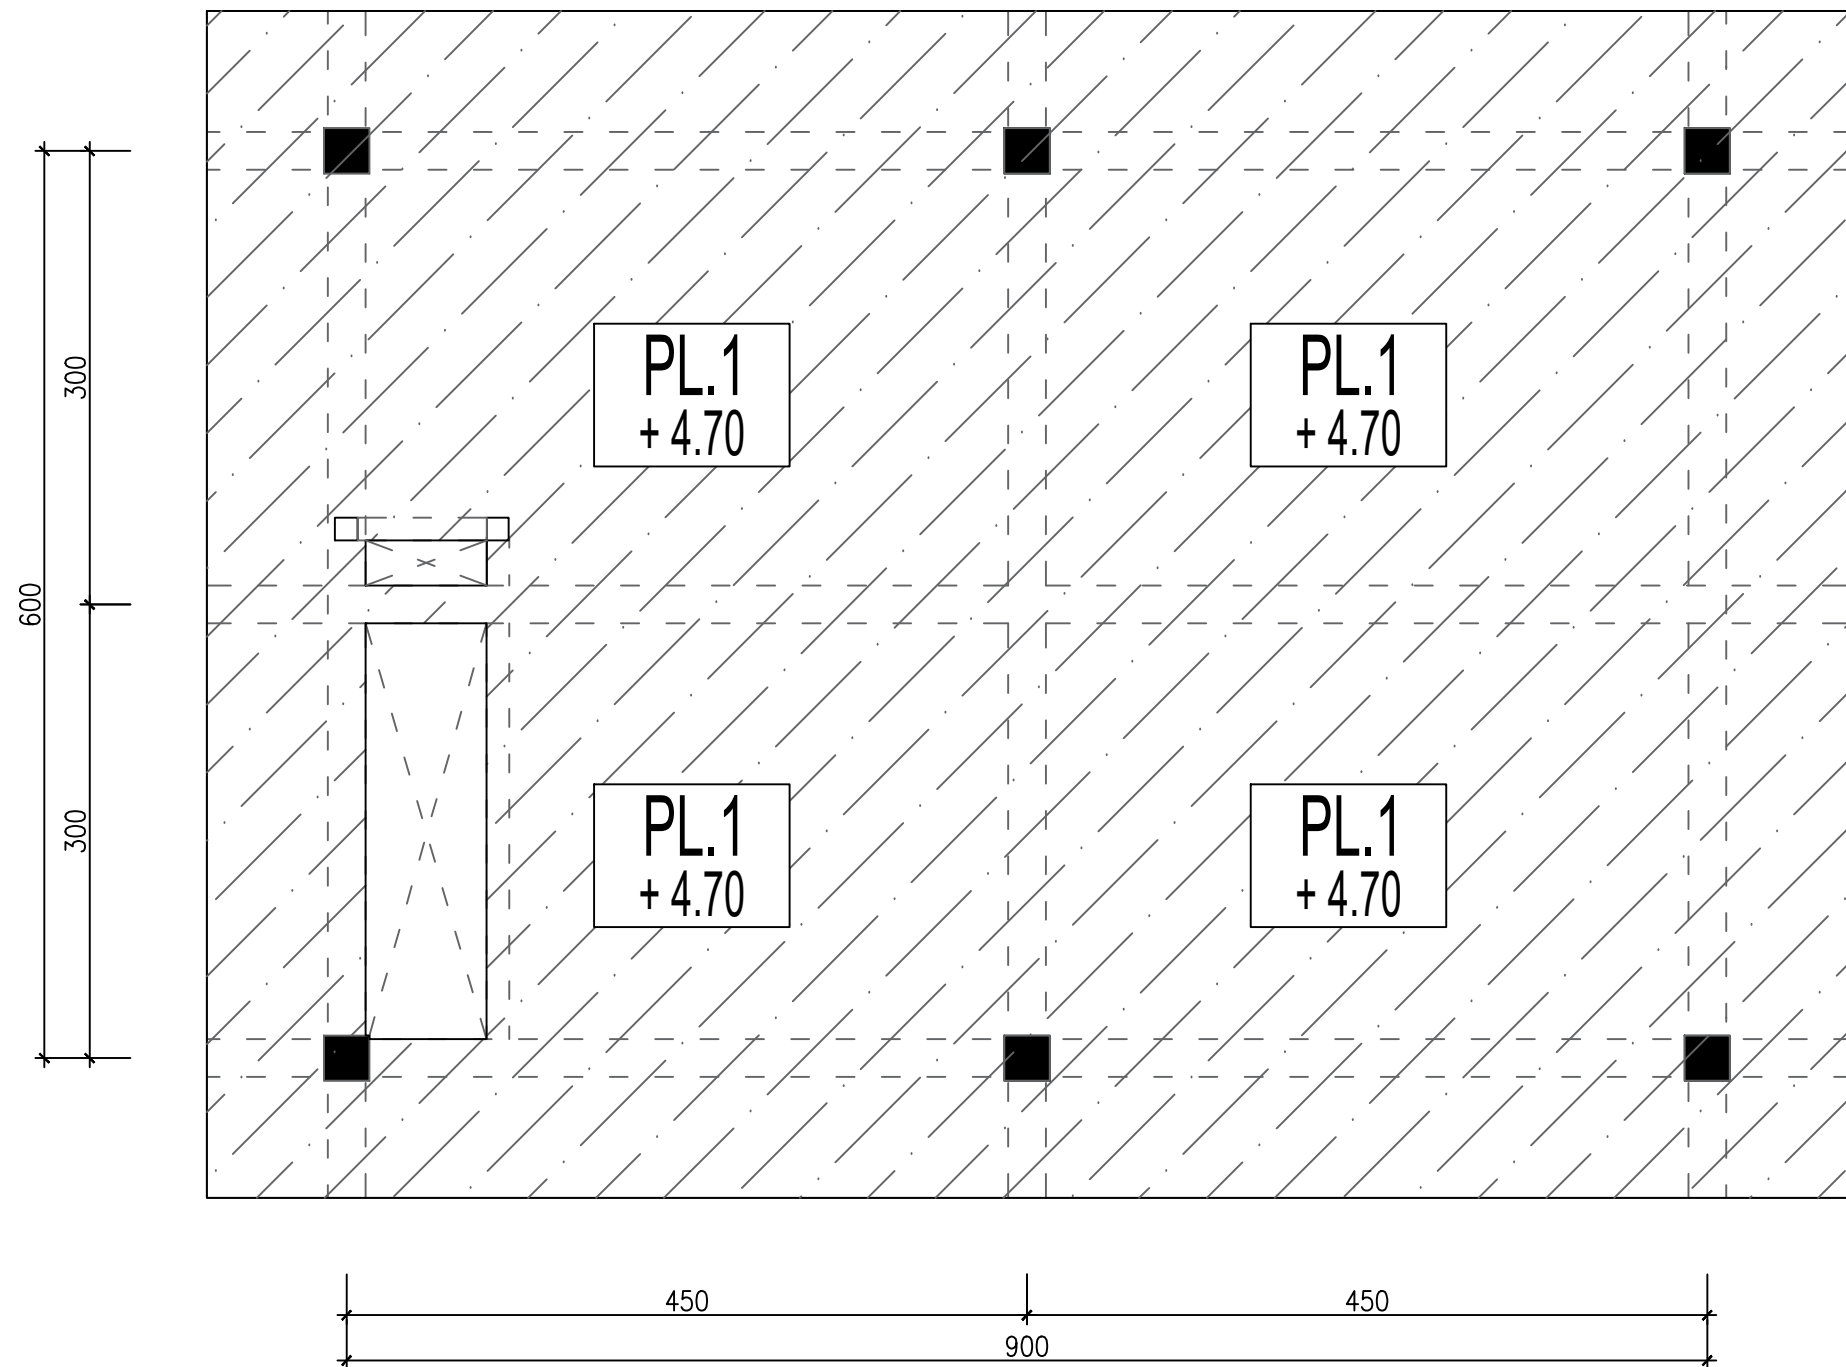


DENAH PLAT ELV. +4.70
POWER HOUSE
SKALA 1:50

KETERANGAN			
NO	NOTASI	TEBAL PLAT	TULANGAN
1	PL.1	10 Cm	Tul. ##D10-150
REVISI			
PEKERJAAN			
PEMBANGUNAN TAHAP II GEDUNG PAVILIUN VIP DAN VVIP RSUD KARDINAH			
LOKASI			
JL. AIP.KS. Tubun No.2, Kota Tegal			
PEMBERI TUGAS			
PEMERINTAH KOTA TEGAL RUMAH SAKIT UMUM DAERAH KARDINAH Jl. AIP. KS. Tubun No. 2 Kota Tegal Telp. (0281) 361077 / 361077 / 341934, Faks (0281) 361151 Kode Pos 52124 Web: http://www.rsudkardinah.tegal.go.id - E-mail: rsudkardinah@rsudkardinah.tegal.go.id			
MENGETAHUI DAN MENSETUJUI			
Direktur RSUD KARDINAH Tegal Merangkap Pejabat Pembuat Komitmen			
dr. Haryo Teguh, Sp.s, M.si, Med NIP: 197 10518 200112 1 001 MANAJEMEN KONTRUKSI (MK)			
PT. SOLUSI UTAMA KONSULTAN PLANNING - ENGINEERING - MANAGEMENT			
PT. SOLUSI UTAMA KONSULTAN			
Ir. Ahmad Handri Widiyanto, ST., MT. Team Leader			
KONTRAKTOR PELAKSANA			
PT. MATRA KARYA			
Prabadi Suryandaru, ST Project Manager			
JUDUL GAMBAR		SKALA	
DENAH PLAT POWER HOUSE		1 : 50	
NO. GAMBAR		DISIPLIN	
20			
TAHUN	UK. KERTAS	JMLH GBR	
2024	A3	31	
ASBUILT DRAWING			

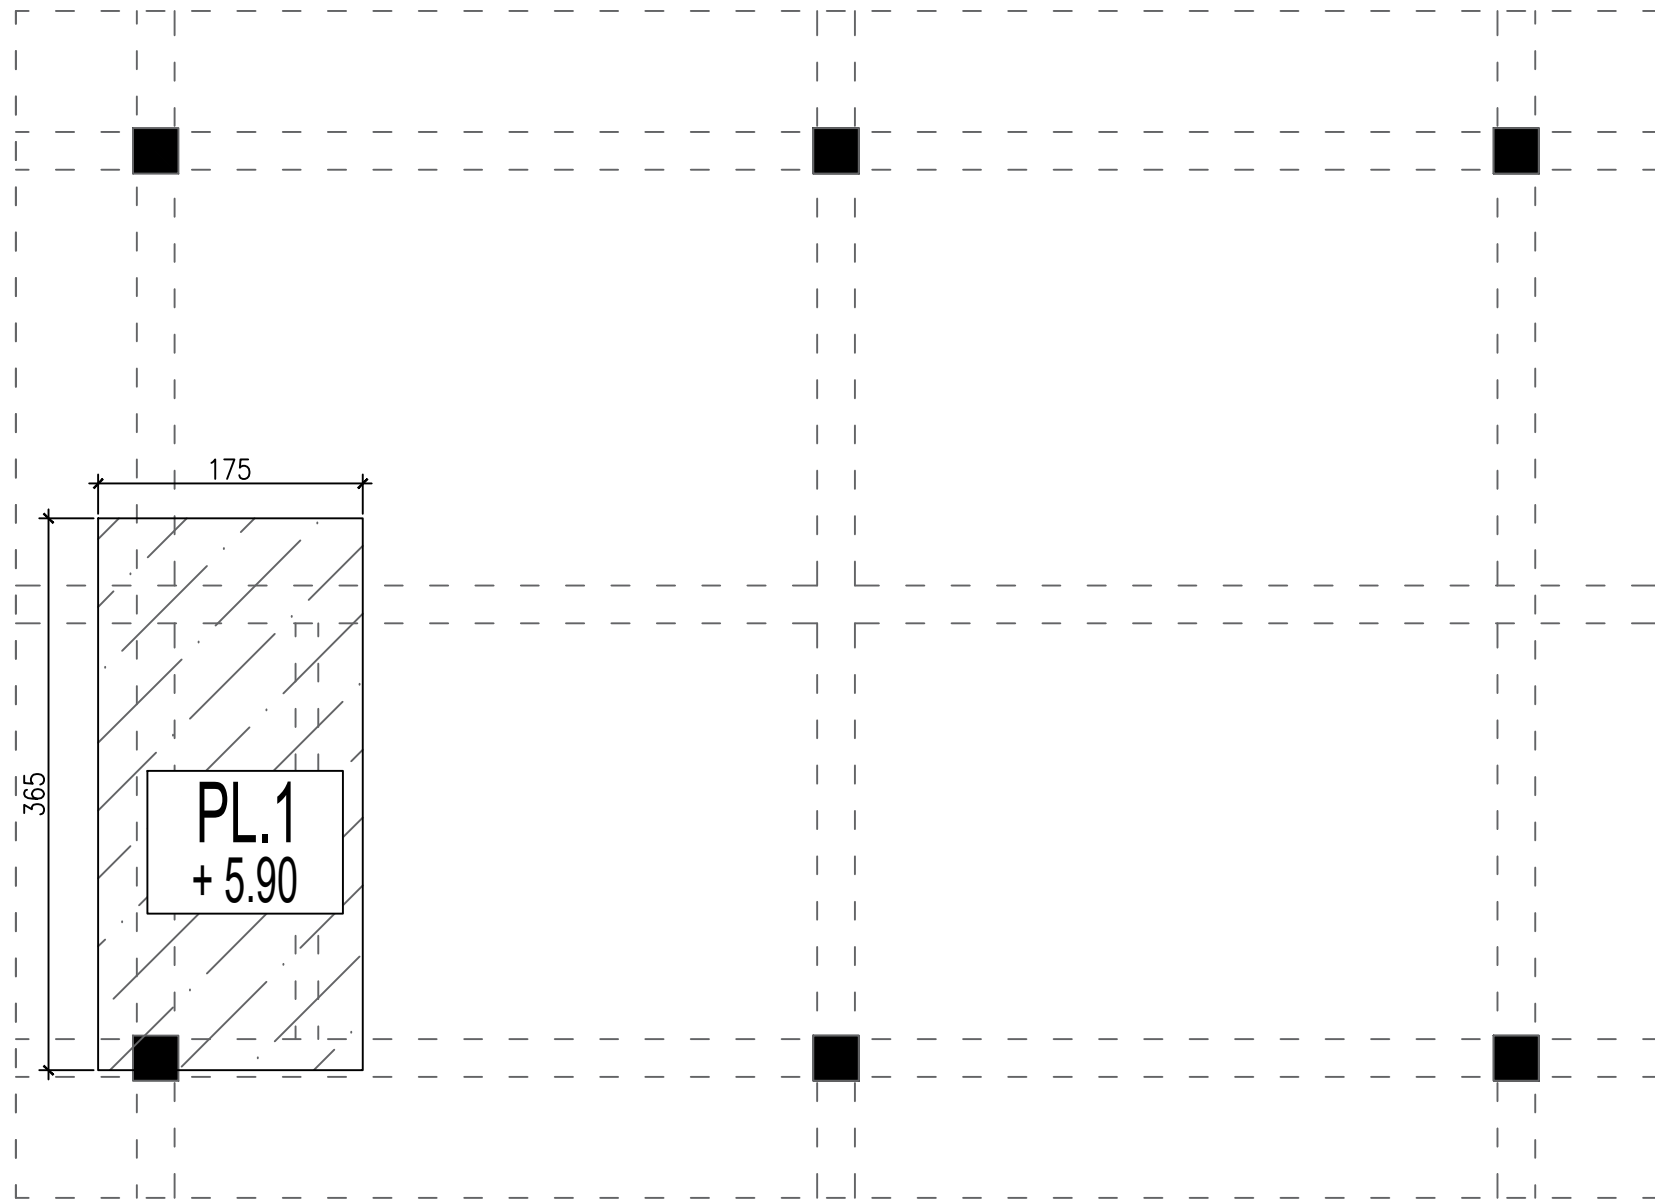

**DENAH PLAT ELV. +5.90
POWER HOUSE**
SKALA 1:50

KETERANGAN			
NO	NOTASI	TEBAL PLAT	TULANGAN
1	PL.1	10 Cm	Tul. ##D10-150
REVISI			
PEKERJAAN			
PEMBANGUNAN TAHAP II GEDUNG PAVILIUN VIP DAN VVIP RSUD KARDINAH			
LOKASI			
JL. AIP.KS. Tubun No.2, Kota Tegal			
PEMBERI TUGAS			
PEMERINTAH KOTA TEGAL RUMAH SAKIT UMUM DAERAH KARDINAH Jl. AIP. KS. Tubun No. 2 Kota Tegal Telp. (0281) 360777 / 360777 / 341938, Fax (0281) 361151 Kode Pos 52124 Web: http://www.rsudkardinah.tegal.go.id - E-mail: info@rsudkardinah.tegal.go.id			
MENGETAHUI DAN MENSETUJUI			
Direktur RSUD KARDINAH Tegal Merangkap Pejabat Pembuat Komitmen			
dr. Haryo Teguh, Sp.s, M.si, Med NIP: 197 10518 200112 1 001 MANAJEMEN KONTRUKSI (MK)			
PT. SOLUSI UTAMA KONSULTAN PLANNING - ENGINEERING - MANAGEMENT			
PT. SOLUSI UTAMA KONSULTAN			
Ir. Ahmad Handri Widiyanto, ST., MT. Team Leader			
KONTRAKTOR PELAKSANA			
PT. MATRA KARYA			
Prabadi Suryandaru, ST Project Manager			
JUDUL GAMBAR		SKALA	
DENAH PLAT POWER HOUSE		1 : 50	
NO. GAMBAR		DISIPLIN	
21			
TAHUN	UK. KERTAS	JMLH GBR	
2024	A3	31	
ASBUILT DRAWING			

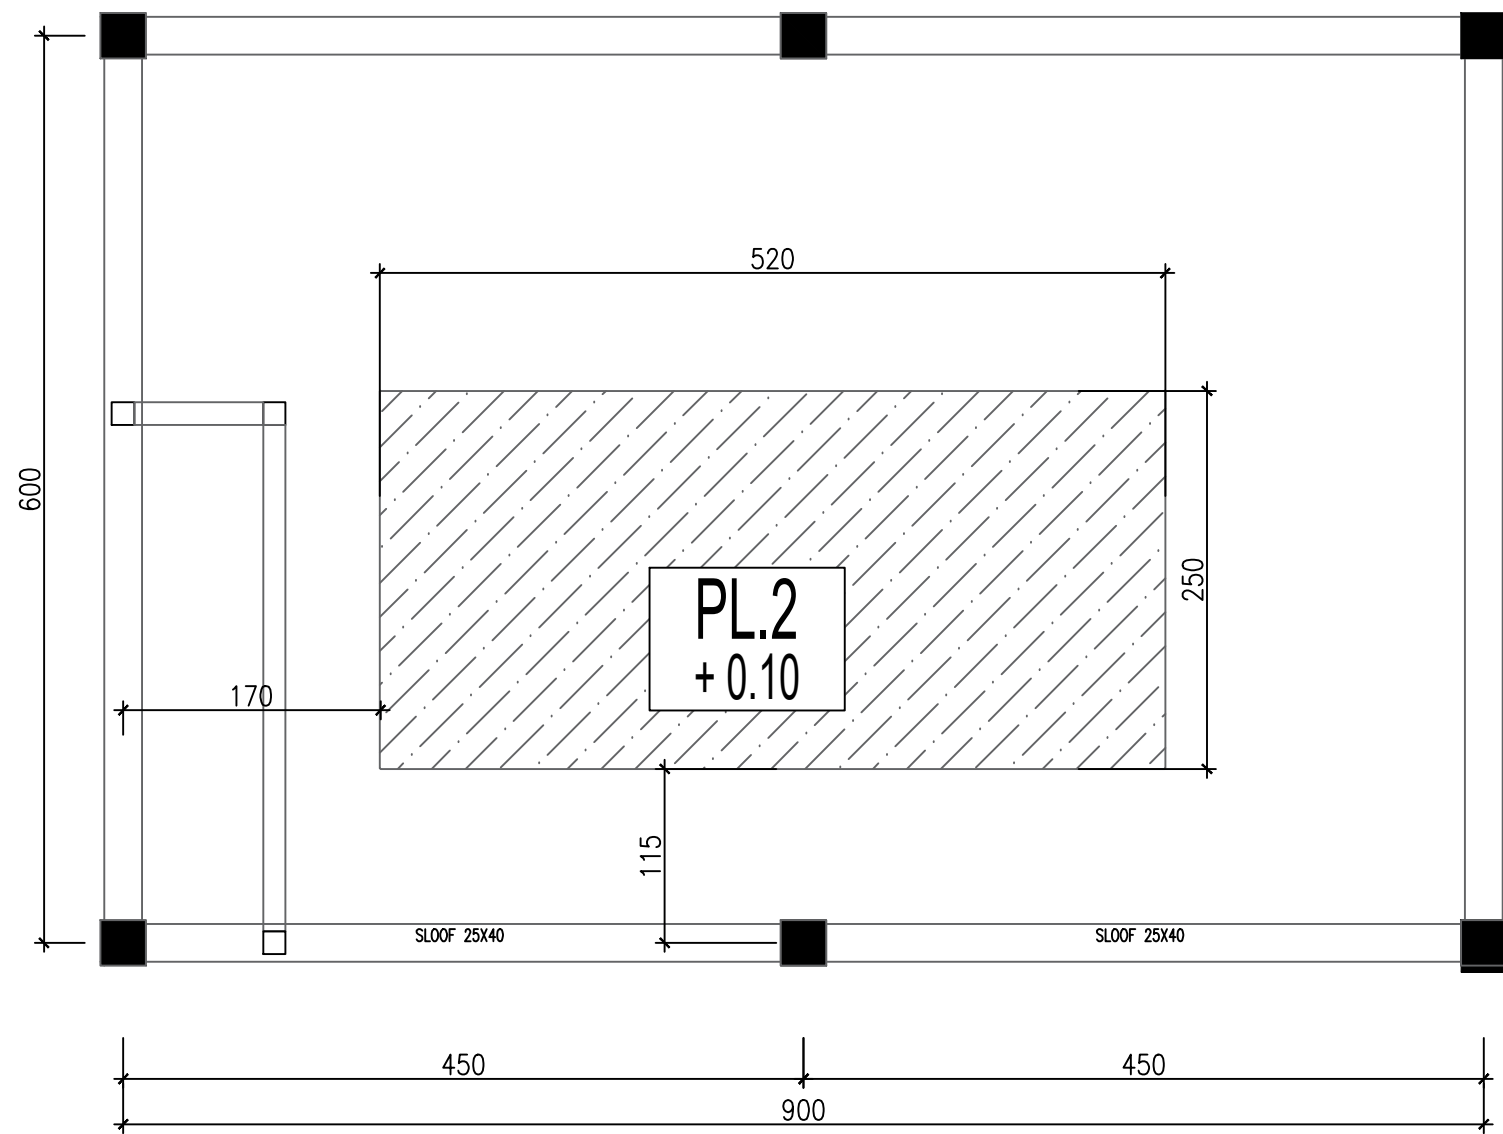

 **DENAH PLAT MESIN GENSET ELV. + 0.10**
SKALA 1:50

KETERANGAN

NO	NOTASI	TEBAL PLAT	TULANGAN
1	PL.2	50 Cm	Tul. #D13-150

REVISI

PEKERJAAN

PEMBANGUNAN TAHAP II GEDUNG
PAVILIUN VIP DAN VVIP RSUD KARDINAH

LOKASI

JL. AIP.KS. Tubun No.2, Kota Tegal

PEMBERI TUGAS

PEMERINTAH KOTA TEGAL
RUMAH SAKIT UMUM DAERAH KARDINAH
Jl. AIP. KS. Tubun No. 2 Kota Tegal
Telp. (0281) 361077 / 361077 / 341934, Faks (0281) 361151 Kode Pos 52124
Web : <http://www.rsudkardinah.tegal.go.id> - E-mail :

MENGETAHUI DAN MENYETUJUI

Direktur RSUD KARDINAH Tegal
Merangkap Pejabat Pembuat Komitmen

dr. Haryo Teguh, Sp.s, M.si, Med
NIP: 197 10518 200112 1 001

MANAJEMEN KONTRUKSI (MK)

 **PT. SOLUSI UTAMA KONSULTAN**
PLANNING - ENGINEERING - MANAGEMENT

PT. SOLUSI UTAMA KONSULTAN

Ir. Ahmad Handri Widiyanto, ST., MT.
Team Leader

KONTRAKTOR PELAKSANA

 **PT. MATRA KARYA**
General Contractor
Alamat : D. Pajagan Terasa Prima Indah Yogyakarta - Sleman Yogyakarta
Telp. (0274) 491741 / 491742, Faks (0274) 491743
E-mail : info@matrakarya.com
 **KAN**
L83MK3-058-02N

PT. MATRA KARYA

Prabadi Suryandaru, ST
Project Manager

JUDUL GAMBAR SKALA

DENAH PLAT POWER HOUSE

1 : 50

NO. GAMBAR DISIPLIN

22


TAHUN UK. KERTAS JMLH GBR

2024


A3

31


ASBUILT DRAWING

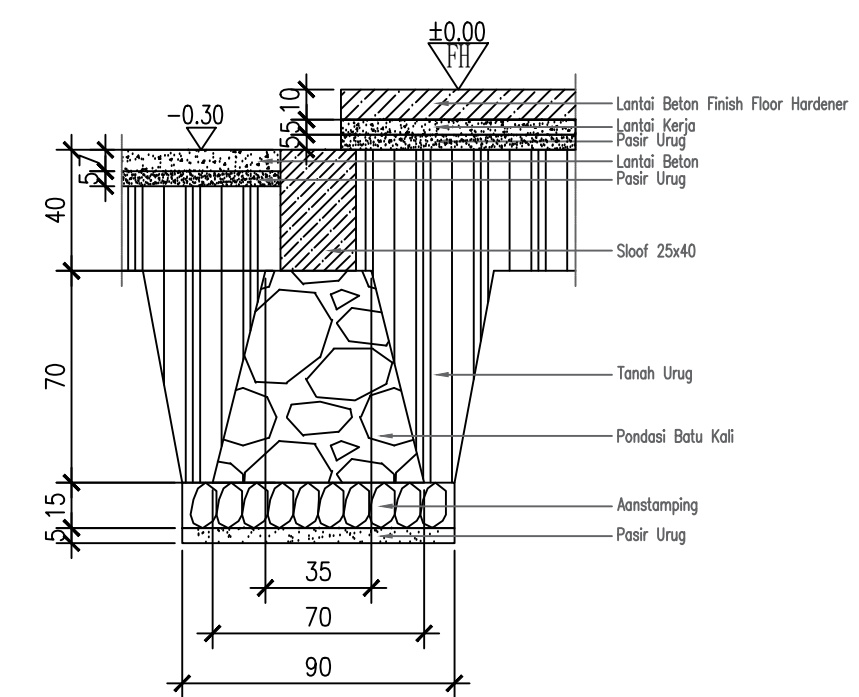

DETAIL PONDASI BATU KALI
SKALA 1:25

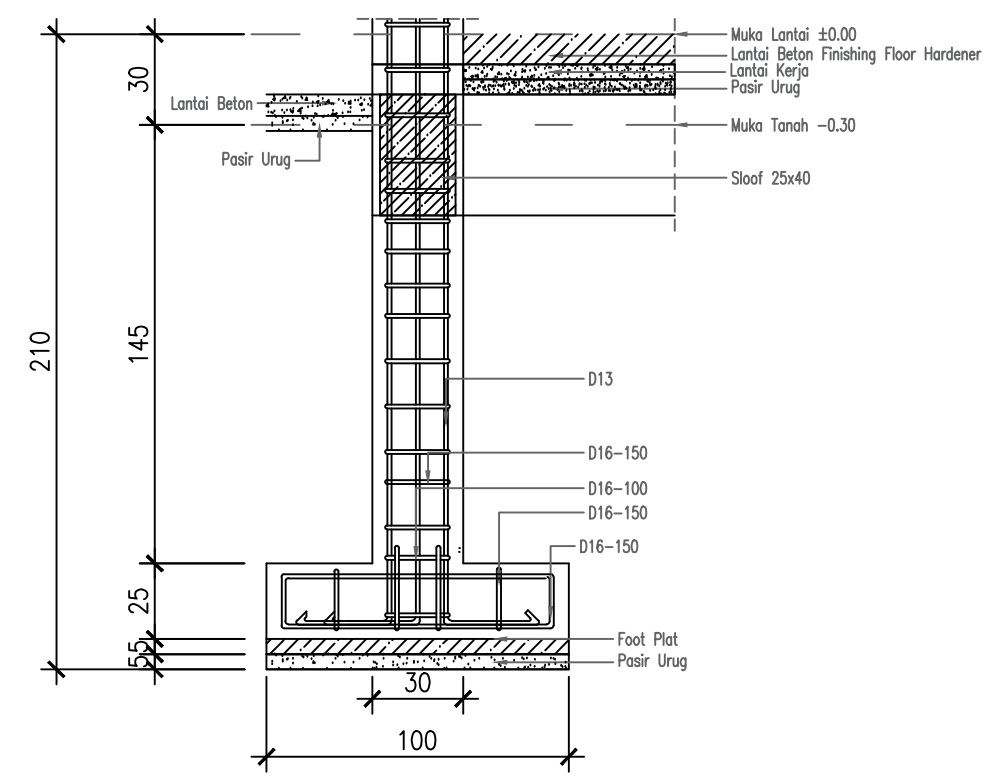

DETAIL FOOTPLAT
SKALA 1:25

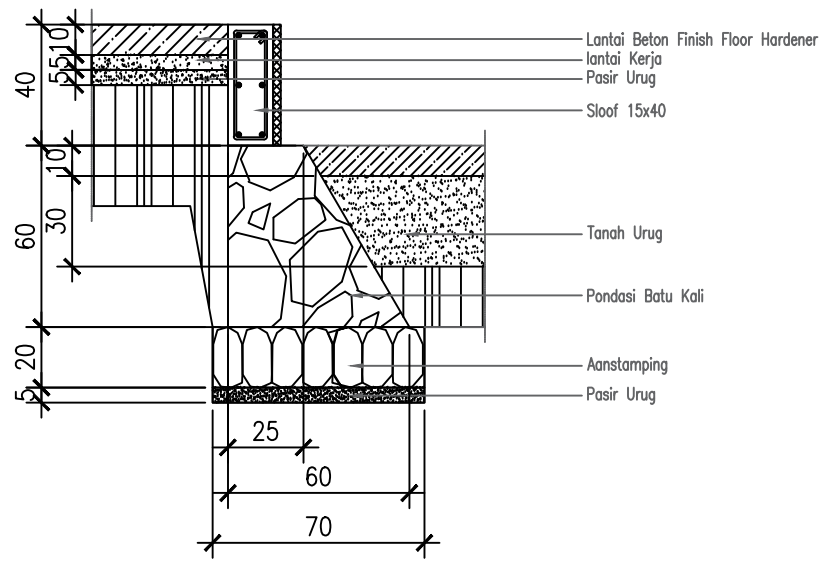

DETAIL PONDASI ¹/₂ BATU KALI
SKALA 1:25

POWER HOUSE	TULANGAN	PONDASI FOOTPLAT	
	DIMENSI	100x100	
	TULANGAN	D16-15	
	MUTU BETON f'c(MPa)	25 MPA	

KETERANGAN

DATA MUTU BAHAN :

1. MUTU BETON GWT : f'c' 30 MPa

2. MUTU BAJA TULANGAN :
fy = 420 MPa (BjTS-420B)
untuk notasi D (ULIR) (D ≥ 10mm)

3. MUTU BAJA PROFIL BJ 37

4. DIMENSI STRUKTUR DALAM cm

5. DETAIL DAN JARAK TULANGAN DALAM mm

REVISI

PEKERJAAN

PEMBANGUNAN TAHAP II GEDUNG PAVILION VIP DAN VVIP RSUD KARDINAH

LOKASI

JL. AIP.KS. Tubun No.2, Kota Tegal

PEMBERI TUGAS

PEMERINTAH KOTA TEGAL

RUMAH SAKIT UMUM DAERAH KARDINAH

Jl. AIP. KS. Tubun No. 2 Kota Tegal

Telp. (0283) 580377 / 580477 / 580677 / 541903, Faks (0283) 551511 Kode Pos 62124

Web : <http://www.madandah.kardinah.go.id> - E-mail :

MENGETAHUI DAN MENSETUJUI

Direktur RSUD KARDINAH Tegal

Merangkap Pejabat Pembuat Komitmen

dr. Haryo Teguh, Sp.s, M.si, Med

NIP: 197 10518 200112 1 001

MANAJEMEN KONTRUKSI (MK)

PT. SOLUSI UTAMA KONSULTAN

PLANNING - ENGINEERING - MANAGEMENT

PT. SOLUSI UTAMA KONSULTAN

PT. SOLUSI UTAMA KONSULTAN

Ir. Ahmad Handri Widiyanto, ST., MT.

Team Leader

KONTRAKTOR PELAKSANA

PT. MATRA KARYA

General Contractor

Alamat : Jl. Pelajar Tatanan Pelajar Angkasa Sejahtera - Simanunggal - Tegal

Email : matrakarya@matrakarya.com, matrakarya@gmail.com, matrakarya@yahoo.com

Telp. 0274 - 450514 / 420575


LSM MK3-006-IDN

PT. MATRA KARYA

Prabadi Suryandaru, ST

Project Manager

JUDUL GAMBAR	SKALA	
DETAIL PONDASI	1 : 25	
NO. GAMBAR	DISIPLIN	
23		
TAHUN	UK. KERTAS	JMLH GBR
2024	A3	31
ASBUILT DRAWING		

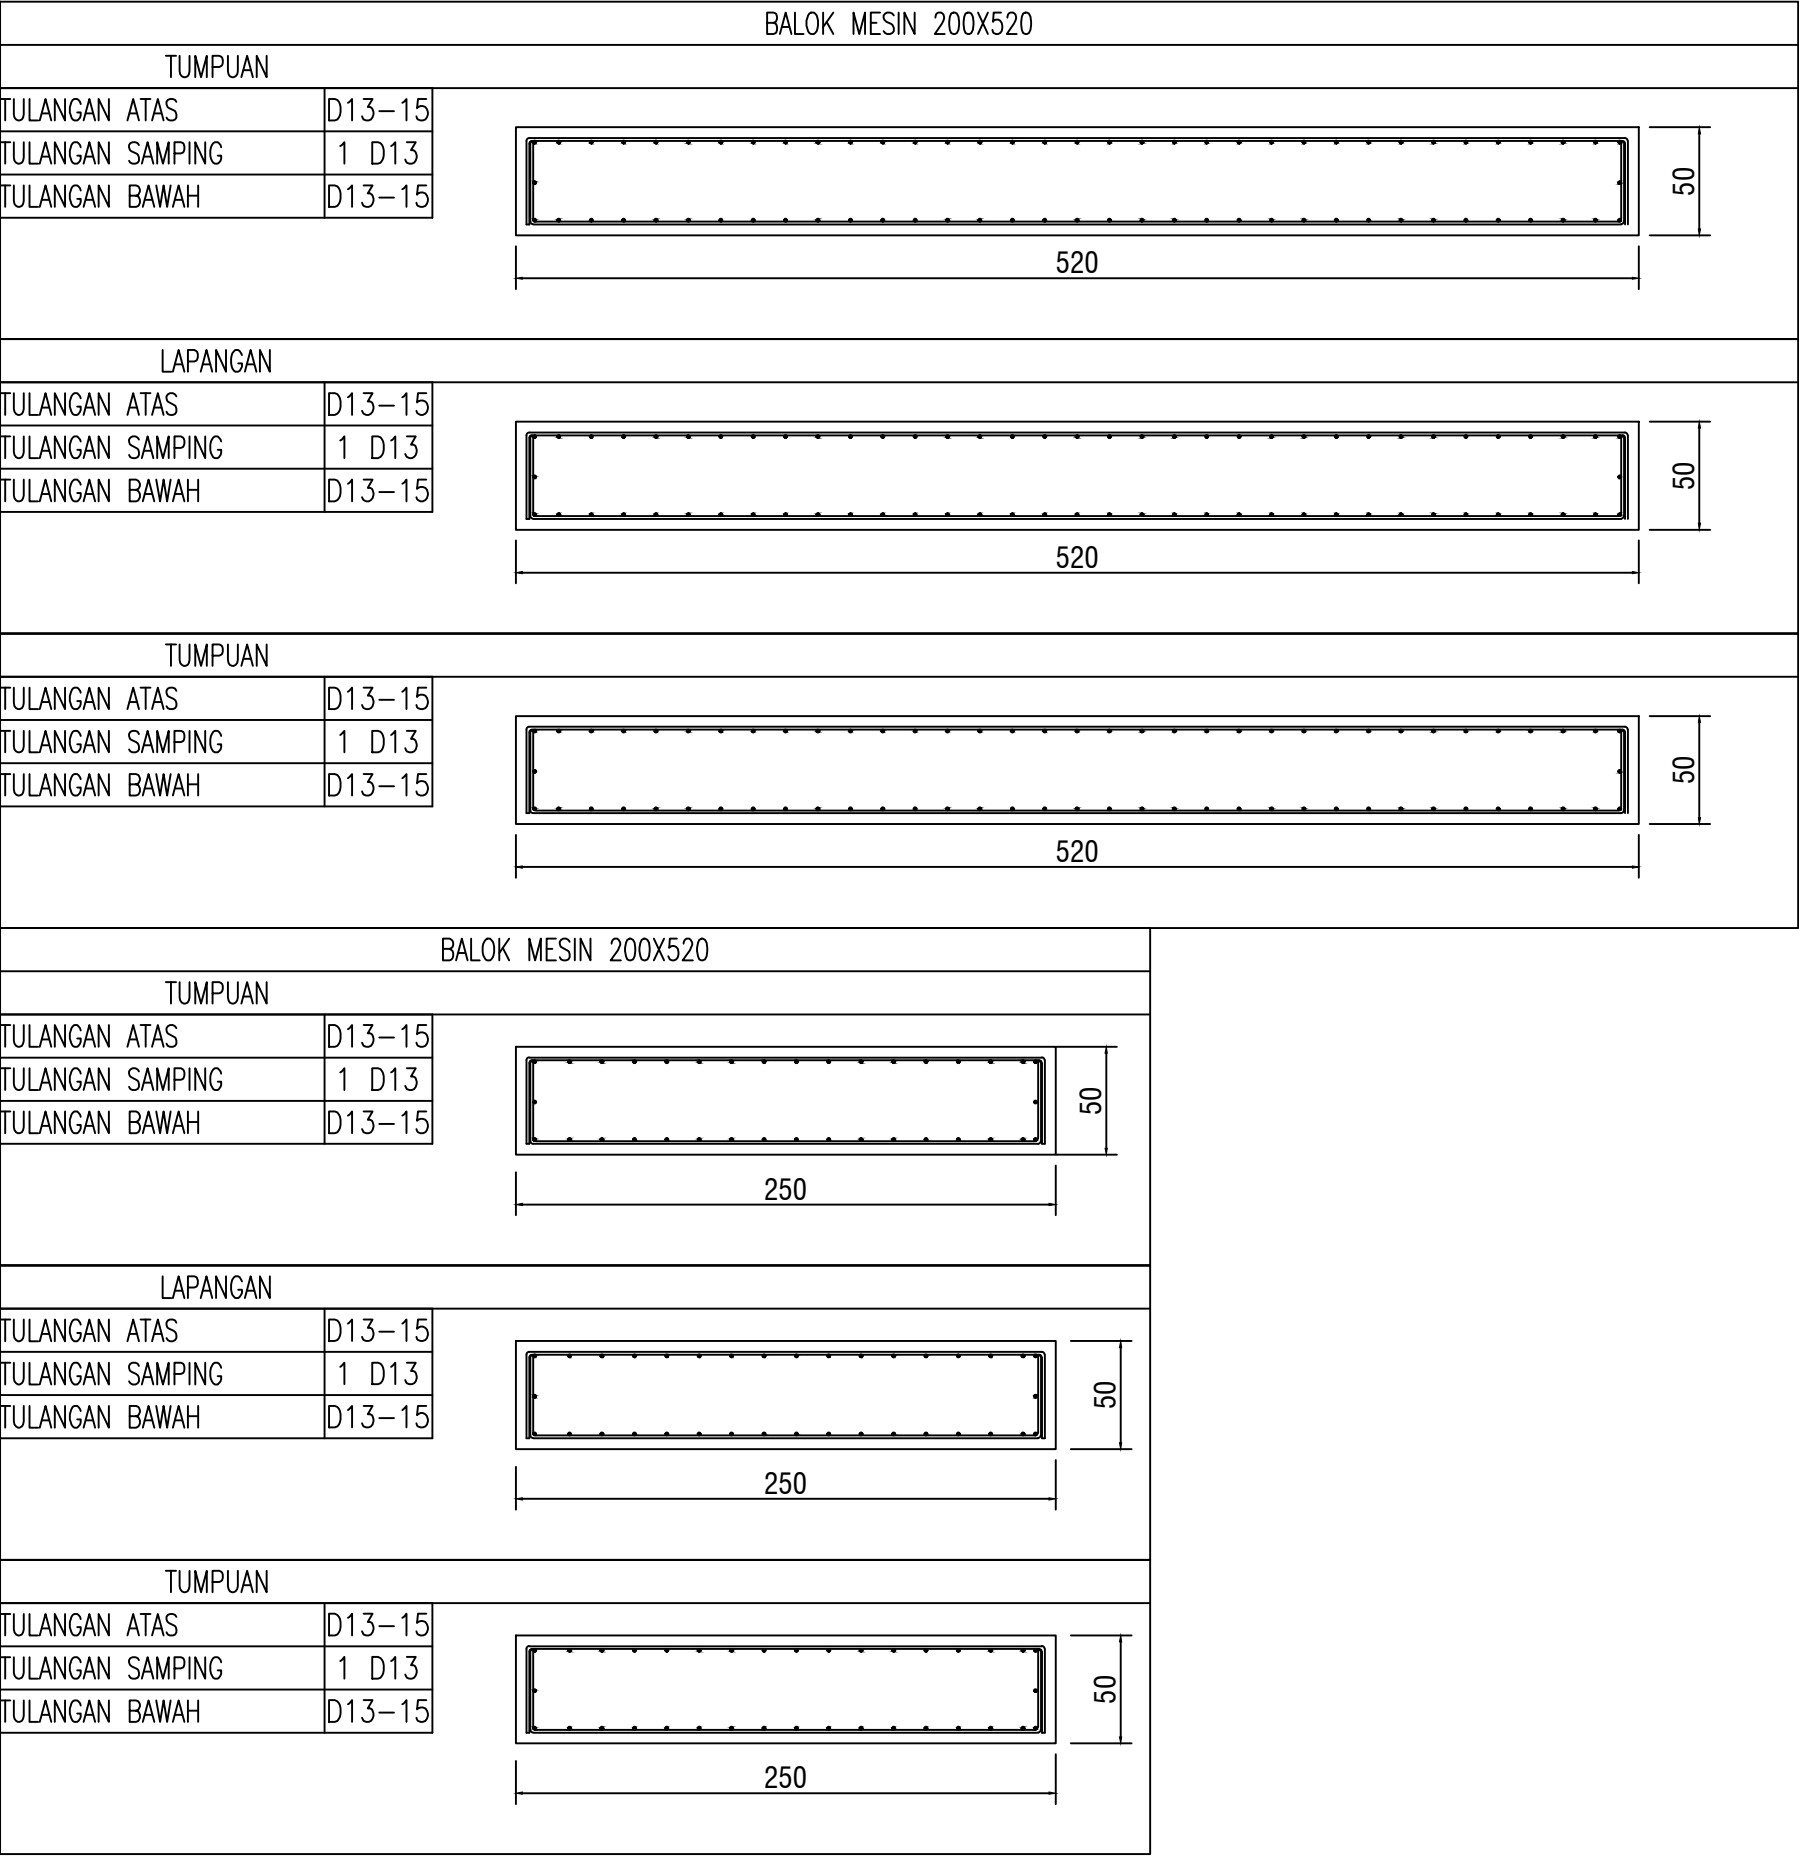

KETERANGAN

DATA MUTU BAHAN :
1. MUTU BETON GWT : f'c' 30 MPa
2. MUTU BAJA TULANGAN :
fy = 420 MPa (BjTS-420B)
untuk notasi D (ULIR) (D ≥ 10mm)
3. MUTU BAJA PROFIL BJ 37
4. DIMENSI STRUKTUR DALAM cm
5. DETAIL DAN JARAK TULANGAN DALAM mm

REVISI

PEKERJAAN

PEMBANGUNAN TAHAP II GEDUNG PAVILIUN VIP DAN VVIP RSUD KARDINAH

LOKASI

JL. AIP.KS. Tubun No.2, Kota Tegal

PEMBERI TUGAS



PEMERINTAH KOTA TEGAL
RUMAH SAKIT UMUM DAERAH KARDINAH
Jl. AIP. KS. Tubun No. 2 Kota Tegal
Telp. (0283) 580377 / 580477 / 580577 / 541935, Faks (0283) 584191 Kode Pos 52124
Web : <http://www.madecivitas.kapolda.go.id> – E-mail :

MENGETAHUI DAN MENSETUJUI

Direktur RSUD KARDINAH Tegal
Merangkap Pejabat Pembuat Komitmen

dr. Haryo Teguh, Sp.s, M.si, Med
NIP: 197 10518 200112 1 001
MANAJEMEN KONTRUKSI (MK)



PT. SOLUSI UTAMA KONSULTAN
PLANNING - ENGINEERING - MANAGEMENT

PT. SOLUSI UTAMA KONSULTAN

Ir. Ahmad Handri Widiyanto, ST., MT.
Team Leader

KONTRAKTOR PELAKSANA



PT. MATRA KARYA
General Contractor
Alamat : Jl. Poligon Temon Poligon Samping Tegalrejo - Simanungkid
Email : matrakarya2@gmail.com, matrakarya_
Telp. 0274-490194, 490173



LSBMK3-006-1DN

PT. MATRA KARYA

Prabadi Suryandaru, ST
Project Manager

JUDUL GAMBAR

SKALA

DETAIL PEMBESIAN

1 : 35

NO. GAMBAR

DISIPLIN

25

TAHUN

UK. KERTAS


JMLH GBR

2024

A3

31

ASBUILT DRAWING

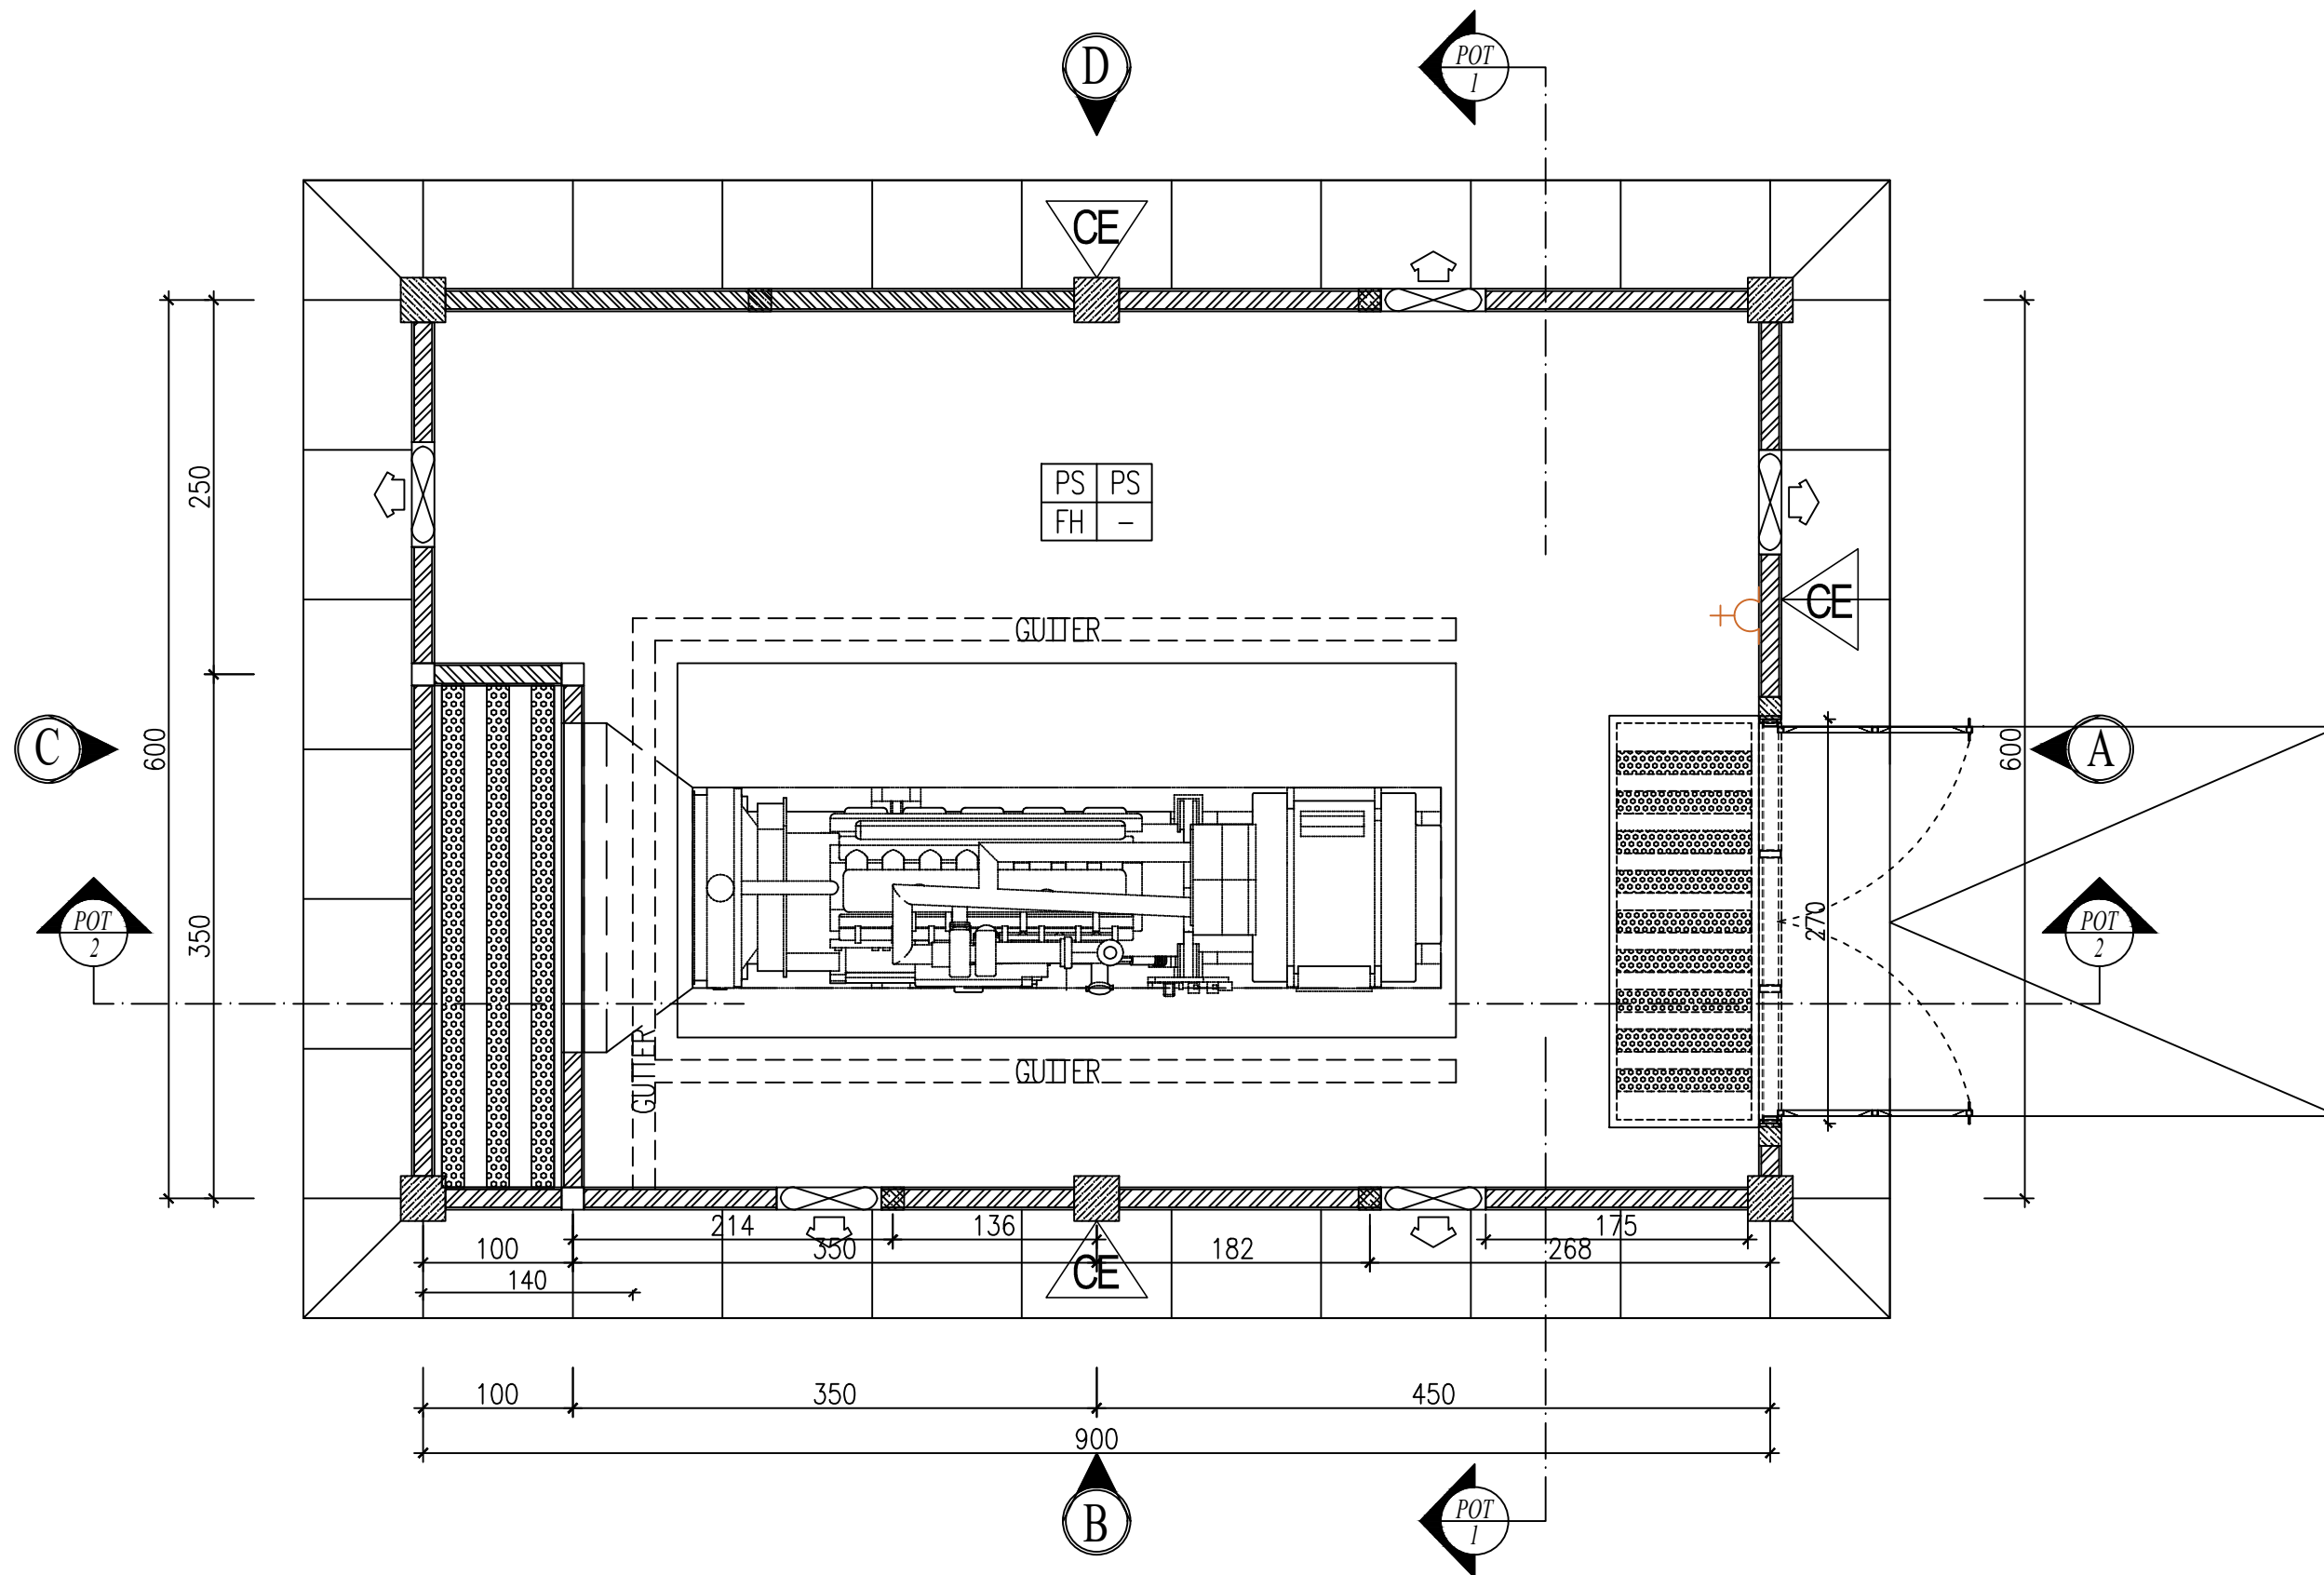

DENAH STOP KONTAK POWER HOUSE
SKALA 1:50

KETERANGAN

REVISI

PEKERJAAN

PEMBANGUNAN TAHAP II GEDUNG
PAVILIUN VIP DAN VVIP RSUD KARDINAH

LOKASI

JL. AIP.KS. Tubun No.2, Kota Tegal

PEMBERI TUGAS

PEMERINTAH KOTA TEGAL
RUMAH SAKIT UMUM DAERAH KARDINAH
JL. AIP. KS. Tubun No. 2 Kota Tegal
Telp. (0225) 360377 / 360477 / 360677 / 341938, Fax (0225) 362131 Kode Pos 52124
Web :http://www.rsudkardinah.tegal.go.id - E-mail :

MENGETAHUI DAN MENYETUJUI

Direktur RSUD KARDINAH Tegal
Merangkap Pejabat Pembuat Komitmen

dr. Haryo Teguh, Sp.s, M.si, Med
NIP: 197 10518 200112 1 001
MANAJEMEN KONTRUKSI (MK)

PT. SOLUSI UTAMA KONSULTAN
PLANNING - ENGINEERING - MANAGEMENT
PT. SOLUSI UTAMA KONSULTAN

Ir. Ahmad Handri Widiyanto, ST., MT.
Team Leader

KONTRAKTOR PELAKSANA

PT. MATRA KARYA
General Contractor
Alamat : Jl. Pahlawan Tirta Pahlawan Jember Jember - Jember
Email : matrakarya@gmail.com, matrakarya@matrakarya.com
Telp. 0274-40574 / 420733

PT. MATRA KARYA

Prabadi Suryandaru, ST
Project Manager

JUDUL GAMBAR

DENAH POWER HOUSE

SKALA

1 : 50

NO. GAMBAR

27

DISIPLIN

TAHUN

2024


UK. KERTAS

A3

JMLH GBR

31


ASBUILT DRAWING

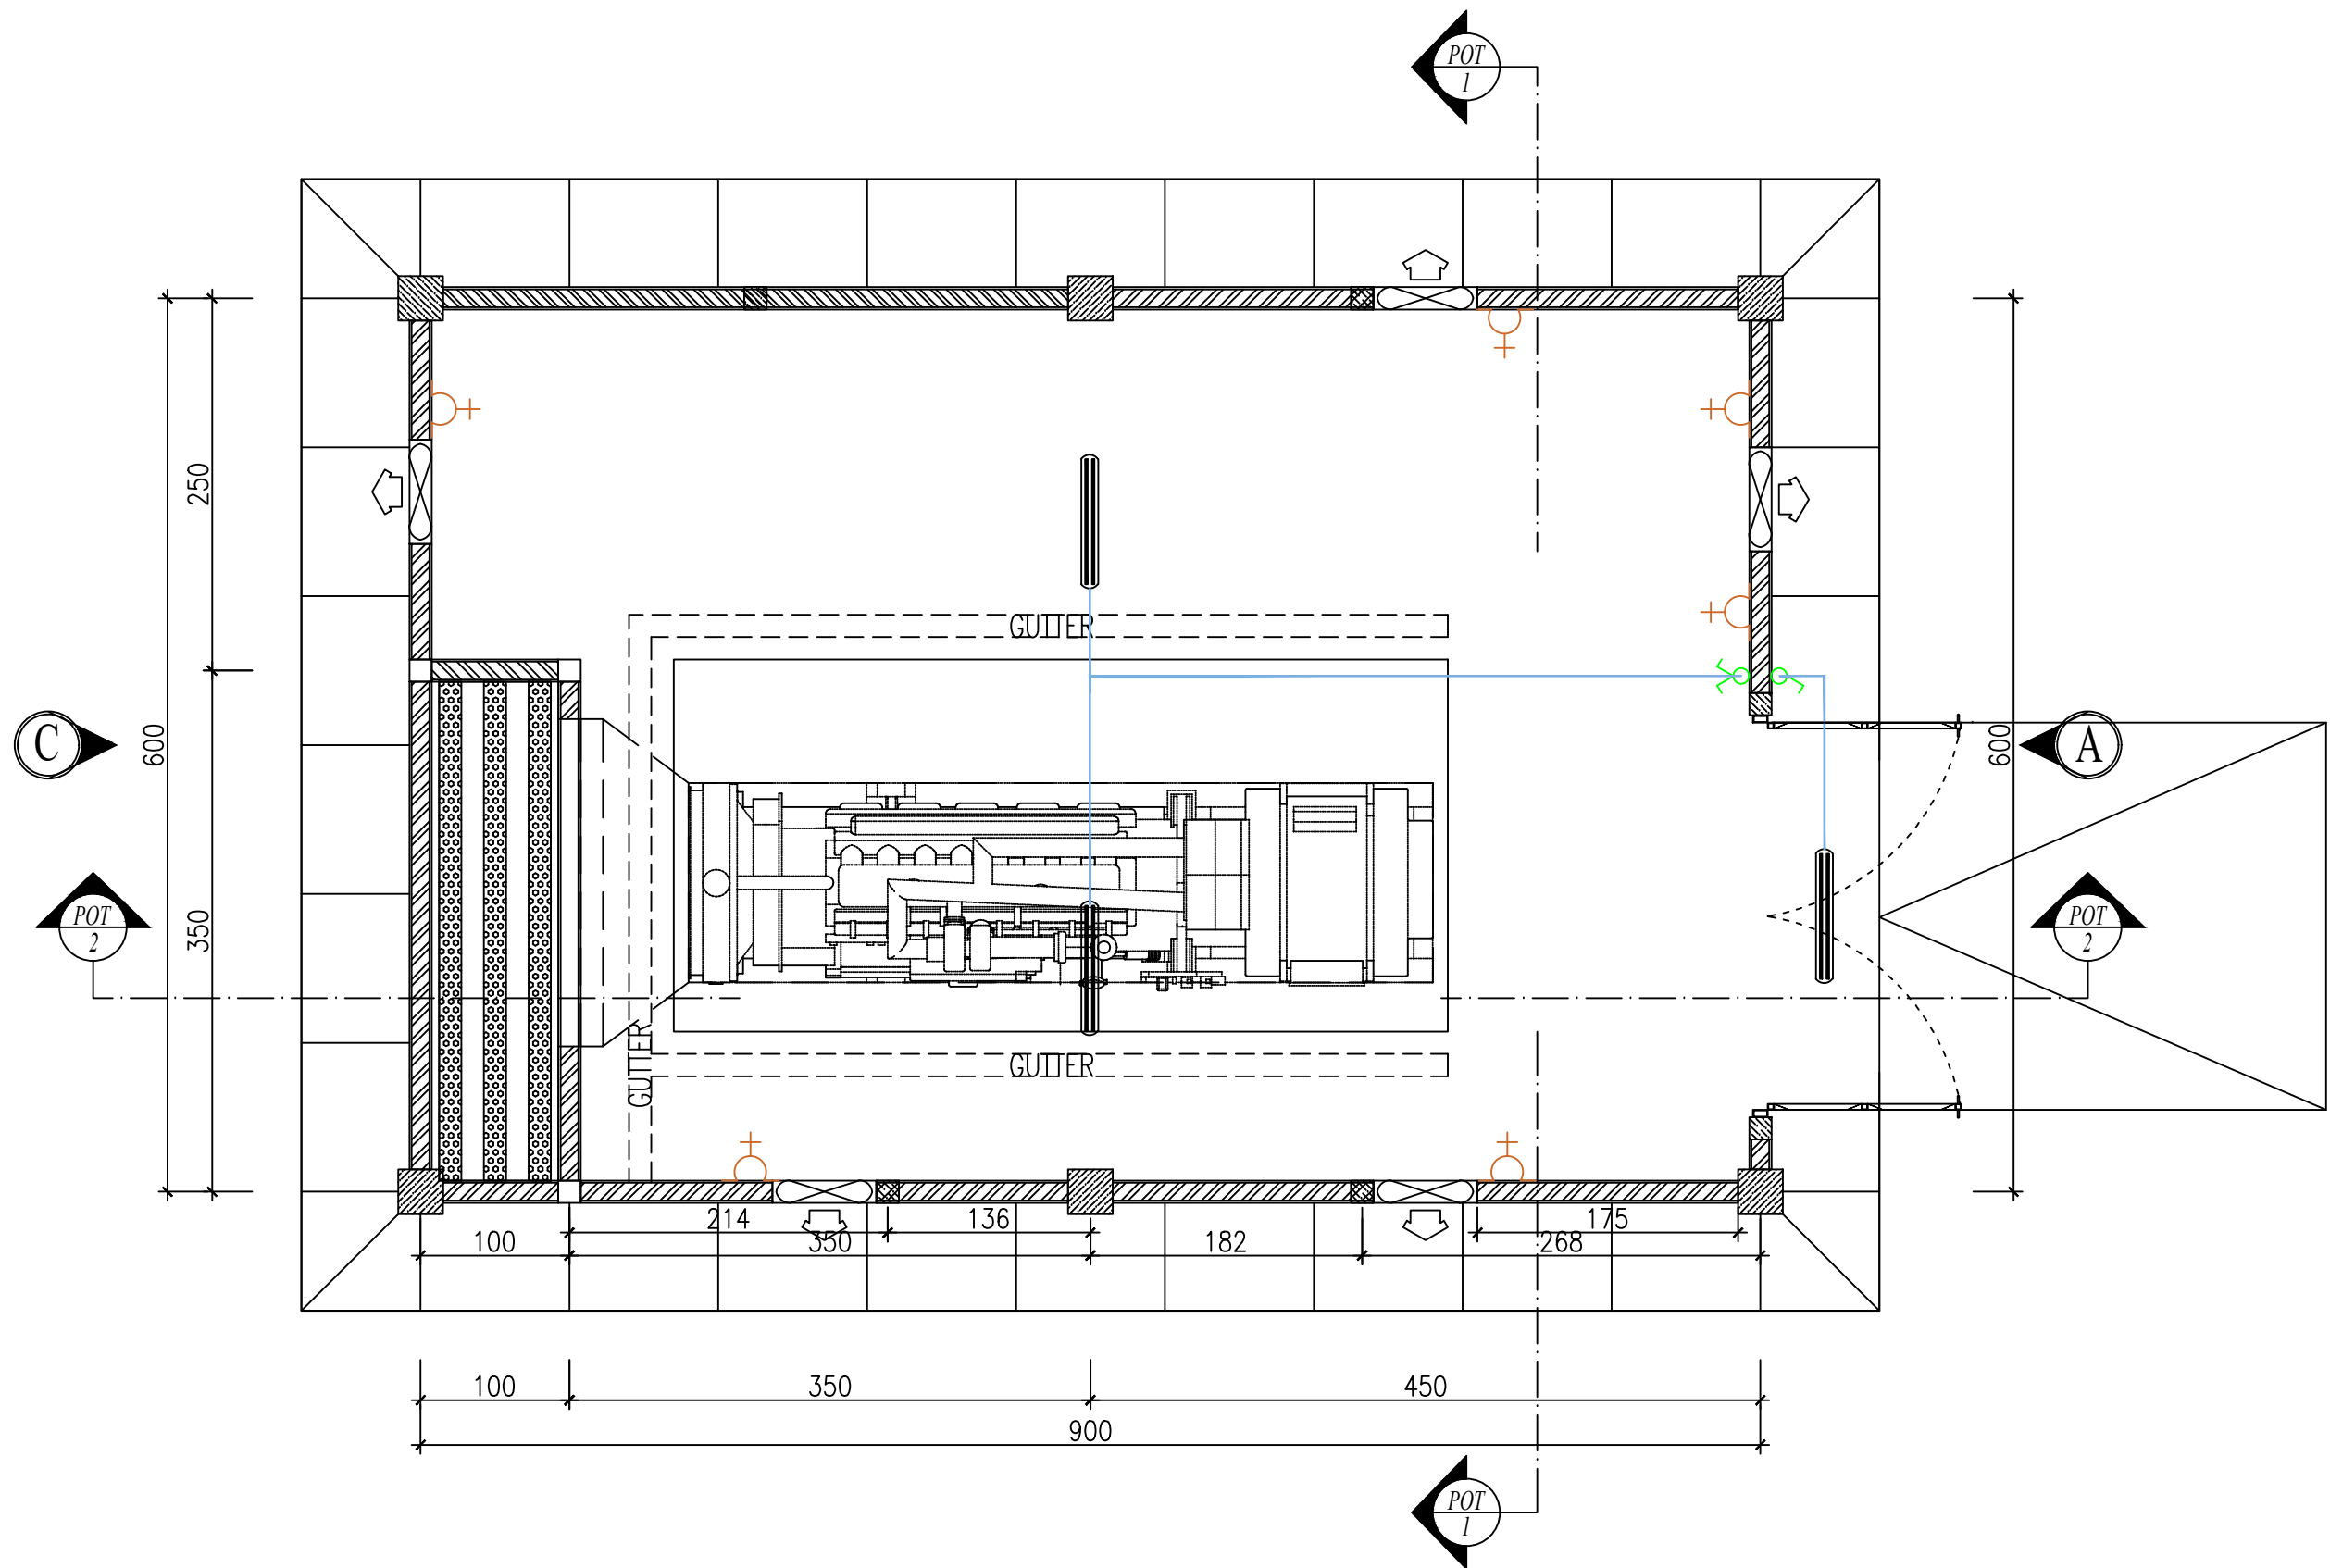


DENAH PENERANGAN DAN STOP KONTAK POWER HOUSE
SKALA 1:50

KETERANGAN		
	LAMPU TCW060 C 2x LEDTube 18W	
	EXHAUST FAN 200 W	
	SAKLAR TUNGGAL / GANDA	
	STOP KONTAK DINDING T=150 CM	
REVISI		
PEKERJAAN		
PEMBANGUNAN TAHAP II GEDUNG PAVILIUN VIP DAN VVIP RSUD KARDINAH		
LOKASI		
JL. AIP.KS. Tubun No.2, Kota Tegal		
PEMBERI TUGAS		
 PEMERINTAH KOTA TEGAL RUMAH SAKIT UMUM DAERAH KARDINAH Jl. AIP. KS. Tubun No. 2 Kota Tegal Telp. (0283) 360377 / 360477 / 360677 / 341938, Fax. (0283) 362191 Kode Pos 52124 Web :http://www.rsudkardinah.tegal.go.id - E-mail :		
MENGETAHUI DAN MENSETUJUI		
Direktur RSUD KARDINAH Tegal Merangkap Pejabat Pembuat Komitmen		
dr. Haryo Teguh, Sp.s, M.si, Med NIP: 197 10518 200112 1 001 MANAJEMEN KONTRUKSI (MK)		
 PT. SOLUSI UTAMA KONSULTAN PLANNING - ENGINEERING - MANAGEMENT		
PT. SOLUSI UTAMA KONSULTAN		
Ir. Ahmad Handri Widiyanto, ST., MT.		
Team Leader		
KONTRAKTOR PELAKSANA		
 PT. MATRA KARYA General Contractor Alamat : Jl. Palagan Teratai Palagan Karang Selayar - Siman Vigrahana Email : contact@matrakarya.com, RS : matrakarya... Telp. 0274 - 40574 / 420733  LSBMK3-006-SDN		
PT. MATRA KARYA		
Prabadi Suryandaru, ST Project Manager		
JUDUL GAMBAR		SKALA
DENAH STOP KONTAKK DAN PENERANGAN POWER HOUSE		1 : 50
NO. GAMBAR		DISIPLIN
28		
TAHUN	UK. KERTAS	JMLH GBR
2024	A3	31
ASBUILT DRAWING		


PP-POWER HOUSE

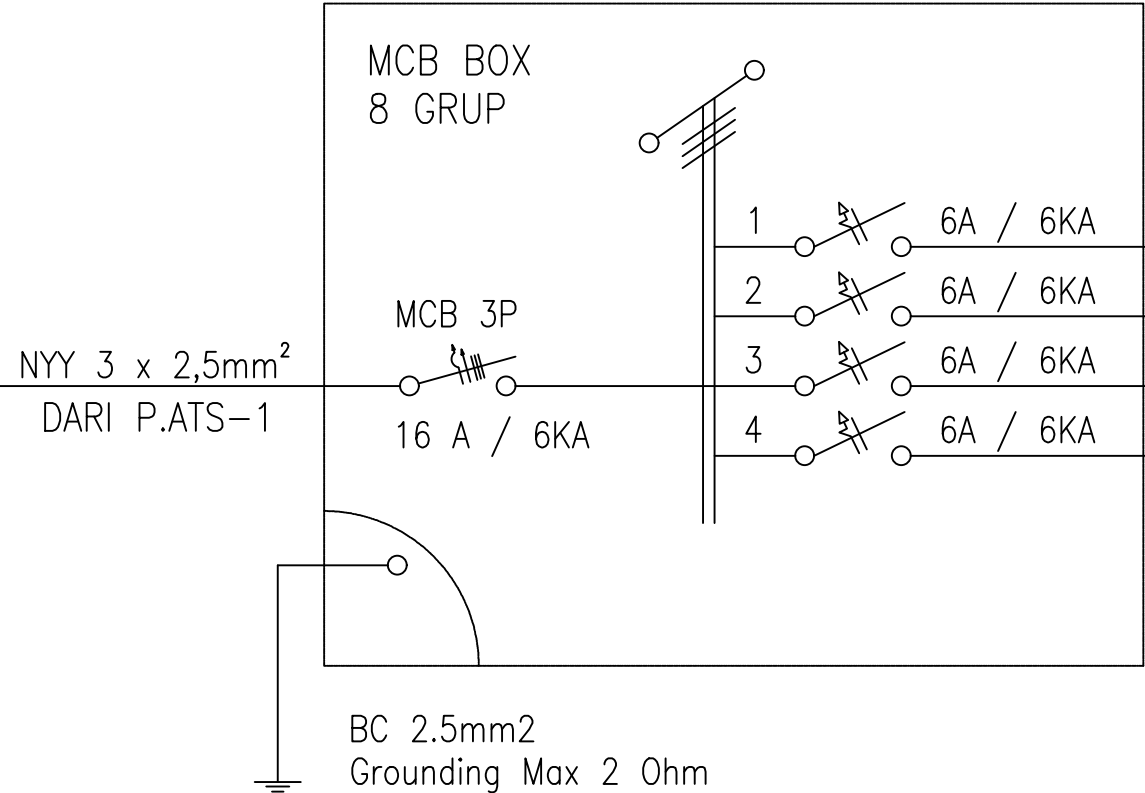


JENIS KABEL	LAMPU TCW060 C 2x LEDTube 18W	EXHAUST FAN 200 W	STOP KONTAK 200W	BEBAN
NYM 3 x 2,5mm ² + conduit	3		1	290
NYM 3 x 2,5mm ² + conduit		5		1000
CADANGAN				
CADANGAN				
JUMLAH	3	5	1	1.290 W

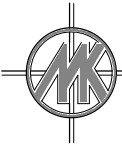
 **DENAH WIRING DIAGRAM POWER HOUSE**
NTS


KETERANGAN		
REVISI		
PEKERJAAN		
PEMBANGUNAN TAHAP II GEDUNG PAVILIUN VIP DAN VVIP RSUD KARDINAH		
LOKASI		
JL. AIP.KS. Tubun No.2, Kota Tegal		
PEMBERI TUGAS		
MENGETAHUI DAN MENSETUJUI		
Direktur RSUD KARDINAH Tegal Merangkap Pejabat Pembuat Komitmen		
dr. Haryo Teguh, Sp.s, M.si, Med NIP: 197 10518 200112 1 001 MANAJEMEN KONTRUKSI (MK)		
 PT. SOLUSI UTAMA KONSULTAN PLANNING - ENGINEERING - MANAGEMENT PT. SOLUSI UTAMA KONSULTAN		
Ir. Ahmad Handri Widiyanto, ST., MT. Team Leader		
KONTRAKTOR PELAKSANA		
Prabadi Suryandaru, ST Project Manager		
JUDUL GAMBAR		SKALA
DENAH WIRING POWER HOUSE		NTS
NO. GAMBAR		DISIPLIN
29		
TAHUN	UK. KERTAS	JMLH GBR
2024	A3	31
ASBUILT DRAWING		

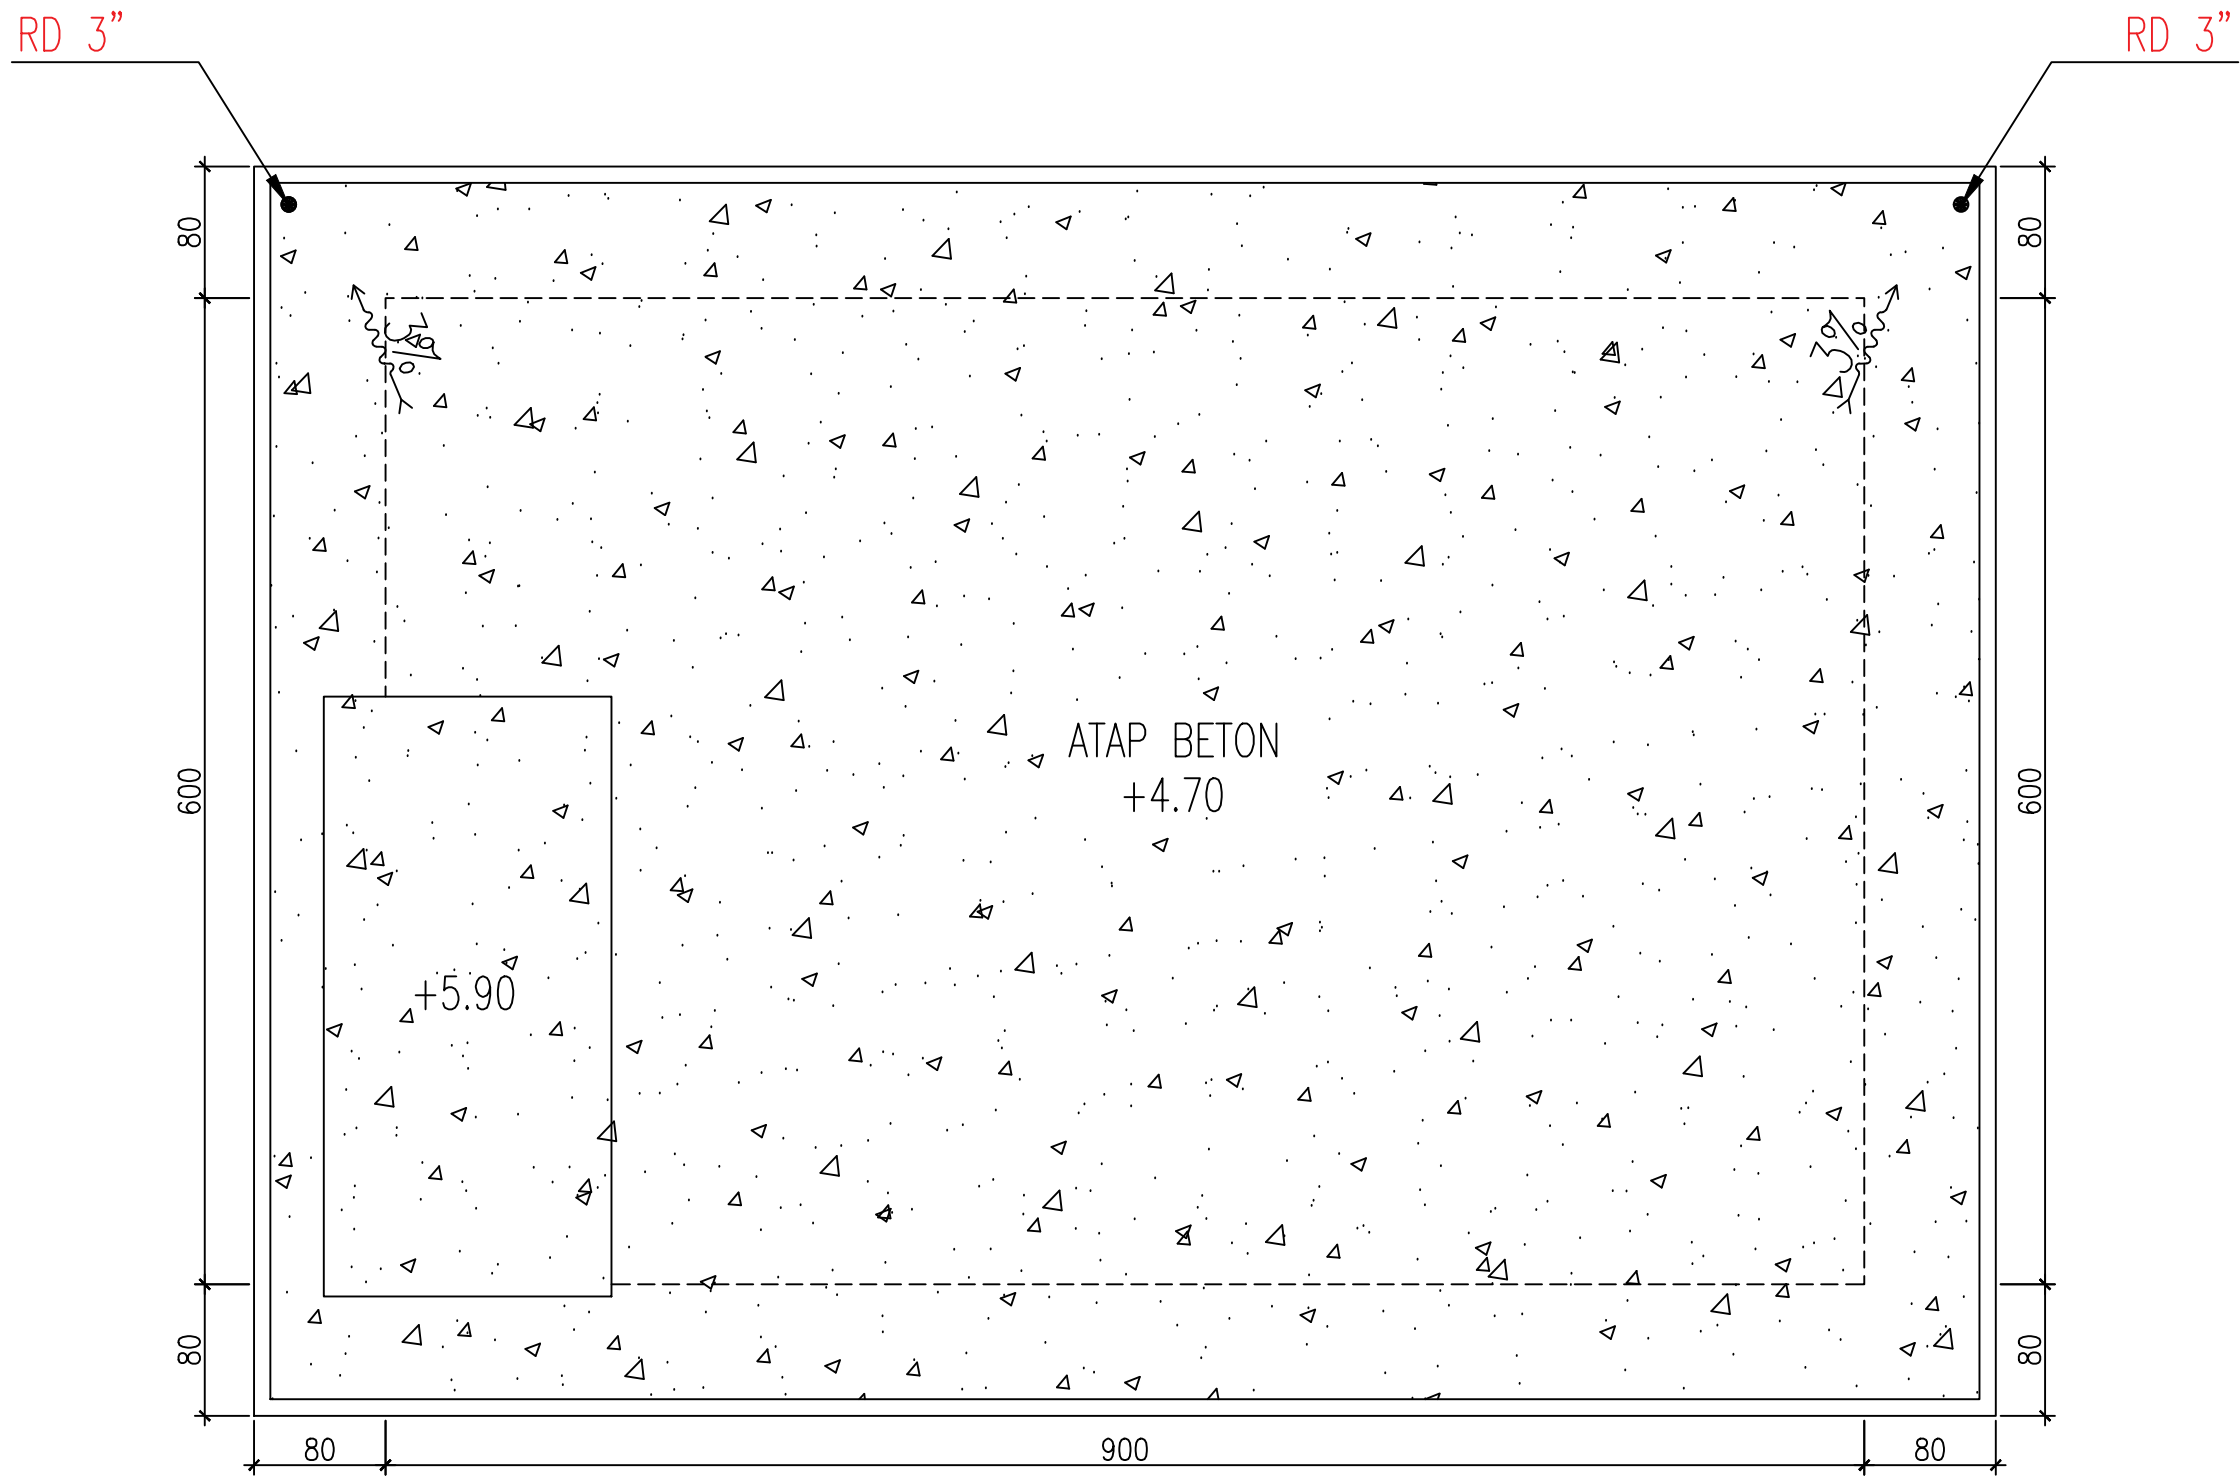

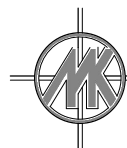 **DENAH AIR HUJAN LT. ATAP**
SKALA 1:50

KETERANGAN		
REVISI		
PEKERJAAN		
PEMBANGUNAN TAHAP II GEDUNG PAVILIUN VIP DAN VVIP RSUD KARDINAH		
LOKASI		
JL. AIP.KS. Tubun No.2, Kota Tegal		
PEMBERI TUGAS		
 PEMERINTAH KOTA TEGAL RUMAH SAKIT UMUM DAERAH KARDINAH Jl. AIP. KS. Tubun No. 2 Kota Tegal Telp. (0283) 360271 / 360477 / 344908, Fax (0283) 3601151 Kode Pos 52154 Web : http://www.rsudkardinah.tegal.go.id - E-mail :		
MENGETAHUI DAN MENSETUJUI		
Direktur RSUD KARDINAH Tegal Merangkap Pejabat Pembuat Komitmen		
dr. Haryo Teguh, Sp.s, M.si, Med NIP: 197 10518 200112 1 001		
MANAJEMEN KONTRUKSI (MK)		
 PT. SOLUSI UTAMA KONSULTAN PLANNING - ENGINEERING - MANAGEMENT PT. SOLUSI UTAMA KONSULTAN		
Ir. Ahmad Handri Widiyanto, ST., MT. Team Leader		
KONTRAKTOR PELAKSANA		
 PT. MATRA KARYA General Contractor Alamat : Jl. Palagan Suman Palaga Jombang Sribatjar - Suman Yogyakarta Email : matrakarya@gmail.com S1 : matrakarya@gmail.com Telp : 0274 - 495151 - 425151 		
PT. MATRA KARYA		
Prabadi Suryandaru, ST Project Manager		
JUDUL GAMBAR	SKALA	
DENAH AIR HUJAN LANTAI ATAP	1 : 50	
NO. GAMBAR	DISIPLIN	
30		
TAHUN	UK. KERTAS	JMLH GBR
2024	A3	31
ASBUILT DRAWING		

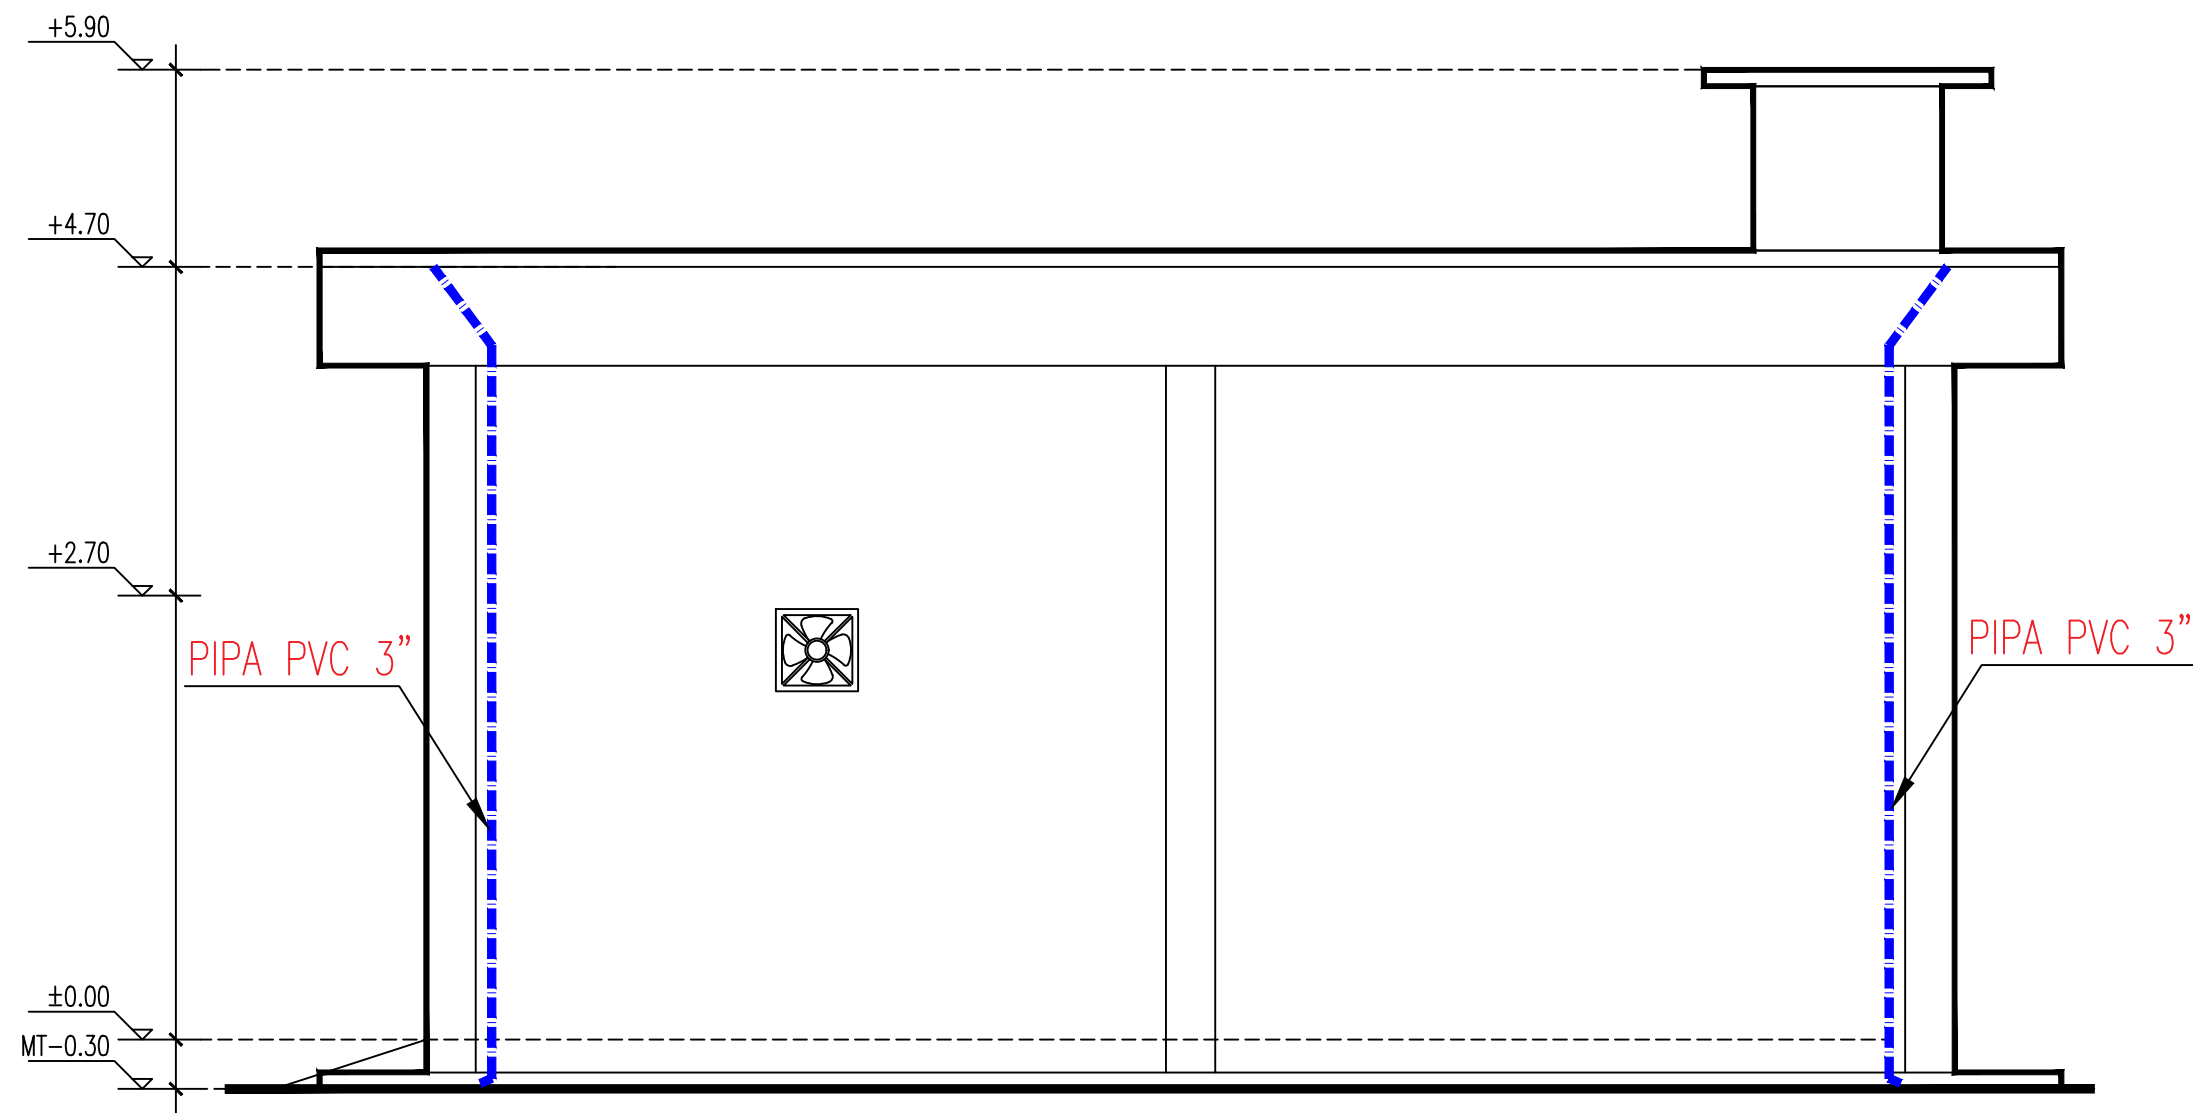


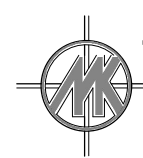

TAMPAK PENEMPATAN PIPA TEGAK AIR HUJAN

SKALA 1:50

KETERANGAN		
REVISI		
PEKERJAAN		
PEMBANGUNAN TAHAP II GEDUNG PAVILIUN VIP DAN VVIP RSUD KARDINAH		
LOKASI		
JL. AIP.KS. Tubun No.2, Kota Tegal		
PEMBERI TUGAS		
 PEMERINTAH KOTA TEGAL RUMAH SAKIT UMUM DAERAH KARDINAH Jl. AIP. KS. Tubun No. 2 Kota Tegal Telp. (0283) 360271 / 360477 / 344808, Fax (0283) 360131 Kode Pos 52154 Web :http://www.rsudkardinah.tegal.go.id - E-mail :		
MENGETAHUI DAN MENSETUJUI		
Direktur RSUD KARDINAH Tegal Merangkap Pejabat Pembuat Komitmen		
dr. Haryo Teguh, Sp.s, M.si, Med NIP: 197 10518 200112 1 001 MANAJEMEN KONTRUKSI (MK)		
 PT. SOLUSI UTAMA KONSULTAN PLANNING - ENGINEERING - MANAGEMENT PT. SOLUSI UTAMA KONSULTAN		
Ir. Ahmad Handri Widiyanto, ST., MT. Team Leader		
KONTRAKTOR PELAKSANA		
 PT. MATRA KARYA General Contractor Alamat : Jl. Palagan Suman Palaga Imbang Sebelah- Suman Yogyakarta Email : matrakarya@gmail.com S1 : matrakarya@gmail.com Telp : 0274-490741-490750  LSSMK3-008-IDN		
PT. MATRA KARYA		
Prabadi Suryandaru, ST Project Manager		
JUDUL GAMBAR		SKALA
TAMPAK PENEMPATAN PIPA TEGAK AIR HUJAN		1 : 50
NO. GAMBAR		DISIPLIN
31		
TAHUN	UK. KERTAS	JMLH GBR
2024	A3	31
ASBUILT DRAWING		

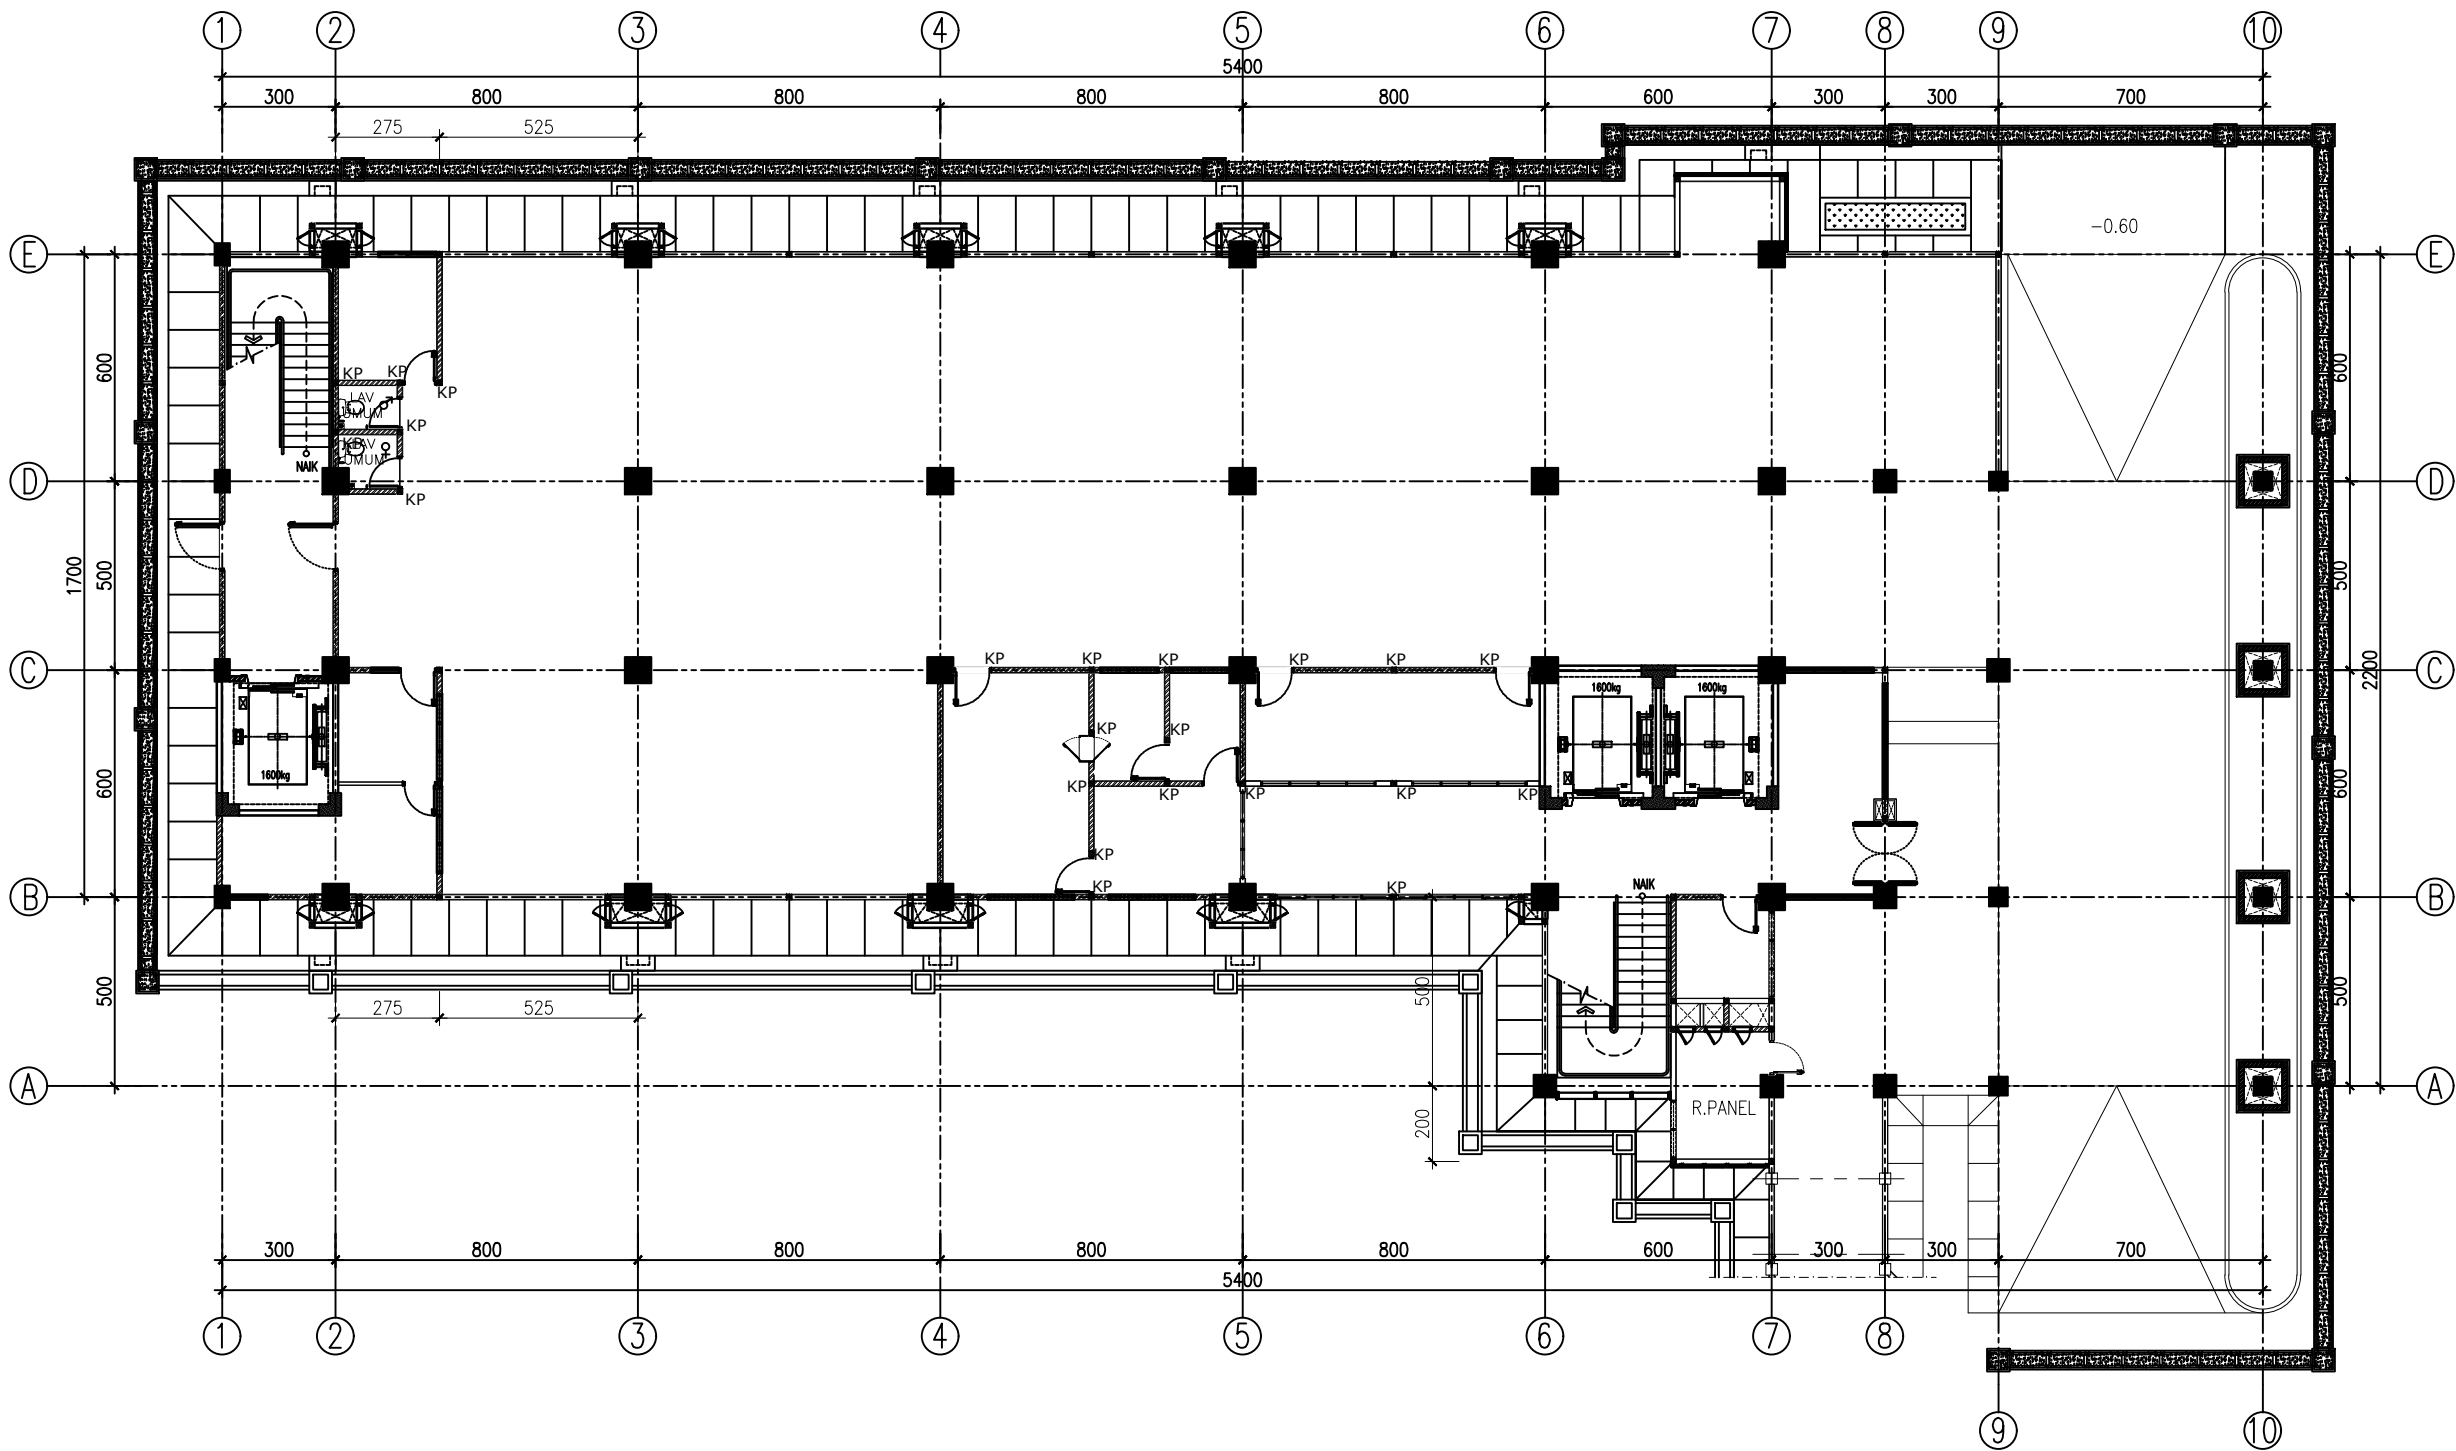

DENAH KOLOM PRAKTIS LANTAI 01
SKALA 1:200

KETERANGAN

NO	NOTASI	KETERANGAN
1	KP	Kolom Praktis 100x100mm

REVISI

PEKERJAAN

**PEMBANGUNAN TAHAP II GEDUNG
PAVILION VIP DAN VVIP RSUD KARDINAH**

LOKASI

JL. AIP.KS. Tubun No.2, Kota Tegal

PEMBERI TUGAS

PEMERINTAH KOTA TEGAL
RUMAH SAKIT UMUM DAERAH KARDINAH
Jl. AIP. KS. Tubun No. 2 Kota Tegal

MENGETAHUI DAN MENSETUJUI

Direktur RSUD KARDINAH Tegal
Merangkap Pejabat Pembuat Komitmen

dr. Haryo Teguh, Sp.s, M.si, Med
NIP: 197 10518 200112 1 001
MANAJEMEN KONTRUKSI (MK)

PT. SOLUSI UTAMA KONSULTAN
PLANNING - ENGINEERING - MANAGEMENT
PT. SOLUSI UTAMA KONSULTAN

Ir. Ahmad Handri Widiyanto, ST., MT.
Team Leader

KONTRAKTOR PELAKSANA

PT. MATRA KARYA
General Contractor

PT. MATRA KARYA

Prabadi Suryandaru, ST
Project Manager

JUDUL GAMBAR

SKALA

DENAH KOLOM PRAKTIS LT.1

1 : 200

NO. GAMBAR

DISIPLIN

01

TAHUN

UK. KERTAS


JMLH GBR

2024

A3


06

ASBUILT DRAWING

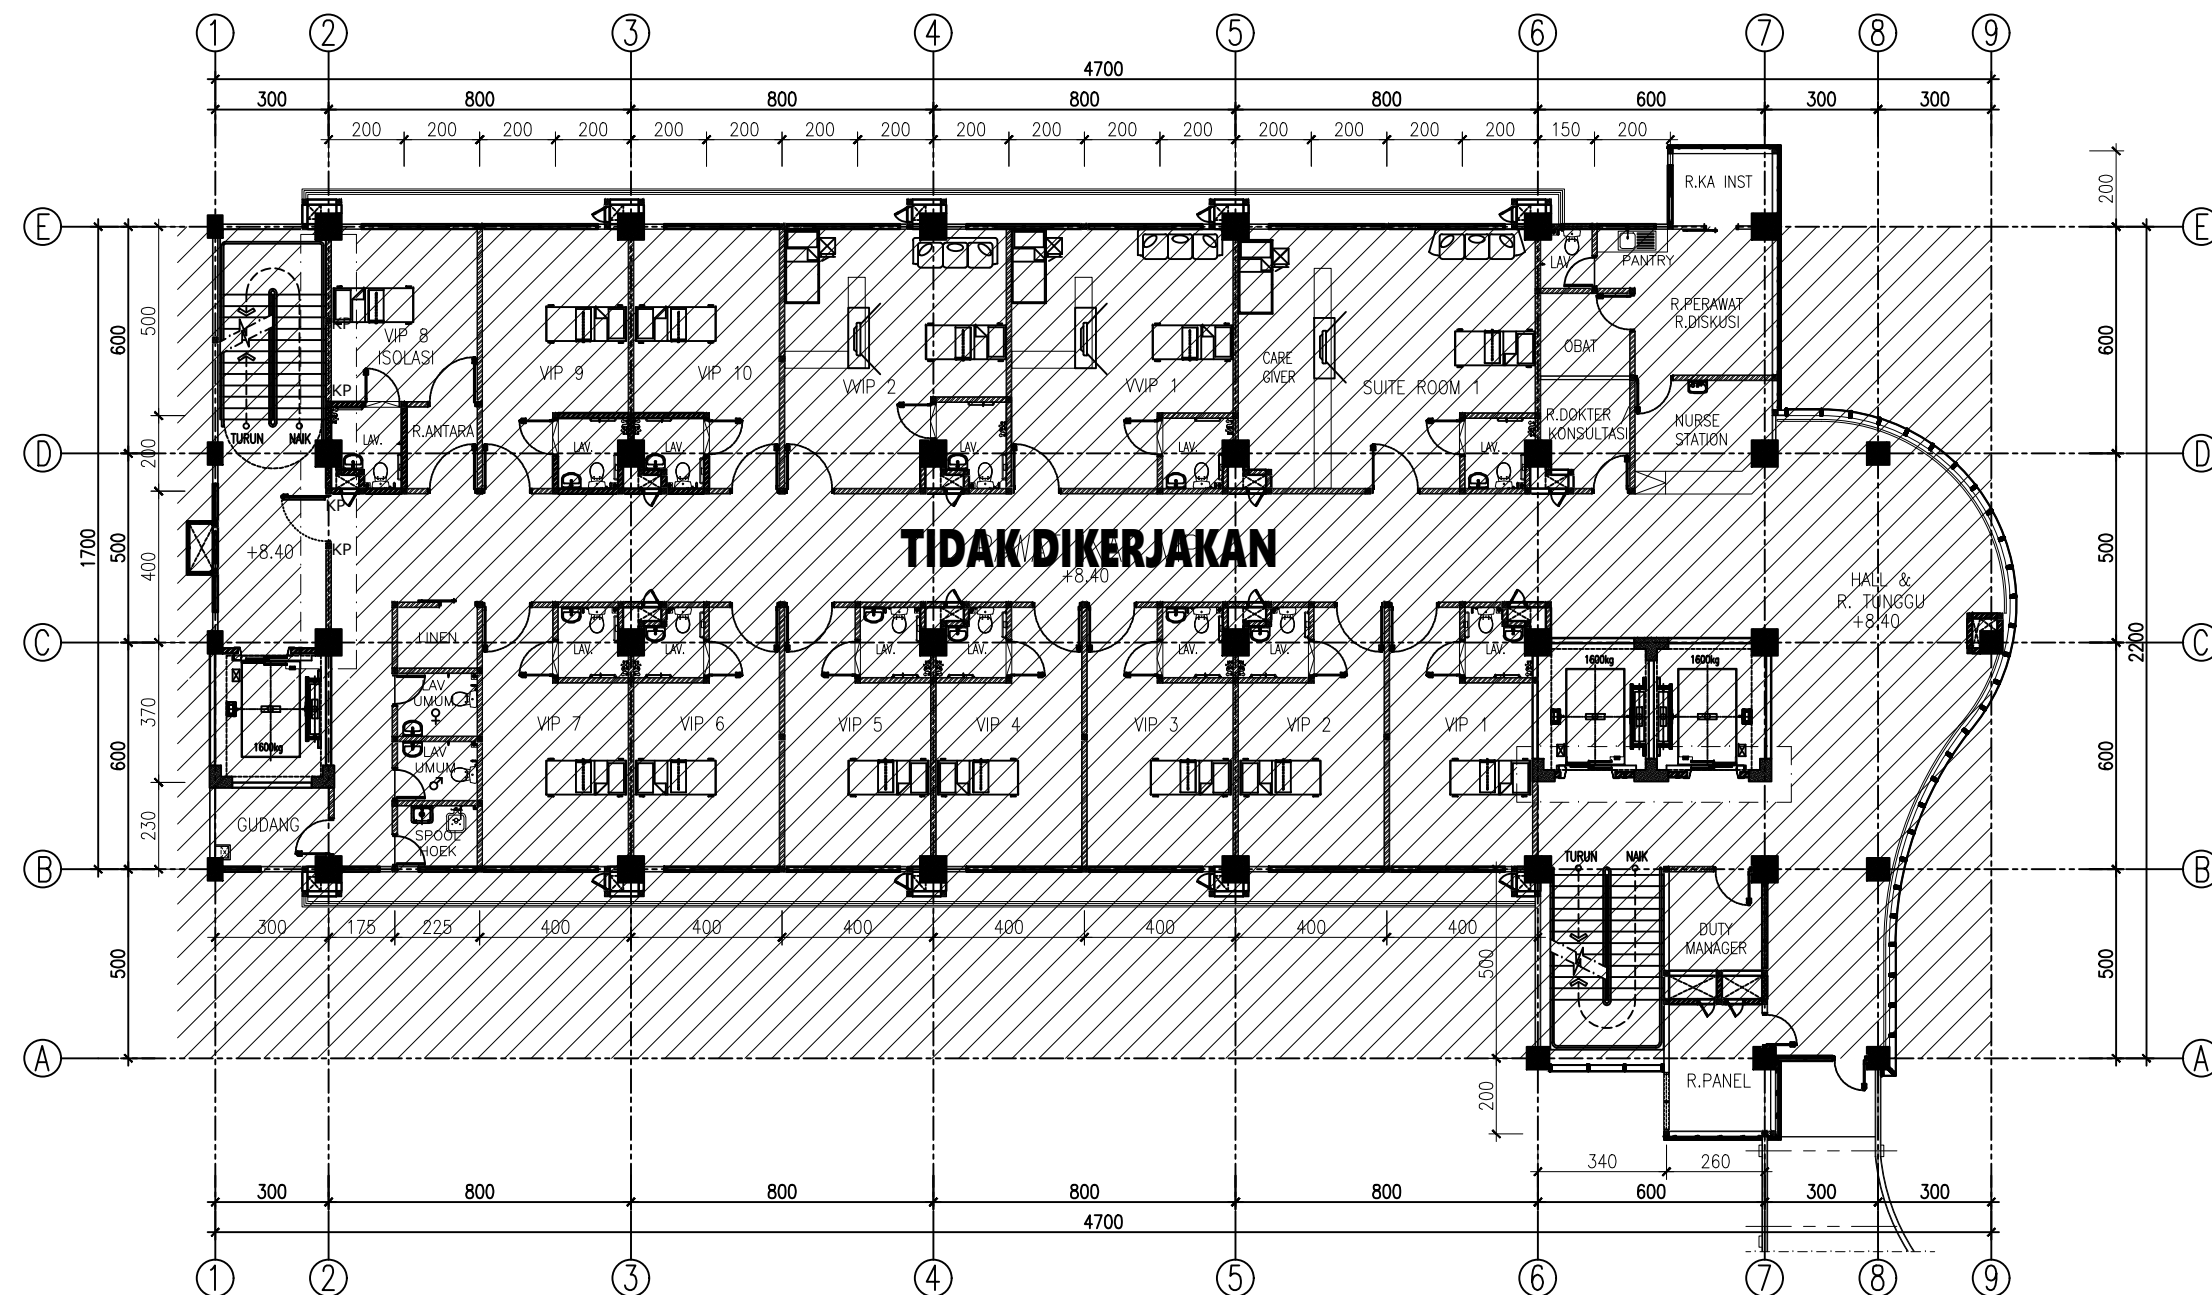

 **DENAH KOLOM PRAKTIS LANTAI 03**
SKALA 1:200

KETERANGAN		
REVISI		
PEKERJAAN		
PEMBANGUNAN TAHAP II GEDUNG PAVILION VIP DAN VVIP RSUD KARDINAH		
LOKASI		
JL. AIP.KS. Tubun No.2, Kota Tegal		
PEMBERI TUGAS		
 PEMERINTAH KOTA TEGAL RUMAH SAKIT UMUM DAERAH KARDINAH Jl. AIP. KS. Tubun No. 2 Kota Tegal Telp. (0283) 502771 / 502777 / 502777 / 348950, Faks (0283) 505131 Kode Pos 82124 Web : http://www.rusdardnah.tegal.go.id – E-mail :		
MENGETAHUI DAN MENYETUJUI		
Direktur RSUD KARDINAH Tegal Merangkap Pejabat Pembuat Komitmen		
dr. Haryo Teguh, Sp.s, M.si, Med NIP: 197 10518 200112 1 001		
MANAJEMEN KONTRUKSI (MK)		
 PT. SOLUSI UTAMA KONSULTAN PLANNING - ENGINEERING - MANAGEMENT		
PT. SOLUSI UTAMA KONSULTAN		
Ir. Ahmad Handri Widiyanto, ST., MT.		
Team Leader		
KONTRAKTOR PELAKSANA		
 PT. MATRA KARYA General Contractor  KAN LSBMK3-006-IDN		
PT. MATRA KARYA		
Prabadi Suryandaru, ST		
Project Manager		
JUDUL GAMBAR		SKALA
DENAH KOLOM PRAKTIS LT.3		1 : 200
NO. GAMBAR	DISIPLIN	
02		
TAHUN	UK. KERTAS	JMLH GBR
2024	A3	06
ASBUILT DRAWING		

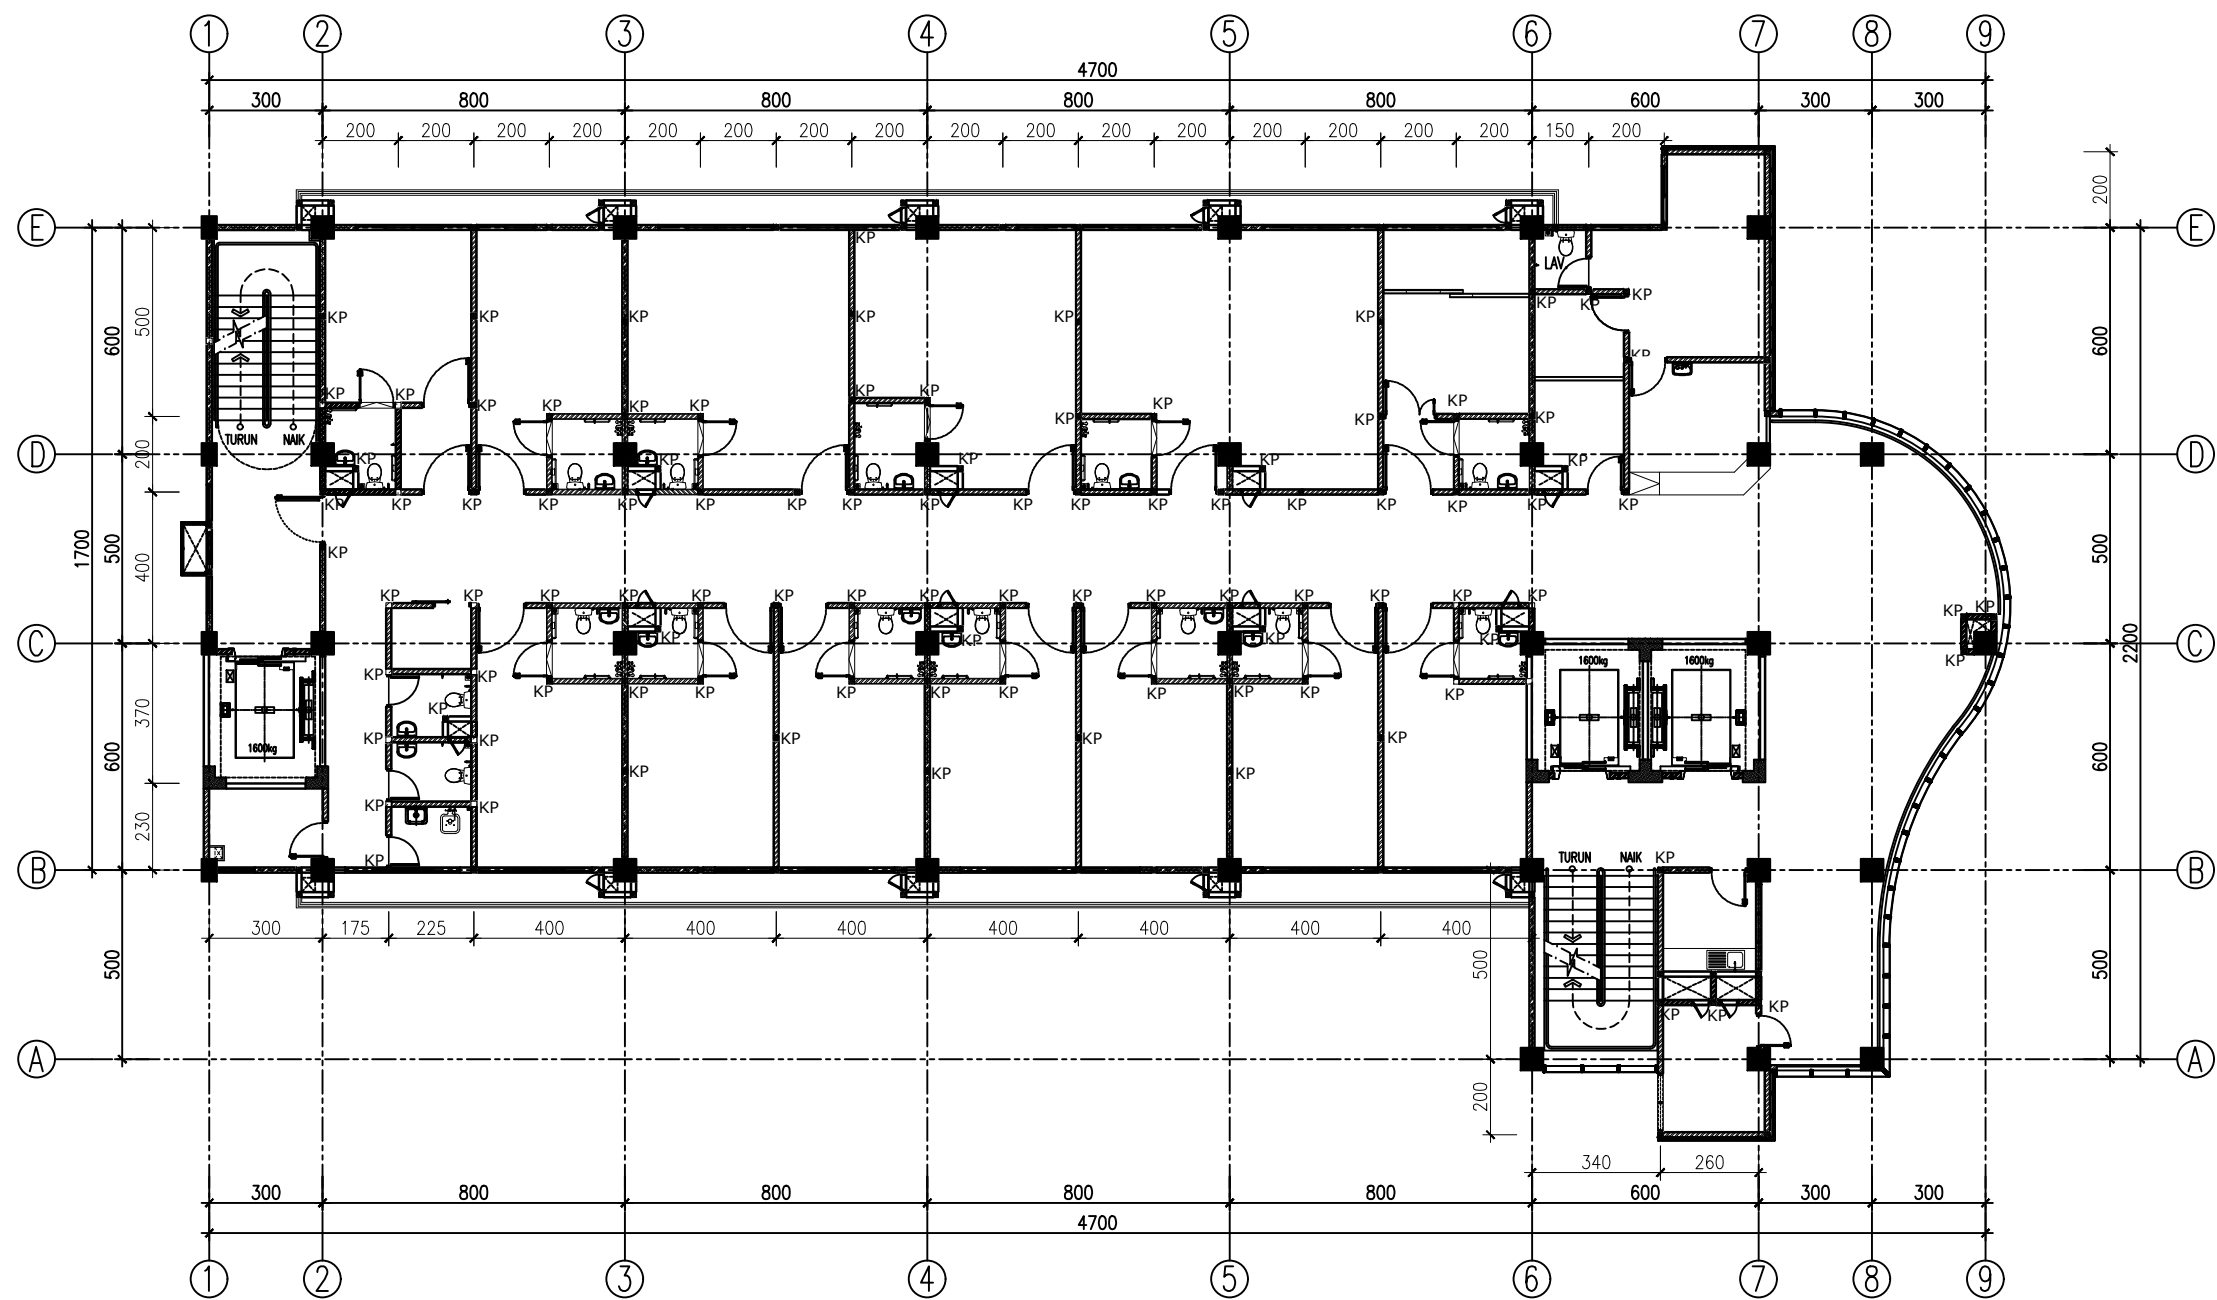

DENAH KOLOM PRAKTIS LANTAI 04
SKALA 1:200

KETERANGAN

NO	NOTASI	KETERANGAN
1	KP	Kolom Praktis 100x100mm

REVISI

PEKERJAAN

PEMBANGUNAN TAHAP II GEDUNG
PAVILION VIP DAN VVIP RSUD KARDINAH

LOKASI

JL. AIP.KS. Tubun No.2, Kota Tegal

PEMBERI TUGAS



MENGETAHUI DAN MENSETUJUI

Direktur RSUD KARDINAH Tegal
Merangkap Pejabat Pembuat Komitmen

dr. Haryo Teguh, Sp.s, M.si, Med
NIP: 197 10518 200112 1 001
MANAJEMEN KONTRUKSI (MK)



Ir. Ahmad Handri Widiyanto, ST., MT.
Team Leader


KONTRAKTOR PELAKSANA



PT. MATRA KARYA

Prabadi Suryandaru, ST
Project Manager

JUDUL GAMBAR		SKALA	
DENAH KOLOM PRAKTIS LT.4		1 : 200	
NO. GAMBAR		DISIPLIN	
03			
TAHUN	UK. KERTAS	JMLH GBR	
2024	A3	06	
ASBUILT DRAWING			

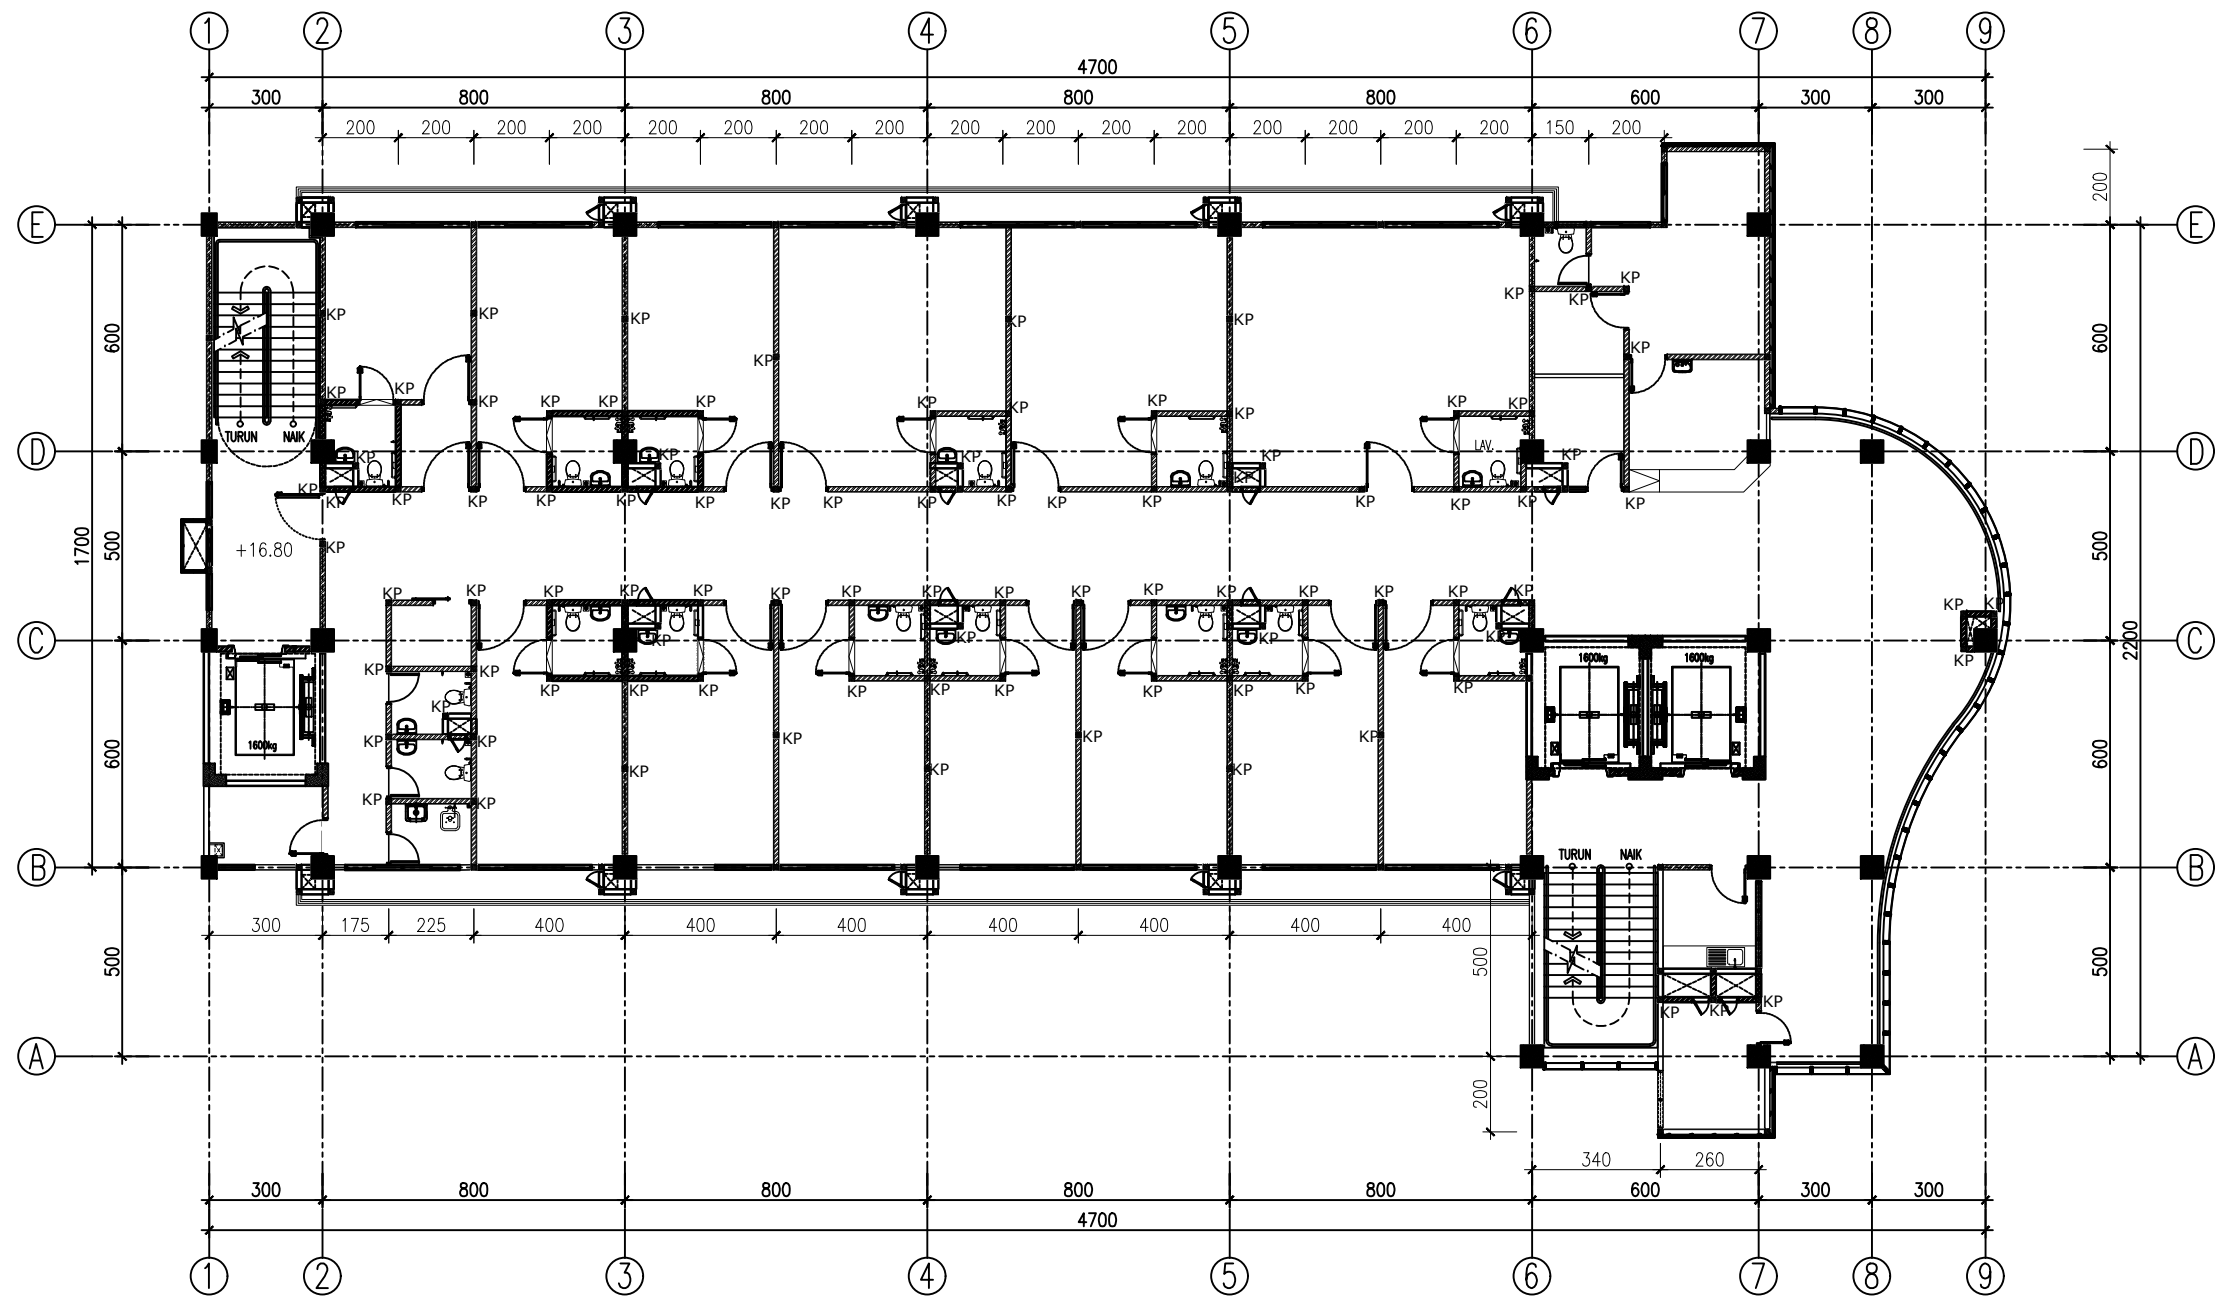

 **DENAH KOLOM PRAKTIS LANTAI 05**
SKALA 1:200

KETERANGAN

NO	NOTASI	KETERANGAN
1	KP	Kolom Praktis 100x100mm

REVISI

PEKERJAAN

PEMBANGUNAN TAHAP II GEDUNG
PAVILION VIP DAN VVIP RSUD KARDINAH

LOKASI

JL. AIP.KS. Tubun No.2, Kota Tegal

PEMBERI TUGAS



MENGETAHUI DAN MENSETUJUI

Direktur RSUD KARDINAH Tegal
Merangkap Pejabat Pembuat Komitmen

dr. Haryo Teguh, Sp.s, M.si, Med
NIP: 197 10518 200112 1 001
MANAJEMEN KONTRUKSI (MK)



Ir. Ahmad Handri Widiyanto, ST., MT.
Team Leader


KONTRAKTOR PELAKSANA



PT. MATRA KARYA



Prabadi Suryandaru, ST
Project Manager

JUDUL GAMBAR		SKALA
DENAH KOLOM PRAKTIS LT.5		1 : 200
NO. GAMBAR		DISIPLIN
04		
TAHUN	UK. KERTAS	JMLH GBR
2024	A3	06
ASBUILT DRAWING		

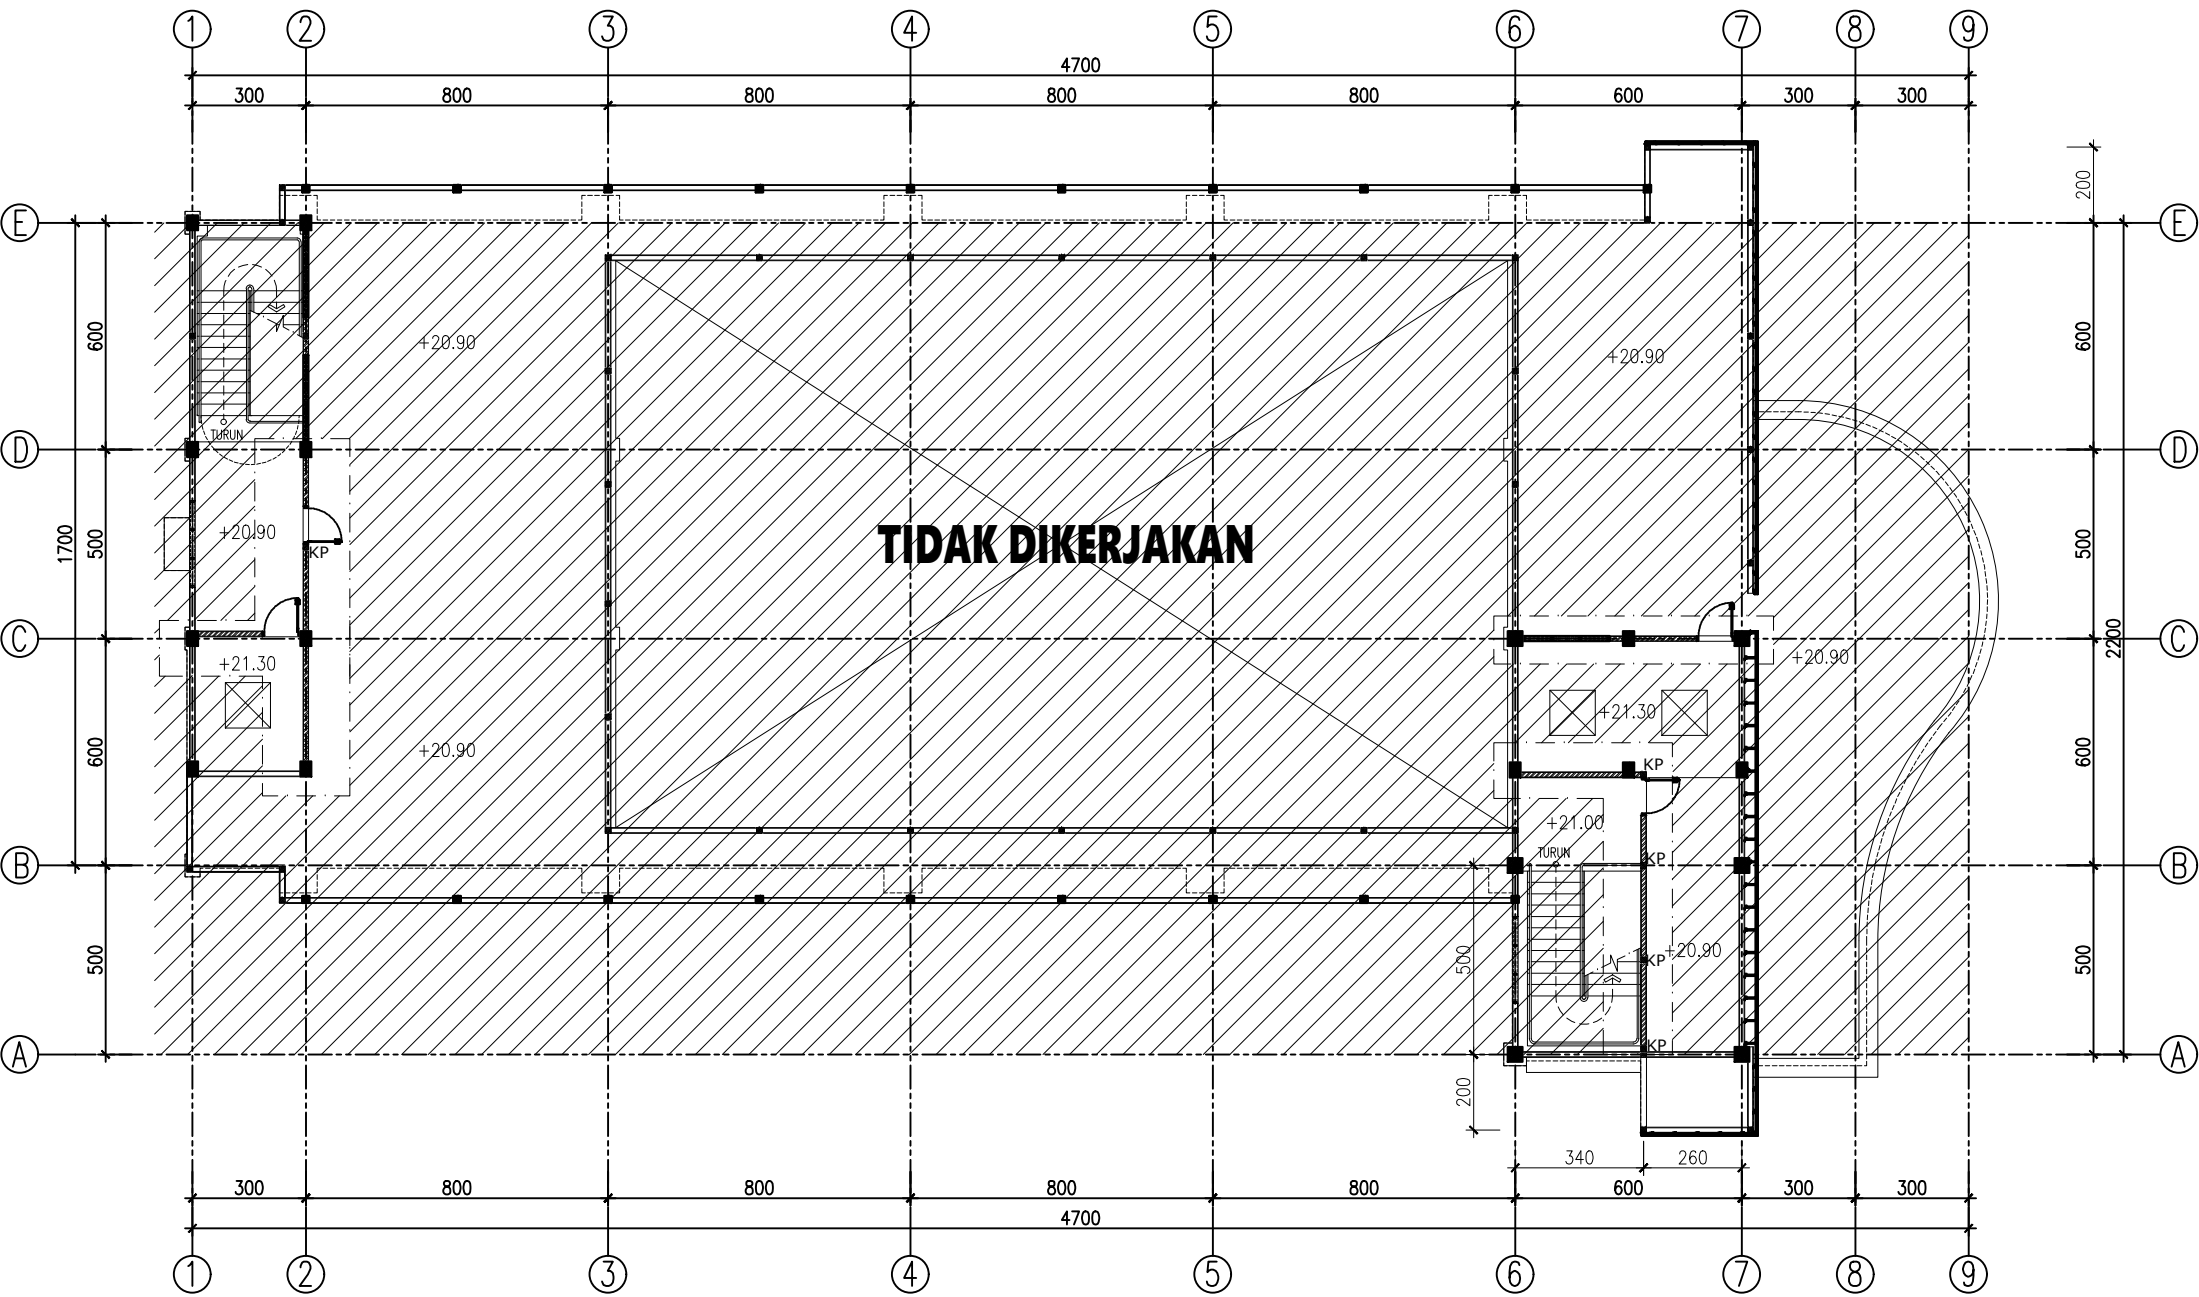


DENAH KOLOM PRAKTIS LANTAI ATAP
SKALA 1:200

KETERANGAN		
REVISI		
PEKERJAAN		
PEMBANGUNAN TAHAP II GEDUNG PAVILIUN VIP DAN VVIP RSUD KARDINAH		
LOKASI		
JL. AIP.KS. Tubun No.2, Kota Tegal		
PEMBERI TUGAS		
PEMERINTAH KOTA TEGAL RUMAH SAKIT UMUM DAERAH KARDINAH Jl. AIP. KS. Tubun No. 2 Kota Tegal Telp. (0283) 585377 / 584477 / 584677 / 541808, Faks (0283) 553131 Kode Pos 52124 Web: http://www.madlandah.sipatidul.go.id - Email: ...		
MENGETAHUI DAN MENSETUJUI		
Direktur RSUD KARDINAH Tegal Merangkap Pejabat Pembuat Komitmen		
dr. Haryo Teguh, Sp.s, M.si, Med NIP: 197 10518 200112 1 001 MANAJEMEN KONTRUKSI (MK)		
PT. SOLUSI UTAMA KONSULTAN PLANNING - ENGINEERING - MANAGEMENT PT. SOLUSI UTAMA KONSULTAN		
Ir. Ahmad Handri Widiyanto, ST., MT. Team Leader		
KONTRAKTOR PELAKSANA		
PT. MATRA KARYA General Contractor Akreditasi: II, Pelaksana Tugas Pelaksana Pengawasan Struktur - Sistem Terpadu Alamat: Jl. Pahlawan Tugu, Kelurahan Pahlawan, Kecamatan Pahlawan, Kota Tegal Telp. 0274-430714-430715 KAN LSBMK3-008-10N		
PT. MATRA KARYA		
Prabadi Suryandaru, ST Project Manager		
JUDUL GAMBAR	SKALA	
DENAH KOLOM PRAKTIS LT. ATAP	1 : 200	
NO. GAMBAR	DISIPLIN	
05		
TAHUN	UK. KERTAS	JMLH GBR
2024	A3	06
ASBUILT DRAWING		

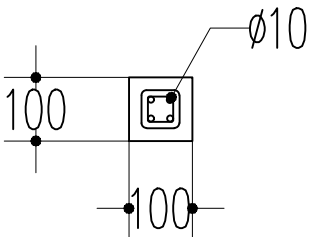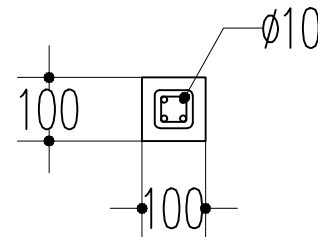KP	KP-100x100	
	Tumpuan	Lapangan
		
POTONGAN BALOK LATIU		
Jumlah Tulangan	4 Ø10	4 Ø10
Sengkang/Begel	Ø8 - 100	Ø8 - 150
Selimut beton	20 mm	20 mm
Mutu beton	1PC:3PS:5KR	


 **DETAIL KOLOM PRAKTIS**
SKALA 1:50

KETERANGAN		
REVISI		
PEKERJAAN		
PEMBANGUNAN TAHAP II GEDUNG PAVILIUN VIP DAN VVIP RSUD KARDINAH		
LOKASI		
JL. AIP.KS. Tubun No.2, Kota Tegal		
PEMBERI TUGAS		
 PEMERINTAH KOTA TEGAL RUMAH SAKIT UMUM DAERAH KARDINAH Jl. AIP. KS. Tubun No. 2 Kota Tegal Telp. (0283) 583377 / 584477 / 586777 / 541808, Fax (0283) 553131 Kode Pos 52124 Web: http://www.malindang.sipgkita.go.id - E-mail: ...		
MENGETAHUI DAN MENSETUJUI		
Direktur RSUD KARDINAH Tegal Merangkap Pejabat Pembuat Komitmen		
dr. Haryo Teguh, Sp.s, M.si, Med NIP: 197 10518 200112 1 001 MANAJEMEN KONTRUKSI (MK)		
 PT. SOLUSI UTAMA KONSULTAN PLANNING - ENGINEERING - MANAGEMENT PT. SOLUSI UTAMA KONSULTAN		
Ir. Ahmad Handri Widiyanto, ST., MT. Team Leader		
KONTRAKTOR PELAKSANA		
 PT. MATRA KARYA General Contractor Alamat : Jl. Pajagan Temon Pajagan Sragen Sragen - Sragen - Sragen Email: matrakarya@matrakarya.com, Bk: matrakarya... Telp: 0274 - 430734 - 420735  PT. KAN SISMANKS-006-IDN PT. MATRA KARYA		
Prabadi Suryandaru, ST Project Manager		
JUDUL GAMBAR		SKALA
DETAIL KOLOM		1 : 50
NO. GAMBAR		DISIPLIN
06		
TAHUN	UK. KERTAS	JMLH GBR
2024	A3	06
ASBUILT DRAWING		

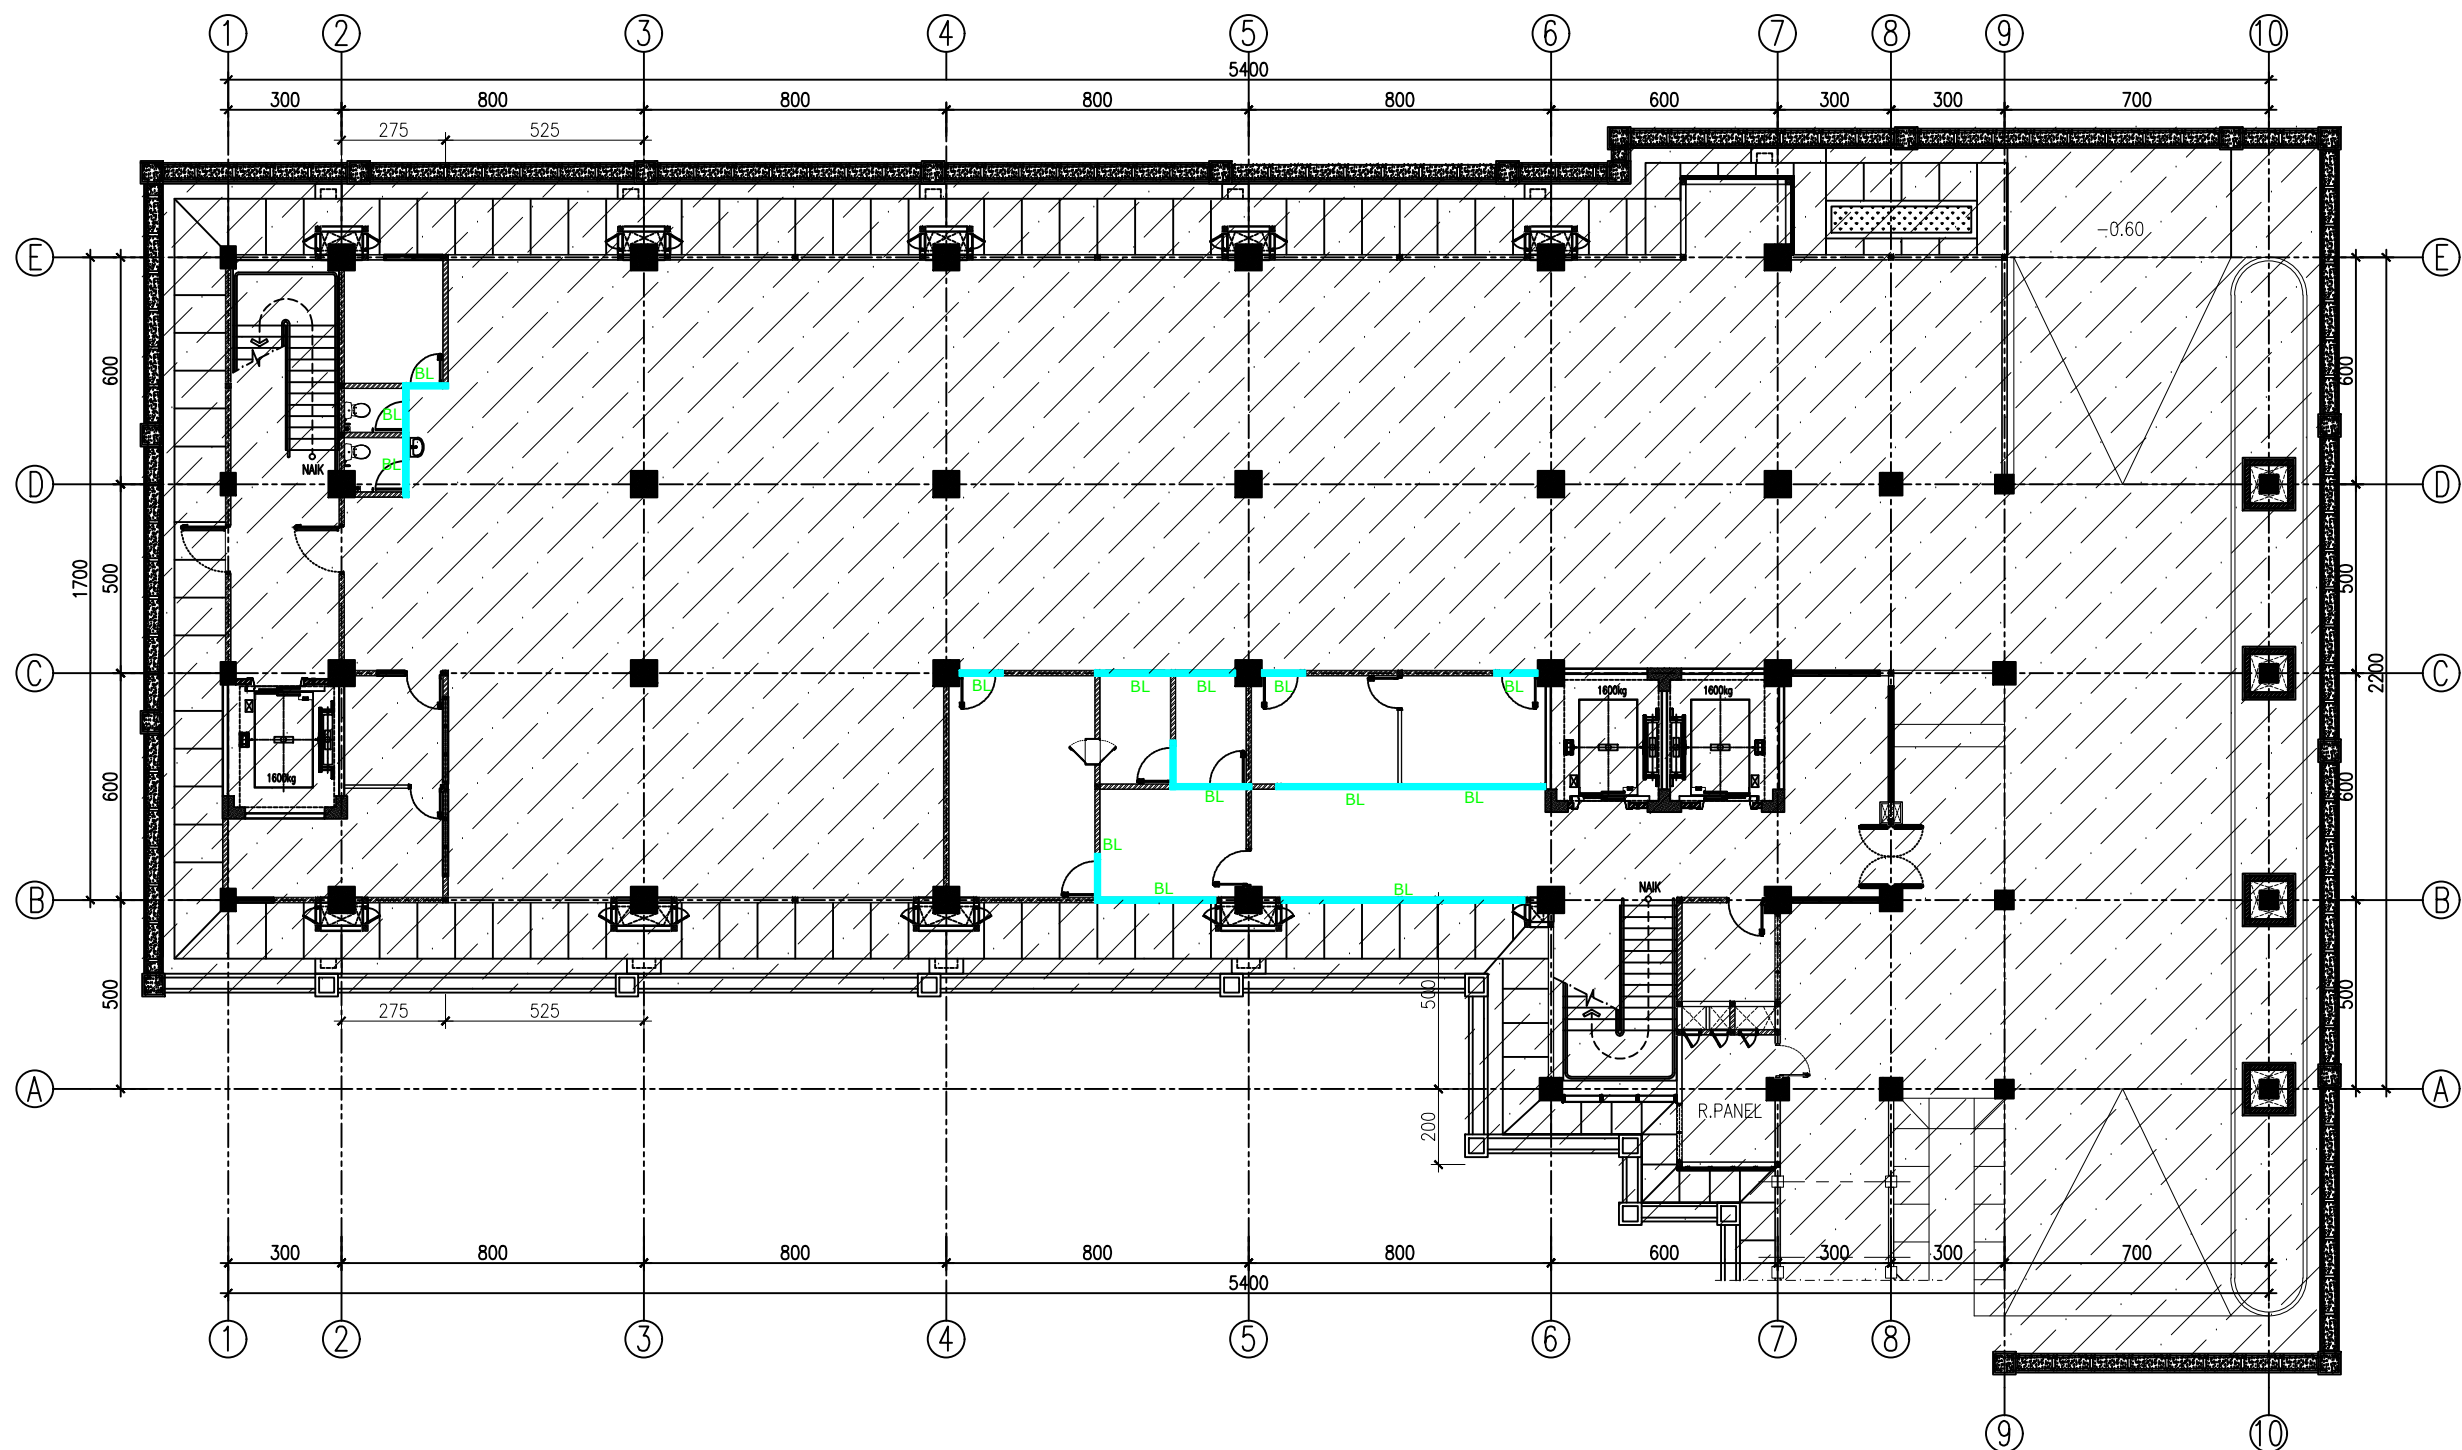

DENAH BALOK LATEI LANTAI 01
SKALA 1:200

KETERANGAN		
NO	NOTASI	KETERANGAN
1	KP	Kolom Praktis 100x100mm
REVISI		
PEKERJAAN		
PEMBANGUNAN TAHAP II GEDUNG PAVILION VIP DAN VVIP RSUD KARDINAH		
LOKASI		
JL. AIP.KS. Tubun No.2, Kota Tegal		
PEMBERI TUGAS		
 PEMERINTAH KOTA TEGAL RUMAH SAKIT UMUM DAERAH KARDINAH Jl. AIP. KS. Tubun No. 2 Kota Tegal Telp. (0283) 583377 / 584477 / 584677 / 544958, Fax (0283) 553131 Kode Pos 512124 Web: http://www.madlandah.sipil.go.id - Email:		
MENGETAHUI DAN MENSETUJUI		
Direktur RSUD KARDINAH Tegal Merangkap Pejabat Pembuat Komitmen		
dr. Haryo Teguh, Sp.s, M.si, Med NIP: 197 10518 200112 1 001 MANAJEMEN KONTRUKSI (MK)		
 PT. SOLUSI UTAMA KONSULTAN PLANNING - ENGINEERING - MANAGEMENT PT. SOLUSI UTAMA KONSULTAN		
Ir. Ahmad Handri Widiyanto, ST., MT. Team Leader		
KONTRAKTOR PELAKSANA		
 PT. MATRA KARYA General Contractor Alamat : Jl. Palagan Temon Palagan Ringkang Sribulan - Sironen Tegal Email: matrakarya@matrakarya.com, Bk: matrakarya@matrakarya.com Telp: 0274-430714 / 420755  LSBMK3-008-IDN		
PT. MATRA KARYA		
Prabadi Suryandaru, ST Project Manager		
JUDUL GAMBAR		SKALA
DENAH BALOK LATEI LT.1		1 : 200
NO. GAMBAR		DISIPLIN
01		
TAHUN	UK. KERTAS	JMLH GBR
2024	A3	07
ASBUILT DRAWING		

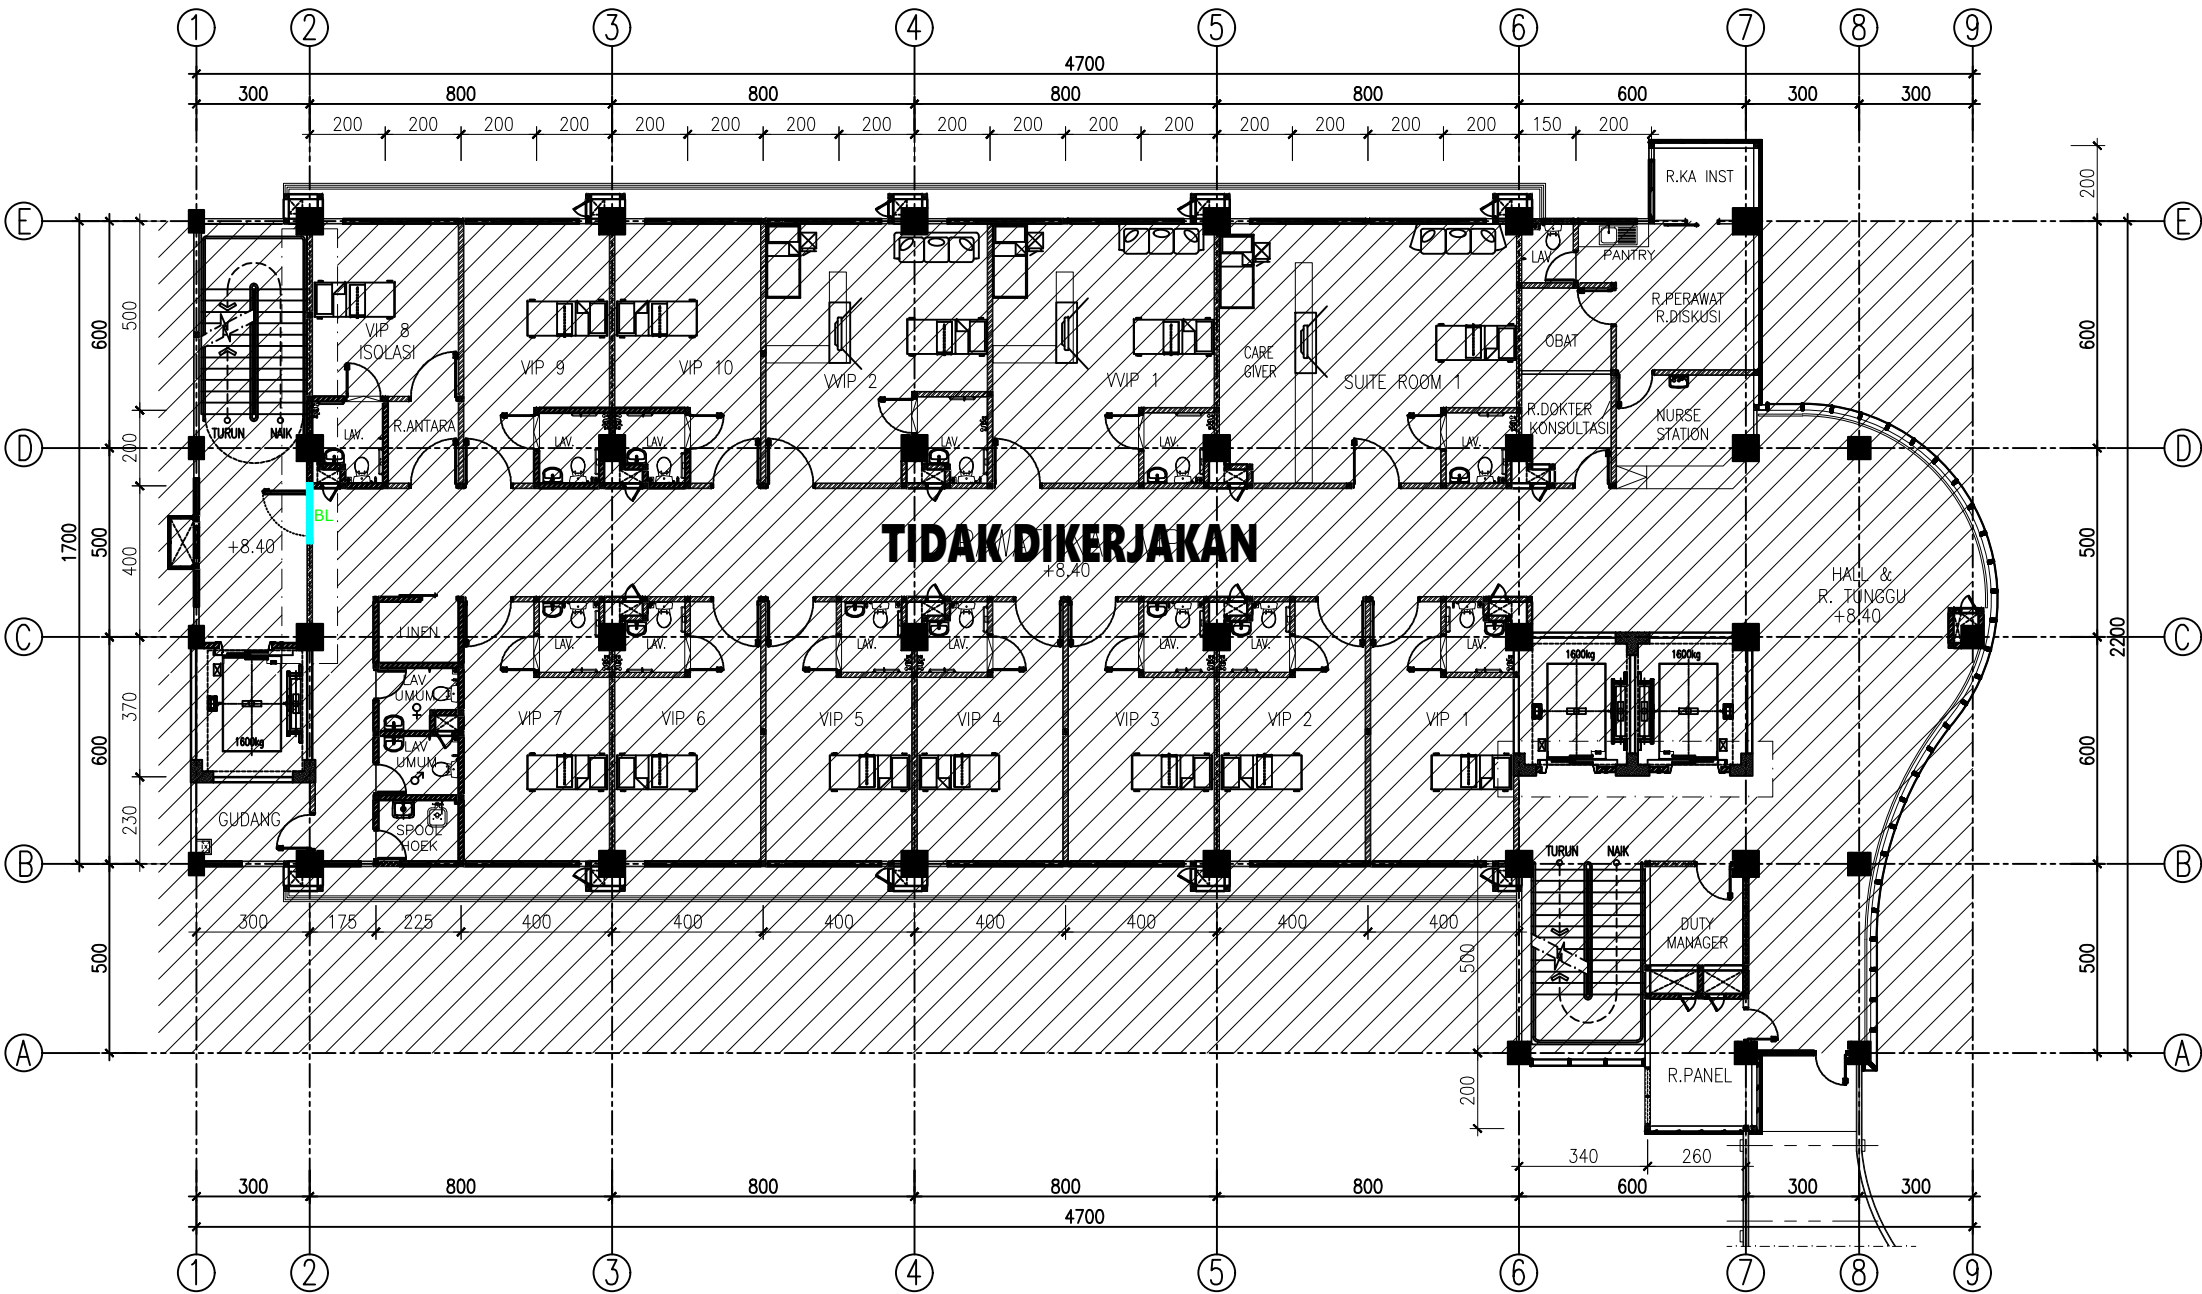

DENAH BALOK LATEI LANTAI 03
SKALA 1:200

KETERANGAN

NO	NOTASI	KETERANGAN
1	KP	Kolom Praktis 100x100mm

REVISI

PEKERJAAN

**PEMBANGUNAN TAHAP II GEDUNG
PAVILION VIP DAN VVIP RSUD KARDINAH**

LOKASI

JL. AIP.KS. Tubun No.2, Kota Tegal

PEMBERI TUGAS

PEMERINTAH KOTA TEGAL
RUMAH SAKIT UMUM DAERAH KARDINAH
Jl. AIP. KS. Tubun No. 2 Kota Tegal
Telp. (0283) 583377 / 584477 / 584677 / 544958, Fax (0283) 553131 Kode Pos 81214
Web: <http://www.mahandriah.sipatidat.com> - Email:

MENGETAHUI DAN MENSETUJUI

Direktur RSUD KARDINAH Tegal
Merangkap Pejabat Pembuat Komitmen

dr. Haryo Teguh, Sp.s, M.si, Med
NIP: 197 10518 200112 1 001
MANAJEMEN KONTRUKSI (MK)

PT. SOLUSI UTAMA KONSULTAN
PLANNING - ENGINEERING - MANAGEMENT
PT. SOLUSI UTAMA KONSULTAN

Ir. Ahmad Handri Widiyanto, ST., MT.
Team Leader

KONTRAKTOR PELAKSANA

PT. MATRA KARYA
General Contractor
Alamat: Jl. Palagan Tumen Palagan Ringkang Sukaning - Sukaning - Tegal
Email: matrakarya@matrakarya.com, Bk: matrakarya@matrakarya.com
Telp: 0274-420714 / 420715

PT. MATRA KARYA

Prabadi Suryandaru, ST
Project Manager

JUDUL GAMBAR

SKALA

DENAH BALOK LATEI LT.3

1 : 200

NO. GAMBAR

DISIPLIN

02

TAHUN

UK. KERTAS


JMLH GBR

2024

A3

07

ASBUILT DRAWING

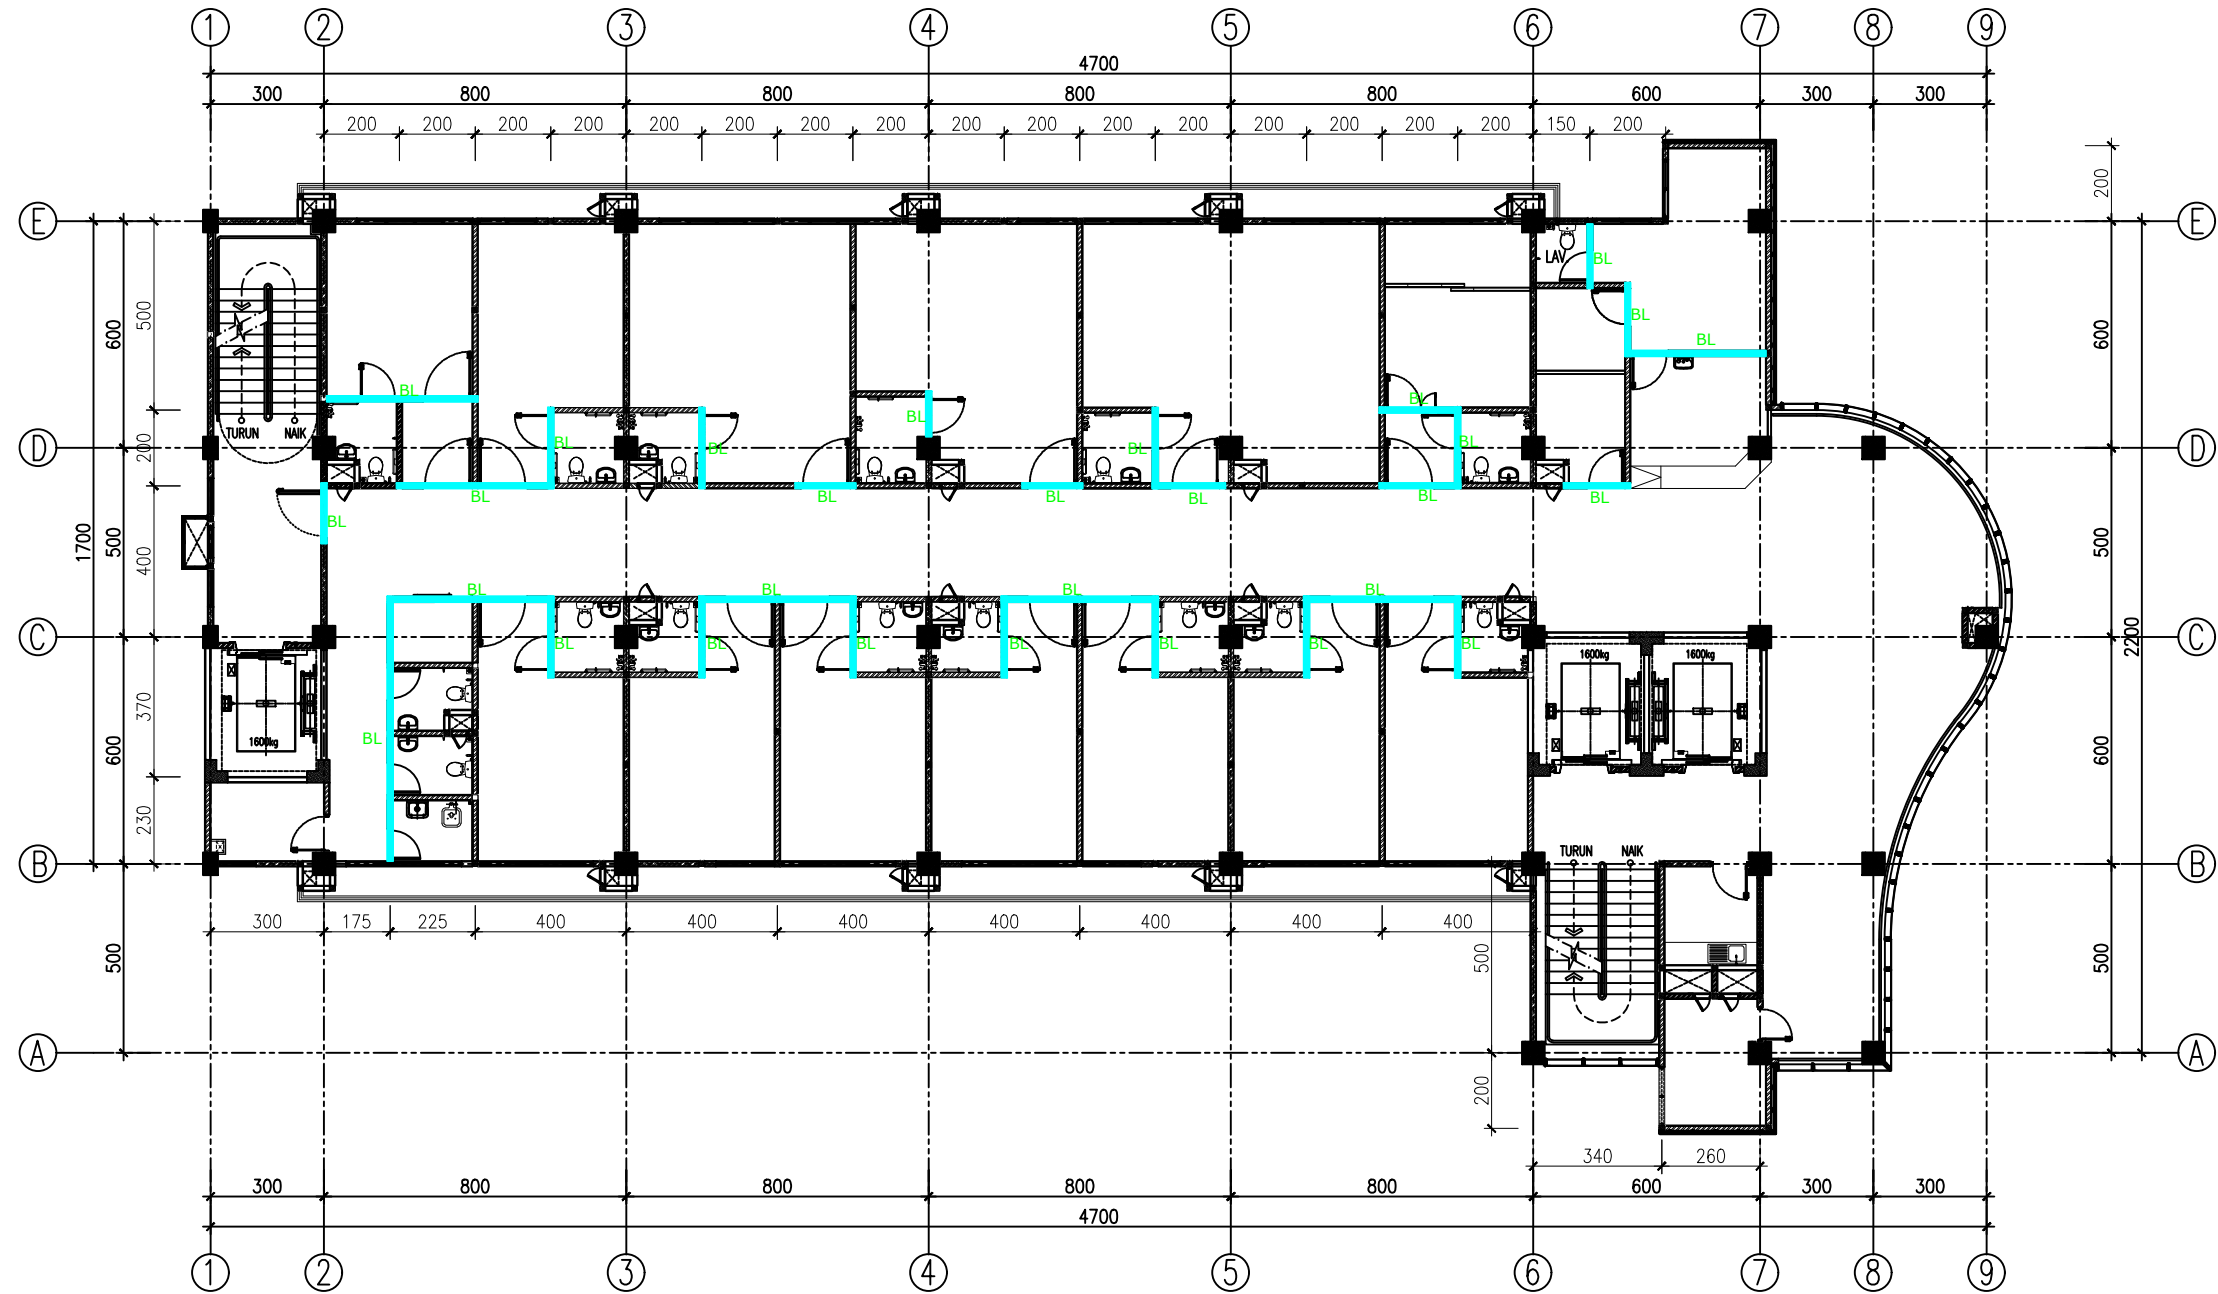

DENAH BALOK LATEI LANTAI 04
SKALA 1:200

KETERANGAN

NO	NOTASI	KETERANGAN
1	BL	Balok latiu 100x100mm

REVISI

PEKERJAAN

PEMBANGUNAN TAHAP II GEDUNG
PAVILION VIP DAN VVIP RSUD KARDINAH

LOKASI

JL. AIP.KS. Tubun No.2, Kota Tegal

PEMBERI TUGAS



MENGETAHUI DAN MENSETUJUI

Direktur RSUD KARDINAH Tegal
Merangkap Pejabat Pembuat Komitmen

dr. Haryo Teguh, Sp.s, M.si, Med
NIP: 197 10518 200112 1 001
MANAJEMEN KONTRUKSI (MK)



PT. SOLUSI UTAMA KONSULTAN

Ir. Ahmad Handri Widiyanto, ST., MT.
Team Leader


KONTRAKTOR PELAKSANA



PT. MATRA KARYA

Prabadi Suryandaru, ST
Project Manager

JUDUL GAMBAR		SKALA
DENAH BALOK LATEI LT.4		1 : 200
NO. GAMBAR		DISIPLIN
03		
TAHUN	UK. KERTAS	JMLH GBR
2024	A3	07
ASBUILT DRAWING		

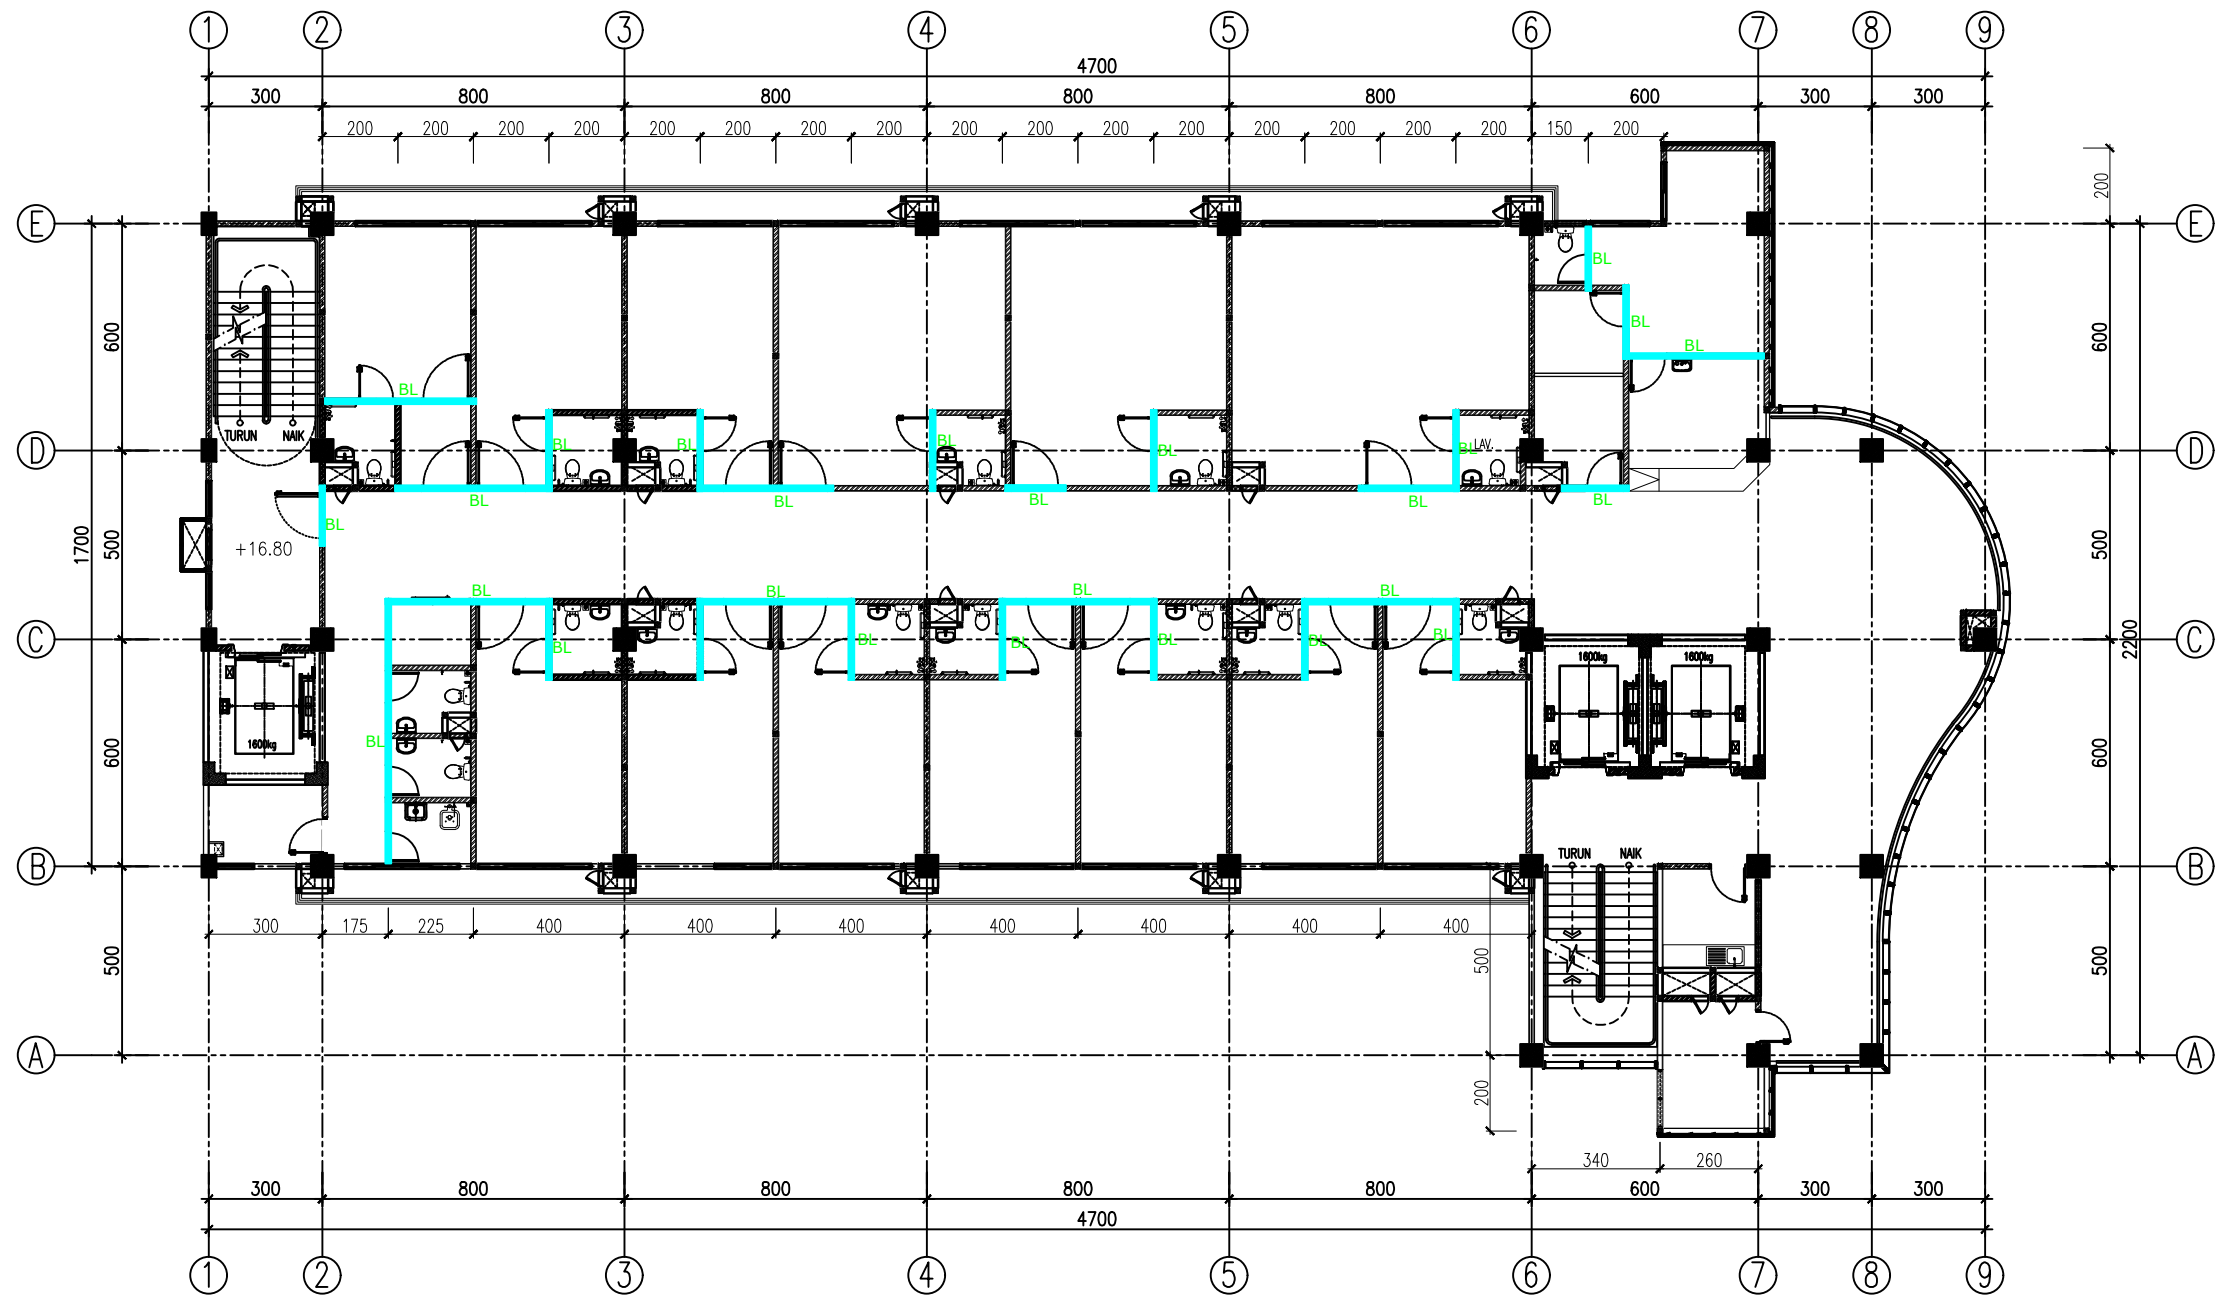

 **DENAH BALOK LATEI LANTAI 05**
SKALA 1:200

KETERANGAN

NO	NOTASI	KETERANGAN
1	BL	Balok Latiu 100x100mm

REVISI

PEKERJAAN

PEMBANGUNAN TAHAP II GEDUNG
PAVILIUN VIP DAN VVIP RSUD KARDINAH

LOKASI

JL. AIP.KS. Tubun No.2, Kota Tegal

PEMBERI TUGAS



MENGETAHUI DAN MENSETUJUI

Direktur RSUD KARDINAH Tegal
Merangkap Pejabat Pembuat Komitmen

dr. Haryo Teguh, Sp.s, M.si, Med
NIP: 197 10518 200112 1 001
MANAJEMEN KONTRUKSI (MK)



Ir. Ahmad Handri Widiyanto, ST., MT.
Team Leader



KONTRAKTOR PELAKSANA



PT. MATRA KARYA

Prabadi Suryandaru, ST
Project Manager



JUDUL GAMBAR		SKALA
DENAH BALOK LATEI LT.5		1 : 200
NO. GAMBAR		DISIPLIN
04		
TAHUN	UK. KERTAS	JMLH GBR
2024	A3	07
ASBUILT DRAWING		

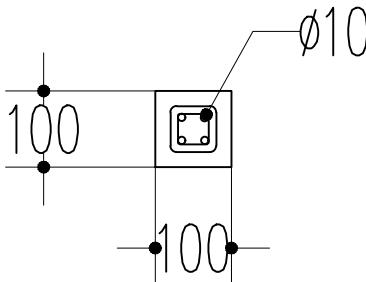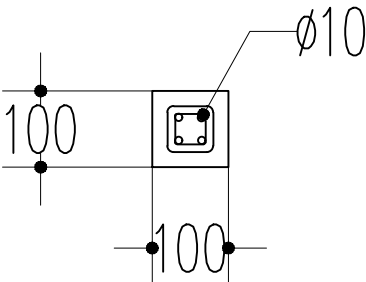BL	BL-100x100	
	Tumpuan	Lapangan
		
POTONGAN BALOK LATIU		
Jumlah Tulangan	4 ϕ 10	4 ϕ 10
Sengkang/Begel	ϕ 8 - 100	ϕ 8 - 150
Selimut beton	20 mm	20 mm
Mutu beton	1PC:3PS:5KR	

KETERANGAN		
REVISI		
PEKERJAAN		
PEMBANGUNAN TAHAP II GEDUNG PAVILIUN VIP DAN VVIP RSUD KARDINAH		
LOKASI		
JL. AIP.KS. Tubun No.2, Kota Tegal		
PEMBERI TUGAS		
 PEMERINTAH KOTA TEGAL RUMAH SAKIT UMUM DAERAH KARDINAH Jl. AIP. KS. Tubun No. 2 Kota Tegal Telp. (0283) 585377 / 584477 / 584677 / 541808, Fax (0283) 553131 Kode Pos 81214 Web: http://www.makardinas.kopri.go.id - E-mail: rsudmakardinas@gmail.com		
MENGETAHUI DAN MENSETUJUI		
Direktur RSUD KARDINAH Tegal Merangkap Pejabat Pembuat Komitmen		
dr. Haryo Teguh, Sp.s, M.si, Med NIP: 197 10518 200112 1 001 MANAJEMEN KONTRUKSI (MK)		
 PT. SOLUSI UTAMA KONSULTAN PLANNING - ENGINEERING - MANAGEMENT PT. SOLUSI UTAMA KONSULTAN		
Ir. Ahmad Handri Widiyanto, ST., MT. Team Leader		
KONTRAKTOR PELAKSANA		
 PT. MATRA KARYA General Contractor Alamat : Jl. Palagan Temon Palagan Ringkang Sebelah - Siman - Yogyakarta Email: matrakarya@matrakarya.com, Bk: matrakarya@gmail.com Telp: 0274-430714 / 420735  PT. MATRA KARYA		
Prabadi Suryandaru, ST Project Manager		
JUDUL GAMBAR		SKALA
DETAIL BALOK LATEI		1 : 50
NO. GAMBAR		DISIPLIN
05		
TAHUN	UK. KERTAS	JMLH GBR
2024	A3	07
ASBUILT DRAWING		




PROJECT DRAWING	

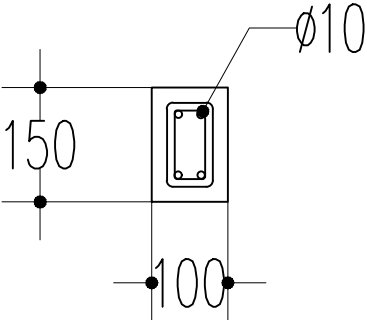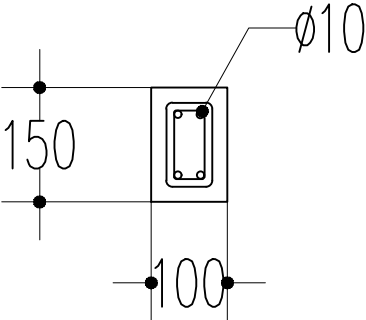RB	RB-100x150	
	Tumpuan	Lapangan
		
POTONGAN RINGBALK		
Jumlah Tulangan	4 ø10	4 ø10
Sengkang/Begel	ø8 – 100	ø8 – 150
Selimut beton	20 mm	20 mm
Mutu beton	1PC: 3PS: 5KR	

 **DETAIL RINGBALK**
SKALA 1:50

KETERANGAN		
REVISI		
PEKERJAAN		
PEMBANGUNAN TAHAP II GEDUNG PAVILIUN VIP DAN VVIP RSUD KARDINAH		
LOKASI		
JL. AIP.KS. Tubun No.2, Kota Tegal		
PEMBERI TUGAS		
 PEMERINTAH KOTA TEGAL RUMAH SAKIT UMUM DAERAH KARDINAH Jl. AIP. KS. Tubun No. 2 Kota Tegal Telp. (0283) 585377 / 584477 / 584677 / 541808, Faks (0283) 553131 Kode Pos 81124 Web: http://www.mahandiah.sipgkrdk.go.id – E-mail: ...		
MENGETAHUI DAN MENSETUJUI		
Direktur RSUD KARDINAH Tegal Merangkap Pejabat Pembuat Komitmen		
dr. Haryo Teguh, Sp.s, M.si, Med NIP: 197 10518 200112 1 001 MANAJEMEN KONTRUKSI (MK)		
 PT. SOLUSI UTAMA KONSULTAN PLANNING - ENGINEERING - MANAGEMENT PT. SOLUSI UTAMA KONSULTAN		
Ir. Ahmad Handri Widiyanto, ST., MT. Team Leader		
KONTRAKTOR PELAKSANA		
Prabadi Suryandaru, ST Project Manager		
JUDUL GAMBAR		SKALA
DETAIL RINGBALK		1 : 50
NO. GAMBAR		DISIPLIN
07		
TAHUN	UK. KERTAS	JMLH GBR
2024	A3	07
ASBUILT DRAWING		

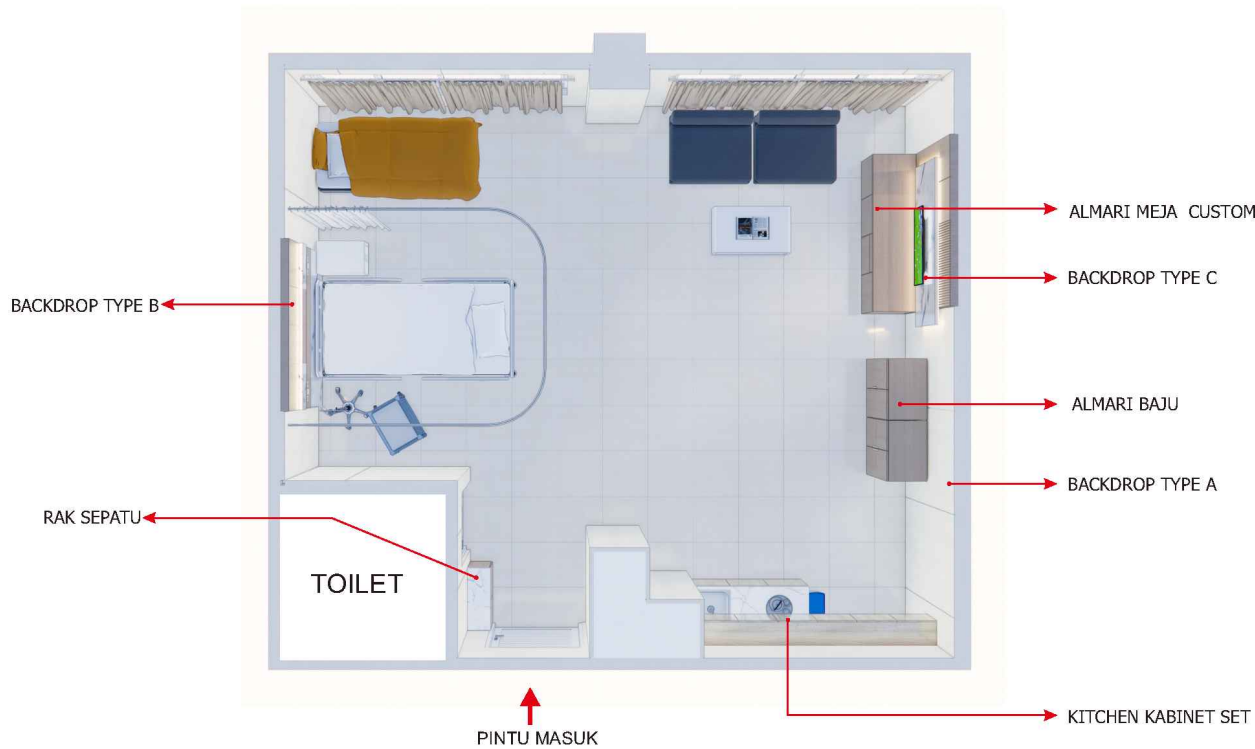

TOP VIEW (SUITE ROOM) LANTAI 04
NTS



SUITE ROOM VIEW 1
NTS




SUITE ROOM VIEW 2
NTS



SUITE ROOM VIEW 3
NTS

KETERANGAN		
REVISI		
PEKERJAAN		
PEMBANGUNAN TAHAP II GEDUNG PAVILIUN VIP DAN VVIP RSUD KARDINAH		
LOKASI		
JL. AIP.KS. Tubun No.2, Kota Tegal		
PEMBERI TUGAS		
PEMERINTAH KOTA TEGAL RUMAH SAKIT UMUM DAERAH KARDINAH Jl. AIP. KS. Tubun No. 2 Kota Tegal Telp. (0283) 583377 / 584477 / 586777 / 541808, Fax (0283) 551311 Kode Pos 51124 Web: http://www.madani.kota-tegal.go.id - E-mail: ...		
MENGETAHUI DAN MENSETUJUI		
Direktur RSUD KARDINAH Tegal Merangkap Pejabat Pembuat Komitmen		
dr. Haryo Teguh, Sp.s, M.si, Med NIP: 197 10518 200112 1 001 MANAJEMEN KONTRUKSI (MK)		
PT. SOLUSI UTAMA KONSULTAN PLANNING - ENGINEERING - MANAGEMENT PT. SOLUSI UTAMA KONSULTAN		
Ir. Ahmad Handri Widiyanto, ST., MT. Team Leader		
KONTRAKTOR PELAKSANA		
PT. MATRA KARYA		
Prabadi Suryandaru, ST Project Manager		
JUDUL GAMBAR		SKALA
TOP VIEW (SUITE ROOM) SUITE ROOM VIEW 1 SUITE ROOM VIEW 2 SUITE ROOM VIEW 3		NTS
NO. GAMBAR		DISIPLIN
01		
TAHUN	UK. KERTAS	JMLH GBR
2024	A3	14
ASBUILT DRAWING		

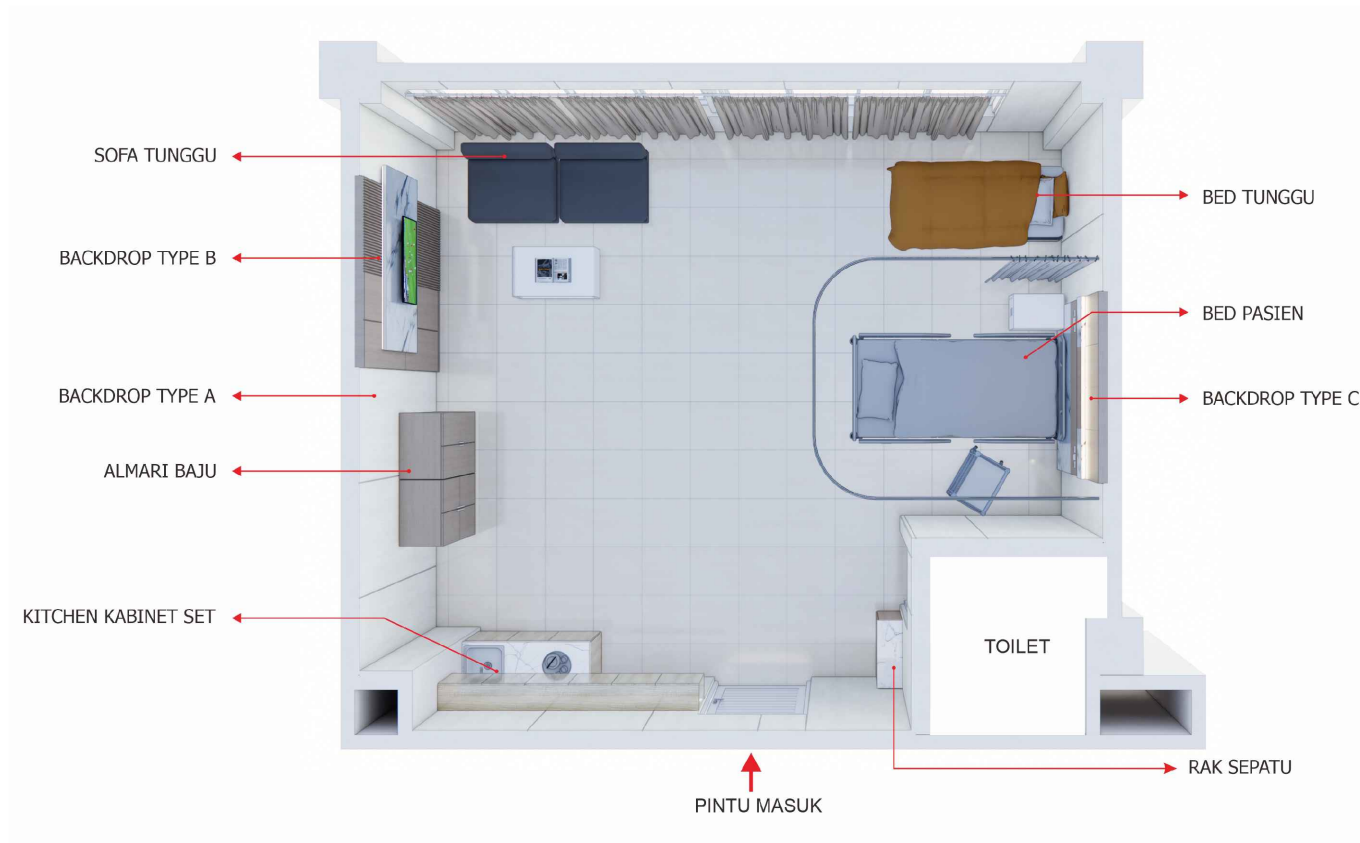

TOP VIEW (SUITE ROOM) LANTAI 05
NTS



SUITE ROOM VIEW 1
NTS






SUITE ROOM VIEW 2
NTS



SUITE ROOM VIEW 3
NTS





KETERANGAN		
REVISI		
PEKERJAAN		
PEMBANGUNAN TAHAP II GEDUNG PAVILIUN VIP DAN VVIP RSUD KARDINAH		
LOKASI		
JL. AIP.KS. Tubun No.2, Kota Tegal		
PEMBERI TUGAS		
PEMERINTAH KOTA TEGAL RUMAH SAKIT UMUM DAERAH KARDINAH Jl. AIP. KS. Tubun No. 2 Kota Tegal Telp. (0283) 583377 / 584477 / 586777 / 541858, Fax (0283) 553131 Kode Pos 512124 Web: http://www.mahandiri.org/tegal E-mail: ...		
MENGETAHUI DAN MENSETUJUI		
Direktur RSUD KARDINAH Tegal Merangkap Pejabat Pembuat Komitmen		
dr. Haryo Teguh, Sp.s, M.si, Med NIP: 197 10518 200112 1 001 MANAJEMEN KONTRUKSI (MK)		
PT. SOLUSI UTAMA KONSULTAN PLANNING - ENGINEERING - MANAGEMENT PT. SOLUSI UTAMA KONSULTAN		
Ir. Ahmad Handri Widiyanto, ST., MT. Team Leader		
KONTRAKTOR PELAKSANA		
PT. MATRA KARYA General Contractor Alamat : Jl. Palagan Temon Palagan Ringlung Sukanjaya - Sragen Yogyakarta Email: matrakarya@matrakarya.com, Bk: matrakarya... Telp: 0274-430714-420735 KAN LSBMKS-006-IDN		
PT. MATRA KARYA		
Prabadi Suryandaru, ST Project Manager		
JUDUL GAMBAR		SKALA
TOP VIEW (SUITE ROOM) SUITE ROOM VIEW 1 SUITE ROOM VIEW 2 SUITE ROOM VIEW 3		NTS
NO. GAMBAR		DISIPLIN
02		
TAHUN	UK. KERTAS	JMLH GBR
2024	A3	14
ASBUILT DRAWING		

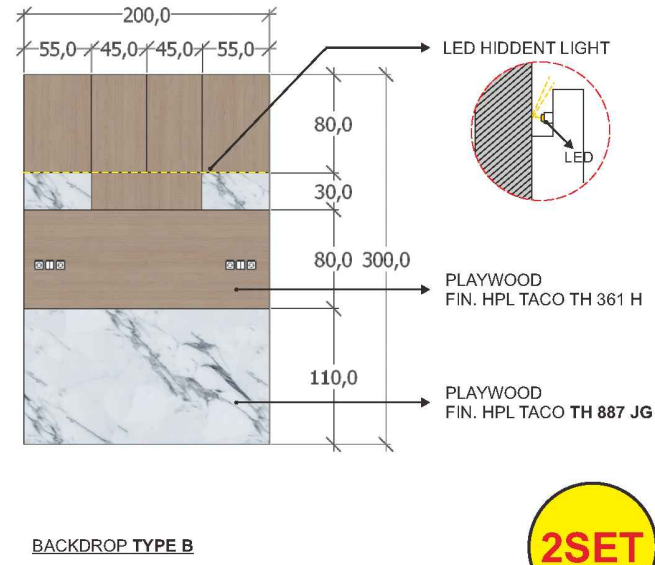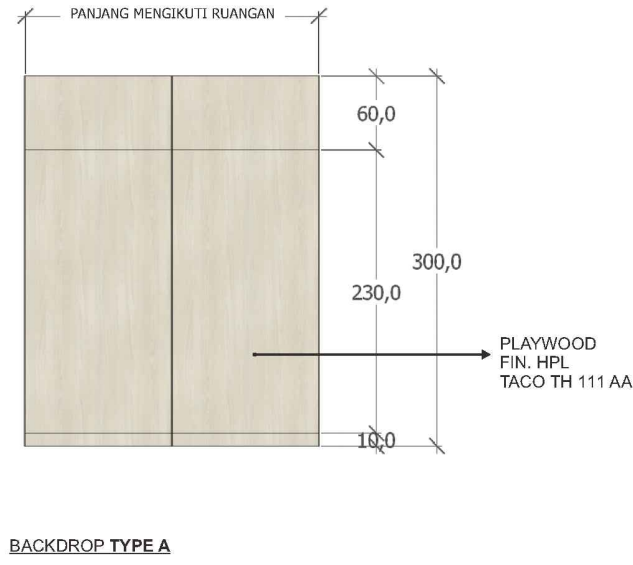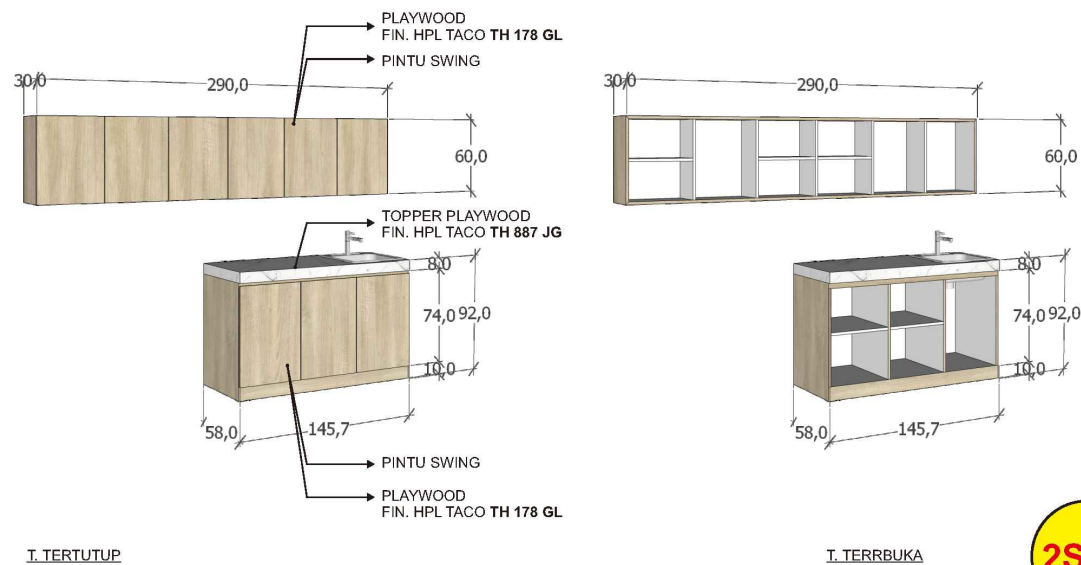


SUITE ROOM KITCHEN KABINET SET



SUITE ROOM BACKDROP 1 SISI

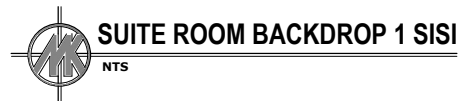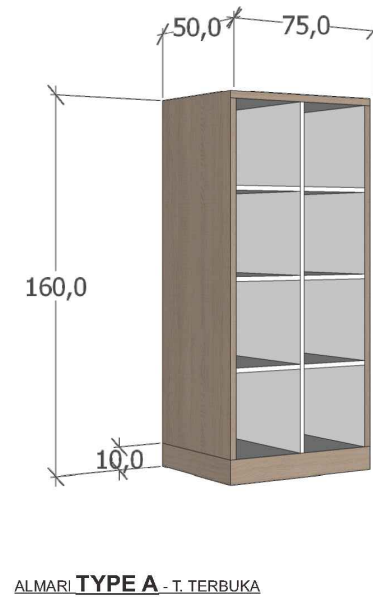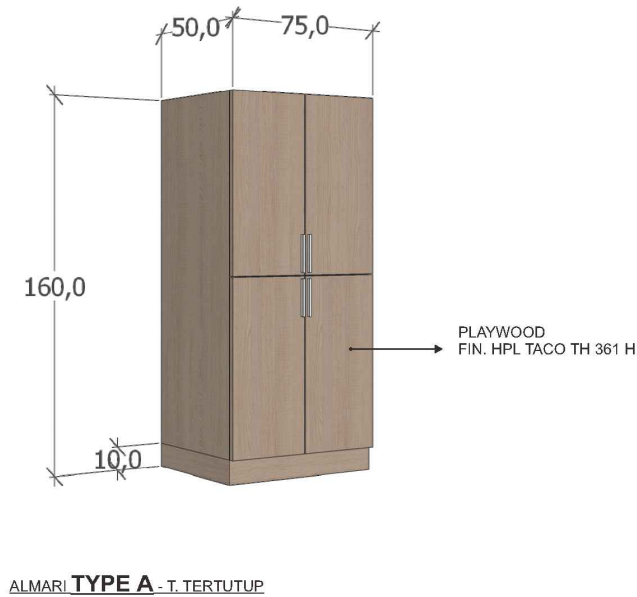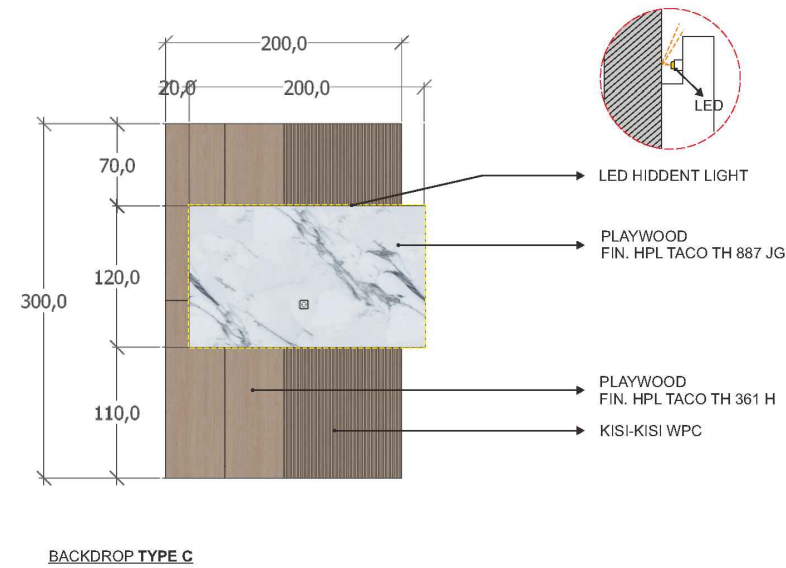

SUITE ROOM BACKDROP 1 SISI

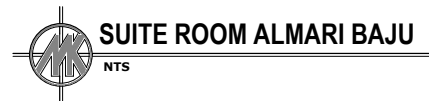

SUITE ROOM ALMARI BAJU

KETERANGAN

REVISI

PEKERJAAN

PEMBANGUNAN TAHAP II GEDUNG
PAVILIUN VIP DAN VVIP RSUD KARDINAH

LOKASI

JL. AIP.KS. Tubun No.2, Kota Tegal

PEMBERI TUGAS



MENGETAHUI DAN MENSETUJUI

Direktur RSUD KARDINAH Tegal
Merangkap Pejabat Pembuat Komitmen

dr. Haryo Teguh, Sp.s, M.si, Med
NIP: 197 10518 200112 1 001
MANAJEMEN KONTRUKSI (MK)



Ir. Ahmad Handri Widiyanto, ST., MT.
Team Leader

KONTRAKTOR PELAKSANA



PT. MATRA KARYA

Prabadi Suryandaru, ST
Project Manager

JUDUL GAMBAR

SKALA

KITCHEN KABINET SET
BACKDROP 1 SISI
ALMARI BAJU

NTS

NO. GAMBAR

DISIPLIN

03

TAHUN

UK. KERTAS


JMLH GBR

2024

A3

14

ASBUILT DRAWING

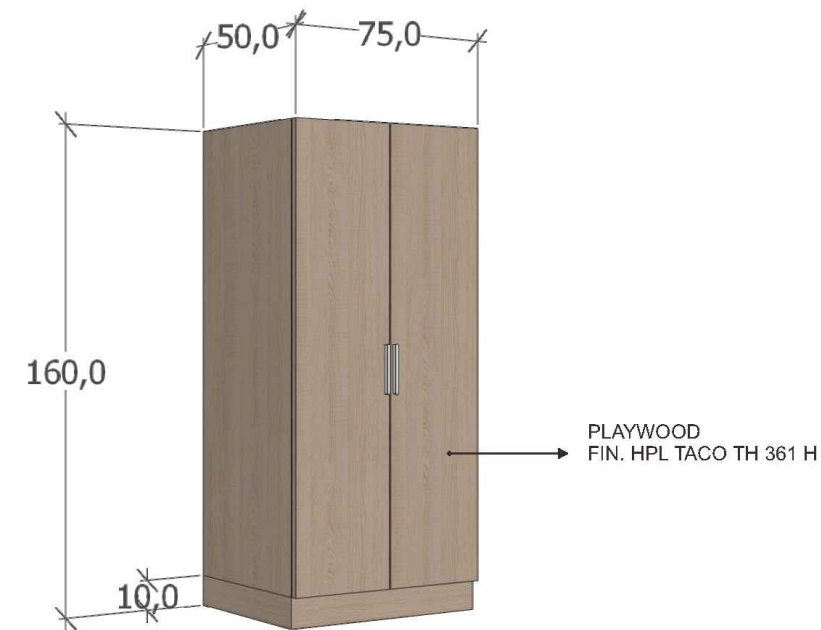


ALMARI **TYPE B** - T. TERTUTUP




ALMARI **TYPE B** - T. TERBUKA

2SET

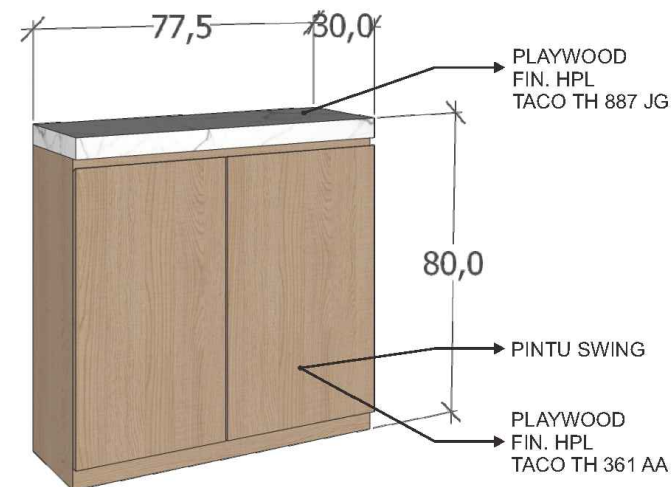

T. TERTUTUP

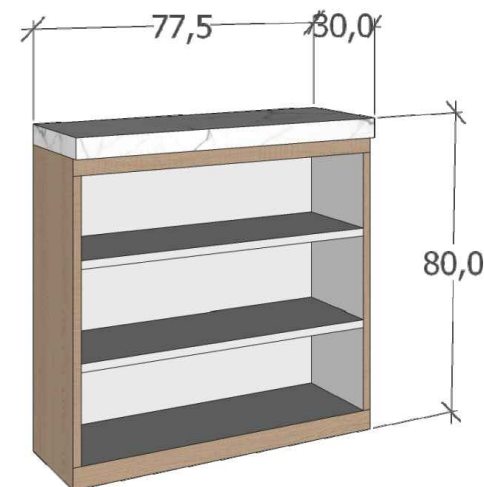


T. TERBUKA

2SET



KETERANGAN		
REVISI		
PEKERJAAN		
PEMBANGUNAN TAHAP II GEDUNG PAVILIUN VIP DAN VVIP RSUD KARDINAH		
LOKASI		
JL. AIP.KS. Tubun No.2, Kota Tegal		
PEMBERI TUGAS		
 PEMERINTAH KOTA TEGAL RUMAH SAKIT UMUM DAERAH KARDINAH Jl. AIP. KS. Tubun No. 2 Kota Tegal Telp. (0283) 583377 / 584477 / 584677 / 541808, Fax (0283) 553131 Kode Pos 52124 Web: http://www.malindarah.sipgkrdh.go.id - E-mail: ...		
MENGETAHUI DAN MENSETUJUI		
Direktur RSUD KARDINAH Tegal Merangkap Pejabat Pembuat Komitmen		
dr. Haryo Teguh, Sp.s, M.si, Med NIP: 197 10518 200112 1 001 MANAJEMEN KONTRUKSI (MK)		
 PT. SOLUSI UTAMA KONSULTAN PLANNING - ENGINEERING - MANAGEMENT PT. SOLUSI UTAMA KONSULTAN		
Ir. Ahmad Handri Widiyanto, ST., MT. Team Leader		
KONTRAKTOR PELAKSANA		
 PT. MATRA KARYA General Contractor Alamat : Jl. Palagan Temon Palagan Ringkang Sebelah - Siman - Yogyakarta Email: matrakarya@matrakarya.com, Bk: matrakarya@matrakarya.com Telp: 0274-430734-420735  PT. MATRA KARYA		
Prabadi Suryandaru, ST Project Manager		
JUDUL GAMBAR	SKALA	
SUITE ROOM ALMARI BAJU SUITE ROOM RAK ALAS KAKI	NTS	
NO. GAMBAR	DISIPLIN	
04		
TAHUN	UK. KERTAS	JMLH GBR
2024	A3	14
ASBUILT DRAWING		

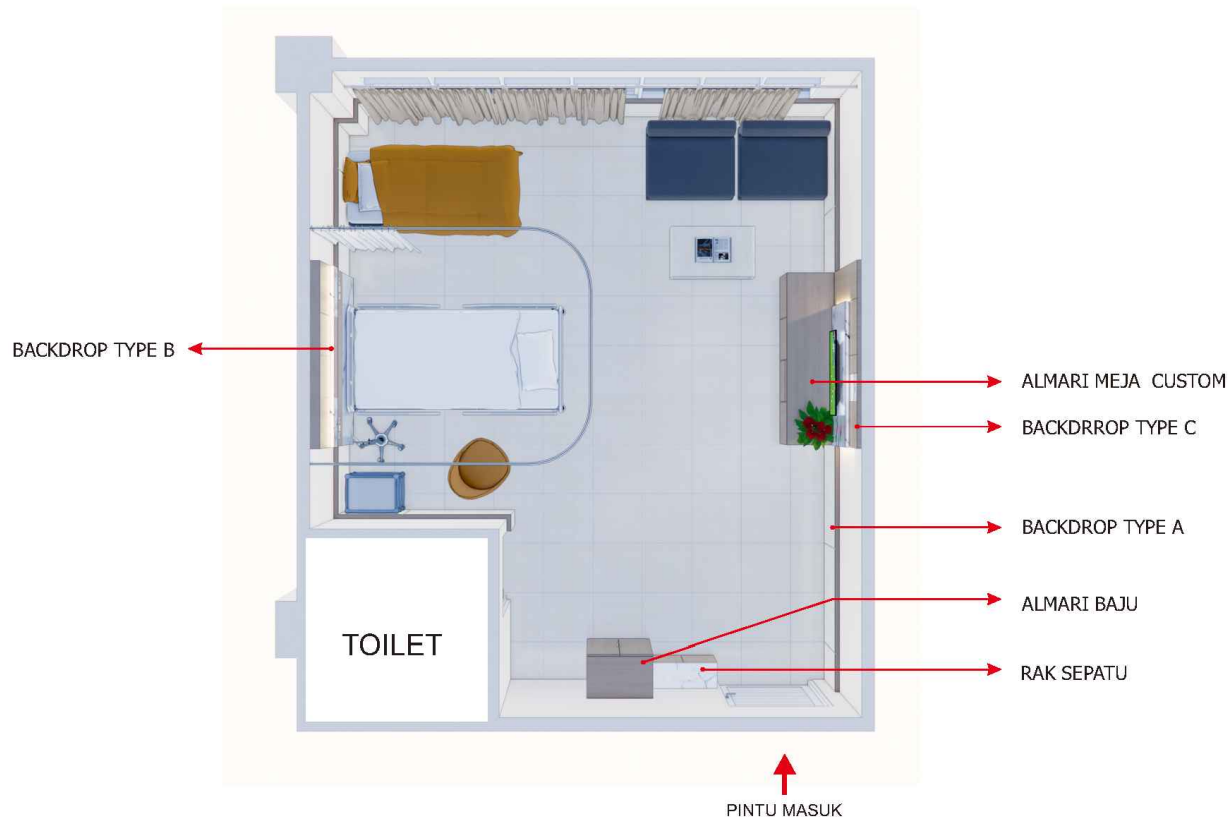

TOP VIEW (VVIP ROOM)
NTS



VVIP ROOM VIEW 1
NTS




VVIP ROOM VIEW 2
NTS



VVIP ROOM VIEW 3
NTS


KETERANGAN		
REVISI		
PEKERJAAN		
PEMBANGUNAN TAHAP II GEDUNG PAVILIUN VIP DAN VVIP RSUD KARDINAH		
LOKASI		
JL. AIP.KS. Tubun No.2, Kota Tegal		
PEMBERI TUGAS		
PEMERINTAH KOTA TEGAL RUMAH SAKIT UMUM DAERAH KARDINAH Jl. AIP. KS. Tubun No. 2 Kota Tegal Telp. (0283) 583377 / 584477 / 586777 / 541808, Fax (0283) 551311 Kode Pos 81124 Web: http://www.mahanduh.sipgkardina.go.id - Email: ...		
MENGETAHUI DAN MENSETUJUI		
Direktur RSUD KARDINAH Tegal Merangkap Pejabat Pembuat Komitmen		
dr. Haryo Teguh, Sp.s, M.si, Med NIP: 197 10518 200112 1 001 MANAJEMEN KONTRUKSI (MK)		
PT. SOLUSI UTAMA KONSULTAN PLANNING - ENGINEERING - MANAGEMENT		
Ir. Ahmad Handri Widiyanto, ST., MT. Team Leader		
KONTRAKTOR PELAKSANA		
PT. MATRA KARYA General Contractor Alamat : Jl. Palagan Temon Palagan Ringlung Srengaji - Srengaji Email: matrakarya@matrakarya.com, Bk: matrakarya... Telp: 0274-430734-4320735		
PT. MATRA KARYA		
Prabadi Suryandaru, ST Project Manager		
JUDUL GAMBAR		SKALA
TOP VIEW (VVIP ROOM) VVIP ROOM VIEW 1 VVIP ROOM VIEW 2 VVIP ROOM VIEW 3		NTS
NO. GAMBAR		DISIPLIN
05		
TAHUN	UK. KERTAS	JMLH GBR
2024	A3	14
ASBUILT DRAWING		

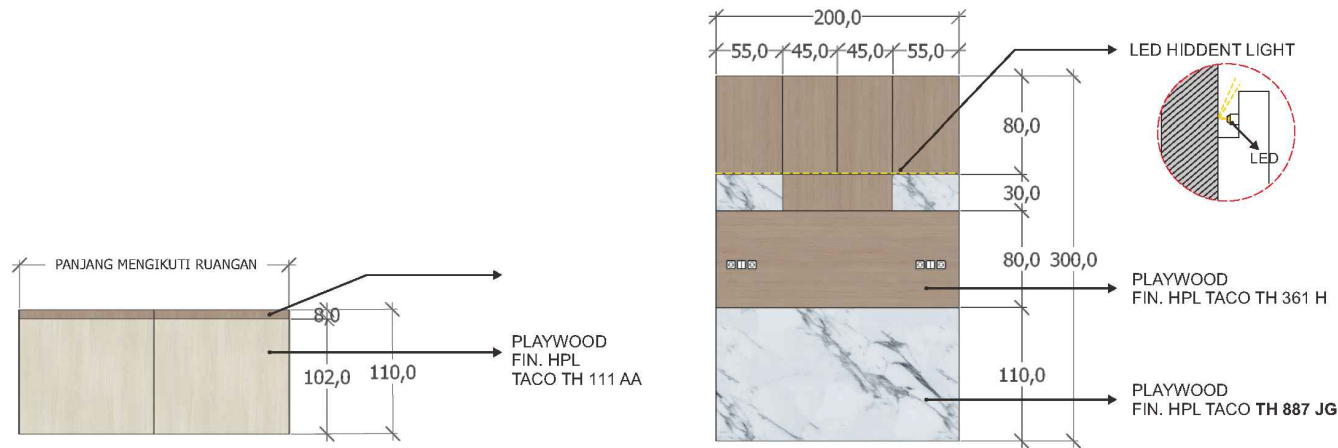


BACKDROP TYPE A

BACKDROP TYPE B

4SET

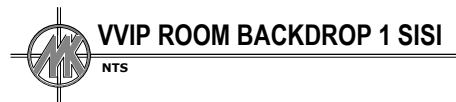


VVIP ROOM BACKDROP 1 SISI

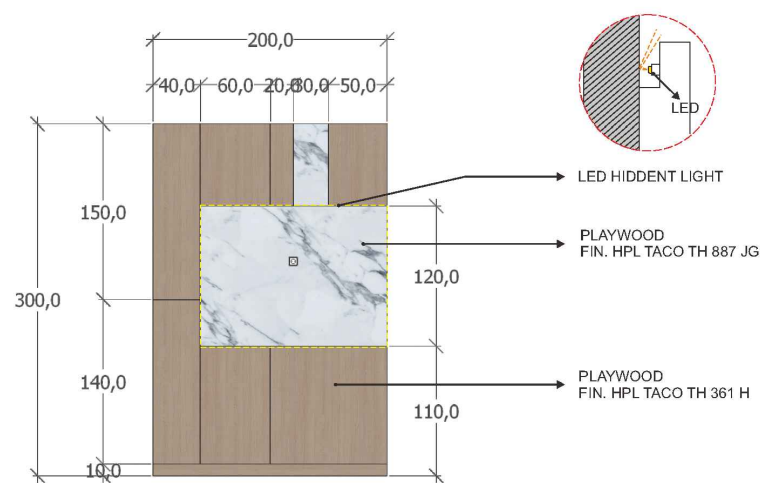


BACKDROP TYPE C


4SET

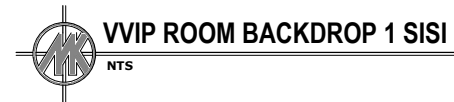

VVIP ROOM BACKDROP 1 SISI

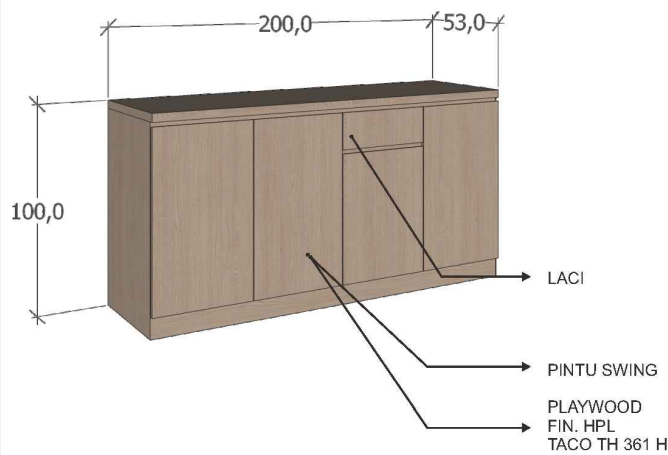

I. TERTUTUP

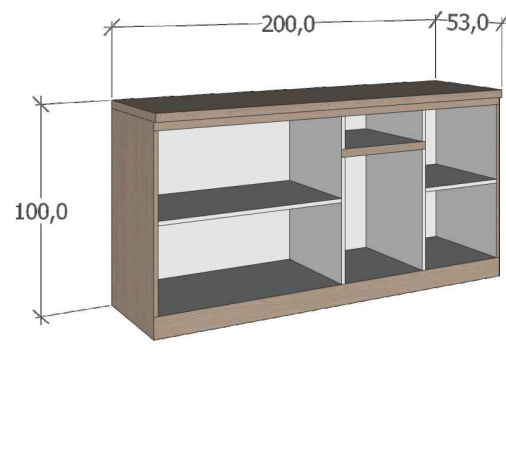


I. TERBUKA

4SET




VVIP ROOM ALMARI MEJA CUSTOM

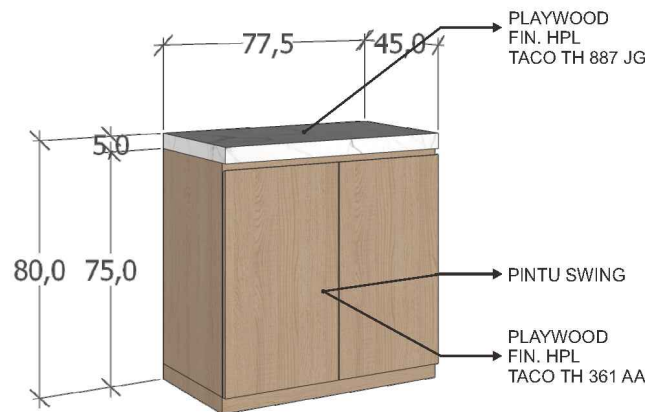

I. TERTUTUP



VVIP ROOM RAK ALAS KAKI

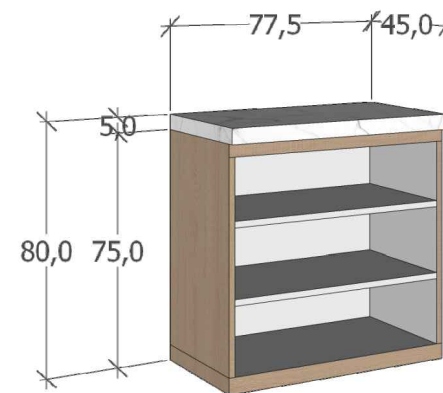

I. TERBUKA

4SET

KETERANGAN

REVISI

PEKERJAAN

PEMBANGUNAN TAHAP II GEDUNG
PAVILION VIP DAN VVIP RSUD KARDINAH

LOKASI

JL. AIP.KS. Tubun No.2, Kota Tegal

PEMBERI TUGAS



MENGETAHUI DAN MENSETUJUI

Direktur RSUD KARDINAH Tegal
Merangkap Pejabat Pembuat Komitmen

dr. Haryo Teguh, Sp.s, M.si, Med
NIP: 197 10518 200112 1 001

MANAJEMEN KONTRUKSI (MK)



PT. SOLUSI UTAMA KONSULTAN

Ir. Ahmad Handri Widiyanto, ST., MT.
Team Leader

KONTRAKTOR PELAKSANA



PT. MATRA KARYA

Prabadi Suryandaru, ST
Project Manager

JUDUL GAMBAR

SKALA

BACKDROP 1 SISI
ALMARI MEJA CUSTOM
RAK ALAS KAKI

NTS

NO. GAMBAR

DISIPLIN

06

TAHUN

UK. KERTAS


JMLH GBR

2024


A3

14

ASBUILT DRAWING

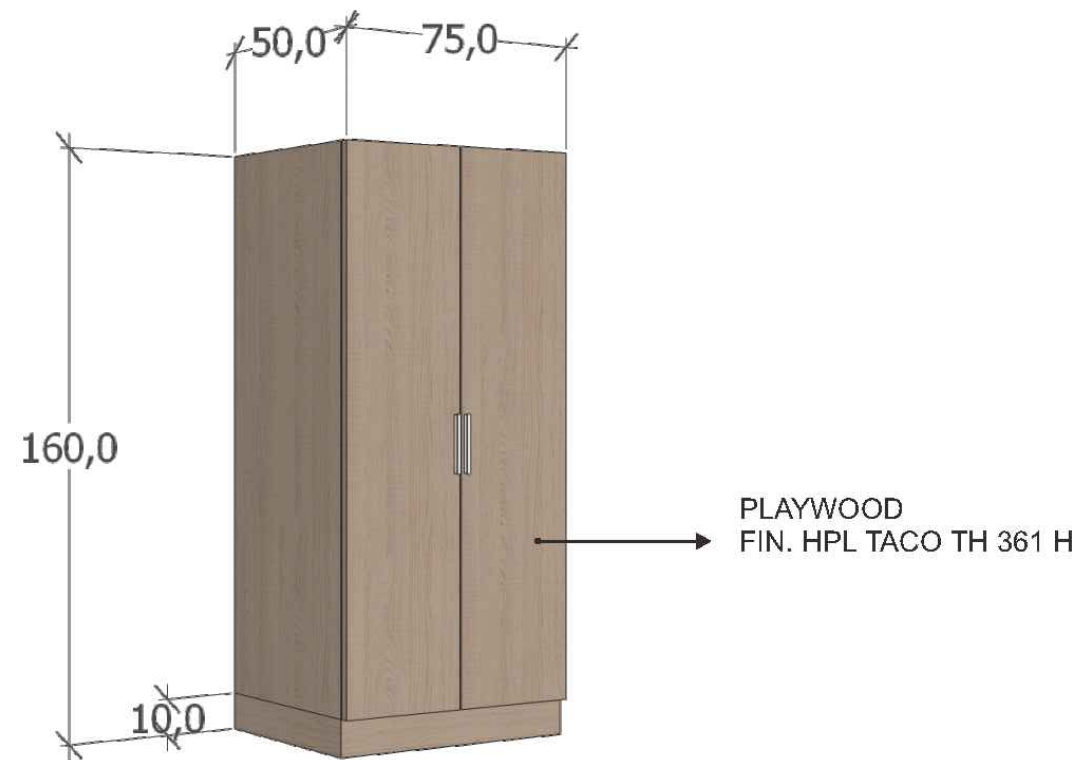


T. TERTUTUP

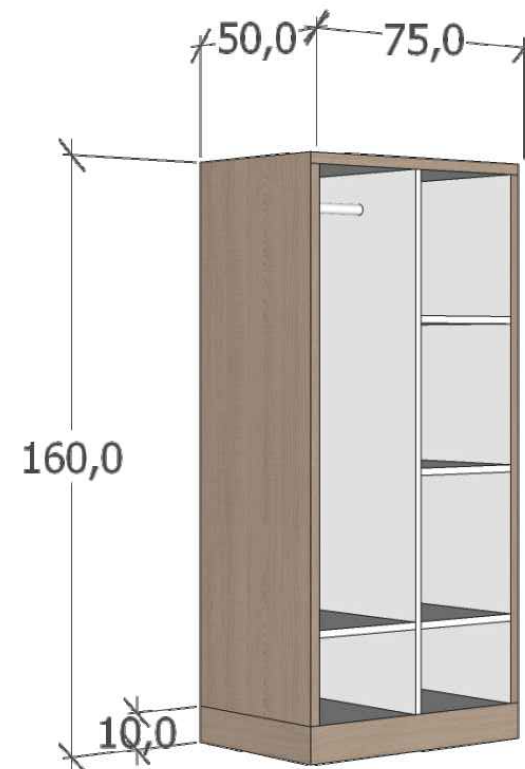


T. TERBUKA

4SET

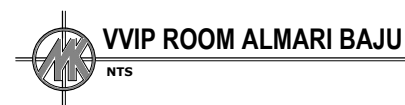


KETERANGAN		
REVISI		
PEKERJAAN		
PEMBANGUNAN TAHAP II GEDUNG PAVILIUN VIP DAN VVIP RSUD KARDINAH		
LOKASI		
JL. AIP.KS. Tubun No.2, Kota Tegal		
PEMBERI TUGAS		
PEMERINTAH KOTA TEGAL RUMAH SAKIT UMUM DAERAH KARDINAH Jl. AIP. KS. Tubun No. 2 Kota Tegal Telp. (0283) 583377 / 584477 / 584677 / 541808, Fax (0283) 553131 Kode Pos 52124 Web: http://www.mahanduh.sipgkrdn.go.id - Email: info@rsudkardn.go.id		
MENGETAHUI DAN MENSETUJUI		
Direktur RSUD KARDINAH Tegal Merangkap Pejabat Pembuat Komitmen		
dr. Haryo Teguh, Sp.s, M.si, Med NIP: 197 10518 200112 1 001 MANAJEMEN KONTRUKSI (MK)		
PT. SOLUSI UTAMA KONSULTAN PLANNING - ENGINEERING - MANAGEMENT		
Ir. Ahmad Handri Widiyanto, ST., MT. Team Leader		
KONTRAKTOR PELAKSANA		
PT. MATRA KARYA General Contractor Alamat : Jl. Palagan Temon Palagan Ringlung Srengaji - Srengaji Tegal Email: matrakarya@matrakarya.com, Bk: matrakarya@matrakarya.com Telp: 0274-430734-4320733		
PT. MATRA KARYA		
Prabadi Suryandaru, ST Project Manager		
JUDUL GAMBAR		SKALA
VVIP ROOM ALMARI BAJU		NTS
NO. GAMBAR		DISIPLIN
07		
TAHUN	UK. KERTAS	JMLH GBR
2024	A3	14
ASBUILT DRAWING		

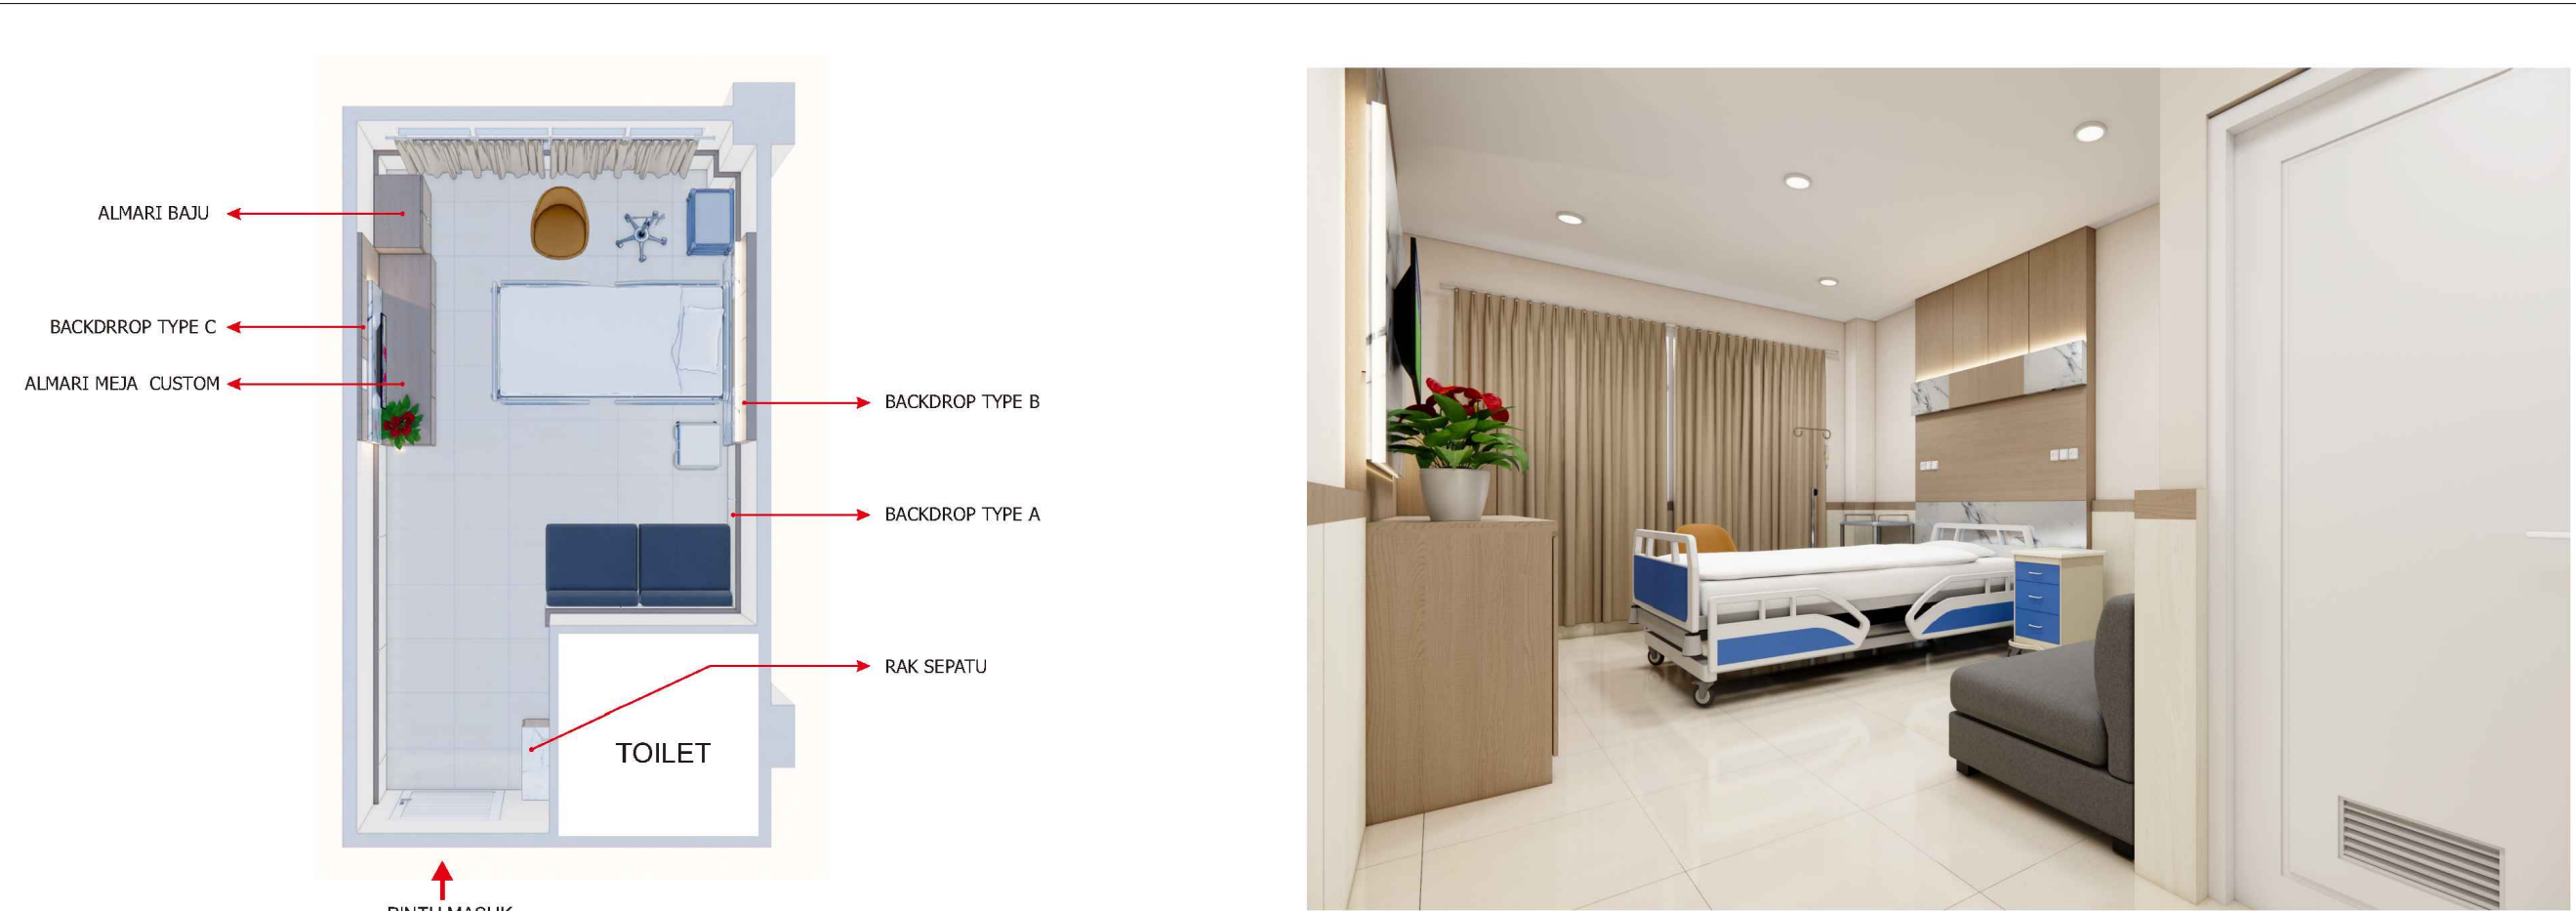

TOP VIEW (VIP ROOM)
NTS

VIP ROOM VIEW 1
NTS

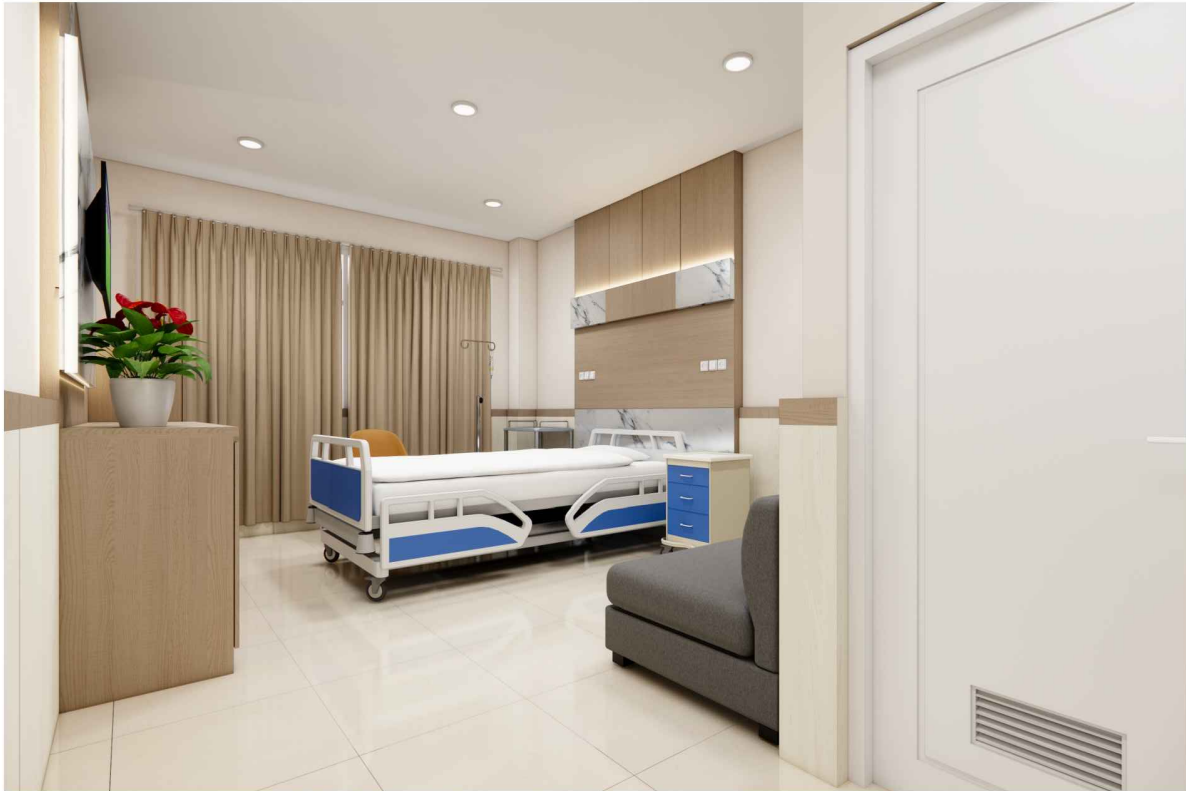

VIP ROOM VIEW 1
NTS




VIP ROOM VIEW 2
NTS

KETERANGAN		
REVISI		
PEKERJAAN		
PEMBANGUNAN TAHAP II GEDUNG PAVILIUN VIP DAN VVIP RSUD KARDINAH		
LOKASI		
JL. AIP.KS. Tubun No.2, Kota Tegal		
PEMBERI TUGAS		
PEMERINTAH KOTA TEGAL RUMAH SAKIT UMUM DAERAH KARDINAH Jl. AIP. KS. Tubun No. 2 Kota Tegal Telp. (0283) 583377 / 584477 / 586777 / 541808, Fax (0283) 583131 Kode Pos 51124 Web: http://www.mahandhah.sipgkardina.go.id - Email :		
MENGETAHUI DAN MENSETUJUI		
Direktur RSUD KARDINAH Tegal Merangkap Pejabat Pembuat Komitmen		
dr. Haryo Teguh, Sp.s, M.si, Med NIP: 197 10518 200112 1 001 MANAJEMEN KONTRUKSI (MK)		
PT. SOLUSI UTAMA KONSULTAN PLANNING - ENGINEERING - MANAGEMENT PT. SOLUSI UTAMA KONSULTAN		
Ir. Ahmad Handri Widiyanto, ST., MT. Team Leader		
KONTRAKTOR PELAKSANA		
PT. MATRA KARYA General Contractor Alamat : Jl. Palagan Temon Palagan Ringkang Sebelah - Sragen Yogyakarta Email : matrakarya@matrakarya.com, Bk : matrakarya... Telp. 0274-430714 / 420735 KAN LSBMKS-008-IDN		
PT. MATRA KARYA		
Prabadi Suryandaru, ST Project Manager		
JUDUL GAMBAR	SKALA	
TOP VIEW (VIP ROOM) VIP ROOM VIEW 1 VIP ROOM VIEW 2 VIP ROOM VIEW 3	NTS	
NO. GAMBAR	DISIPLIN	
08		
TAHUN	UK. KERTAS	JMLH GBR
2024	A3	14
ASBUILT DRAWING		



VIP ROOM VIEW 4
NTS

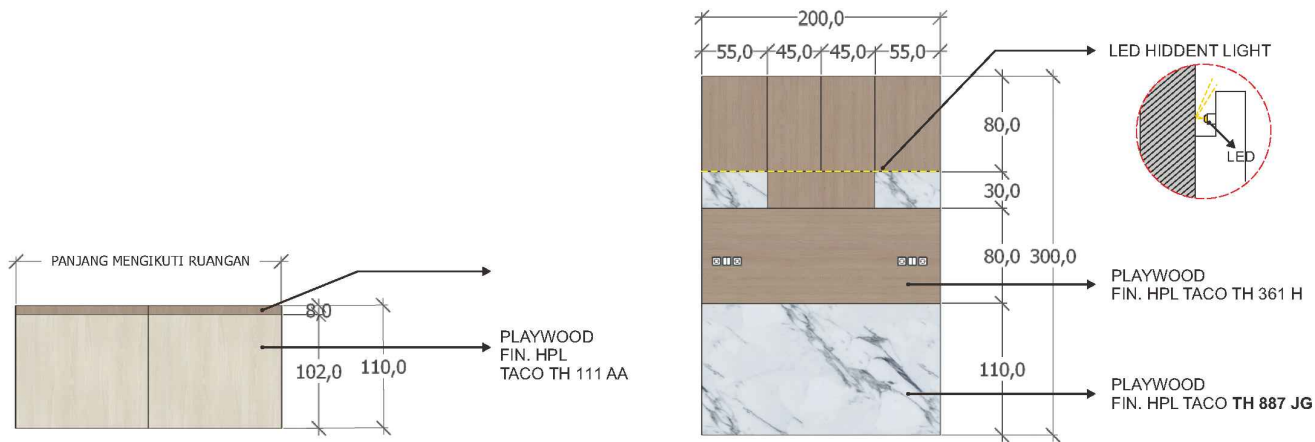


BACKDROP TYPE A

BACKDROP TYPE B


17SET

VIP ROOM BACKDROP 1 SISI
NTS

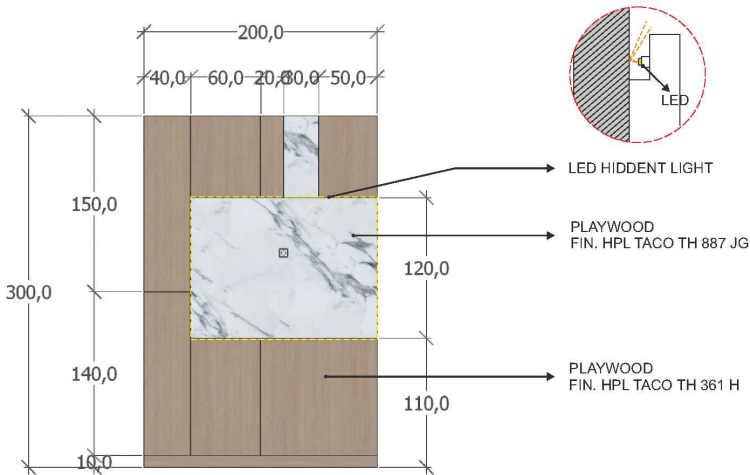


BACKDROP TYPE C

VIP ROOM BACKDROP 1 SISI
NTS

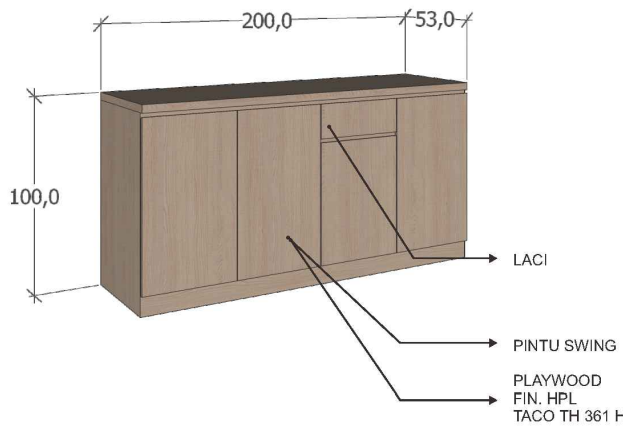

I. TERTUTUP

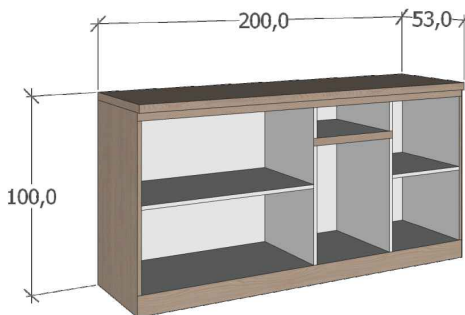

I. TERBUKA


17SET

VIP ROOM ALMARI MEJA CUSTOM
NTS

KETERANGAN		
REVISI		
PEKERJAAN		
PEMBANGUNAN TAHAP II GEDUNG PAVILIUN VIP DAN VVIP RSUD KARDINAH		
LOKASI		
JL. AIP.KS. Tubun No.2, Kota Tegal		
PEMBERI TUGAS		
PEMERINTAH KOTA TEGAL RUMAH SAKIT UMUM DAERAH KARDINAH Jl. AIP. KS. Tubun No. 2 Kota Tegal Telp. (0283) 583377 / 584477 / 586777 / 541958, Faks (0283) 553131 Kode Pos 512124 Web: http://www.malindang-sejahtera.go.id - E-mail: ...		
MENGETAHUI DAN MENSETUJUI		
Direktur RSUD KARDINAH Tegal Merangkap Pejabat Pembuat Komitmen		
dr. Haryo Teguh, Sp.s, M.si, Med NIP: 197 10518 200112 1 001 MANAJEMEN KONTRUKSI (MK)		
PT. SOLUSI UTAMA KONSULTAN PLANNING - ENGINEERING - MANAGEMENT		
Ir. Ahmad Handri Widiyanto, ST., MT. Team Leader		
KONTRAKTOR PELAKSANA		
PT. MATRA KARYA General Contractor Alamat : Jl. Palagan Temon Palagan Ringkang Sebelah - Simanunggal Fax: 0274-420754/420755 Telp: 0274-420754/420755		
PT. MATRA KARYA		
Prabadi Suryandaru, ST Project Manager		
JUDUL GAMBAR	SKALA	
VIP ROOM VIEW 4 VIP ROOM BACKDROP 1 SISI ALMARI MEJA CUSTOM	NTS	
NO. GAMBAR	DISIPLIN	
09		
TAHUN	UK. KERTAS	JMLH GBR
2024	A3	14
ASBUILT DRAWING		



KETERANGAN		
REVISI		
PEKERJAAN		
PEMBANGUNAN TAHAP II GEDUNG PAVILIUN VIP DAN VVIP RSUD KARDINAH		
LOKASI		
JL. AIP.KS. Tubun No.2, Kota Tegal		
PEMBERI TUGAS		
 PEMERINTAH KOTA TEGAL RUMAH SAKIT UMUM DAERAH KARDINAH Jl. AIP. KS. Tubun No. 2 Kota Tegal Telp. (0283) 590377 / 590477 / 590577 / 549100, Fax (0283) 552131 Kode Pos 82124 Web :http://www.rumahsakit.tegal.go.id – E-mail : _____		
MENGETAHUI DAN MENSETUJUI		
Direktur RSUD KARDINAH Tegal Merangkap Pejabat Pembuat Komitmen		
dr. Haryo Teguh, Sp.s, M.si, Med NIP: 197 10518 200112 1 001 MANAJEMEN KONTRUKSI (MK)		
 PT. SOLUSI UTAMA KONSULTAN PLANNING - ENGINEERING - MANAGEMENT PT. SOLUSI UTAMA KONSULTAN		
Ir. Ahmad Handri Widiyanto, ST., MT. Team Leader		
KONTRAKTOR PELAKSANA		
 PT. MATRA KARYA General Contractor Akantor : Jl. Pajagan Temon Pajagan Sragung Nuhroto - Siman Yogyakarta Email : matrakarya20@gmail.com, sk.matrakarya@gmail.com Telp. 0274-40914 / 426776  KAN LSBMK3-006-IDN		
PT. MATRA KARYA		
Prabadi Suryandaru, ST Project Manager		
JUDUL GAMBAR		SKALA
VIP ROOM RAK ALAS KAKI		NTS
NO. GAMBAR	DISIPLIN	
10		
TAHUN	UK. KERTAS	JMLH GBR
2024	A3	14
ASBUILT DRAWING		

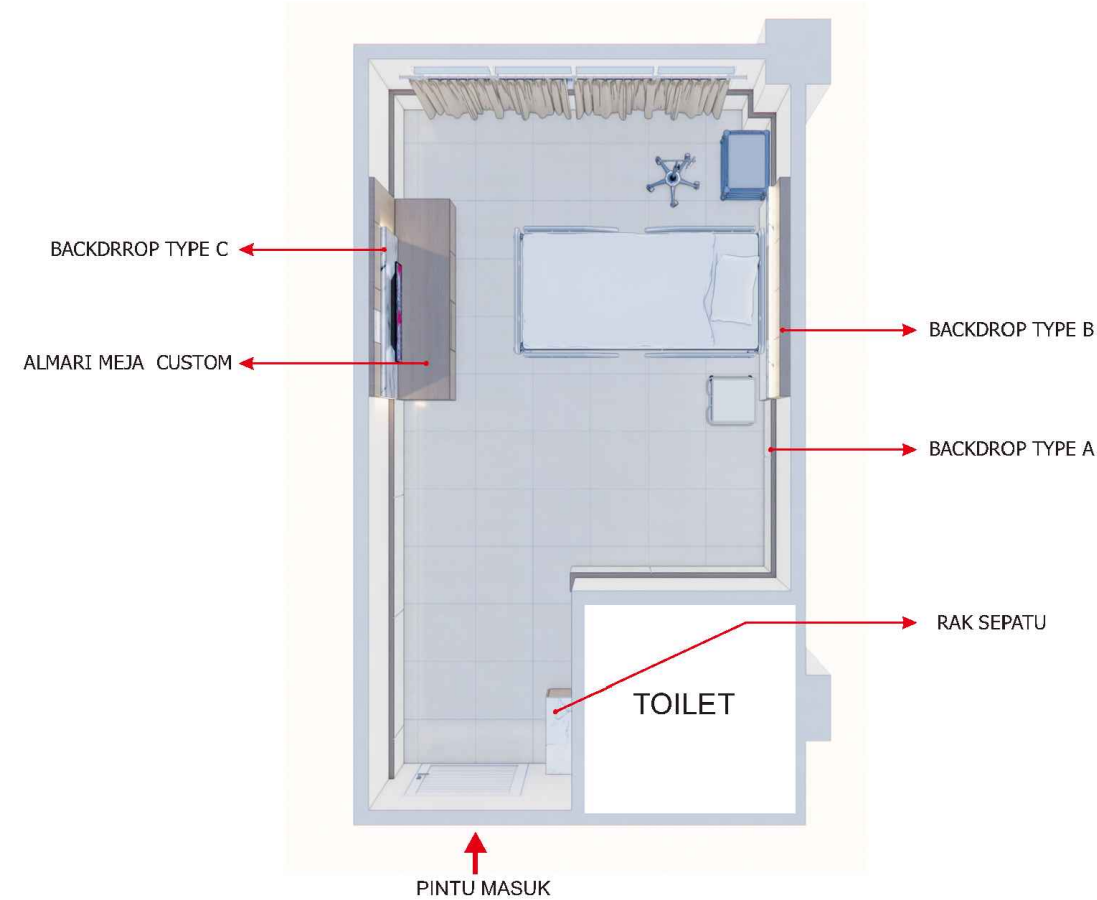

 TOP VIEW (VIP ISOLASI)
NTS



 VIP ISOLASI VIEW 1
NTS



 VIP ISOLASI VIEW 2
NTS



 VIP ISOLASI VIEW 3
NTS

KETERANGAN

REVISI

PEKERJAAN

PEMBANGUNAN TAHAP II GEDUNG
PAVILIUN VIP DAN VVIP RSUD KARDINAH

LOKASI

JL. AIP.KS. Tubun No.2, Kota Tegal

PEMBERI TUGAS

PEMERINTAH KOTA TEGAL
RUMAH SAKIT UMUM DAERAH KARDINAH
Jl. AIP. KS. Tubun No. 2 Kota Tegal
Telp. (0283) 583377 / 584477 / 586777 / 541858, Faks (0283) 583131 Kode Pos 52124
Web: <http://www.mahandhahospital.go.id> - E-mail: info@mahandhahospital.go.id

MENGETAHUI DAN MENSETUJUI

Direktur RSUD KARDINAH Tegal
Merangkap Pejabat Pembuat Komitmen

dr. Haryo Teguh, Sp.s, M.si, Med
NIP: 197 10518 200112 1 001
MANAJEMEN KONTRUKSI (MK)

 **PT. SOLUSI UTAMA KONSULTAN**
PLANNING - ENGINEERING - MANAGEMENT
PT. SOLUSI UTAMA KONSULTAN

Ir. Ahmad Handri Widiyanto, ST., MT.
Team Leader

KONTRAKTOR PELAKSANA

 **PT. MATRA KARYA**
General Contractor
Alamat : Jl. Pajagan Temon Pajagan Sragen Sukoharjo - Sragen Yogyakarta
Email: matrakarya@matrakarya.com, Bk : matrakarya...
Telp. 0274-430734-4320735
 **KAN**
LSBMKS-006-IDN

PT. MATRA KARYA

Prabadi Suryandaru, ST
Project Manager

JUDUL GAMBAR SKALA

TOP VIEW (VIP ISOLASI)
VIP ISOLASI VIEW 1
VIP ISOLASI VIEW 2
VIP ISOLASI VIEW 3

NTS

NO. GAMBAR

DISIPLIN

11

TAHUN

UK. KERTAS


JMLH GBR

2024


A3

14


ASBUILT DRAWING

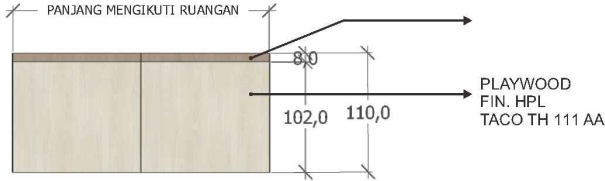


BACKDROP TYPE A

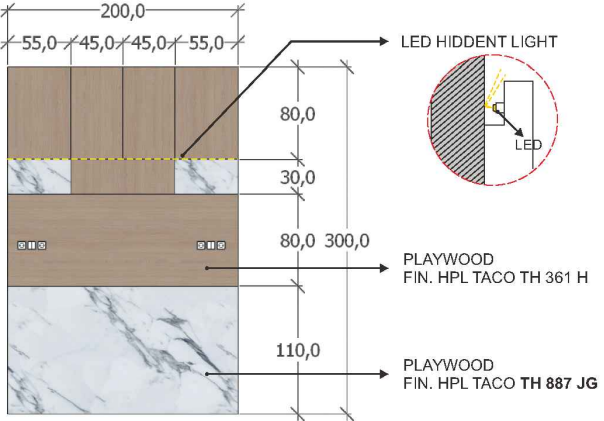


BACKDROP TYPE B

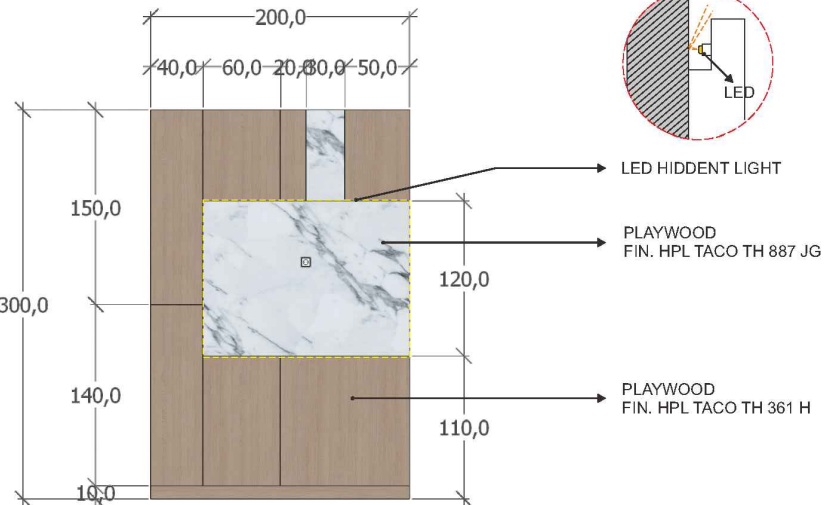

BACKDROP TYPE C

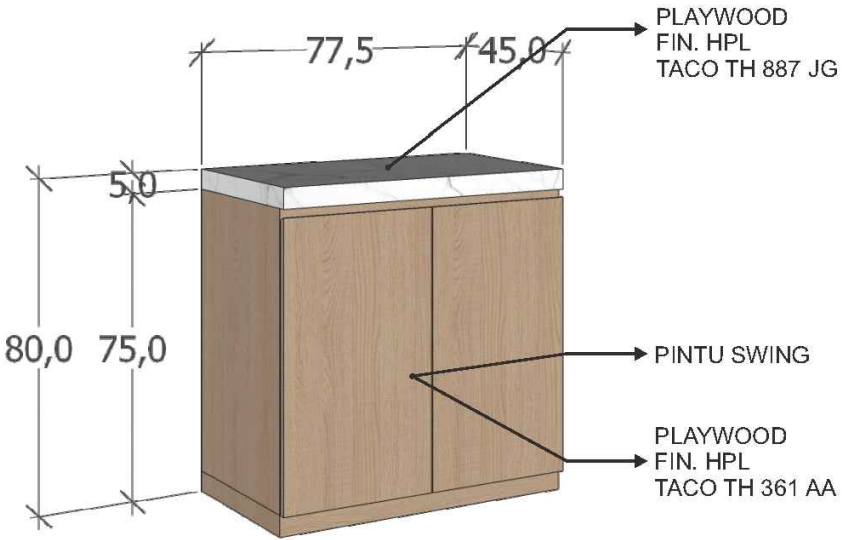

T. TERTUTUP

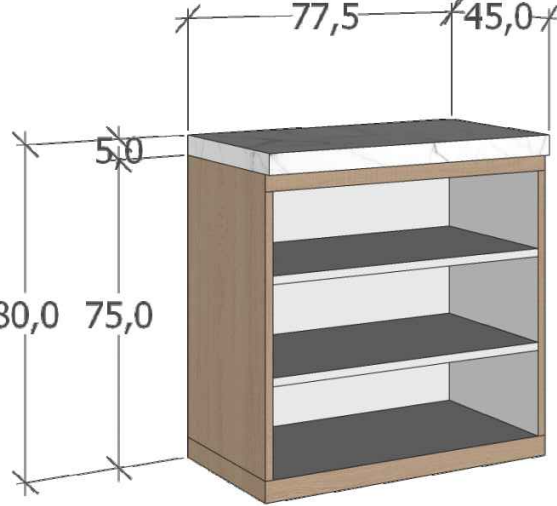


T. TERBUKA



2SET

KETERANGAN		
REVISI		
PEKERJAAN		
PEMBANGUNAN TAHAP II GEDUNG PAVILION VIP DAN VVIP RSUD KARDINAH		
LOKASI		
JL. AIP.KS. Tubun No.2, Kota Tegal		
PEMBERI TUGAS		
PEMERINTAH KOTA TEGAL RUMAH SAKIT UMUM DAERAH KARDINAH Jl. AIP. KS. Tubun No. 2 Kota Tegal Telp. (0283) 585377 / 584477 / 584677 / 541808, Fax (0283) 553131 Kode Pos 51124 Web: http://www.malindang-sejahtera.go.id - E-mail: ...		
MENGETAHUI DAN MENSETUJUI		
Direktur RSUD KARDINAH Tegal Merangkap Pejabat Pembuat Komitmen		
dr. Haryo Teguh, Sp.s, M.si, Med NIP: 197 10518 200112 1 001 MANAJEMEN KONTRUKSI (MK)		
PT. SOLUSI UTAMA KONSULTAN PLANNING - ENGINEERING - MANAGEMENT		
Ir. Ahmad Handri Widiyanto, ST., MT. Team Leader		
KONTRAKTOR PELAKSANA		
PT. MATRA KARYA General Contractor Alamat : Jl. Palagan Temon Palagan Senggang Senggang - Sragen - Yogyakarta Email: matrakarya@matrakarya.com, Bk: matrakarya@matrakarya.com Telp: 0274-430734, 420735		
PT. MATRA KARYA		
Prabadi Suryandaru, ST Project Manager		
JUDUL GAMBAR	SKALA	
VIP ROOM BACKDROP 1 SISI VIP ISOLASI RAK ALAS KAKI	NTS	
NO. GAMBAR	DISIPLIN	
12		
TAHUN	UK. KERTAS	JMLH GBR
2024	A3	14
ASBUILT DRAWING		

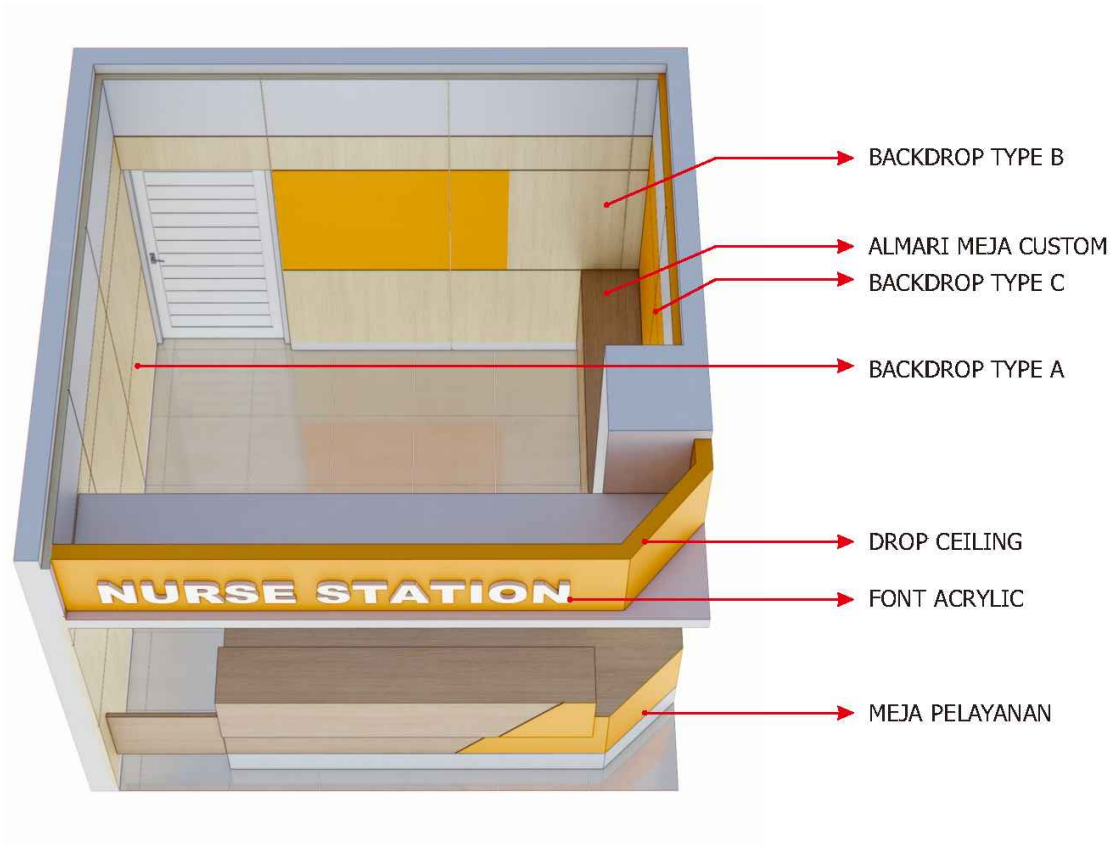

TOP VIEW (NURSE STATION)
NTS



NURSE STATION VIEW 1
NTS




NURSE STATION VIEW 2
NTS




NURSE STATION VIEW 3
NTS

KETERANGAN		
REVISI		
PEKERJAAN		
PEMBANGUNAN TAHAP II GEDUNG PAVILIUN VIP DAN VVIP RSUD KARDINAH		
LOKASI		
JL. AIP.KS. Tubun No.2, Kota Tegal		
PEMBERI TUGAS		
PEMERINTAH KOTA TEGAL RUMAH SAKIT UMUM DAERAH KARDINAH Jl. AIP. KS. Tubun No. 2 Kota Tegal Telp. (0283) 583377 / 584477 / 586777 / 541938, Faks (0283) 553131 Kode Pos 52124 Web: http://www.mahandhah.sipgkardina.go.id - E-mail: ...		
MENGETAHUI DAN MENSETUJUI		
Direktur RSUD KARDINAH Tegal Merangkap Pejabat Pembuat Komitmen		
dr. Haryo Teguh, Sp.s, M.si, Med NIP: 197 10518 200112 1 001 MANAJEMEN KONTRUKSI (MK)		
PT. SOLUSI UTAMA KONSULTAN PLANNING - ENGINEERING - MANAGEMENT PT. SOLUSI UTAMA KONSULTAN		
Ir. Ahmad Handri Widiyanto, ST., MT. Team Leader		
KONTRAKTOR PELAKSANA		
PT. MATRA KARYA General Contractor Alamat : Jl. Palagan Terasan Palagan Senggang Senggang - Senggang Terasan Email: matrakarya@matrakarya.com, Bk: matrakarya@matrakarya.com Telp: 0274-430734 / 430735 PT. MATRA KARYA		
Prabadi Suryandaru, ST Project Manager		
JUDUL GAMBAR	SKALA	
TOP VIEW (NURSE STATION) NURSE STATION VIEW 1 NURSE STATION VIEW 2 NURSE STATION VIEW 3	NTS	
NO. GAMBAR	DISIPLIN	
13		
TAHUN	UK. KERTAS	JMLH GBR
2024	A3	14
ASBUILT DRAWING		

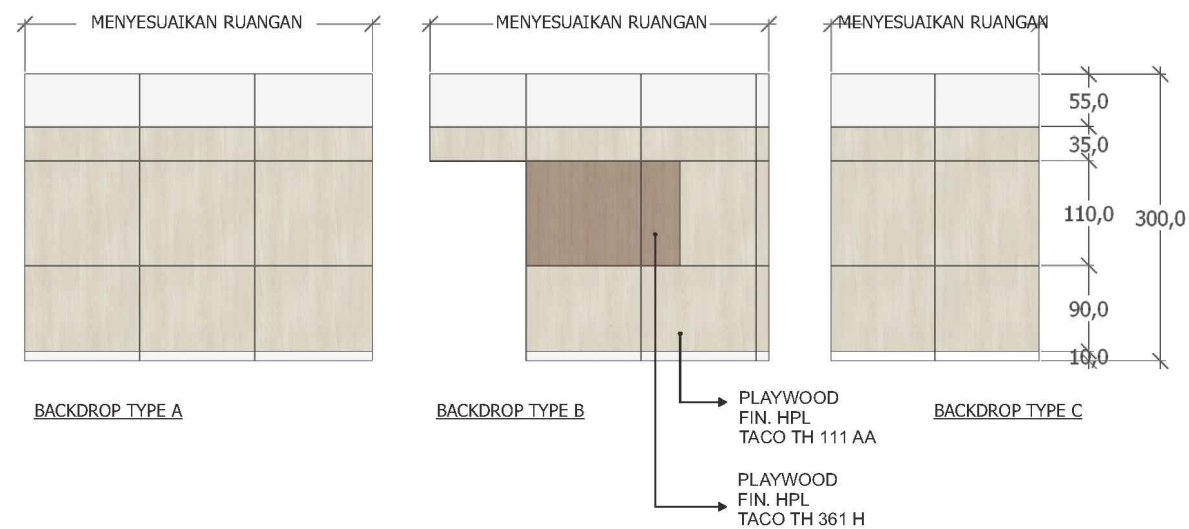


2SET

NURSE STATION BACKDROP 1 SISI
NTS

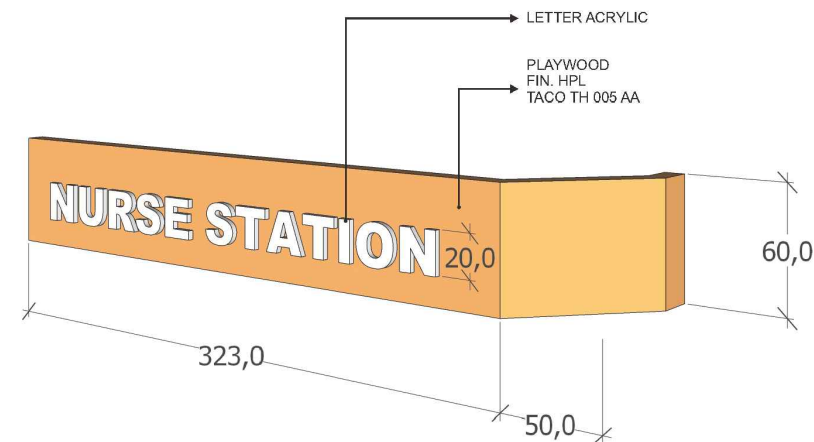


2SET

NURSE STATION DROP CEILING & FONT ACRYLIC
NTS

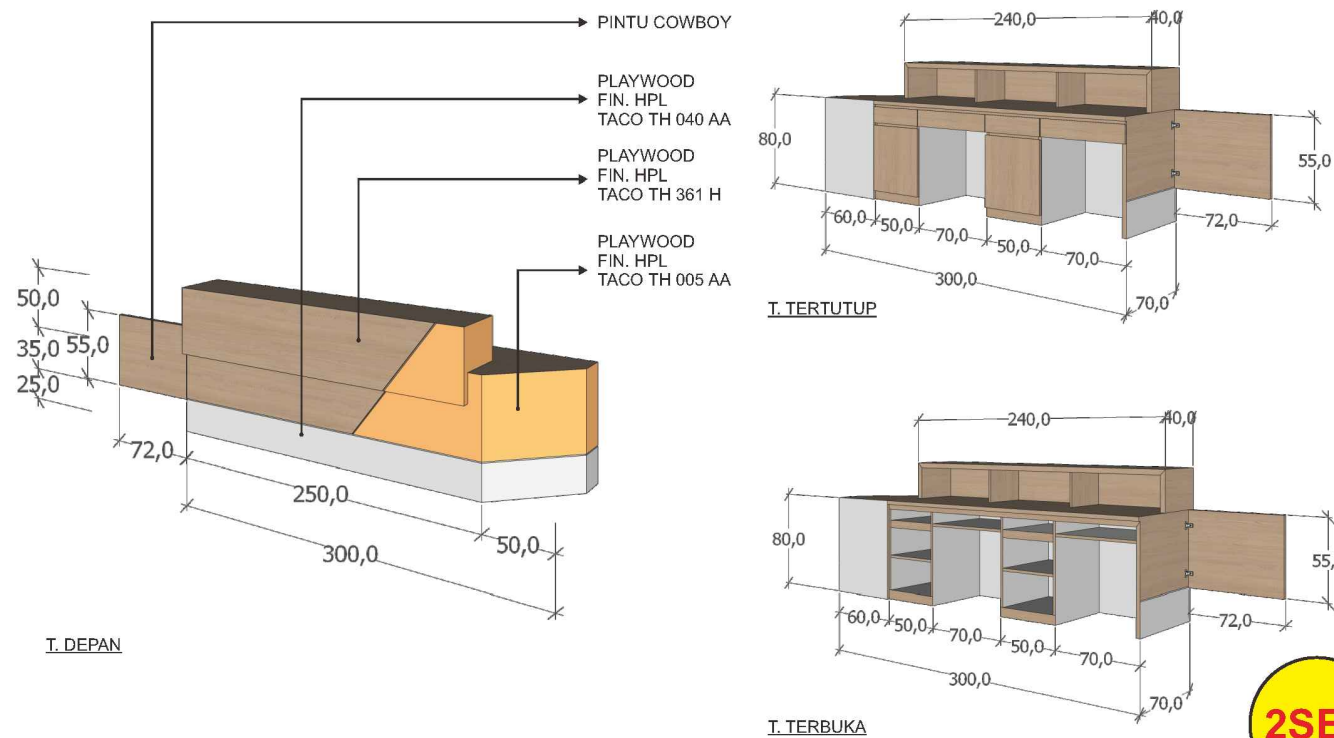

2SET


NURSE STATION MEJA PELAYANAN
NTS

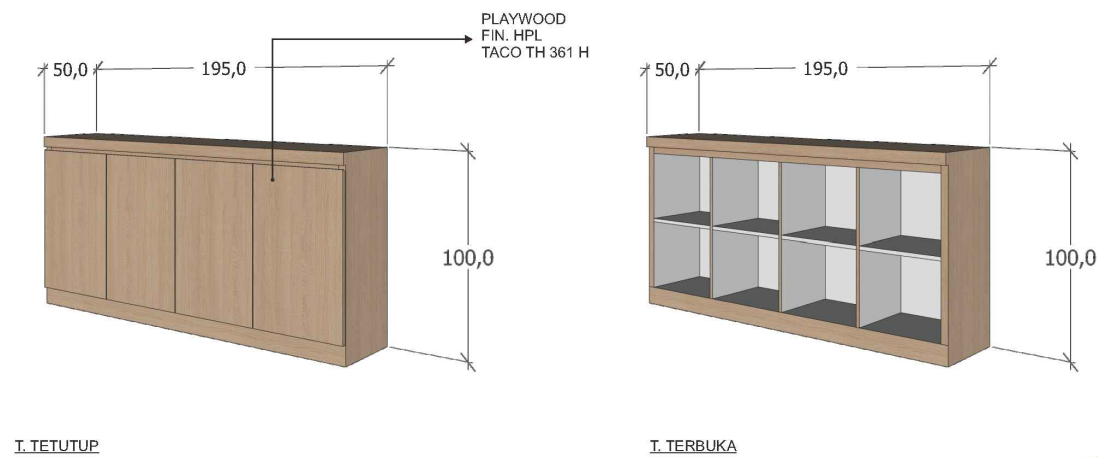

2SET


NURSE STATION ALMARI MEJA CUSTOME
NTS

KETERANGAN			
REVISI			
PEKERJAAN			
PEMBANGUNAN TAHAP II GEDUNG PAVILION VIP DAN VVIP RSUD KARDINAH			
LOKASI			
JL. AIP.KS. Tubun No.2, Kota Tegal			
PEMBERI TUGAS			
PEMERINTAH KOTA TEGAL RUMAH SAKIT UMUM DAERAH KARDINAH Jl. AIP. KS. Tubun No. 2 Kota Tegal Telp. (0283) 583377 / 584477 / 586777 / 541808, Fax (0283) 553131 Kode Pos 81214 Web: http://www.mahanduh.sipahdika.go.id - Email: info@rsudkardinah.tegal.go.id			
MENGETAHUI DAN MENSETUJUI			
Direktur RSUD KARDINAH Tegal Merangkap Pejabat Pembuat Komitmen			
dr. Haryo Teguh, Sp.s, M.si, Med NIP: 197 10518 200112 1 001 MANAJEMEN KONTRUKSI (MK)			
PT. SOLUSI UTAMA KONSULTAN PLANNING - ENGINEERING - MANAGEMENT			
Ir. Ahmad Handri Widiyanto, ST., MT. Team Leader			
KONTRAKTOR PELAKSANA			
PT. MATRA KARYA General Contractor Alamat : Jl. Palagan Temon Palagan Ringkang Subak - Sragen Yogyakarta Email: matrakarya@matrakarya.com, Bk: matrakarya@matrakarya.com Telp: 0274-430734-420735			
PT. MATRA KARYA			
Prabadi Suryandaru, ST Project Manager			
JUDUL GAMBAR		SKALA	
NURSE STATION BACKDROP 1 SISI DROP CEILING & FONT ACRYLIC MEJA PELAYANAN ALMARI MEJA CUSTOME		NTS	
NO. GAMBAR		DISIPLIN	
14			
TAHUN	UK. KERTAS	JMLH GBR	
2024	A3	14	
ASBUILT DRAWING			

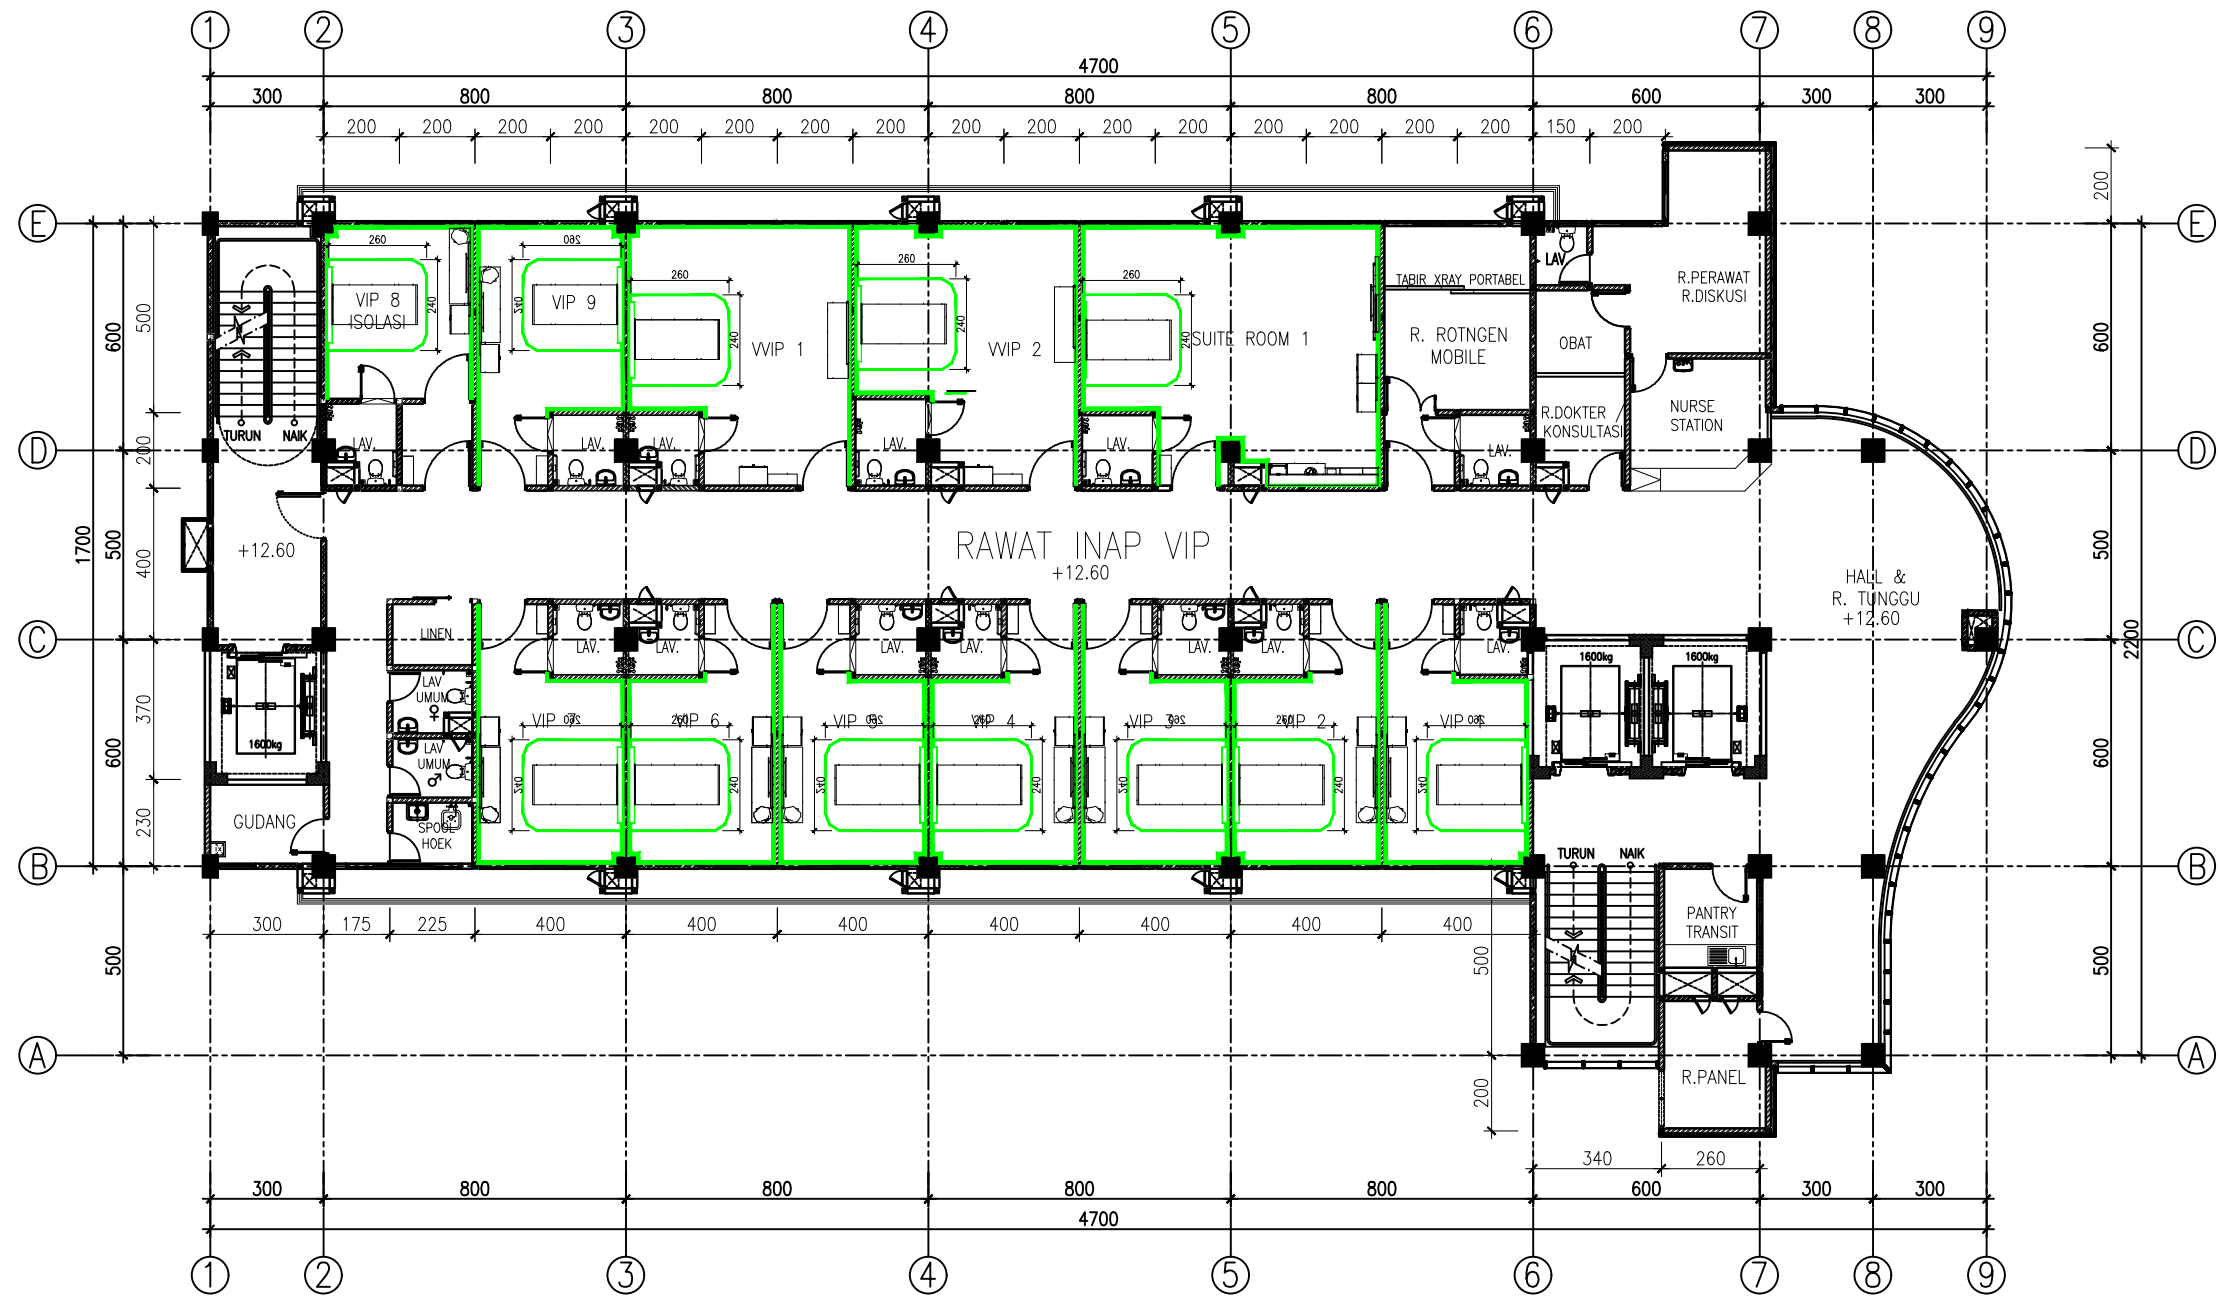

DENAH TIRAI LANTAI 04
SKALA 1:200

KETERANGAN		
REVISI		
PEKERJAAN		
PEMBANGUNAN TAHAP II GEDUNG PAVILION VIP DAN VVIP RSUD KARDINAH		
LOKASI		
JL. AIP.KS. Tubun No.2, Kota Tegal		
PEMBERI TUGAS		
PEMERINTAH KOTA TEGAL RUMAH SAKIT UMUM DAERAH KARDINAH Jl. AIP. KS. Tubun No. 2 Kota Tegal Telp. (0283) 583377 / 584477 / 586777 / 541958, Fax (0283) 553131 Kode Pos 81124 Web: http://www.mahandhah.sipatidat.com		
MENGETAHUI DAN MENSETUJUI		
Direktur RSUD KARDINAH Tegal Merangkap Pejabat Pembuat Komitmen		
dr. Haryo Teguh, Sp.s, M.si, Med NIP: 197 10518 200112 1 001 MANAJEMEN KONTRUKSI (MK)		
 PT. SOLUSI UTAMA KONSULTAN PLANNING - ENGINEERING - MANAGEMENT PT. SOLUSI UTAMA KONSULTAN		
Ir. Ahmad Handri Widiyanto, ST., MT. Team Leader		
KONTRAKTOR PELAKSANA		
 PT. MATRA KARYA General Contractor Alamat : Jl. Palagan Tumen Palagan Ringkang Subak - Soreng Tegal Email: matra.karya@ptmatrakarya.com, Bk: matrakarya@ptmatrakarya.com Telp: 0274-430714 / 420755  KAN SSMK3-008-10N		
PT. MATRA KARYA		
Prabadi Suryandaru, ST Project Manager		
JUDUL GAMBAR		SKALA
DENAH TIRAI LANTAI 04		1 : 200
NO. GAMBAR		DISIPLIN
01		
TAHUN	UK. KERTAS	JMLH GBR
2024	A3	03
ASBUILT DRAWING		

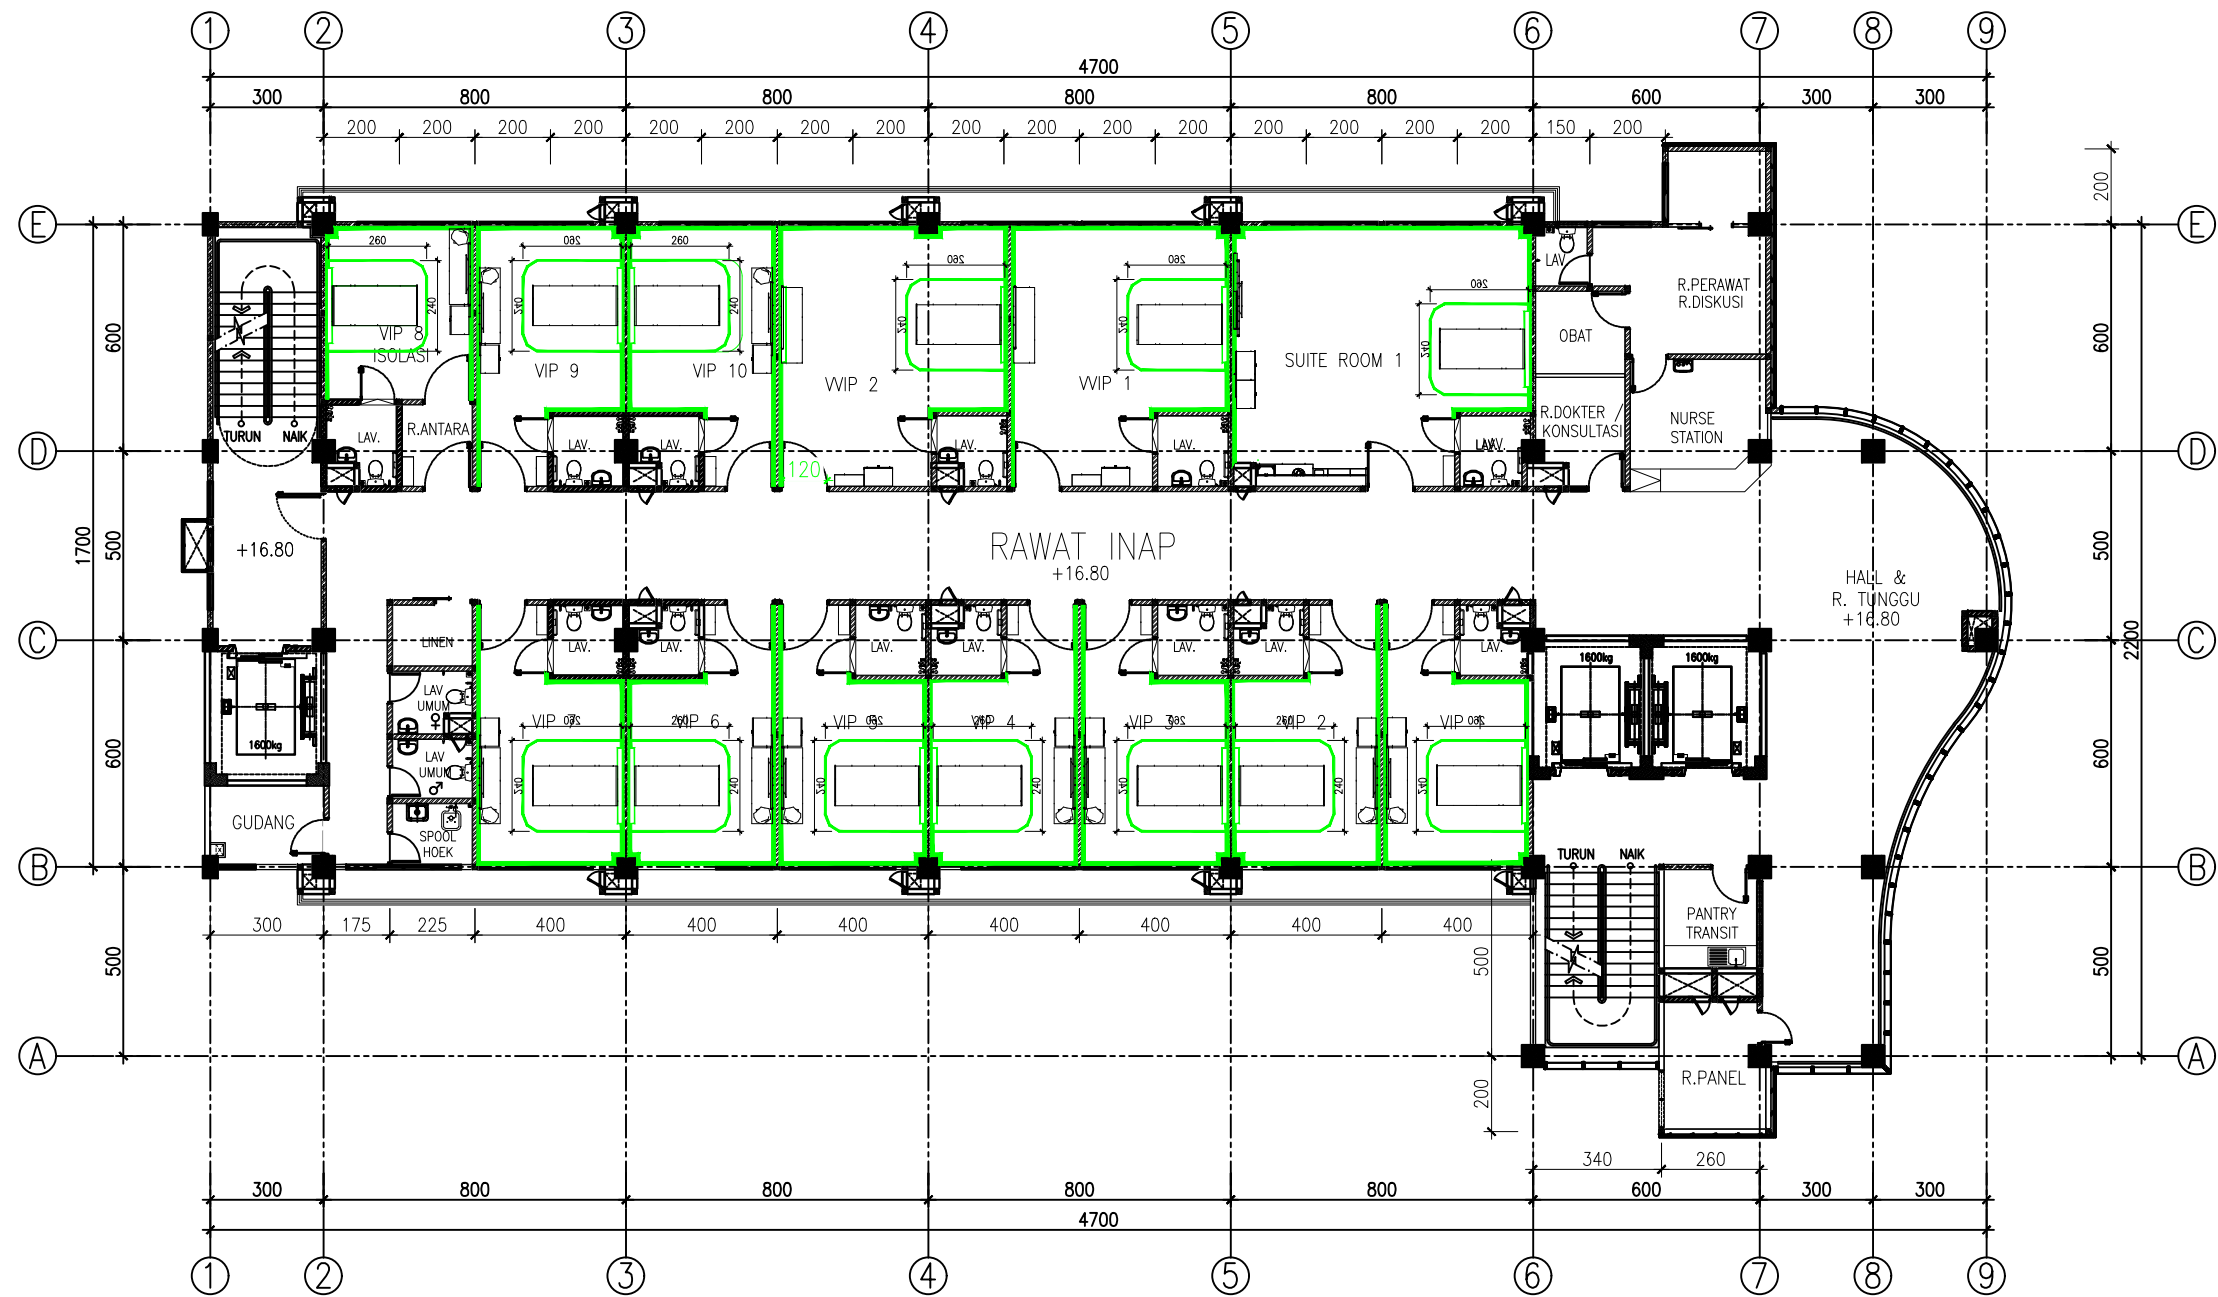

DENAH TIRAI LANTAI 05
SKALA 1:200

KETERANGAN

REVISI

PEKERJAAN

PEMBANGUNAN TAHAP II GEDUNG
PAVILION VIP DAN VVIP RSUD KARDINAH

LOKASI

JL. AIP.KS. Tubun No.2, Kota Tegal

PEMBERI TUGAS

PEMERINTAH KOTA TEGAL
RUMAH SAKIT UMUM DAERAH KARDINAH
Jl. AIP. KS. Tubun No. 2 Kota Tegal
Telp. (0283) 583377 / 584477 / 584677 / 541958, Fax (0283) 553131 Kode Pos 81214
Web: <http://www.mahlandah.sipulid.go.id> - Email:

MENGETAHUI DAN MENSETUJUI

Direktur RSUD KARDINAH Tegal
Merangkap Pejabat Pembuat Komitmen

dr. Haryo Teguh, Sp.s, M.si, Med
NIP: 197 10518 200112 1 001
MANAJEMEN KONTRUKSI (MK)

PT. SOLUSI UTAMA KONSULTAN
PLANNING - ENGINEERING - MANAGEMENT
PT. SOLUSI UTAMA KONSULTAN

Ir. Ahmad Handri Widiyanto, ST., MT.
Team Leader

KONTRAKTOR PELAKSANA

PT. MATRA KARYA
General Contractor
Alamat: Jl. Palagan Tumen Pelajar Ringkang Subuk - Sragen Yogyakarta
Email: matrakarya@matrakarya.com, Bk: matrakarya@matrakarya.com
Telp. 0274-430714 / 420755

PT. MATRA KARYA

Prabadi Suryandaru, ST
Project Manager

JUDUL GAMBAR

SKALA

DENAH TIRAI LANTAI 05

1 : 200

NO. GAMBAR

DISIPLIN

02

TAHUN

UK. KERTAS


JMLH GBR

2024

A3

03

ASBUILT DRAWING

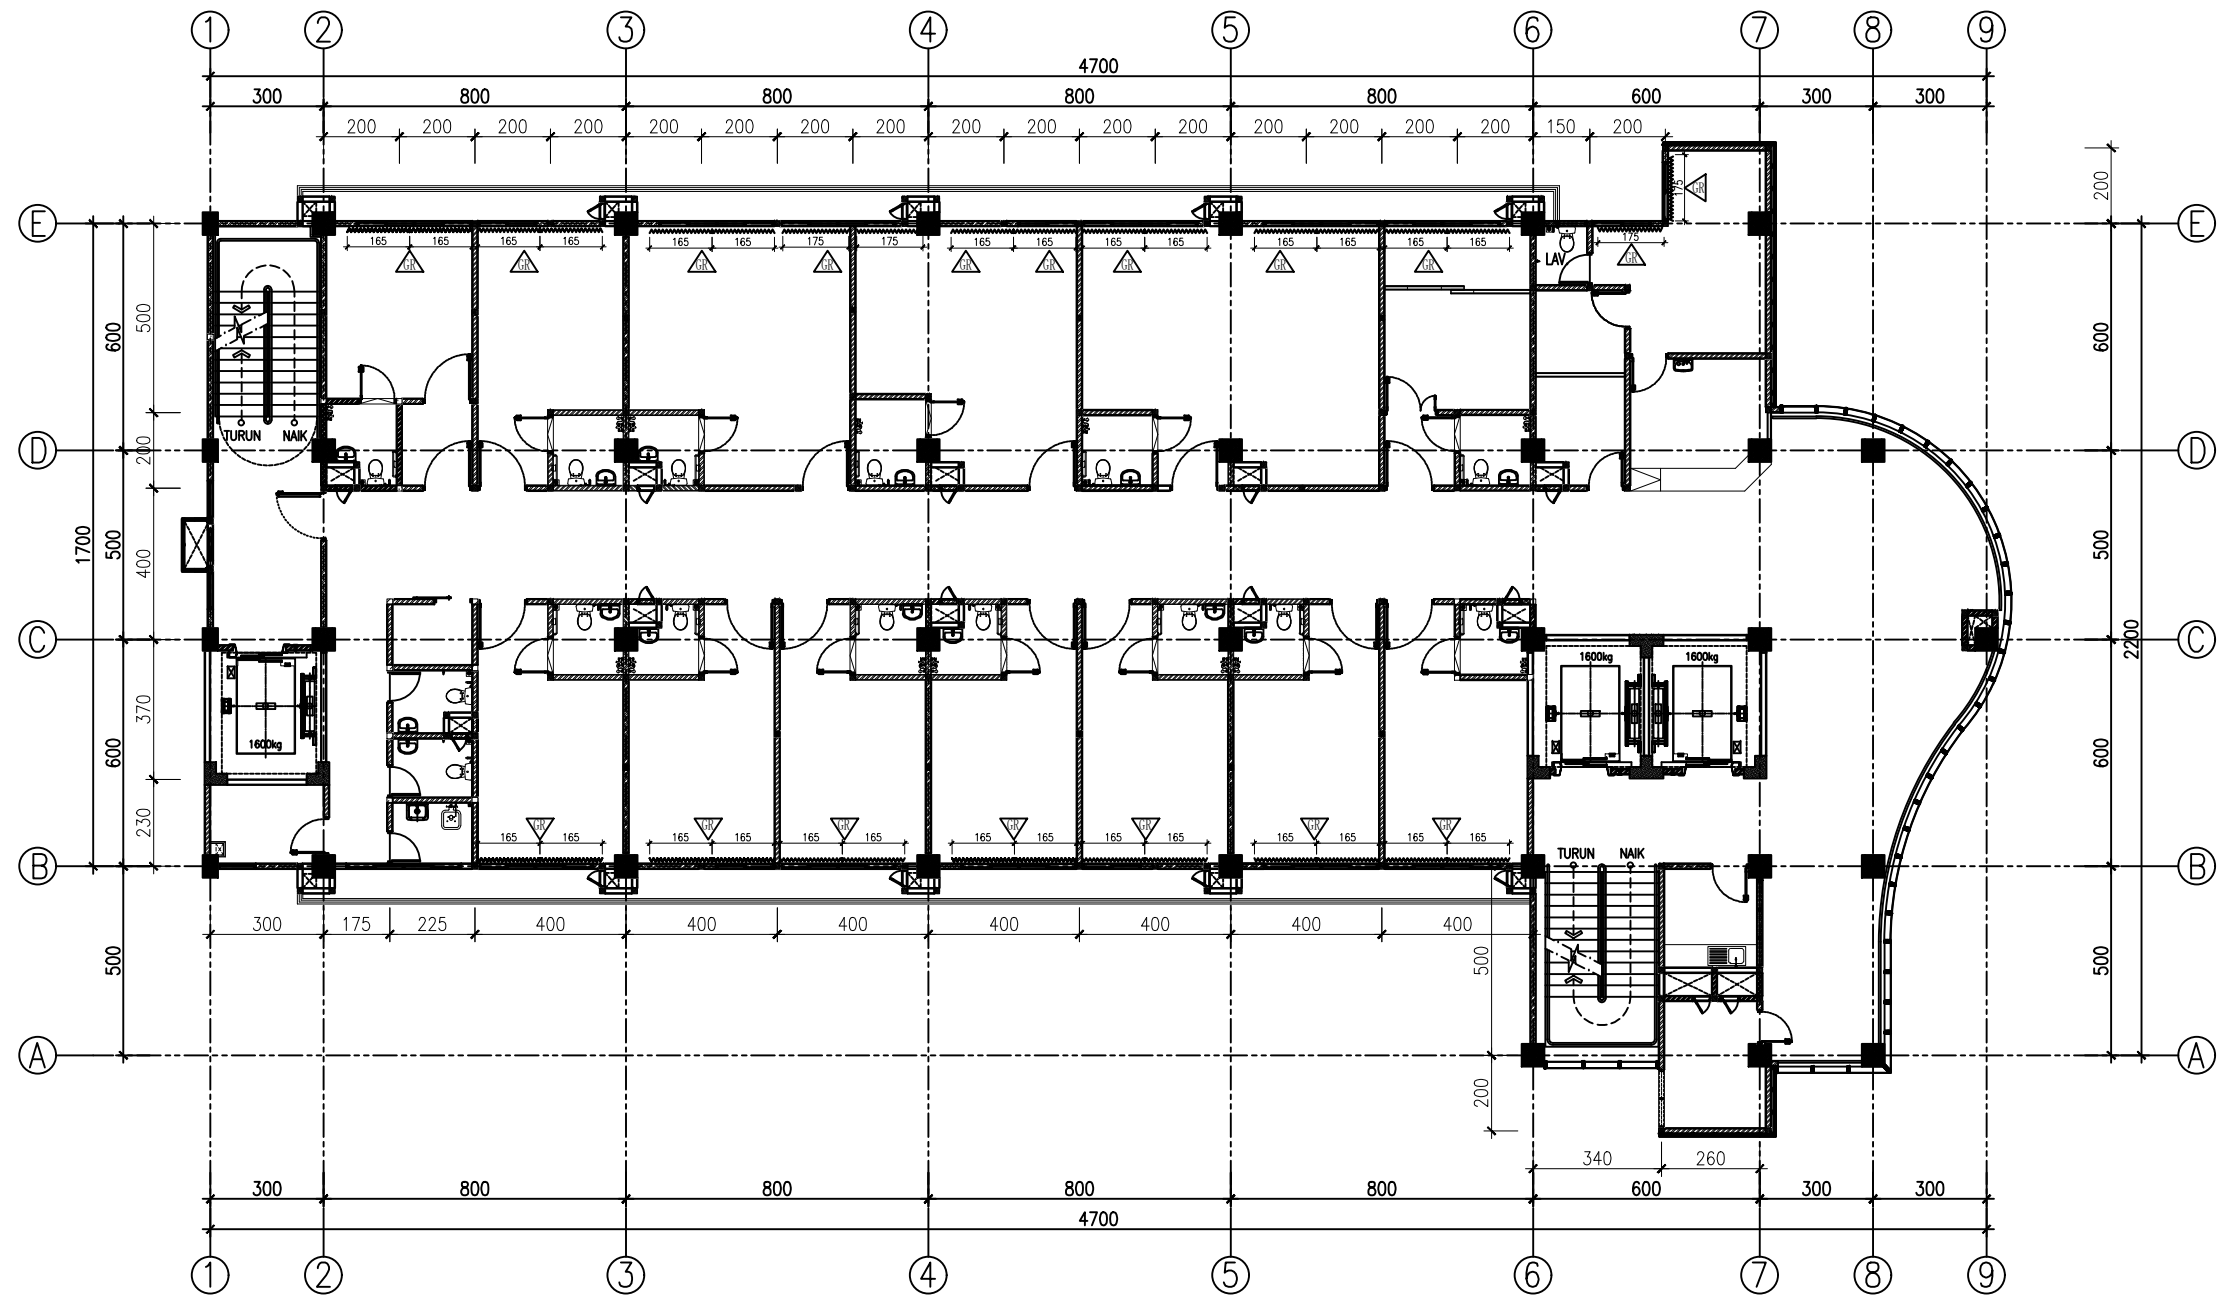

DENAH GORDYN LANTAI 04
SKALA 1:200

KETERANGAN

REVISI

PEKERJAAN
PEMBANGUNAN TAHAP II GEDUNG
PAVILION VIP DAN VVIP RSUD KARDINAH
LOKASI

JL. AIP.KS. Tubun No.2, Kota Tegal

PEMBERI TUGAS

PEMERINTAH KOTA TEGAL
RUMAH SAKIT UMUM DAERAH KARDINAH
Jl. AIP. KS. Tubun No. 2 Kota Tegal
Telp. (0283) 580377 / 580477 / 580777 / 541908, Faks (0283) 553131 Kode Pos 81124
Web: <http://www.madlandah.sipgkita.go.id> - E-mail:

MENGETAHUI DAN MENSETUJUI

Direktur RSUD KARDINAH Tegal
Merangkap Pejabat Pembuat Komitmen

dr. Haryo Teguh, Sp.s, M.si, Med
NIP: 197 10518 200112 1 001
MANAJEMEN KONTRUKSI (MK)

PT. SOLUSI UTAMA KONSULTAN
PLANNING - ENGINEERING - MANAGEMENT
PT. SOLUSI UTAMA KONSULTAN

Ir. Ahmad Handri Widiyanto, ST., MT.
Team Leader

KONTRAKTOR PELAKSANA

PT. MATRA KARYA
General Contractor
Alamat : Jl. Palagan Temon Palagan Ringkang Subukin - Sironen Tegal
Email: matrakarya@matrakarya.com, Bk: matrakarya...
Telp: 0274-430714 / 420755

PT. MATRA KARYA

Prabadi Suryandaru, ST
Project Manager

JUDUL GAMBAR SKALA

DENAH GORDYN LANTAI 04 1 : 200


NO. GAMBAR DISIPLIN

01

TAHUN UK. KERTAS JMLH GBR

2024 A3 03

ASBUILT DRAWING

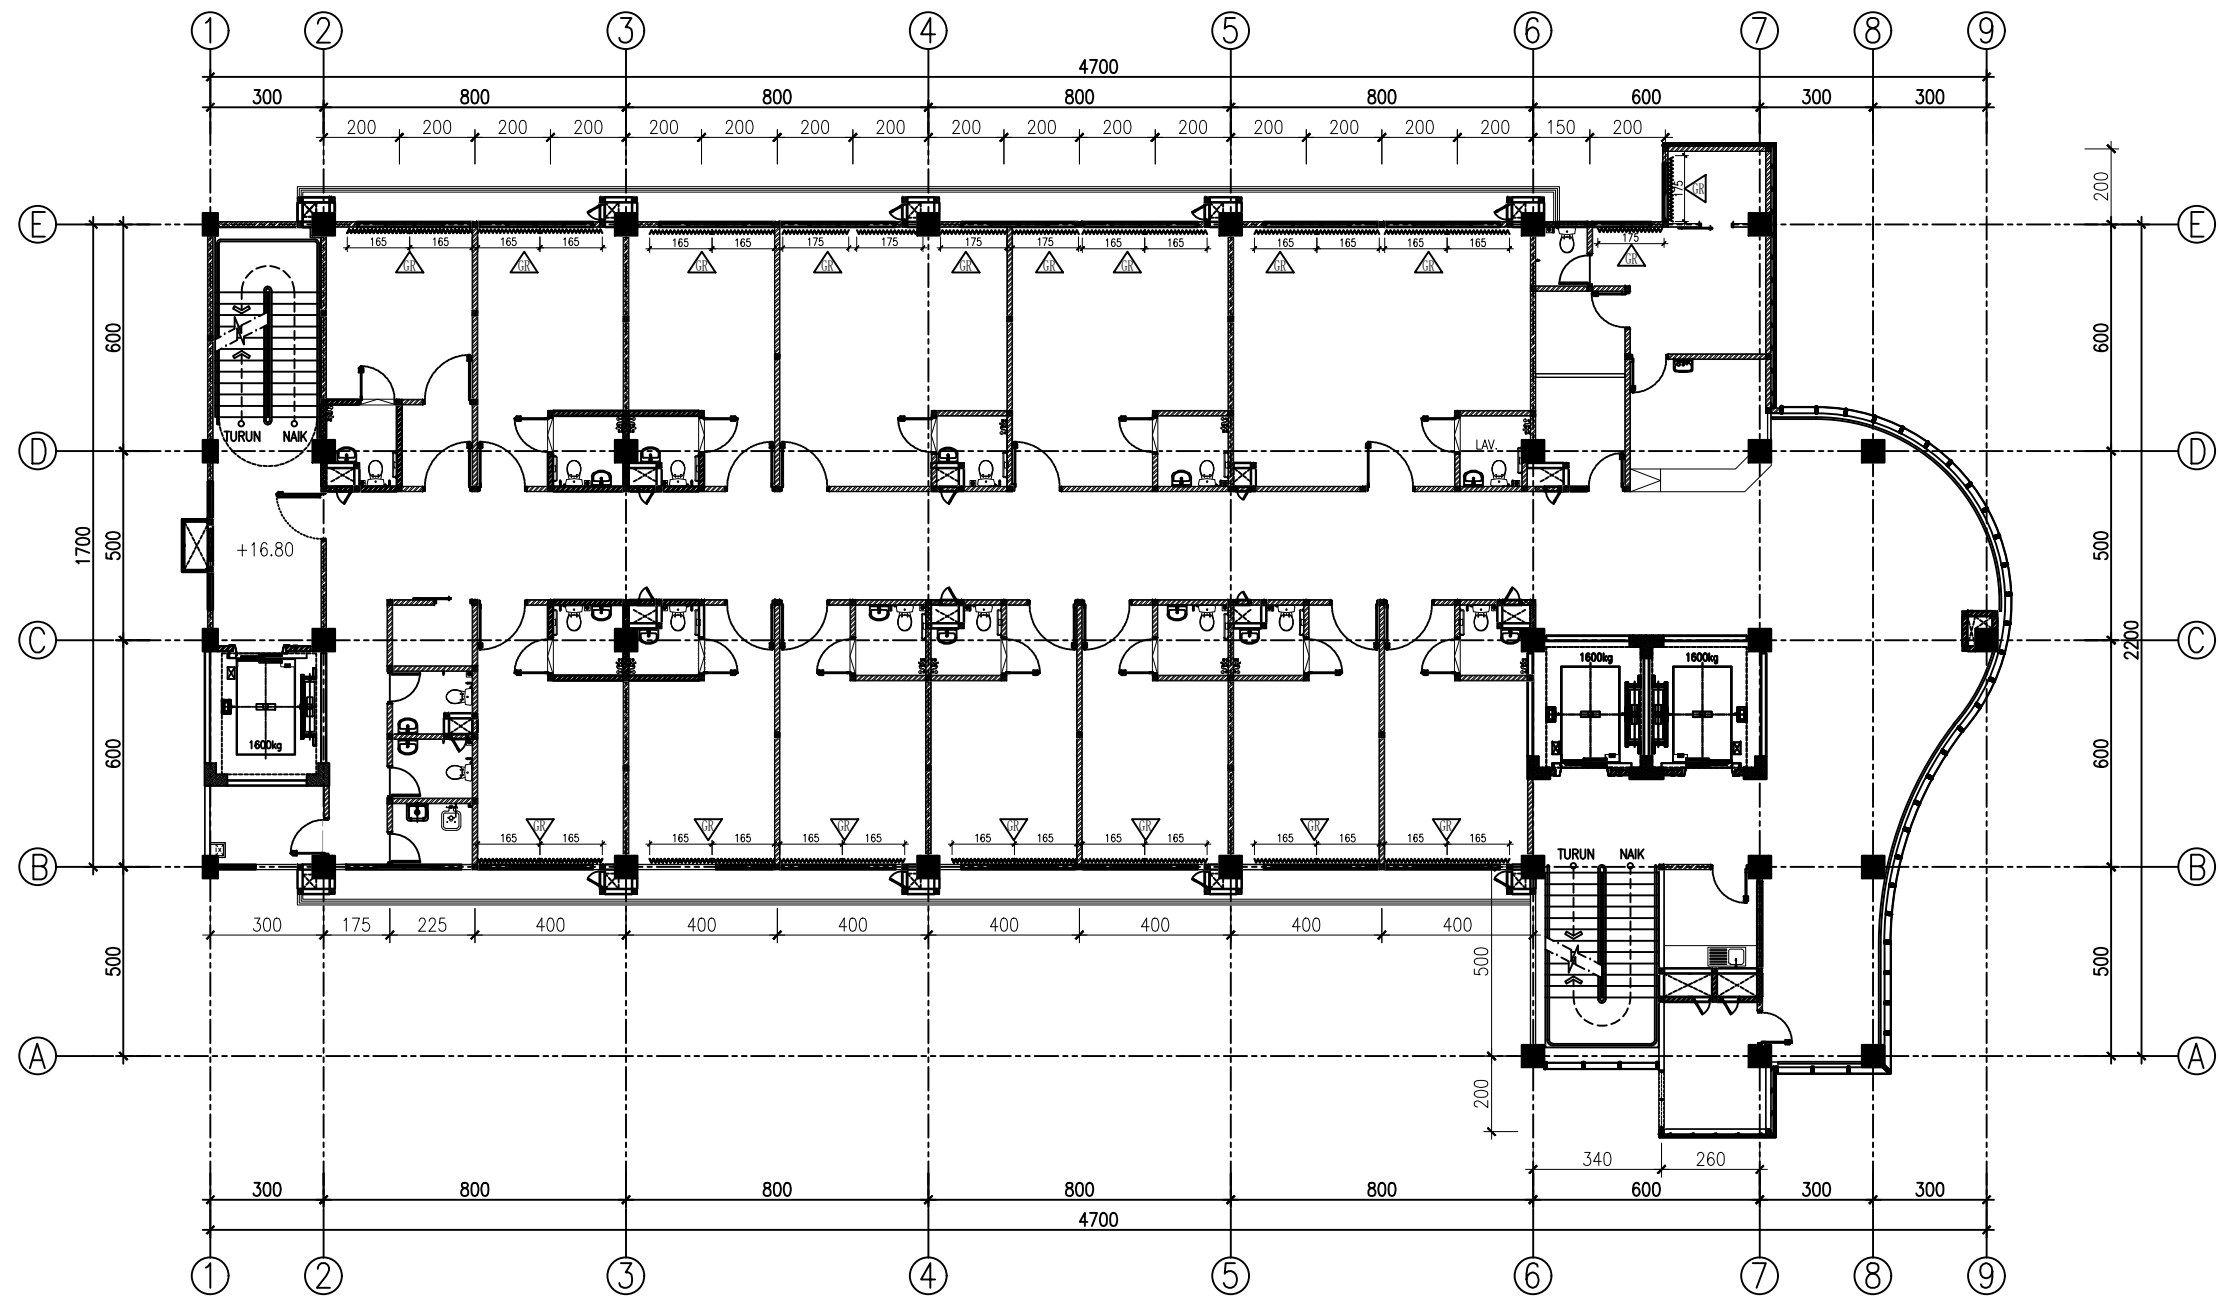

DENAH GORDEN LANTAI 05
SKALA 1:200

KETERANGAN

REVISI

PEKERJAAN

PEMBANGUNAN TAHAP II GEDUNG
PAVILION VIP DAN VVIP RSUD KARDINAH

LOKASI

JL. AIP.KS. Tubun No.2, Kota Tegal

PEMBERI TUGAS

PEMERINTAH KOTA TEGAL
RUMAH SAKIT UMUM DAERAH KARDINAH
Jl. AIP. KS. Tubun No. 2 Kota Tegal
Telp. (0283) 583377 / 584477 / 584677 / 541808, Faks (0283) 553131 Kode Pos 81214
Web: <http://www.mahandriah.sipatidat.go.id> - Email:

MENGETAHUI DAN MENSETUJUI

Direktur RSUD KARDINAH Tegal
Merangkap Pejabat Pembuat Komitmen

dr. Haryo Teguh, Sp.s, M.si, Med
NIP: 197 10518 200112 1 001
MANAJEMEN KONTRUKSI (MK)

PT. SOLUSI UTAMA KONSULTAN
PLANNING - ENGINEERING - MANAGEMENT
PT. SOLUSI UTAMA KONSULTAN

Ir. Ahmad Handri Widiyanto, ST., MT.
Team Leader

KONTRAKTOR PELAKSANA

PT. MATRA KARYA
General Contractor
Alamat : Jl. Palagan Temon Palagan Ringlung Srenggahan - Srenggahan
Email: matrakarya@matrakarya.com, Bk: matrakarya@matrakarya.com
Telp: 0274-430714 / 420755

PT. MATRA KARYA

Prabadi Suryandaru, ST
Project Manager

JUDUL GAMBAR

SKALA

DENAH GORDEN LANTAI 05

1 : 200

NO. GAMBAR

DISIPLIN

02

TAHUN

UK. KERTAS


JMLH GBR

2024


A3

03


ASBUILT DRAWING

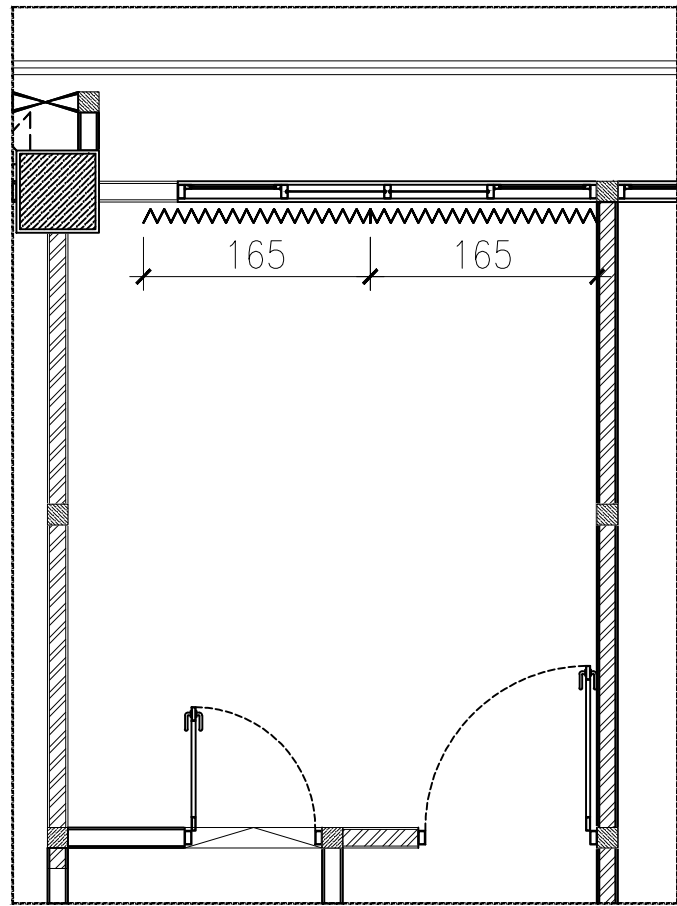

DENAH GORDEN
SKALA 1:70


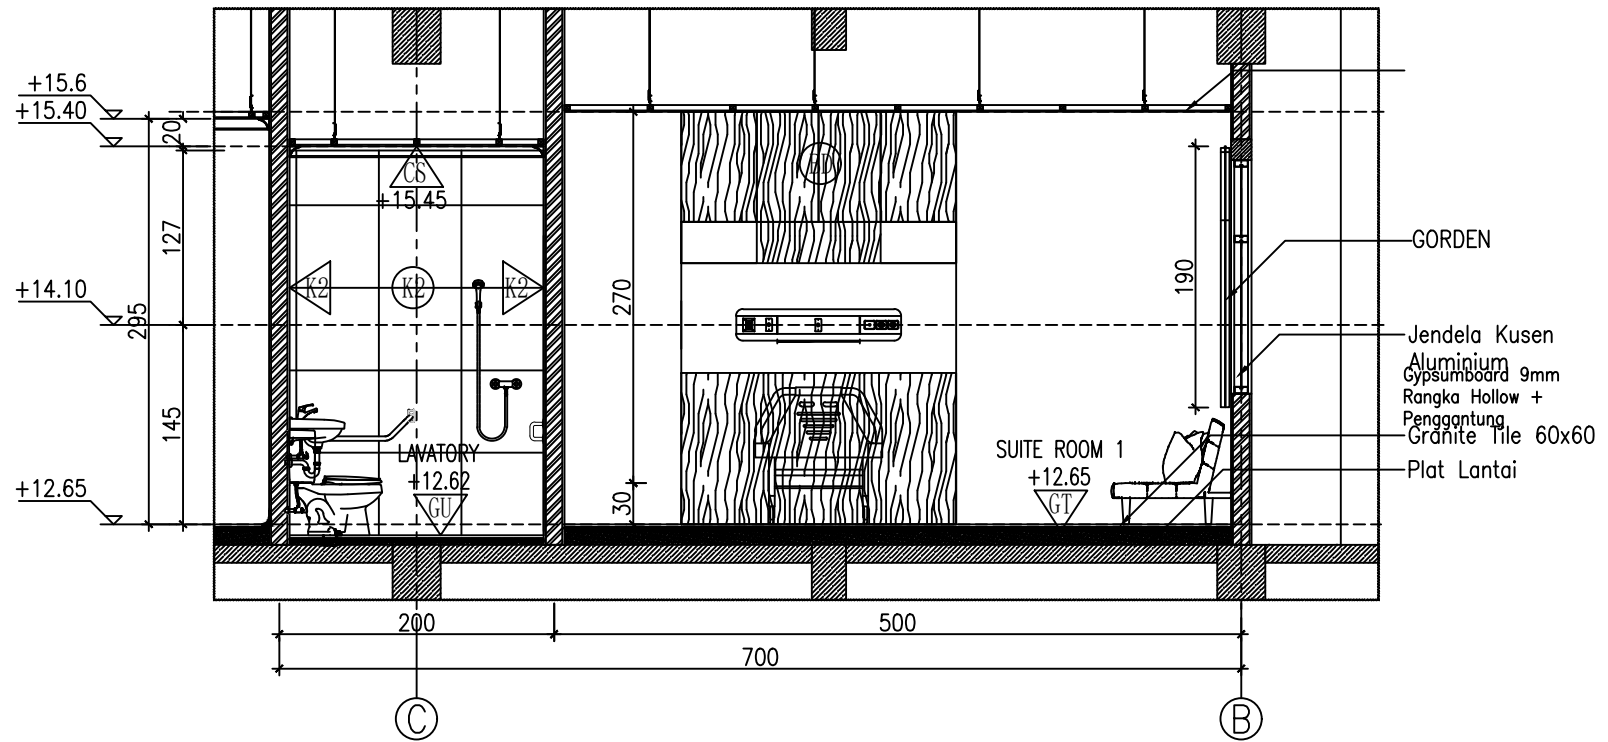





POTONGAN 1-1
SKALA 1:70

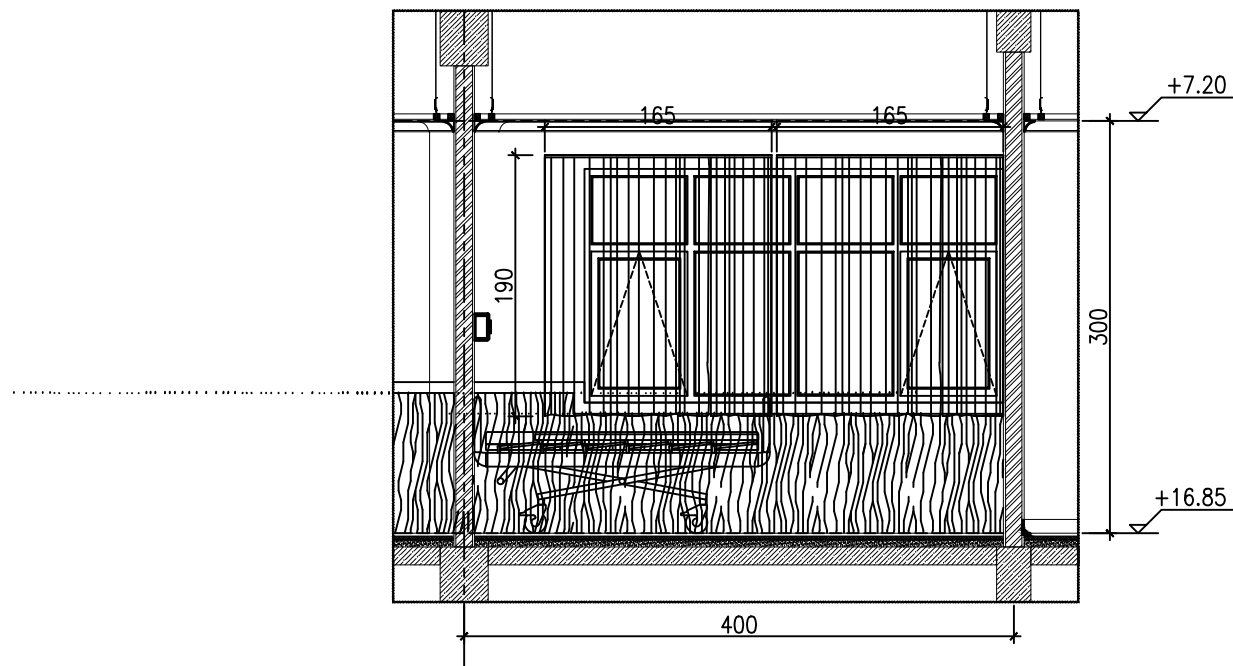


POTONGAN 2-2
SKALA 1:50

KETERANGAN		
REVISI		
PEKERJAAN		
PEMBANGUNAN TAHAP II GEDUNG PAVILIUN VIP DAN VVIP RSUD KARDINAH		
LOKASI		
JL. AIP.KS. Tubun No.2, Kota Tegal		
PEMBERI TUGAS		
PEMERINTAH KOTA TEGAL RUMAH SAKIT UMUM DAERAH KARDINAH Jl. AIP. KS. Tubun No. 2 Kota Tegal Telp. (0283) 360771 / 360772 / 341133, Fax (0283) 360118 Kode Pos 52124 Web: http://www.rsudkardinah.tegal.go.id - Email :		
MENGETAHUI DAN MENSETUJUI		
Direktur RSUD KARDINAH Tegal Merangkap Pejabat Pembuat Komitmen		
dr. Haryo Teguh, Sp.s, M.si, Med NIP: 197 10518 200112 1 001 MANAJEMEN KONTRUKSI (MK)		
PT. SOLUSI UTAMA KONSULTAN PLANNING - ENGINEERING - MANAGEMENT PT. SOLUSI UTAMA KONSULTAN		
Ir. Ahmad Handri Widiyanto, ST., MT. Team Leader		
KONTRAKTOR PELAKSANA		
PT. MATRA KARYA General Contractor Alamat : Jl. Palagan Temen Palagan Indragiri Sarbagati - Naman Yogyakarta Email : matrakarya@indosat.net.id / matrakarya@gmail.com / matrakarya@yahoo.com Telp. (0274) 490176 / 4237101 LSSMK3-006-1DN		
PT. MATRA KARYA		
Prabadi Suryandaru, ST Project Manager		
JUDUL GAMBAR	SKALA	
DETAIL GORDEN	1 : 70	
NO. GAMBAR	DISIPLIN	
03		
TAHUN	UK. KERTAS	JMLH GBR
2024	A3	03
ASBUILT DRAWING		

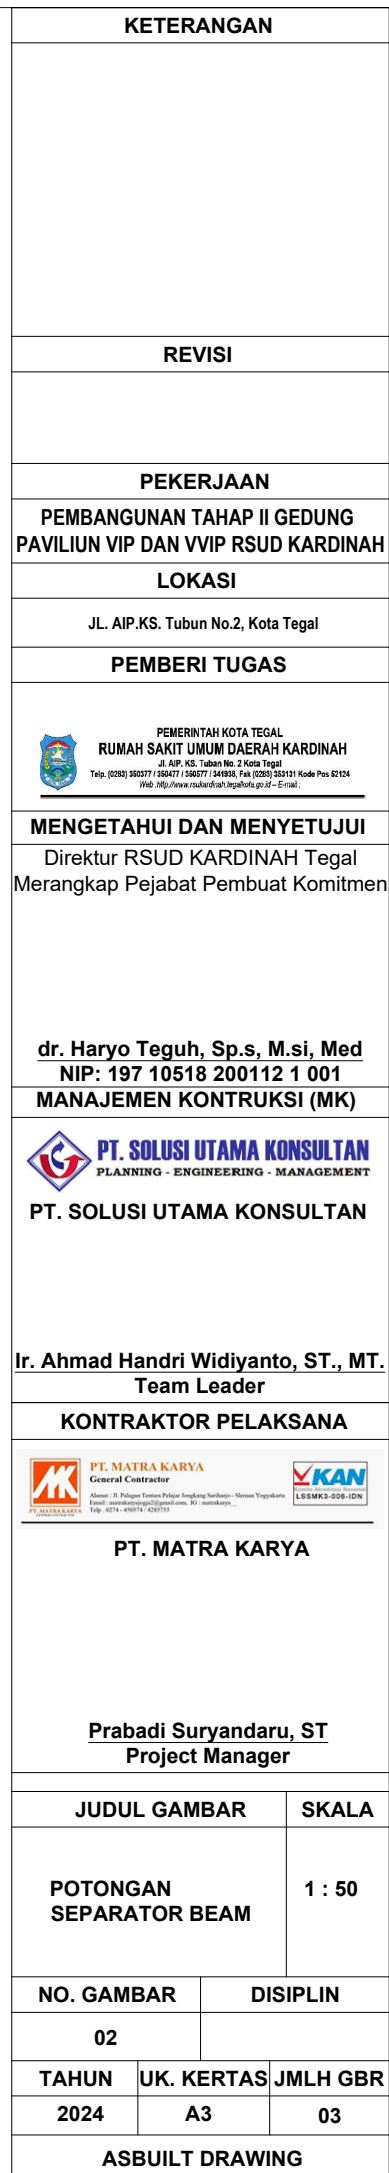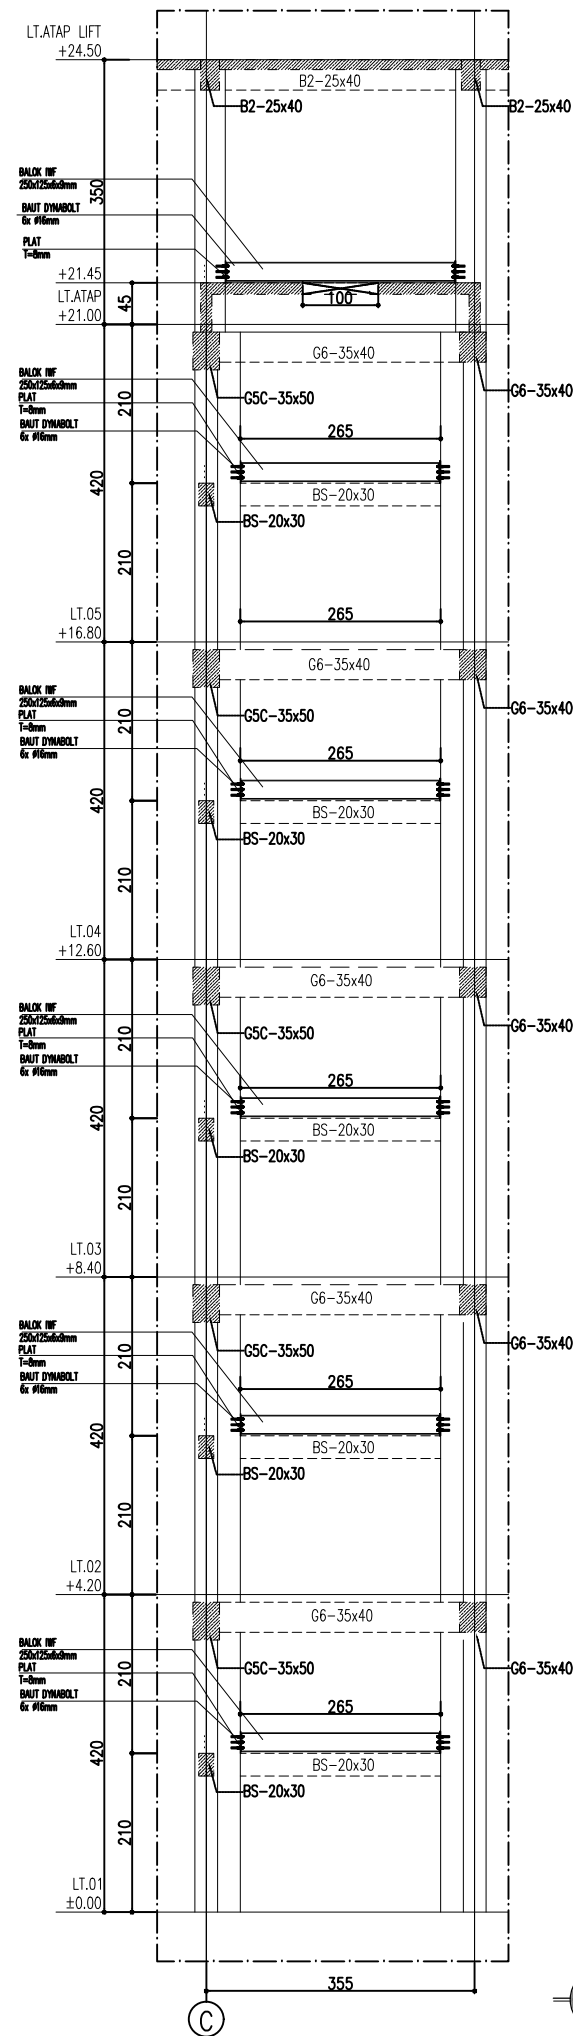

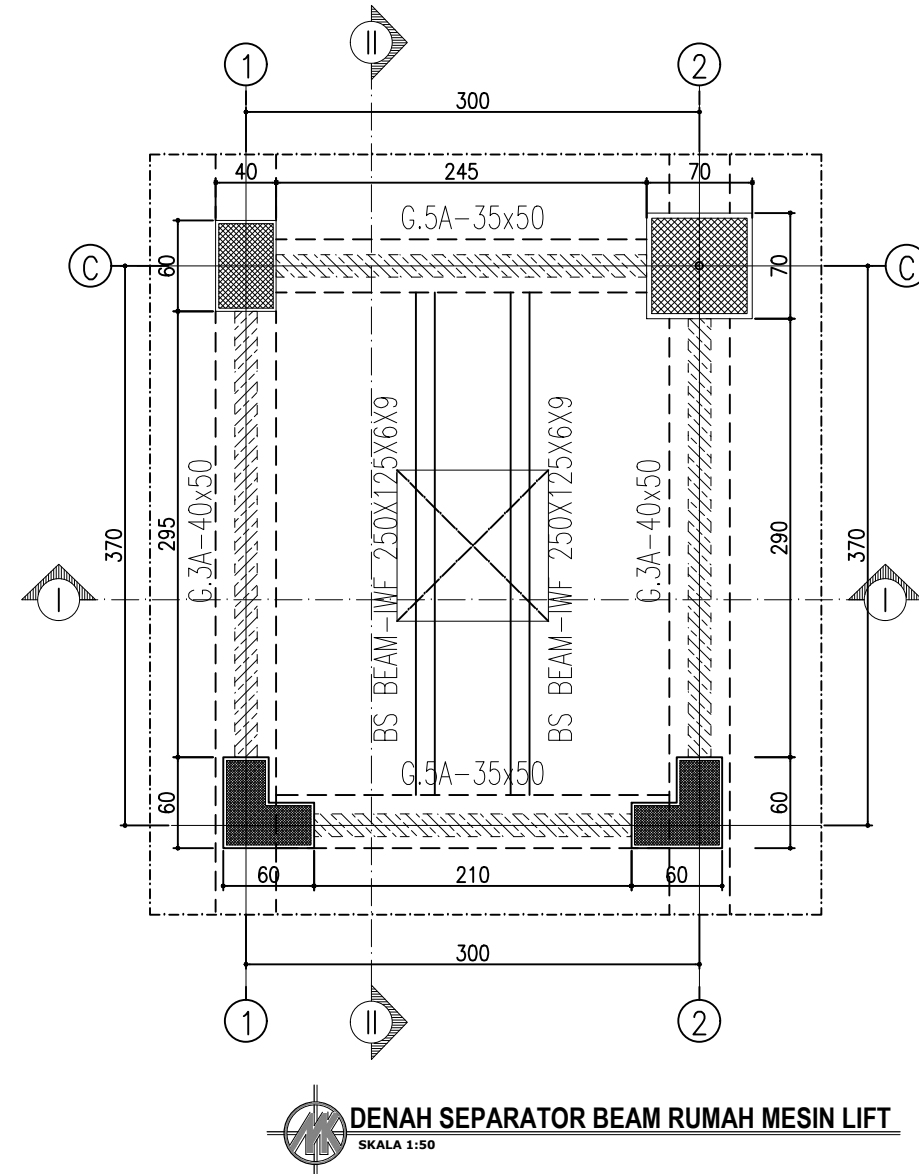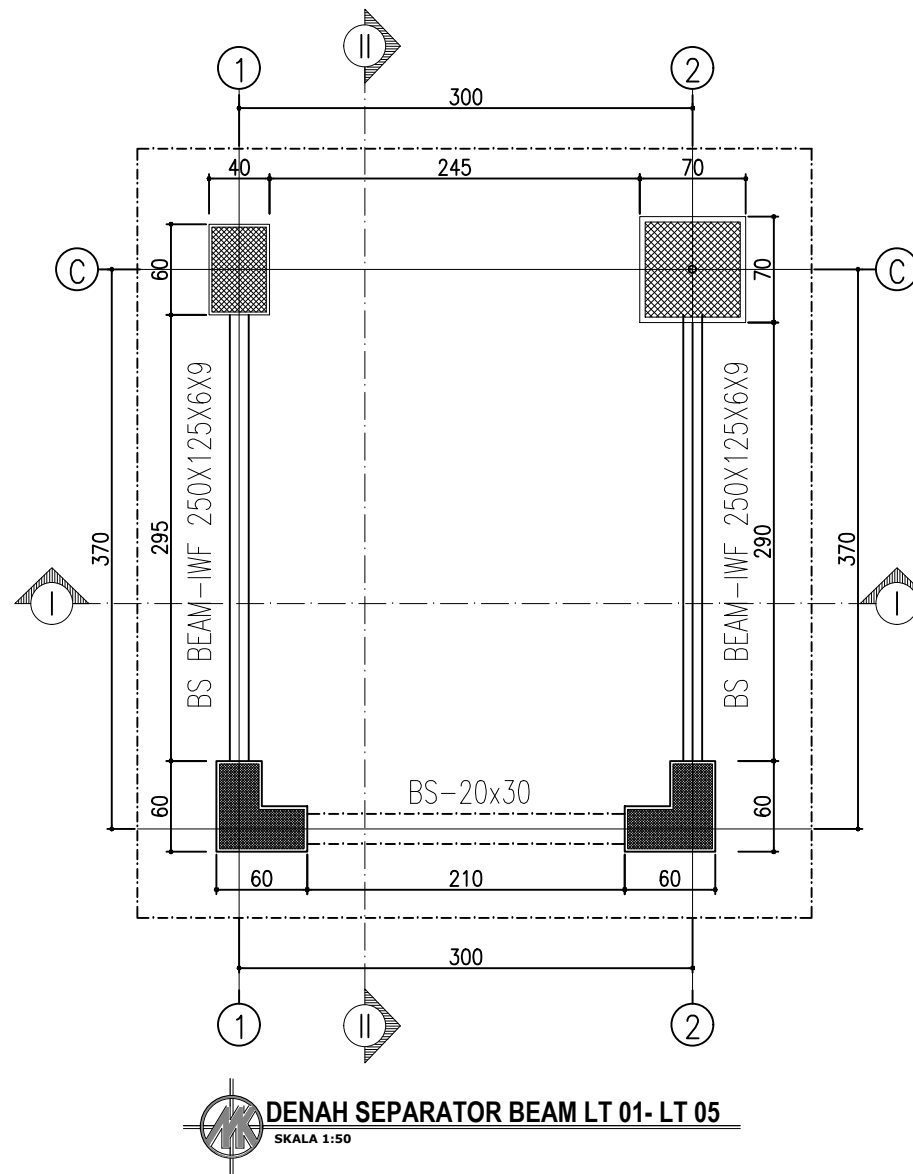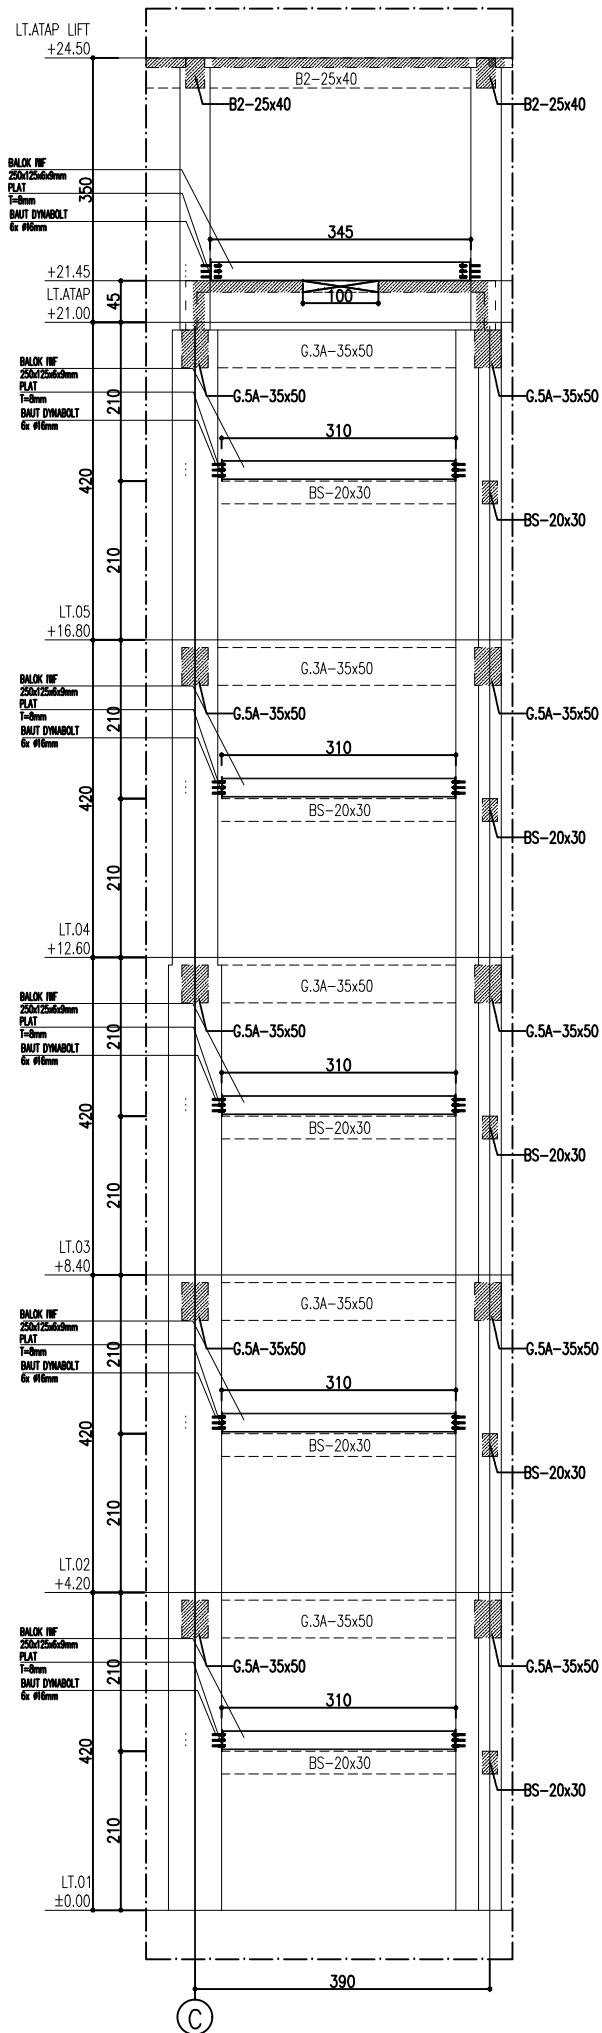

BALOK IWF
250x125x6x9mm
PLAT
T=8mm
BAUT DYNABOLT
6x Ø16mm

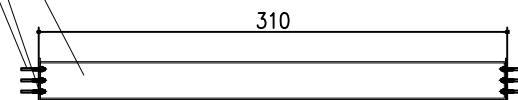

KETERANGAN

REVISI

PEKERJAAN

PEMBANGUNAN TAHAP II GEDUNG
PAVILION VIP DAN VVIP RSUD KARDINAH

LOKASI

JL. AIP.KS. Tubun No.2, Kota Tegal

PEMBERI TUGAS



MENGETAHUI DAN MENSETUJUI

Direktur RSUD KARDINAH Tegal
Merangkap Pejabat Pembuat Komitmen

dr. Haryo Teguh, Sp.s, M.si, Med
NIP: 197 10518 200112 1 001
MANAJEMEN KONTRUKSI (MK)



Ir. Ahmad Handri Widiyanto, ST., MT.
Team Leader

KONTRAKTOR PELAKSANA



PT. MATRA KARYA

Prabadi Suryandaru, ST
Project Manager

JUDUL GAMBAR SKALA

DENAH
SEPARATOR BEAM
POTONGAN

1 : 50

NO. GAMBAR DISIPLIN

03

TAHUN UK. KERTAS JMLH GBR

2024

A3

03

ASBUILT DRAWING